
 <b>NOTIFIER ITALIA</b> s.r.l. 20097 S. Donato Milanese - MI - ITALY Via Grandi, 22 - Tel. 02 61697.1 (80N) Fax 02 61697.30	<b>RAPPORTO DI INTERVENTO TECNICO</b>	DATA: <u>05/10/07</u> PAG. <u>1</u> DI <u>1</u>
DITTA RICHIEDENTE: <u>ICET</u>		
RICHIEDENTE: <u>Sig. MONEGHINI</u>		
PERSONA CONTATTATA LOCALMENTE: <u>Sig. MONEGHINI</u>		
TIPO DI CENTRALE: <u>AN6000</u> VERS. SW. (EPROM): _____		
DESCRIZIONE INTERVENTO:		
STESA PROGRAMMAZIONE IN BASE ALLA ESIGENZA DEL CLIENTE		
ED INVIATA IN CENTRALE.		
DATA INDICAZIONI SU TUTTI GUASTI RILEVATI ED ANCHE		
SU COME POTERLI RISOLVERE		
INOLTRE PARTE DELLA PROGRAMMAZIONE DELLA ZONA E DELLA		
LOGICA DI FUNZIONAMENTO DOVRANNO FARE UN NUOVO APPUNTAMENTO		
		
MATERIALE SOSTITUITO: _____		
SPESE SOSTENUTE (AUTOST.VITTO-ALLOGGIO etc.): _____		
INTERVENTO EFFETTUATO PRESSO: <u>PARCHEGGIO P.zza M. B. 11 / FI</u>		N. TECNICI <u>1</u>
DURATA DEL VIAGGIO A/R.: h. _____ Km. _____	NOTE _____	
DURATA DELL'INTERVENTO: h. <u>8</u>	_____	
FIRMA DEL TECNICO <u>P. M.</u>	FIRMA DEL CLIENTE <u>[Signature]</u>	



**NOTIFIER ITALIA s.r.l.**  
20097 S. Donato Milanese - MI - ITALY  
Via Grandi, 22 - Tel. 02 51897.1 (5 linee)  
Fax 02 51897.30

# **RAPPORTO DI INTERVENTO TECNICO**

DATA:

11/10/07

PAG.

1 DI 1

DITTA RICHIEDENTE: ICET INDUSTRIA

RICHIEDENTE: Sig. BENICINI

PERSONA CONTATTATA LOCALMENTE: Sig. BENICINI

TIPO DI CENTRALE: AN6000 VERS. SW. (EPROM):

DESCRIZIONE INTERVENTO:

STESA PROGRAMMAZIONE DEFINITIVA IN BASE ALL

SPECIFICHE RICHIESTE E FORNITE DAL CLIENTE.

SCARICATA IN CENTRALE.

DATE INDICAZIONI PER LA RISOLUZIONE DEI GUASTI

DOPPIO RIMBORSO PER EFFETTUAZIONE TEST FUNZIONALI

ED EFFETTUAZIONE EVENTUALI MODIFICHE ALCUNE DELLE QUALI

SONO GHERSE IN SEGUITO AD UN CONTROLLO SUL CAMPO

EFFETTUATO DOPO LO SCARICO DELLA PROGRAMMAZIONE

ICET INDUSTRIA S.p.A.

MATERIALE SOSTITUITO:

SPESE SOSTENUTE (AUTOST.VITTO-ALLOGGIO etc.):

INTERVENTO EFFETTUATO PRESSO: GARAGE LIBERTI - FIRENZE

N. TECNICI

1

DURATA DEL VIAGGIO A/R.: h. Km.

NOTE

DURATA DELL'INTERVENTO: h. 3

FIRMA DEL TECNICO

D.L.

FIRMA DEL CLIENTE

D.L.


**NOTIFIER ITALIA S.r.l.**

 20097 S. Donato Milanese - MI - ITALY  
 Via Grandi, 22 - Tel. 02 51897.1 (SDN)  
 Fax 02 51897.30

**RAPPORTO DI  
INTERVENTO  
TECNICO**

DATA:

18/10/02

PAG. 1 DI 1

DITTA RICHIEDENTE:

ICET INDUSTRIE

RICHIEDENTE: Sig.

Bernichini

PERSONA CONTATTATA LOCALMENTE: Sig.

Bernichini

TIPO DI CENTRALE:

LN 6000

VERS. SW. (EPROM):

DESCRIZIONE INTERVENTO:

PROGRAMMATE ATTIVAZIONI ESTERNO ALTA  
 CON DA MICHIOSSA.  
 EFFETTUATO TEST A CARICAMENTO DEI  
 DISPOSITIVI PER VERIFICARE IL FUNZIONAMENTO  
 DELLA PROCASSO MICHIOSSA.

ICET INDUSTRIE S.p.A.

MATERIALE SOSTITUITO:

SPESE SOSTENUTE (AUTOST.VITTO-ALLOGGIO etc.):

INTERVENTO EFFETTUATO PRESSO:

N. TECNICI

1

DURATA DEL VIAGGIO A/R.: h. 0,5 Km.

NOTE

DURATA DELL'INTERVENTO: h.

8


FIRMA DEL TECNICO

FIRMA DEL CLIENTE



# ICET INDUSTRIE SPA

Sede Legale: Via delle Piave, 10 - 52036 POGGIORENASI (SI) - ITALY  
Cap. Soc. € 400.000,00 - Cod. Fisc. n° 01549550523 - C.C.I.A.A. SI 77350 - Reg. Soc. Trib. SI 4320  
Stabilimento ed Amministrazione: Via G. Galilei, 9/11 - 50021 BARBERINO VAL D'ELSA (PI) - ITALY  
Cunio: Cap. Soc. € 170 - 52036 POGGIORENASI (SI) - ITALY - Tel. ++39 055 57651 Fax ++39 055 507432  
e-mail: [ket@icetspa.com](mailto:ket@icetspa.com)  
Internet: [www.icetspa.com](http://www.icetspa.com)

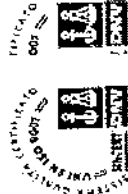

Stricchi Tiberio

Operatore:

Data:

06/09/2007

## VERIFICA CONTINUITA' ELETTRICA CONDUTTORI EQUIPOTENZIALI E DI PROTEZIONE

Iniziante:

PARCHEGGIO INTERRATO PIAZZA  
ALBERI, EDIFICIO B3 - FIRENZE

Strumento:

Quadro: APPARTAMENTI RESIDENZE B3

Unilap 100 matricola BN94487CB (4033)

Note

Esito

A

Da

Prog. Sigla

1

App.12

CENTRALINO APPARTAMENTO

Prese di servizio 10A

CONFORME

2

App.12

CENTRALINO APPARTAMENTO

Prese di UNEL 10/16A

CONFORME

3

App.13

CENTRALINO APPARTAMENTO

Prese di servizio 10A

CONFORME

4

App.13

CENTRALINO APPARTAMENTO

Prese di UNEL 10/16A

CONFORME

5

App.25

CENTRALINO APPARTAMENTO

Prese di servizio 10A

CONFORME

6

App.25

CENTRALINO APPARTAMENTO

Prese di UNEL 10/16A

CONFORME

7

App.26

CENTRALINO APPARTAMENTO

Prese di servizio 10A

CONFORME

8

App.26

CENTRALINO APPARTAMENTO

Prese di UNEL 10/16A

CONFORME

9

App.27

CENTRALINO APPARTAMENTO

Prese di servizio 10A

CONFORME

10

App.27

CENTRALINO APPARTAMENTO

Prese di UNEL 10/16A

CONFORME

11

App.28

CENTRALINO APPARTAMENTO

Prese di servizio 10A

CONFORME

12

App.28

CENTRALINO APPARTAMENTO

Prese di UNEL 10/16A

CONFORME



# ICET INDUSTRIE Spa

Secon Legale Via delle Piave, 32 - 53036 POGGIORESCI (SI) - ITALY

Casa Soc. S. 53036 POGGIORESCI - C.D.A. S. 77350 - Reg. Soc. T. 514280

Stabilimento ad Amministrazione Via G. Galilei 5121 - 53021 EMBRESCO VAL D'ELSA (SI) - ITALY

Centrali C.A. Post. 110 - 53036 POGGIORESCI (SI) - ITALY - Tel. +39 055 807601 Fax +39 055 807602

Indirizzo: www.icetspa.com e-mail: icet@icetspa.com



Stricchi Tiberio

Operatore:

Data:

06/09/2007

## VERIFICA CONTINUITA' ELETTRICA CONDUTTORI EQUIPOTENZIALI E DI PROTEZIONE

Impianto: PARCHEGGIO INTERRATO PIAZZA


ALBERI, EDIFICIO A2 - FIRENZE

Strumento:

Quadro: QUADRO GENERALE PARCHEGGIO

Unilap 100 matricola BN94487CB (4033)

Prog. Sigla	Ds	A	Esito	Note
1 N°1	QUADRO GENERALE PARCHEGGIO EDIFICIO A2	Piano -2, Presa di servizio 16A	CONFORME	
2 N°2	QUADRO GENERALE PARCHEGGIO EDIFICIO A2	Piano -2, Presa di servizio 16A	CONFORME	
3 N°3	QUADRO GENERALE PARCHEGGIO EDIFICIO A2	Piano -2, Presa di servizio 16A	CONFORME	
4 N°4	QUADRO GENERALE PARCHEGGIO EDIFICIO A2	Piano -2, Presa di servizio 16A	CONFORME	
5 N°5	QUADRO GENERALE PARCHEGGIO EDIFICIO A2	Piano -2, Presa di servizio 16A	CONFORME	
6 N°6	QUADRO GENERALE PARCHEGGIO EDIFICIO A2	Piano -2, Presa di servizio 16A	CONFORME	
7 N°1	QUADRO GENERALE PARCHEGGIO EDIFICIO A2	Piano -1, Presa di servizio 16A	CONFORME	
8 N°2	QUADRO GENERALE PARCHEGGIO EDIFICIO A2	Piano -1, Presa di servizio 16A	CONFORME	
9 N°3	QUADRO GENERALE PARCHEGGIO EDIFICIO A2	Piano -1, Presa di servizio 16A	CONFORME	
10 N°4	QUADRO GENERALE PARCHEGGIO EDIFICIO A2	Piano -1, Presa di servizio 16A	CONFORME	
11 N°5	QUADRO GENERALE PARCHEGGIO EDIFICIO A2	Piano -1, Presa di servizio 16A	CONFORME	
12 N°6	QUADRO GENERALE PARCHEGGIO EDIFICIO A2	Piano -1, Presa di servizio 16A	CONFORME	

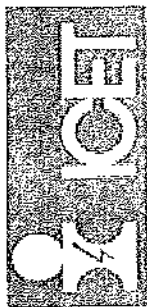

**ICET INDUSTRIE SpA**

Sede Legale: Via della Roma, 25 - 50058 POGGIORENSI (SI) - ITALY  
 Cap. Soc. di 1.000.000 (i) - Cod. Fisc. e P. IVA 00000000505 - C.C.I.A.A. SI 777550 - Reg. Soc. Tri. SI 4380  
 Succursale Ed. Antiquariato: Via G. Galilei 11 - 50026 BARBERINO VAL D'ELSA (PR) - ITALY  
 Contr. Cap. Soc. 100 - 50026 POGGIORENSI (SI) - ITALY - Tel. +39 055 8.055.1 Fax +39 055 8.078.762  



## Stricchi Tiberio

Operator:

<b>Data:</b>	
--------------	--

06/09/2007

VERIFICA CONTINUITA' ELETTRICA CONDUTTORI EQUIPOTENZIALI E DI PROTEZIONE

[illegible]



# ICET INDUSTRIE Spa

Sede Legale: Via della Repubblica 32 - 50036 POGGIORE (SI) - ITALY  
 Cap. Soc. € 1.800.000,00 - Cod. Fis. n. P.04.005002023 - C.C.A.A. S. 17354 - R.G. Soc. Tr. 19.420  
 Stabilimento ed Amministrazione: Via G. Galilei, 9/11 - 50021 BARBERINO VAL D'ELSA (PI) - ITALY  
 Conto: C/Cs. Post. 190 - 50036 POGGIORE (SI) - ITALY - Tel. +39 055 80361 Fax +39 055 807502  
 e-mail: icet@icetspa.com



Stricchi Tiberio

Operatore:

Data: 06/09/2007

## VERIFICA CONTINUITA' ELETTRICA CONDUTTORI EQUIPOTENZIALI E DI PROTEZIONE


Impianto:		PARCHEGGIO	INTERRATO	PIAZZA			
		ALBERI, EDIFICIO A1 - FIRENZE					
Quadro:		QUADRO GENERALE PARCHEGGIO A1, P-1 e P-2			Strumento: Unilap 100 matricola BN94487CB (4033)		
Prog. Sigla	Da	A			Esito	Note	
1 N°1	QUADRO GENERALE PARCHEGGIO A1, P-1 e P-2	Piano -2, Presa di servizio 16A			CONFORME		
2 N°2	QUADRO GENERALE PARCHEGGIO A1, P-1 e P-2	Piano -2, Presa di servizio 16A			CONFORME		
3 N°3	QUADRO GENERALE PARCHEGGIO A1, P-1 e P-2	Piano -2, Presa di servizio 16A			CONFORME		
4 N°4	QUADRO GENERALE PARCHEGGIO A1, P-1 e P-2	Piano -2, Presa di servizio 16A			CONFORME		
5 N°1	QUADRO GENERALE PARCHEGGIO A1, P-1 e P-2	Piano -1, Presa di servizio 16A			CONFORME		
6 N°2	QUADRO GENERALE PARCHEGGIO A1, P-1 e P-2	Piano -1, Presa di servizio 16A			CONFORME		
7 N°3	QUADRO GENERALE PARCHEGGIO A1, P-1 e P-2	Piano -1, Presa di servizio 16A			CONFORME		
8 N°4	QUADRO GENERALE PARCHEGGIO A1, P-1 e P-2	Piano -1, Presa di servizio 16A			CONFORME		

*[Handwritten signature]*



# ICET INDUSTRIE SpA

Sede Legale: Via delle Rive, 32 - 53038 POGGIORENSI (SI) - ITALY  
Cap. Soc. € 1.000.000,00 - P. IVA 02454570522 - C.C.I.A.A. SI 77059 - R.D. Soc. Tel. 0573 40216  
Sede Operativa: Via G. Galvani, 9111 - 50028 BARBERINO VAL D'ELSA (FI) - ITALY  
Sede Operativa: Via G. Galvani, 9111 - 50028 BARBERINO VAL D'ELSA (FI) - ITALY  
Cassa Com. Prov. 190 - 53038 POGGIORENSI (SI) - ITALIA - Tel. 0573 27561 Fax 0573 27562  
Internet: [www.icetpa.com](http://www.icetpa.com) e-mail: [icet@icetpa.com](mailto:icet@icetpa.com)

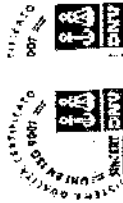

Stricchi Tiberio


Operatore:

Data: 06/09/2007


## VERIFICA CONTINUITA' ELETTRICA CONDUTTORI EQUIPOTENZIALI E DI PROTEZIONE

Impianto:		Strumento:		Esito		Note	
PARCHEGGIO INTERRATO PIAZZA ALBERTI, EDIFICIO A2 - FIRENZE		Unilap 100 matricola BN94487CB (4033)					
Quadro:		A					
Prog.	Segna	Da	A				
1	Box 1	QUADRO GENERALE PARCHEGGIO EDIFICIO A2	Pressa di servizio 10A	CONFORME			
2	Box 2	QUADRO GENERALE PARCHEGGIO EDIFICIO A2	Pressa di servizio 10A	CONFORME			
3	Box 3	QUADRO GENERALE PARCHEGGIO EDIFICIO A2	Pressa di servizio 10A	CONFORME			
4	Box 4	QUADRO GENERALE PARCHEGGIO EDIFICIO A2	Pressa di servizio 10A	CONFORME			
5	Box 5	QUADRO GENERALE PARCHEGGIO EDIFICIO A2	Pressa di servizio 10A	CONFORME			
6	Box 6	QUADRO GENERALE PARCHEGGIO EDIFICIO A2	Pressa di servizio 10A	CONFORME			
7	Box 7	QUADRO GENERALE PARCHEGGIO EDIFICIO A2	Pressa di servizio 10A	CONFORME			
8	Box 8	QUADRO GENERALE PARCHEGGIO EDIFICIO A2	Pressa di servizio 10A	CONFORME			
9	Box 9	QUADRO GENERALE PARCHEGGIO EDIFICIO A2	Pressa di servizio 10A	CONFORME			
10	Box 10	QUADRO GENERALE PARCHEGGIO EDIFICIO A2	Pressa di servizio 10A	CONFORME			
11	Box 11	QUADRO GENERALE PARCHEGGIO EDIFICIO A2	Pressa di servizio 10A	CONFORME			
12	Box 12	QUADRO GENERALE PARCHEGGIO EDIFICIO A2	Pressa di servizio 10A	CONFORME			
13	Box 13	QUADRO GENERALE PARCHEGGIO EDIFICIO A2	Pressa di servizio 10A	CONFORME			
14	Box 14	QUADRO GENERALE PARCHEGGIO EDIFICIO A2	Pressa di servizio 10A	CONFORME			
15	Box 15	QUADRO GENERALE PARCHEGGIO EDIFICIO A2	Pressa di servizio 10A	CONFORME			
16	Box 16	QUADRO GENERALE PARCHEGGIO EDIFICIO A2	Pressa di servizio 10A	CONFORME			
17	Box 17	QUADRO GENERALE PARCHEGGIO EDIFICIO A2	Pressa di servizio 10A	CONFORME			



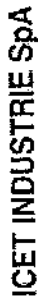

**Sedra Legato Via delle Rasse, 22 - 52038 POGGIORENSI (SI) - ITALY**  
 Cap. Soc. Lit. 500.000 Lit. - Cont. Fisc. Lit. IVA 0020879023 - C.C.I.A.A. Si. 77320 - Rqz. Soc. Tit. Si. 4236  
 Stabilimento ed Amministrazione Via G. Galilei, 9/11 - 52021 BARBERIS VAL D'ELSA (FI) - ITALY  
 Contabile - Cap. Soc. Lit. 52038 POGGIORENSI (SI) - ITALY - Tel. - 39 055 83561 Fax - 39 055 837252  

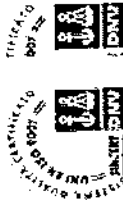

## Stricchi Tiberio

Operator:

06/09/2007


**VERIFICA CONTINUITA' ELETTRICA CONDUTTORI EQUIPOTENZIALI E DI PROTEZIONE**

[illegible]



## ICET INDUSTRIE Spa

Sede Legale: Via delle Rive, 10 - 53038 POGGIORENSI (SI) - ITALY  
Cap. Soc. € 1.000.000 i.v. - Cod. Fisc. n° 01794305057623 - C.C.I.A.A. SI 77250 - Reg. Soc. Trn. II 4300  
Stabilimento di Amministrazione: Via G. Galilei, 3/11 - 53024 BARBERINO VAL D'ELSA (PI) - ITALY  
Cursus: C.B. Pagine: 130 - 53038 POGGIORENSI (SI) - ITALY - Tel. ++39 055 87561 Fax. ++39 055 870032  
Internet: [www.icetspa.com](http://www.icetspa.com) e-mail: [icet@icetspa.com](mailto:icet@icetspa.com)

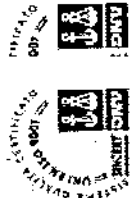

Stricchi Tiberio

Operatore:

Data: 06/09/2007


### VERIFICA CONTINUITA' ELETTRICA CONDUTTORI EQUIPOTENZIALI E DI PROTEZIONE

Impianto:		PARCHEGGIO INTERRATO PIAZZA ALBERI, EDIFICIO A2 - FIRENZE		Strumento:			
Quadro:		QUADRETTI BOX PIANO - 2		Unilap 100 matricola BNS4487CB (4033)			
Prog.	Sigla	Da	A	Esito	Note		
35	Box 35	QUADRO GENERALE EDIFICIO A2	PARCHEGGIO Presa di servizio 10A	CONFORME			
36	Box 36	QUADRO GENERALE EDIFICIO A2	PARCHEGGIO Presa di servizio 10A	CONFORME			
37	Box 37	QUADRO GENERALE EDIFICIO A2	PARCHEGGIO Presa di servizio 10A	CONFORME			
38	Box 38	QUADRO GENERALE EDIFICIO A2	PARCHEGGIO Presa di servizio 10A	CONFORME			
39	Box 39	QUADRO GENERALE EDIFICIO A2	PARCHEGGIO Presa di servizio 10A	CONFORME			
40	Box 40	QUADRO GENERALE EDIFICIO A2	PARCHEGGIO Presa di servizio 10A	CONFORME			
41	Box 41	QUADRO GENERALE EDIFICIO A2	PARCHEGGIO Presa di servizio 10A	CONFORME			
42	Box 42	QUADRO GENERALE EDIFICIO A2	PARCHEGGIO Presa di servizio 10A	CONFORME			
43	Box 43	QUADRO GENERALE EDIFICIO A2	PARCHEGGIO Presa di servizio 10A	CONFORME			
44	Box 44	QUADRO GENERALE EDIFICIO A2	PARCHEGGIO Presa di servizio 10A	CONFORME			
45	Box 45	QUADRO GENERALE EDIFICIO A2	PARCHEGGIO Presa di servizio 10A	CONFORME			
46	Box 46	QUADRO GENERALE EDIFICIO A2	PARCHEGGIO Presa di servizio 10A	CONFORME			
47	Box 47	QUADRO GENERALE EDIFICIO A2	PARCHEGGIO Presa di servizio 10A	CONFORME			
48	Box 48	QUADRO GENERALE EDIFICIO A2	PARCHEGGIO Presa di servizio 10A	CONFORME			
49	Box 49	QUADRO GENERALE EDIFICIO A2	PARCHEGGIO Presa di servizio 10A	CONFORME			
50	Box 50	QUADRO GENERALE EDIFICIO A2	PARCHEGGIO Presa di servizio 10A	CONFORME			
51	Box 51	QUADRO GENERALE EDIFICIO A2	PARCHEGGIO Presa di servizio 10A	CONFORME			



## ICET INDUSTRIE Spa

Sede Legale: Via delle Papi, 22 - 53036 POGGIORENSI (SI) - ITALY  
Cod. Fisc. n° 000000010 - Cod. Fisc. n° 000000010 - C.C.I.A.A. n° 77350 - Reg. Soc. n° 514320  
Sede Operativa: Via G. Galilei, 9/11 - 50021 BASSERNO VAL D'ELSA (FI) - ITALY  
Internet: [www.icetspa.com](http://www.icetspa.com) e-mail: [icet@icetspa.com](mailto:icet@icetspa.com)

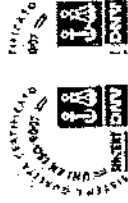

Stricchi Tiberio

Operatore:

Data: 06/09/2007

### VERIFICA CONTINUITA' ELETTRICA CONDUTTORI EQUIPOTENZIALI E DI PROTEZIONE

Impianto:		PARCHEGGIO INTERRATO PIAZZA ALBERI, EDIFICIO A2 - FIRENZE		Strumento:	
Quadro:		QUADRETTI BOX PIANO -2		Unitap 100 matricola BN94487CB (4033)	
Prog.	Sigla	Ds	A	Esito	Note
52	Box 52	QUADRO GENERALE PARCHEGGIO EDIFICIO A2	Presa di servizio 10A	CONFORME	
53	Box 53	QUADRO GENERALE PARCHEGGIO EDIFICIO A2	Presa di servizio 10A	CONFORME	
54	Box 54	QUADRO GENERALE PARCHEGGIO EDIFICIO A2	Presa di servizio 10A	CONFORME	
55	Box 55	QUADRO GENERALE PARCHEGGIO EDIFICIO A2	Presa di servizio 10A	CONFORME	
56	Box 56	QUADRO GENERALE PARCHEGGIO EDIFICIO A2	Presa di servizio 10A	CONFORME	
57	Box 57	QUADRO GENERALE PARCHEGGIO EDIFICIO A2	Presa di servizio 10A	CONFORME	
58	Box 58	QUADRO GENERALE PARCHEGGIO EDIFICIO A2	Presa di servizio 10A	CONFORME	
59	Box 59	QUADRO GENERALE PARCHEGGIO EDIFICIO A2	Presa di servizio 10A	CONFORME	
60	Box 60	QUADRO GENERALE PARCHEGGIO EDIFICIO A2	Presa di servizio 10A	CONFORME	
61	Box 61	QUADRO GENERALE PARCHEGGIO EDIFICIO A2	Presa di servizio 10A	CONFORME	
62	Box 62	QUADRO GENERALE PARCHEGGIO EDIFICIO A2	Presa di servizio 10A	CONFORME	
63	Box 63	QUADRO GENERALE PARCHEGGIO EDIFICIO A2	Presa di servizio 10A	CONFORME	
64	Box 64	QUADRO GENERALE PARCHEGGIO EDIFICIO A2	Presa di servizio 10A	CONFORME	
65	Box 65	QUADRO GENERALE PARCHEGGIO EDIFICIO A2	Presa di servizio 10A	CONFORME	
66	Box 66	QUADRO GENERALE PARCHEGGIO EDIFICIO A2	Presa di servizio 10A	CONFORME	
67	Box 67	QUADRO GENERALE PARCHEGGIO EDIFICIO A2	Presa di servizio 10A	CONFORME	
68	Box 68	QUADRO GENERALE PARCHEGGIO EDIFICIO A2	Presa di servizio 10A	CONFORME	



# ICET INDUSTRIE Spa

Sede Legale: Via delle Industrie 20 - 53036 POGGIORENSI (SI) - ITALY  
Cap. Soc. € 1.000.000,00 - Cod. Fisc. n° 01404950529 - C.C.I.A.A. SI 77230 - Reg. Soc. Trib. SI 4326  
Sede Operativa: Via G. Galilei, 9411 - 50027 BARBERINO VAL D'ELSA (PI) - ITALY  
E-mail: [info@icetspa.com](mailto:info@icetspa.com)



Stricchi Tiberio

Operatore:

06/09/2007

Data:


## VERIFICA CONTINUITA' ELETTRICA CONDUTTORI EQUIPOTENZIALI E DI PROTEZIONE

Impianto:		PARCHEGGIO INTERRATO PIAZZA ALBERI, EDIFICIO A2 - FIRENZE		Strumento:	
Quadro:		QUADRETTI BOX PIANO -2		Unilap 100 matricola BNS4487CB (4033)	
Prog.	Sigla	Da	A	Esito	Note
69	Box 69	QUADRO GENERALE EDIFICIO A2	PARCHEGGIO Presa di servizio 10A	CONFORME	
70	Box 70	QUADRO GENERALE EDIFICIO A2	PARCHEGGIO Presa di servizio 10A	CONFORME	
71	Box 71	QUADRO GENERALE EDIFICIO A2	PARCHEGGIO Presa di servizio 10A	CONFORME	
72	Box 72	QUADRO GENERALE EDIFICIO A2	PARCHEGGIO Presa di servizio 10A	CONFORME	
73	Box 73	QUADRO GENERALE EDIFICIO A2	PARCHEGGIO Presa di servizio 10A	CONFORME	
74	Box 74	QUADRO GENERALE EDIFICIO A2	PARCHEGGIO Presa di servizio 10A	CONFORME	
75	Box 75	QUADRO GENERALE EDIFICIO A2	PARCHEGGIO Presa di servizio 10A	CONFORME	
76	Box 76	QUADRO GENERALE EDIFICIO A2	PARCHEGGIO Presa di servizio 10A	CONFORME	
77	Box 77	QUADRO GENERALE EDIFICIO A2	PARCHEGGIO Presa di servizio 10A	CONFORME	
78	Box 78	QUADRO GENERALE EDIFICIO A2	PARCHEGGIO Presa di servizio 10A	CONFORME	
79	Box 79	QUADRO GENERALE EDIFICIO A2	PARCHEGGIO Presa di servizio 10A	CONFORME	
80	Box 80	QUADRO GENERALE EDIFICIO A2	PARCHEGGIO Presa di servizio 10A	CONFORME	
81	Box 81	QUADRO GENERALE EDIFICIO A2	PARCHEGGIO Presa di servizio 10A	CONFORME	



# ICET INDUSTRIE SPA

Sede Legale: Via della Roma 12 - 53036 POGGIORENSI (SI) - ITALY  
Cap. Soc. € 1.000.000.000 - Cod. Fisc. n° 01096750523 - C.C.I.A.A. S. 77520 - R.no. Soc. Trib. SI 4029  
Stabilimento ed Amministrazione: Via G. Galilei, 3/11 - 53021 BARBERINO VAL D'ELSA (FI) - ITALY  
Comod. Chie. Part. 170 - 53028 POGGIORENSI (SI) - ITALY - Tel. +39 055 81551 Fax +39 055 807252  
Internet: [www.icetspa.com](http://www.icetspa.com) e-mail: [icet@icetspa.com](mailto:icet@icetspa.com)

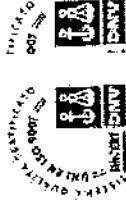

Operatore: Stricchi Tiberio

Data: 06/09/2007

## VERIFICA CONTINUITA' ELETTRICA CONDUTTORI EQUIPOTENZIALI E DI PROTEZIONE

Impianto:		PARCHEGGIO INTERRATO PIAZZA ALBERI, EDIFICIO B4 - FIRENZE		Simulento:	
Quadro:		APPARTAMENTI RESIDENZE B4		Unilap 100 matricola BN94487GB (4033)	
Prog.	Sigla	Da	A	Esito	Note
1	App.1	CENTRALINO APPARTAMENTO	Prese di servizio 10A	CONFORME	
2	App.1	CENTRALINO APPARTAMENTO	Prese di UNEL 10/16A	CONFORME	
3	App.2	CENTRALINO APPARTAMENTO	Prese di servizio 10A	CONFORME	
4	App.2	CENTRALINO APPARTAMENTO	Prese di UNEL 10/16A	CONFORME	
5	App.3	CENTRALINO APPARTAMENTO	Prese di servizio 10A	CONFORME	
6	App.3	CENTRALINO APPARTAMENTO	Prese di UNEL 10/16A	CONFORME	
7	App.4	CENTRALINO APPARTAMENTO	Prese di servizio 10A	CONFORME	
8	App.4	CENTRALINO APPARTAMENTO	Prese di UNEL 10/16A	CONFORME	
9	App.5	CENTRALINO APPARTAMENTO	Prese di servizio 10A	CONFORME	
10	App.5	CENTRALINO APPARTAMENTO	Prese di UNEL 10/16A	CONFORME	
11	App.6	CENTRALINO APPARTAMENTO	Prese di servizio 10A	CONFORME	
12	App.6	CENTRALINO APPARTAMENTO	Prese di UNEL 10/16A	CONFORME	
13	App.7	CENTRALINO APPARTAMENTO	Prese di servizio 10A	CONFORME	
14	App.7	CENTRALINO APPARTAMENTO	Prese di UNEL 10/16A	CONFORME	
15	App.8	CENTRALINO APPARTAMENTO	Prese di servizio 10A	CONFORME	
16	App.8	CENTRALINO APPARTAMENTO	Prese di UNEL 10/16A	CONFORME	
17	App.9	CENTRALINO APPARTAMENTO	Prese di servizio 10A	CONFORME	



## ICET INDUSTRIE Spa

Sede Legale: Via della Riva, 32 - 53036 POGGIOREALE (SI) - ITALY  
Cap. Soc. € 1.000.000 i.v. - Codi. Fisc. n° 01400455223 - G.U.J.A.A. SI 77255 - Reg. Soc. Trib. SI 4239  
Sede Operativa: Via G. Galini, 9/11 - 50021 BARBERINO VAL D'ELSA (FI) - ITALY  
Cap. Soc. € 1.000.000 i.v. - Codi. Fisc. n° 01400455223 - G.U.J.A.A. SI 77255 - Reg. Soc. Trib. SI 4239  
Internet: [www.icetpa.com](http://www.icetpa.com) e-mail: [icet@icetpa.com](mailto:icet@icetpa.com)



Operatore:


Stricchi Tiberio

Data:

06/09/2007


### VERIFICA CONTINUITA' ELETTRICA CONDUTTORI EQUIPOTENZIALI E DI PROTEZIONE

		Impianto:	PARCHEGGIO INTERRATO PIAZZA ALBERI, EDIFICIO B4 - FIRENZE	Strumento:																																																																																																																																																																																																																																																																																																																																																																																																																																																																																																																																																																																																																																																																																																																																																																																																																																																																																																																																																																																																																																																																																																																																																																																																																																																																																																																																																																																																									</
--	--	-----------	---	------------	--	--	----

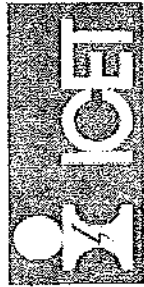

## ICET INDUSTRIE Spa

Sede Legale: Via delle Rive, 32 - 53036 POGGIORE (SI) - ITALY  
Cap. Soc. € 1.000.000 i.v. - Codi. Fisc. n° 018.00184700201 - C.C.I.A.A. SI 77030 - Reg. Soc. Trib. SI 4320/  
Stabilimento ed Amministrazione: Via G. Galilei, 511 - 50021 BARBERINO VAL D'ELSA (FI) - ITALY  
Centrali: Cas. Post. 150 - 53036 POGGIORE (SI) - ITALY - Tel. ++39 055 26351 Fax ++39 055 907852  
Internet: [www.icetspa.com](http://www.icetspa.com) e-mail: [icet@icetspa.com](mailto:icet@icetspa.com)

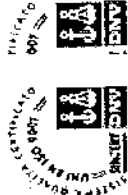

Stricchi Tiberio

Operatore:

Data: 06/09/2007

### VERIFICA CONTINUITA' ELETTRICA CONDUTTORI EQUIPOTENZIALI E DI PROTEZIONE

Impianto:		Strumento:		Esito		Note	
PARCHEGGIO INTERRATO PIAZZA ALBERI, EDIFICIO B4 - FIRENZE		Unilap 100 matricola BN94487C8 (4033)		A			
Quadro: APPARTAMENTI RESIDENZE B4							
Prog. Sigla	Da						
35 App.20	CENTRALINO APPARTAMENTO	Prese di servizio 10A		CONFORME			
36 App.20	CENTRALINO APPARTAMENTO	Prese di UNEL 10/16A		CONFORME			
37 App.21	CENTRALINO APPARTAMENTO	Prese di servizio 10A		CONFORME			
38 App.21	CENTRALINO APPARTAMENTO	Prese di UNEL 10/16A		CONFORME			
39 App.22	CENTRALINO APPARTAMENTO	Prese di servizio 10A		CONFORME			
40 App.22	CENTRALINO APPARTAMENTO	Prese di UNEL 10/16A		CONFORME			
41 App.23	CENTRALINO APPARTAMENTO	Prese di servizio 10A		CONFORME			
42 App.23	CENTRALINO APPARTAMENTO	Prese di UNEL 10/16A		CONFORME			
43 App.24	CENTRALINO APPARTAMENTO	Prese di servizio 10A		CONFORME			
44 App.24	CENTRALINO APPARTAMENTO	Prese di UNEL 10/16A		CONFORME			



# ICET INDUSTRIE Spa

Sede Legale: Via delle Botteghe 22 - 53036 POGGIORENSI (SI) - ITALY  
Cap. Soc. € 1.650.000,00 - Cod. Fisc. n° 01009650203 - C.C.I.A.A. SI 77350 - Reg. Soc. Trib. SI 4370  
Sede Operativa: Via G. Galilei, 50119 - 50025 BARBERINO VAL D'ELSA (FI) - ITALY  
Cod. Fisc. 045.190.52036 POGGIORENSI (SI) - ITALY - Tel. ++39 055 80351 Fax ++39 055 8078232  
Internet: [www.icetspa.com](http://www.icetspa.com) e-mail: [icet@icetspa.com](mailto:icet@icetspa.com)



Operator: Stricchi Tiberio

Data: 06/09/2007

## VERIFICA CONTINUITA' ELETTRICA CONDUTTORI EQUIPOTENZIALI E DI PROTEZIONE


Impianto:		Strumento:		Esito		Note	
PARCHEGGIO INTERRATO PIAZZA ALBERI, EDIFICIO A1 - FIRENZE		Unilap 100 matricola BN94487CB (4033)					
Quadro: QUADRETTI BOX PIANO -1							
Prog. Sigla	Da	A					
1	Box 1	QUADRO GENERALE PARCHEGGIO A1, P. 1 e P-2	Presa di servizio 10A	CONFORME			
2	Box 2	QUADRO GENERALE PARCHEGGIO A1, P. 1 e P-2	Presa di servizio 10A	CONFORME			
3	Box 3	QUADRO GENERALE PARCHEGGIO A1, P. 1 e P-2	Presa di servizio 10A	CONFORME			
4	Box 4	QUADRO GENERALE PARCHEGGIO A1, P. 1 e P-2	Presa di servizio 10A	CONFORME			
5	Box 5	QUADRO GENERALE PARCHEGGIO A1, P. 1 e P-2	Presa di servizio 10A	CONFORME			
6	Box 6	QUADRO GENERALE PARCHEGGIO A1, P. 1 e P-2	Presa di servizio 10A	CONFORME			
7	Box 7	QUADRO GENERALE PARCHEGGIO A1, P. 1 e P-2	Presa di servizio 10A	CONFORME			
8	Box 8	QUADRO GENERALE PARCHEGGIO A1, P. 1 e P-2	Presa di servizio 10A	CONFORME			
9	Box 9	QUADRO GENERALE PARCHEGGIO A1, P. 1 e P-2	Presa di servizio 10A	CONFORME			
10	Box 10	QUADRO GENERALE PARCHEGGIO A1, P. 1 e P-2	Presa di servizio 10A	CONFORME			
11	Box 11	QUADRO GENERALE PARCHEGGIO A1, P. 1 e P-2	Presa di servizio 10A	CONFORME			
12	Box 12	QUADRO GENERALE PARCHEGGIO A1, P. 1 e P-2	Presa di servizio 10A	CONFORME			
13	Box 13	QUADRO GENERALE PARCHEGGIO A1, P. 1 e P-2	Presa di servizio 10A	CONFORME			
14	Box 14	QUADRO GENERALE PARCHEGGIO A1, P. 1 e P-2	Presa di servizio 10A	CONFORME			
15	Box 15	QUADRO GENERALE PARCHEGGIO A1, P. 1 e P-2	Presa di servizio 10A	CONFORME			
16	Box 16	QUADRO GENERALE PARCHEGGIO A1, P. 1 e P-2	Presa di servizio 10A	CONFORME			
17	Box 17	QUADRO GENERALE PARCHEGGIO A1, P. 1 e P-2	Presa di servizio 10A	CONFORME			





## ICET INDUSTRIE SPA

Sede Legale: Via delle Rose, 32 - 53036 POGGIORENSI (SI) - ITALY  
Cap. Soc. € 1.500.000,00 - Cod. Fisc. n° P. IVA 00185760529 - C.C.I.A.A. S.TOSCANA - Reg. Soc. Trib. SI 4200  
Stabilimento ed Amministrazione: Via G. Galilei 3/11 - 50021 BARBERINO VAL D'ELSA (FI) - ITALY  
Central Office: Via G. Galilei 3/11 - 50021 BARBERINO VAL D'ELSA (FI) - ITALY - Tel. ++39 055 8070332  
Fax ++39 055 8070332  
E-mail: [ice1@icetspa.com](mailto:ice1@icetspa.com)  
Internet: [www.icetspa.com](http://www.icetspa.com)

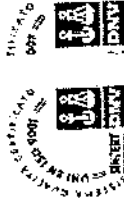


Stricchi Tiberio

Operatore:

Data: 06/09/2007

### VERIFICA CONTINUITA' ELETTRICA CONDUTTORI EQUIPOTENZIALI E DI PROTEZIONE

Impianto:		PARCHEGGIO INTERRATO PIAZZA ALBERI, EDIFICIO A1 - FIRENZE		Strumento:	
Quadro:		QUADRETTI BOX PIANO -1		Unilap 100 matricola BN94487CB (4033)	
Prog. Sigla	Da	A	Esito	Note	
18 Box 18	QUADRO GENERALE PARCHEGGIO A1, P 1 e P-2	Pressa di servizio 10A	CONFORME		
19 Box 19	QUADRO GENERALE PARCHEGGIO A1, P 1 e P-2	Pressa di servizio 10A	CONFORME		
20 Box 20	QUADRO GENERALE PARCHEGGIO A1, P 1 e P-2	Pressa di servizio 10A	CONFORME		
21 Box 21	QUADRO GENERALE PARCHEGGIO A1, P 1 e P-2	Pressa di servizio 10A	CONFORME		
22 Box 22	QUADRO GENERALE PARCHEGGIO A1, P 1 e P-2	Pressa di servizio 10A	CONFORME		
23 Box 23	QUADRO GENERALE PARCHEGGIO A1, P 1 e P-2	Pressa di servizio 10A	CONFORME		
24 Box 24	QUADRO GENERALE PARCHEGGIO A1, P 1 e P-2	Pressa di servizio 10A	CONFORME		
25 Box 25	QUADRO GENERALE PARCHEGGIO A1, P 1 e P-2	Pressa di servizio 10A	CONFORME		
26 Box 26	QUADRO GENERALE PARCHEGGIO A1, P 1 e P-2	Pressa di servizio 10A	CONFORME		

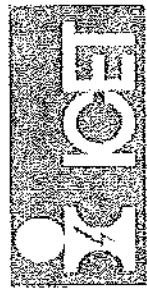

# ICET INDUSTRIE Spa

Sede Legale: Via delle Rogni 102 - 53036 POGGIORENSI (SI) - ITALY  
Cap. Soc. € 1.000.000,00 - Cont. Fidej. € 300.000,00 - C.C.I.A.A. SI 77550 - Reg. Soc. Tra. SI 4320  
Sede Operativa: Via G. Galilei, 911 - 53022 BARBERINO VAL D'ELSA (SI) - ITALY  
Cod. Fisc. 190 - 53036 POGGIORENSI (SI) - ITALY - Tel. ++39 055 20561 Fax ++39 055 8078022  
Internet: [www.icetspa.com](http://www.icetspa.com) e-mail: [icet@icetspa.com](mailto:icet@icetspa.com)




Operator: Stricchi Tiberio

Date: 06/09/2007


## VERIFICA CONTINUITA' ELETTRICA CONDUTTORI EQUIPOTENZIALI E DI PROTEZIONE

Impianto:		PIAZZA		Strumento:		Esito		Note	
PARCHEGGIO INTERRATO		ALBERI, EDIFICIO A2 - FIRENZE		Unilap 100 matricola BNG4487CB (4033)					
Quadro:		QUADRETTI BOX PIANO -1							
Prog.	Sigla	Da	A						
1	Box 1	QUADRO GENERALE EDIFICIO A2	PARCHEGGIO	Presenza di servizio 10A		CONFORME			
2	Box 2	QUADRO GENERALE EDIFICIO A2	PARCHEGGIO	Presenza di servizio 10A		CONFORME			
3	Box 3	QUADRO GENERALE EDIFICIO A2	PARCHEGGIO	Presenza di servizio 10A		CONFORME			
4	Box 4	QUADRO GENERALE EDIFICIO A2	PARCHEGGIO	Presenza di servizio 10A		CONFORME			
5	Box 5	QUADRO GENERALE EDIFICIO A2	PARCHEGGIO	Presenza di servizio 10A		CONFORME			
6	Box 6	QUADRO GENERALE EDIFICIO A2	PARCHEGGIO	Presenza di servizio 10A		CONFORME			
7	Box 7	QUADRO GENERALE EDIFICIO A2	PARCHEGGIO	Presenza di servizio 10A		CONFORME			
8	Box 8	QUADRO GENERALE EDIFICIO A2	PARCHEGGIO	Presenza di servizio 10A		CONFORME			
9	Box 9	QUADRO GENERALE EDIFICIO A2	PARCHEGGIO	Presenza di servizio 10A		CONFORME			
10	Box 10	QUADRO GENERALE EDIFICIO A2	PARCHEGGIO	Presenza di servizio 10A		CONFORME			
11	Box 11	QUADRO GENERALE EDIFICIO A2	PARCHEGGIO	Presenza di servizio 10A		CONFORME			
12	Box 12	QUADRO GENERALE EDIFICIO A2	PARCHEGGIO	Presenza di servizio 10A		CONFORME			
13	Box 13	QUADRO GENERALE EDIFICIO A2	PARCHEGGIO	Presenza di servizio 10A		CONFORME			
14	Box 14	QUADRO GENERALE EDIFICIO A2	PARCHEGGIO	Presenza di servizio 10A		CONFORME			
15	Box 15	QUADRO GENERALE EDIFICIO A2	PARCHEGGIO	Presenza di servizio 10A		CONFORME			
16	Box 16	QUADRO GENERALE EDIFICIO A2	PARCHEGGIO	Presenza di servizio 10A		CONFORME			
17	Box 17	QUADRO GENERALE EDIFICIO A2	PARCHEGGIO	Presenza di servizio 10A		CONFORME			

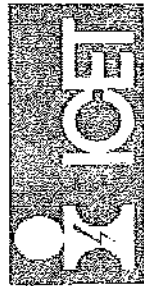

# ICET INDUSTRIE Spa

Sede Legale: Via delle Rive, 32 - 58036 Poggibonsi (SI) - ITALY  
Cap. Soc. € 1.000.000 (Iv - Cod. Fisc. n° 04049450520) - C.C.I.A.A. SI 77530 - R.I. Soc. 765 514300  
E stabilimento di Amministrazione: Via G. Galilei, 911 - 50027 Barberino Val d'Elisa (PI) - ITALY  
Centrali: C.A. Poggibonsi (SI) - ITALY - Tel. ++39 053 86581 Fax ++39 053 867822  
Internet: [www.icet.it](http://www.icet.it) e-mail: [icet@icet.it](mailto:icet@icet.it)

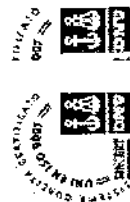

Stricchi Tiberio

Operatore:

Data:

06/09/2007


## VERIFICA CONTINUITA' ELETTRICA CONDUTTORI EQUIPOTENZIALI E DI PROTEZIONE

Impianto:		PIAZZA		Strumento:	
PARCHEGGIO INTERRATO		ALBERI, EDIFICIO A2 - FIRENZE		Unilap 100 matricola BN94487CB (4033)	
Quadro:		QUADRETTI BOX PIANO -1			
Prog. Sigla	Da	A	Esito	Nota	
18 Box 18	QUADRO GENERALE EDIFICIO A2	PARCHEGGIO	CONFORME	Presi di servizio 10A	
19 Box 19	QUADRO GENERALE EDIFICIO A2	PARCHEGGIO	CONFORME	Presi di servizio 10A	
20 Box 20	QUADRO GENERALE EDIFICIO A2	PARCHEGGIO	CONFORME	Presi di servizio 10A	
21 Box 21	QUADRO GENERALE EDIFICIO A2	PARCHEGGIO	CONFORME	Presi di servizio 10A	
22 Box 22	QUADRO GENERALE EDIFICIO A2	PARCHEGGIO	CONFORME	Presi di servizio 10A	
23 Box 23	QUADRO GENERALE EDIFICIO A2	PARCHEGGIO	CONFORME	Presi di servizio 10A	
24 Box 24	QUADRO GENERALE EDIFICIO A2	PARCHEGGIO	CONFORME	Presi di servizio 10A	
25 Box 25	QUADRO GENERALE EDIFICIO A2	PARCHEGGIO	CONFORME	Presi di servizio 10A	
26 Box 26	QUADRO GENERALE EDIFICIO A2	PARCHEGGIO	CONFORME	Presi di servizio 10A	
27 Box 27	QUADRO GENERALE EDIFICIO A2	PARCHEGGIO	CONFORME	Presi di servizio 10A	
28 Box 28	QUADRO GENERALE EDIFICIO A2	PARCHEGGIO	CONFORME	Presi di servizio 10A	
29 Box 29	QUADRO GENERALE EDIFICIO A2	PARCHEGGIO	CONFORME	Presi di servizio 10A	
30 Box 30	QUADRO GENERALE EDIFICIO A2	PARCHEGGIO	CONFORME	Presi di servizio 10A	
31 Box 31	QUADRO GENERALE EDIFICIO A2	PARCHEGGIO	CONFORME	Presi di servizio 10A	
32 Box 32	QUADRO GENERALE EDIFICIO A2	PARCHEGGIO	CONFORME	Presi di servizio 10A	
33 Box 33	QUADRO GENERALE EDIFICIO A2	PARCHEGGIO	CONFORME	Presi di servizio 10A	
34 Box 34	QUADRO GENERALE EDIFICIO A2	PARCHEGGIO	CONFORME	Presi di servizio 10A	



# ICET INDUSTRIE Spa

Seel Legale: Via delle Piave, 33 - 53036 POGGIORENSI (SI) - ITALY  
Cap. Soc. € 1.600.000 i.v. - Doc. Fin. n° P. 004/96/7/2/23 - C.C. A.A. SI 77350 - P.04.000.76.04.000  
Sede Legale ed Amministrazione: Via G. Galilei 5/11 - 50023 BATTIFERRO VAL D'ELSA (PI) - ITALY  
Cassa. C.C. n° 170 - 53036 POGGIORENSI (SI) - ITALY - Tel. ++39 055 803561 Fax ++39 055 8076322  
E-mail: icet@icetspa.com

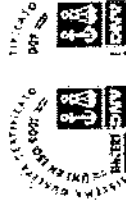

Operatore:

Data:

06/09/2007

Stricchi Tiberio

## VERIFICA CONTINUITA' ELETTRICA CONDUTTORI EQUIPOTENZIALI E DI PROTEZIONE

Impianto:		PARCHEGGIO ALBERI, EDIFICIO A2 - FIRENZE		INTERMATTI PIAZZA															
Quadro:		QUADRETTI BOX PIANO -1				Strumento:		Unilap 100 matricola BN94487CB (4033)											
Prog. Sigla	Da	A				Esito		Note											
35 Box 35	QUADRO EDIFICIO A2	GENERALE PARCHEGGIO		Presa di servizio 10A		CONFORME													
36 Box 36	QUADRO EDIFICIO A2	GENERALE PARCHEGGIO		Presa di servizio 10A		CONFORME													
37 Box 37	QUADRO EDIFICIO A2	GENERALE PARCHEGGIO		Presa di servizio 10A		CONFORME													
38 Box 38	QUADRO EDIFICIO A2	GENERALE PARCHEGGIO		Presa di servizio 10A		CONFORME													
39 Box 39	QUADRO EDIFICIO A2	GENERALE PARCHEGGIO		Presa di servizio 10A		CONFORME													
40 Box 40	QUADRO EDIFICIO A2	GENERALE PARCHEGGIO		Presa di servizio 10A		CONFORME													
41 Box 41	QUADRO EDIFICIO A2	GENERALE PARCHEGGIO		Presa di servizio 10A		CONFORME													
42 Box 42	QUADRO EDIFICIO A2	GENERALE PARCHEGGIO		Presa di servizio 10A		CONFORME													
43 Box 43	QUADRO EDIFICIO A2	GENERALE PARCHEGGIO		Presa di servizio 10A		CONFORME													
44 Box 44	QUADRO EDIFICIO A2	GENERALE PARCHEGGIO		Presa di servizio 10A		CONFORME													
45 Box 45	QUADRO EDIFICIO A2	GENERALE PARCHEGGIO		Presa di servizio 10A		CONFORME													
46 Box 46	QUADRO EDIFICIO A2	GENERALE PARCHEGGIO		Presa di servizio 10A		CONFORME													
47 Box 47	QUADRO EDIFICIO A2	GENERALE PARCHEGGIO		Presa di servizio 10A		CONFORME													
48 Box 48	QUADRO EDIFICIO A2	GENERALE PARCHEGGIO		Presa di servizio 10A		CONFORME													
49 Box 49	QUADRO EDIFICIO A2	GENERALE PARCHEGGIO		Presa di servizio 10A		CONFORME													
50 Box 50	QUADRO EDIFICIO A2	GENERALE PARCHEGGIO		Presa di servizio 10A		CONFORME													
51 Box 51	QUADRO EDIFICIO A2	GENERALE PARCHEGGIO		Presa di servizio 10A		CONFORME													



## ICET INDUSTRIE Spa

Sede Legale: Via delle Rose, 32 - 52026 POGGIORENSI (SI) - ITALY  
Cap. Soc. € 1.500.000 i.v. - Cod. Fisc. n° 01900960523 - C.C.I.A.A. SI 77550 - Rgt. Soc. Trg. SI 4237  
Sediliamento ed Amministrazione: Via G. Galilei, 911 - 52027 BARBERINO VAL D'ELSA (FI) - ITALY  
Corresp. Cap. Paga. 190 - 52036 POGGIORENSI (SI) - ITALY - Tel. ++39 055 805551 Fax ++39 055 8078252  
Internet: www.icetspa.com e-mail: icet@icetspa.com



Stricchi Tiberio


Operatore:

Data:

06/09/2007

### VERIFICA CONTINUITA' ELETTRICA CONDUTTORI EQUIPOTENZIALI E DI PROTEZIONE

Impianto:		INTERATTO PIAZZA		Stamento:	
ALBERI, EDIFICIO A2 - FIRENZE		QUADRETTI BOX PIANO -1		Unilap 100 matricola BN94487CB (4033)	
Prog. Sigla	Da	Esito	Nota		
52 Box 52	QUADRO GENERALE PARCHEGGIO EDIFICIO A2	CONFORME			
53 Box 53	QUADRO GENERALE PARCHEGGIO EDIFICIO A2	CONFORME			
54 Box 54	QUADRO GENERALE PARCHEGGIO EDIFICIO A2	CONFORME			
55 Box 55	QUADRO GENERALE PARCHEGGIO EDIFICIO A2	CONFORME			
56 Box 56	QUADRO GENERALE PARCHEGGIO EDIFICIO A2	CONFORME			
57 Box 57	QUADRO GENERALE PARCHEGGIO EDIFICIO A2	CONFORME			
58 Box 58	QUADRO GENERALE PARCHEGGIO EDIFICIO A2	CONFORME			
59 Box 59	QUADRO GENERALE PARCHEGGIO EDIFICIO A2	CONFORME			
60 Box 60	QUADRO GENERALE PARCHEGGIO EDIFICIO A2	CONFORME			
61 Box 61	QUADRO GENERALE PARCHEGGIO EDIFICIO A2	CONFORME			
62 Box 62	QUADRO GENERALE PARCHEGGIO EDIFICIO A2	CONFORME			
63 Box 63	QUADRO GENERALE PARCHEGGIO EDIFICIO A2	CONFORME			
64 Box 64	QUADRO GENERALE PARCHEGGIO EDIFICIO A2	CONFORME			
65 Box 65	QUADRO GENERALE PARCHEGGIO EDIFICIO A2	CONFORME			
66 Box 66	QUADRO GENERALE PARCHEGGIO EDIFICIO A2	CONFORME			
67 Box 67	QUADRO GENERALE PARCHEGGIO EDIFICIO A2	CONFORME			
68 Box 68	QUADRO GENERALE PARCHEGGIO EDIFICIO A2	CONFORME			

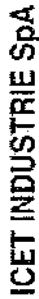

Sede Legale: Via delle Fiore 28 - 53016 POGGIORENSI (SI) - ITALY  
 Cap. Soc. € 1.500.000 (i) - Cod. Fisc. n. 01404997453 - C.C. A.A. 517736 - Reg. Soc. 514279  
 Succursale ed Amministrazione: Via G. Galilei, 51 - 53021 BARBERISCHIO VAL D'ELSA (PI) - ITALY  
 C.C. A.A. 517736 - Reg. Soc. 514279  
 Conto: Cap. Post. 137 - 51016 POGGIORENSI (SI) - ITALY - Tel. +39 055 90551 Fax +39 055 907632  



## Stricchi Tiberio


Operator:

**Data:**

06/09/2007

**VERIFICA CONTINUITA' ELETTRICA CONDUTTORI EQUIPOTENZIALI E DI PROTEZIONE**

[illegible]

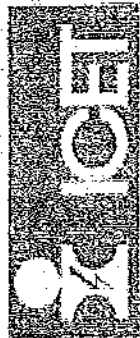

# ICET INDUSTRIE SPA

Sede Legale: Via della Pace, 32 - 50036 POGGIORENSI (SI) - ITALY  
Cap. Soc. € 1.000.000,00 - Istat. Sic. n° 144054872639 - C.C.I.A.A. SI 77300 - Tel. 0573 4350  
Stabilimento ed Amministrazione: Via G. Galilei, 9/11 - 50021 BATTERNO VAL D'ELSA (FI) - ITALY  
Corrisp. Cap. Post. 169 - 50036 POGGIORENSI (SI) - ITALY - Tel. +39 055 80261 Fax +39 055 803024  
Info@icet-industrie.com e-mail: icet@icet-industrie.com



Impianto:		Strumento:		A	
PIAZZA ALBERI, FIRENZE		Unilap 100 matricola BN94487CB (4033)			
Test:					
VERIFICA CONTINUITA' ELETTRICA CONDUTTORE PE					
ID					
Prog.	Sigla	Descrizione	Sigla	Descrizione	Note
1		DISPENSORE ESTERNO		QUADRO CONTATTORI QUADRO GENERALE EDIFICIO A2	CONFORME
2				QUADRO GENERALE PARCHEGGIO EDIFICIO A2	CONFORME
3				QUADRO RIFASAMENTO AUTOMATICO	CONFORME
4		QUADRO GENERALE PARCHEGGIO EDIFICIO A2		GRUPPO ELETTROGENO POMPE DI SOLLEVAMENTO	CONFORME
5		GRUPPO ELETTROGENO POMPE DI SOLLEVAMENTO		QUADRO POMPE DI SOLLEVAMENTO EDIFICIO A1	CONFORME
6		GRUPPO ELETTROGENO POMPE DI SOLLEVAMENTO		QUADRO POMPE DI SOLLEVAMENTO EDIFICIO A2	CONFORME
7		DISPENSORE ESTERNO		QUADRO CONTATTORI EDIFICIO A2 CENTRALE TERMICA E IDRICA	CONFORME
8		QUADRO CONTATTORI EDIFICIO A2 CENTRALE TERMICA E IDRICA		EDIFICIO A2 QUADRO CENTRALE IDRICA	CONFORME
9		QUADRO CONTATTORI EDIFICIO A2 CENTRALE TERMICA E IDRICA		EDIFICIO B4 QUADRO CENTRALE TERMICA	CONFORME
10		DISPENSORE ESTERNO		QUADRO CONTATTORI QUADRO SERVIZI CONDOMINIALI EDIFICIO B4	CONFORME
11		QUADRO CONTATTORI QUADRO SERVIZI CONDOMINIALI EDIFICIO B4		QUADRO QUADRO SERVIZI CONDOMINIALI EDIFICIO B4	CONFORME
12		DISPENSORE ESTERNO		QUADRO CONTATTORI EDIF. B4 CONDOMINIALE UNITA COMMERCIALI	CONFORME
13		DISPENSORE ESTERNO		EDIFICIO B4 RESIDENZA N°1	CONFORME
14		DISPENSORE ESTERNO		EDIFICIO B4 RESIDENZA N°2	CONFORME
15		DISPENSORE ESTERNO		EDIFICIO B4 RESIDENZA N°3	CONFORME
16		DISPENSORE ESTERNO		EDIFICIO B4 RESIDENZA N°4	CONFORME
17		DISPENSORE ESTERNO		EDIFICIO B4 RESIDENZA N°5	CONFORME
18		DISPENSORE ESTERNO		EDIFICIO B4 RESIDENZA N°6	CONFORME
19		DISPENSORE ESTERNO		EDIFICIO B4 RESIDENZA N°7	CONFORME
20		DISPENSORE ESTERNO		EDIFICIO B4 RESIDENZA N°8	CONFORME
21		DISPENSORE ESTERNO		EDIFICIO B4 RESIDENZA N°9	CONFORME
22		DISPENSORE ESTERNO		EDIFICIO B4 RESIDENZA N°10	CONFORME
23		DISPENSORE ESTERNO		EDIFICIO B4 RESIDENZA N°11	CONFORME

[illegible]








Impianto:	PIAZZA ALBERI, FIRENZE			Strumento:	Unilap 100 matricola BN94487CB (4033)		
Test:	VERIFICA CONTINUITA' ELETTRICA CONDUTTORE PE						
DA	DA			A			
Pag.	Sigla	Descrizione	Sigla	Descrizione	Esito	Note	
47		QUADRO CONTATORI EDIFICIO B3 COMMERCIALE		QUADRO EDIFICIO B3 COMMERCIALE	CONFORME		
48		DISPENSORE ESTERNO		QUADRO CONTATORI EDIFICIO A1 PIANI -2, -1	CONFORME		
49		QUADRO CONTATORI EDIFICIO A1 PIANI -2, -1		QUADRO GENERALE EDIFICIO A1 PIANI -1, -2	CONFORME		
50		QUADRO GENERALE EDIFICIO A1 PIANI -1, -2		QUADRO RIFASAMENTO AUTOMATICO	CONFORME		
51		DISPENSORE ESTERNO		QUADRO CONTATORI EDIFICIO A1 PIANI T, +1, +2, +3	CONFORME		
52		QUADRO CONTATORI EDIFICIO A1 PIANI T, +1, +2, +3		QUADRO GENERALE EDIFICIO A1 PIANI T, +1, +2, +3	CONFORME		
53		QUADRO GENERALE EDIFICIO A1 PIANI T, +1, +2, +3		QUADRO RIFASAMENTO AUTOMATICO	CONFORME		
54		QUADRO GENERALE EDIFICIO A1 PIANI T, +1, +2, +3		QUADRO GENERALE CASSA EDIFICIO A1 PIANI T, +1, +2, +3	CONFORME		
55		DISPENSORE ESTERNO		QUADRO CONTATORI EDIFICIO A1 CENTRALE ANTINCENDIO	CONFORME		
56		QUADRO CONTATORI EDIFICIO A1 CENTRALE ANTINCENDIO		QUADRO EDIFICIO A1 CENTRALE ANTINCENDIO	CONFORME		
57		QUADRO EDIFICIO A1 CENTRALE ANTINCENDIO		QUADRO EDIFICIO A1 CENTRALE ANTINCENDIO (PRINCIPALE)	CONFORME		
58		QUADRO EDIFICIO A1 CENTRALE ANTINCENDIO		QUADRO EDIFICIO A1 CENTRALE ANTINCENDIO SERVIZI	CONFORME		
		DATA		OPERATORE			
		06/09/07		X DET. N. 24			





# ICET INDUSTRIE SPA

Sede Legale: Via delle Rasse, 32 - 53036 POGGIORENSI (SI) - ITALY  
Cap. Soc. € 1.500.000 (i.v.) - Od. Fisc. n. P. IVA 0595576054 - C.C.I.A.A. SI 77350 - Rq. Soc. Tre. SI 4320  
Stabilimento di Amministrazione: Via G. Galilei 9/11 - 50023 BARBERINO VAL D'ELSA (PI) - ITALY  
Compt. Cap. Post. 110 - 53036 POGGIORENSI (SI) - ITALY - Tel. ++39 055 85561 Fax ++39 055 871552  
Internet: [www.icetspa.com](http://www.icetspa.com) e-mail: [icet@icetspa.com](mailto:icet@icetspa.com)



Stricchi Tiberio

Operatore:

05/09/2007

Data:

PIAZZA ALBERI, EDIFICIO B3 - FIRENZE

QUADRO  
CONDOMINIALE  
B3

CONTATORI

Strumento:

Unitap 100 matricola BN94487CB (4033)

Prog. Sigla

1 QG

Interruttore magnetotermico 4p C20A S20AM

Tipo Interruttore

N° poli

4

Nom. (A)

20

Curva

C

Tipo Differenz

Blocco differenziale DDA20AAC S Id=0.3A 4p

Tempo di Intervento

Selettivo

Nom. (A)

25

Classe

AC

Id (mA)

300

U.L. (Tensione di comando U<sub>L</sub>)


0.3

RIE (Resistenza di terra (ohm))

0.3

U<sub>A</sub> (Tempe di intervento (ms))

86

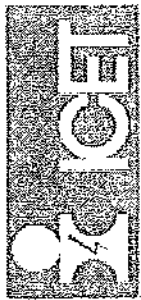

# ICET INDUSTRIE SPA

Sede Legale: Via delle Rive, 32 - 50036 POGGIORENSI (SI) - ITALY  
Cap. Soc. € 1.500.000 i.v. - Dett. Imp. n° P.A. 659/MS/1823 - C.C.I.A.A. SI 77350 - R.G. Soc. Tria. SI 4220  
Stabilimento ed Amministrazione: Via G. Galilei, 8/11 - 53027 BARBERINO VAL D'ELSA (FI) - ITALY  
Corr. Co. P. 150 - 50036 POGGIORENSI (SI) - ITALY - Tel. ++39 055 81361 Fax ++39 055 813610  
Internet: [www.icetspa.com](http://www.icetspa.com) e-mail: [ice@icetspa.com](mailto:ice@icetspa.com)



Stricchi Tiberio

Operatore:

Data:


06/09/2007

Impianto:												
PIAZZA ALBERI, EDIFICIO B3 - FIRENZE												
Quadro: QUADRO CONTATORI CONDOMINIALE B3												
Unilap 100 matricola BN9487CB (4033)												
Prog. Sigla	Tipo Interruttore	N° poli	I Nom. (A)	Curva	Tipo Differenz.	Tempo di Intervento	I Nom. (A)	Classe	Id (mA)	U <sub>L</sub> (Tensione di contatto (V))	RE (Resistenza di terra (ohm))	T <sub>A</sub> (Tempo di intervento (ms))
1	QG Interruttore magnetotermico 4p C20A S204M	4	20	C	Blocco differenziale DDA204AC S id=0.3A 4p	Selettivo	25	AC	300	0.3	0.3	89
2												
3												

[illegible]

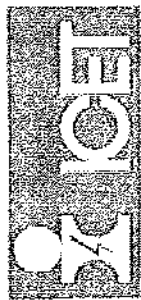

# ICET INDUSTRIE SPA

Sede Legale: Via delle Rose, 33 - 50036 POGGIORENSI (SI) - ITALY  
Cap. Soc. € 1.500.000,00 - Cod. Fis. n. 014009057624 - C.D.I.A. SI 77550 - RUI. S.N. 716 SI 4370  
Stabilimento di Amministrazione: Via G. Galilei, 9/11 - 50021 BARBERICO VAL D'ELSA (PI) - ITALY  
Cassa di Credito: 50033 POGGIORENSI (SI) - ITALY - Tel. ++39 055 81551 Fax ++39 055 807952  
E-mail: [icet@icetspa.com](mailto:icet@icetspa.com) Internet: [www.icetspa.com](http://www.icetspa.com)



Stricchi Tiberio

Operatore:

Data: 05/09/2007

Impianto:

PIAZZA ALBERI, EDIFICIO B4 - FIRENZE

Quadro: QUADRO CONDOMINIALE B4

Strumento:

Unilap 100 matricola BN94487CB (4033)

Prog.	Sei.	Tip. Interruttore	N° poli	I Nom. (A)	Curva	Tip. Differenz.	Tempo d. Intervento	I Nom. (A)	Classe	Id (mA)	UL Consenso di contatto (V)	RE Resistenza d. terra (ohm)	ta (Tempo di inaservimento (s))
1	Q1	Int. MTD DS971AC C6 1P+N Id=0.03A	2	6	C		Istantaneo	6	AC	30	0.1	0	17
2	Q2	Int. MTD DS971AC C10 1P+N Id=0.03A	2	10	C		Istantaneo	10	AC	30	0.1	0	23
3	Q3	Int. MTD DS971AC C10 1P+N Id=0.03A	2	10	C		Istantaneo	10	AC	30	0.1	0	28
4	Q4	Int. MTD DS971AC C10 1P+N Id=0.03A	2	10	C		Istantaneo	10	AC	30	0.1	0	19
5	Q5	Int. MTD DS971AC C10 1P+N Id=0.03A	2	10	C		Istantaneo	10	AC	30	0.1	0	21
6	Q6	Int. MTD DS971AC C6 1P+N Id=0.03A	2	6	C		Istantaneo	6	AC	30	0.1	0	26
7	Q7	Int. MTD DS971AC C10 1P+N Id=0.03A	2	10	C		Istantaneo	10	AC	30	0.1	0	26
8	Q8	Int. MTD DS971AC C6 1P+N Id=0.03A	2	6	C		Istantaneo	6	AC	30	0.1	0	25
9	Q9	Interruttore magnetotermico 4p C16A S204M	4	16	C	Blocco differenziale DDA204AC IST Id=0.3A 4p	Istantaneo	25	AC	300	0.2	0.1	44
10	Q10	Int. MTD DS971AC C10 1P+N Id=0.03A	2	10	C		Istantaneo	10	AC	30	0.1	0	21
11	Q11	Interruttore magnetotermico 4p C10A S204M	4	10	C	Blocco differenziale DDA204AC IST Id=0.3A 4p	Istantaneo	25	AC	300	0.2	0.1	38
12	Q12	Interruttore magnetotermico 4p C10A S204M	4	10	C	Blocco differenziale DDA204AC IST Id=0.3A 4p	Istantaneo	25	AC	300	0.2	0.1	30
13	Q13	Interruttore magnetotermico 4p C10A S204M	4	10	C	Blocco differenziale DDA204AC IST Id=0.3A 4p	Istantaneo	25	AC	300	0.2	0.1	41
14	Q14	Interruttore magnetotermico 4p C10A S204M	4	10	C	Blocco differenziale DDA204AC IST Id=0.3A 4p	Istantaneo	25	AC	300	0.2	0.1	34
15													
16													
17													
18													
19													
20													
21													
22													
23													
24													
25													



# ICET INDUSTRIE Spa

Sede Legale: Via della Pace, 32 - 55038 POGGIORENSI (SI) - ITALY  
Cap. Soc. € 1.500.000,00 - P.IVA 03042670523 - C.U.I.A.A. 5173350 - R.G. Soc. Trib. SI 4709  
Stabilimento ed Amministrazione: Via G. Galilei, 6/11 - 50027 BARBERINO VAL D'ELSA (FI) - ITALY  
Corso G. Galilei, 191 - 55036 POGGIORENSI (SI) - ITALY - Tel. ++39 055 90561 Fax ++39 055 905650  
Internet: [www.icetspa.com](http://www.icetspa.com) e-mail: [icet@icetspa.com](mailto:icet@icetspa.com)



ICET INDUSTRIE Spa										Stricchi Tiberio									
Sede Legale: Via della Rupa, 32 - 53036 POGGIORENSI (SI) - ITALY Cap. Soc. € 1.500.000 i.v. - Cod. Fis. n° 02045750523 - C.C.I.A.A. SI 77330 - Tel. 0573 914701 Stabilimento ed Amministrazione: Via G. Galilei, 15/11 - 53027 BARBERINO VAL D'ELSA (FI) - ITALY Cura-P. Cal. Part. 1471 - 53036 POGGIORENSI (SI) - ITALY - Tel. 0573 95351 Fax 0573 979452 Internet: www.icetspa.com e-mail: icet@icetspa.com										Operatore:  Data: 06/09/2007									
Prog.	Sigla	Impianto:	Quadro:	Strumento:	N° poli	Norm. (A)	Curva	Tipo Differenz.	Tempo di Intervento	Mod. (A)	Classe	Id (mA)	U <sub>i</sub> (Tensione di contatto (V))	Re (Resistenza di terra (ohm))	t <sub>a</sub> (Tempo di intervento (ms))				
PIAZZA ALBERI, EDIFICIO B4 - FIRENZE																			
CENTRALINI CONTATORI E																			
CENTRALINI APPARTAMENTI																			
RESIDENZE B4																			
1	App.1	Interruttore magnetotermico 2p C25A S201M	2	25	C	Blocco differenziale DDA202AC Sol Id=0,3A 2p	Selettivo	63	AC	300	0,4	0,4	88						
2	App.1	Int. MTD DS951/VAC C10 1P+N Id=0,03A	2	10	C		Istantaneo	10	AC	30	0,1	0	113						
3	App.1	Int. differenziale F202 AC 25A 2P Id=0,03A	2				Istantaneo	25	AC	30	0,1	0	28						
4	App.2	Interruttore magnetotermico 2p C25A S201M	2	25	C	Blocco differenziale DDA202AC Sol Id=0,3A 2p	Selettivo	63	AC	300	0,4	0,4	80						
5	App.2	Int. MTD DS951/VAC C10 1P+N Id=0,03A	2	10	C		Istantaneo	10	AC	30	0,1	0	24						
6	App.2	Int. differenziale F202 AC 25A 2P Id=0,03A	2				Istantaneo	25	AC	30	0,1	0	29						
7	App.3	Interruttore magnetotermico 2p C25A S201M	2	25	C	Blocco differenziale DDA202AC Sol Id=0,3A 2p	Selettivo	63	AC	300	0,4	0,4	87						
8	App.3	Int. MTD DS951/VAC C10 1P+N Id=0,03A	2	10	C		Istantaneo	10	AC	30	0,1	0	18						
9	App.3	Int. differenziale F202 AC 25A 2P Id=0,03A	2				Istantaneo	25	AC	30	0,1	0	37						
10	App.4	Interruttore magnetotermico 2p C25A S201M	2	25	C	Blocco differenziale DDA202AC Sol Id=0,3A 2p	Selettivo	63	AC	300	0,4	0,4	87						
11	App.4	Int. MTD DS951/VAC C10 1P+N Id=0,03A	2	10	C		Istantaneo	10	AC	30	0,1	0	52						
12	App.4	Int. differenziale F202 AC 25A 2P Id=0,03A	2				Istantaneo	25	AC	30	0,1	0	38						
13	App.5	Interruttore magnetotermico 2p C25A S201M	2	25	C	Blocco differenziale DDA202AC Sol Id=0,3A 2p	Selettivo	63	AC	300	0,4	0,4	87						
14	App.5	Int. MTD DS951/VAC C10 1P+N Id=0,03A	2	10	C		Istantaneo	10	AC	30	0,1	0	9						
15	App.5	Int. differenziale F202 AC 25A 2P Id=0,03A	2				Istantaneo	25	AC	30	0,1	0	31						
16	App.6	Interruttore magnetotermico 2p C25A S201M	2	25	C	Blocco differenziale DDA202AC Sol Id=0,3A 2p	Selettivo	63	AC	300	0,4	0,4	81						
17	App.6	Int. MTD DS951/VAC C10 1P+N Id=0,03A	2	10	C		Istantaneo	10	AC	30	0,1	0	10						
18	App.6	Int. differenziale F202 AC 25A 2P Id=0,03A	2				Istantaneo	25	AC	30	0,1	0	28						
19	App.7	Interruttore magnetotermico 2p C25A S201M	2	25	C	Blocco differenziale DDA202AC Sol Id=0,3A 2p	Selettivo	63	AC	300	0,4	0,4	87						
20	App.7	Int. MTD DS951/VAC C10 1P+N Id=0,03A	2	10	C		Istantaneo	10	AC	30	0,1	0	9						
21	App.7	Int. differenziale F202 AC 25A 2P Id=0,03A	2				Istantaneo	25	AC	30	0,1	0	45						
22	App.8	Interruttore magnetotermico 2p C25A S201M	2	25	C	Blocco differenziale DDA202AC Sol Id=0,3A 2p	Selettivo	63	AC	300	0,4	0,4	87						
23	App.8	Int. MTD DS951/VAC C10 1P+N Id=0,03A	2	10	C		Istantaneo	10	AC	30	0,1	0	9						
24	App.8	Int. differenziale F202 AC 25A 2P Id=0,03A	2				Istantaneo	25	AC	30	0,1	0	38						
25	App.9	Interruttore magnetotermico 2p C25A S201M	2	25	C	Blocco differenziale DDA202AC Sol Id=0,3A 2p	Selettivo	63	AC	300	0,4	0,4	87						




# ICET INDUSTRIE Spa

Sede Legale: Via delle Rose, 32 - 53036 POGGIORENSI (SI) - ITALY  
Cap. Soc. € 1.400.000 i.v. - Dist. Fisco a P. IVA 05065750520 - C.C.I.A.A. SI 77350 - Red. Sic. Trib. SI 4280  
Stabilimento ed Amministrazione: Via G. Galilei, 39/1 - 50027 BARBERIO VAL D'ELSA (PI) - ITALY  
Corso. Cap. Pien. 150 - 53036 POGGIORENSI (SI) - ITALY - Tel. ++39 055 80361 Fax ++39 055 9178552  
Internet: [www.icetspa.com](http://www.icetspa.com) e-mail: [icet@icetspa.com](mailto:icet@icetspa.com)



PIAZZA ALBERI, EDIFICIO B4 - FIRENZE																
CENTRALINI CONTATTORI E																
CENTRALINI APPARTAMENTI																
RESIDENZE B4																
Prog.	Sigla	Tipologia	N° poli	I Norm. (A)	Curva	Tipologia	Tempo di Intervento	I Norm. (A)	Classe	Id (mA)	UL (Tensione di contatto (V))	RIE (Resistenza di terra (ohm))	TA (Tempo di intervento (ms))			
Unilap 100 matricola BN94487CB (4033)																
26	App.9	Int. MTD DS951/AC C10 1P+N Id=0,03A	2	10	C		Istantaneo	10	AC	30	0,1	0	31			
27	App.9	Int. differenziale F202 AC 25A 2P Id=0,03A	2				Istantaneo	25	AC	30	0,1	0	29			
28	App.10	Interruttore magnetotermico 2p C25A S201M	2	25	C	Blocco differenziale DDA202AC Sel Id=0,3A 2p	Selettivo	63	AC	300	0,4	0,4	88			
29	App.10	Int. MTD DS951/AC C10 1P+N Id=0,03A	2	10	C		Istantaneo	10	AC	30	0,1	0	31			
30	App.10	Int. differenziale F202 AC 25A 2P Id=0,03A	2				Istantaneo	25	AC	30	0,1	0	37			
31	App.11	Interruttore magnetotermico 2p C25A S201M	2	25	C	Blocco differenziale DDA202AC Sel Id=0,3A 2p	Selettivo	63	AC	300	0,4	0,4	90			
32	App.11	Int. MTD DS951/AC C10 1P+N Id=0,03A	2	10	C		Istantaneo	10	AC	30	0,1	0	23			
33	App.11	Int. differenziale F202 AC 25A 2P Id=0,03A	2				Istantaneo	25	AC	30	0,1	0	39			
34	App.14	Interruttore magnetotermico 2p C25A S201M	2	25	C	Blocco differenziale DDA202AC Sel Id=0,3A 2p	Selettivo	63	AC	300	0,4	0,4	86			
35	App.14	Int. MTD DS951/AC C10 1P+N Id=0,03A	2	10	C		Istantaneo	10	AC	30	0,1	0	21			
36	App.14	Int. differenziale F202 AC 25A 2P Id=0,03A	2				Istantaneo	25	AC	30	0,1	0	38			
37	App.15	Interruttore magnetotermico 2p C25A S201M	2	25	C	Blocco differenziale DDA202AC Sel Id=0,3A 2p	Selettivo	63	AC	300	0,4	0,4	87			
38	App.15	Int. MTD DS951/AC C10 1P+N Id=0,03A	2	10	C		Istantaneo	10	AC	30	0,1	0	17			
39	App.15	Int. differenziale F202 AC 25A 2P Id=0,03A	2				Istantaneo	25	AC	30	0,1	0	28			
40	App.16	Interruttore magnetotermico 2p C25A S201M	2	25	C	Blocco differenziale DDA202AC Sel Id=0,3A 2p	Selettivo	63	AC	300	0,6	0,8	85			
41	App.16	Int. MTD DS951/AC C10 1P+N Id=0,03A	2	10	C		Istantaneo	10	AC	30	0,1	0	19			
42	App.16	Int. differenziale F202 AC 25A 2P Id=0,03A	2				Istantaneo	25	AC	30	0,1	0	38			
43	App.17	Interruttore magnetotermico 2p C25A S201M	2	25	C	Blocco differenziale DDA202AC Sel Id=0,3A 2p	Selettivo	63	AC	300	0,4	0,4	85			
44	App.17	Int. MTD DS951/AC C10 1P+N Id=0,03A	2	10	C		Istantaneo	10	AC	30	0,1	0	54			
45	App.17	Int. differenziale F202 AC 25A 2P Id=0,03A	2				Istantaneo	25	AC	30	0,1	0	38			
46	App.18	Interruttore magnetotermico 2p C25A S201M	2	25	C	Blocco differenziale DDA202AC Sel Id=0,3A 2p	Selettivo	63	AC	300	0,4	0,4	88			
47	App.18	Int. MTD DS951/AC C10 1P+N Id=0,03A	2	10	C		Istantaneo	10	AC	30	0,1	0	52			



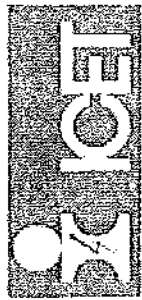


## ICET INDUSTRIE SpA

Sede Legale: Via delle Rive, 32 - 50038 POGGIORENSI (SI) - ITALY  
Cap. Soc. € 1.400.000 i.v. - Cod. Fis. n. P. IVA 00095720525 - C.C.I.A.A. 0177392 - Reg. Soc. Trib. SI 4330  
Sede Operativa ed Amministrazione: Via G. Galilei, 5/13 - 50071 BARBERINO VAL D'ELSA (PI) - ITALY  
Cassa - Cont. - Cor. Post. 190 - 50036 POGGIORENSI (SI) - ITALY - Tel. ++39 055 895811 Fax ++39 055 8974342  
Internet [www.icetspa.com](http://www.icetspa.com) e-mail [icet@icetspa.com](mailto:icet@icetspa.com)



--	--	
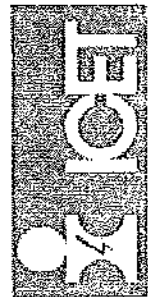

# ICET INDUSTRIE SpA

Sede Legale: Via delle Rive, 32 - 53039 POGGIORENSI (SI) - ITALY  
 Cap. Soc. € 1.500.000,00 - Cod. Fisc. e P. IVA 0046575231 - C.C.I.A.A. SI 77530 - Reg. Soc. Tri. SI 4286  
 Stabilimento ad Amministrazione: Via G. Galilei, 9171 - 50027 BARBERINO VAL D'ELSA (PI) - ITALY  
 Corso. C.A. P. 100 - 57039 POGGIORENSI (SI) - ITALY - Tel. ++39 055 86551 Fax. ++39 055 8078232  
 Internet: [www.icetspa.com](http://www.icetspa.com) e-mail: [icet@icetspa.com](mailto:icet@icetspa.com)

Impianto:

PARCHEGGIO INTERRATO PIAZZA ALBERI,

EDIFICIO B4 - FIRENZE

QUADRO CENTRALE TERMICA

Strumento:

Unilap 100 matricola BN94437CB (4033)

Prog. Sigla	Tipo Interruttore	N° poli	I Nom. (A)	Curva	Tipo Differenz.	Tempo di intervento	I Nom. (A)	Classe	Id (mA)	UL (trasduttore di contatto (m))	RE (Resistenza di terra (ohm))	ta (Tempo di intervento (ms))
1 Q1	Int. MTD DS971/AC C6 1P+N Id=0,03A	2	6	C		Istantaneo	6	AC	30	0,1	0	25
2 Q2	Int. MTD DS971/AC C6 1P+N Id=0,03A	2	6	C		Istantaneo	6	AC	30	0,1	0	29
3 Q3	Int. MTD DS971/AC C6 1P+N Id=0,03A	2	6	C		Istantaneo	6	AC	30	0,1	0	29
4 Q4	Interruttore magnetotermico 3p C6A S203M	3	6	C	Blocco differenziale DDA203AC IST Id=0,3A 4p	Istantaneo	25	AC	300	0,3	0,6	15
5 Q5	Interruttore magnetotermico 3p C6A S203M	3	6	C	Blocco differenziale DDA203AC IST Id=0,3A 4p	Istantaneo	25	AC	300	0,3	0,6	14
6 Q6	Interruttore magnetotermico 3p C15A S203M	3	16	C	Blocco differenziale DDA203AC IST Id=0,3A 4p	Istantaneo	25	AC	300	0,3	0,6	26
7 Q7	Interruttore magnetotermico 3p C16A S203M	3	16	C	Blocco differenziale DDA203AC IST Id=0,3A 4p	Istantaneo	25	AC	300	0,3	0,6	25
8 Q8	Int. MTD DS971/AC C6 1P+N Id=0,03A	2	6	C		Istantaneo	6	AC	30	0,1	0	35
9 Q9	Int. MTD DS971/AC C6 1P+N Id=0,03A	2	6	C		Istantaneo	6	AC	30	0,1	1	19
10 Q10	Int. MTD DS971/AC C16 1P+N Id=0,03A	2	16	C		Istantaneo	16	AC	30	0,1	0	20
11 Q11	Int. MTD DS971/AC C6 1P+N Id=0,03A	2	6	C		Istantaneo	6	AC	30	0,1	0	11
12 Q12	Int. MTD DS971/AC C6 1P+N Id=0,03A	2	6	C		Istantaneo	6	AC	30	0,1	0	12
13												
14												
Stricchi Tiberio

Operatore:

Data:

05/09/2007



# ICET INDUSTRIE SPA

Sede Legale: Via delle Rogni, 35 - 50038 POGGIORENSI (SI) - ITALY  
Cap. Soc. € 1.500.000,00 - Cod. Fisc. n° P. IVA 03657650525 - C.C.I.A.A. SI 773557 - Reg. Soc. TIC SI 4280  
Stabilimento ed Amministrazione: Via G. Galilei, 8/11 - 50021 BARBERINO VAL D'ELSA (PI) - ITALY  
Centrali: Cds Port 100 - 50038 POGGIORENSI (SI) - ITALY - Tel. ++39 055 83551 Fax ++39 055 837853  
Internet: [www.icetpa.com](http://www.icetpa.com) e-mail: [icet@icetpa.com](mailto:icet@icetpa.com)



Impianto:

PIAZZA ALBERI, EDIFICIO B4 - FIRENZE

Quadro:

QUADRO

CONTATORI

CONDOMINIALE B4

Strumento:

Uniflap 100 matricola BN94487CB (4033)

Prog. Sigla

1 QG

Tipo Interruttore

Interruttore magnetotermico 4p C20A S204M

N° poli

4

I Nom. (A)

20

Curva

C

Tipo Differenz.

Blocco differenziale DOA204AC S id=0.3A 4p

Tempo di Intervento

Selettivo

I Nom. (A)

25

Classe

AC

Id (mA)

300

UL Tensione di contatto (V)

0.4

RE (resistenza di terra (ohm))

0.4

Tempo di Intervento (mS)

80

2

3

4


26

Stricchi Tiberio

Operatore:

Data:

06/09/2007

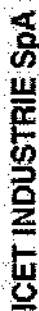

**Sono Legali** Via delle Rose, 32 - 53038 POGGIORENSI (SI) - ITALY  
Cap. Soc. S. 4.600.000 i.r. - Cod. Fisc. P. IVA 05494590530 - C.D.A.A. SI 77530 - Reg. Soc. IVA 39/420  
Società in A.d.A. - Sede e Direzione Generale: 53038 POGGIORENSI (SI) - ITALY  
Sede Legale e Amministrazione: Via G. Galilei, 5/11 - 53025 BARBERINO VAL D'ELSA (PI) - ITALY  
Conto Corr. C/cas. Post. 180 - 53038 POGGIORENSI (SI) - ITALY - Tel. +39 055 803561 Fax +39 055 803562  

[illegible]



## ICET INDUSTRIE SPA

Sede Legale: Via della Pace, 30 - 53036 Poggiansi (SI) - ITALY  
Cap. Soc. € 1.000.000,00 - Ditta Reg. n° 0190657022 - C.C.I.A.A. SI 07359 - R.G. Soc. T. 01.4200  
Stabilimento ed Amministrazione: Via G. Galilei, 8/11 - 50021 BARBERIO VAL D'ELSA (PI) - ITALY  
Centrali: Cas. Post. 170 - 53035 POGGIANSI (SI) - ITALY - Tel. ++39 055 90361 Fax ++39 055 903602  
e-mail: [ice@icetspa.com](mailto:ice@icetspa.com) [www.icetspa.com](http://www.icetspa.com)



Impianto: **PARCHEGGIO INTERRUATO PIAZZA ALBERI,**

**EDIFICIO A1 - FIRENZE**

Quadro: **QUADRETTI BOX PIANO -1**

Strumento:

Unilap 100 matricola BN94487CB (4033)


Prog.	Sigla	Tipo interruttore	N° poli	I Nom. (A)	Curva	Tipo Differenz.	Tempo di Intervento	I Nom. (A)	Classe	Id (mA)	Ul. Tensione di RE portata (V)	Resistenza di RE (ohm)	Tempo di intervento (ms)
1	Box 1	Int. MTD DS941/AC C10 1P+N Id=0,03A	2	10	C		Istantaneo	10	AC	30	0,1	0	17
2	Box 2	Int. MTD DS941/AC C10 1P+N Id=0,03A	2	10	C		Istantaneo	10	AC	30	0,1	1	9
3	Box 3	Int. MTD DS941/AC C10 1P+N Id=0,03A	2	10	C		Istantaneo	10	AC	30	0,1	1	17
4	Box 4	Int. MTD DS941/AC C10 1P+N Id=0,03A	2	10	C		Istantaneo	10	AC	30	0,1	1	17
5	Box 5	Int. MTD DS941/AC C10 1P+N Id=0,03A	2	10	C		Istantaneo	10	AC	30	0,1	1	27
6	Box 6	Int. MTD DS941/AC C10 1P+N Id=0,03A	2	10	C		Istantaneo	10	AC	30	0,1	1	27
7	Box 7	Int. MTD DS941/AC C10 1P+N Id=0,03A	2	10	C		Istantaneo	10	AC	30	0,1	0	9
8	Box 8	Int. MTD DS941/AC C10 1P+N Id=0,03A	2	10	C		Istantaneo	10	AC	30	0,1	0	16
9	Box 9	Int. MTD DS941/AC C10 1P+N Id=0,03A	2	10	C		Istantaneo	10	AC	30	0,1	1	25
10	Box 10	Int. MTD DS941/AC C10 1P+N Id=0,03A	2	10	C		Istantaneo	10	AC	30	0,1	1	8
11	Box 11	Int. MTD DS941/AC C10 1P+N Id=0,03A	2	10	C		Istantaneo	10	AC	30	0,1	1	18
12	Box 12	Int. MTD DS941/AC C10 1P+N Id=0,03A	2	10	C		Istantaneo	10	AC	30	0,1	1	9
13	Box 13	Int. MTD DS941/AC C10 1P+N Id=0,03A	2	10	C		Istantaneo	10	AC	30	0,1	1	18
14	Box 14	Int. MTD DS941/AC C10 1P+N Id=0,03A	2	10	C		Istantaneo	10	AC	30	0,1	1	21
15	Box 15	Int. MTD DS941/AC C10 1P+N Id=0,03A	2	10	C		Istantaneo	10	AC	30	0,1	1	27
16	Box 16	Int. MTD DS941/AC C10 1P+N Id=0,03A	2	10	C		Istantaneo	10	AC	30	0,1	0	8
17	Box 17	Int. MTD DS941/AC C10 1P+N Id=0,03A	2	10	C		Istantaneo	10	AC	30	0,1	0	8
18	Box 18	Int. MTD DS941/AC C10 1P+N Id=0,03A	2	10	C		Istantaneo	10	AC	30	0,1	0	18
19	Box 19	Int. MTD DS941/AC C10 1P+N Id=0,03A	2	10	C		Istantaneo	10	AC	30	0,1	0	10
20	Box 20	Int. MTD DS941/AC C10 1P+N Id=0,03A	2	10	C		Istantaneo	10	AC	30	0,1	1	28
21	Box 21	Int. MTD DS941/AC C10 1P+N Id=0,03A	2	10	C		Istantaneo	10	AC	30	0,1	0	8
22	Box 22	Int. MTD DS941/AC C10 1P+N Id=0,03A	2	10	C		Istantaneo	10	AC	30	0,1	0	18
23	Box 23	Int. MTD DS941/AC C10 1P+N Id=0,03A	2	10	C		Istantaneo	10	AC	30	0,1	0	19
24	Box 24	Int. MTD DS941/AC C10 1P+N Id=0,03A	2	10	C		Istantaneo	10	AC	30	0,1	0	27
25	Box 25	Int. MTD DS941/AC C10 1P+N Id=0,03A	2	10	C		Istantaneo	10	AC	30	0,1	0	9
26	Box 26	Int. MTD DS941/AC C10 1P+N Id=0,03A	2	10	C		Istantaneo	10	AC	30	0,1	0	9

Stricchi Tiberio

Operatore:


Data:

06/09/2007

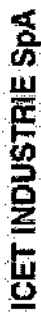

Sede Legale: Via delle Rose, 32 - 52026 POGGIORENSI (SI) - ITALY  
Cap. Soc. € 1.900.000 i.v. - Cod. Fisc. n° P. IVA 0306576520 - C.C.I.A.A. 5177350 - Reg. Soc. SI 420  
Stadlerfrucht e Amministrazione: Via G. Galilei, 3/11 - 52021 BARBERINO VAL D'ELSA (PI) - ITALY  
Gruppo: Cap. Soc. € 520.000 POGGIORENSI - ITALY - Tel. +39 055 963551 Fax +39 055 9072052  

[illegible]

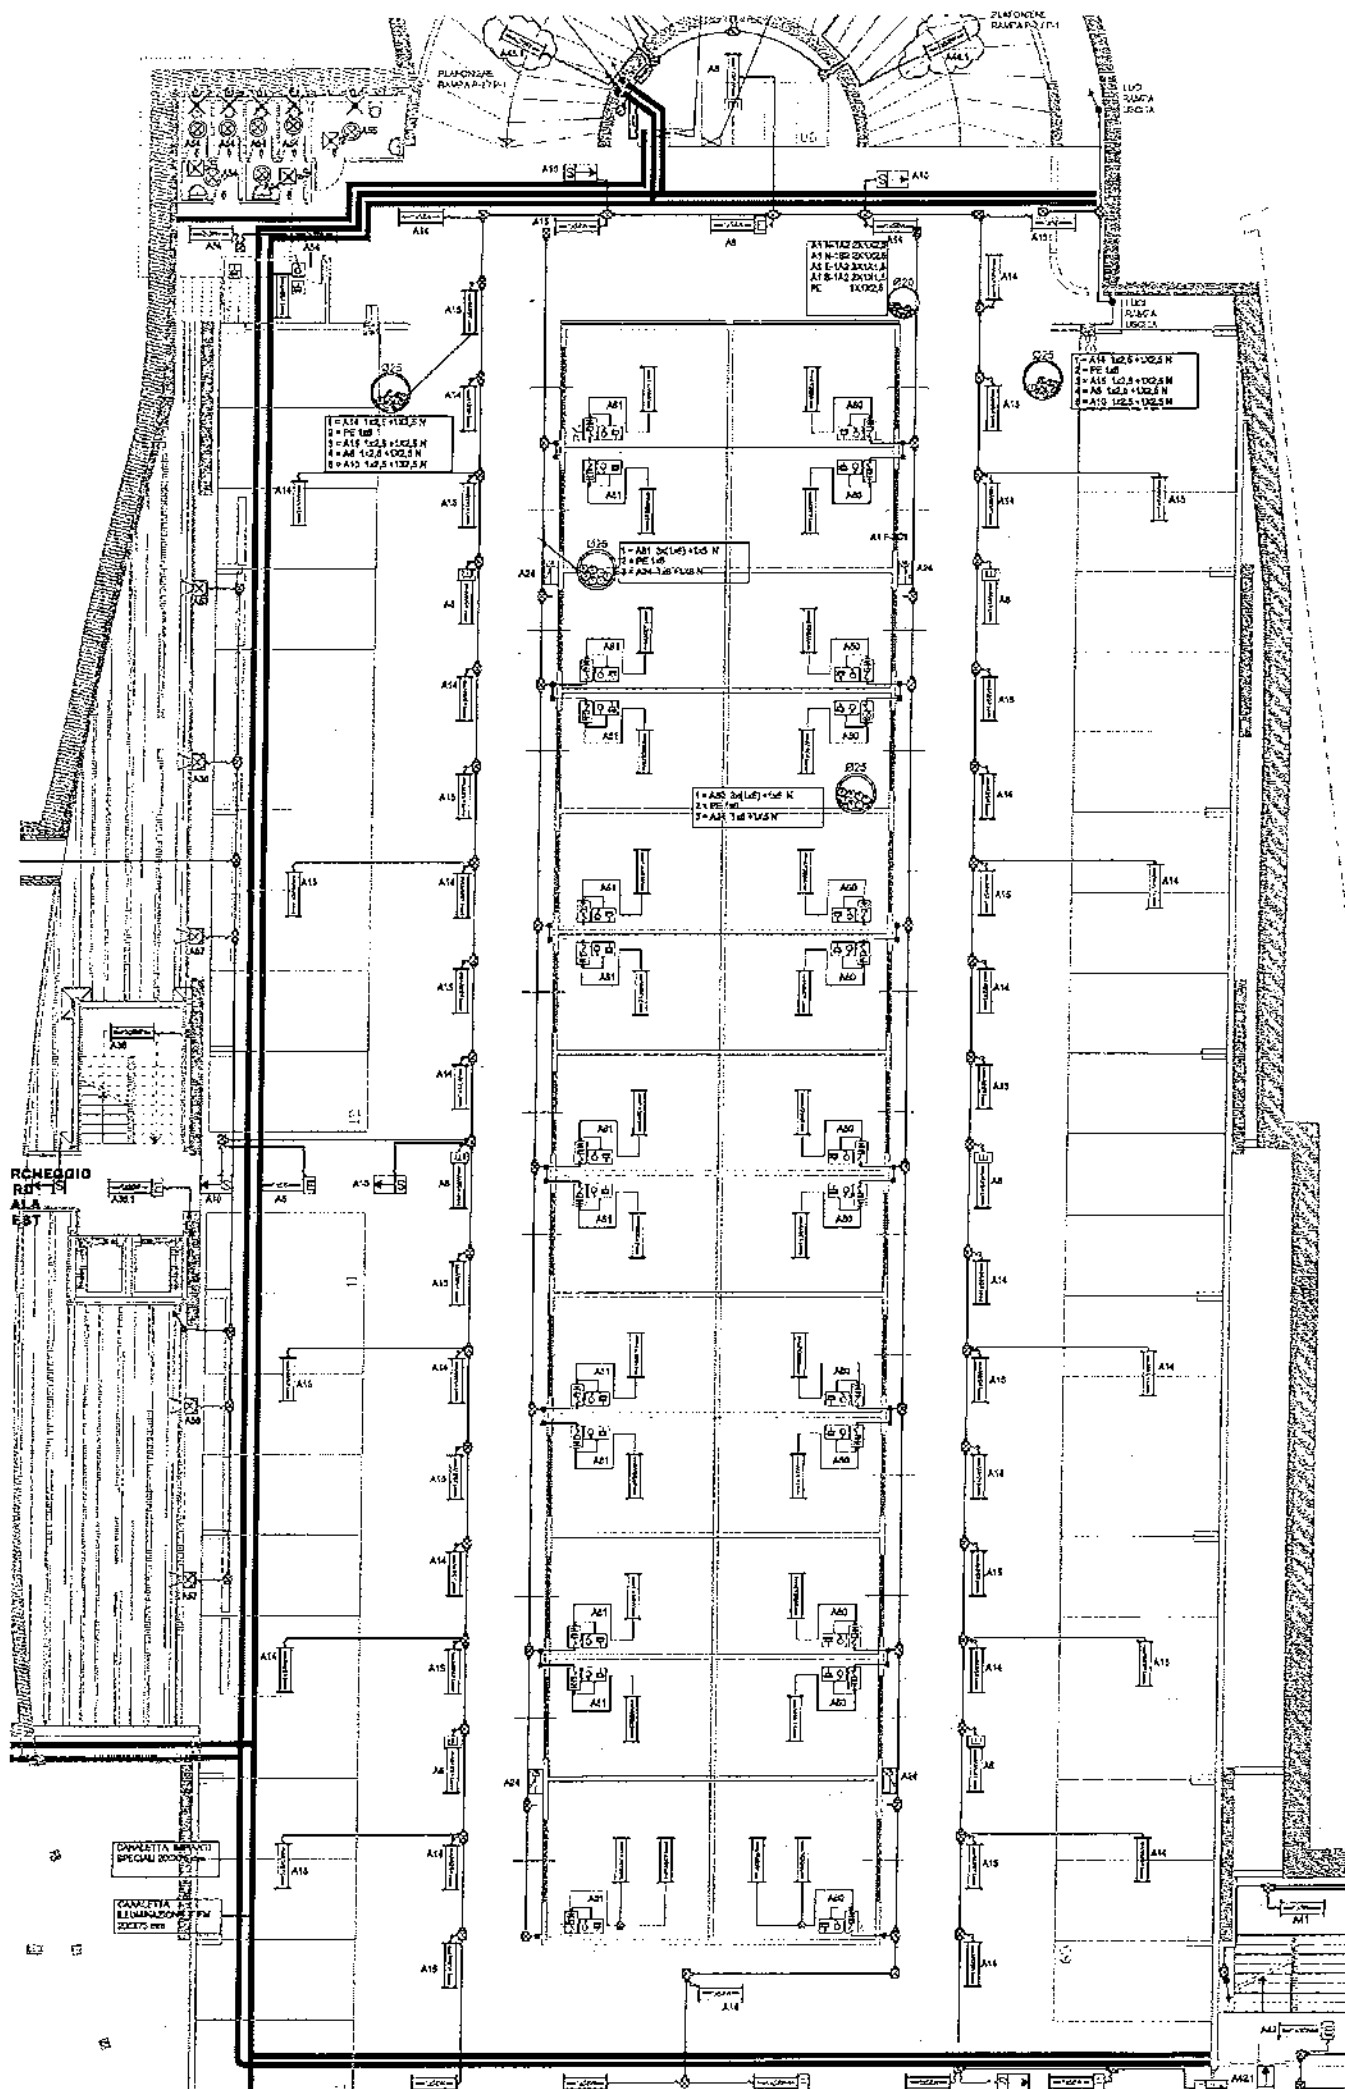






# ICET INDUSTRIE SPA


Sede Legale: Via delle Rive, 33 - 50036 POGGIORENSI (SI) - ITALY  
Cap. Soc. € 1.500.000,00 - Cod. Fisc. n° P. IVA 00957520526 - C.C.I.A.A. n° 7350 - Reg. Soc. n° 54.8320  
Stabilimento ed Amministrazione: Via G. Galilei, 3/11 - 50021 BARBERIO VAL D'ELSA (FI) - ITALY  
Capo-p. Cas. Post. 130 - 50036 POGGIORENSI (SI) - ITALY - Tel. ++39-055-80561 Fax ++39-055-80562  
Internet: [www.icetspa.com](http://www.icetspa.com) e-mail: [icet@icetspa.com](mailto:icet@icetspa.com)



<div><div>Sede Legale: Via delle Rose, 33 - 50038 POGGIORENSI (SI) - ITALY Cap. Soc. € 1.500.000,00 - Cod. Fisc. n° P. IVA 00505550502 - C.C.I.A.A. SI 77350 - Reg. Soc. Trib. SI 42870 Stabilimento di Amministrazione: Via G. Galilei, 9/17 - 50021 BARBERINO VAL D'ELSA (PI) - ITALY Carr. Cap. Soc. Piaz. 190 - 50038 POGGIORENSI (SI) - ITALY - Tel. ++39-055-90561 Fax ++39-055-90562 Internet: <a href="http://www.icetspa.com">www.icetspa.com</a> e-mail: <a href="mailto:icet@icetspa.com">icet@icetspa.com</a></div></div>										Stricchi Tiberio									
Operator:										06/09/2007									
Data:																			
Unitlap 100 matricola BN94487CB (4033)																			
Implanto:										PARCHEGGIO INTERRATO PIAZZA ALBERI,									
Quadro:										EDIFICIO A1 - FIRENZE									
Strumento:										QUADRETTI BOX PIANO -2									
Progr.										Sigla									
Tipo Interruttore										N° poli									
I Nom. (A)										Curva									
Tipo Differenz.										Tempo d' Intervento									
I Nom. (A)										Classe									
Id (mA)										UL (Tensione di contatto (V))									
RE (Resistenza di terra (ohm))										Tempo d' Intervento (s)									
1										Box 1									
Int. MTD DS941/AC C10 1P+N Id=0.03A										2									
10										C									
2										Box 2									
Int. MTD DS941/AC C10 1P+N Id=0.03A										2									
10										C									
3										Box 3									
Int. MTD DS941/AC C10 1P+N Id=0.03A										2									
10										C									
4										Box 4									
Int. MTD DS941/AC C10 1P+N Id=0.03A										2									
10										C									
5										Box 5									
Int. MTD DS941/AC C10 1P+N Id=0.03A										2									
10										C									
6										Box 6									
Int. MTD DS941/AC C10 1P+N Id=0.03A										2									
10										C									
7										Box 7									
Int. MTD DS941/AC C10 1P+N Id=0.03A										2									
10										C									
8										Box 8									
Int. MTD DS941/AC C10 1P+N Id=0.03A										2									
10										C									
9										Box 9									
Int. MTD DS941/AC C10 1P+N Id=0.03A										2									
10										C									
10										Box 10									
Int. MTD DS941/AC C10 1P+N Id=0.03A										2									
10										C									
11										Box 11									
Int. MTD DS941/AC C10 1P+N Id=0.03A										2									
10										C									
12										Box 12									
Int. MTD DS941/AC C10 1P+N Id=0.03A										2									
10										C									
13										Box 13									
Int. MTD DS941/AC C10 1P+N Id=0.03A										2									
10										C									
14										Box 14									
Int. MTD DS941/AC C10 1P+N Id=0.03A										2									
10										C									
15										Box 15									
Int. MTD DS941/AC C10 1P+N Id=0.03A										2									
10										C									
16										Box 16									
Int. MTD DS941/AC C10 1P+N Id=0.03A										2									
10										C									
17										Box 17									
Int. MTD DS941/AC C10 1P+N Id=0.03A										2									
10										C									
18										Box 18									
Int. MTD DS941/AC C10 1P+N Id=0.03A										2									
10										C									
19										Box 19									
Int. MTD DS941/AC C10 1P+N Id=0.03A										2									
10										C									
20										Box 20									
Int. MTD DS941/AC C10 1P+N Id=0.03A										2									
10										C									
21										Box 21									
Int. MTD DS941/AC C10 1P+N Id=0.03A										2									
10										C									
22										Box 22									
Int. MTD DS941/AC C10 1P+N Id=0.03A										2									
10										C									
23										Box 23									
Int. MTD DS941/AC C10 1P+N Id=0.03A										2									
10										C									
24										Box 24									
Int. MTD DS941/AC C10 1P+N Id=0.03A										2									
10										C									
25										Box 25									
Int. MTD DS941/AC C10 1P+N Id=0.03A										2									
10										C									
26										Box 26									
Int. MTD DS941/AC C10 1P+N Id=0.03A										2									
10										C									



		<b>ICET INDUSTRIE SPA</b> Sede Legale: Via delle Rasse, 32 - 53038 POGGIORENSI (SI) - ITALY Cap. Soc. € - 600.000.000 - Cod. Fisc. n° P. IVA 005657603 - C.C.I.A.A. SI 77330 - Reg. Soc. TS 514370 Stabilimento ed Amministrazione: Via G. Galilei, 5/1 - 53027 BARBERINO VAL D'ELSA (FI) - ITALY Carico: Cbk P-40, 100 - 53038 POGGIORENSI (SI) - ITALY - Tel. ++39 0573 80561 - Fax. ++39 0573 80562 E-mail: <a href="mailto:icet@icetspa.com">icet@icetspa.com</a> Internet: <a href="http://www.icetspa.com">www.icetspa.com</a>				<b>Stricchi Tiberio</b>	
Impianto: <b>PARCHEGGIO INTERRATO PIAZZA ALBERI,</b> <b>EDIFICIO A1 - FIRENZE</b>		Operatore:		Data: <b>06/09/2007</b>			
Quadro: <b>QUADRETTI BOX PIANO -2</b>		Strumento:					
Prog. Sigla	Tipo Interruttore	N° poli	I Nom. (A)	Curva	Tipo Differenz.		
		Unilap 100 matricola EN94487CB (4033)					
		Norm. (A)		Classe			
		Id (mA)		UL Tensione di collaudo (V)			
		RE Resistenza di linea (ohm)		Tempo di intervento (ms)			

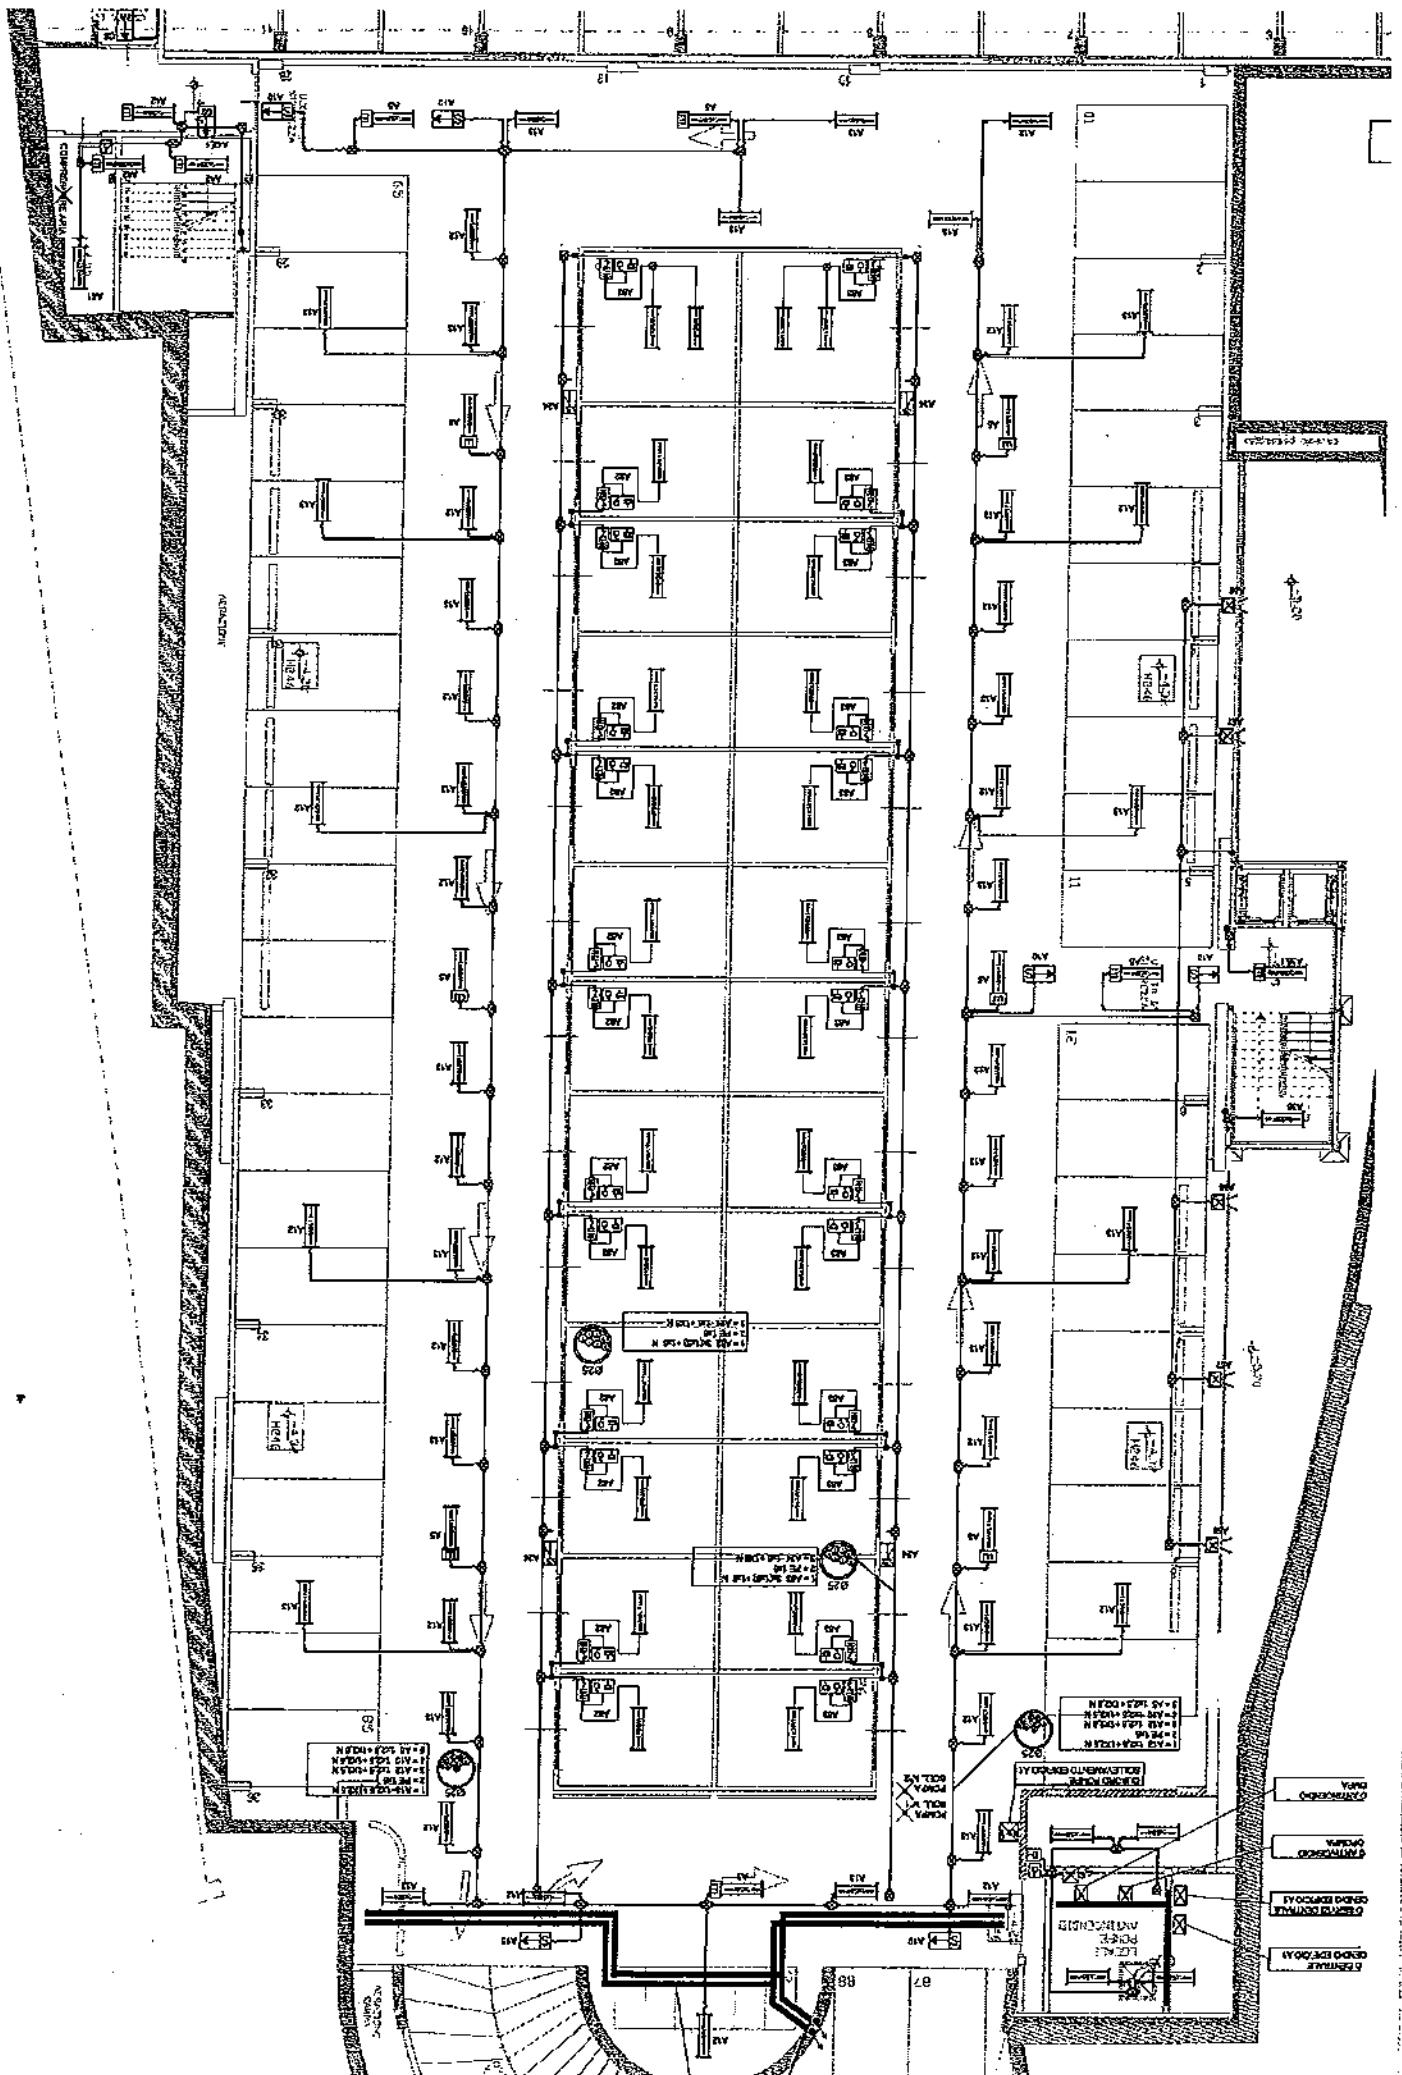



# ICET INDUSTRIE SPA

Sede Legale: Via della Rotta, 32 - 50035 POGGIORENSI (SI) - ITALY  
 Cap. Soc. € 5.000.000 (i.v.) - Cod. Fisc. n° 01404960530229 - C.C.I.A.A. SI 77350 - Reg. Soc. Tre SI 4300  
 Società iscritta al Registro Imprese, Via G. Galilei, 9/11 - 50021 BATTIERO VAL D'ELSA (PI) - ITALY  
 Corresp. Civ. Post. 190 - 50035 POGGIORENSI (SI) - ITALY - Tel. ++39 055 87581 Fax ++39 055 8758222  
 Internet: [www.icetspa.com](http://www.icetspa.com) e-mail: [ice@icetspa.com](mailto:ice@icetspa.com)



Impianto:		PARCHEGGIO INTERRATO PIAZZA ALBERI, EDIFICIO A1 - FIRENZE		Strumento:		Unilap 100 matricola BN94487CB (4033)		Operatori:		Stricchi Tiberio	
Quadro: QUADRO POMPE DI SOLLEVAMENTO		Tipo Interruttore		N° poli		I Norm. (A)		Curva		Tempo di Intervento	
Prog. Sigla											
1	L1	Int. MTD DS97/1AC CB 1P+N Id=0.03A		2	6	C					
2	L2	Differenziale puro F204 AC In=25A 0.03A		4							
3	L3	Differenziale puro F204 AC In=25A 0.03A		4							
4	L4										
5	L5										
6	L6										
7											
8											
*[Handwritten signature]*



# ICET INDUSTRIE SpA

Sede Legale: Via della Roma, 32 - 53036 POGGIORENSI (SI) - ITALY  
 Cap. Soc. € 1.000.000 i.v. - Cod. Fisc. n. P. IVA 00985760229 - C.G.I.A.A. SI 77350 - Reg. Soc. Trib. SI 4501  
 Stabilimento ed Amministrazione: Via G. Galilei, 3/11 - 50021 SARTIMANO VAL D'ELSA (FI) - ITALY  
 Curricolo: C.R. Post. 190 - 53036 POGGIORENSI (SI) - ITALY - Tel. ++39 055 803551 Fax ++39 055 8078022  
 Internet: www.icetspa.com e-mail: icet@icetspa.com



Impianto:		PARCHEGGIO INTERRATO PIAZZA ALBERI		EDIFICIO A1 - FIRENZE		Strumento:		Unilap 100 matricola BN94487CB (4033)		Tempo di Intervento		I Nom. (A)		Classe		Id (mA)		UL (Tensione di contatto (V))		RE (Resistenza di terra (ohm))		I <sub>A</sub> (Tempo di intervento (ms))	
Quadro:		QUADRO CENTRALE ANTINCENDIO		N° poli		I Nom. (A)		Curva		Tipo Differenz.		Sganciatore differenziale		RC22/2 4 poli fisso T2		Blocco differenziale DDA202AC S Id=0,3A 4p		Blocco differenziale DDA204AC S Id=0,3A 4p		Blocco differenziale DDA204AC S Id=0,3A 4p			
Prog.	Segna	Tipo Interruttore		N° poli		I Nom. (A)		Curva		Tipo Differenz.		Sganciatore differenziale		RC22/2 4 poli fisso T2		Blocco differenziale DDA202AC S Id=0,3A 4p		Blocco differenziale DDA204AC S Id=0,3A 4p		Blocco differenziale DDA204AC S Id=0,3A 4p			
1	L1	Interruttore T2N 180A 4p fisso anteriore R160		4		160		C															
2	L2	Interruttore magnetico 2p 16A M202P		2		16																	
3	L3	Interruttore magnetotermico 4p C16A S204M		4		16		C															
4	L4	Interruttore magnetotermico 4p C32A S204M		4		16		C															
5																							
6																							
Nota) L'interruttore L1 è stato provato facendo scattare il pulsante di test

*[Handwritten signature]*





# ICET INDUSTRIE Spa

Sede Legale: Via delle Botteghe, 22 - 53036 POGGIORENSI (SI) - ITALY  
 Cap. Soc. € 1.000.000,00 - Cod. Fisc. n° 02409650523 - C.D.I.A.A. SI 77550 - Reg. Soc. Trib. SI 4380  
 Stabilimento di Amministrazione: Via G. Galilei, 4/11 - 50021 BARBERIO VAL D'ELSA (FI) - ITALY  
 Conto Corr. C/c. Post. 330 - 53036 POGGIORENSI (SI) - ITALY - Tel. ++39 055 8076562  
 Internet: [www.icetspa.com](http://www.icetspa.com) e-mail: [icet@icetspa.com](mailto:icet@icetspa.com)



Impianto: PARCHEGGIO INTERRATO PIAZZA ALBERI,  
 EDIFICIO A1 - FIRENZE

Quadro: QUADRO CASSA PIANI 0,+1,+2,+3

Strumento: Unilap 100 matricola BN94487CB (4033)

Pos. Sigla	Tipo Interruttore	N° poli	I Nom. (A)	Curva	Tipo Differenz.	Tempo di Intervento	I Nom. (A) Classe	Id (mA)	Ul. (Tensione di Re contatto (V) al terra (min))	Intervento (ms)
1	QF1	4	32	C	Blocco differenziale DDA204AC Id=0,3A 4p	Istantaneo	40	AC 300	0,1	0
2	QF2	2	10	C		Istantaneo	10	AC 30	0,1	1
3	QF3	2	10	C		Istantaneo	10	AC 30	0,1	0
4	QF4	2	10	C		Istantaneo	10	AC 30	0,1	0
5	QF5	2	10	C		Istantaneo	10	AC 30	0,1	0
6	QF6	2	10	C		Istantaneo	10	AC 30	0,1	0
7	QF7	2	10	C		Istantaneo	10	AC 30	0,1	0
8	QF8	2	10	C		Istantaneo	10	AC 30	0,1	0
9	QF9	2	10	C		Istantaneo	10	AC 30	0,1	0
10	QF10	2	10	C		Istantaneo	10	AC 30	0,1	0
11	QF11	2	16	C		Istantaneo	16	AC 30	0,1	0
12	QF12	2	16	C		Istantaneo	16	AC 30	0,1	0
13	QF13	2	16	C		Istantaneo	16	AC 30	0,1	0
14	QF14	2	10	C		Istantaneo	10	AC 30	0,1	0
15	QF15	2	16	C		Istantaneo	16	AC 30	0,1	0
16	QF16	2	10	C		Istantaneo	10	AC 30	0,1	0
17	QF17	2	10	C		Istantaneo	10	AC 30	0,1	0
18	QF18	2	10	C		Istantaneo	10	AC 30	0,1	0
19	QF1A	2	10	B		Istantaneo	10	A 30	0,1	0
20	QF2A	2	10	B		Istantaneo	10	A 30	0,1	0
21	QF3A	2	10	B		Istantaneo	10	A 30	0,1	0
22	QF4A	2	10	B		Istantaneo	10	A 30	0,1	0
23	QF5A	2	10	B		Istantaneo	10	A 30	0,1	0
24	QF6A	2	10	B		Istantaneo	10	A 30	0,1	0
25	QF7A	2	10	B		Istantaneo	10	A 30	0,1	0

11/15

Stricchi Tiberio

Operatore:

Data: 06/09/2007



# ICET INDUSTRIE SpA

Sepe L'Espresso Via delle Roubi, 22 - 52035 POGGIORENSI (SI) - ITALY  
 Cap. Soc. € 1.600.000/0 - Cod. Fis. e P. IVA 0048572523 - C.C.I.A.A. SI 77350 - Reg. Soc. Trib. SI 4300  
 Sedi/uffici ad Amministrazione: Via G. Galilei, 9/11 - 56021 BARBERINO VAL D'ELSA (PI) - ITALY  
 Corso C. de' Papi 180 - 52035 POGGIORENSI (SI) - ITALY - Tel. +39 055 80561 Fax +39 055 807852  
 Internet: [www.icetspa.com](http://www.icetspa.com) e-mail: [icet@icetspa.com](mailto:icet@icetspa.com)



Operatori:										Stricchi Tiberio			
Data:										06/09/2007			
Impianto:													
Quadro:													
Strumento:													
Unilap 100 matricola BNS4487CB (4033)													
Prog. Sigla	Tipo Interruttore	N° poli	I Nom. (A)	Curva	Tipo Differenz.	Tempo di Intervento	Norm. (A)	Classe	Id (mA)	U.L. Corrente di contatto (A)	RE (Resistenza di terra (ohm))	ta (Tempo intervento (ms))	
26 QF8A	Int. MTD DS951/A B10 1P+N Id=0.03A	2	10	B		Istantaneo	10	A	30	0.1	0	11	
27 QF9A	Int. MTD DS951/A B10 1P+N Id=0.03A	2	10	B		Istantaneo	10	A	30	0.1	0	18	
28 QF10A	Int. MTD DS951/A B10 1P+N Id=0.03A	2	10	B		Istantaneo	10	A	30	0.1	0	14	
29 QF11A	Int. MTD DS951/A B10 1P+N Id=0.03A	2	10	B		Istantaneo	10	A	30	0.1	0	22	
30 QF12A	Int. MTD DS951/A B10 1P+N Id=0.03A	2	10	B		Istantaneo	10	A	30	0.1	0	26	
31 QF13A	Int. MTD DS951/A B10 1P+N Id=0.03A	2	10	B		Istantaneo	10	A	30	0.1	0	25	
32 QF14A	Int. MTD DS951/A B10 1P+N Id=0.03A	2	10	B		Istantaneo	10	A	30	0.1	0	8	
33 QF15A	Int. MTD DS951/A B10 1P+N Id=0.03A	2	10	B		Istantaneo	10	A	30	0.1	0	13	
34 QF16A	Int. MTD DS951/A B10 1P+N Id=0.03A	2	10	B		Istantaneo	10	A	30	0.1	0	19	
35 QF17A	Int. MTD DS951/A B10 1P+N Id=0.03A	2	10	B		Istantaneo	10	A	30	0.1	0	24	



# ICET INDUSTRIE SPA

Sede Legale: Via delle Forze, 32 - 53036 POGGIORENSI (SI) - ITALY  
 Cap. Soc. € 1.800.000 i.s. - Cod. Fisc. n° P. IVA 03095570523 - C.O.I.A.A. 977550 - Reg. Soc. 106/39-4000  
 Succursale ed Amministrazione: Via G. Galilei, 6/11 - 53021 BARBERIO VAL D'ELSA (FI) - ITALY  
 Cont. Sp. Cas. Post. 199 - 53036 POGGIORENSI (SI) - ITALY - Tel. ++39 055 86561 Fax ++39 055 8078262  
 Internet: [www.icetspa.com](http://www.icetspa.com) e-mail: [ice@icetspa.com](mailto:ice@icetspa.com)



Stricchi Tiberio

Operatore:

06/09/2007

Data:

Impianto:

PARCHEGGIO INTERRATO PIAZZA ALBERI

EDIFICIO A1 - FIRENZE

Quadro:

QUADRO CONTATORI GENERALE

PARCHEGGIO A1/D (GRUPPO FRIGO)

Strumento:

Uniflap 100 matricola BN9487CB (4033)

Prog. Sigla

Tipo Interruttore

N° poli

I Norm. (A)

Curva

Tipo Differenz.

Tempo di intervento

I Norm. (A)

Classe

Id (mA)

UL (Tensione di RE (Resistenza di terra (ohm))

Tempo d'innalzamento (mS)

1

QGEN

Interruttore TAN 400A 4p fisso anteriore R400

4

400

C

Sganciatore differenziale RC22/1.4 poli fisso T1

3 SEC

400

AC

0,3

Conforme

Conforme

Conforme

22

2

QE1

Int. MTD DS971AC C15 1P+N Id=0,03A

2

16

C

Istantaneo

16

AC

30


0,1

0

Nota) L'interruttore QGEN è stato provato facendo scattare il pulsante di test

*[Handwritten signature]*



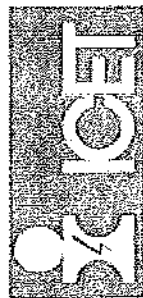

# ICET INDUSTRIE SpA

Sede Legale: Via della Pace, 32 - 53035 POGGIORENSI (SI) - ITALY  
 Cap. Soc. Lit. 1.000.000.000 - Cof. Fisc. n° 01480450503 - C.O.I.A.A. 5177359 - Reg. Soc. Trib. 914300  
 Stabilimento di Amministrazione: Via G. Galilei, 9111 - 50021 BARBERINO VAL D'ELSA (FI) - ITALY  
 Conto Corr. C/cas. Post. 130 - 53035 POGGIORENSI (SI) - ITALY - Tel. ++39 055 81351 Fax ++39 055 8074270  
 Internet: [www.icetspa.com](http://www.icetspa.com) email: [icet@icetspa.com](mailto:icet@icetspa.com)



Impianto: PARCHEGGIO INTERRATO PIAZZA ALBERI  
 EDIFICIO A1 - FIRENZE

Quadro: QUADRO CONTATORI GENERALE  
 PARCHEGGIO A1/B (CENTRALE ANTINCENDIO)

Strumento:

Unilap 100 matricola BN94487CB (4033)

Prog.	Sigla	Tipo Interruttore	N° poli	I Nom. (A)	Curva	Tipo Differenz.	Tempo di Intervento	I Nom. (A)	Classe	Id (mA)	U <sub>L</sub> (Tensione di contatto (V))	R <sub>g</sub> (Resistenza di terra (ohm))	t <sub>a</sub> (Tempo di intervento (ms))
1	QGEN	Interruttore T2N 160A 4p fissa anteriore R160	4	160	C	Sganciatore differenziale RC222/1 4 poli fissa T1	3 SEC	160	AC	1	Conforme	Conforme	Conforme
2													
3													
(Nota) L'interruttore QGEN è stato provato facendo scattare il pulsante di test

Handwritten signature



# ICET INDUSTRIE SpA

Sede Legale: Via delle Rive, 32 - 50036 POGGIORENSI (SI) - ITALY  
 Cap. Soc. € 1.500.000 i.u. - Cod. Fiscale P. 04000570523 - C.O.A.A. 07750 - Risc. Soc. Tin. 9/03/01  
 Stabilimento di Amministrazione: Via G. Galilei, 5/1 - 50025 BARBERINO VAL D'ELSA (FI) - ITALY  
 Corsica, Csk. Port. 190 - 50036 POGGIORENSI (SI) - ITALY - Tel. ++39 055 46551 Fax ++39 055 4678282  
 E-mail: icet@icetspa.com



## PIAZZA ALBERI, EDIFICIO A1 - FIRENZE QUADRO GENERALE PARCHEGGIO PT, P1, P2, P3

Unilap 100 matricola BN94487CB (4033)

Strumentato:

Prog.	Sigla	Tipo Interruttore	N° poli	Norm. (A)	Curva	Tipo Differenz.	Tempo di Intervento	Nome (A)	Classe	Id (mA)	U <sub>L</sub> (Tensione di contatto V)	Resistenza di terra (ohm)	Tempo di intervento (ms)
1	A2	Interruttore magnetotermico 3p C63A S203M	3	63	C	Blocco differenziale DDA203AC S Id=0,3A 3p	Selettivo	63	AC	300	0,4	0,5	92
2	A3	Interruttore magnetotermico 4p C25A S204M	4	32	C	Blocco differenziale DDA204AC S Id=0,3A 4p	Selettivo	32	AC	300	0,4	0,5	91
3	A4	Int. MTD DS971/AC C16 1P+N Id=0,03A	2	16	C		Istantaneo	16	AC	30	0,2	3	9
4	A7	Int. MTD DS971/AC C6 1P+N Id=0,03A	2	6	C		Istantaneo	6	AC	30	0,2	1	10
5	A8	Int. MTD DS971/AC C6 1P+N Id=0,03A	2	6	C		Istantaneo	6	AC	30	0,1	1	13
6	A9	Int. MTD DS971/AC C6 1P+N Id=0,03A	2	6	C		Istantaneo	6	AC	30	0,1	1	9
7	A11	Int. MTD DS971/AC C6 1P+N Id=0,03A	2	6	C		Istantaneo	6	AC	30	0,2	1	13
8	A16	Int. MTD DS971/AC C10 1P+N Id=0,03A	2	10	C		Istantaneo	10	AC	30	0,1	1	12
9	A17	Int. MTD DS971/AC C10 1P+N Id=0,03A	2	10	C		Istantaneo	10	AC	30	0,1	0	13
10	A18	Int. MTD DS971/AC C10 1P+N Id=0,03A	2	10	C		Istantaneo	10	AC	30	0,1	0	15
11	A19	Int. MTD DS971/AC C10 1P+N Id=0,03A	2	10	C		Istantaneo	10	AC	30	0,1	0	14
12	A20	Int. MTD DS971/AC C10 1P+N Id=0,03A	2	10	C		Istantaneo	10	AC	30	0,1	0	22
13	A21	Int. MTD DS971/AC C10 1P+N Id=0,03A	2	10	C		Istantaneo	10	AC	30	0,1	1	23
14	A22	Interruttore magnetotermico 4p C10A S204M	4	10	C	Blocco differenziale DDA204AC Ist Id=0,03A 4p	Istantaneo	10	AC	30	0,1	0	40
15	A22.1	Interruttore magnetotermico 4p C10A S204M	4	10	C	Blocco differenziale DDA204AC Ist Id=0,03A 4p	Istantaneo	10	AC	30	0,1	0	41
16	A23	Interruttore magnetotermico 4p C10A S204M	4	10	C	Blocco differenziale DDA204AC Ist Id=0,03A 4p	Istantaneo	10	AC	30	0,1	0	31
17	A23.1	Interruttore magnetotermico 4p C10A S204M	4	10	C	Blocco differenziale DDA204AC Ist Id=0,03A 4p	Istantaneo	10	AC	30	0,1	0	32
18	A25	Int. MTD DS971/AC C16 1P+N Id=0,03A	2	16	C		Istantaneo	16	AC	30	0,1	0	9
19	A31	Interruttore magnetotermico 4p C25A S204M	4	25	C	Blocco differenziale DDA204AC Ist Id=0,3A 4p	Istantaneo	25	AC	300	0,3	0,4	39
20	A32	Int. MTD DS971/AC C10 1P+N Id=0,03A	2	10	C		Istantaneo	10	AC	30	0,1	0	9
21	A33	Interruttore magnetotermico 4p C25A S204M	4	25	C	Blocco differenziale DDA204AC Ist Id=0,3A 4p	Istantaneo	25	AC	300	0,3	0,3	28
22	A34	Int. MTD DS971/AC C10 1P+N Id=0,03A	2	10	C		Istantaneo	10	AC	30	0,1	0	9
23	A36	Int. MTD DS971/AC C6 1P+N Id=0,03A	2	6	C		Istantaneo	6	AC	30	0,2	1	15
24	A36.1	Int. MTD DS971/AC C6 1P+N Id=0,03A	2	6	C		Istantaneo	6	AC	30	0,1	0	20
25	A37	Int. MTD DS971/AC C6 1P+N Id=0,03A	2	6	C		Istantaneo	6	AC	30	0,1	1	8

*[Handwritten signature]*



# ICET INDUSTRIE SpA

Sede Legale: Via delle Piazze, 33 - 50036 POGGIORENSI (SI) - ITALY  
 Cap. Soc. € 1.200.000.000 - Istat. Pres. e P. Va. 00000000502 - C.C.I.A.A. S. 770350 - Riv. Soc. Tr. SI 4200  
 Documento di Amministrazione: Via G. Galilei, 9/11 - 50021 BARBERINO VAL D'ELSA (FI) - ITALY  
 Corrispo. Cak. Post. 791 - 50035 POGGIORENSI (SI) - ITALY - Tel. ++39 055 85561 Fax ++39 055 8978702  
 Internet: [www.icetspa.com](http://www.icetspa.com)  
 e-mail: [icet@icetspa.com](mailto:icet@icetspa.com)



Impianto:

PIAZZA ALBERI, EDIFICIO A1 - FIRENZE

Quadro: QUADRO GENERALE PARCHEGGIO PT.

P1, P2, P3

Strumento:

Unifap 100 matricola BNS4487CB (4033)


Prog.	Sigla	Tipologia Interruttore	N° poli	Nome (A)	Curva	Tipologia Differenz.	Tempo di Intervento	Nome (A)	Classe	Id (mA)	U <sub>e</sub> (Tensione di cortocircuito (V))	RE (Resistenza di terra (ohm))	Tempo di intervento (ms)
26	A38	Int. MTD DS971/AC C6 1P+N Id=0,03A	2	6	C		Istantaneo	6	AC	30	0,1	1	9
27	A39	Int. MTD DS971/AC C6 1P+N Id=0,03A	2	6	C		Istantaneo	6	AC	30	0,1	1	18
28	A40	Int. MTD DS971/AC C6 1P+N Id=0,03A	2	6	C		Istantaneo	6	AC	30	0,1	1	10
29	A43	Int. MTD DS971/AC C6 1P+N Id=0,03A	2	6	C		Istantaneo	6	AC	30	0,1	0	26
30	A44	Int. MTD DS971/AC C6 1P+N Id=0,03A	2	6	C		Istantaneo	6	AC	30	0,1	1	19
31	A45	Int. MTD DS971/AC C6 1P+N Id=0,03A	2	6	C		Istantaneo	6	AC	30	0,1	0	31
32	A46	Int. MTD DS971/AC C6 1P+N Id=0,03A	2	6	C		Istantaneo	6	AC	30	0,1	0	30
33	A47	Int. MTD DS971/AC C6 1P+N Id=0,03A	2	6	C		Istantaneo	6	AC	30	0,1	1	18
34	A48	Int. MTD DS971/AC C6 1P+N Id=0,03A	2	6	C		Istantaneo	6	AC	30	0,1	0	18
35	A49	Int. MTD DS971/AC C6 1P+N Id=0,03A	2	6	C		Istantaneo	6	AC	30	0,1	0	18
36	A50	Int. MTD DS971/AC C6 1P+N Id=0,03A	2	6	C		Istantaneo	6	AC	30	0,1	0	18
37	A51	Int. MTD DS971/AC C6 1P+N Id=0,03A	2	6	C		Istantaneo	6	AC	30	0,1	0	8
38	A52	Int. MTD DS971/AC C6 1P+N Id=0,03A	2	6	C		Istantaneo	6	AC	30	0,1	0	13
39	A53	Int. MTD DS971/AC C6 1P+N Id=0,03A	2	6	C		Istantaneo	6	AC	30	0,2	0	19
40	A54	Interruttore magnetotermico 2p C25A S202M	2	25	C	Blocco differenziale DDA202AC S Id=0,3A 2p	Selettivo	25	AC	300	0,1	0,4	161
41	A55	Int. MTD DS971/AC C6 1P+N Id=0,03A	2	6	C		Istantaneo	6	AC	30	0,1	0	20
42	A56	Interruttore magnetotermico 4p C10A S204M	4	10	C	Blocco differenziale DDA204AC S Id=0,03A 4p	Istantaneo	10	AC	30	0,1	0	40
43	A57	Interruttore magnetotermico 4p C10A S204M	4	10	C	Blocco differenziale DDA204AC S Id=0,03A 4p	Istantaneo	10	AC	30	0,1	0	39
44	A58	Interruttore magnetotermico 4p C10A S204M	4	10	C	Blocco differenziale DDA204AC S Id=0,03A 4p	Istantaneo	10	AC	30	0,1	0	40
45	A59	Interruttore magnetotermico 4p C10A S204M	4	10	C	Blocco differenziale DDA204AC S Id=0,03A 4p	Istantaneo	10	AC	30	0,1	0	31
46	A60	Interruttore magnetotermico 4p C10A S204M	4	10	C	Blocco differenziale DDA204AC S Id=0,03A 4p	Istantaneo	10	AC	30	0,1	0	39
47	A61	Interruttore magnetotermico 4p C10A S204M	4	10	C	Blocco differenziale DDA204AC S Id=0,03A 4p	Istantaneo	10	AC	30	0,1	0	49
48	A65	Int. MTD DS971/AC C6 1P+N Id=0,03A	2	6	C		Istantaneo	6	AC	30	0,1	0	9
49	A66	Int. MTD DS971/AC C6 1P+N Id=0,03A	2	6	C		Istantaneo	6	AC	30	0,1	1	9

Operatori:

Data:

05/09/2007

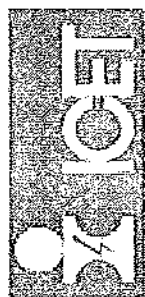

Stricchi Tiberio




# ICET INDUSTRIE Spa

Sede Legale: Via delle Rose, 32 - 53035 POGGIORENSI (SI) - ITALY  
 Cap. Soc. € 1.500.000,00 - Cof. Piv. n° 14099575236 - C.C.I.A.A. S. 77550 - Reg. Soc. Trib. SI 46210  
 Sede Operativa e Amministrativa: Via G. Galvani, 8/11 - 53021 BARBERIO VAL D'ELSA (PI) - ITALY  
 Carico: Cof. Piv. n° 14099575236 - C.C.I.A.A. S. 77550 - Reg. Soc. Trib. SI 46210  
 Tel. 0571 9076592 - email: info@icetspa.com



Impianto:																									
PIAZZA ALBERI, EDIFICIO A1 - FIRENZE																									
Quadro: QUADRO GENERALE PARCHEGGIO P-1																									
P-2																									
Strumento: Unilap 100 matricola BN64487CB (4033)																									
Prog.	Segla	Tipo Interruttore	N° poli	I Nom. (A)	Curva	Tipo Differenz.	Tempo di Intervento	I Nom. (A) Classe	Id (mA)	UL (Tensione di contatto V)	RE (Resistenza di terra Ohm)	TA (Tempo di intervento ms)													
1	A2.1	Interruttore magnetotermico 3p C63A S203M	3	63	C	Blocco differenziale DDA203AC S Id=0.3A 3p	Selettivo	63	AC 300	0,3	0,3	101													
2	A5	Int. MTD DS971/AC C6 1P+N Id=0.03A	2	6	C		Istantaneo	6	AC 30	0,1	0	10													
3	A6	Int. MTD DS971/AC C6 1P+N Id=0.03A	2	6	C		Istantaneo	6	AC 30	0,1	0	14													
4	A10	Int. MTD DS971/AC C6 1P+N Id=0.03A	2	6	C		Istantaneo	6	AC 30	0,1	0	14													
5	A12	Int. MTD DS971/AC C10 1P+N Id=0.03A	2	10	C		Istantaneo	10	AC 30	0,1	0	17													
6	A13	Int. MTD DS971/AC C10 1P+N Id=0.03A	2	10	C		Istantaneo	10	AC 30	0,1	0	26													
7	A14	Int. MTD DS971/AC C10 1P+N Id=0.03A	2	10	C		Istantaneo	10	AC 30	0,1	0	23													
8	A15	Int. MTD DS971/AC C10 1P+N Id=0.03A	2	10	C		Istantaneo	10	AC 30	0,1	0	13													
9	A24	Int. MTD DS971/AC C16 1P+N Id=0.03A	2	16	C		Istantaneo	16	AC 30	0,1	0	16													
10	A25	Int. MTD DS971/AC C16 1P+N Id=0.03A	2	16	C		Istantaneo	16	AC 30	0,1	0	9													
11	A41	Int. MTD DS971/AC C6 1P+N Id=0.03A	2	6	C		Istantaneo	6	AC 30	0,1	1	20													
12	A42	Int. MTD DS971/AC C6 1P+N Id=0.03A	2	6	C		Istantaneo	6	AC 30	0,1	0	24													
13	A42.1	Int. MTD DS971/AC C6 1P+N Id=0.03A	2	6	C		Istantaneo	6	AC 30	0,1	0	22													
14	A43.1	Int. MTD DS971/AC C6 1P+N Id=0.03A	2	6	C		Istantaneo	6	AC 30	0,1	0	15													
15	A44.1	Int. MTD DS971/AC C6 1P+N Id=0.03A	2	6	C		Istantaneo	6	AC 30	0,1	0	14													
16	A45.1	Int. MTD DS971/AC C6 1P+N Id=0.03A	2	6	C		Istantaneo	6	AC 30	0,1	0	10													
17	A50	Interruttore magnetotermico 4p C25A S204M	4	25	C	Blocco differenziale DDA204AC S Id=0.3A 4p	Selettivo	25	AC 300	0,3	0,3	94													
18	A51	Interruttore magnetotermico 4p C25A S204M	4	25	C	Blocco differenziale DDA204AC S Id=0.3A 4p	Selettivo	25	AC 300	0,3	0,3	93													
19	A52	Interruttore magnetotermico 4p C25A S204M	4	25	C	Blocco differenziale DDA204AC S Id=0.3A 4p	Selettivo	25	AC 300	0,4	0,4	89													
20	A53	Interruttore magnetotermico 4p C25A S204M	4	25	C	Blocco differenziale DDA204AC S Id=0.3A 4p	Selettivo	25	AC 300	0,4	0,4	83													
21	A55	Int. MTD DS971/AC C6 1P+N Id=0.03A	2	6	C		Istantaneo	6	AC 30	0,1	0	24													
22	A56	Int. MTD DS971/AC C6 1P+N Id=0.03A	2	6	C		Istantaneo	6	AC 30	0,1	0	22													

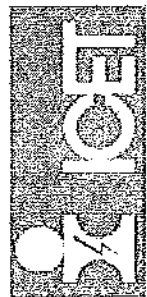

# ICET INDUSTRIE SPA


Sede Legale: Via della Pace, 20 - 53036 POGGIORENSI (SI) - ITALY  
 Cap. Soc. € 1.500.000 I.V. - Doc. Reg. S.P.A. 00045750528 - C.O.S.U.A. S.R. 77330 - P.001 Soc. Trib. SI 4520  
 Sedi e stabilimenti ad amministrazione: Via G. Galilei, 8/11 - 53021 BARBERINO VAL D'ELSA (FI) - ITALY  
 Conto: C.A.S. Post. 310 - 53036 POGGIORENSI (SI) - ITALY - Tel. ++39 055 80561 F31 - ++31 635 8978262  
 Internet: [www.icetspa.com](http://www.icetspa.com) e-mail: [icet@icetspa.com](mailto:icet@icetspa.com)



ICET INDUSTRIE SPA													
Operatore:													
Data:													
06/09/2007													
Unilap 100 matricola BN94487CB (4033)													
Progr.	Sigla	Tipo Interruttore	N° poli	Nom. (A)	Curva	Tipo Differenz.	Tempo di Intervento	I Nom. (A)	Classe	Id (mA)	Ul. (Tensione di contatto (V))	RE (Resistenza di terra (ohm))	TA (Tempo di intervento (ms))
1	QGEN	Interruttore TIC 160A 4p fissa anteriore R125	4	125	C	Sganciatore differenziale RC222/1 4 poli fisso T1	3 SEC	160	AC	300	Conforme	Conforme	Conforme
2													
3													
Nota: L'interruttore QGEN è stato provato facendo scattare il pulsante di test

*[Handwritten signature]*

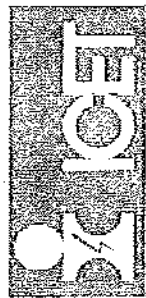

# ICET INDUSTRIE Spa

Sede Legale: Via delle Rose, 32 - 50035 POGGIORENSI (SI) - ITALY  
 Cap. Soc. € 1.600.000,00 - C.F. 044200905203 - C.D.A.A. 31.7750 - R.G.S. Trib. SI 4320  
 Sede Operativa e Amministrazione: Via G. Galilei, 9/11 - 50027 BARBERINO VAL D'ELSA (FI) - ITALY  
 Conto SP - C/c. Post. 190 - 50035 POGGIORENSI (SI) - ITALY - Tel. ++39 055 82651 Fax ++39 055 827802  
 Internet: [www.icetspa.com](http://www.icetspa.com) e-mail: [info@icetspa.com](mailto:info@icetspa.com)



Impianto: PARCHEGGIO INTERRATO PIAZZA ALBERI, EDIFICIO A1 - FIRENZE										Operatore: Stricchi Tiberio		
Quadro: QUADRO CONTATORI GENERALE PARCHEGGIO A1/B										Data: 06/09/2007		
Strumento: Unilap 100 matricola EN94487CB (4033)												
Prog. Sigla	Tipo Interruttore	N° poli	I Nom. (A)	Curva	Tipo Differenz.	Tempo di Intervento	I Nom. (A)	Classe	I Id (mA)	U <sub>L</sub> (tensione di contatto (V))	Resistenza di terra (ohm)	Tempo di intervento (ms)
1 QGEN	Interruttore T10 160A 4p fisso anteriore R125	4	125	C	Sganciatore differenziale RC222/1 4 poli fisso T1	3 SEC	180	AC	300	Conforme	Conforme	Conforme
2												
3												
Nota) L'interruttore QGEN è stato provato facendo scattare il pulsante di test.


*[Handwritten signature]*



# ICET INDUSTRIE Spa

Sede Legale: Via delle Rose, 32 - 53036 Poggibonsi (SI) - ITALY  
Cap. Soc. € 1.500.000,00 - Cod. Fisc. n° 01492670529 - C.C.I.A.A. n° 77253 - REG. SOC. TRI. SI. 4200  
Stabilimento ed Amministrazione: Via G. Galilei, 9/11 - 50121 BARRERINO VAL D'ELSA (PI) - ITALY  
Carnio - Cas. Post. 110 - 53036 POGGIBONSI (SI) - ITALY - Tel. ++39 055 807851 Fax ++39 055 807859  
Internet: [www.icetspa.com](http://www.icetspa.com) e-mail: [icet@icetspa.com](mailto:icet@icetspa.com)



														<b>ICET INDUSTRIE SPA</b>														<p>Sede Legale: Via delle Rose, 32 - 53036 FOGGIONE (SI) - ITALY Cap. Soc. € 1.500.000,00 - Cod. Fisc. n° 01446905203 - C.C.I.A.A. n° 775534 - Rng. Soc. Tiro 91.4200 Stabilimento ed Amministrazione: Via G. Galilei, 8/11 - 53021 BARBERO VAL D'ELSA (FI) - ITALY Carnaro - Cas. Post. 110 - 53036 POGGIORETO (SI) - ITALY - Tel. ++39 055 8551 Fax ++39 055 807800 e-mail: <a href="mailto:icet@icetspa.com">icet@icetspa.com</a></p>													
<b>Impianto:</b>														<b>PARCHEGGIO INTERRATO PIAZZA ALBERI,</b>														<b>Stricchi Tiberio</b>													
<b>EDIFICIO A2 - FIRENZE</b>																												<b>Operatori:</b>													
<b>Quadro:</b>														<b>QUADRETTI BOX PIANO -1</b>														<b>06/09/2007</b>													
</	




# ICET INDUSTRIE Spa


Sede Legale: Via delle Ruse, 32 - 53036 POGGIORE (SI) - ITALY  
Cap. Soc. € 5.500.000 i.v. - Cod. Fis. n° 01408570522 - C.C.I.A.A. di 77350 - Reg. Soc. Trib. SI n° 329  
Stabilimento ed Amministrazione: Via G. Galilei, 9/A - 50127 BARBERINO VAL D'ELSA (PI) - ITALY  
Centralino - Call. Cent. 110 - 53036 POGGIORE (SI) - ITALY - Tel. +39 055 80551 Fax +39 055 3017252  
Internet: [www.icetspa.com](http://www.icetspa.com) e-mail: [icet@icetspa.com](mailto:icet@icetspa.com)



																																																																																																																																																																																																																																																																																																																																																																																																																																																																																																																																																																																																																																																																																																																																																																																																																																																																																																																																																																																																																																																																																																																																																																																																																																																																																																																																																																																																																						</
--	--	----

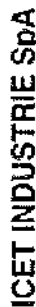

[illegible]

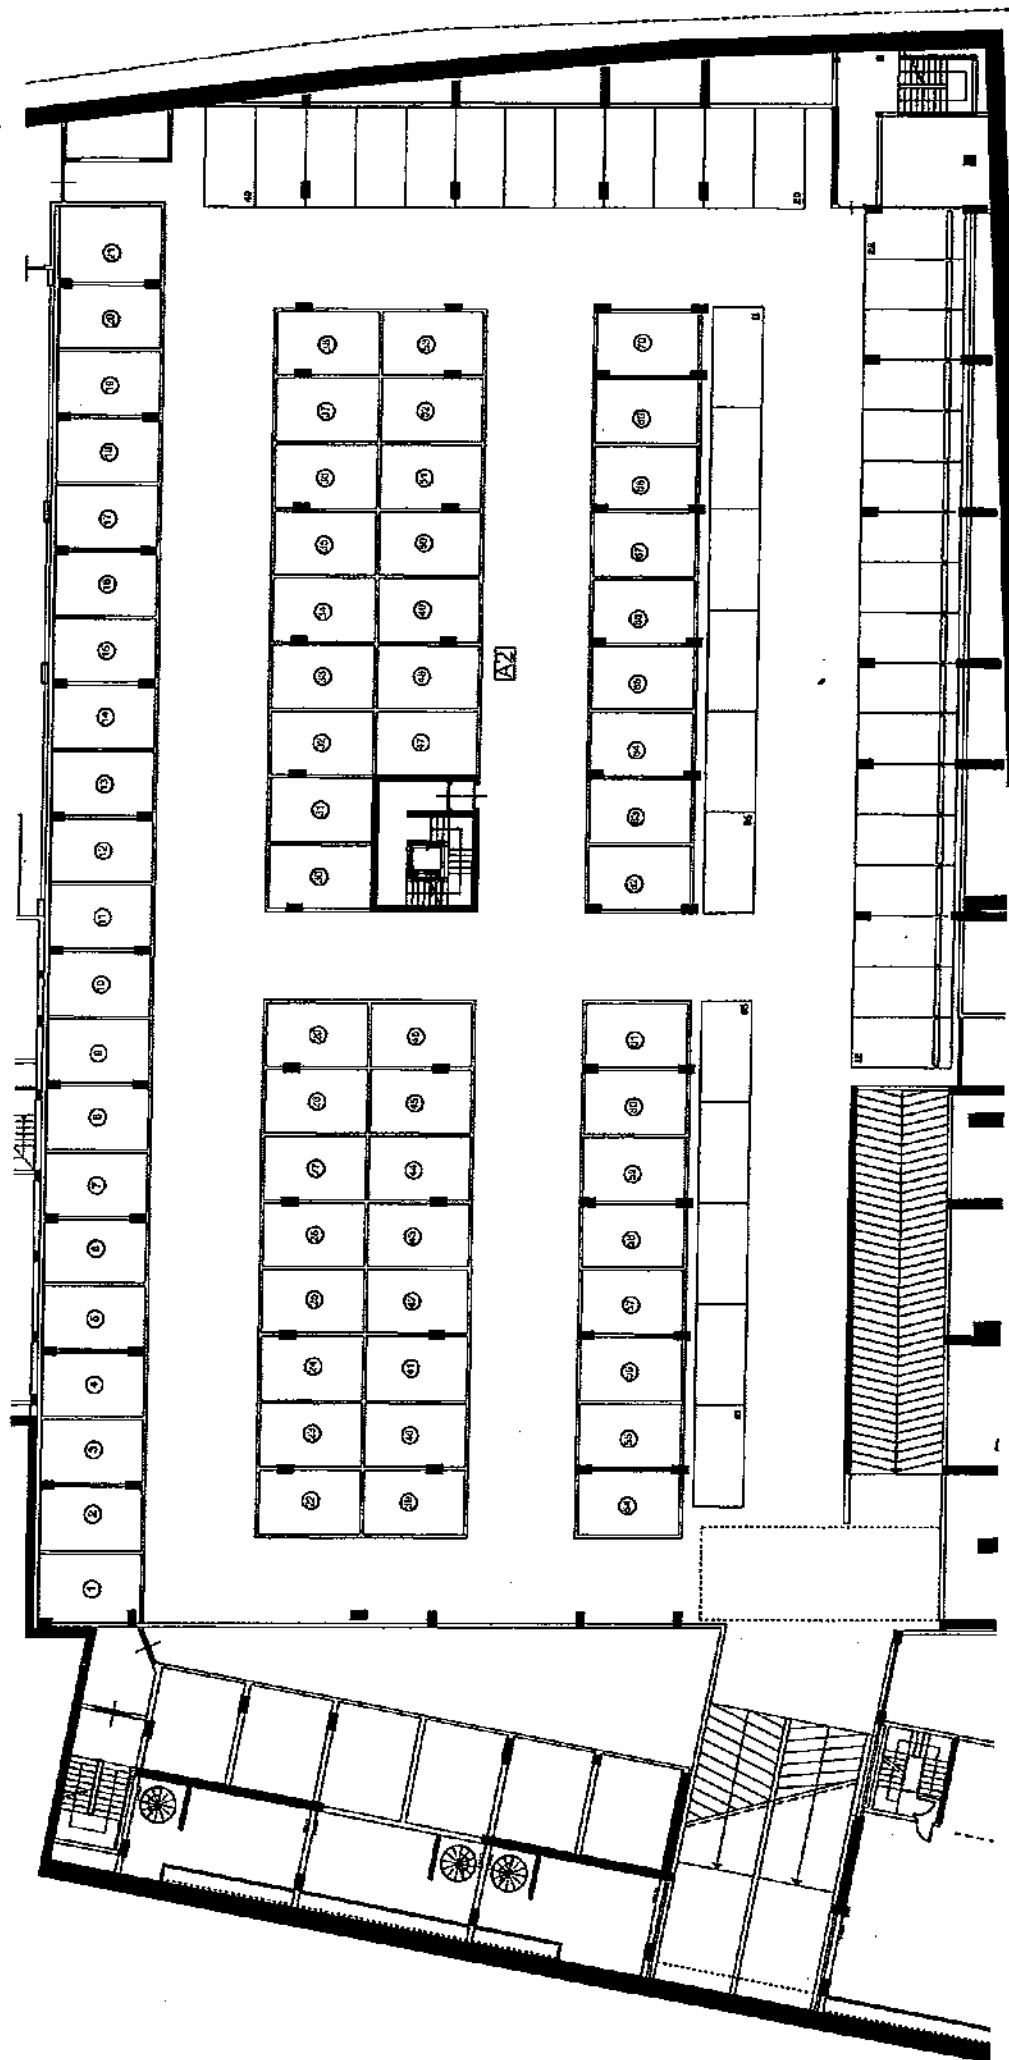



## ICET INDUSTRIE SPA

Sege Legale: Via delle Repubbliche 22 - 53036 Poggionesi (SI) - ITALY  
Cap. Soc. € 1.500.000.000 - Cod. Fisc. n° 0140000250329 - C.C.I.A.A. SI 77330 - P.IVA 054 164 51 4230  
Stabilimento ed Area di Stoccaggio: Via G. Galilei 9/11 - 50071 Barberino Val d'Elsa (PI) - ITALY  
Cassa: Cas. Post. 190 - 53036 Poggionesi (SI) - ITALY - Tel. ++39 055 80361 Fax ++39 055 803652  
Internet: [www.icetspa.com](http://www.icetspa.com) e-mail: [icet@icetspa.com](mailto:icet@icetspa.com)




--	--	


# ICET INDUSTRIE Spa

Sede Legale: Via delle Piave, 32 - 55038 POGGIORENSI (SI) - ITALY  
Cap. Soc. € 3.500.000,00 - Conf. Fed. n. P. 00000575523 - C.C.I.A.A. SI 77636 - Riq. Soc. Tici SI 4530  
Stabilimento di Amministrazione: Via G. Galilei, 511 - 50027 BARBERINO VAL D'ELSA (PI) - ITALY  
Conto: Cas. Post. 160 - 50035 POGGIORENSI (SI) - ITALY - Tel. ++39 055 80561 Fax ++39 055 8074309  
Internet: [www.icetpa.com](http://www.icetpa.com) email: [icet@icetpa.com](mailto:icet@icetpa.com)



										<b>ICET INDUSTRIE SpA</b> Sede Legale: Via delle Ratto, 32 - 53036 POGGIORENSI (SI) - ITALY Cap. Soc. € 1.500.000,00 - Codi. Fisc. n. P. IVA 05965750521 - C.C.I.A.A. SI 77336 - Riq. Soc. Teca SI 4330 Stabilimento ed Amministrazione: Via G. Galilei, 571 - 50027 BARBERINO VAL D'ELSA (PI) - ITALY Conto: Cas. Post. 104 - 53036 POGGIORENSI (SI) - ITALY - Tel. ++39 055 85581 Fax ++39 055 857359 Internet: www.icetpa.com e-mail: icet@icetpa.com										<b>Stricchi Tiberio</b>									
Impianto: <b>PARCHEGGIO INTERRATO PIAZZA ALBERI, EDIFICIO A2 - FIRENZE</b>										Operatore:																			
Quadro: <b>QUADRETTI BOX PIANO -2</b>										Data: <b>06/09/2007</b>																			
Strumento: <b>Unilap 100 matricola BN94437C8 (4033)</b>																													
Prog. Sigla	Tipo Interruttore		N° poli		I Nom. (A)		Curva		Tipo Differenz.		Tempo di Intervento		I Nom. (A) Classe		Id (mA)		UL (resistenza alla tensione (V))		Tempo d'intervento (ms)										
27	Box 27	Int. MTD DS941/IAC C10 1P+N Id=0,03A	2	10	C						Instantaneo		10	AC	30	0,1	1	1	16										
28	Box 28	Int. MTD DS941/IAC C10 1P+N Id=0,03A	2	10	C						Instantaneo		10	AC	30	0,1	1	1	16										
29	Box 29	Int. MTD DS941/IAC C10 1P+N Id=0,03A	2	10	C						Instantaneo		10	AC	30	0,1	1	1	18										
30	Box 30	Int. MTD DS941/IAC C10 1P+N Id=0,03A	2	10	C						Instantaneo		10	AC	30	0,1	0	0	26										
31	Box 31	Int. MTD DS941/IAC C10 1P+N Id=0,03A	2	10	C						Instantaneo		10	AC	30	0,1	1	1	26										
32	Box 32	Int. MTD DS941/IAC C10 1P+N Id=0,03A	2	10	C						Instantaneo		10	AC	30	0,1	0	0	26										
33	Box 33	Int. MTD DS941/IAC C10 1P+N Id=0,03A	2	10	C						Instantaneo		10	AC	30	0,1	1	1	16										
34	Box 34	Int. MTD DS941/IAC C10 1P+N Id=0,03A	2	10	C						Instantaneo		10	AC	30	0,1	1	1	26										
35	Box 35	Int. MTD DS941/IAC C10 1P+N Id=0,03A	2	10	C						Instantaneo		10	AC	30	0,1	1	1	26										
36	Box 36	Int. MTD DS941/IAC C10 1P+N Id=0,03A	2	10	C						Instantaneo		10	AC	30	0,1	0	0	26										
37	Box 37	Int. MTD DS941/IAC C10 1P+N Id=0,03A	2	10	C						Instantaneo		10	AC	30	0,1	0	0	27										
38	Box 38	Int. MTD DS941/IAC C10 1P+N Id=0,03A	2	10	C						Instantaneo		10	AC	30	0,1	0	0	9										
39	Box 39	Int. MTD DS941/IAC C10 1P+N Id=0,03A	2	10	C						Instantaneo		10	AC	30	0,1	1	1	26										
48	Box 48	Int. MTD DS941/IAC C10 1P+N Id=0,03A	2	10	C						Instantaneo		10	AC	30	0,1	0	0	17										
49	Box 49	Int. MTD DS941/IAC C10 1P+N Id=0,03A	2	10	C						Instantaneo		10	AC	30	0,1	0	0	26										
50	Box 50	Int. MTD DS941/IAC C10 1P+N Id=0,03A	2	10	C						Instantaneo		10	AC	30	0,1	1	1	26										
51	Box 51	Int. MTD DS941/IAC C10 1P+N Id=0,03A	2	10	C						Instantaneo		10	AC	30	0,1	1	1	16										




# ICET INDUSTRIE SPA

Sede Legale: Via delle Industrie 30 - 59035 POGGIORENSI (SI) - ITALY  
Cap. Soc. € 1.900.000.000 - Cod. Fisc. n. 01040450520 - C.C.I.A.A. di 77352 - Risc. Soc. Tel. 0573/911330  
Stabilimento ed amministrazione: Via G. Galilei, 91/A - 50021 BARBERINO VAL D'ELSA (PI) - ITALY  
Corresp. Escl. Pagine 100 - 52036 POGGIORENSI (SI) - ITALY - Tel. +39 0573 91551 Fax +39 0573 91552  
Internet: [www.icetspa.com](http://www.icetspa.com) e-mail: [icet@icetspa.com](mailto:icet@icetspa.com)



Impianto:		PARCHEGGIO INTERRATO PIAZZA ALBERI, EDIFICIO A2 - FIRENZE	
-----------	--	--	
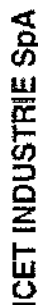





## Stricchi Tiberio

Operator:


<b>Data:</b>	
--------------	--

**06/09/2007**

[illegible]

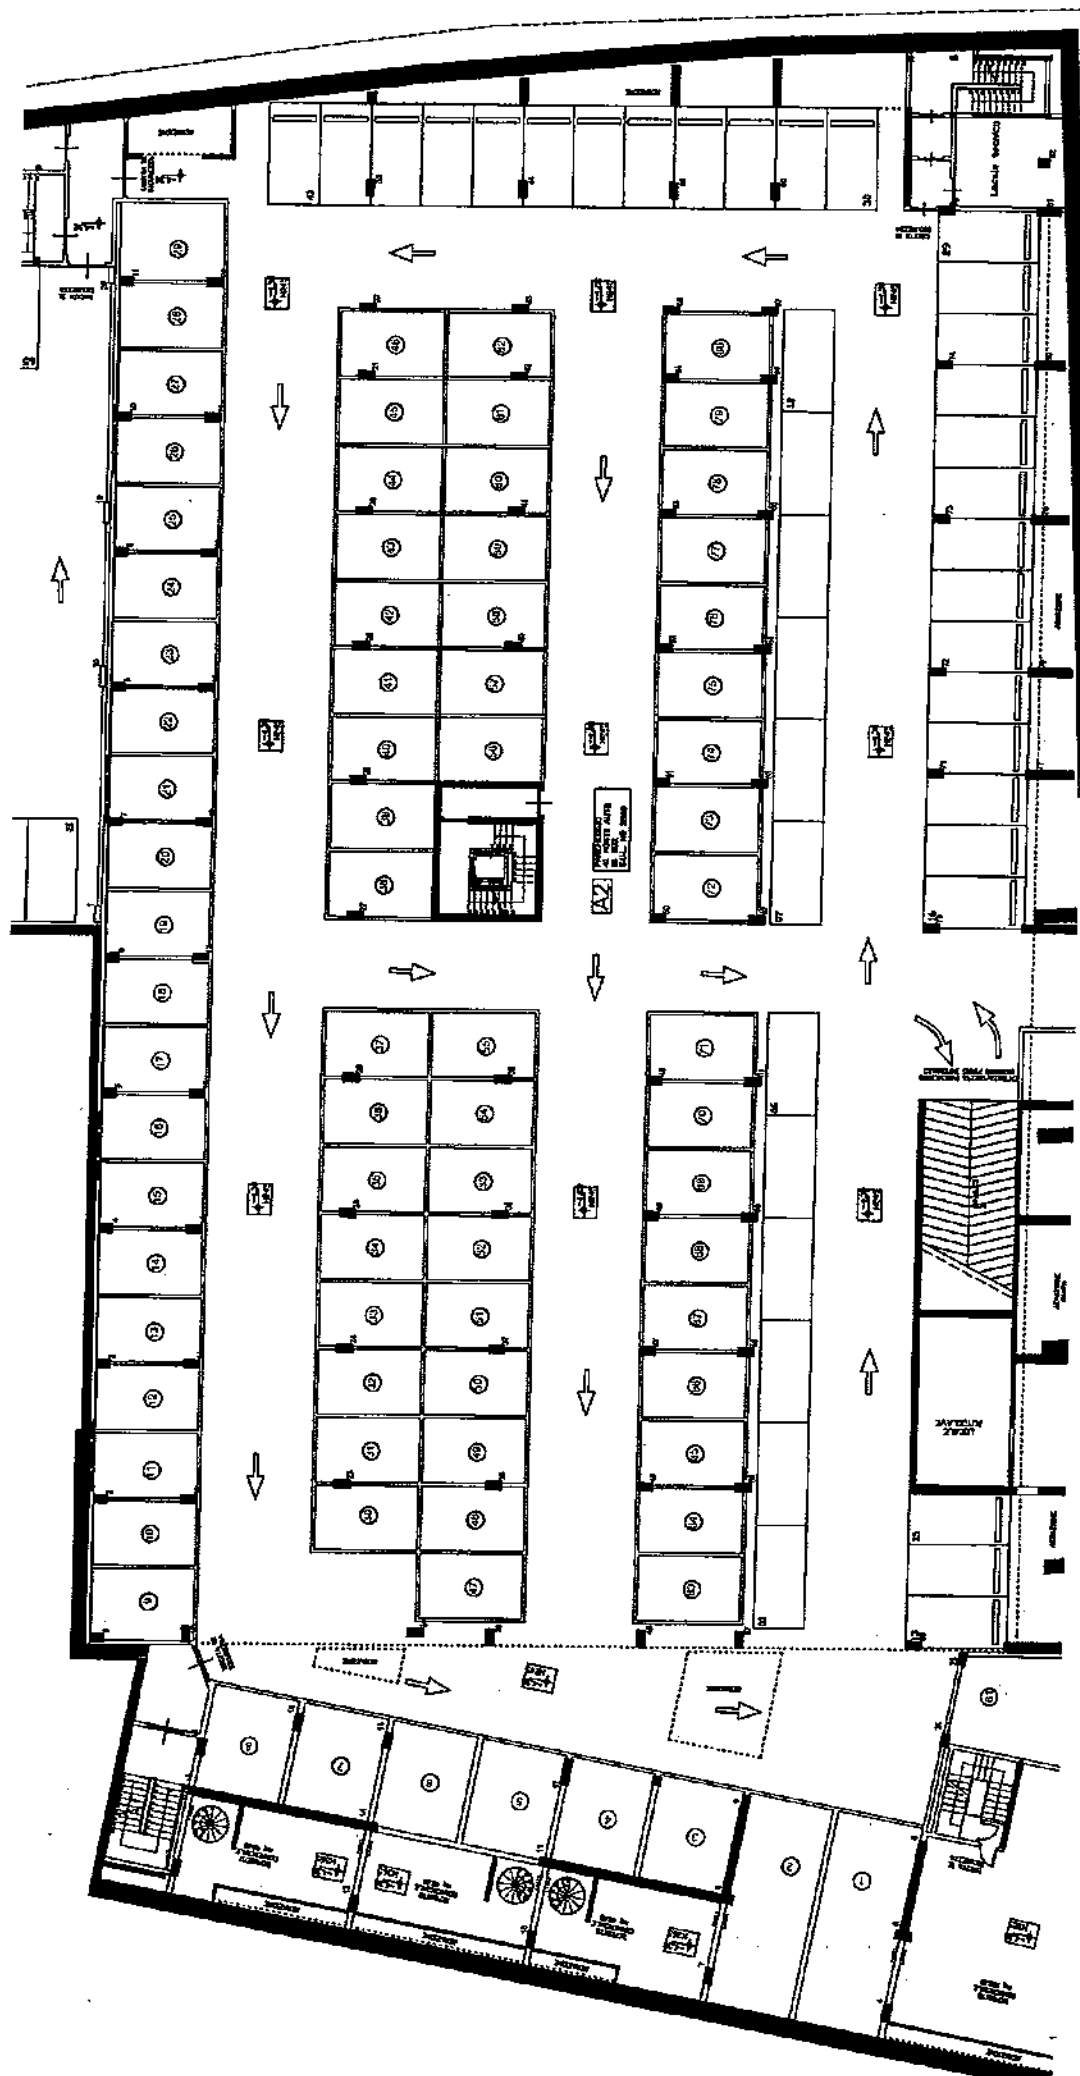

# ICET INDUSTRIE Spa

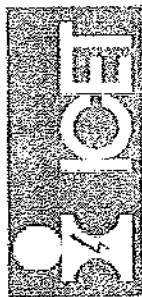

Regio Legale: Via delle Rose, 32 - 52036 POGGIORENSI (SI) - ITALY  
 Cap. Soc. € 1.500.000,00 - I.C. Fisc. n° P. IVA 03090570523 - C.C.I.A.A. S. 77350 - Riq. Soc. Tit. SI 4320  
 Sede Amministrativa: Via G. Galilei, 5/11 - 52021 BARBERINO VAL D'ELSA (FI) - ITALY  
 Contatti: C.A. P. 191 - 52032 POGGIORENSI (SI) - ITALY - Tel. +39 0573 60591 Fax +39 0573 60782/2  
 e-mail: icet@icetspa.com  
 Internet: www.icetspa.com



																																																																																																																																																																																																																																																																																																																																																																																																																																																																																																																																																																																																																																																																																																																																																																																																																																																																																																																																																																																																																																																																																																																																																																																																																																																																																																																																																																																																																							</
--	--	----





# ICET INDUSTRIE Spa

Seae Leggio Via delle Reali, 32 - 52036 POGGIORE (SI) - ITALY  
 Cap. Soc. € 1.500.000,00 - Cod. Fis. n° 01449267523 - C.D.A.A. SI 77350 - Reg. Soc. TOB 544820  
 Stabilimento di Amministrazione: Via G. Galilei, 5117 - 50023 BARBERINO VAL D'ELSA (FI) - ITALY  
 Correo: Cap. Post. 190 - 52036 POGGIORE (SI) - ITALY - Tel. ++39 055 87567 Fax ++39 055 875672  
 Internet: www.icetspa.com e-mail: icet@icetspa.com



Operatori:

Data: 05/09/2007

Impianto: PARCHEGGIO INTERRATO PIAZZA ALBERI,  
 EDIFICIO A2 - FIRENZE

Quadro: QUADRO GENERALE PARCHEGGIO

Strumento:

Unilap 100 matricola BN94487C8 (4033)

Prog.	Sigla	Tipo Interruttore	N° poli	I Nom. (A)	Curva	Tipo Differenz.	Tempo di Intervento	I Nom. (A)	Classe	Id (mA)	UL (Tensione di scatto (V))	RE (Resistenza d. terra (ohm))	Tempo di intervento (mS)
26	C27	Interruttore magnetotermico 4p C25A S204M	4	25	C	Blocco differenziale DDA204AC S Id=0.3A 4p	Selettivo	25	AC	300	0.4	0.4	90
27	C28	Int. MTD DS971/AC C16 1P+N Id=0.03A	2	16	C		Istantaneo	16	AC	30	0.1	0	10
28	C29	Int. MTD DS971/AC C16 1P+N Id=0.03A	2	16	C		Istantaneo	16	AC	30	0.1	0	20
29	C30	Int. MTD DS971/AC C10 1P+N Id=0.03A	2	10	C		Istantaneo	10	AC	30	0.1	1	9
30	C31	Interruttore magnetotermico 4p C63A S204M	4	63	C	Blocco differenziale DDA204AC S Id=0.3A 4p	Selettivo	63	AC	300	0.4	0.5	108
31	C35	Interruttore magnetotermico 3p C10A S203M	3	10	C	Blocco differenziale DDA203AC S Id=0.3A 3p	Selettivo	10	AC	300	0.5	0.6	23
32	C36	Interruttore magnetotermico 3p C10A S203M	3	10	C	Blocco differenziale DDA203AC S Id=0.3A 3p	Selettivo	10	AC	300	0.5	0.5	23
33	C37	Interruttore magnetotermico 3p C10A S203M	3	10	C	Blocco differenziale DDA203AC S Id=0.3A 3p	Selettivo	10	AC	300	0.4	0.5	14
34	C38	Interruttore magnetotermico 3p C10A S203M	3	10	C	Blocco differenziale DDA203AC S Id=0.3A 3p	Selettivo	10	AC	300	0.5	0.6	28
35	C44	Int. MTD DS971/AC C16 1P+N Id=0.03A	2	16	C		Istantaneo	16	AC	30	0.1	0	24
36	C45	Interruttore magnetotermico 4p C32A S204M	4	32	C	Blocco differenziale DDA204AC S Id=0.3A 4p	Selettivo	32	AC	300	0.4	0.5	97
37	C46	Int. MTD DS971/AC C6 1P+N Id=0.03A	2	6	C		Istantaneo	6	AC	30	0.1	0	8
38	C47	Int. MTD DS971/AC C6 1P+N Id=0.03A	2	6	C		Istantaneo	6	AC	30	0.1	0	24
39	C48	Int. MTD DS971/AC C6 1P+N Id=0.03A	2	6	C		Istantaneo	6	AC	30	0.1	0	19
40	C49	Int. MTD DS971/AC C6 1P+N Id=0.03A	2	6	C		Istantaneo	6	AC	30	0.1	1	21
41	C50A	Int. MTD DS971/AC C6 1P+N Id=0.03A	2	6	C		Istantaneo	6	AC	30	0.1	0	18
42	C50	Int. MTD DS971/AC C6 1P+N Id=0.03A	2	6	C		Istantaneo	6	AC	30	0.1	0	24
43	C51	Int. MTD DS971/AC C6 1P+N Id=0.03A	2	6	C		Istantaneo	6	AC	30	0.1	0	24
44	C52	Int. MTD DS971/AC C6 1P+N Id=0.03A	2	6	C		Istantaneo	6	AC	30	0.1	0	14
45	C53	Int. MTD DS971/AC C10 1P+N Id=0.03A	2	10	C		Istantaneo	10	AC	30	0.1	0	19
46	C54	Int. MTD DS971/AC C6 1P+N Id=0.03A	2	6	C		Istantaneo	6	AC	30	0.1	0	14
47	C55	Int. MTD DS971/AC C6 1P+N Id=0.03A	2	6	C		Istantaneo	6	AC	30	0.1	0	20
48	C56	Int. MTD DS971/AC C6 1P+N Id=0.03A	2	6	C		Istantaneo	6	AC	30	0.1	0	13
49	C57	Int. MTD DS971/AC C6 1P+N Id=0.03A	2	6	C		Istantaneo	6	AC	30	0.1	0	26

Operatori:

Data: 05/09/2007

Impianto: PARCHEGGIO INTERRATO PIAZZA ALBERI,  
 EDIFICIO A2 - FIRENZE

Quadro: QUADRO GENERALE PARCHEGGIO

Strumento:

Unilap 100 matricola BN94487C8 (4033)



# ICET INDUSTRIE SpA

Sezione Logistica: Via delle Botteghe, 20 - 53028 POGGIORE (SI) - ITALY  
 Cap. Soc. € 1.500.000,00 - Cod. Fisc. n. P. 04549570523 - C.C.I.A.A. 51777350 - Reg. Soc. Trib. SI 4280  
 Stabilimento ad Assemblaggio: Via G. Galvani, 8/11 - 50027 BARBERINO VAL D'ELSA (PI) - ITALY  
 Corso. Cas. Post. 160 - 52038 POGGIORE (SI) - ITALY - Tel. ++39 0573 6111 Fax ++39 0573 617233  
 Internet: [www.icetspa.com](http://www.icetspa.com) e-mail: [icet@icetspa.com](mailto:icet@icetspa.com)



Stricchi Tiberio

Operatore:

Data:

05/09/2007

Impianto:

PARCHEGGIO INTERRATO PIAZZA ALBERICI  
 EDIFICIO A2 - FIRENZE

Quadro:


QUADRO POMPE DI SOLLEVAMENTO

Strumento:

Unilap 100 matricola BN94437CB (4033)

Prog. Sigla	Tempo di Intervento	I Nom. (A)	Classe	Id (mA)	UL (Tensione di contatto (V))	RE (Resistenza al terra (ohm))	tA (Tempo di intervento (ms))
1 L1	Int. MTD DSS71AC C6 1P+N Id=0.03A	2	5	C			
2 L2	Differenziale puro F204 AC In=25A 0.03A	4					
3 L3	Differenziale puro F204 AC In=25A 0.03A	4					
4 L4							
5 L5							
6 L6							
7							
8							
# ICET INDUSTRIE SPA

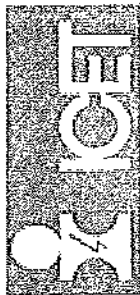

Sede Legale: Via delle Poesi, 32 - 53038 POGGIORENSI (SI) - ITALY  
 Cap. Soc. € 500.000 i.v. - Cod. Fisc. n° 0055956253 - C.D. A.A. S. 77559 - R.G. 596 Tot. 51.4200  
 Stabilimento ed Amministrazione: Via G. Galilei, 5/11 - 53025 BARBERIO VAL D'ELSA (FI) - ITALY  
 Corso: C.A. Post. 190 - 53036 POGGIORENSI (SI) - ITALY - Tel. ++39 0565 8078322  
 Inform@icetspa.com e-mail: icet@icetspa.com



Stricchi Tiberio

Operatore:

Data: 05/09/2007

Impianto: PARCHEGGIO INTERRATO PIAZZA ALBERI,  
 EDIFICIO A2 - FIRENZE

Quadro: QUADRO CENTRALE IDRICA

Strumento:

Unilap 166 matricola BN94487CB (4033)

Prog. Sigla	Tipo Interruttore	N° poli	I Nom. (A)	Curva	Tipo Differenz.	Tempo di Intervento	I Nom. (A)	Classe	Id (mA)	U. (Tensione di cortoc. (V))	R <sub>s</sub> (Resistenza di terra (ohm))	t <sub>a</sub> (Tempo di intervento (ms))
1	L1 Int. MTD DS971AC C6 1P+N Id=0.03A	2	6	C		Istantaneo	6	AC	30	0.1	0	20
2	L2 Int. MTD DS971AC C16 1P+N Id=0.03A	2	16	C		Istantaneo	16	AC	30	0.1	0	10
3	L3 Int. MTD DS971AC C6 1P+N Id=0.03A	2	6	C		Istantaneo	6	AC	30	0.1	1	27
4	L4 Int. MTD DS971AC C6 1P+N Id=0.03A	2	6	C		Istantaneo	6	AC	30	0.1	0	21
5	L5 Interruttore magnetotermico 4p C20A S204M	4	20	C	Blocco differenziale DOA204AC IST Id=0.5A 4p	Istantaneo	25	AC	300	0.4	0	111
6	L6											
7												
8												
ICET INDUSTRIE S.p.A.



# ICET INDUSTRIE SpA

Sezione Legale: Via delle Botteghe, 22 - 53036 POGGIORENSI (SI) - ITALY  
 Cap. Soc. € 1.500.000.000 - C.C.I.A.A. 0177350 - Tel. 0573 4220  
 Stabilimento AC Antimagnetica: Via G. Galilei, 9/11 - 50021 BARBERIO VAL D'ELSA (FI) - ITALY  
 Corrisp. Cas. Post. 106 - 53036 POGGIORENSI (SI) - ITALY - Tel. ++39 0573 422000  
 Internet: www.icetspa.com e-mail: icet@icetspa.com



Stricchi Tiberio

Operatore:

Data:

05/09/2007

Impianto: PARCHEGGIO INTERRATO PIAZZA ALBERI,  
EDIFICIO A2 - FIRENZE

Quadro: QUADRO CONTATORI CENTRALE IDRICA  
CENTRALE TERMICA

Strumento:

Unilap 100 matricola BN94437CB (4033)

Prog. Sigla	Tipo Interruttore	N° poli	Nom. (A)	Curva	Tipo Differenz.	Tempo di Intervento	I Nom. (A)	Classe	Id (mA)	UL Tensione di contatto (V)	RE (Resistenza al scricchiolio) (ohm)	Conformità	Conformità	Tempo di intervento (mS)
1	QGEN	Interruttore magnetotermico 4p C32A SZ04M	4	32	C	Relè differenziale regolabile RD2	1SEC	32	AC	1000	Conforme	Conforme		
2														
3	Q2	Interruttore magnetotermico 4p C25A SZ04M	4	25	C	Blocco differenziale DDA204AC S Id=0.3A 4p	Selettivo	25	AC	300	0.4	0.5	159	
4	Q3	Interruttore magnetotermico 4p C25A SZ04M	4	25	C	Blocco differenziale DDA204AC S Id=0.3A 4p	Selettivo	25	AC	300	0.4	0.5	87	
5														
6														
Nota: L'interruttore QGEN è stato provato facendo scattare il pulsante di test

ICET INDUSTRIE S.p.A.



# ICET INDUSTRIE SPA

Sede Legale: Via delle Rose, 22 - 50036 POGGIORENSI (SI) - ITALY  
Cap. Soc. € 500.000.000 - Cod. Fisc. 01704560522 - C.O.A.A. 577330 - R.G. Soc. Tg. 914379  
Sede Operativa e Amministrazione: Via G. Galilei, 51/A - 50021 BARBERIO VALD'ELSA (PI) - ITALY  
Comuni: Cor. Pini, 150 - 50036 POGGIORENSI (SI) - ITALY - Tel. +39 055 90561 Fax +39 055 901800  
Internet: [www.icetspa.com](http://www.icetspa.com) e-mail: [icet@icetspa.com](mailto:icet@icetspa.com)



Operatore:

Data:

06/09/2007

Stricchi Tiberio

Impianto:

PIAZZA ALBERI, EDIFICIO B3 - FIRENZE

Quadro: CENTRALINI CONTATORI E

CENTRALINI APPARTAMENTI

RESIDENZE B3

Strumento:

Unilap 100 matricola BN94437CB (4033)

Prog. S/cia	Descrizione	N° poli	I Nom. (A)	Curva	Tipo Differenz.	Tempo di Intervento	I Nom. (A)	Classe	Id (mA)	UL (Tensione cortoc. (V))	RE (Resistenza di terra (ohm))	Tempo di intervento (s)
1	App.12 Interruttore magnetotermico 2p C25A S201M	2	25	C	Blocco differenziale DDA202AC Sel Id=0,3A 2p	Selettivo	63	AC	300	0,3	0,4	88
2	App.12 Int. MTD DS951AC C10 1P+N Id=0,03A	2	10	C		Istantaneo	10	AC	30	0,1	0	10
3	App.12 Int. differenziale F202 AC 25A 2P Id=0,03A	2				Istantaneo	25	AC	30	0,1	0	28
4	App.13 Interruttore magnetotermico 2p C25A S201M	2	25	C	Blocco differenziale DDA202AC Sel Id=0,3A 2p	Selettivo	63	AC	300	0,4	0,4	88
5	App.13 Int. MTD DS951AC C10 1P+N Id=0,03A	2	10	C		Istantaneo	10	AC	30	0,1	0	9
6	App.13 Int. differenziale F202 AC 25A 2P Id=0,03A	2				Istantaneo	25	AC	30	0,1	0	28
7	App.25 Interruttore magnetotermico 2p C25A S201M	2	25	C	Blocco differenziale DDA202AC Sel Id=0,3A 2p	Selettivo	63	AC	300	0,3	0,3	88
8	App.25 Int. MTD DS951AC C10 1P+N Id=0,03A	2	10	C		Istantaneo	10	AC	30	0,1	0	23
9	App.25 Int. differenziale F202 AC 25A 2P Id=0,03A	2				Istantaneo	25	AC	30	0,1	0	29
10	App.26 Interruttore magnetotermico 2p C25A S201M	2	25	C	Blocco differenziale DDA202AC Sel Id=0,3A 2p	Selettivo	63	AC	300	0,3	0,3	88
11	App.26 Int. MTD DS951AC C10 1P+N Id=0,03A	2	10	C		Istantaneo	10	AC	30	0,1	0	24
12	App.26 Int. differenziale F202 AC 25A 2P Id=0,03A	2				Istantaneo	25	AC	30	0,1	0	40
13	App.27 Interruttore magnetotermico 2p C25A S201M	2	25	C	Blocco differenziale DDA202AC Sel Id=0,3A 2p	Selettivo	63	AC	300	0,4	0,4	88
14	App.27 Int. MTD DS951AC C10 1P+N Id=0,03A	2	10	C		Istantaneo	10	AC	30	0,1	0	11
15	App.27 Int. differenziale F202 AC 25A 2P Id=0,03A	2				Istantaneo	25	AC	30	0,1	0	38
16	App.28 Interruttore magnetotermico 2p C25A S201M	2	25	C	Blocco differenziale DDA202AC Sel Id=0,3A 2p	Selettivo	63	AC	300	0,4	0,4	85
17	App.28 Int. MTD DS951AC C10 1P+N Id=0,03A	2	10	C		Istantaneo	10	AC	30	0,1	0	13
18	App.28 Int. differenziale F202 AC 25A 2P Id=0,03A	2				Istantaneo	25	AC	30	0,1	0	38

ICET INDUSTRIE S.P.A.



# ICET INDUSTRIE SpA

Sede Legale: Via delle Rose, 33 - 50035 POGGIOREALE (SI) - ITALY  
Cap. Soc. € 1.500.000,00 - Dda Fint. n° 104/000457/2003 - C.U.A.A. 01/77357 - Rpt. Soc. Tr. 51/2009  
Societ  per Azioni - Registro Imprese di Siena n° 00027 BARBERINO VAL D'ELSA (PI) - ITALY  
Cassa di Risparmio di Siena - C.C. n° 190 - 50136 POGGIOREALE (SI) - ITALY - Tel. ++39 055 85561 Fax ++39 055 8556222  
Internet: [www.icetspa.com](http://www.icetspa.com) e-mail: [icet@icetspa.com](mailto:icet@icetspa.com)



Impianto:

PIAZZA ALBERI, EDIFICIO B3 - FIRENZE  
QUADRO COMMERCIALE B3

Strumento:

Unilap 100 matricola BN94487CB (4033)

Prog. Sigla	Tipo Interruttore	N° poli	I Nom. (A)	Curva	Tipo Differenz.	Tempo di Intervento		I Nom. (A)	Classe	Id (mA)	UL Fenditore di contatto (V)	RE (resistenza di linea (ohm))	Tempo di intervento (ms)
						Istantaneo	Istantaneo						
1. Q1	Int. MTD DS971AC C6 1P+N Id=0,03A	2	6	C				6	AC	30	0,1	0	23
2. Q2	Int. MTD DS971AC C10 1P+N Id=0,03A	2	10	C				10	AC	30	0,1	0	10
3. Q3	Int. MTD DS971AC C10 1P+N Id=0,03A	2	10	C				10	AC	30	0,1	0	28
4. Q4	Int. MTD DS971AC C10 1P+N Id=0,03A	2	10	C				10	AC	30	0,1	0	18
5. Q5	Int. MTD DS971AC C10 1P+N Id=0,03A	2	10	C				10	AC	30	0,1	0	19
6. Q6	Int. MTD DS971AC C6 1P+N Id=0,03A	2	6	C				6	AC	30	0,1	0	18
7. Q7	Int. MTD DS971AC C16 1P+N Id=0,03A	2	16	C				16	AC	30	0,1	0	9
8. Q8	Int. MTD DS971AC C16 1P+N Id=0,03A	2	16	C				16	AC	30	0,1	0	19
9. Q9	Int. MTD DS971AC C16 1P+N Id=0,03A	2	16	C				16	AC	30	0,1	0	8
10. Q10	Int. MTD DS971AC C16 1P+N Id=0,03A	2	16	C				16	AC	30	0,1	0	29
11. Q11	Int. MTD DS971AC C16 1P+N Id=0,03A	2	16	C				16	AC	30	0,1	0	18
12. Q12	Int. MTD DS971AC C16 1P+N Id=0,03A	2	16	C				16	AC	30	0,1	0	19
13. Q13	Int. MTD DS971AC C10 1P+N Id=0,03A	2	10	C				10	AC	30	0,1	0	29
14. Q14	Int. MTD DS971AC C10 1P+N Id=0,03A	2	10	C				10	AC	30	0,1	0	18
15. Q15	Int. MTD DS971AC C10 1P+N Id=0,03A	2	10	C				10	AC	30	0,1	0	18
16. Q16	Int. MTD DS971AC C16 1P+N Id=0,03A	2	16	C				16	AC	30	0,1	0	9
17. Q17	Int. MTD DS971AC C16 1P+N Id=0,03A	2	16	C				16	AC	30	0,1	0	8
18. Q18	Int. MTD DS971AC C10 1P+N Id=0,03A	2	10	C				10	AC	30	0,1	0	9
19. Q19	Int. MTD DS971AC C10 1P+N Id=0,03A	2	10	C				10	AC	30	0,1	0	18
20. Q20	Int. MTD DS971AC C10 1P+N Id=0,03A	2	10	C				10	AC	30	0,1	0	8
21.													
22.													
23.													
24.													
25.													

ICET INDUSTRIE S.P.A.