



PIANTA PIANO TERZA POSIZIONE ATTACCO  
MOTO-POMPA IMPIANTO ANTINCENDIO  
SPRINKLER SCALA 1:50

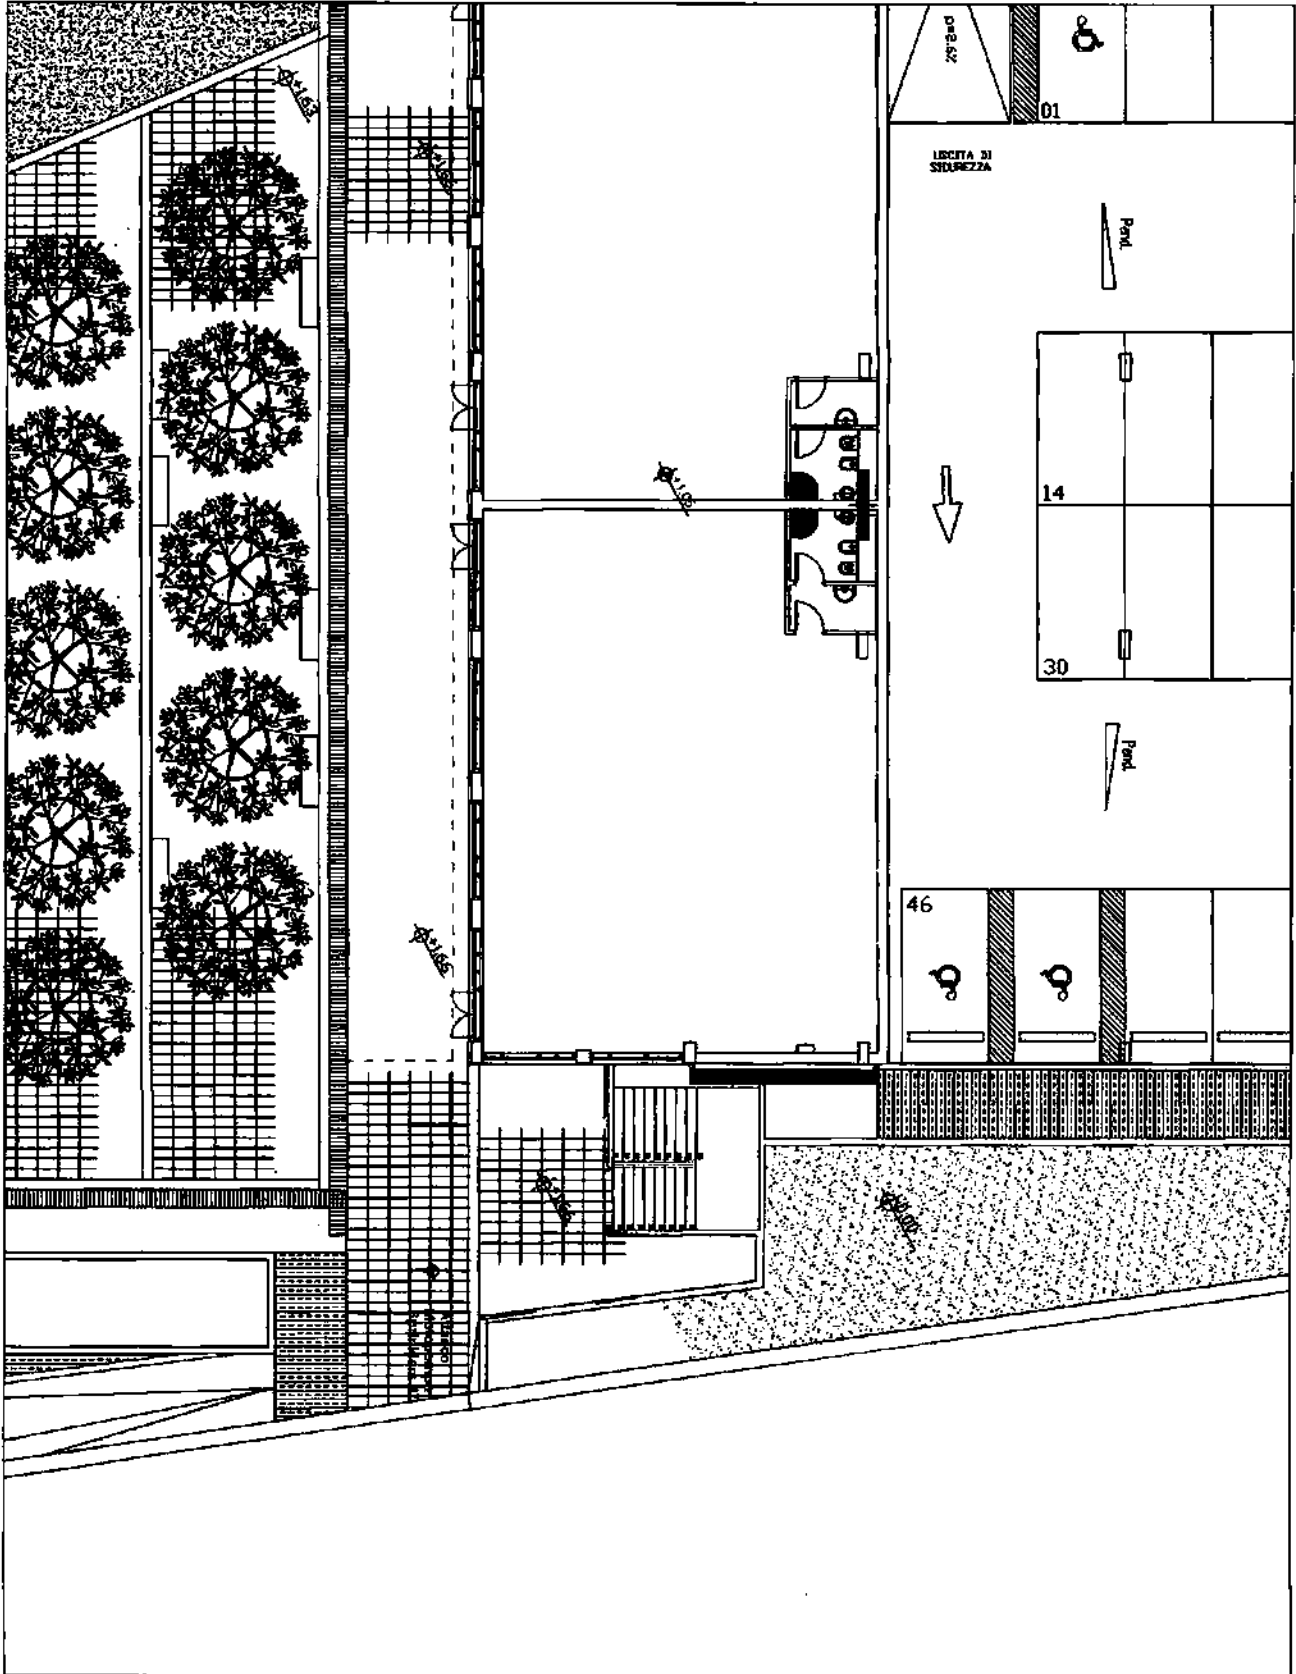

Foglio		Descrizione		Data	

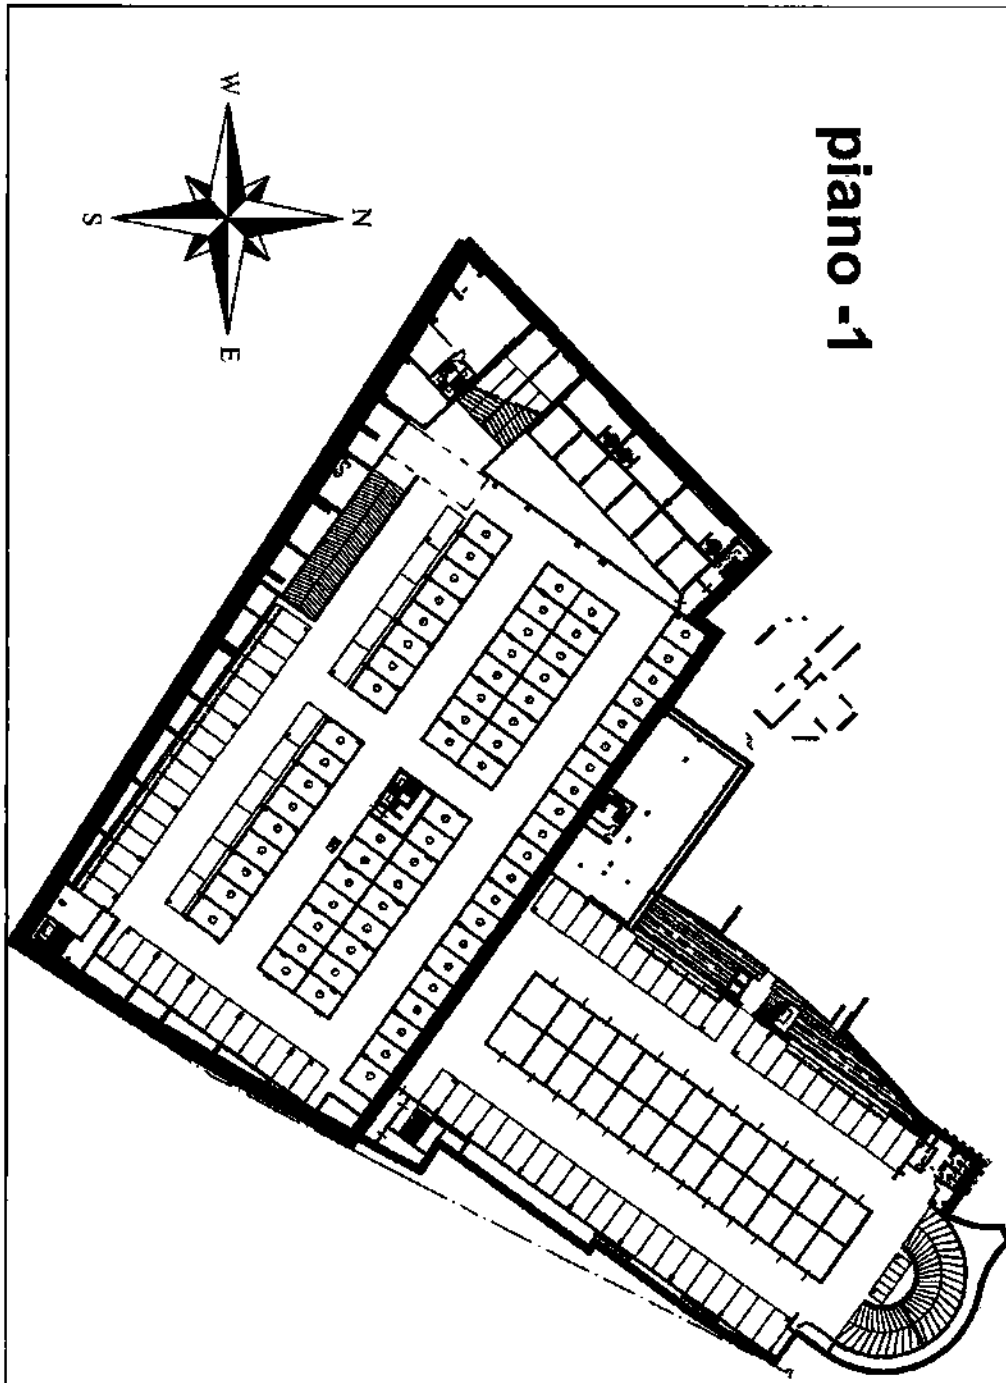

COMUNE DI FIRENZE  
PROGETTO MOBILITA' - Project Financing  
INTERVENTO N. 3  
PIAZZA ALBERTI  
PROGETTO ESECUTIVO

PROGETTO IMPIANTI MECCANICI  
EDIFICIO A2 PIANA PIANO INTERRATO LIVELLO -1  
IMPIANTO SPEGNIMENTO INCENDI SPRINKLER  
IM32

Progetto delle strutture:  
Arch. PAOLO DI NARDO  
Arch. MASSIMO DE SANTIS  
Arch. ALESSANDRA CULLINI  
Borgo S. Croce, 6 50122 Firenze

Progetto delle strutture:  
Arch. PAOLO DI NARDO  
Arch. MASSIMO DE SANTIS  
Arch. ALESSANDRA CULLINI  
Borgo S. Croce, 6 50122 Firenze

