

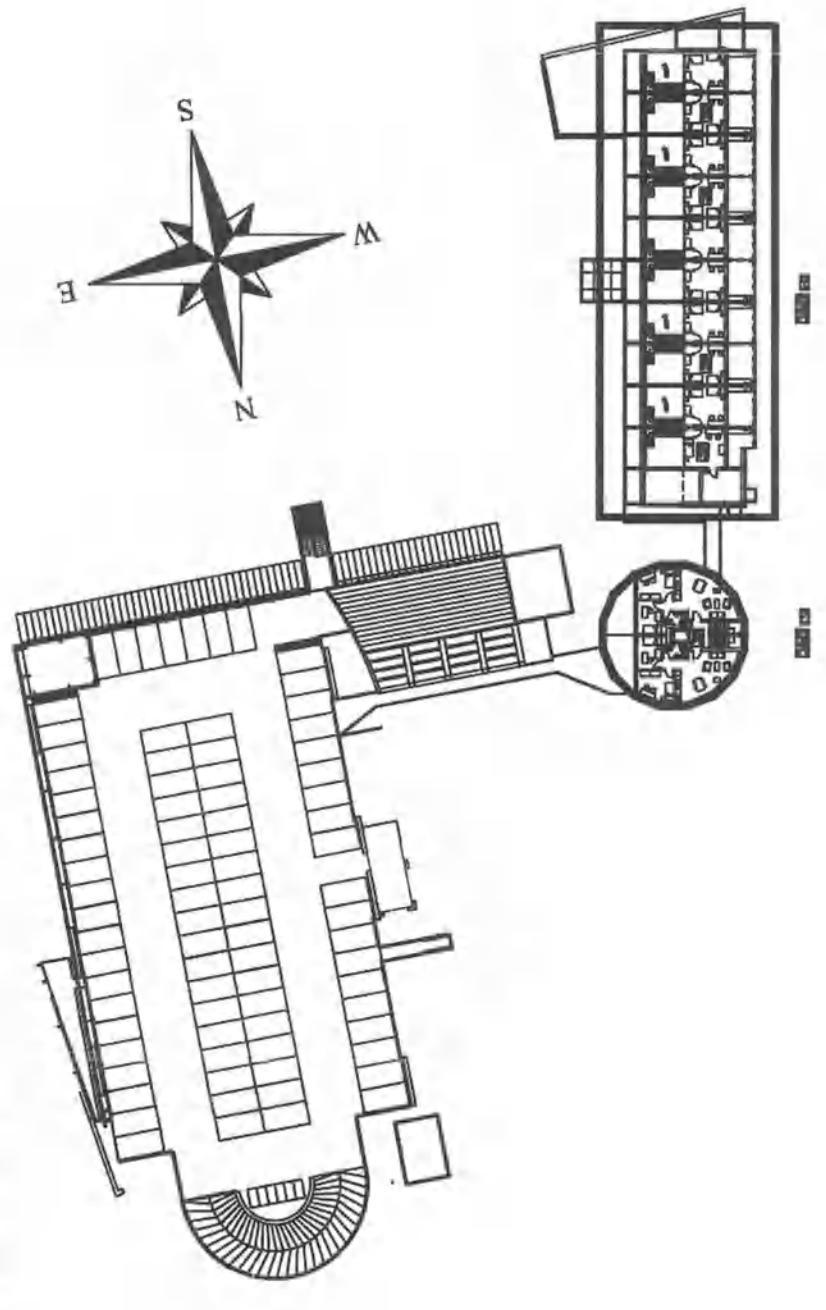
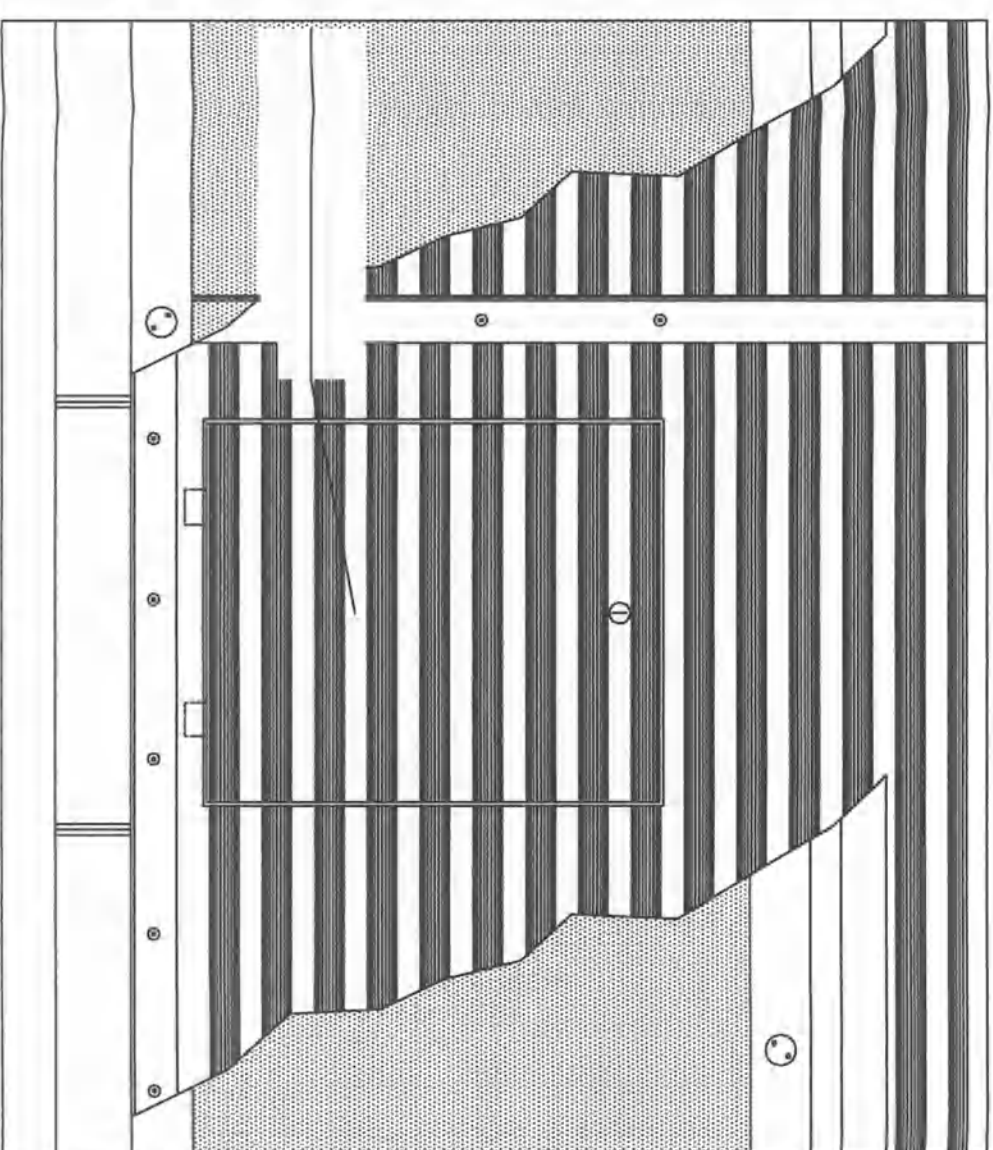
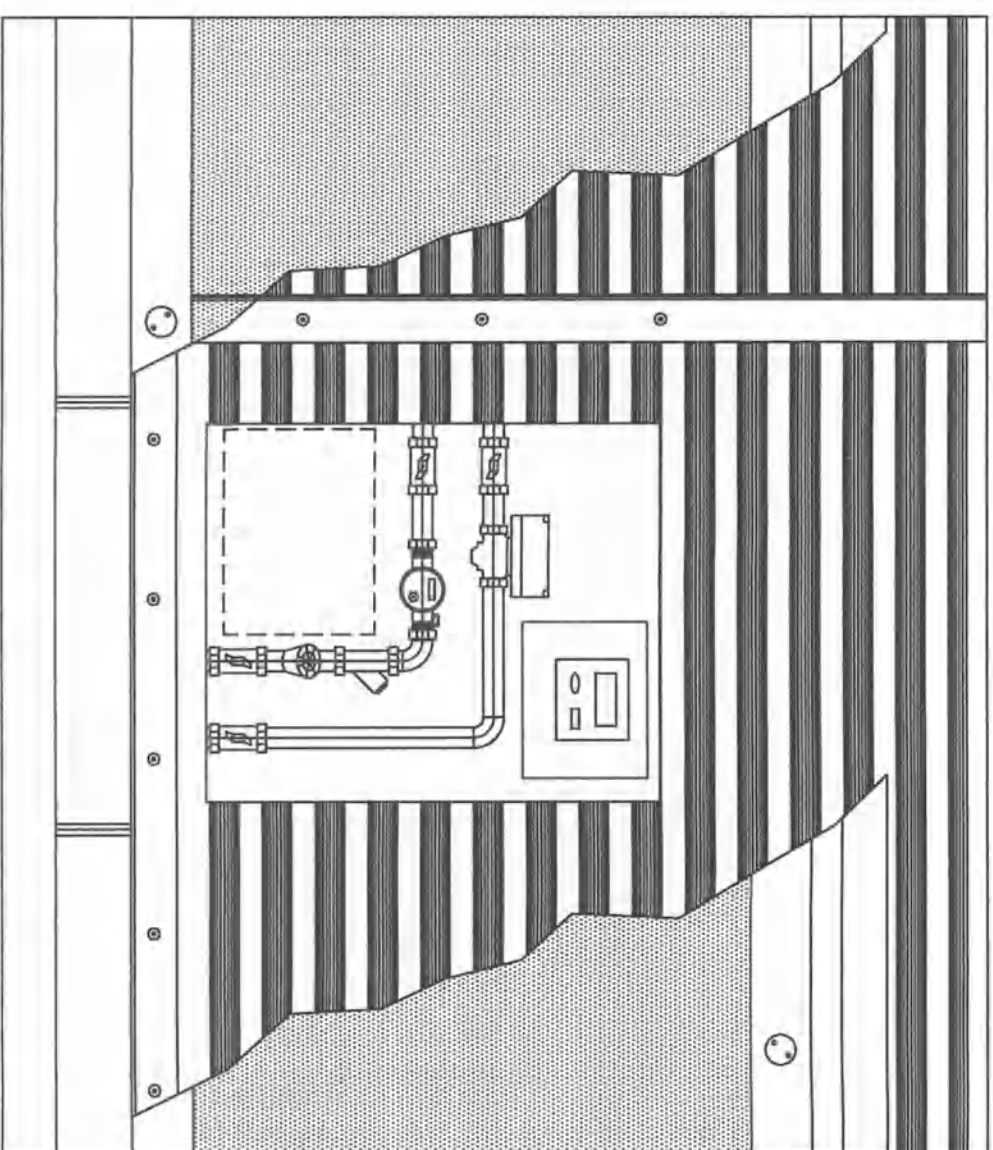


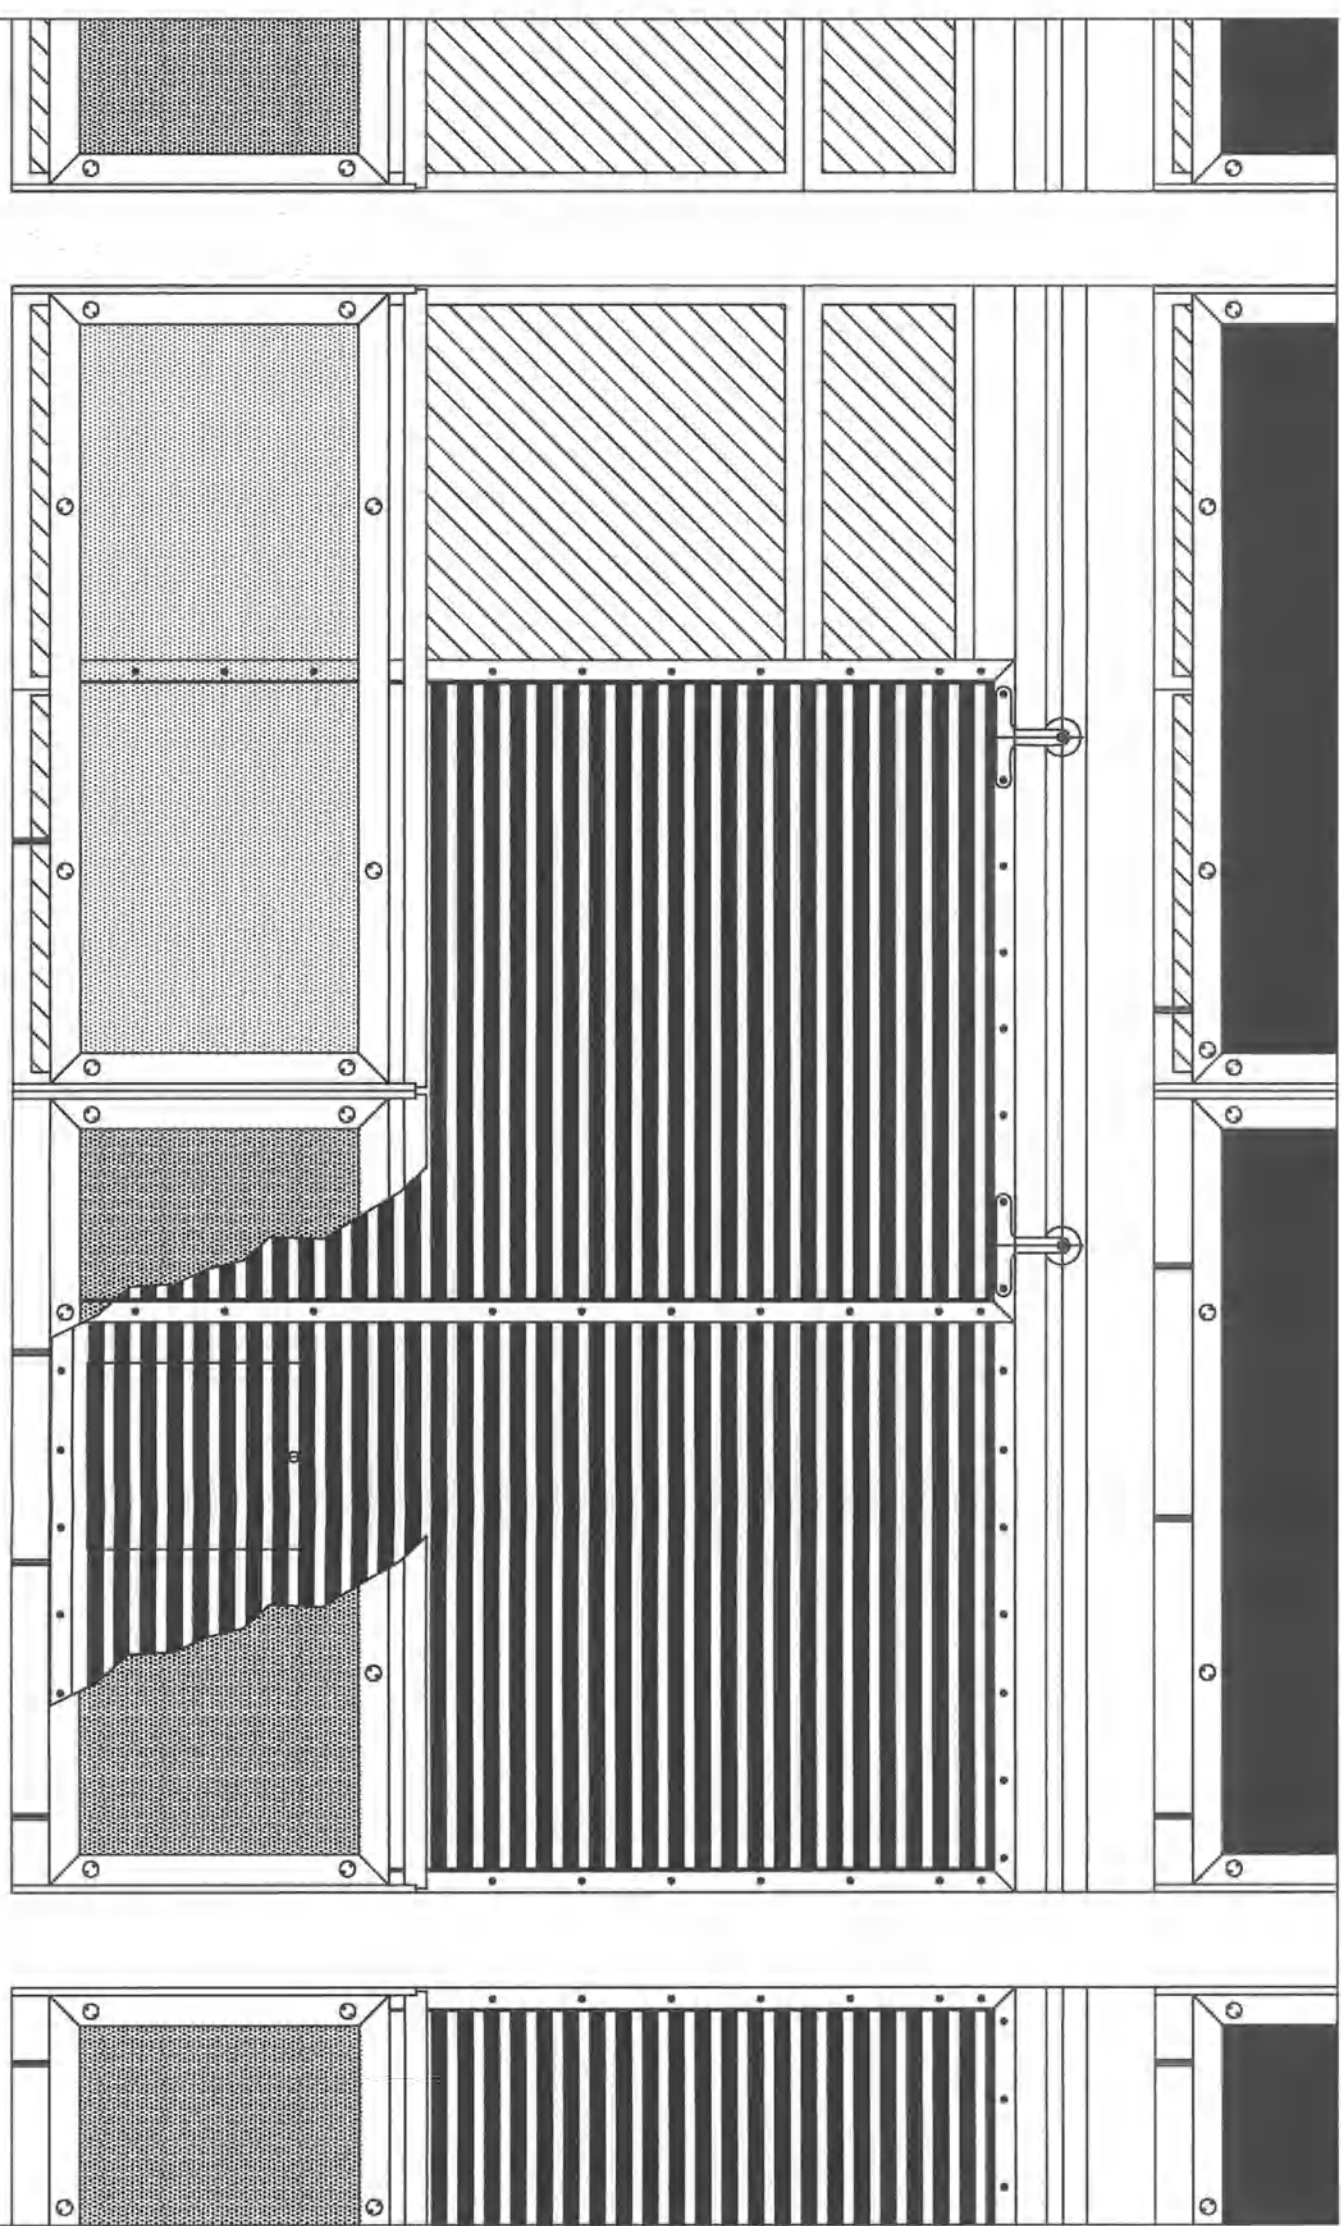

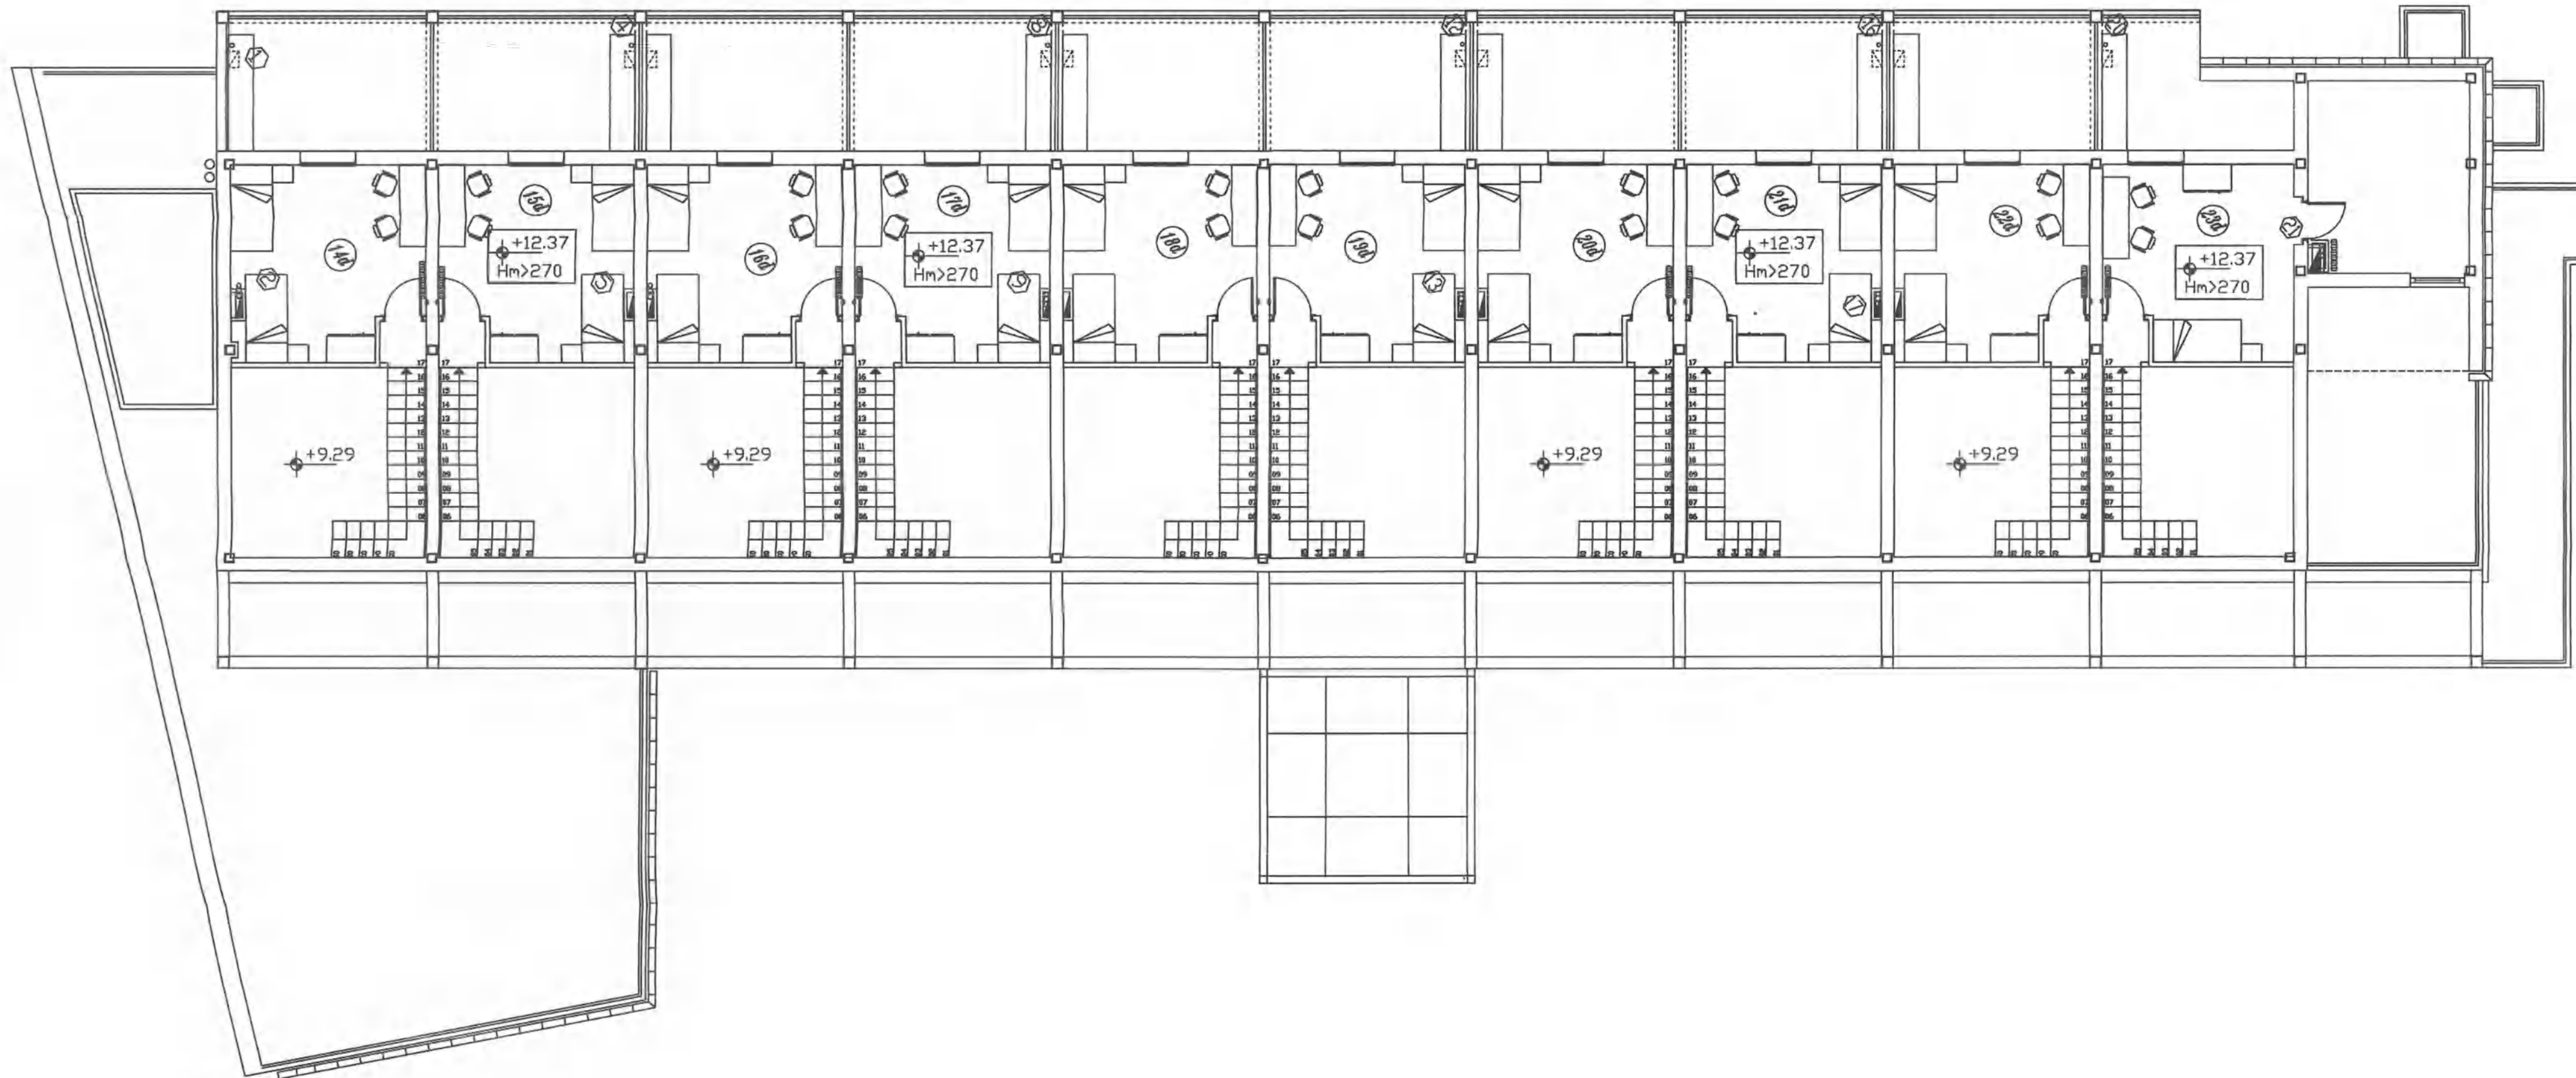

Local		Table		Repartition	
n	description	n	tbl	n	tbl
[240]	Dis				

[illegible]

			
1.	Rev.	As-Built	
Descrizione PROGETTO IMPIANTI MECCANICI EDIFICIO B3, EDIFICIO B4 PIANTA PIANO QUARTO IMPIANTO IDRAULICO DISTRIBUZIONE		Interdip. Strutt. Borrelli 06/07/07 Progetto Controllo approvato Data	
GIGLI-SCOTT INGENIERI S.p.A.		Nome file IM27	
FIRENZE MOBILIARI S.p.A.		Progetto-Plant-PROGETTO MOBILIARI - Project FIRENZE INTERVENTO V3 - PALAZZA ALBERTI - FIRENZE	
F01162		Versione IM1,27	
adeguamento varianti architettoniche emissivo progetto esecutivo		rev. 1 rev. 0	15.07.2006 08.08.2003
			
Elaborato: IM27		Elaborato: IM27	

COMUNE DI FIRENZE

PROGETTO MOBILITA' - Project Financing

INTERVENTO N. 3

PIAZZA ALBERTI

PROGETTO ESECUTIVO

PROGETTO IMPIANTI MECCANICI
EDIFICIO B3, EDIF. B4, PIANTA PIANO QUARTO
IMPIANTO IDRAULICO DISTRIBUZIONE

Elaborato:
IM27

Progetto architettonico:

Arch. PAOLO DI NARDO
Arch. MASSIMO DE SANTIS
Arch. ALESSANDRA CULLINI
Borgo S. Croce, 6 50122 Firenze

Coordinatore tecnico-amministrativo:

P. E. PAOLO FERRUZZI

Via Adalberto Marti, 1 Firenze

Consulenza Storico Architettonica:

Dot. Arch. MIRANDA FERRARA
Pia Donatello, 19 Firenze

Progetto delle strutture:

FOURTECNICA Strutture in Acciaio
Ing. MASSIMO NUNZI
Via Cassanese, 30
50139 Firenze
Tel. 055/239911
Fax 055/239912

Ing. ANICOLI DE ROBERTIS

FOURTECNICA Strutture in Acciaio
Ing. MARCELLO GUSSO
Via Cassanese, 30
50139 Firenze
Tel. 055/239911
Fax 055/239912

Ing. GIOVANNI ROMITI

Collaboratore:

Ing. Massimo Floridi
Ing. Claudio Bellucci
Geom. Michele Tassinari

Geologia e Geotecnica:

GEODECO PROGETTI

Dot. EROS AIELLO
Via A. del Cangiolo, 5 Firenze

SCALA: 1:100