




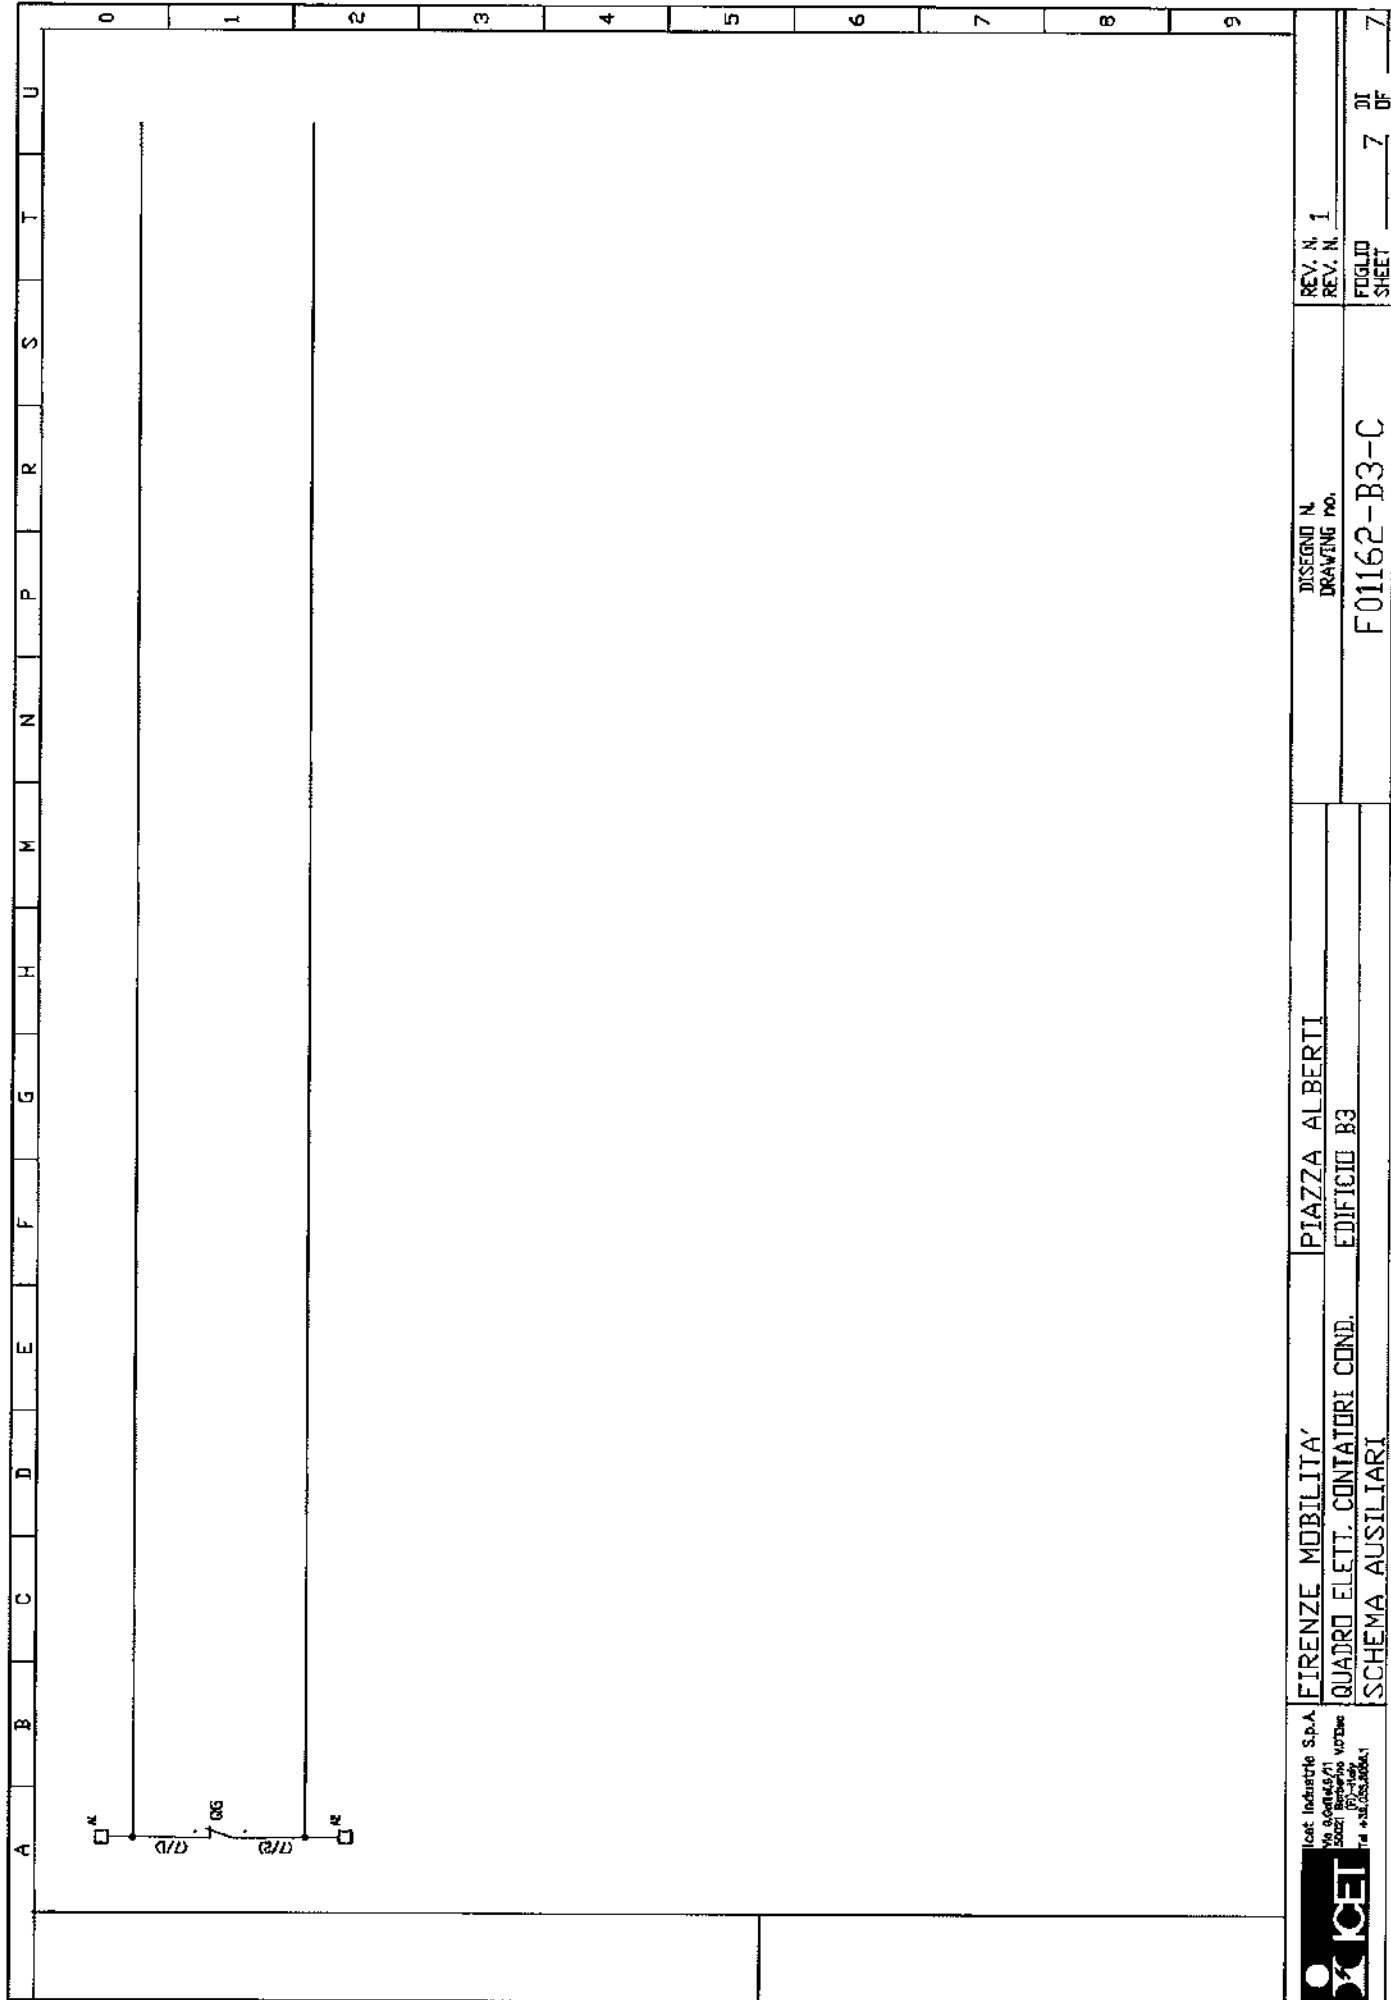
CASSERA POLICARBONATO EUROPA
 ESECUZIONE STAGNA IP 65
 PORTA FRONTALE TIPO
 MATERIALE ISOLANTE AUTORESTINGENTE
 CONFORME NORME CEI 50-11 (652 693.2.1)
 CAPACITA' 24 MODULI
 NOTE


220
 380
 140

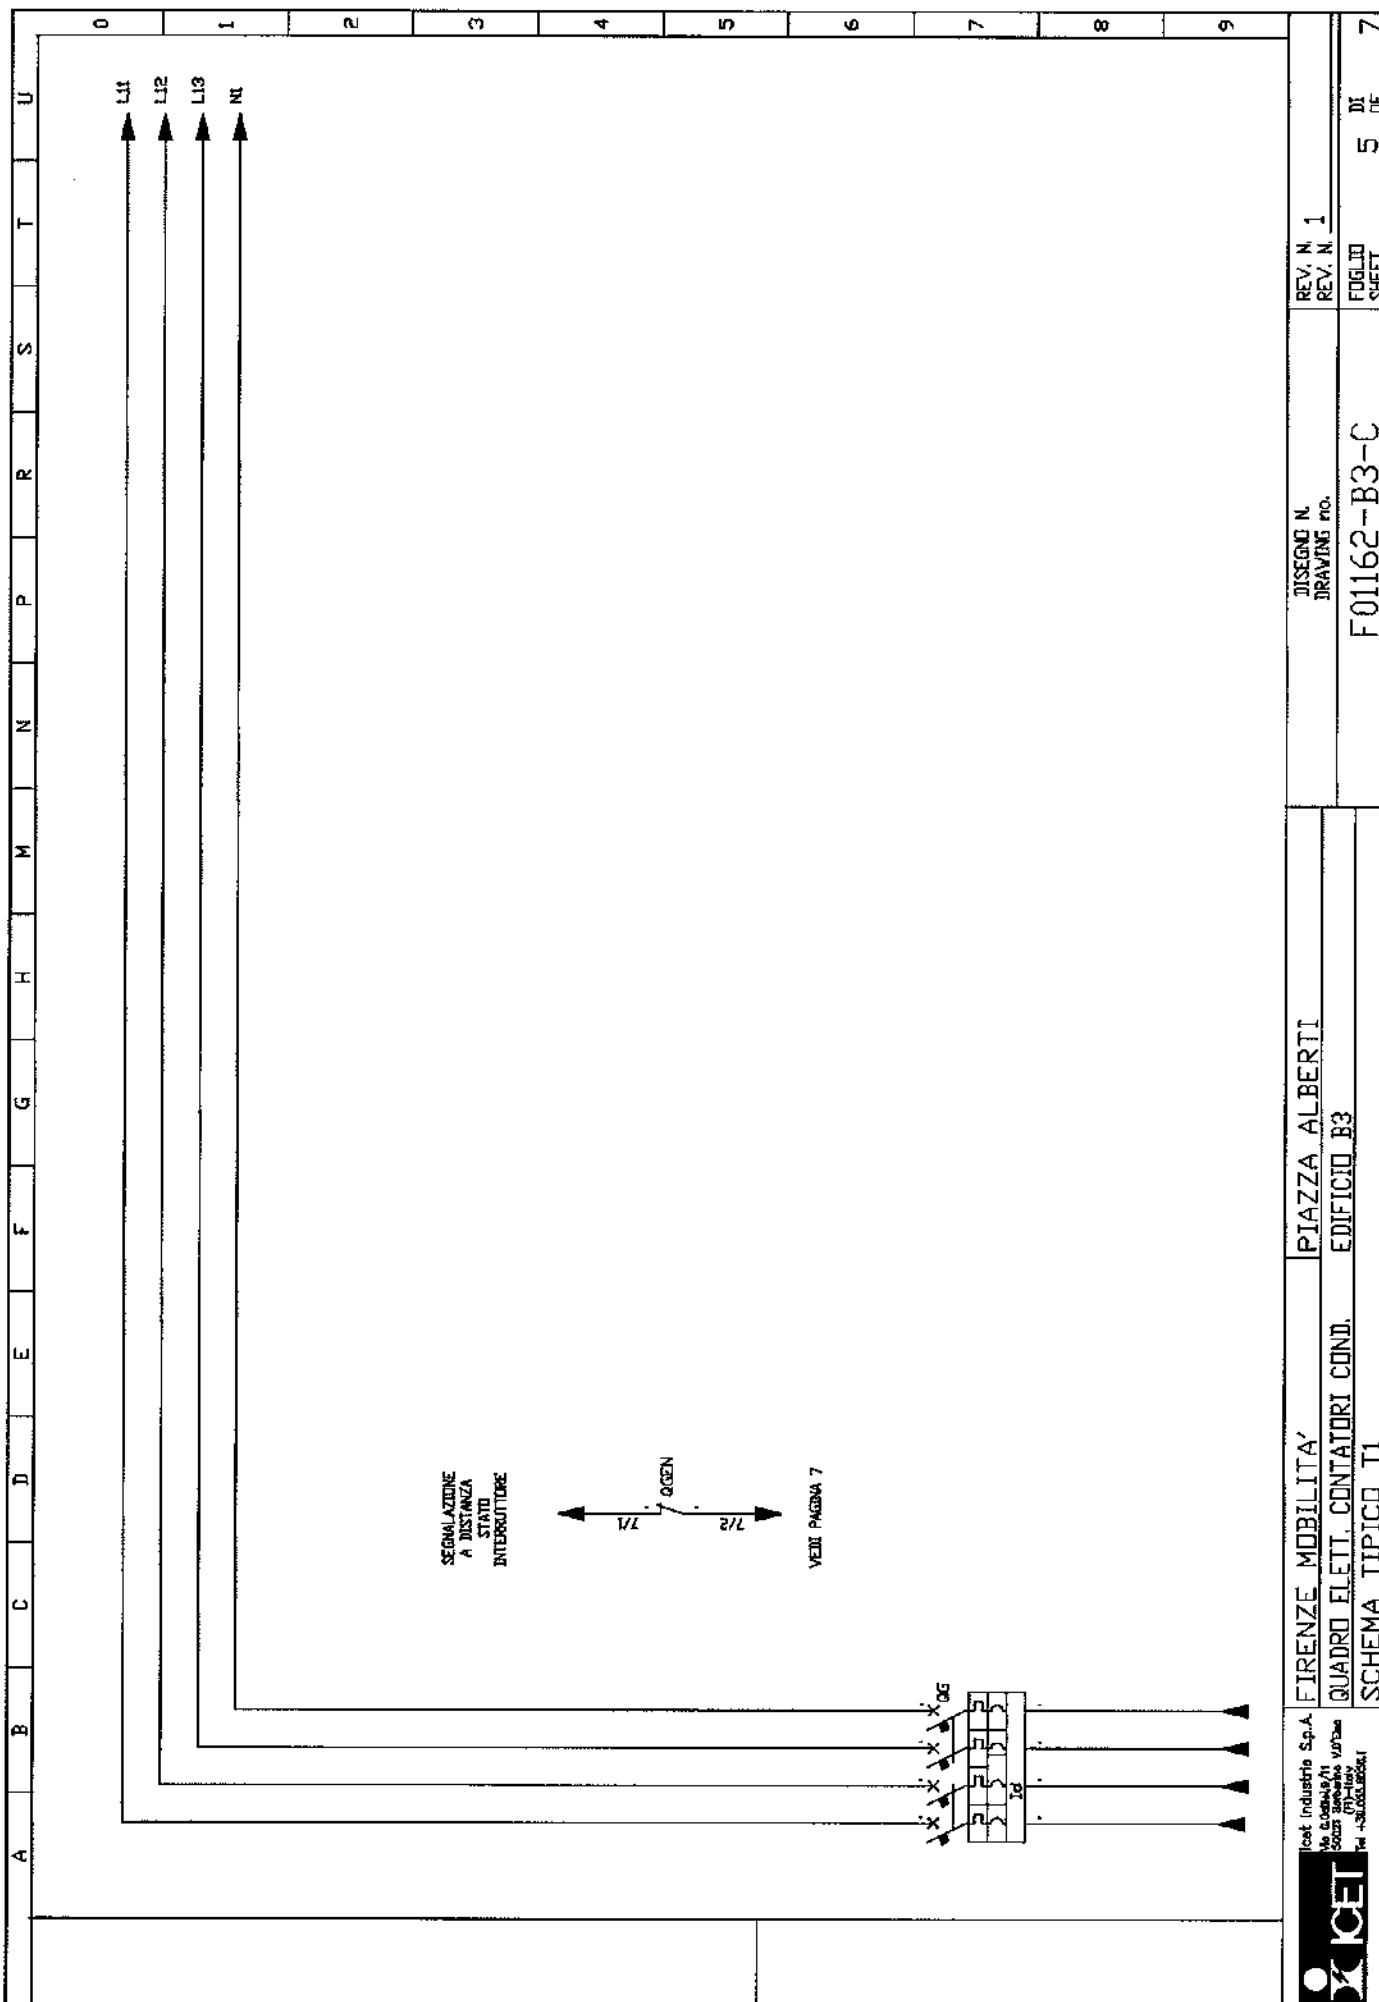

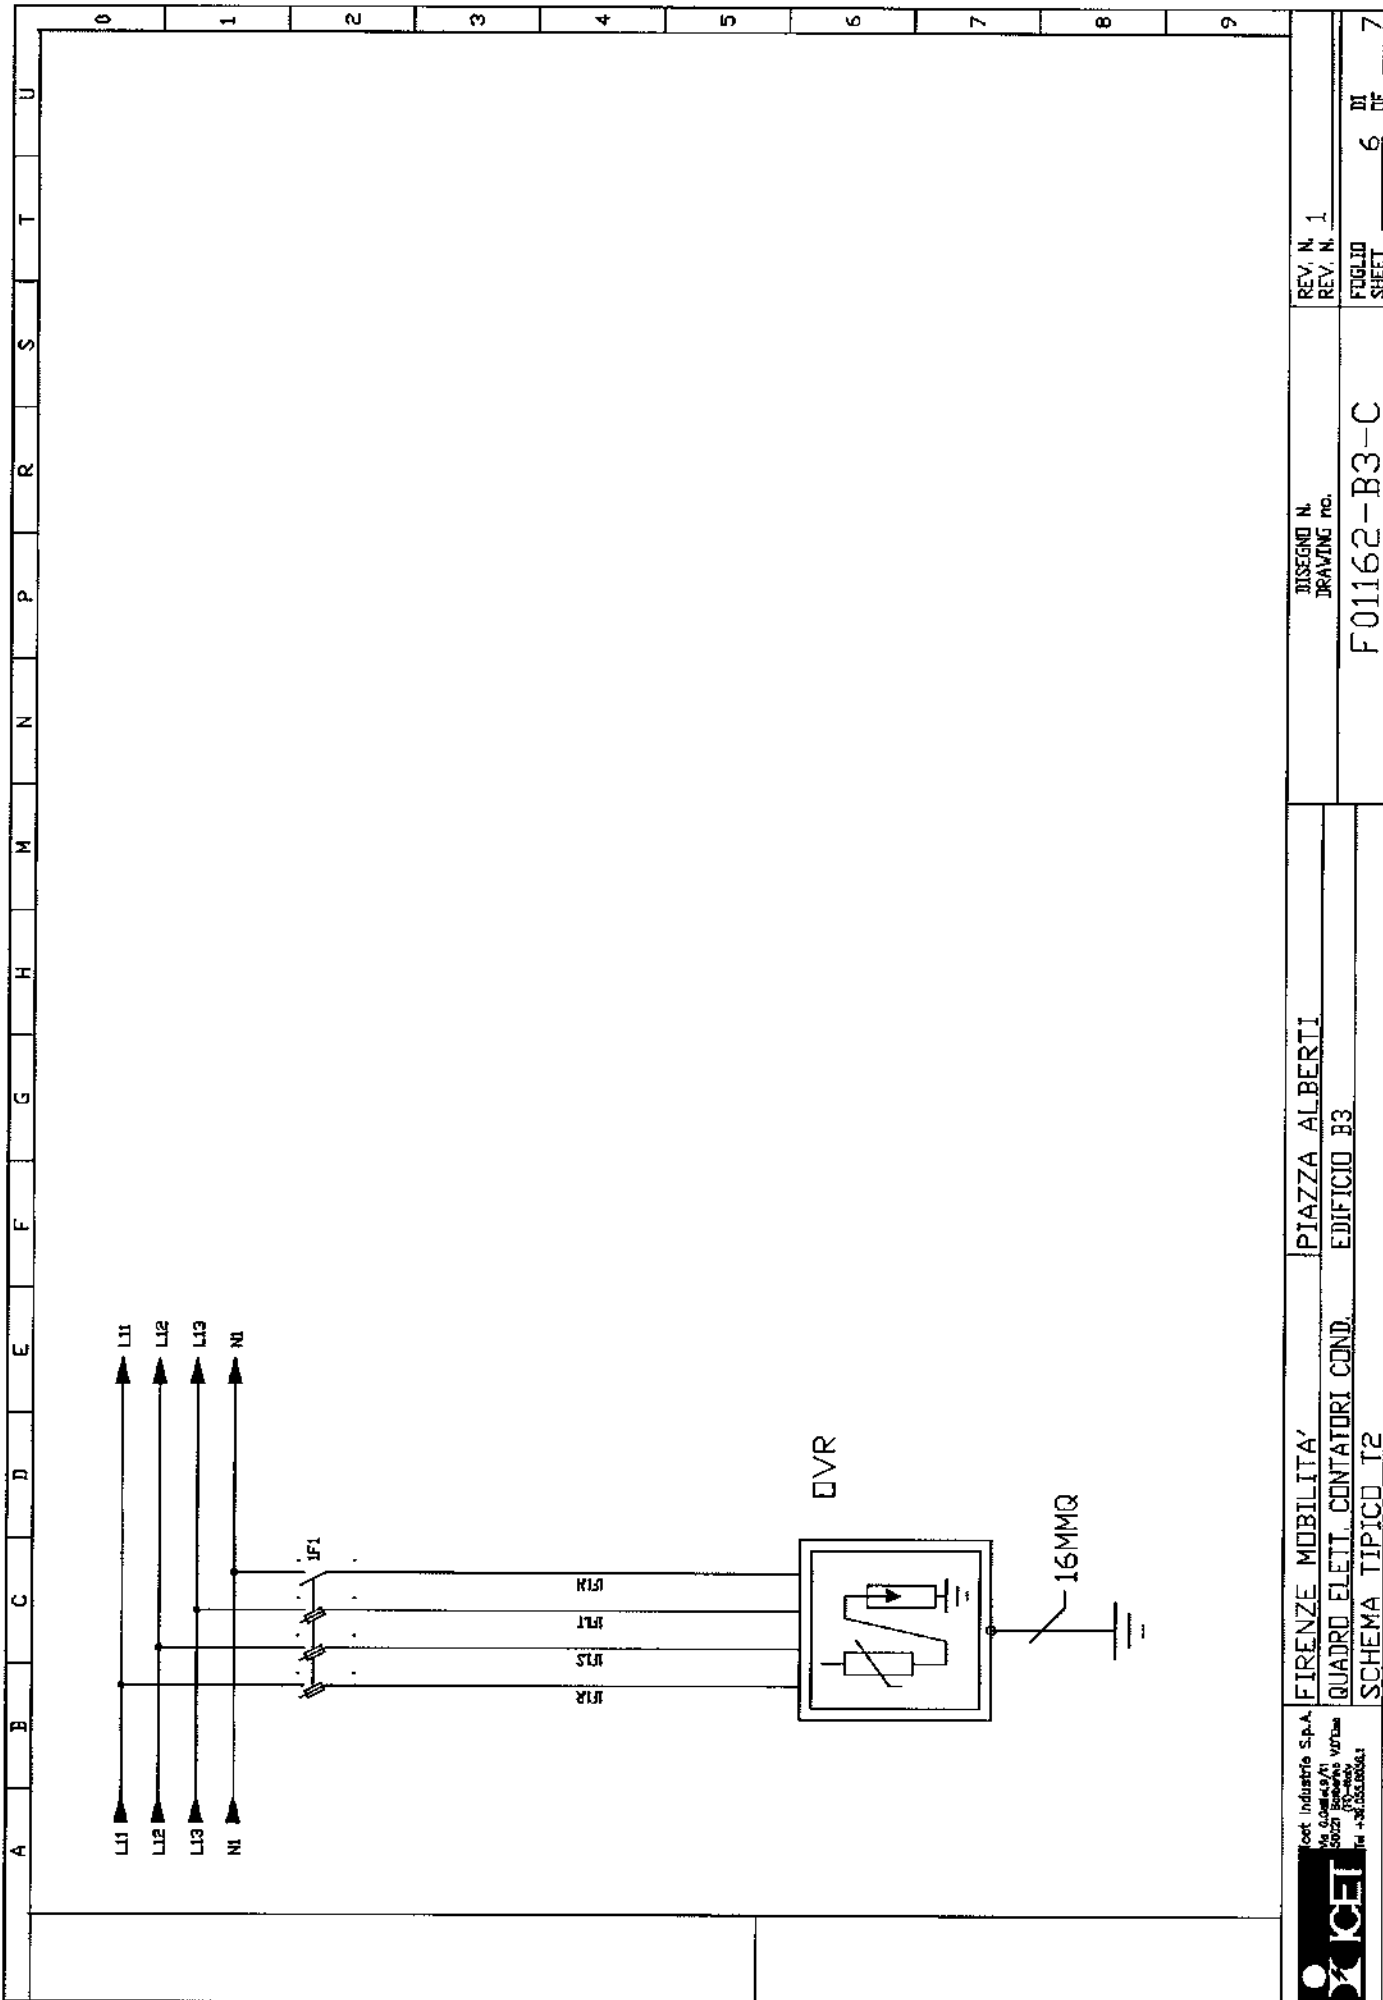

	QUADRO ELETT. CONTATORI COND.		EDIFICIO B3		F01162-B3-C		REV. N.



	QUADRO Elett. Contattori Cond.		EDIFICIO B3		DRAWING NO.		REV. N.
	SCHEMA AUSILIARI		F01162-B3-C		FUGLIO		DI 7



ISO 9001:2000
CERT. N. 9165,LELT



L'ELETTROTECNICA snc
Via Modda, 48
56026 S. Giorgio (Pisa)
Tel. 050/741740 - Fax 050/741744
sito www.elettrotecnica.it
e-mail info@elettrotecnica.it

C.C.I.A.A. PISA N°53117
ALBO ARTIGIANI N°22968
TRIB. DI PISA 13904
P. IVA 00132300500

Dichiarazione di conformità alla regola dell'arte

nr. 001678

Spett.le ICET SPA
Via Galilei, 9/11
50021 Barberino Vald'Elsa (FI)

Il prodotto : Quadro elettrico distribuzione riferimento ns. matr. 060/2007
"Q.E. CONTATORI CONDOMINIO EDIFICIO B3"

Dati principali: Tensione nominale: _____ 230/400V
Corrente nominale del quadro (Inq): _____ 17A
Grado di protezione: _____ IP 66
Potenza dissipabile dall'involucro (ABB 12754) : _____ 21,01W
Potenza dissipata dalle apparecchiature: _____ 34W
Schema elettrico di riferimento **F01162-B3-C**

è conforme alla norma:

Norma sperimentale CEI 23-51 "Prescrizioni per la realizzazione, la verifica e le prove dei quadri di distribuzione per installazioni fisse per uso domestico e similare".

San Giorgio, li 30/05/2007


L'ELETTROTECNICA snc
Via Modda, 48 S. GIORGIO
56026 S. FREDIANO (Pisa)
Tel. 050/741740
P. IVA 00132300500

Per Il Cliente