


CENTRALE ANTINCENDIO

EDIFICIO A1

PIAZZA ALBERTI

FIRENZE MOBILITA'

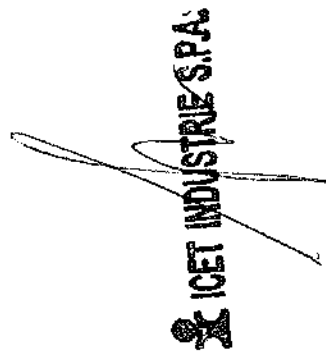



POLITECNICA
Ingegneria ed Architettura Soc. Coop.
SEDE OPERATIVA DI FIRENZE
Viale Amendola n° 8 Int. 3
50121 FIRENZE
Tel. 055.2001680 - Fax 055.2344856
C.F. e F. IVA 00345720361





4																																																																																																																																																																																																																																																																																																																																																																																																																																																																																																																																																																																																																																																																																																																																																																																																																																																																																																																																																																																																																																																																																																																																																																																																																																																																																																																																																																																																																						</
---	--	--	----


A	B	C	D	E	F	G	H	M	N	P	R	S	T	U
0														
1														
2														
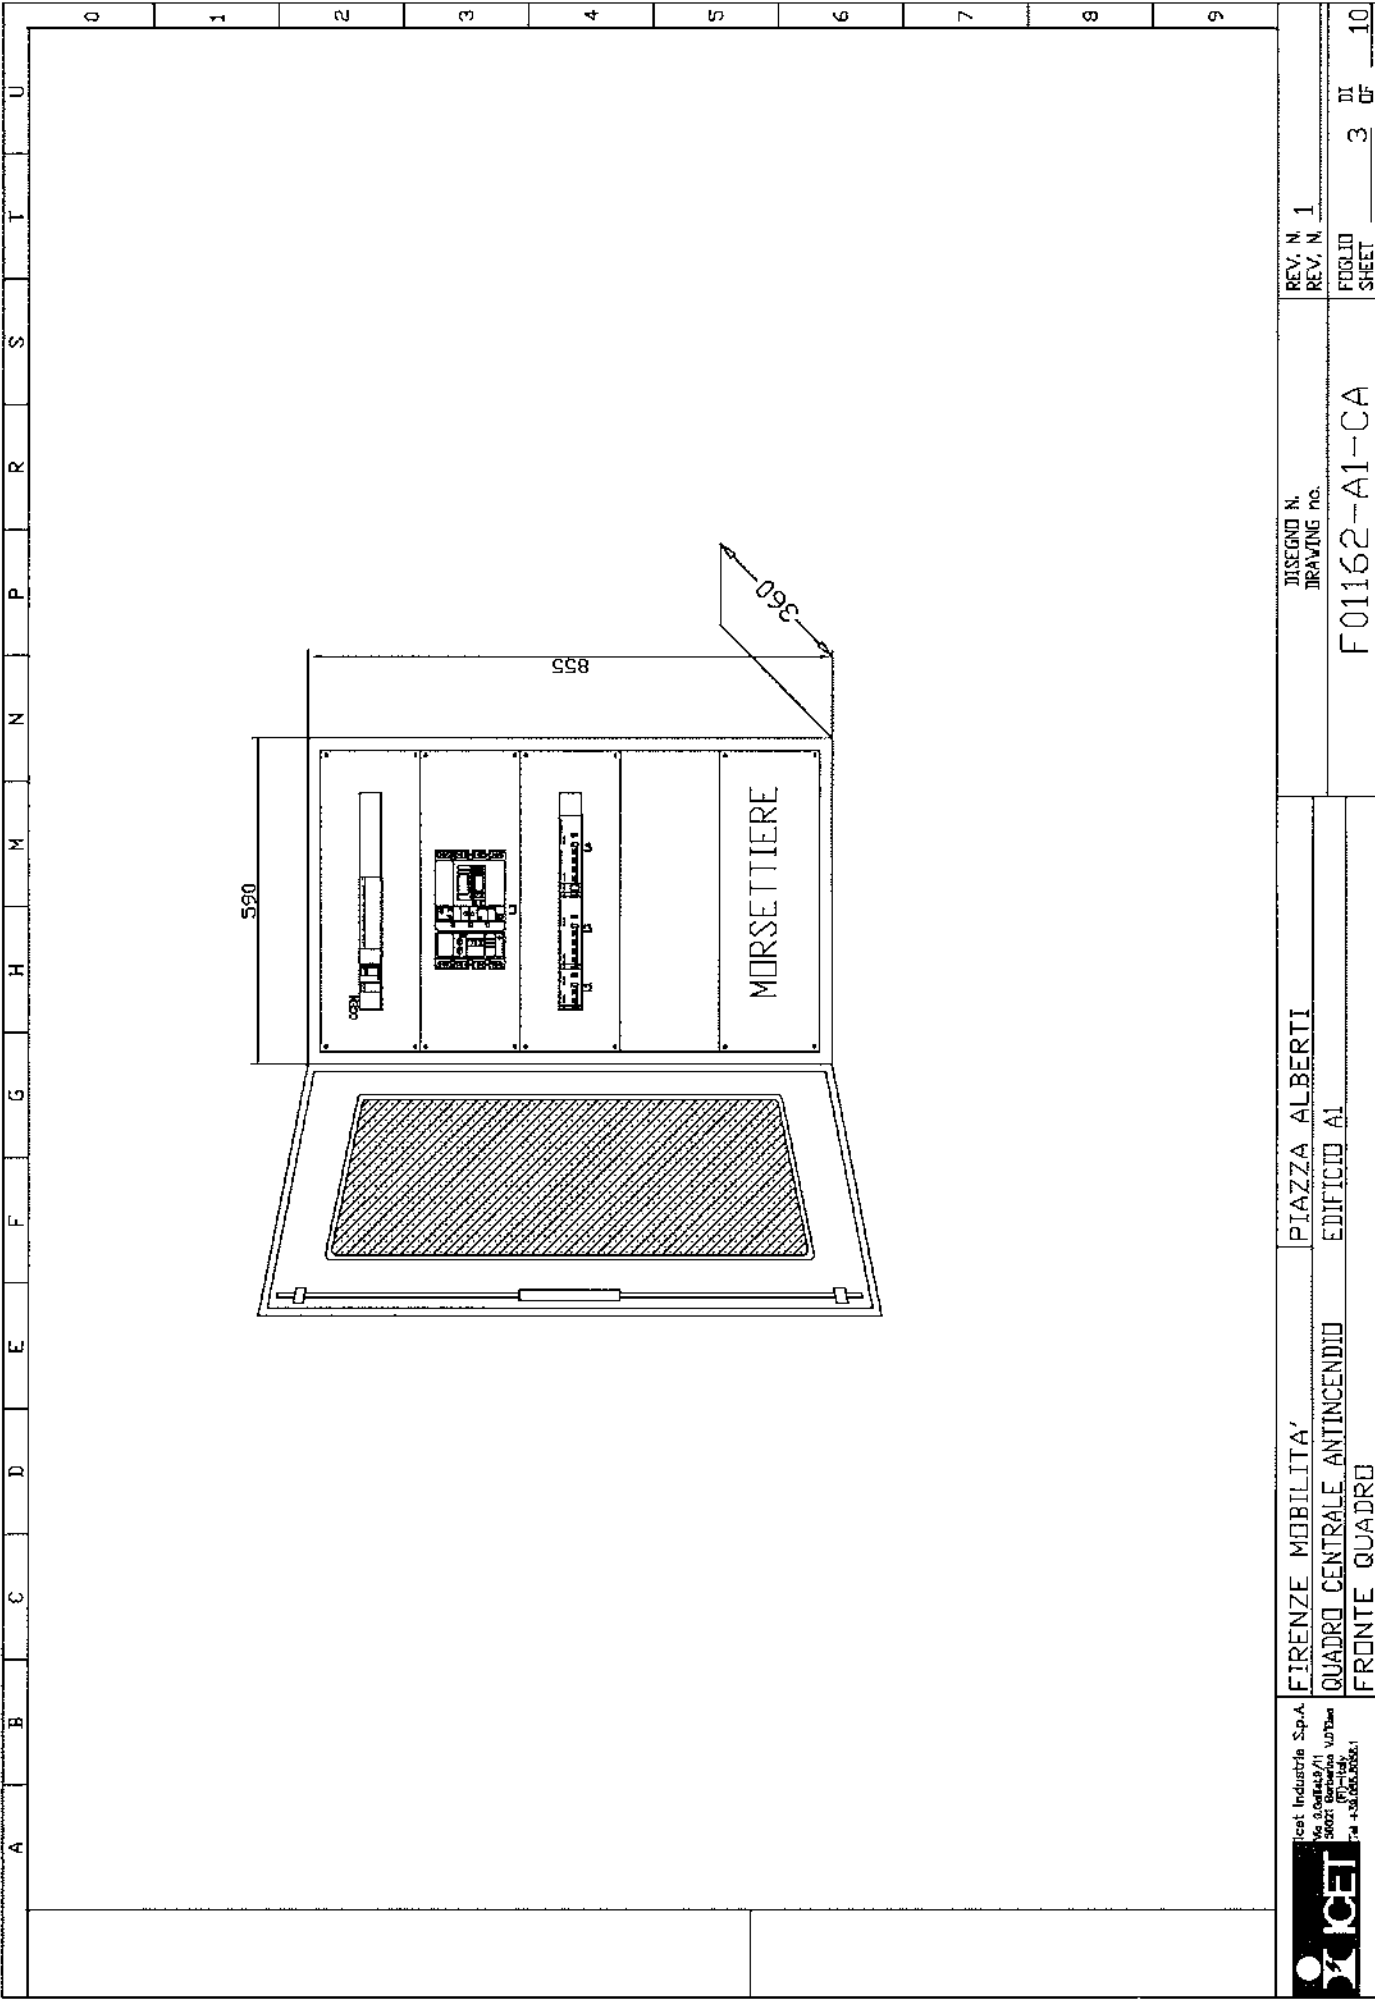

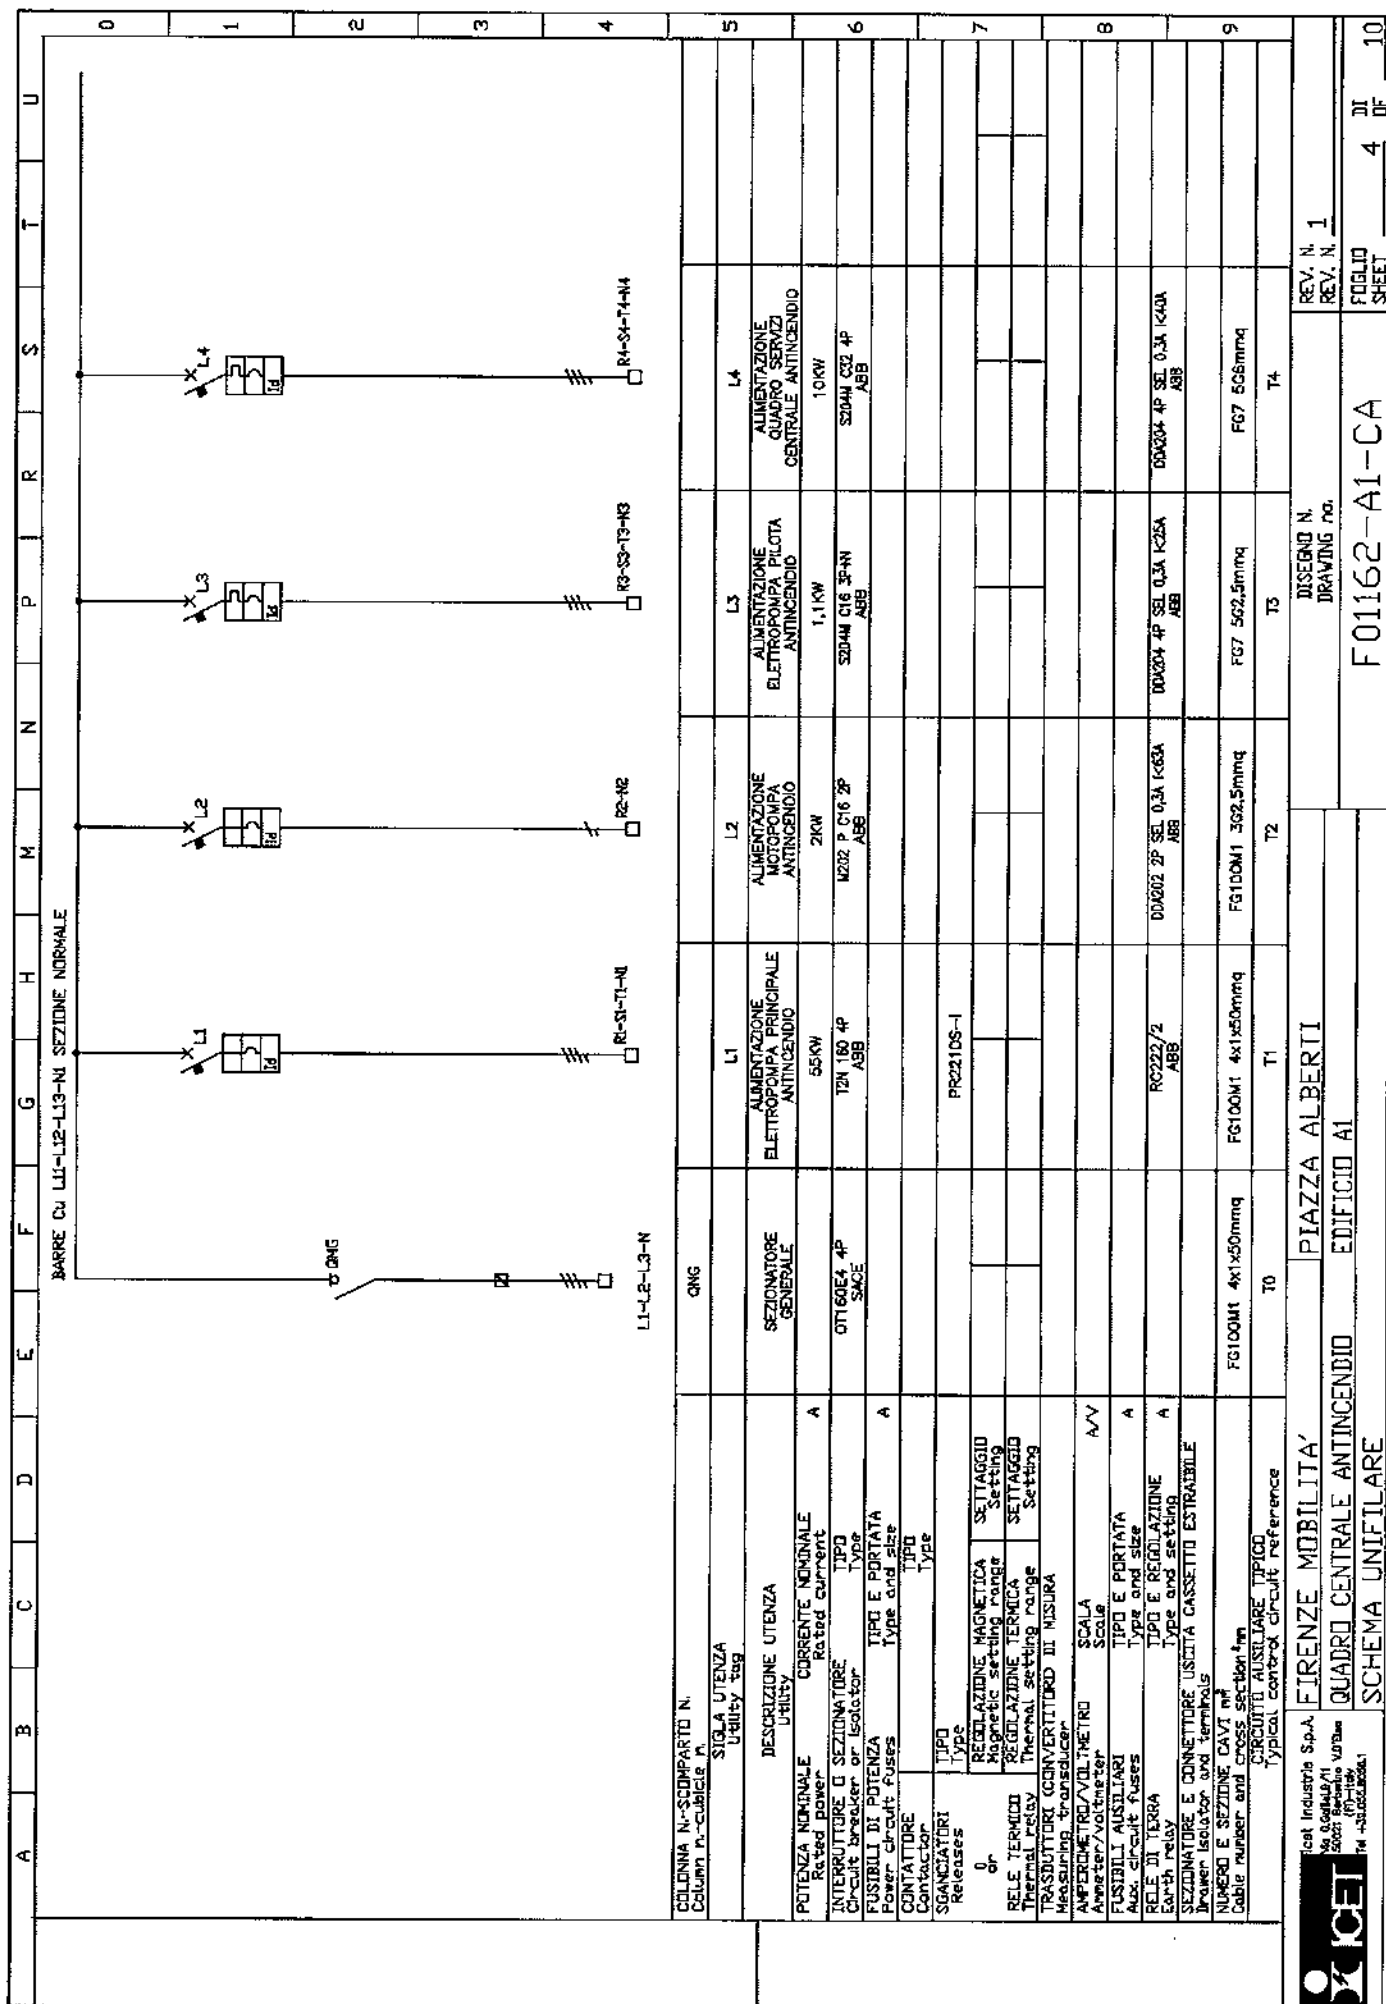

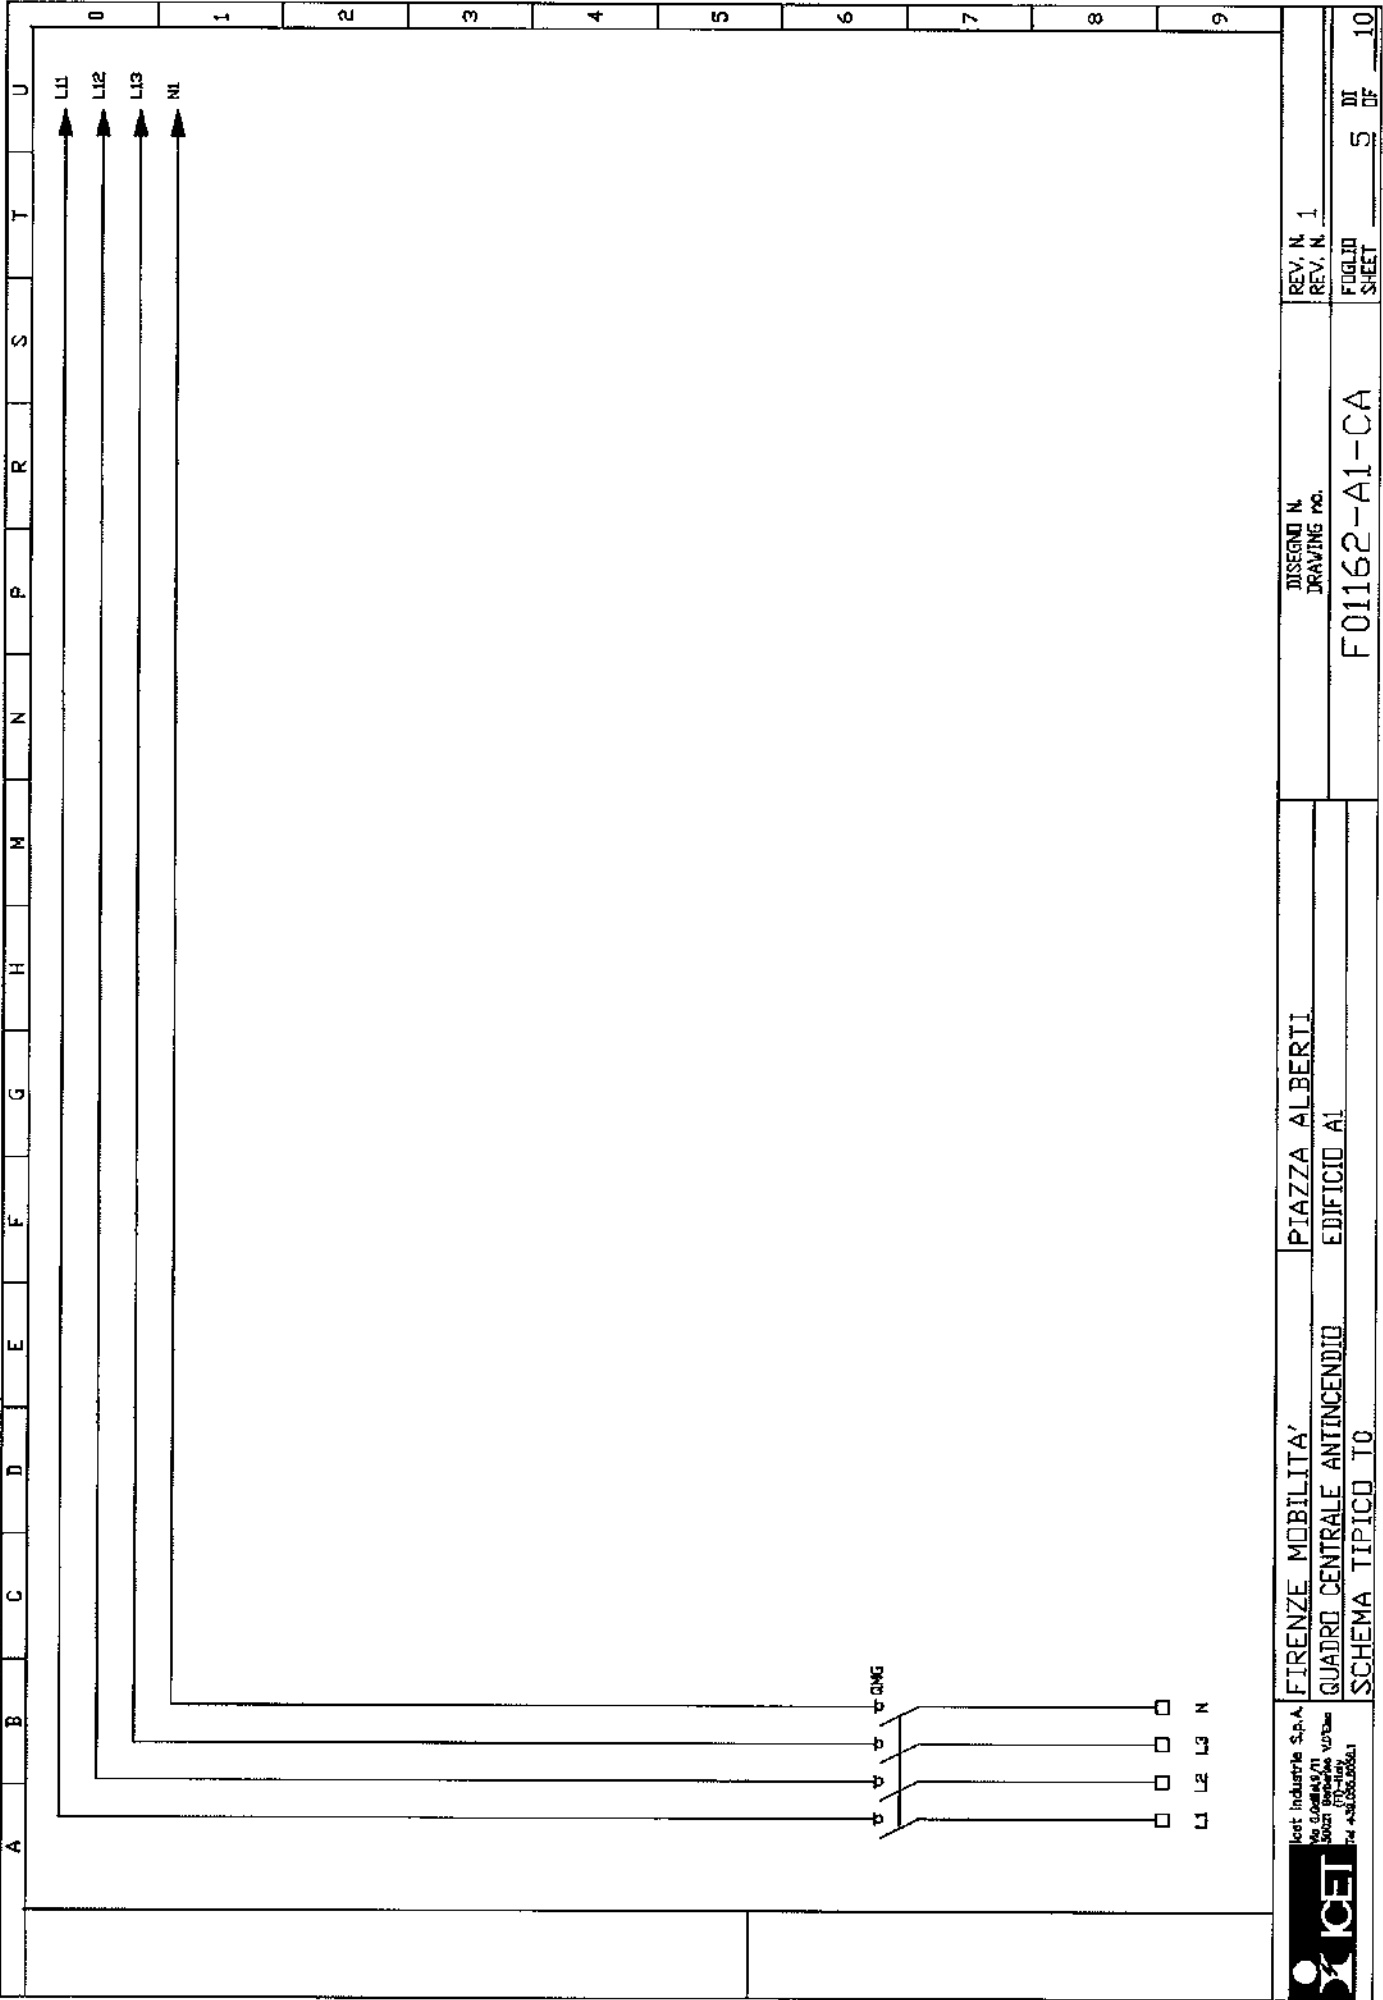

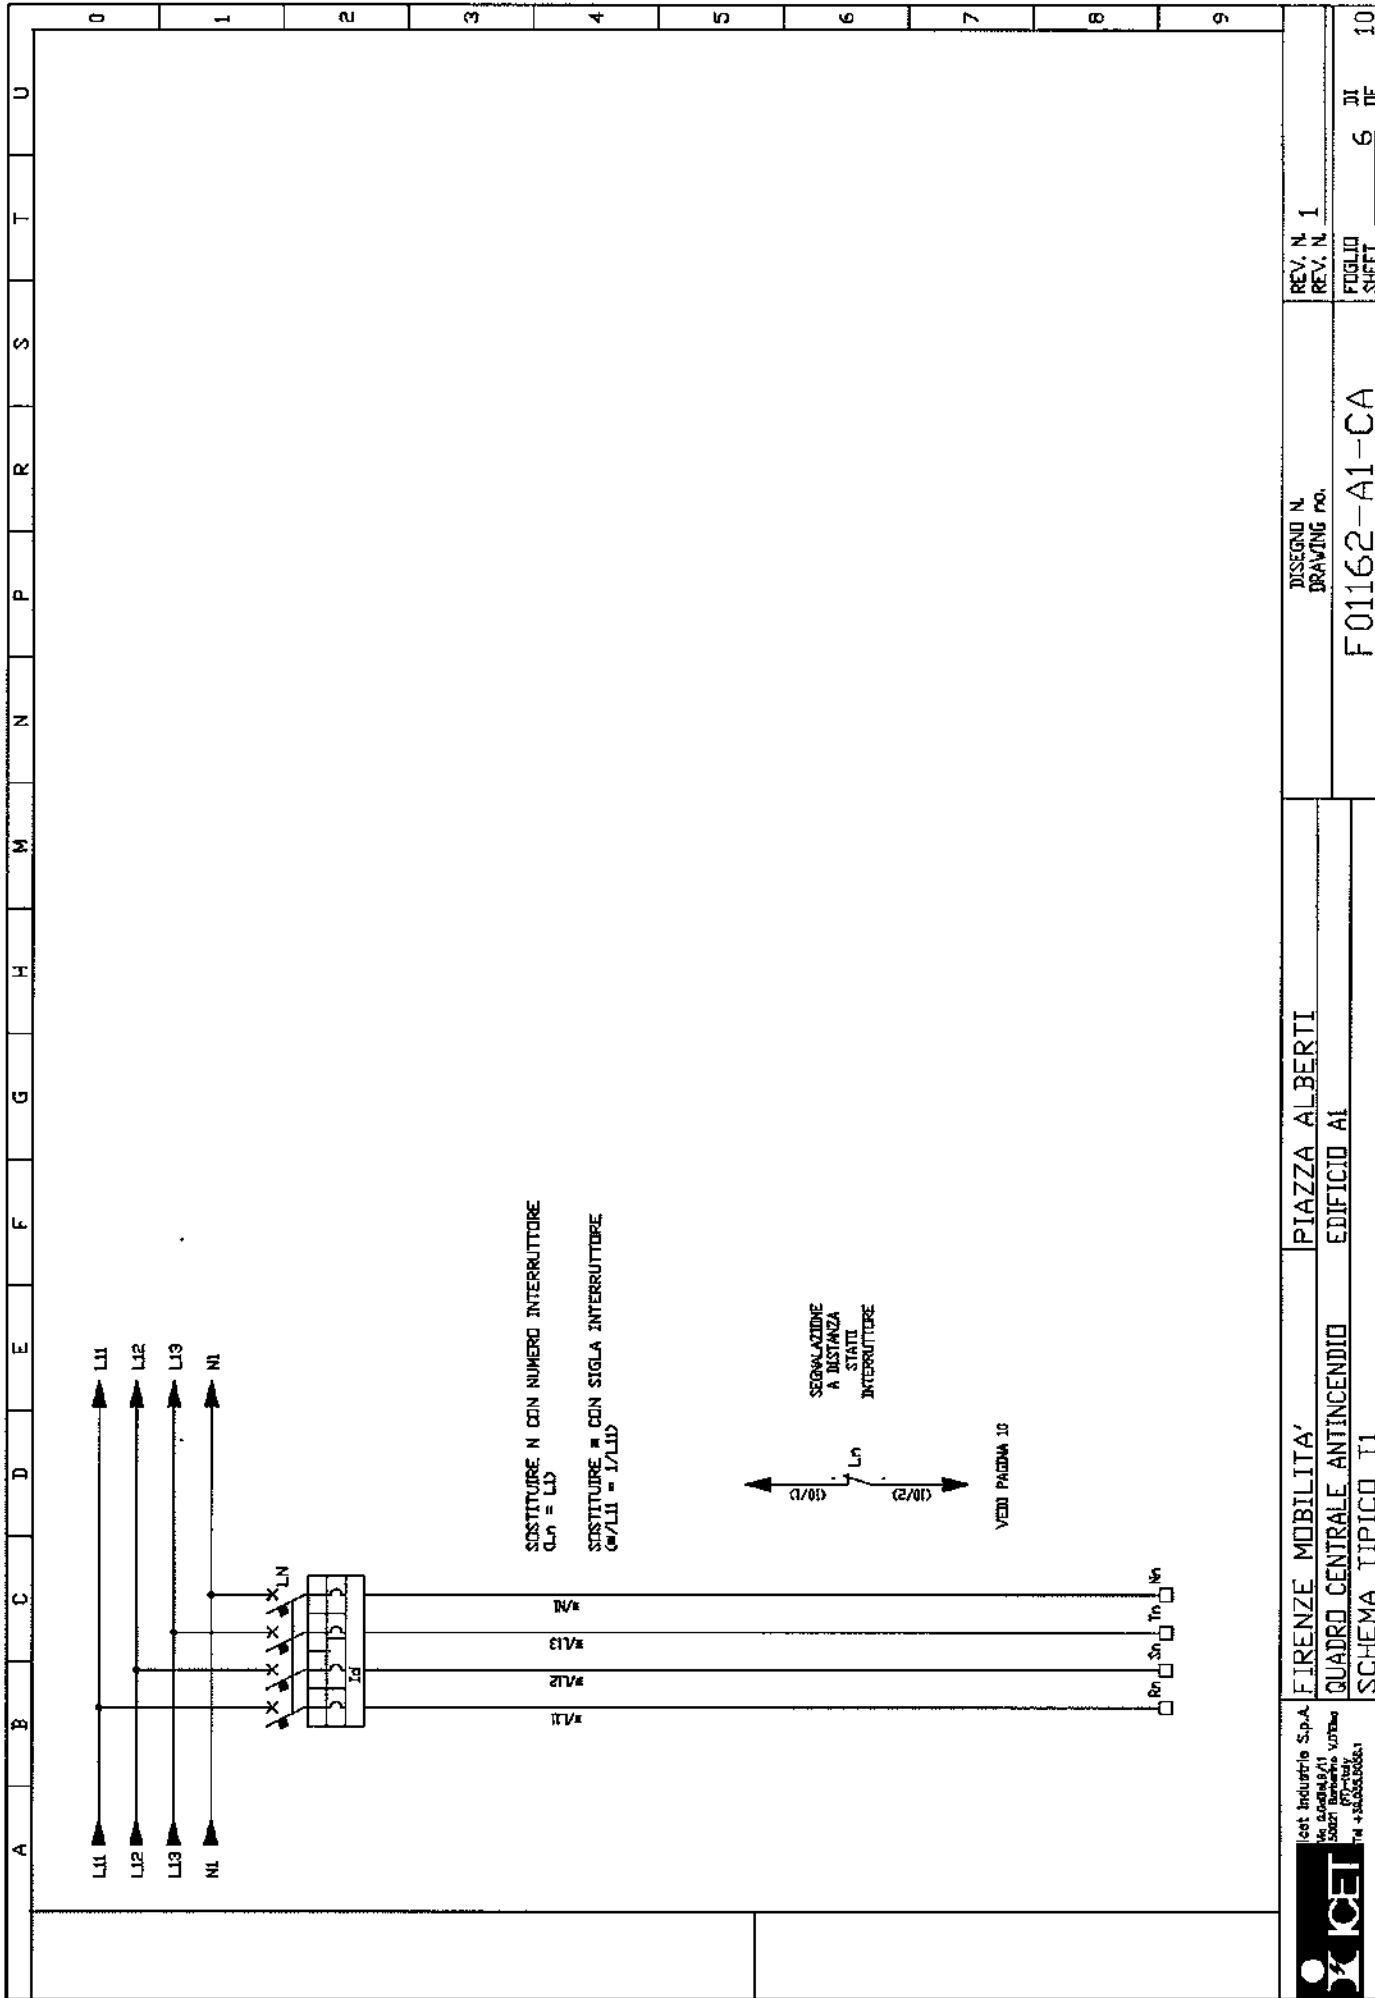


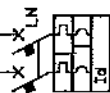

SOSTITUIRE N CON NUMERO INTERRUPTORE
CLN = 113

SOSTITUIRE * CON SIGLA INTERRUPTORE
(M/11 = 1/11)


L'INDICAZIONE DELLA FASE COLLEGATA E' INDICATIVA FARE RIFERIMENTO ALLO SCHEMA UNIFILARE.

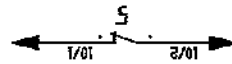

SEGNALAZIONE
A DISTANZA
STATO
INTERUTTORE

VEDI PAGINA 10



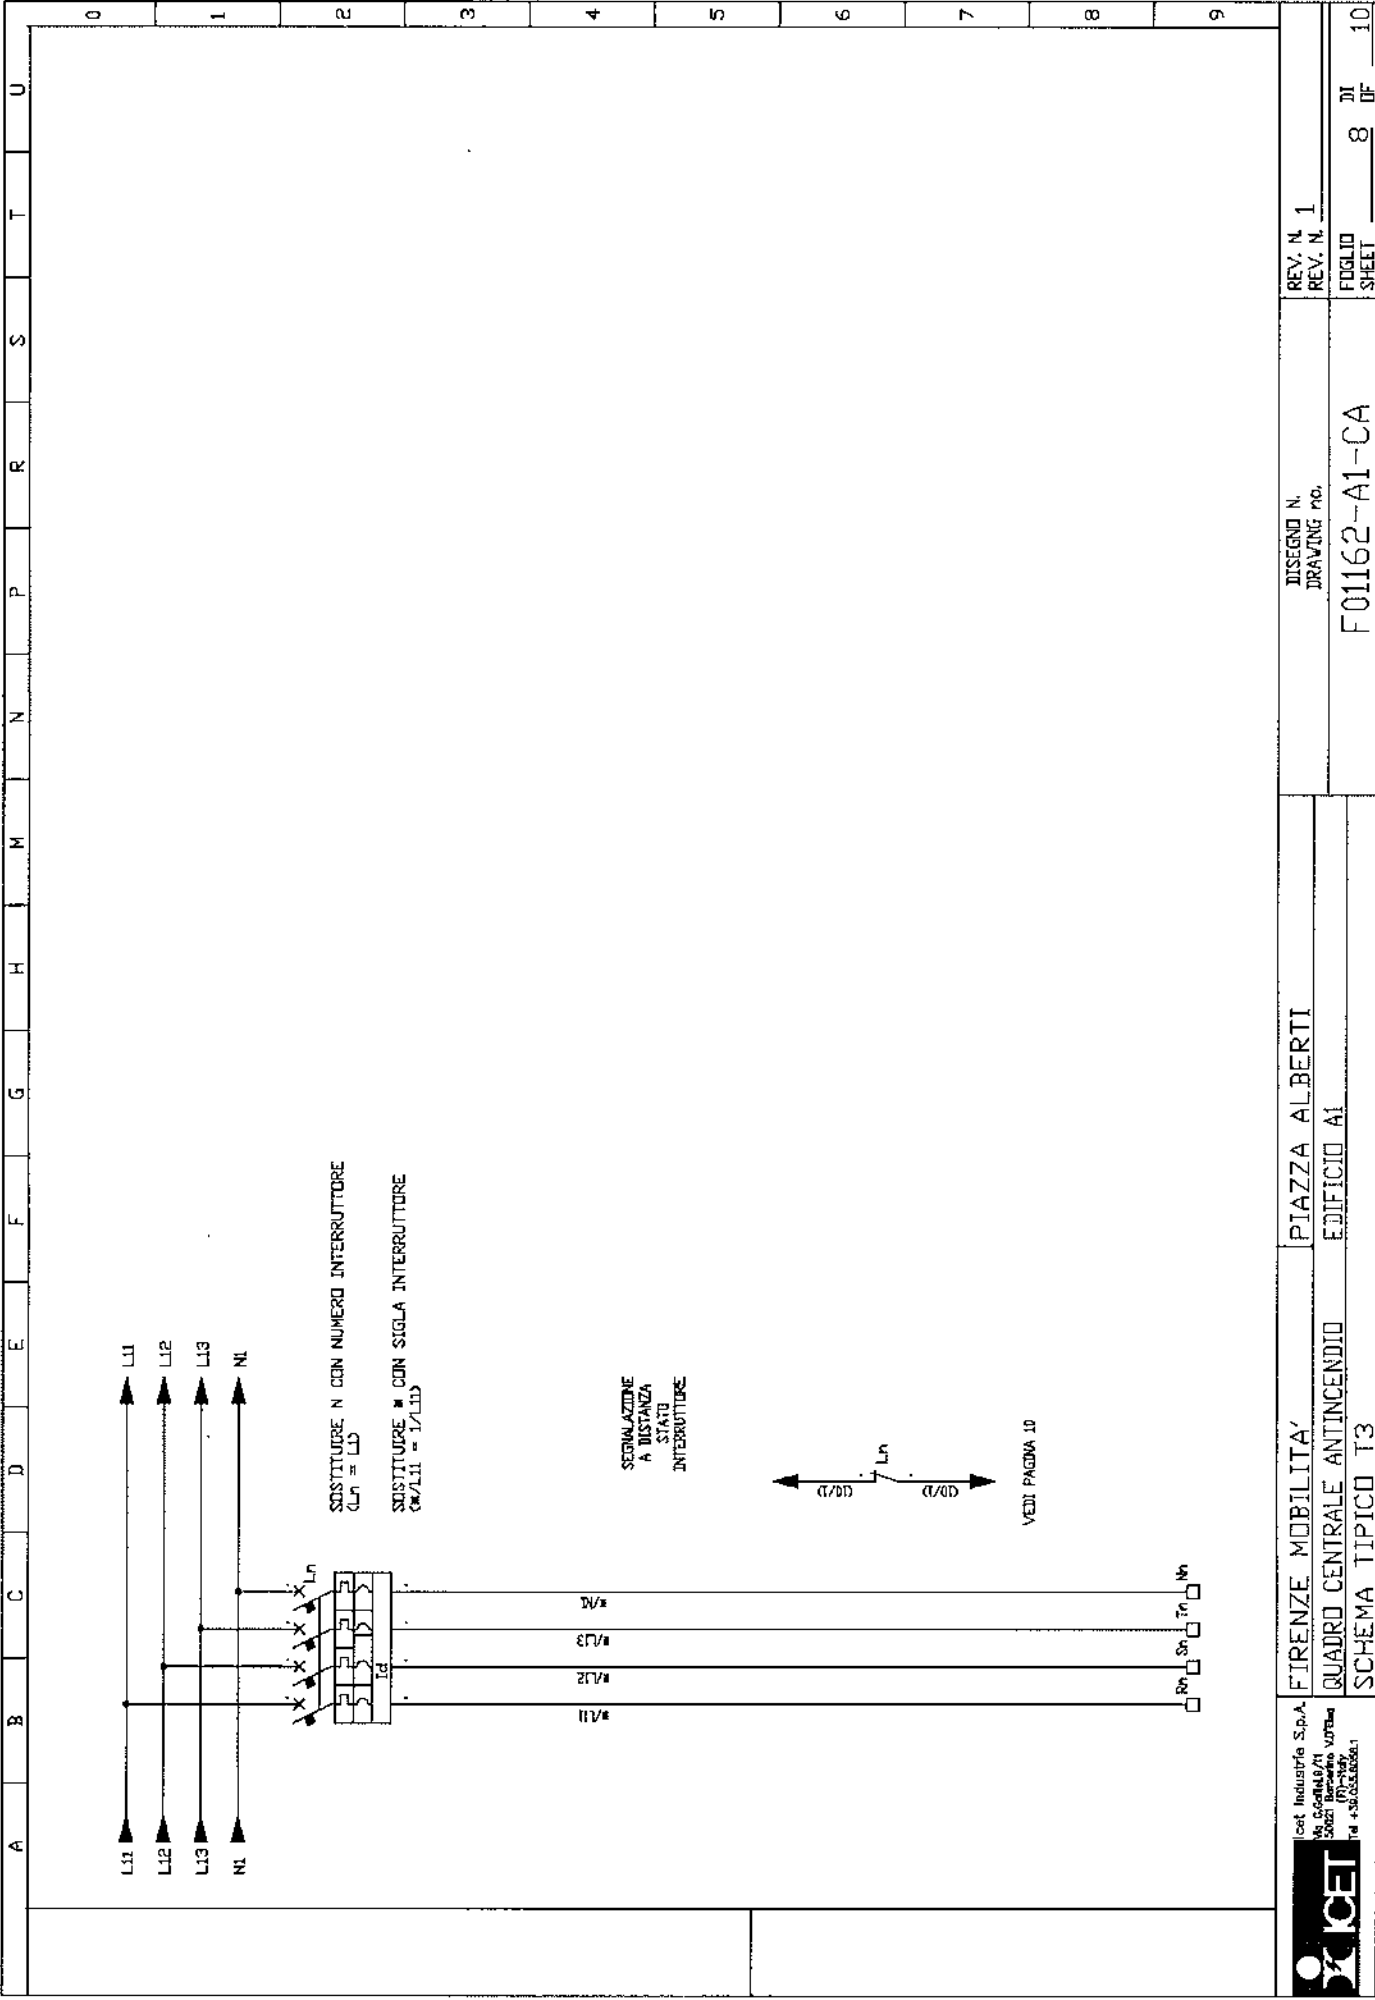


ICET Industrie S.p.A.

FIRENZE MOBILITA'
QUADRO CENTRALE ANTINCENDIO
SCHEMA TIPICO I3

PIAZZA ALBERTI
EDIFICIO A1

DISSEGNO N.
DRAWING NO.
F01162-A1-CA

REV. N. 1
REV. N. 1
F01162-A1-CA
SHEET 8 OF 10

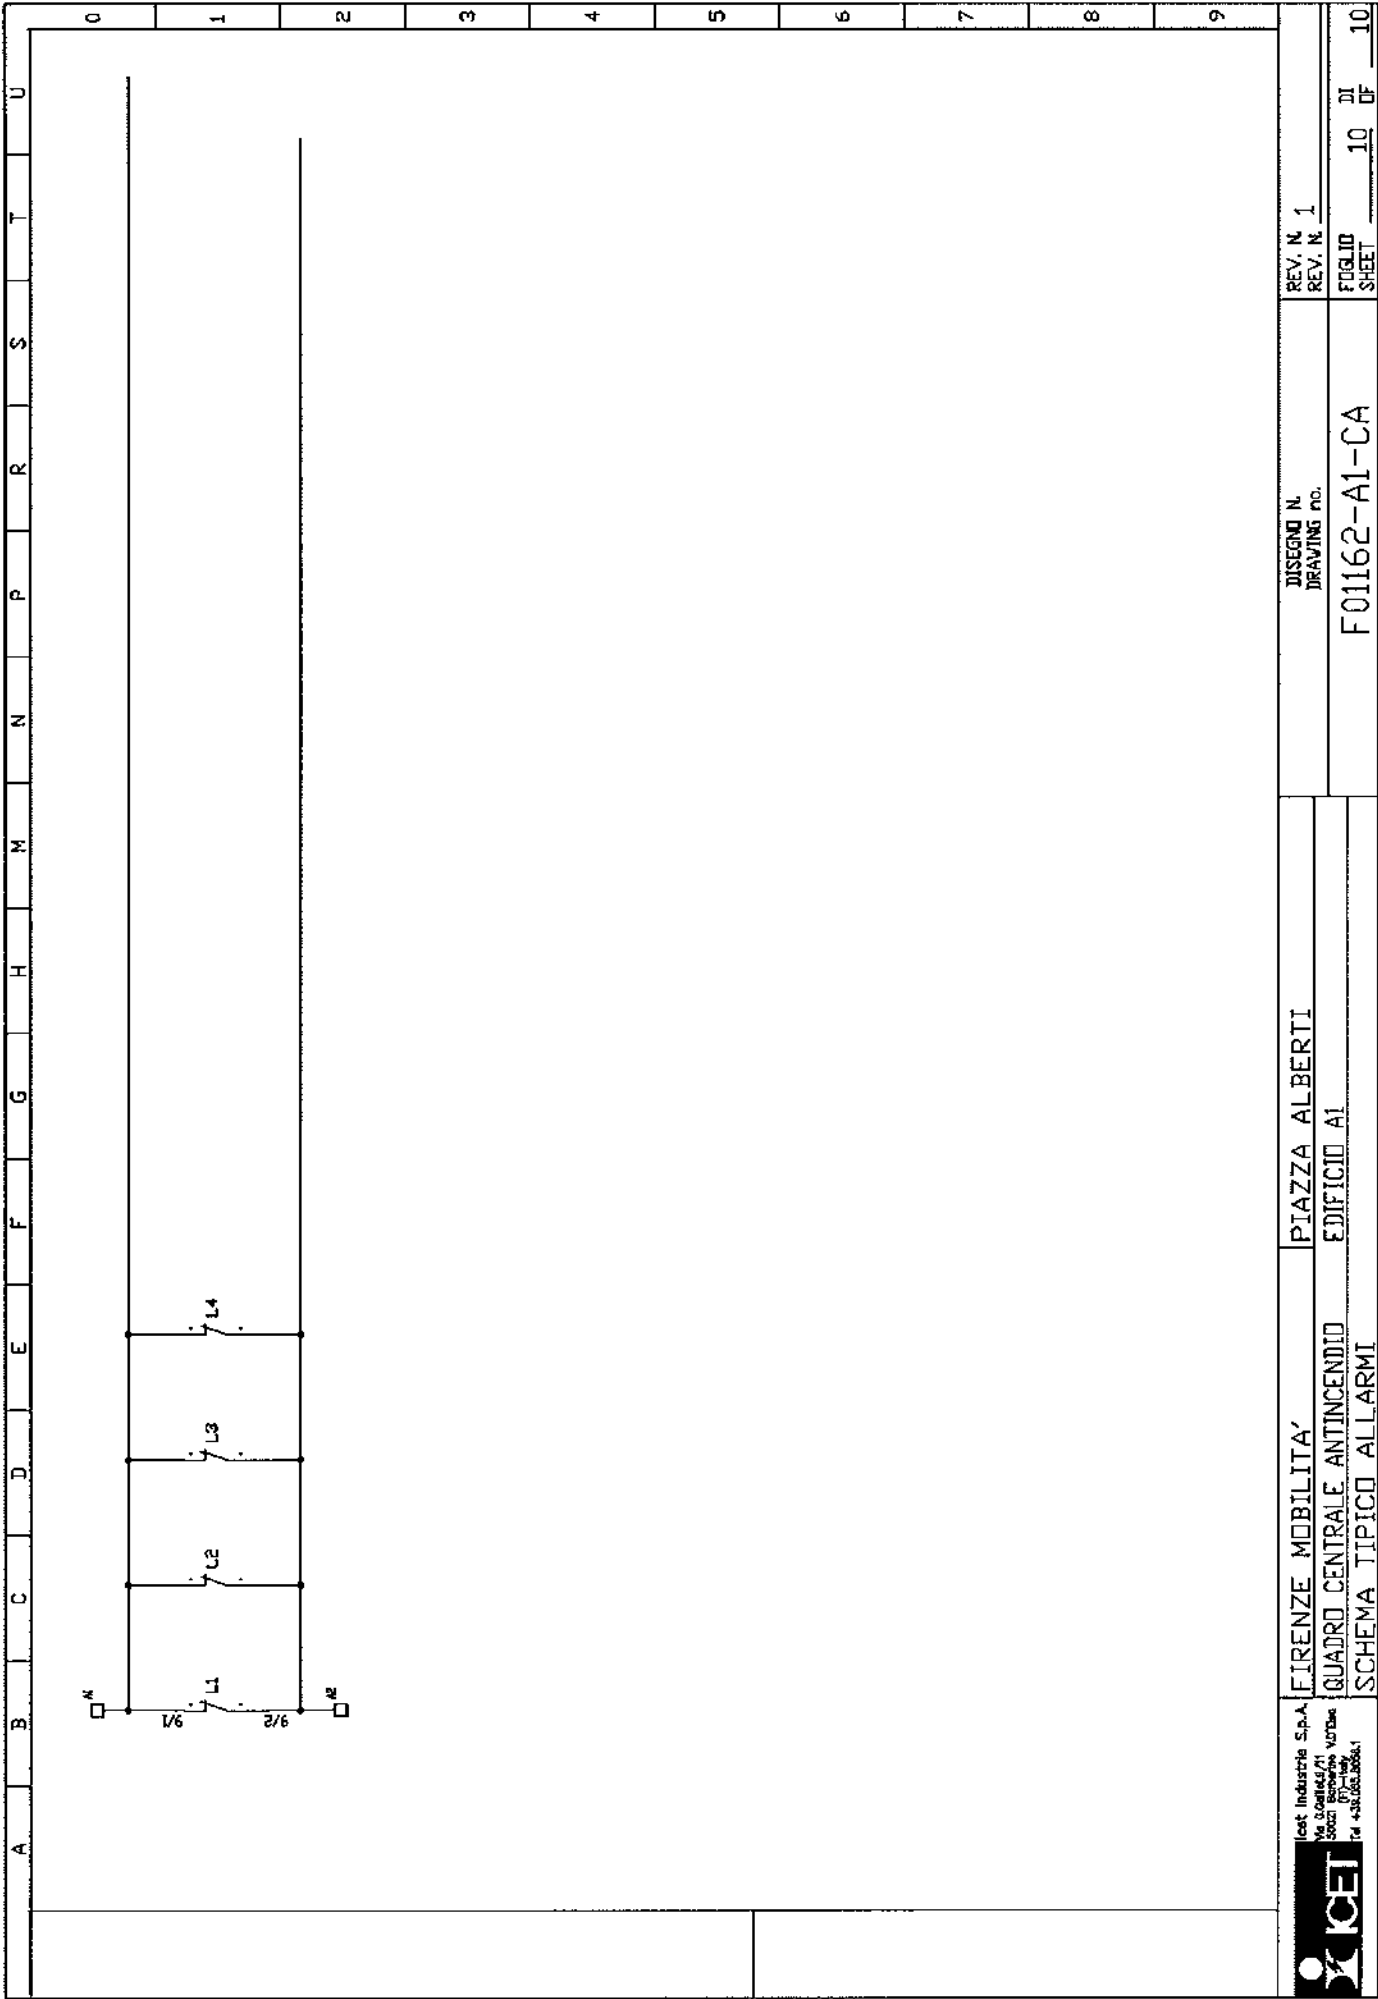

Icei Industrie S.p.A.

FIRENZE MOBILITA'
QUADRO CENTRALE ANTINCENDIO
SCHEMA TIPICO ALLARMI

PIAZZA ALBERTI
EDIFICIO A1



L'ELETTROTECNICA snc

Via Modda, 48 - 56026 S. GIORGIO (Pisa)
Tel. 050/741740 - Fax 050/741744



ISO 9001:2000
CERT. N. 9165.LELT

L'ELETTROTECNICA snc
Via Modda, 48
56026 S. Giorgio (Pisa)
Tel. 050/741740 - Fax 050/741744
sito www.lelettrotecnica.it
e-mail info@lelettrotecnica.it

C.C.I.A.A. PISA N°53117
ALBO ARTIGIANI N°22968
TRIB. DI PISA 13904
P. IVA 00132300500

Dichiarazione di conformità

Noi

L'ELETTROTECNICA s.n.c.

Dichiariamo che il prodotto:

Apparecchiatura assemblata di protezione e di manovra per bassa tensione (quadro elettrico)

n° di identificazione 053

Se installato e mantenuto in conformità alla sua destinazione, alla legislazione, alle norme in vigore, alle istruzioni del costruttore e alle regole d'arte soddisfa le disposizioni delle direttive:

- 73/23CEE del 19/02/1973 relativa al materiale elettrico destinato ad essere adoperato entro taluni limiti di tensione
- 89/336/CEE del 03/05/1989 relativa alla compatibilità elettromagnetica (EMC) modificata dalle direttive 92/31/CEE e 93/68/CEE

è conforme alle norme armonizzate:

CEI EN 60439-1 e A11

Apparecchiature assemblate di protezione e di manovra per bassa tensione (quadro BT).

Parte 1:

Prescrizioni per apparecchiature di serie (AS) e non di serie (ANS)

CEI EN 50081-1 / CEI EN 50081-2

Compatibilità elettromagnetica.

Norme generiche sull'emissione parte 1 e parte 2

CEI EN 50082-1 / CEI EN 50082-2

Compatibilità elettromagnetica.

Norme generiche sull'immunità parte 1 e parte 2

Anno di marcatura CE:

2007

S. Giorgio, 06/06/2007

(Per il cliente)

L'ELETTROTECNICA snc
Via Modda, 48 - S. GIORGIO
56026 S. PREDIANO (Pisa)
Tel. 050/741740
P. IVA 00132300500



L'ELETTROTECNICA s.n.c.

Via Modda, 48 - 56026 S. GIORGIO (Pisa)
Tel. 050/741740 - Fax 050/741744



ISO 9001:2000
CERT. N. 9165.LELT



L'ELETTROTECNICA s.n.c.
Via Modda, 48
56026 S. Giorgio (Pisa)
Tel. 050/741740 - Fax 050/741744
sito www.lelettrotecnica.it
e-mail info@lelettrotecnica.it

C.C.I.A.A. PISA N°53117
ALBO ARTIGIANI N°22968
TRIB. DI PISA 13904
P. IVA 00132300500

Verbale di collaudo

nr. 01671

Spett.le ICET SPA

Via Galilei, 9/11

50021 Barberino Vald'Elsa (FI)

COLLAUDO APPARECCHIATURA A.N.S. Matr.nr. 053 del 11/04/07 (QE CENT. ANTINCENDIO ED. A1)

Grado di protezione **IP 66**

Dimensioni esterne in mm (hxlxp) **855x590x360**

Tensione nominale di impiego **400V**

Corrente nominale del circuito d'ingresso **160A**

Tensione di isolamento **690V**

Tenuta al corto circuito **Icw 10 kA**

Schema elettrico di riferimento: **F01162-A1-CA**

Prove eseguite sull'apparecchiatura secondo la norma CEI 17-13/1 (EN 60439-1)

Rif. Art.

- | | | |
|--------------|---|----------------|
| 8.3.1 | Ispezione dell'apparecchiatura ivi compreso il controllo del cablaggio e, se necessario, una prova di funzionamento elettrico | Esito positivo |
| 8.3.2 | Prova di tensione applicata
Eseguita mediante il seguente strumento :
<i>Chauvin Arnoux CA 6160 n°serie 13071083</i>
<i>Certificato n° ISO07021/06 fino a 03/11/2009</i> | Esito positivo |
| 8.3.3 | Verifica dei mezzi di protezione e della continuità dei circuiti di protezione | Esito positivo |
| 8.3.4 | Verifica della resistenza dell'isolamento
Eseguita mediante il seguente strumento :
<i>Chauvin Arnoux CA 6160 n°serie 13071083</i>
<i>Certificato n° ISO07021/06 fino a 03/11/2009</i> | Esito positivo |

Prove eseguite c/o L'Elettrotecnica s.n.c. alla presenza del Sig. Pieraccioni P.I. Giuliano

Il quadro in oggetto, avendo superato le prove sopra elencate secondo le indicazioni riportate nella norma CEI 17.13/1 (EN 60439-1) e conseguentemente ai requisiti della regola d'arte ai sensi delle leggi n°186 del 1968 e n°46 del 1990, viene accettato come conforme all'ordine.

S. Giorgio 06/06/2007
L'ELETTROTECNICA s.n.c.
Via Modda, 48 - S. GIORGIO
56026 S. PIERDAMIANO (Pisa)
Tel. 050/741740
P. IVA 00132300500

(Per il cliente)