

CENTRALE IDRICA

EDIFICIO A2


PIAZZA ALBERTI

FIRENZE MOBILTA'


**ICET INDUSTRIE S.p.A.**

**POLITECNICA**  
Ingegneria ed Architettura Soc. Coop.  
SEDE OPERATIVA DI FIRENZE  
Viale Amendola n° 6 Int. 3  
50121 FIRENZE  
Tel. 055 2001660 - Fax 055.2344856  
C.F. e P. IVA 003420361




4								
3								
2								
1	COME COSTRUITO		STRICCHI	BILIGIARDI	BONELLI	06/09/07		
0	Per Approvazione		STRICCHI	BILIGIARDI	BONELLI	20/12/06		
Rev	Descrizione		Preparato	Controllo	Approvato	Data		
			Disegno - Drawing		File - File			
			F01162-A2-CD		F01162-A2-CD			
			Commissa - Job		F01162			
ICET Industrie S.p.A. Via Scialoja 24 50020 Barberino Val d'Elsa (FI) - Italy Tel. 055/844444			Formato - Size		A4			
Cliente - Client FIRENZE MOBILITA'			Scala - Scale		1 / 8			
Impianto - Plant PIAZZA ALBERTI			Foglio		1			
Oggetto - Object QUADRO CENTRALE IDRICA EDIFICIO A2			Sheet		di			
			of		8			
Documento di proprietà ICET Riproduzione vietata senza autorizzazione This Document is the property of ICET. Reproduction is forbidden without authorisation								


A	B	C	D	E	F	G	H	M	N	P	R	S	T	U
0														
1														
2														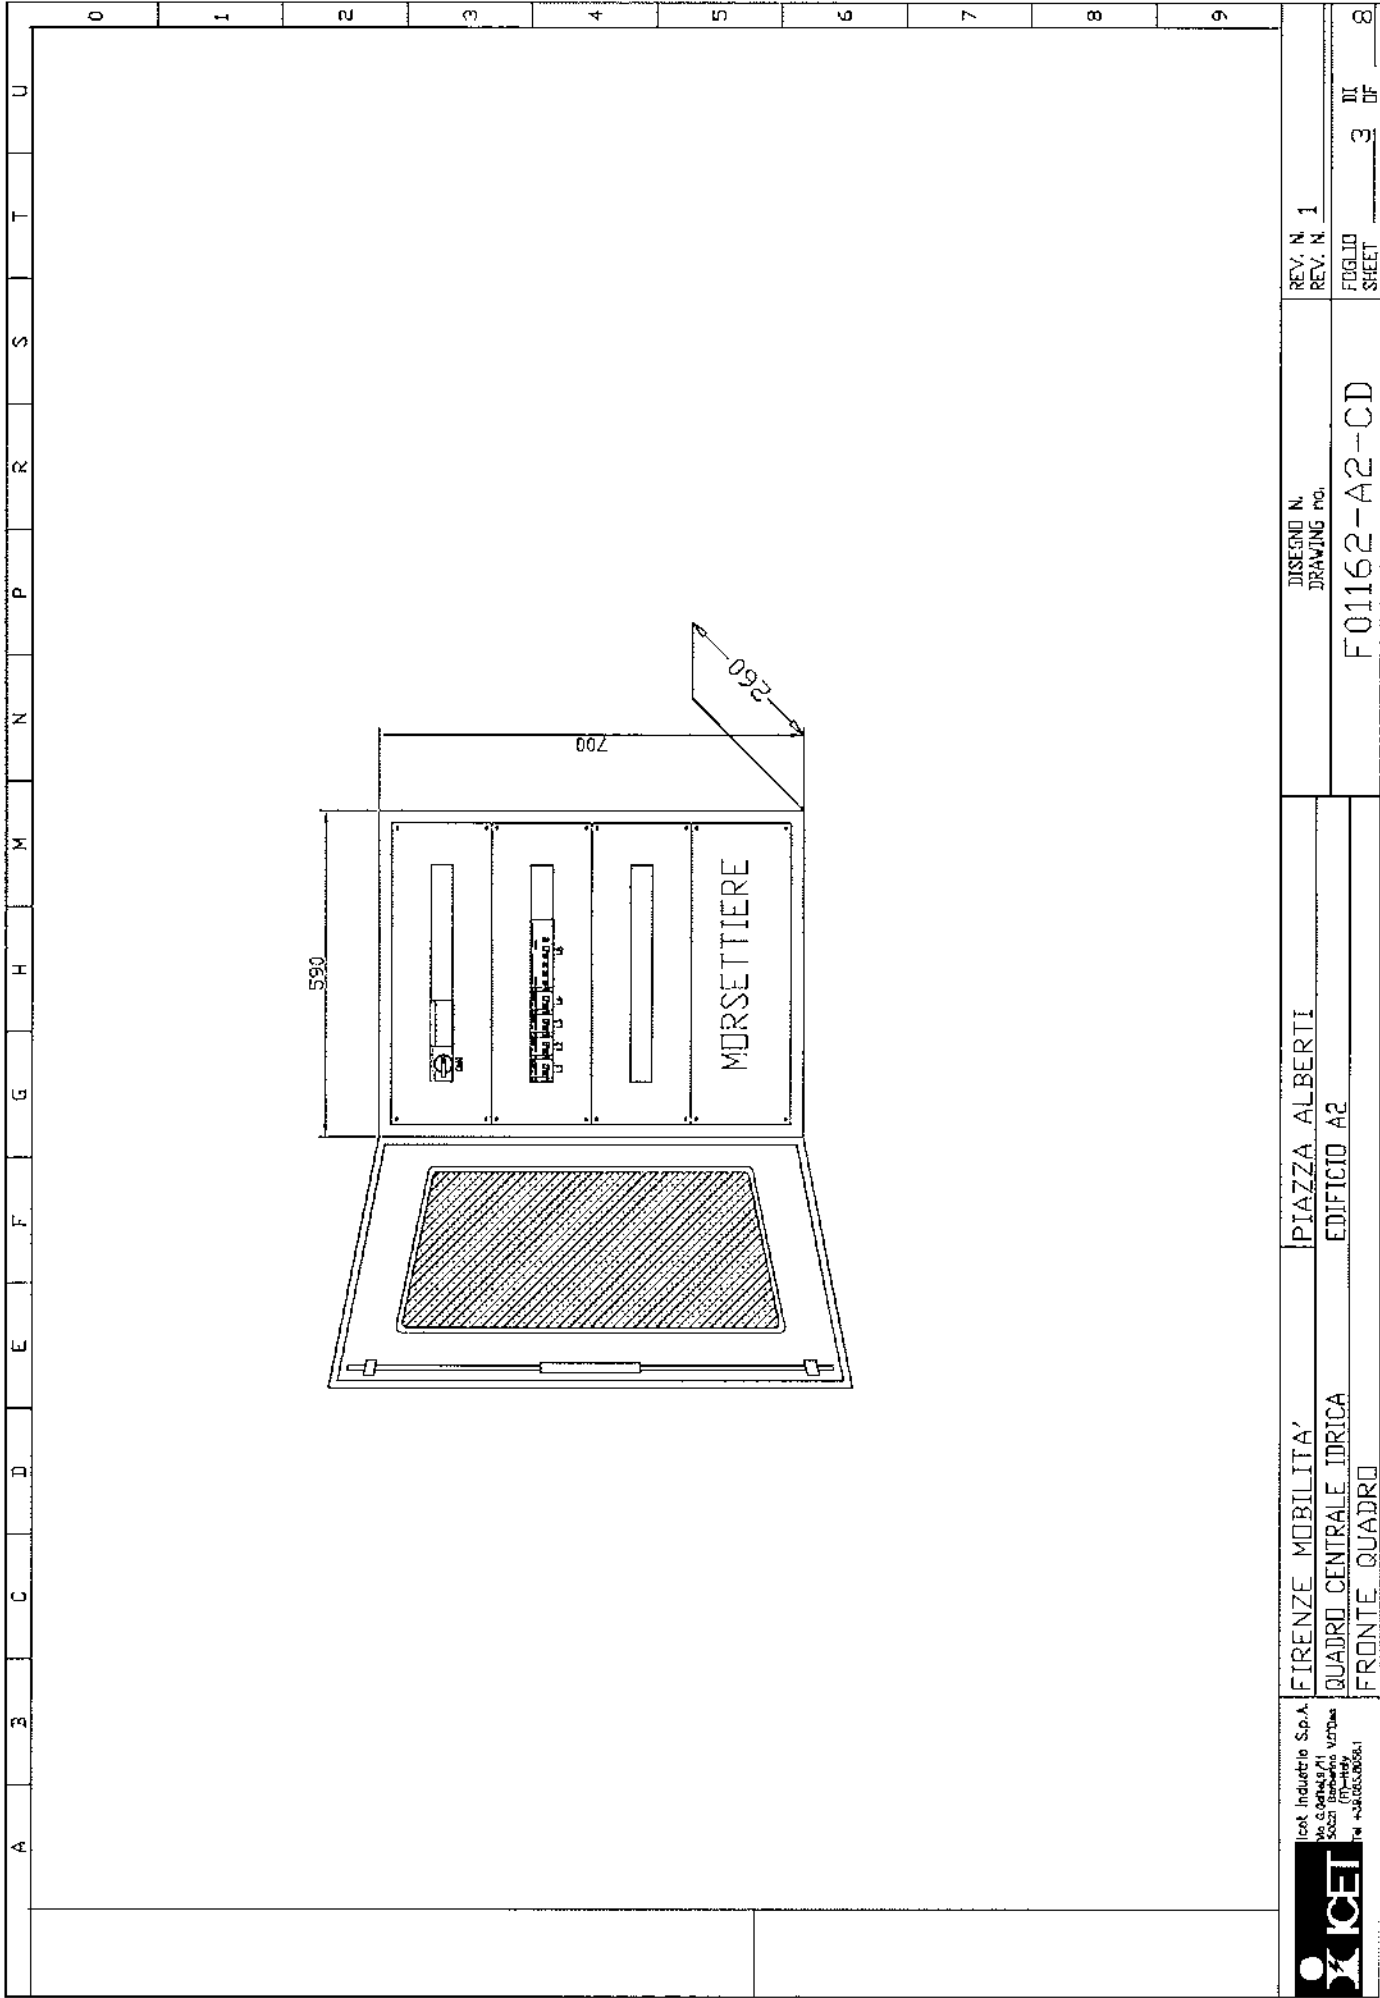
**BARRE DA L1-L12-L13-N SEZIONE NORMALE**

COLONNA N°-SCOMPARTO N.	SIGLA UTENZA Utility tag	DESCRIZIONE UTENZA Utility	POTENZA NOMINALE Rated power	INTERRUTTORE DI SEZIONAMENTO Circuit breaker or Isolator	FUSIBILI DI POTENZA Power circuit fuses	CONTATTORI Contactors	SEANCIATORI Releasars	REGOLAZIONE MAGNETICA Magnetic setting range	REGOLAZIONE TERMICA Thermal setting range	TRASDUTTORI CONVERSIONE DI MISURA Measuring transducer	AMPERMETRI/VOLTMETRI Ammeter/voltmeter	FUSIBILI AUSILIARI Aux. circuit fuses	SOLE DI TERRA Earth relay	SEZIONATORE E CONNETTORE USCITA CASSETTI ESTRAIBILE Drawer isolator and terminals	NUMERO E SEZIONE CAVI m² Cable number and cross section <sup>m</sup>	TITOLO Title	PIAZZA ALBERTI EDIFICIO A2	FIRENZE MOBILITÀ'	QUADRO CENTRALE IDRICA SCHEMA UNIFIT ARE	REV. N. 1 REV. N.	F01162-A2-CD FOGLIO SHEET	DI NF
L1	X L1	ALIMENTAZIONE ADONCLTURE POMPA FIUMANTI	0.1KW	DSS71/AC C6 IP+N ID=0,03A	ABB										302,5mmq	T1						
L2	X L2	ALIMENTAZIONE CIRCUITO PRESE FM	0.5KW	DSS71/AC C16 IP+N M=0,03A	ABB										302,5mmq	T1						
L3	X L3	CIRCUITO ILLUMINAZIONE NORMALE	0.2KW	DSS71/AC C6 IP+N M=0,03A	ABB										361,5mmq	T1						
L4	X L4	CIRCUITO ILLUMINAZIONE EMERGENZA	0.1KW	DSS71/AC C6 IP+N ID=0,03A	ABB										361,5mmq	T1						
L5	X L5	ALIMENTAZIONE GRUPPO DI PRESSURIZZAZIONE	6.5KW	S204M 4P 20A	ABB										564mmq	T2						

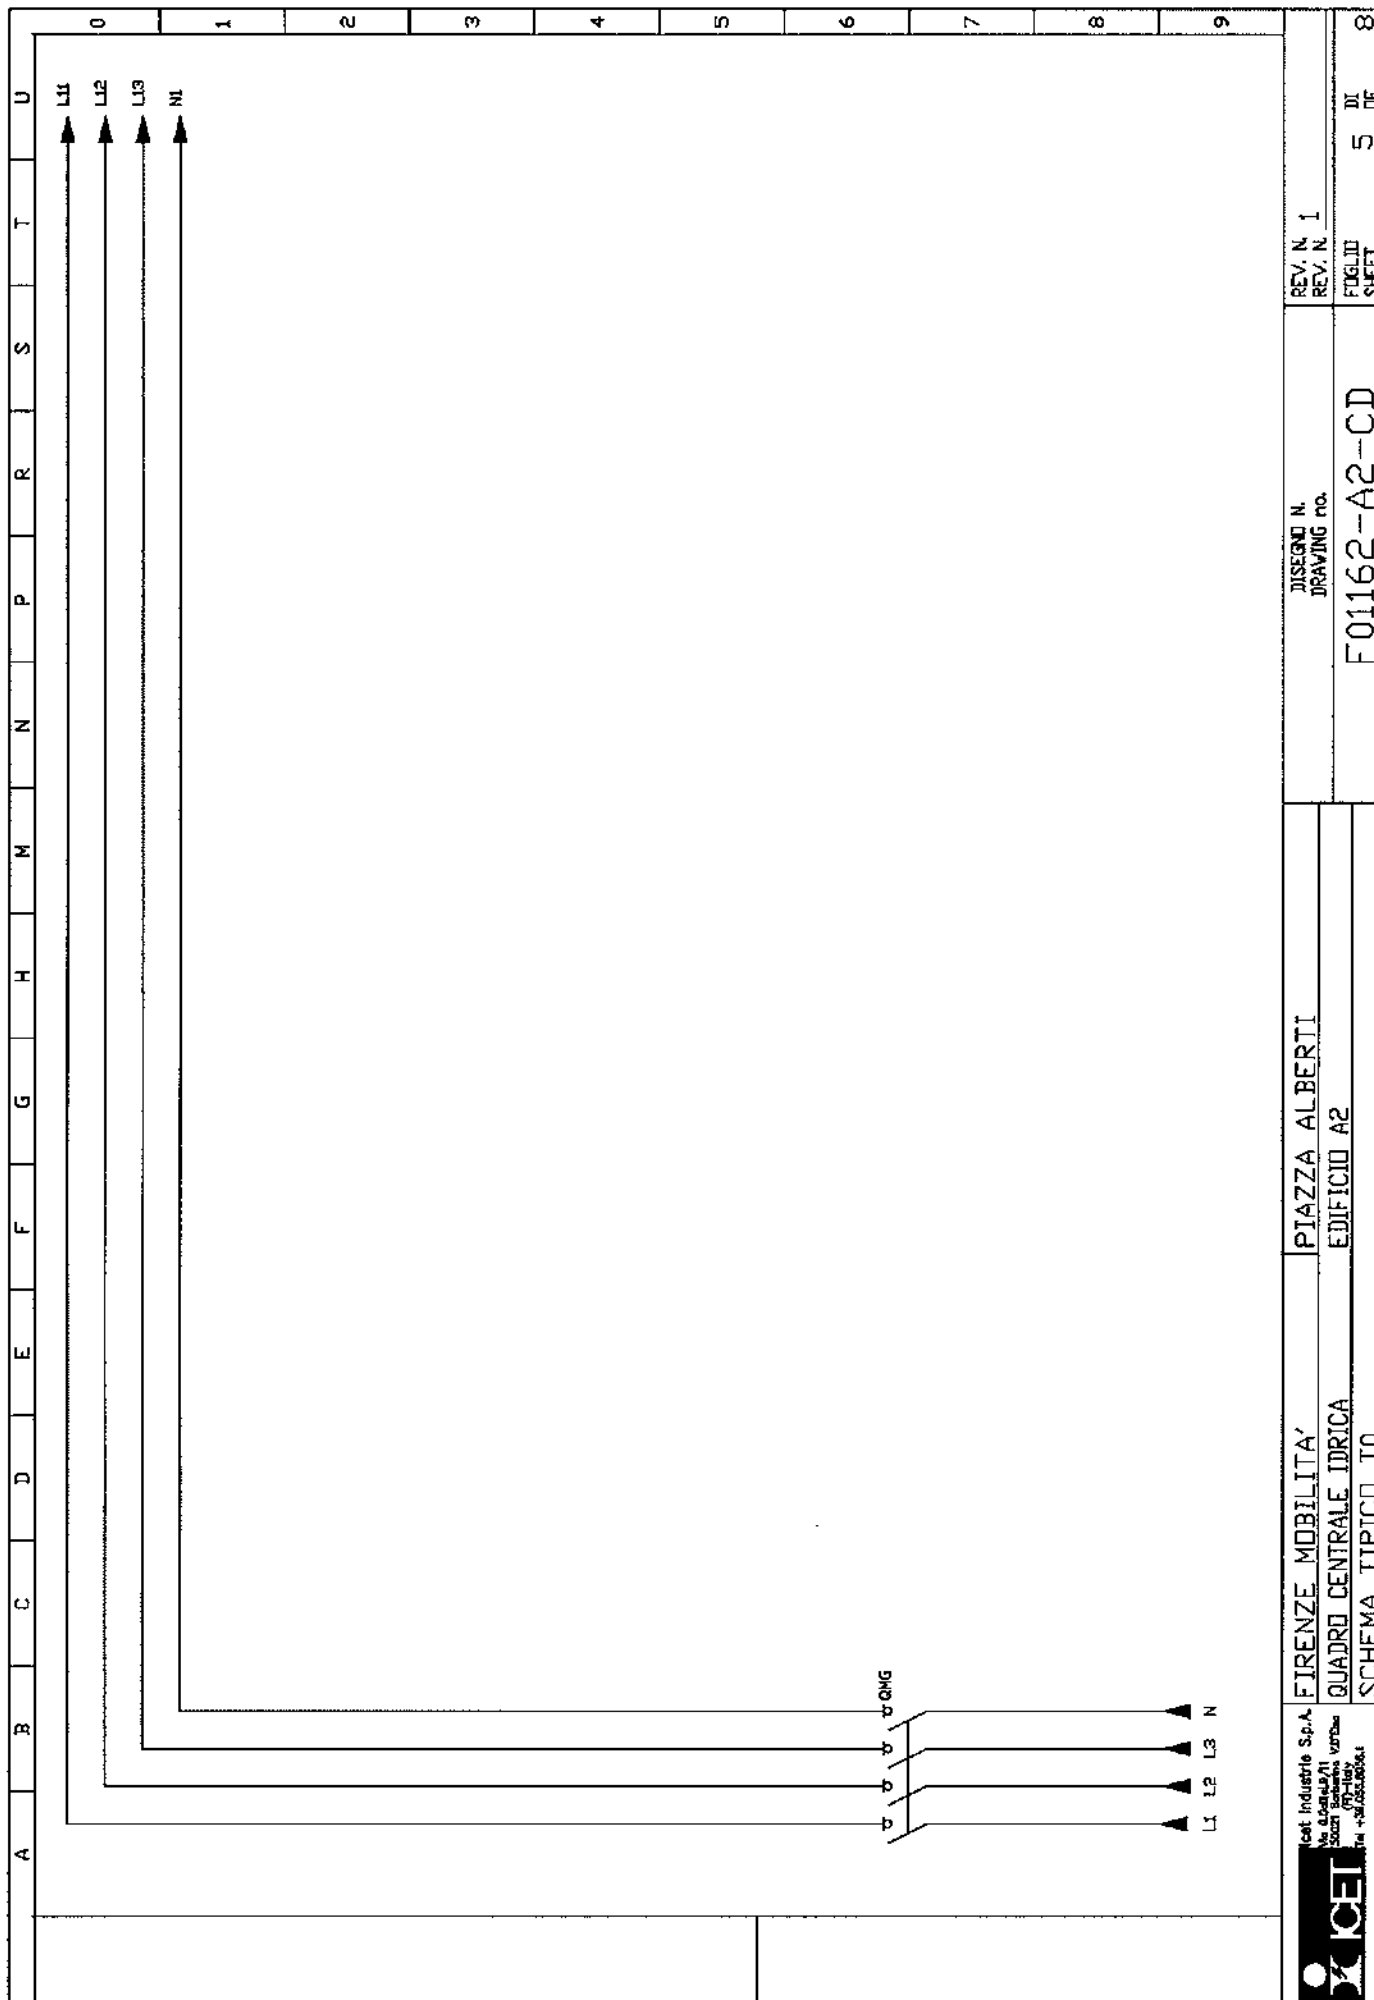


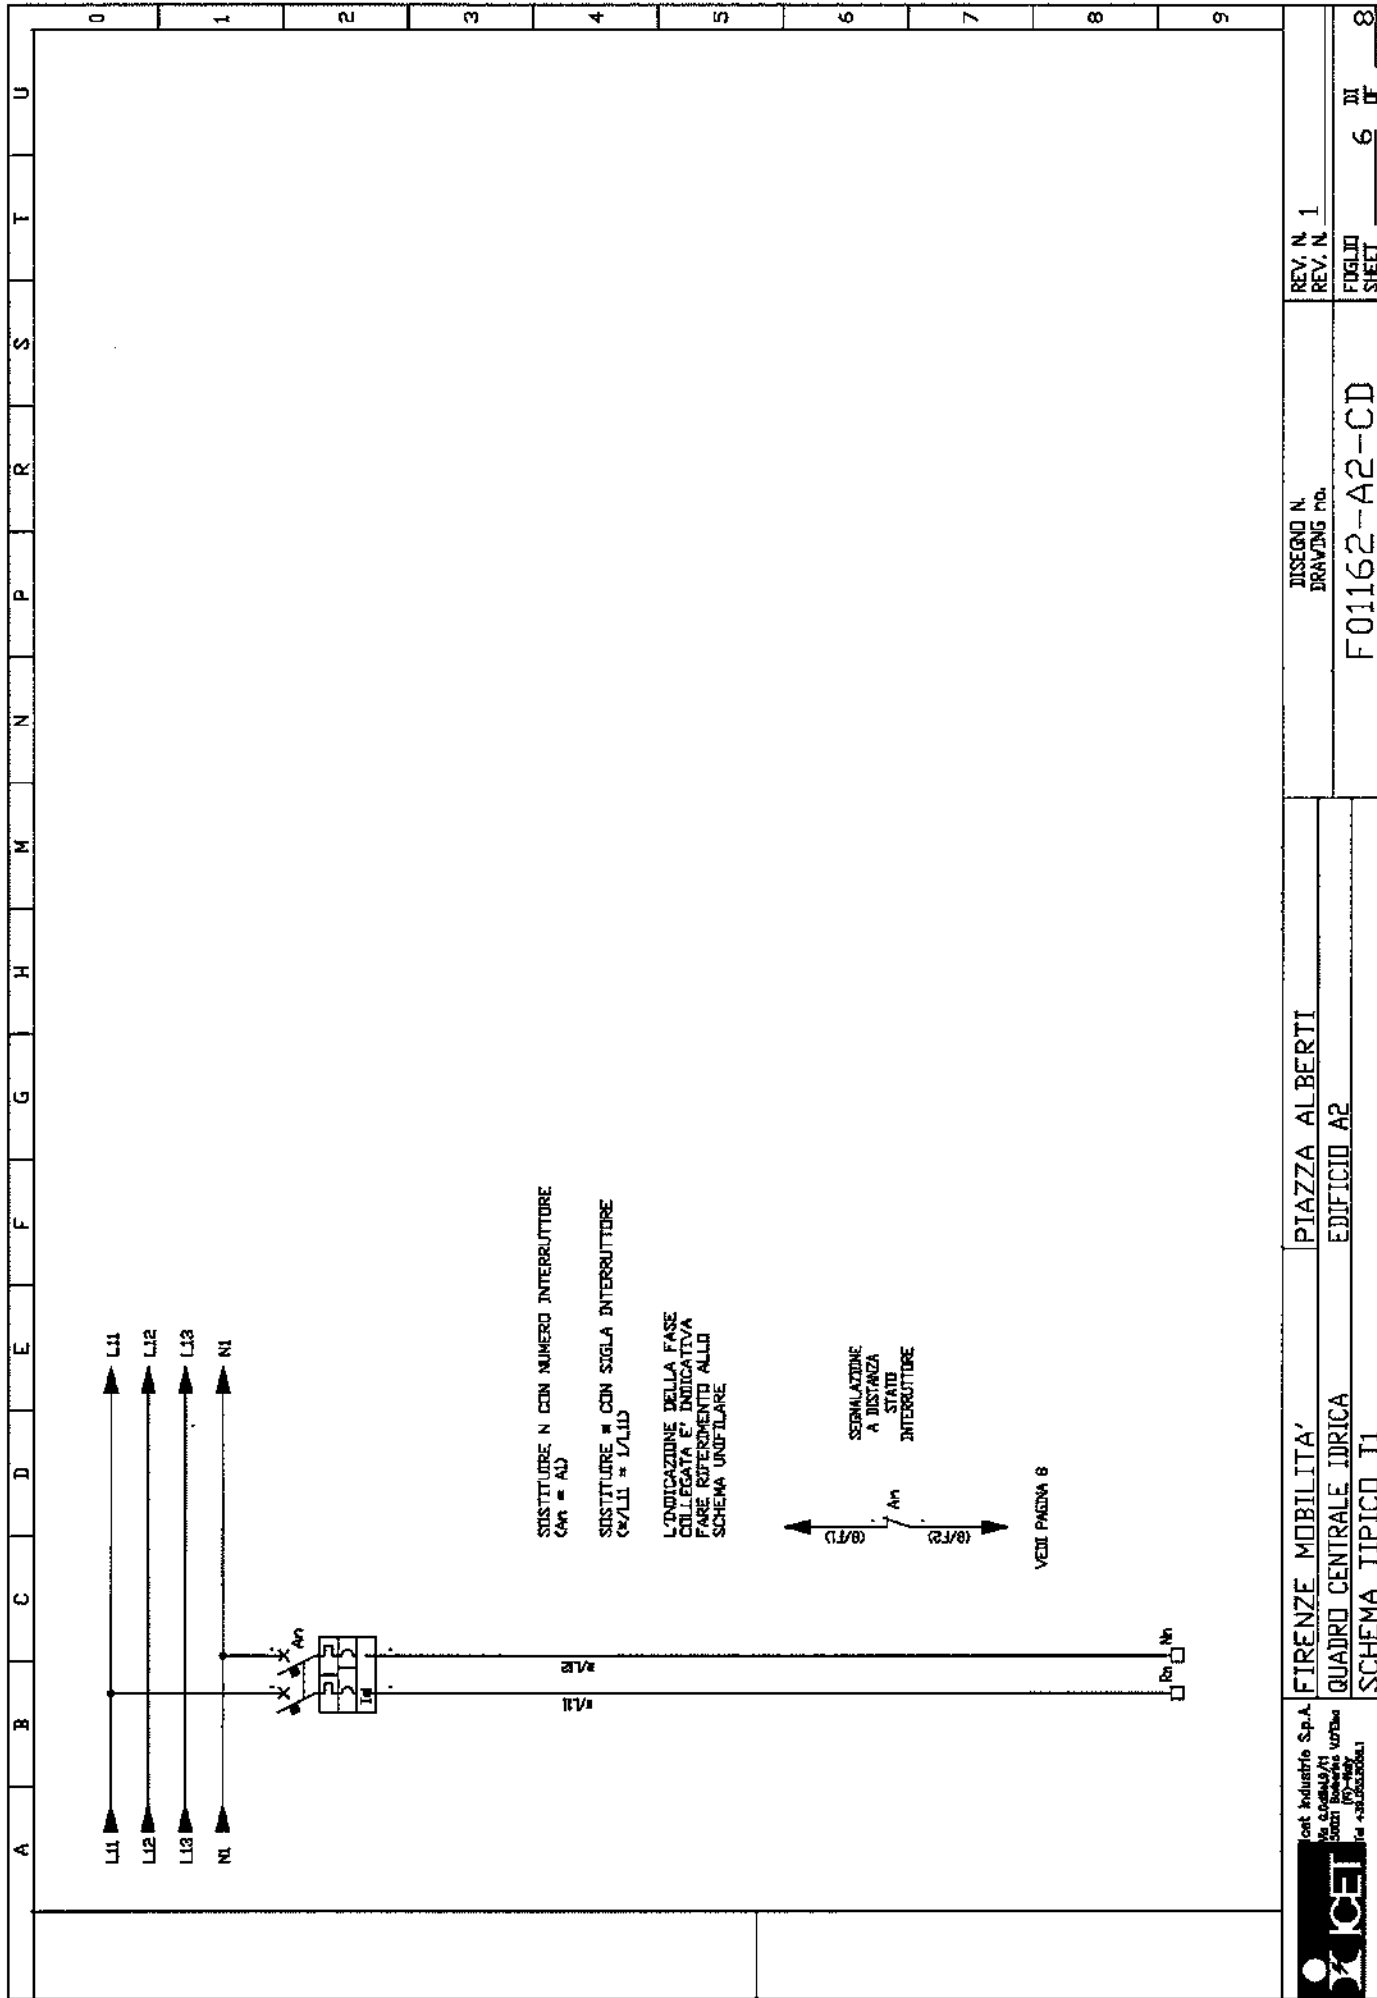

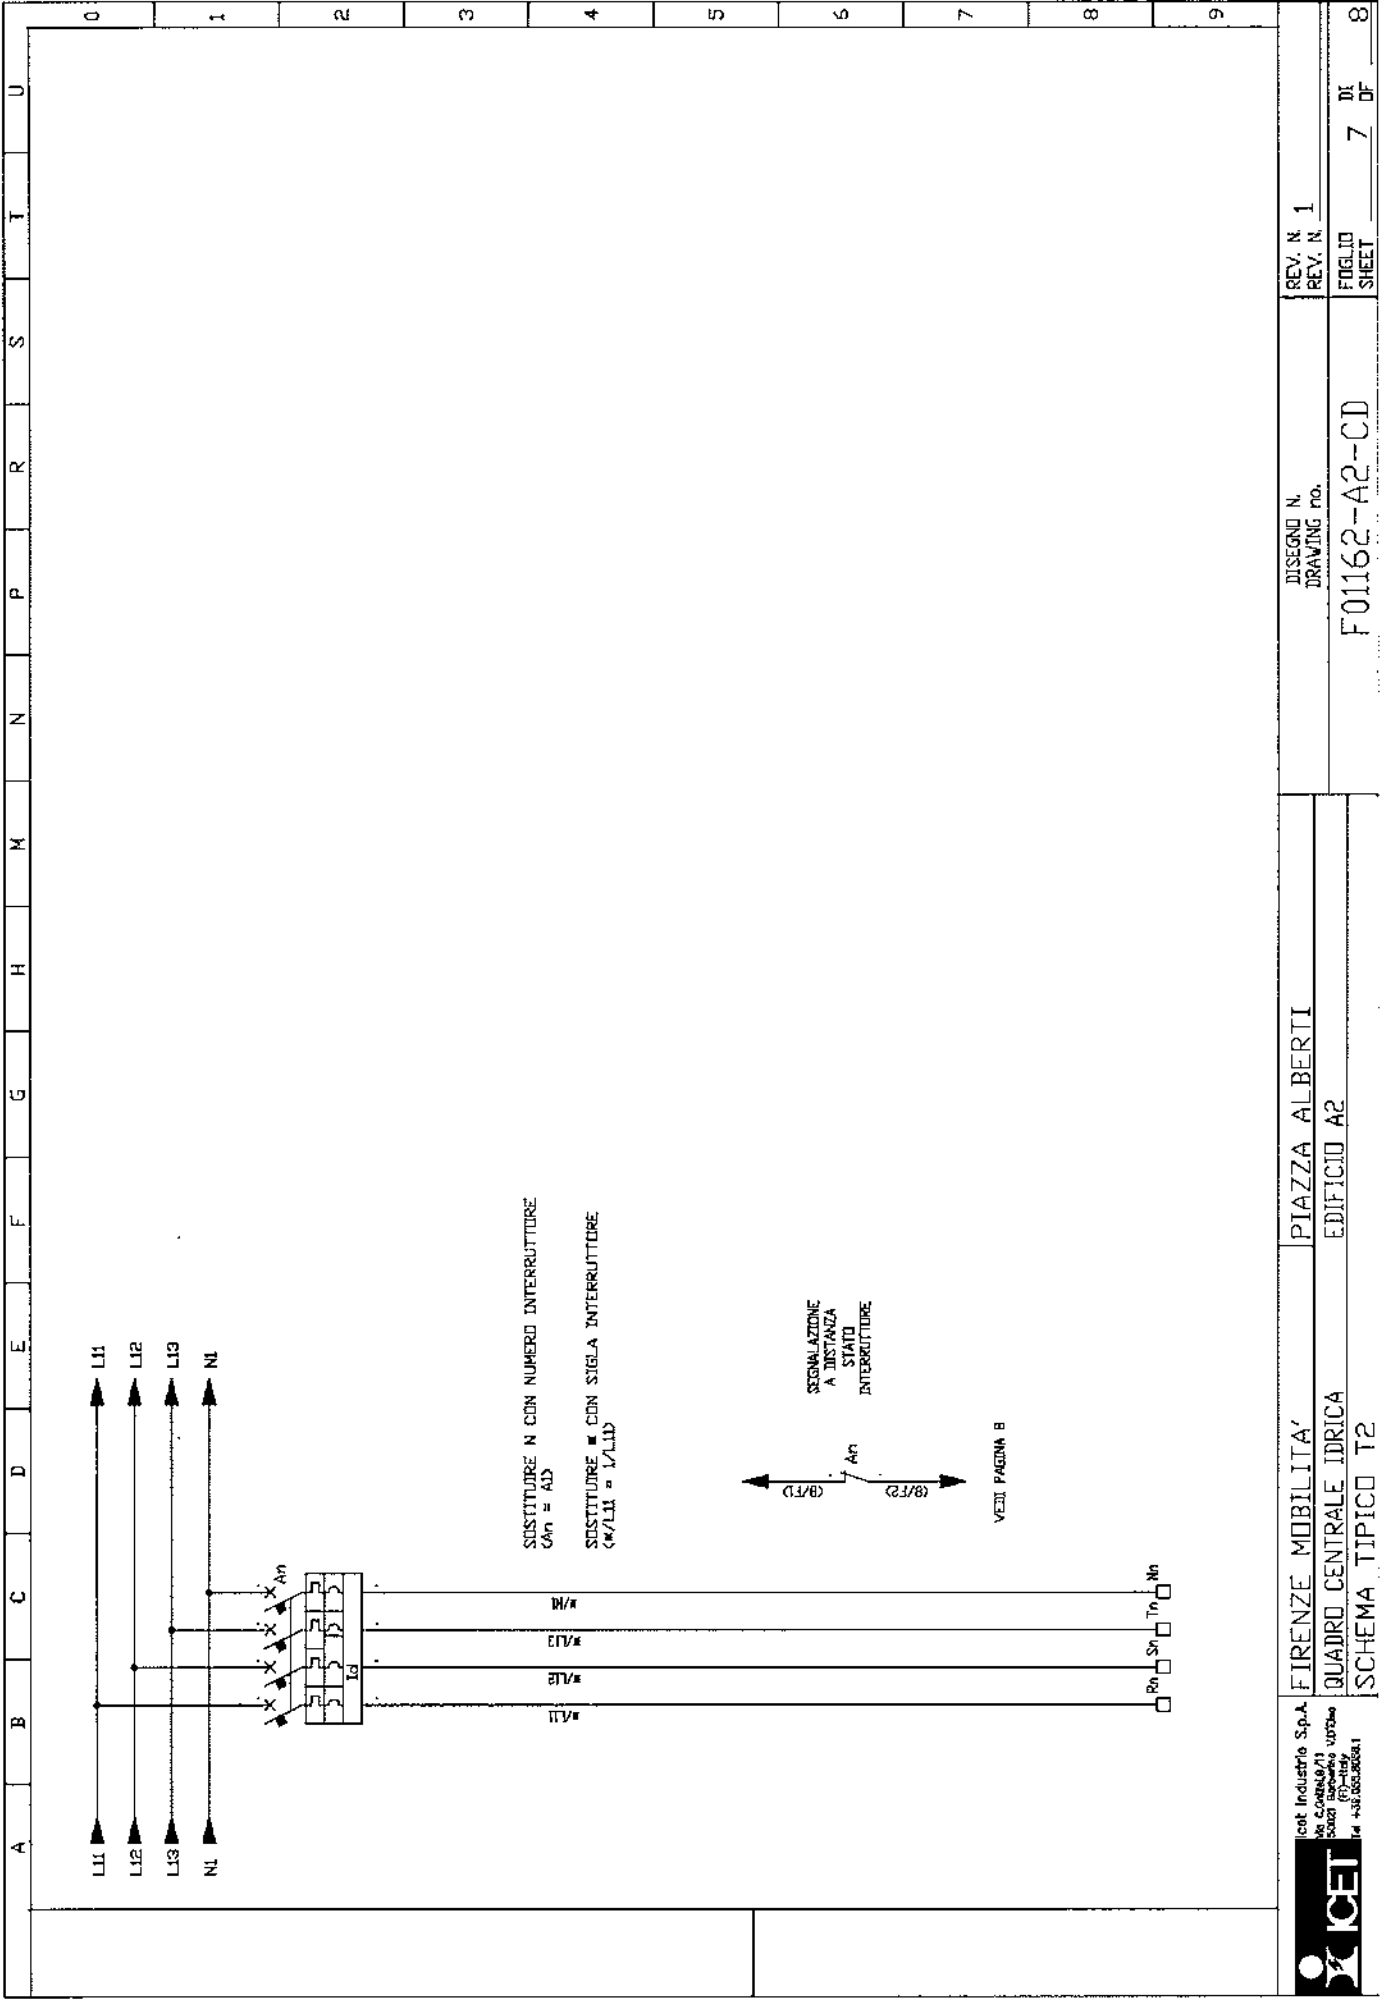

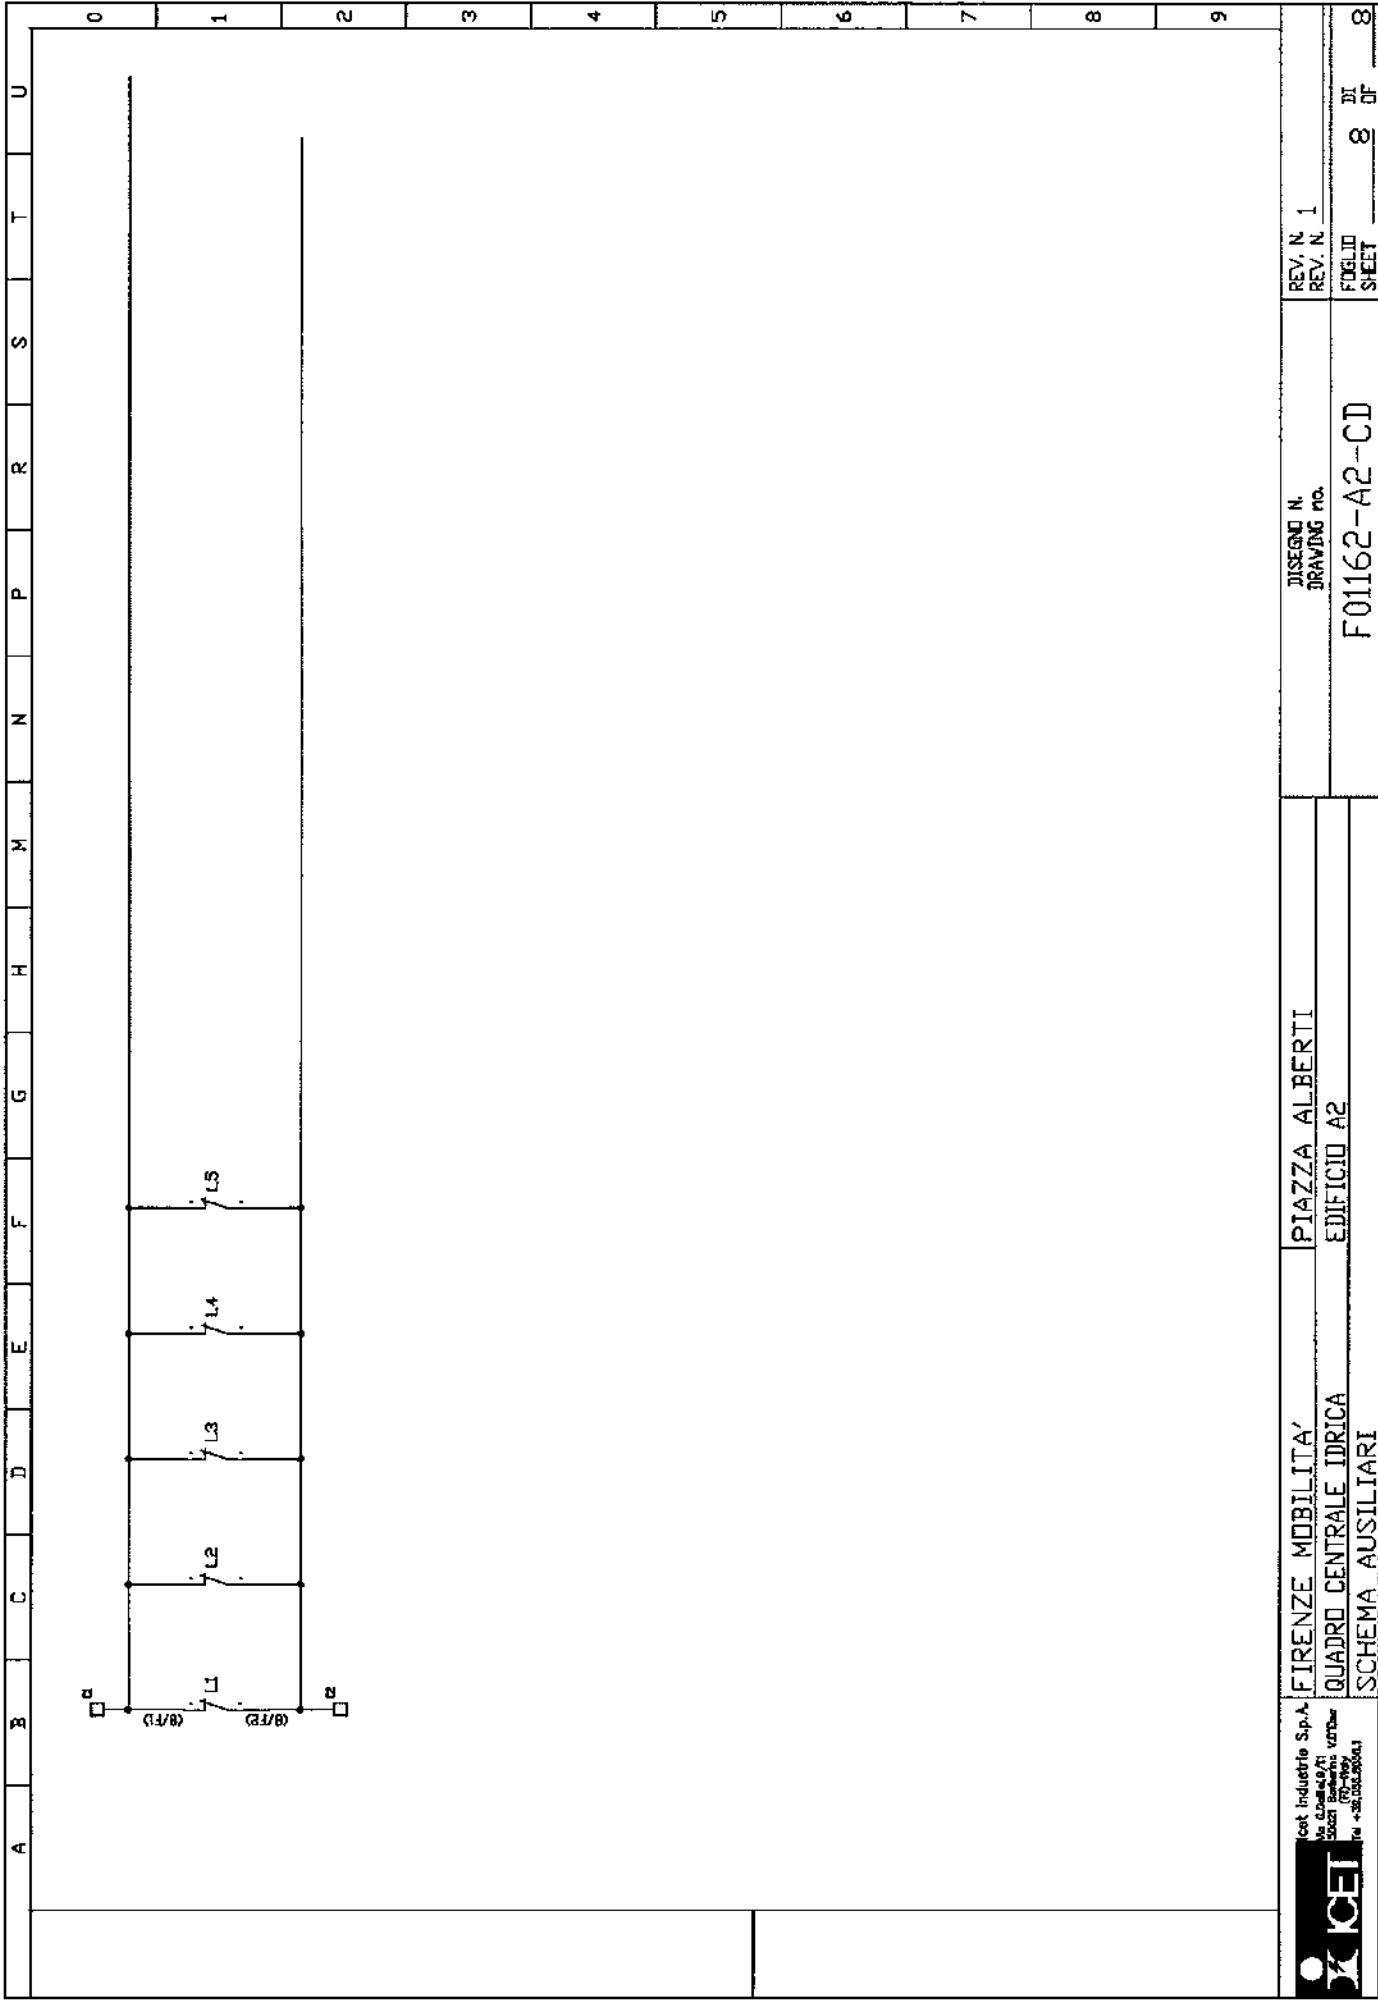





ISO 9001:2000  
CERT. N. 9165,LELT



L'ELETTROTECNICA snc  
Via Modda, 48  
56026 S. Giorgio ( Pisa )  
Tel. 050/741740 - Fax 050/741744  
sito [www.lelettrotecnica.it](http://www.lelettrotecnica.it)  
e-mail [info@lelettrotecnica.it](mailto:info@lelettrotecnica.it)

C.C.I.A.A. PISA N°53117  
ALBO ARTIGIANI N°22968  
TRIB. DI PISA 13904  
P. IVA 00132300500

# Dichiarazione di conformità alla regola dell'arte

nr. 001672

Spett.le ICET SPA  
Via Galilei, 9/11  
50021 Barberino Vald'Elsa (Fi)

**Il prodotto :** Quadro elettrico distribuzione riferimento ns. matr. 054/2007 "Q.E. C.  
IDRICA EDIFICIO A2"

**Dati principali:** Tensione nominale: \_\_\_\_\_ 400V  
Corrente nominale del quadro (Inq): \_\_\_\_\_ 21.25A  
Grado di protezione: \_\_\_\_\_ IP 66  
Potenza dissipabile dall'involucro (ABB Gemini 1SL0214A00) : \_\_\_\_\_ 102W  
Potenza dissipata dalle apparecchiature: \_\_\_\_\_ 13W  
Schema elettrico di riferimento **F01162-A2-CD**

**è conforme alla norma:**

Norma sperimentale CEI 23-51 "Prescrizioni per la realizzazione, la verifica e le prove dei quadri di distribuzione per installazioni fisse per uso domestico e similare".

San Giorgio, 11 09/05/2007

Per il Cliente

Via Modda, 48 - S. GIORGIO  
56026 S. FREDIANO (Pisa)  
Tel. 050/741740  
P. IVA 00132300500

FORM 8.2.2c