



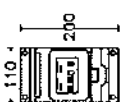

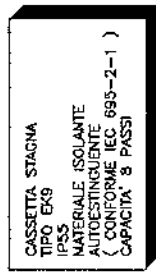



A	B	C	D	E	F	G	H	M	N	P	R	S	T	U	
<div> <div>  </div> <div> <p>QUADRO ELETTRICO</p> <p>"TIPICO" CONTATORI</p> <p>PER APPARTAMENTO</p> <p>PIAZZA ALBERTI</p> <p>FIRENZE MOBILITA'</p> </div> </div>	
<table border="1"> <tr> <td>4</td> <td></td> <td></td> <td></td> <td></td> <td></td> <td></td> <td></td> <td></td> <td></td> <td></td> <td></td> <td></td> <td></td> <td></td> </tr> <tr> <td>3</td> <td></td> <td></td> <td></td> <td></td> <td></td> <td></td> <td></td> <td></td> <td></td> <td></td> <td></td> <td></td> <td></td> <td></td> </tr> <tr> <td>2</td> <td></td> <td></td> <td></td> <td></td> <td></td> <td></td> <td></td> <td></td> <td></td> <td></td> <td></td> <td></td> <td></td> <td></td> </tr> <tr> <td>1</td> <td>COME COSTRUITO</td> <td></td> <td>STRICCHI</td> <td>BIUGIARDI</td> <td>BONELLI</td> <td>06/09/07</td> <td></td> <td></td> <td></td> <td></td> <td></td> <td></td> <td></td> <td></td> </tr> <tr> <td>0</td> <td>Per Approvazione</td> <td></td> <td>STRICCHI</td> <td>BIUGIARDI</td> <td>BONELLI</td> <td>20/12/06</td> <td></td> <td></td> <td></td> <td></td> <td></td> <td></td> <td></td> <td></td> </tr> <tr> <td>Rev</td> <td>Descrizione</td> <td></td> <td>Preparato</td> <td>Controllato</td> <td>Approvato</td> <td>Data</td> <td></td> <td></td> <td></td> <td></td> <td></td> <td></td> <td></td> <td></td> </tr> <tr> <td colspan="3" rowspan="3">  </td> <td colspan="2">Disegno - Drawing</td> <td colspan="2">File - File</td> <td colspan="7"></td> </tr> <tr> <td colspan="2">F01162-T1</td> <td colspan="2">F01162-T1</td> <td colspan="7"></td> </tr> <tr> <td colspan="2">Commessa - Job</td> <td colspan="2">F01162</td> <td colspan="7"></td> </tr> <tr> <td colspan="3"> Cliente - Client FIRENZE MOBILITA' </td> <td colspan="2"> Impianto - Plant PIAZZA ALBERTI </td> <td colspan="2"> Formato - Size A4 </td> <td colspan="7"></td> </tr> <tr> <td colspan="3"></td> <td colspan="2"></td> <td colspan="2"> Scala - Scale 1/5 </td> <td colspan="7"></td> </tr> <tr> <td colspan="3"></td> <td colspan="2"></td> <td colspan="2"> Oggetto - Object QUADRO Elett. "TIPICO" CONTATORI PER APPARTAMENTO </td> <td colspan="7"></td> </tr> <tr> <td colspan="3"></td> <td colspan="2"></td> <td colspan="2"> Foglio Sheet di of </td> <td colspan="7"></td> </tr> <tr> <td colspan="15"> Documento di proprietà ICET. Riproduzione vietata senza autorizzazione. This Drawing is property of ICET. Reproduction is forbidden without authorization. </td> </tr> </table>															4															3															2															1	COME COSTRUITO		STRICCHI	BIUGIARDI	BONELLI	06/09/07									0	Per Approvazione		STRICCHI	BIUGIARDI	BONELLI	20/12/06									Rev	Descrizione		Preparato	Controllato	Approvato	Data												Disegno - Drawing		File - File									F01162-T1		F01162-T1									Commessa - Job		F01162									Cliente - Client FIRENZE MOBILITA'			Impianto - Plant PIAZZA ALBERTI		Formato - Size A4														Scala - Scale 1/5														Oggetto - Object QUADRO Elett. "TIPICO" CONTATORI PER APPARTAMENTO														Foglio Sheet di of									Documento di proprietà ICET. Riproduzione vietata senza autorizzazione. This Drawing is property of ICET. Reproduction is forbidden without authorization.														
4	
3	
2	
1	COME COSTRUITO		STRICCHI	BIUGIARDI	BONELLI	06/09/07	
0	Per Approvazione		STRICCHI	BIUGIARDI	BONELLI	20/12/06	
Rev	Descrizione		Preparato	Controllato	Approvato	Data	
			Disegno - Drawing		File - File	
			F01162-T1		F01162-T1	
			Commessa - Job		F01162	
Cliente - Client FIRENZE MOBILITA'			Impianto - Plant PIAZZA ALBERTI		Formato - Size A4	
					Scala - Scale 1/5	
					Oggetto - Object QUADRO Elett. "TIPICO" CONTATORI PER APPARTAMENTO	
					Foglio Sheet di of	
Documento di proprietà ICET. Riproduzione vietata senza autorizzazione. This Drawing is property of ICET. Reproduction is forbidden without authorization.	

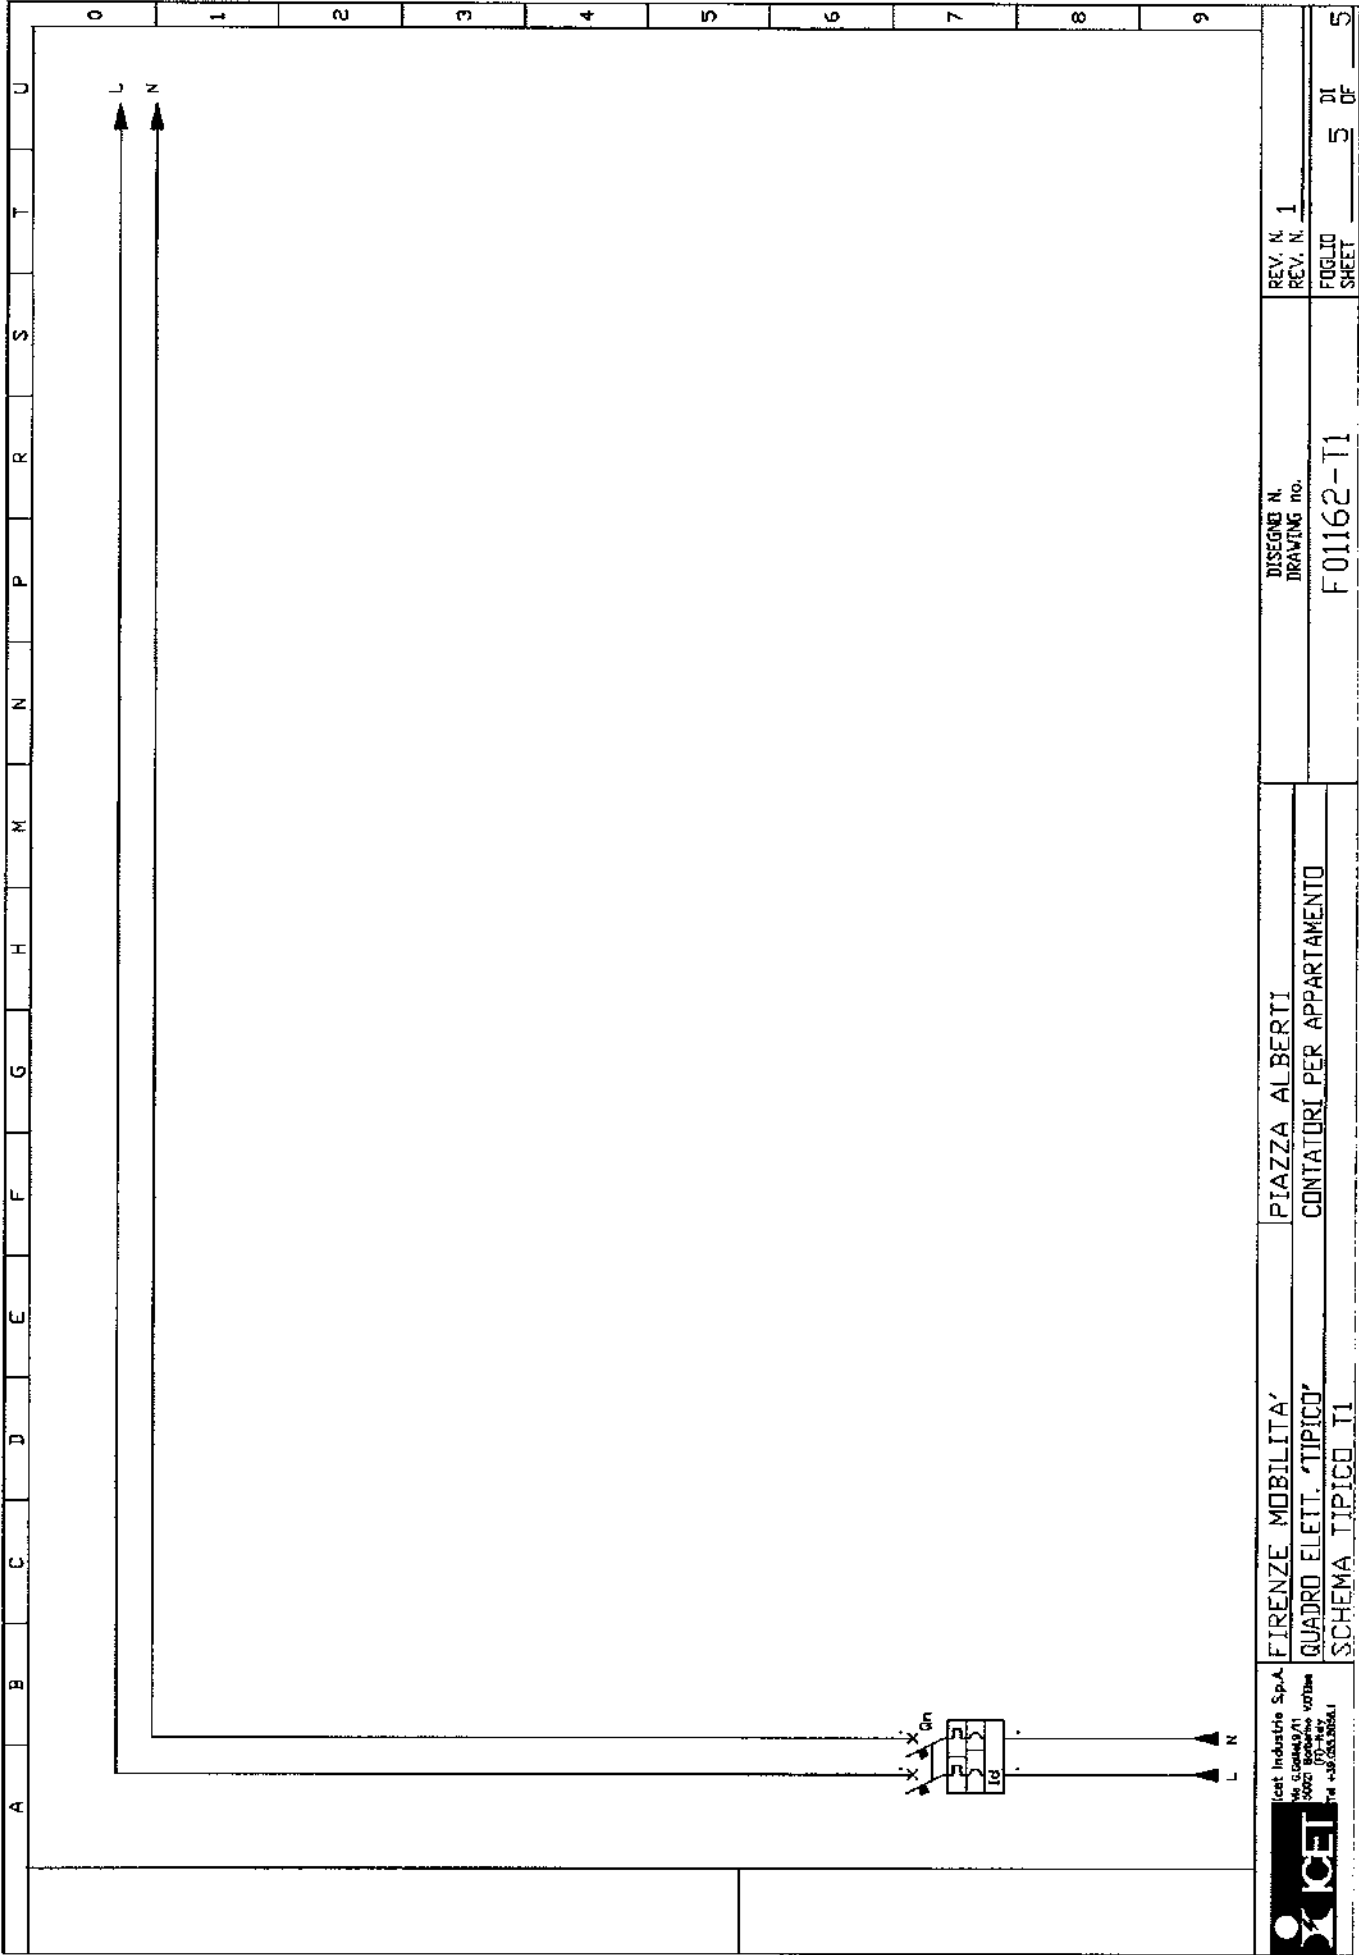

A	B	C	D	E	F	G	H	M	N	P	R	S	T	U	
0	1	2	3	4	5	6	7	8	9						
															
															
															
										CASSETTA STAGNA TIPO EX9 IPSS MATERIALE ISOLANTE AUTOESTINGUENTE (CONFORME IEC 695-2-1) CAPACITA' 8 PASSI					
										FIRENZE MOBILITA'					
										PIAZZA ALBERTI					
										QUADRO Elett. "TIPICO"					
										FRONTE QUADRO					
										CON TATORI PER APPARTAMENTO					
										DISEGNO N. DRAWING no.					
										REV. N. 1					
										REV. N.					
										FOGLIO 3 DI 5					
										SHEET DF					
										F01162-T1					




Icei Industrie S.p.A.

A	B	C	D	E	F	G	H	M	N	P	R	S	T	U
COLONNA N-SCOMPARTO N. Column n-cubicle n.														
SIGLA UTENZA Utility tag														
DESCRIZIONE UTENZA UTILITY														
POTENZA NOMINALE Rated power	CORRENTE NOMINALE Rated current	A												
INTERRUTTORE O SEZIONATORE Circuit breaker or Isolator	TIPO Type	S202M G25 ABB												
FUSIBILI DI POTENZA Power circuit fuses	TIPO E PORTATA Type and size	A												
CONTATTI Contactors	TIPO Type													
SGANCIAZIONI Releases	TIPO Type													
RELE TERMICO Thermal relay	REGOLAZIONE MAGNETICA Magnetic setting range	SETTAGGIO Setting												
TRASDUTTORI Measuring transducer	REGOLAZIONE TERMICA Thermal setting range	SETTAGGIO Setting												
AMPEROMETRO/VOLTMETRO Ammeter/voltmeter	SCALA Scale	A/V												
FUSIBILI AUSILIARI Aux. circuit fuses	TIPO E PORTATA Type and size	A												
RELE DI TERRA Earth relay	TIPO E REGOLAZIONE Type and setting	A												
SEZIONATORE E CONNETTORE USCITA CASSETTO ESTRAIBILE Drawer Isolator and terminals														
NUMERO E SEZIONE CAVI Cable number and cross section														
CIRCUITO AUSILIARE TIPOICO Typical control circuit reference		T1												
PIAZZA ALBERTI														
DISEGNO N. DRAWING no.														
REV. N. 1														
F01162-T1														
FOGLIO 4 DI 5 SHEET 4 OF 5														



FIRENZE MOBILITA'		PIAZZA ALBERTI		DISEGNO N. DRAWING no.		REV. N. 1
QUADRO Elett. 'TIPICO'		CONTATORI PER APPARTAMENTO		F01162-T1		REV. N.
SCHEMA TIPICO T1				FUGLIO		DI 5
				SHEET		OF 5






ICET INDUSTRIE SpA

Sede Legale: Via della Fede, 32 - 53036 POGGIBONSI (SI) - ITALY
Cap. Soc. € 1.600.000 I.V. - Cod. Fisc. e P. IVA 00566570523 - C.C.I.A.A. SI 77350 - Reg. Soc. Trib. SI 4320
Stabilimento ed Amministrazione: Via G. Galilei, 2/11 - 50021 BARBERINO VAL D'ELSA (FI) - ITALY
Corrisp. (Cap. Post. 190) - 53036 POGGIBONSI (SI) - ITALY - Tel. ++39 055 807821 Fax ++39 055 807822
Internet: www.icetspa.com e-mail: icet@icetspa.com



Dichiarazione di conformità alla Regola dell'arte

Spett. Firenze Mobilità, Via Alfieri, 5 Firenze

Il prodotto : **Quadro elettrico contatori per appartamento N°**
1, 2, 3, 4, 5, 6, 7, 8, 9, 10, 11, 12, 13, 14, 15, 16,
17, 18, 19, 20, 21, 22, 23, 24, 25, 26, 27, 28

Dati principali:	Tensione nominale	: 230Vca
	Corrente nominale del quadro (Inq)	: 20A
	Grado di protezione	: IP55
	Potenza dissipabile dall'involucro (ABB serie Europa 4mod)	: 13W
	Potenza dissipata delle apparecchiature	: 10W

Schema elettrico di riferimento: **F01162-T1**

è conforme alla norma:

Norme sperimentale CEI 23-51 "Prescrizioni per la realizzazione, la verifica e le prove dei quadri di distribuzione per installazioni fisse per uso domestico e similare".

Poggibonsi, lì 19/07/2007

Per il Cliente

 **ICET INDUSTRIE S.P.A.**