

- ① CASSETTA DI PROTEZIONE
- ② RILINETTO A 45° DIAM. 1 1/2" G.S. - UNI 45 M
- ③ MANICETTA DIAM. 45 x 30 mt.
- ④ LANCIA AD ACQUA UNI 45
- RAPPRESENTAZIONE IN PANTA

LEGENDA


ESTINTORI	ESTINTORI PORTATILI 21x113x400

1	As-Built	Modifica Strada Bonelli 06/07
Rev.	Descrizione	Modifica Strada Bonelli 06/07
PROGETTO IMPIANTI ELETTRICI		
INDUSTRIE S.P.A.		
PIANTA PIANO INTERRATO LIVELLO -1		
IMPIANTO ANTINCENDIO IDRANTI - ESTINTORI		
FIRENZE MOBILI		
INTERVENTO N.3 - PIAZZA ALBERTI - FIRENZE		
F01162		
IM-56		

emissione progetto esecutivo

15.07.2006

Piano -1

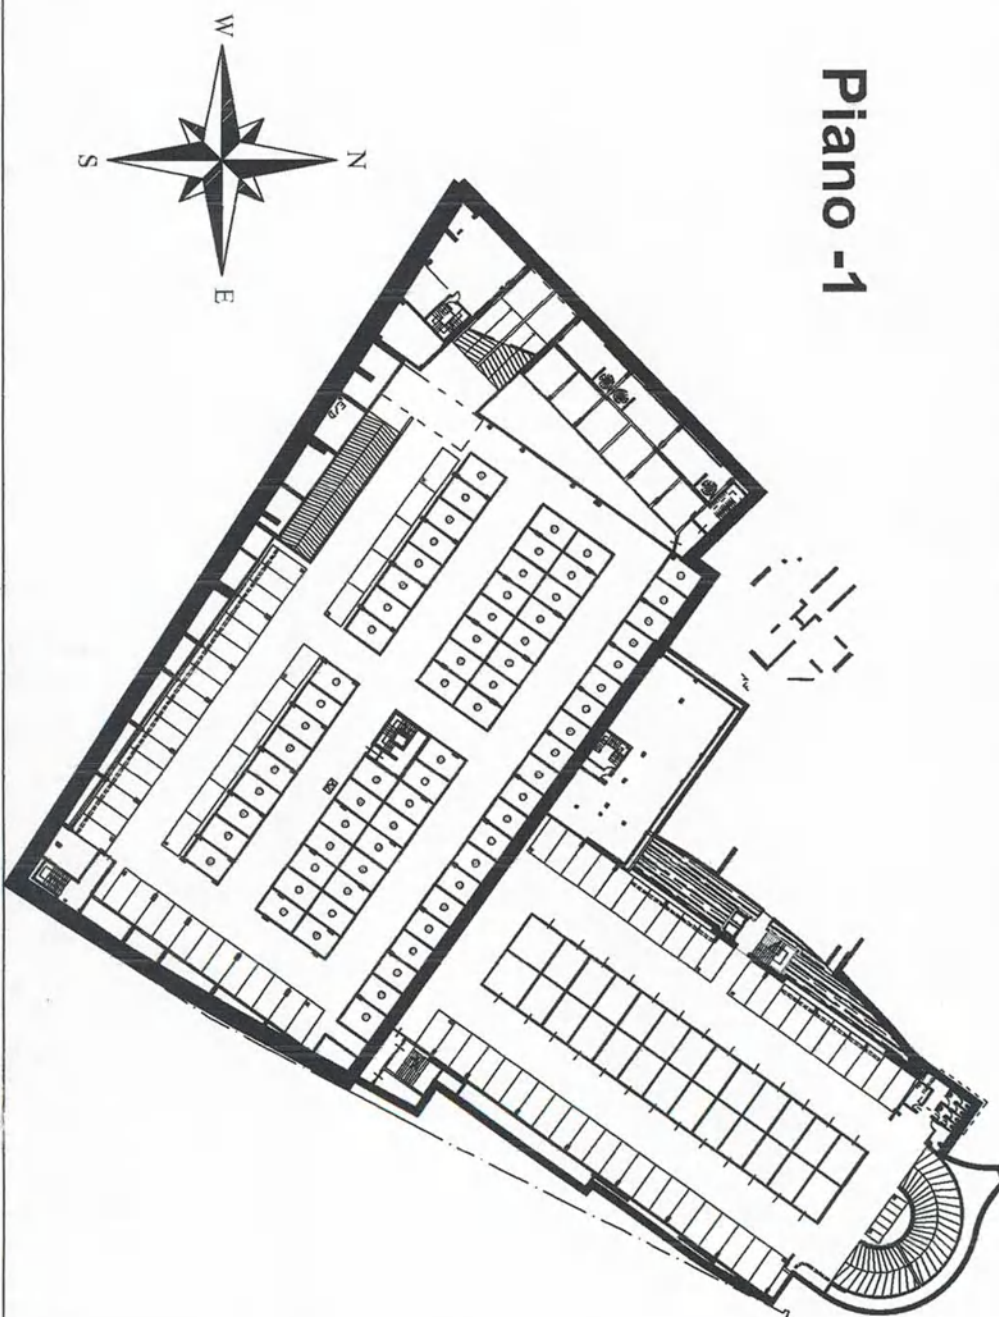

COMUNE DI FIRENZE

PROGETTO MOBILITA' - Project Financing

PIAZZA ALBERTI

PROGETTO ESECUTIVO

PROGETTO IMPIANTI MECCANICI

EDIFICIO A2 PANTA PIANO INTERRATO LIVELLO -1

IMPIANTO ANTINCENDIO IDRANTI - ESTINTORI

Elaborato: IM56

Progetto della struttura:

Arch. PAOLO DI NARDO

Arch. MASSIMO DE SANTIS

Arch. ALESSANDRA CULLINI

Coordinatore tecnico-amministrativo:

P.E. PAOLO FERRUZZI

Via Adorno 10, 1° Piano

Consulenza Storico Architettonica:

Dot. Arch. MIRANDA FERRARA

Pia. Donatelli, 19 Firenze

Progetto degli impianti:

Ing. NICOLO' DE ROBERTIS

Ing. MASSIMO NUNZI

Ing. MARCELLO GUSSO

Ing. GIOVANNI ROMITI

Collaboratore:

Ing. Massimo Fiorini

Geom. Michele Lazzerini

Geologia e Geotecnica:

GeoECO PROGETTI

Dot. EROS AIELLO

Via A. del Castagno, 8 Firenze

CONSIGLIA: IMAGGIO 2003 - REV.00

SCALE: 1:100