


QUADRO ELETTRICO

CONTATORI COND.


COMMERCIALE EDIF. B4

PIAZZA ALBERTI



FIRENZE MOBILITA'




ICET INDUSTRIE S.P.A.



POLITECNICA
Ingegneria ed Architettura Soc. Coop.
SEDE OPERATIVA DI FIRENZE
Viale Amendola n° 6 Int. 3
50121 FIRENZE
Tel. 055.2001660 - Fax 055.2344856
C.F. e P. IVA 00345720361

4						
3						
2						
1	COME COSTRUITO	STRICCHI	BILIGIARDI	BONELLI	06/09/07	
0	Per Approvazione	STRICCHI	BILIGIARDI	BONELLI	20/12/06	
Rev	Descrizione	Preparato	Controllato	Approvato	Data	
		Disegno - Drawing F01162-B4-CC		File - File F01162-B4-CC		
Cliente - Client FIRENZE MOBILITA'		ICET Industrie S.p.A. Via C. Galvani/11 50021 Barberino Val d'Elsa (PT) - Italy Tel. +39 055 10041		Commesso - Job F01162		
Impianto - Plant PIAZZA ALBERTI				Formato - Size A4		
Oggetto - Object QUADRO ELETT. CONTATORI COND. COMMERCIALE EDIF. B4				Foglio Sheet 1 of 8		

Documento di proprietà ICET. Riproduzione vietata senza autorizzazione. This drawing is property of ICET. Reproduction is forbidden without authorization.

QUADRO ELETTRICO

CONTATORI COND.

COMMERCIALE EDIF. B4


PIAZZA ALBERTI


ICET INDUSTRIE S.P.A.

POLITECNICA
Ingegneria ed Architettura Soc. Coop.
SEDE OPERATIVA DI FIRENZE
Viale Amendola n° 6 Int. 3
50121 FIRENZE
Tel. 055.2001660 - Fax 055.2344858
C.F. e P. IVA 00345720361



4								
3								
2								
1	COME COSTRUITO		STRICCHI	BILIGIARDI	BONELLI	06/09/07		
0	Per Approvazione		STRICCHI	BILIGIARDI	BONELLI	20/12/06		
Rev	Descrizione		Preparato	Controlato	Approvato	Data		
			Disegno - Drawing		File - File	F01162-B4-CC		
			F01162-B4-CC		F01162-B4-CC			
ICET Industriale S.p.A. Via S. Colomba 2/11 50021 Barbero Val d'Elsa (FI) - Italy Tel. 055/904.004.1			Commissio - Job		F01162			
			F01162					
Cliente - Client			Formata - Size		A4			
Impianto - Plant			Scala - Scale		1 / 8			
Piazza ALBERTI			Foglio Sheet		1			
Oggetto - Object			di		8			
QUADRO Elett., CONTATORI COND. COMMERCIALE EDIF. B4			of					
Documento di proprietà ICET. Riproduzione vietata senza autorizzazione. This drawing is property of ICET. Reproduction is forbidden without authorization.								

A		B	C	D	E	F	G	H	M	N	P	R	S	T	U	
PAG.	DESCRIZIONE	REVISIONI										PAG.	DESCRIZIONE	REVISIONI	
		0	1	2	3	4	5	6	7	8	9			10	0	1	2	3	4	5	6	7	8	9	10	
1	TITOLO	X	X									30	


Technical drawing of a mobile electrical cabinet (Cassetta Polibonito Gemini). The drawing shows the front and side views of the unit. The front view is a rectangle with a hatched area representing the door. The side view shows the internal components, including a terminal block, a switch, and a fuse. The drawing is labeled 'MURSETTIERE'.


CASSETTA POLIBONITO GEMINI
ESECUZIONE STAGNA IP 65
PORTA FRONTALE TIPO
MATERIALE ISOLANTE AUTOSTINGUENTE
CONFORME NORME CEI 50-11 (EC 6932-1)
CAPACITA' 96 MODULI


ICEI Industrie S.p.A.
Via G. Galilei, 41
50021 Firenze - V.le
della Repubblica, 1
Tel. +39 055 26056.1


FIRENZE MOBILITA' PIAZZA ALBERTI
QUADRO Elett. CONTATORI COND. COMMERCIALE EDIF. B4
FRONTE QUADRO


REV. N. 1
REV. N. 1
F01162-B4-CC
F01162-B4-CC
F01162-B4-CC

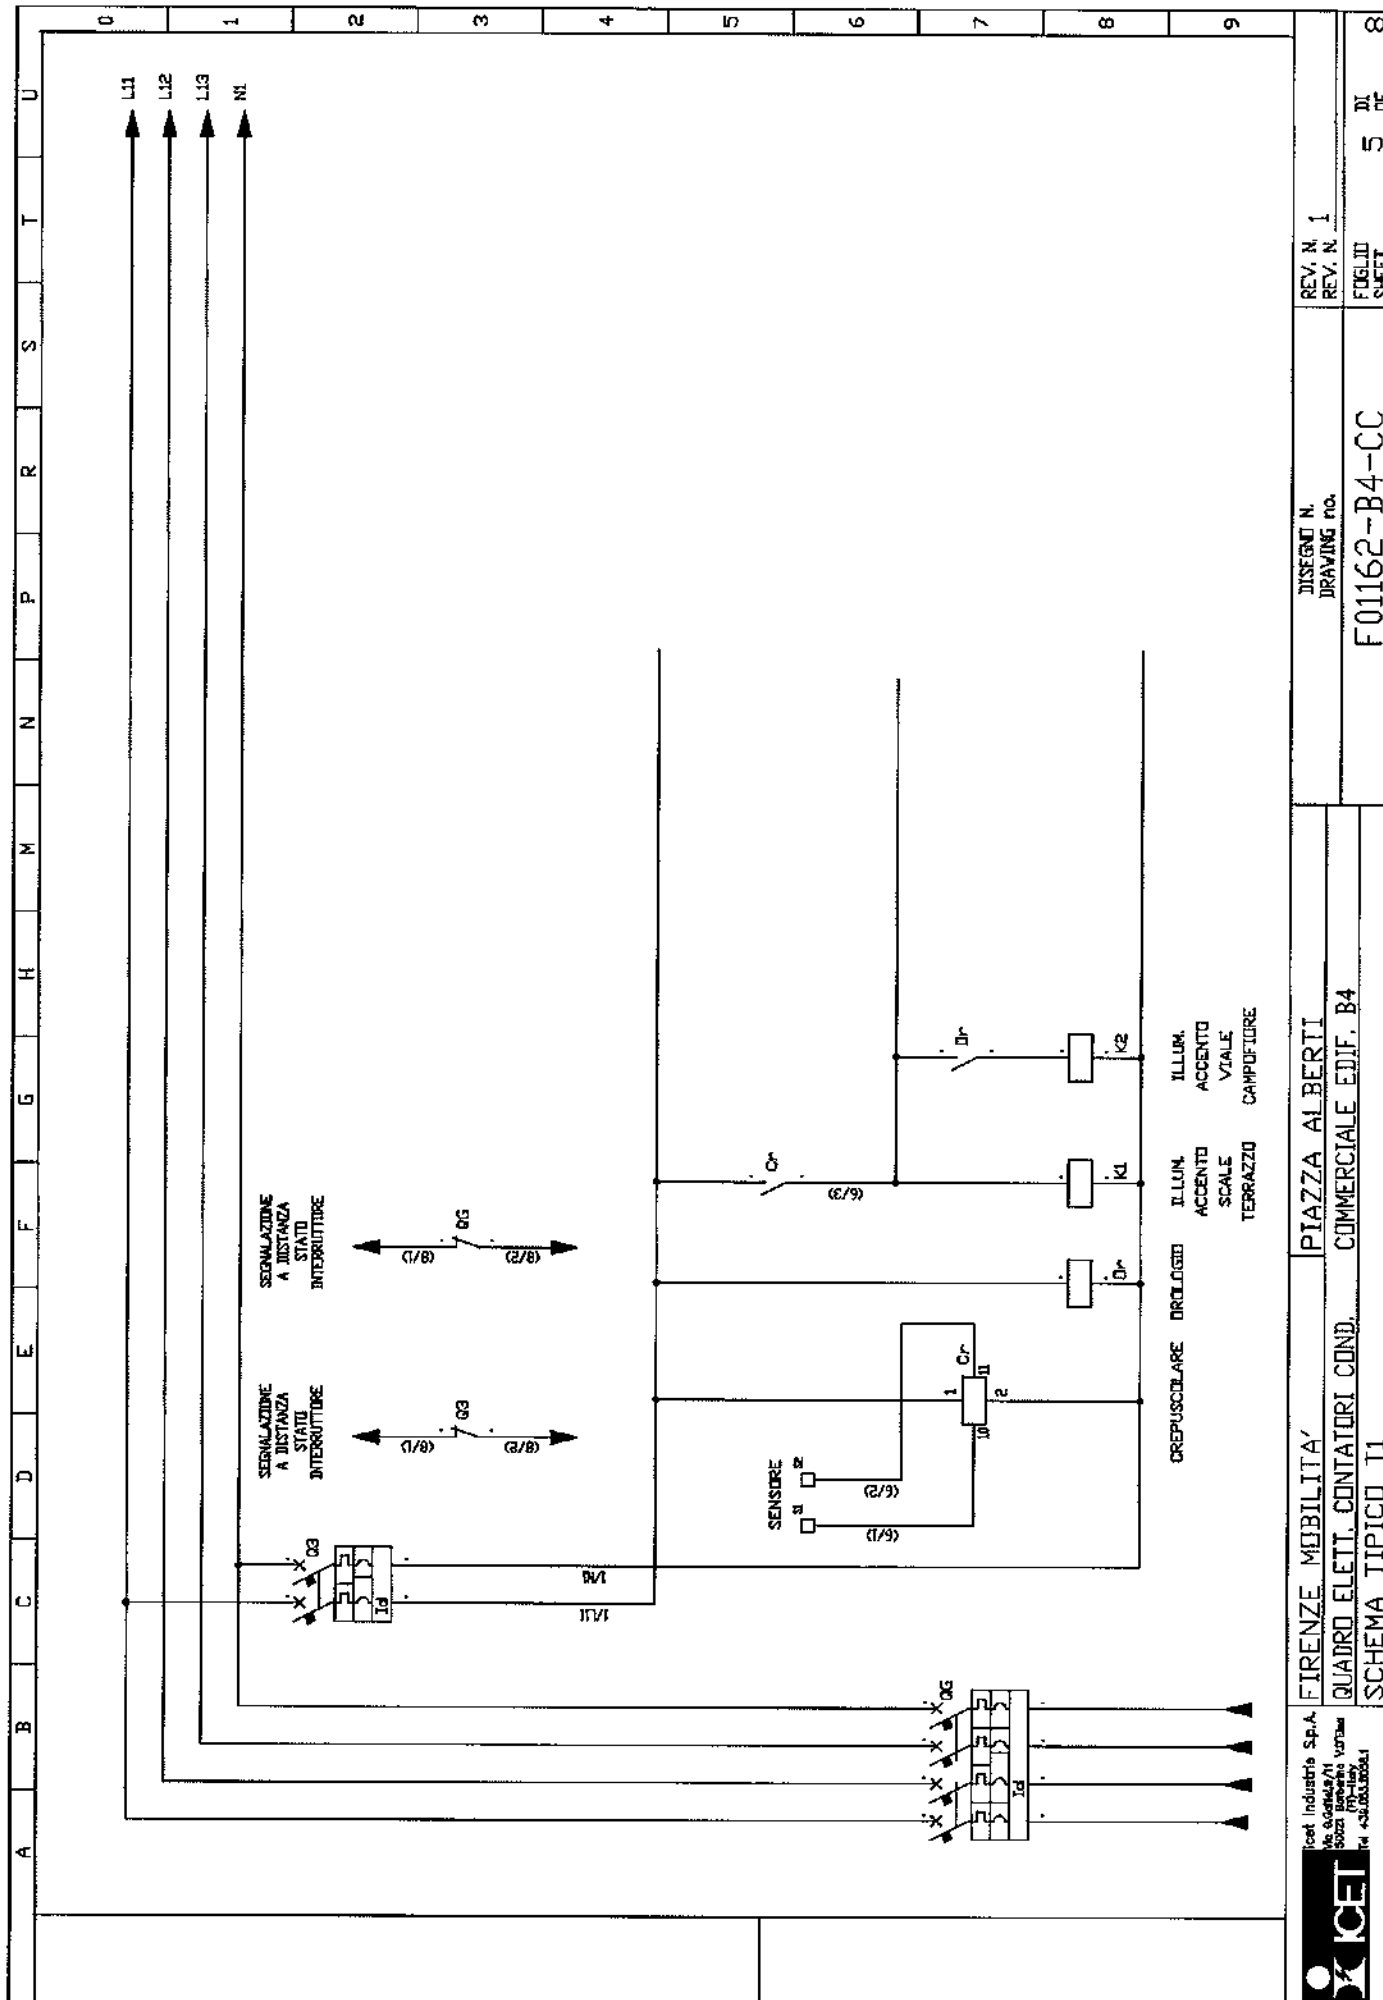


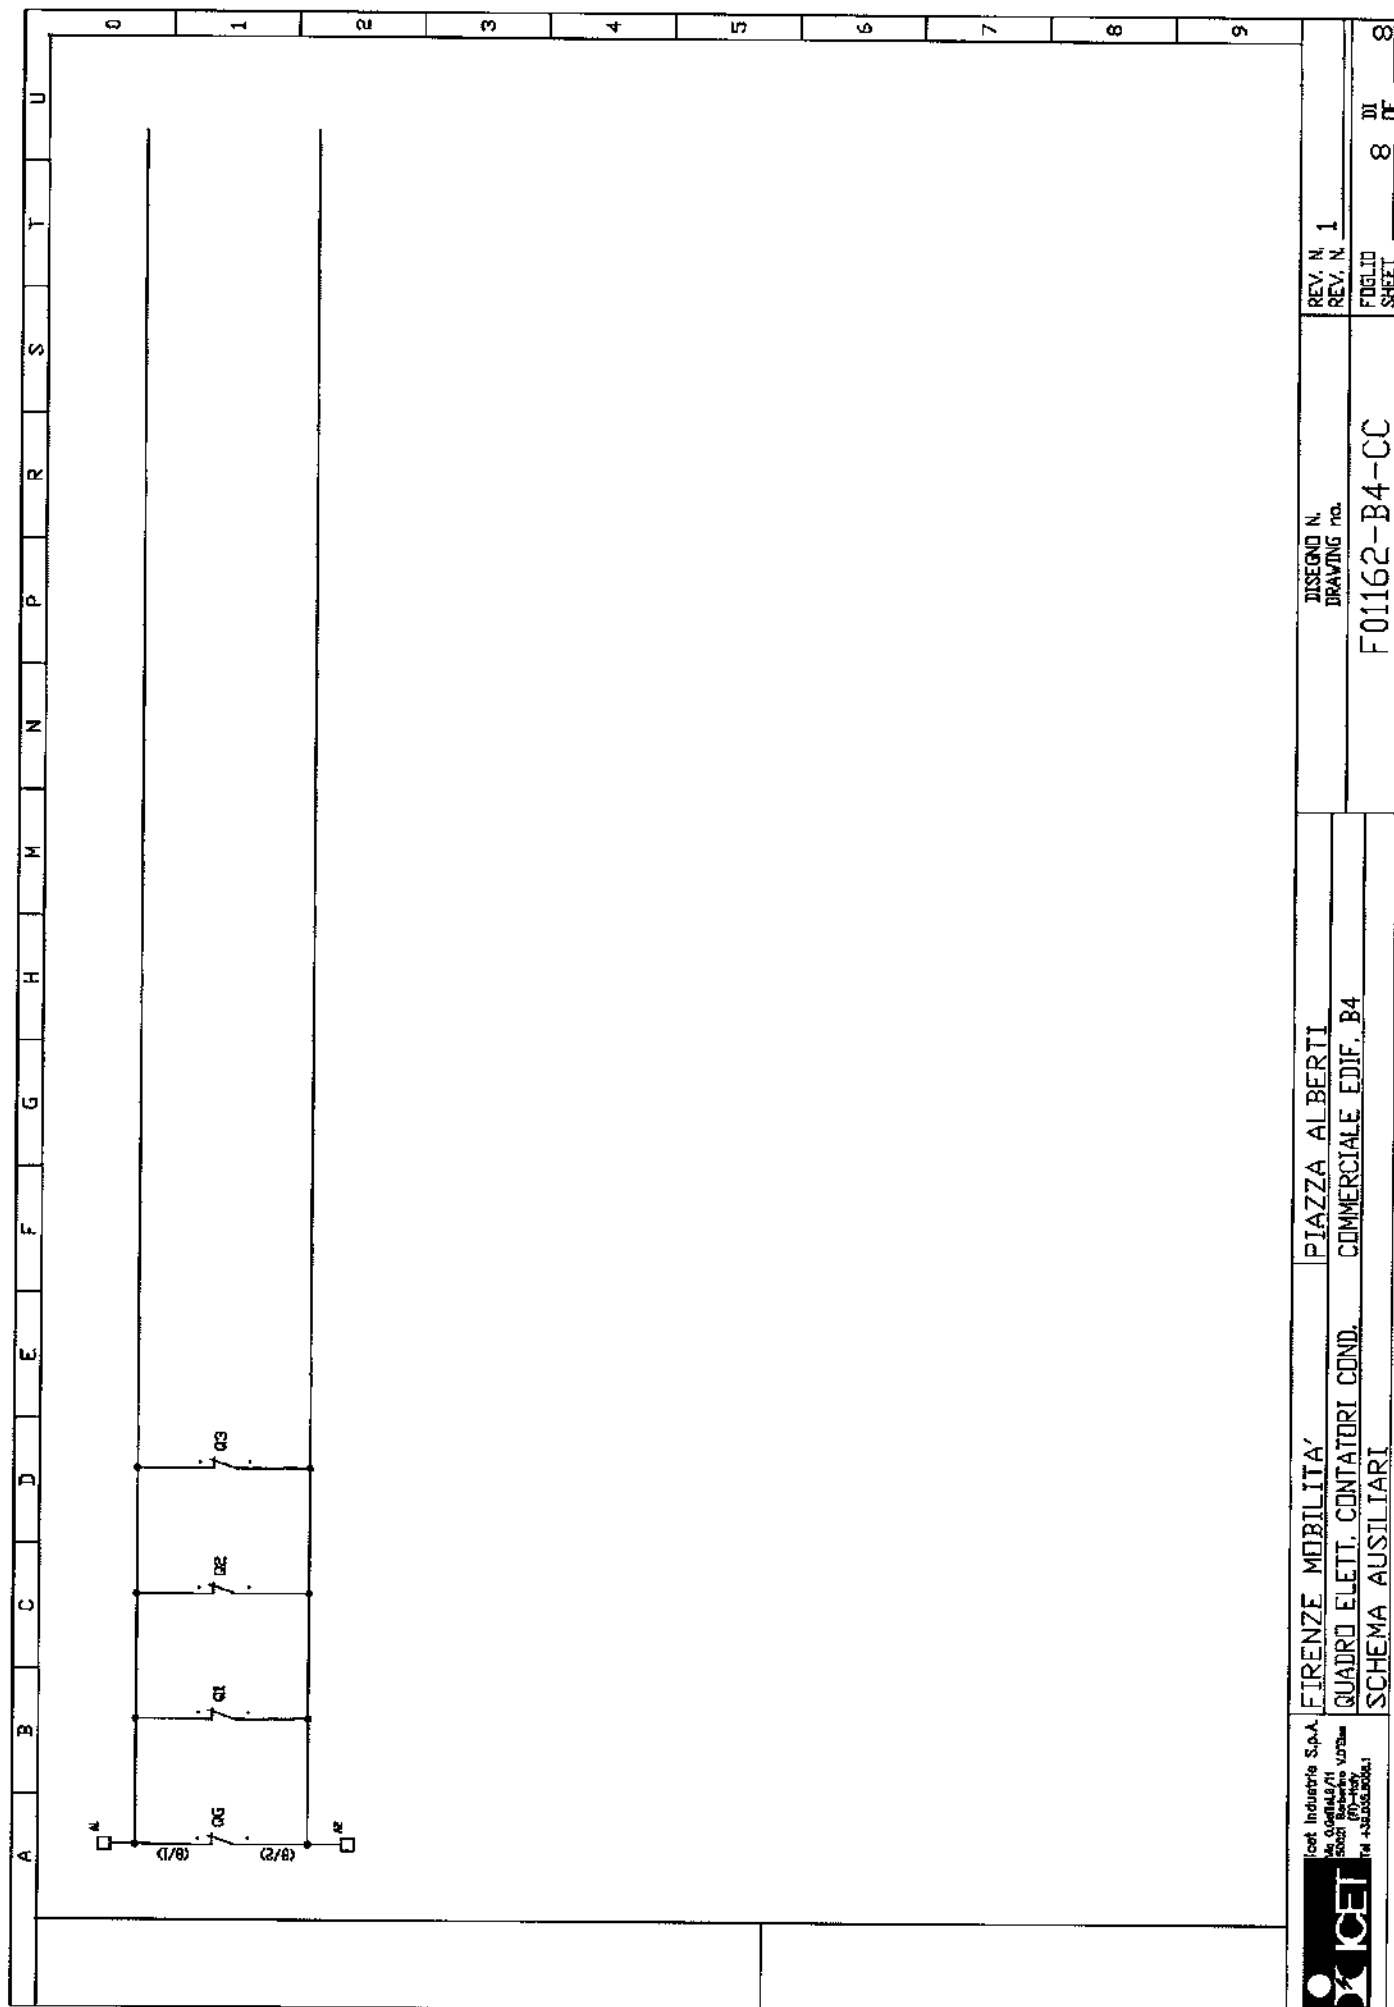
 ICET	ICET Industrie Sp.A. Via Salaria 41 50139 Firenze (FI) Tel. 4380430041	FIRENZE MOBILITA'	PIAZZA ALBERTI	DISCENI N. DRAWING NO.	REV. N. 1 REV. N. 1	F01162-B4-CC	F01162-B4-CC	F01162-B4-CC	F01162-B4-CC
		QUADRO Elett. CONTATORI COND.	COMMERCIALE EDIF. B4						
		SCHEMA TIPOICO T1							
							5	DI	8

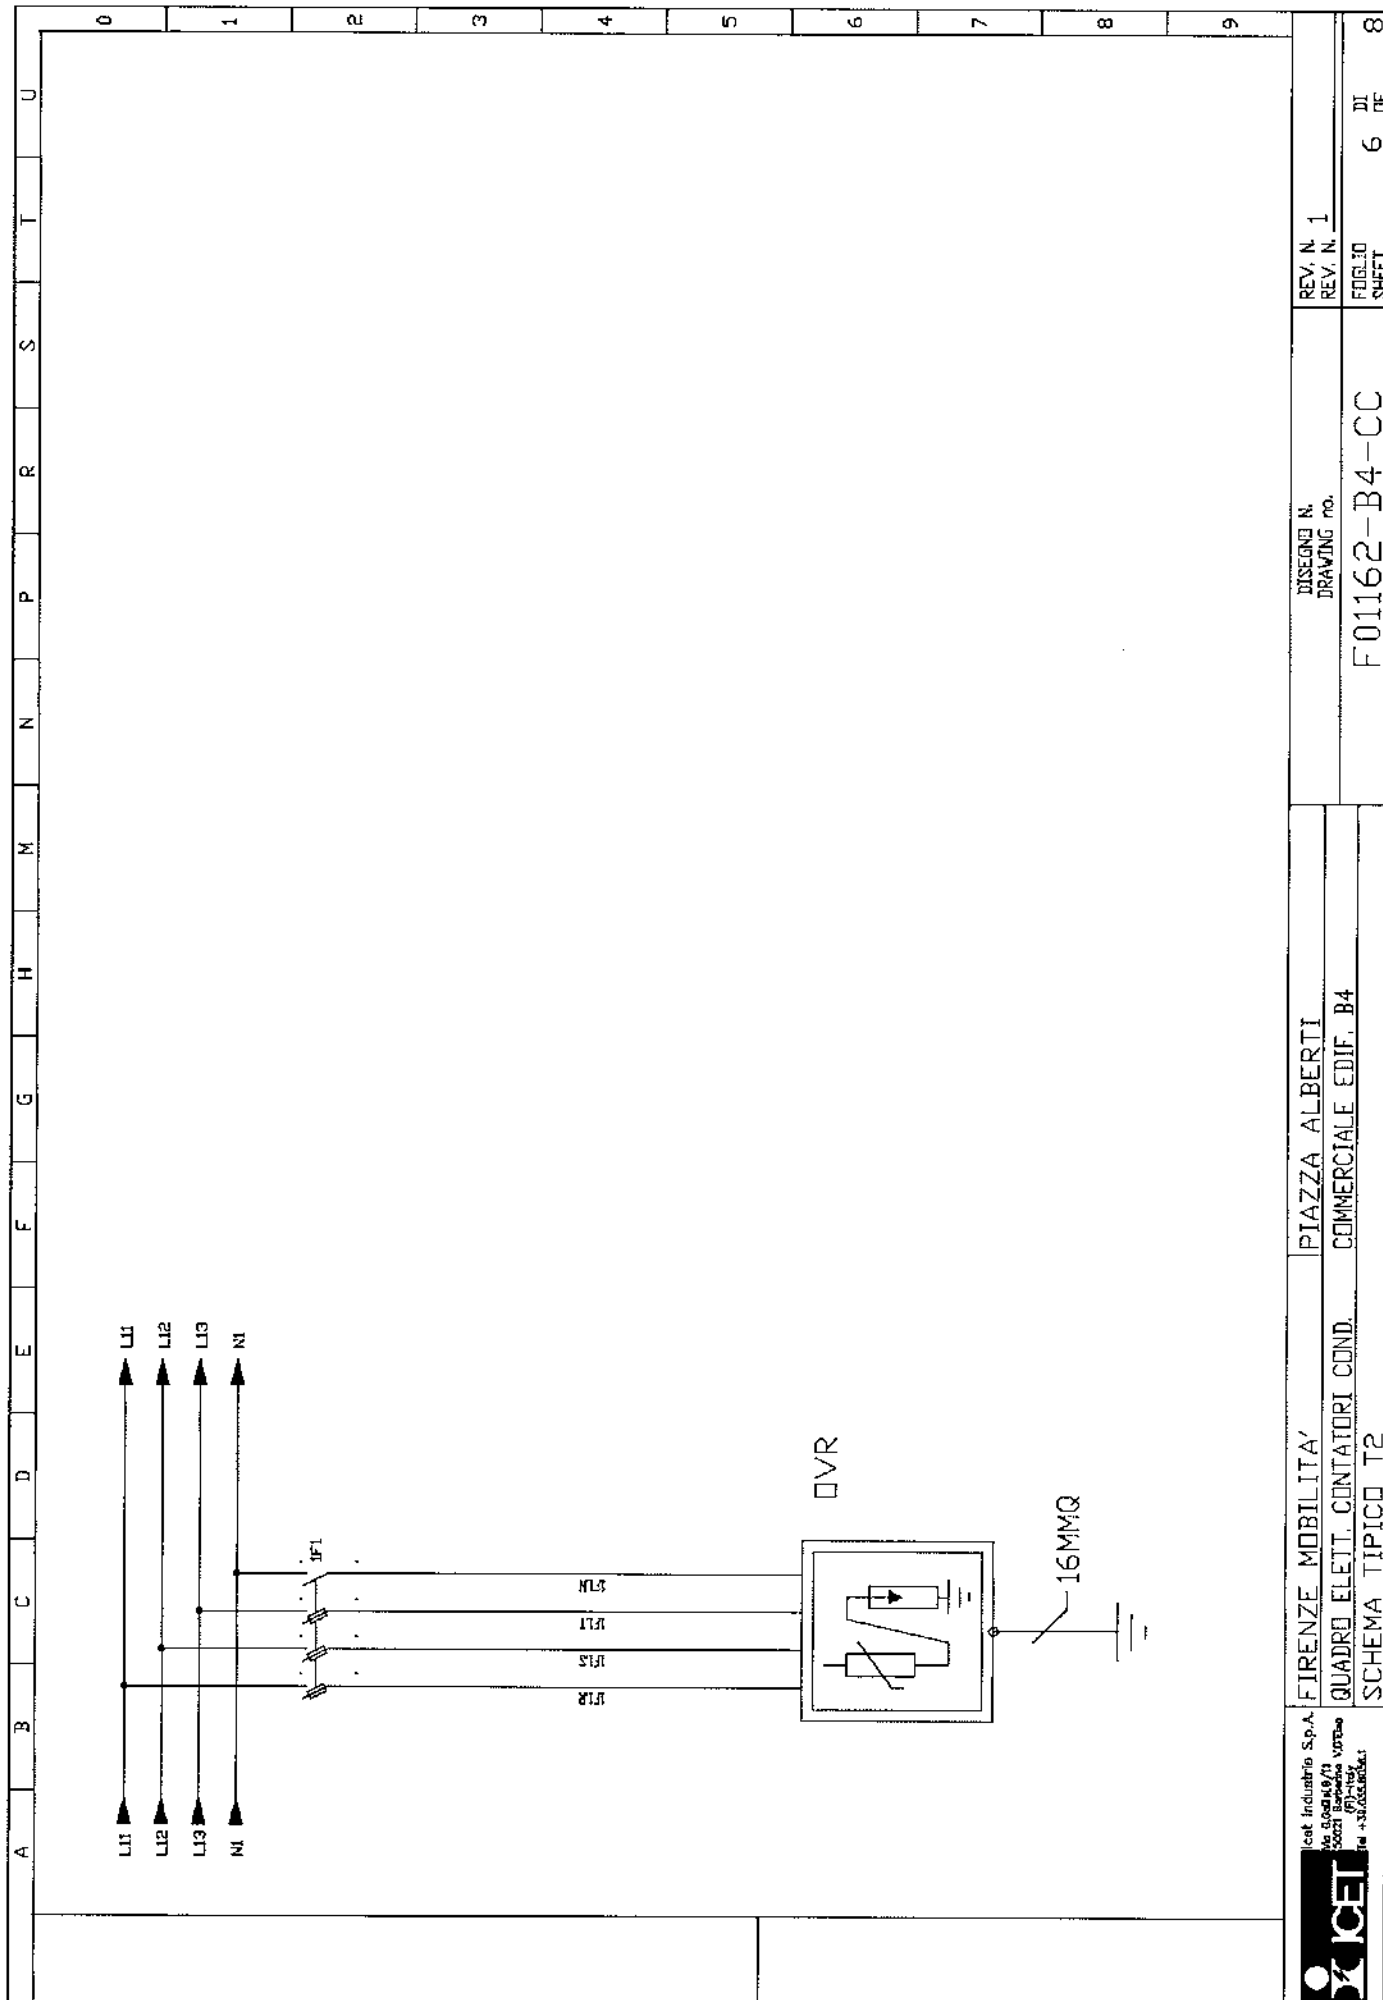

 ICET Icat Industria S.p.A. Via E. Mattei 19/71 50021 Firenze - V.le Sesto 10 Tel. +39.055.856.1	FIRENZE MOBILITA'	PIAZZA ALBERTI	DESIGN N. DRAWING no.	REV. N. 1
	QUADRO Elett. CONTATORI COND.	COMMERCIALE EDIF. B4	F01162-B4-CC	REV. N. 1
	SCHEMA TIPICO T2			FOGLIO SHEET 6 DI 8

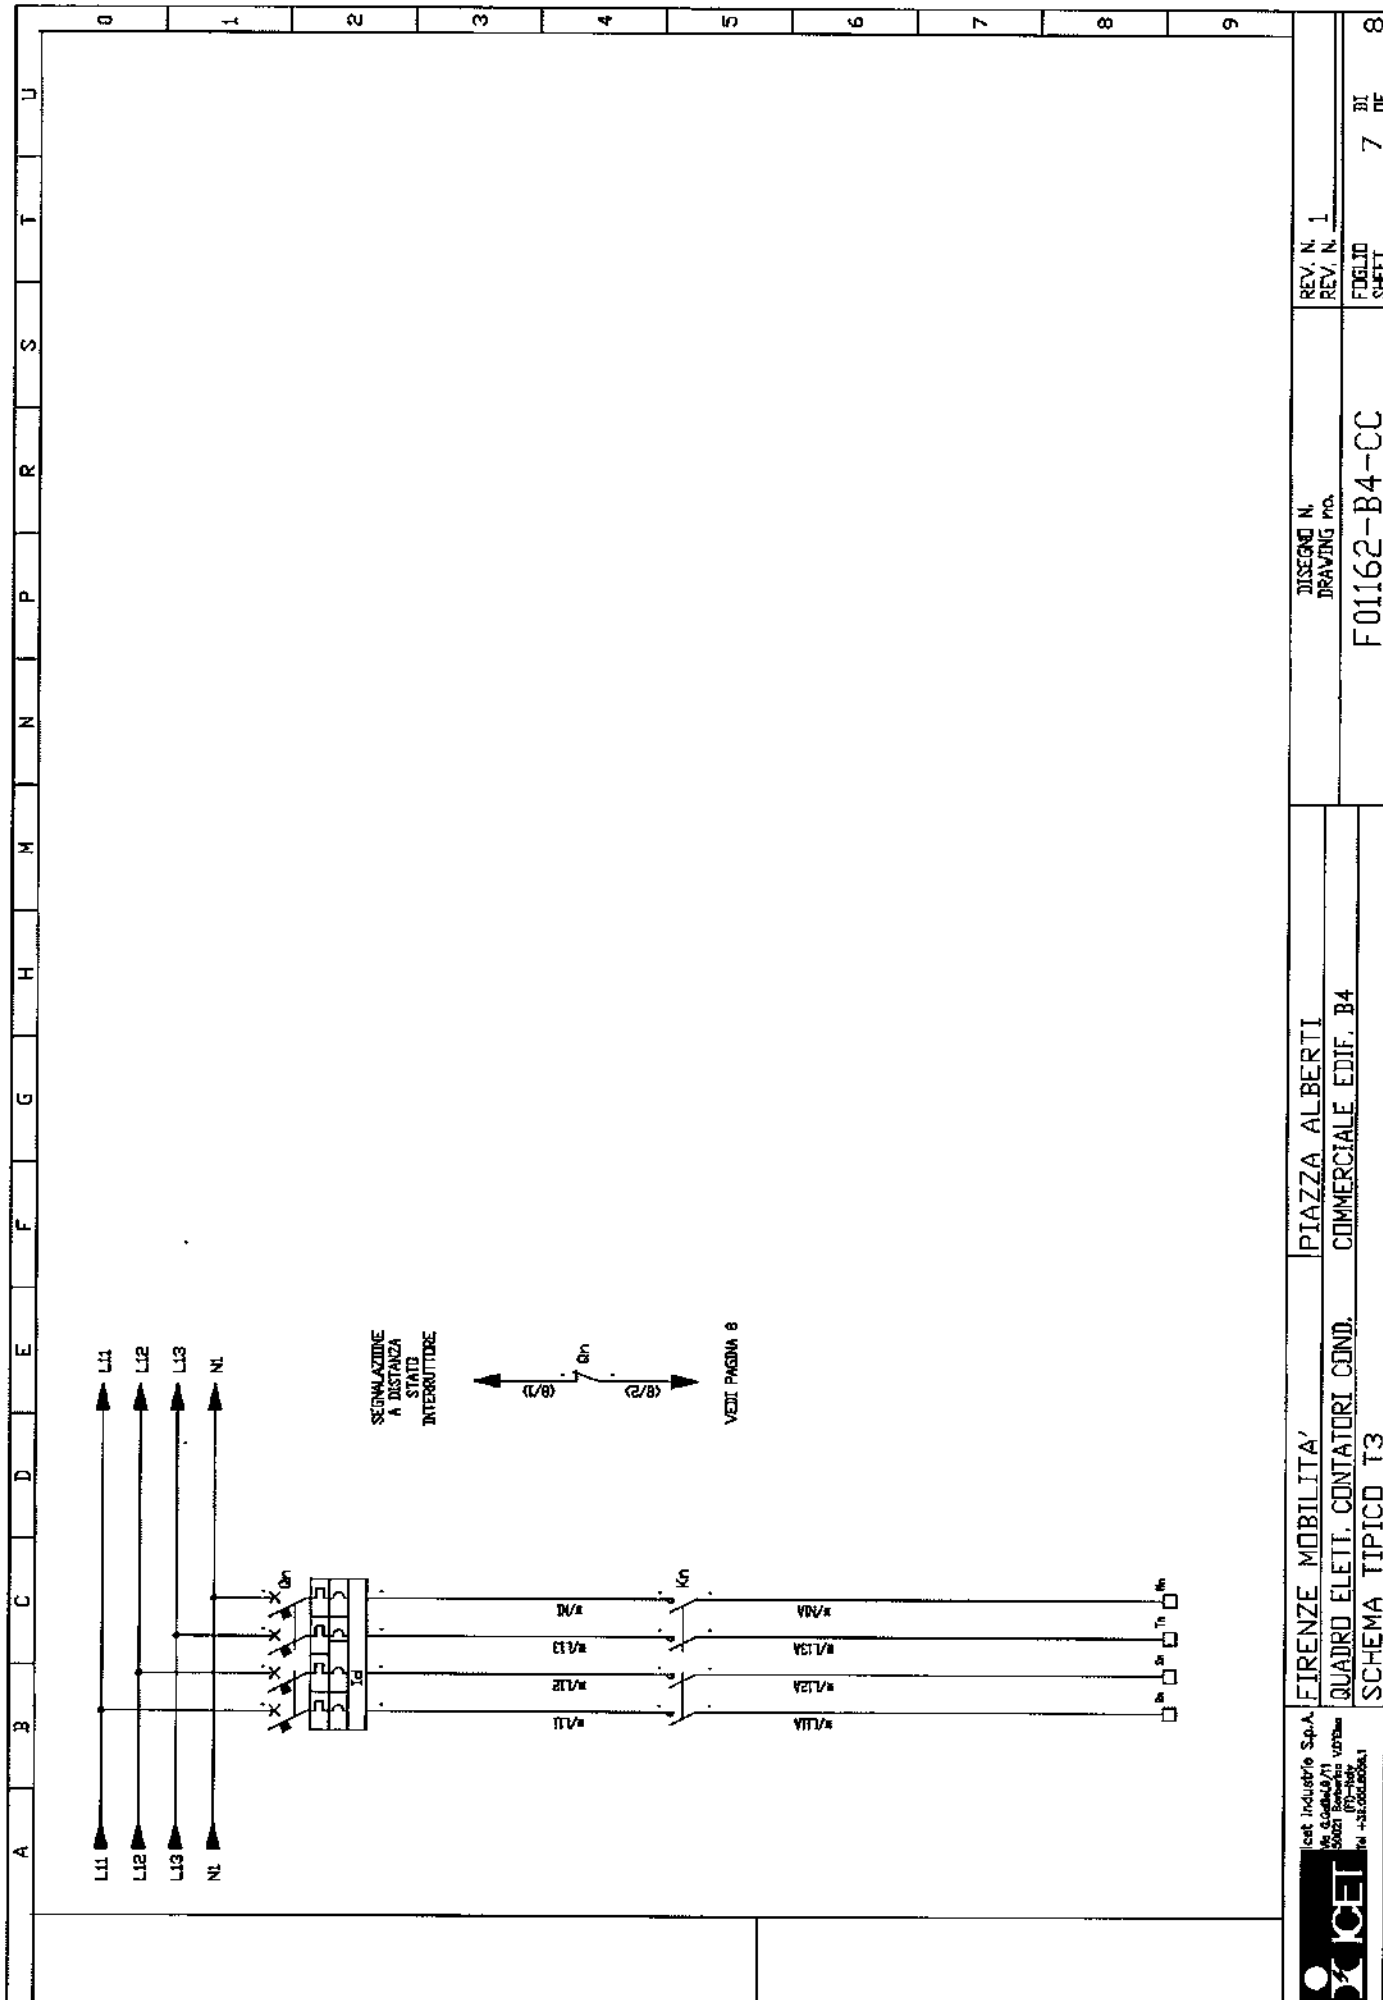

	QUADRO Elett. CONTATORI COND.		COMMERCIALE EDIF. B4		REV. N.		
	SCHEMA TIPICO T3				Foglio SHEET		



ICET Industrie S.p.A.

FIRENZE MOBILITA'
QUADRO Elett. CONTATTORI COND.
SCHEMA AUSILIARI

PIAZZA ALBERTI
COMMERCIALE EDIF. B4

DISEGNO N.
DRAWING no.

F01162-B4-CC

REV. N. 1
REV. N.

Foglio 8 di 8
SHEET



ISO 9001:2000
CERT. N. 9165.ELT



L'ELETTROTECNICA spa
Via Melega, 48
56026 S. Giorgio (Pisa)
Tel. 050/741740 - Fax 050/741744
sito www.lelettrotecnica.it
e-mail info@lelettrotecnica.it

C.C.I.A.A. PISA N°53117
ALBO ARTIGIANI N°22968
TRIB. DI PISA 13904
P. IVA 00132300500

Dichiarazione di conformità alla regola dell'arte

nr. 001728

Spett.le **ICET SPA**
Via Galilei, 9/11
50021 Barberino Vald'Elsa (FI)

Il prodotto : Quadro elettrico distribuzione riferimento ns. matr. 110/2007 "Q.E. Contatori
Cond. Commerciale Edif. B4"

Dati principali: Tensione nominale: _____ 230/400V
Corrente nominale del quadro (Inq): _____ 13,60A
Grado di protezione: _____ IP 66
Potenza dissipabile dall'involucro (ABB Gemini 1SL0214A00) : __ 102,00W
Potenza dissipata dalle apparecchiature: _____ 24,82W
Schema elettrico di riferimento **F01162-B4-CC**

è conforme alla norma:

Norma sperimentale CEI 23-51 "Prescrizioni per la realizzazione, la verifica e le prove dei
quadri di distribuzione per installazioni fisse per uso domestico e similare".

San Giorgio, lì 19/09/2007

Per il Cliente