

# CONDOMINIALE

# EDIFICIO B3


PIAZZA ALBERTI

FIRENZE MOBILITA'

**ICET INDUSTRIE S.P.A.**

**POLITECNICA**  
Ingegneria ed Architettura Soc. Coop.  
SEDE OPERATIVA DI FIRENZE  
Viale Amendola n° 6 Int. 3  
50121 FIRENZE  
Tel. 055.2001660 - Fax 055.2344856  
C.F. e P. IVA 00345720361




4								
3								
2								
1	COME COSTRUITO		STRICCHI	BILGIARDI	BONELLI	06/09/07		
0	Per Approvazione		STRICCHI	BILGIARDI	BONELLI	20/12/06		
Rev	Descrizione		Preparato	Controllato	Approvato	Data		
			Disegno - Drawing		File - File			
			F01162-B3-C		F01162-B3-C			
			Commessa - Job		F01162			
Cliente - Client FIRENZE MOBILITA'			Gest Industrie S.p.A. Via C. Galvani, 71 50027 Barberio Valpiana (Pr) - Italy Tel. +390574561		Formato - Size A4			
Impianto - Plant PIAZZA ALBERTI					Scala - / 			
Oggetto - Object QUADRO Elett. CONDOMINIALE EDIFICIO B3					Foglio Sheet 1 di of 11			
Documento di proprietà ICET. Riproduzione vietata senza autorizzazione. This Drawing is property of ICET. Reproduction is forbidden without authorization.								





CASSETTA EUROPA POLICARBONATO  
 ESECUZIONE STAGNA IP 65  
 PORTA FRONTALE FUME  
 MATERIALE ISOLANTE AUTOESTINGENTE  
 CONFERME NIMME OD 50-11 (EC 682.1)  
 CAPACITA' 54 MODULI

380  
 570  
 140

F01162-B3-C

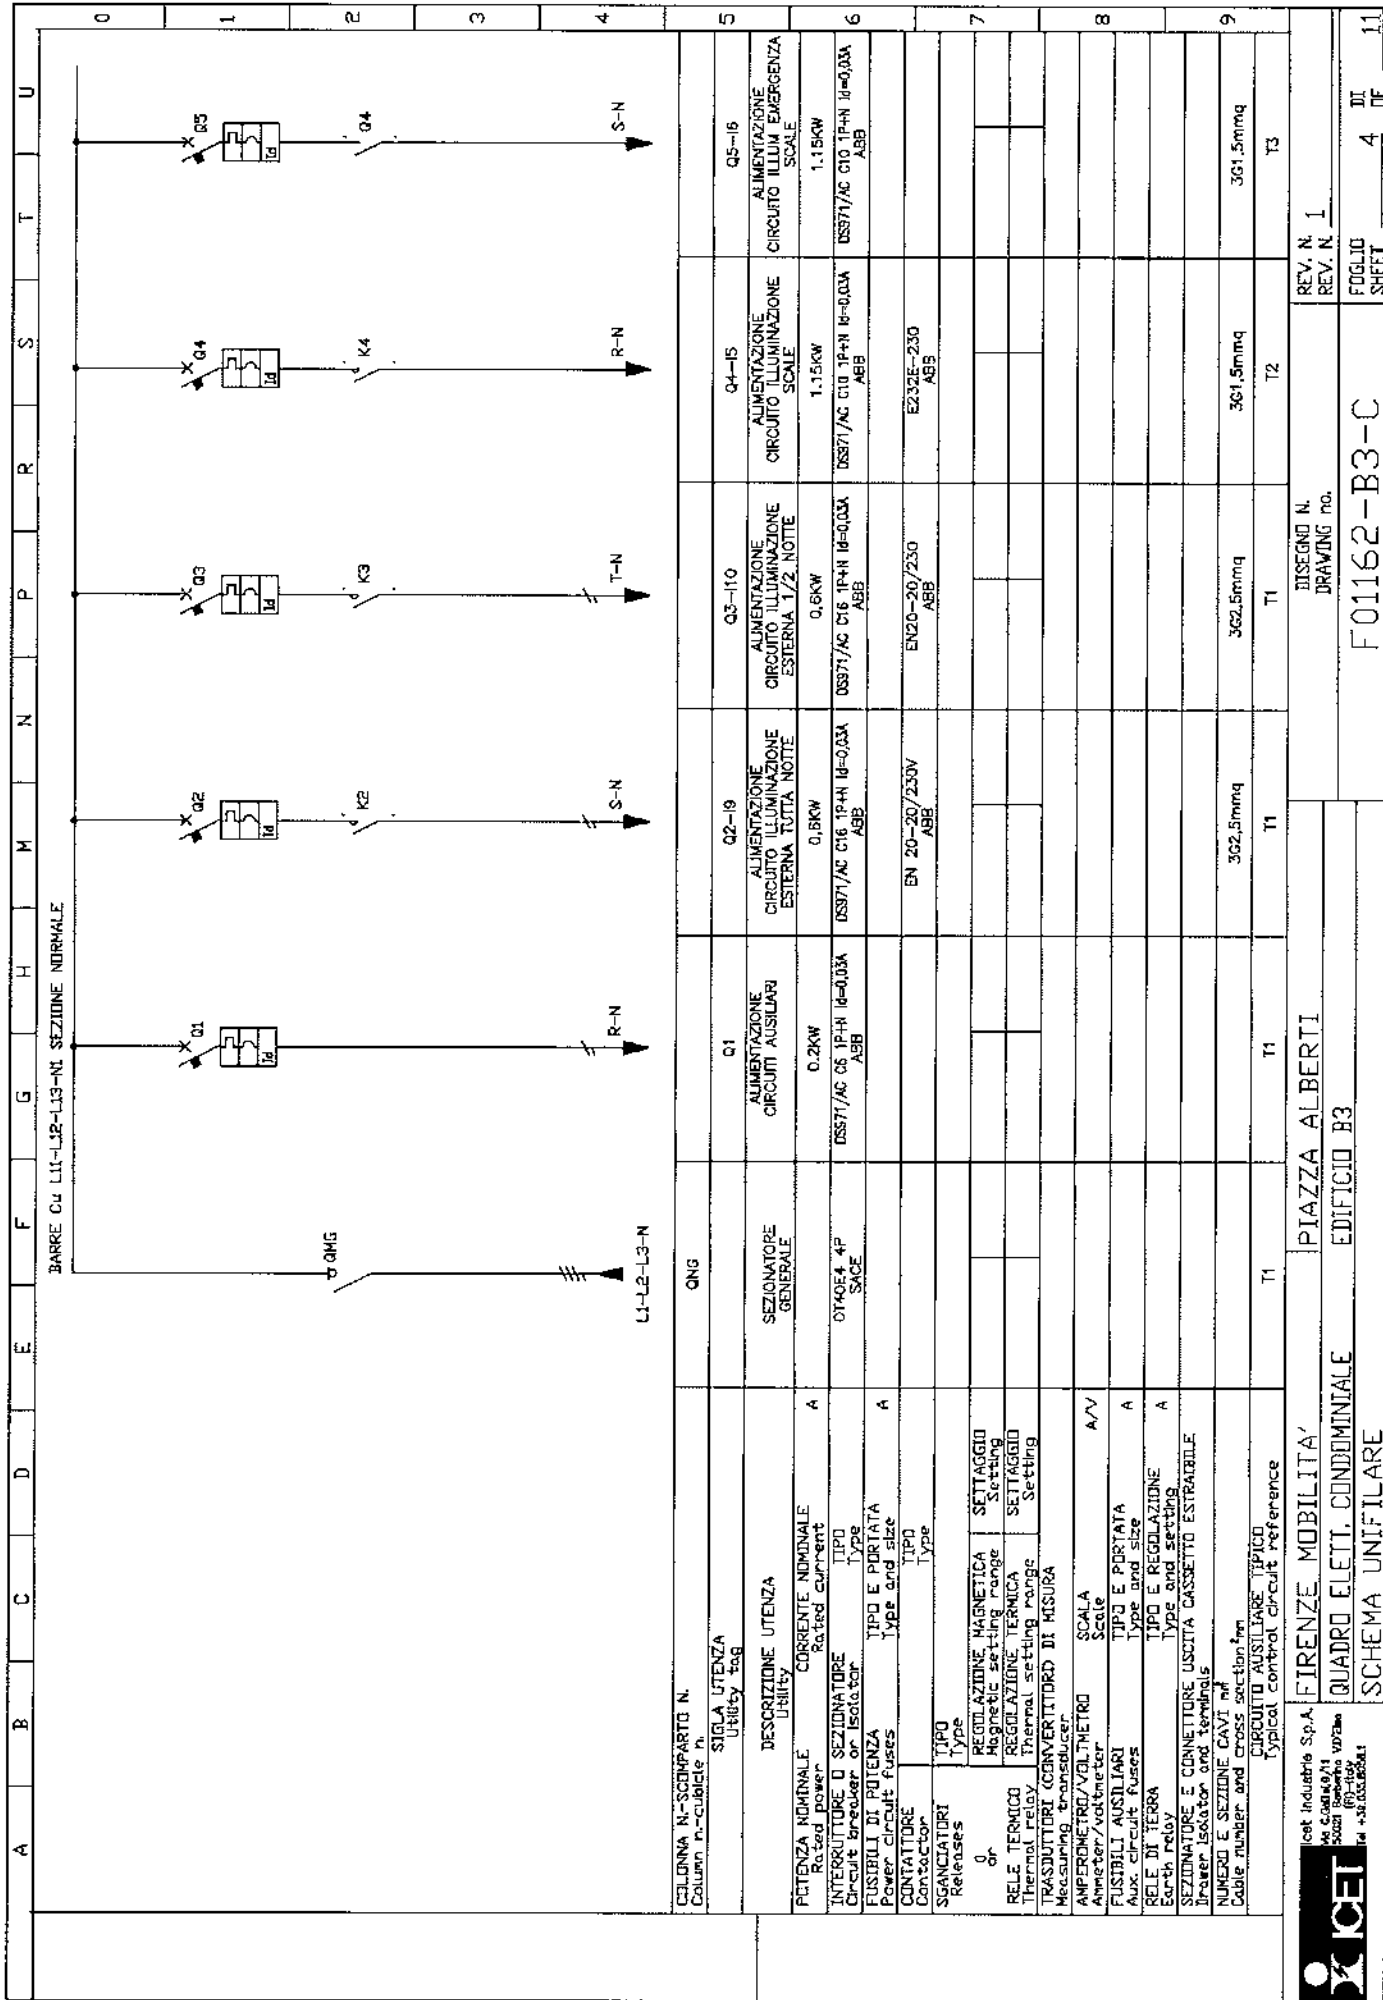

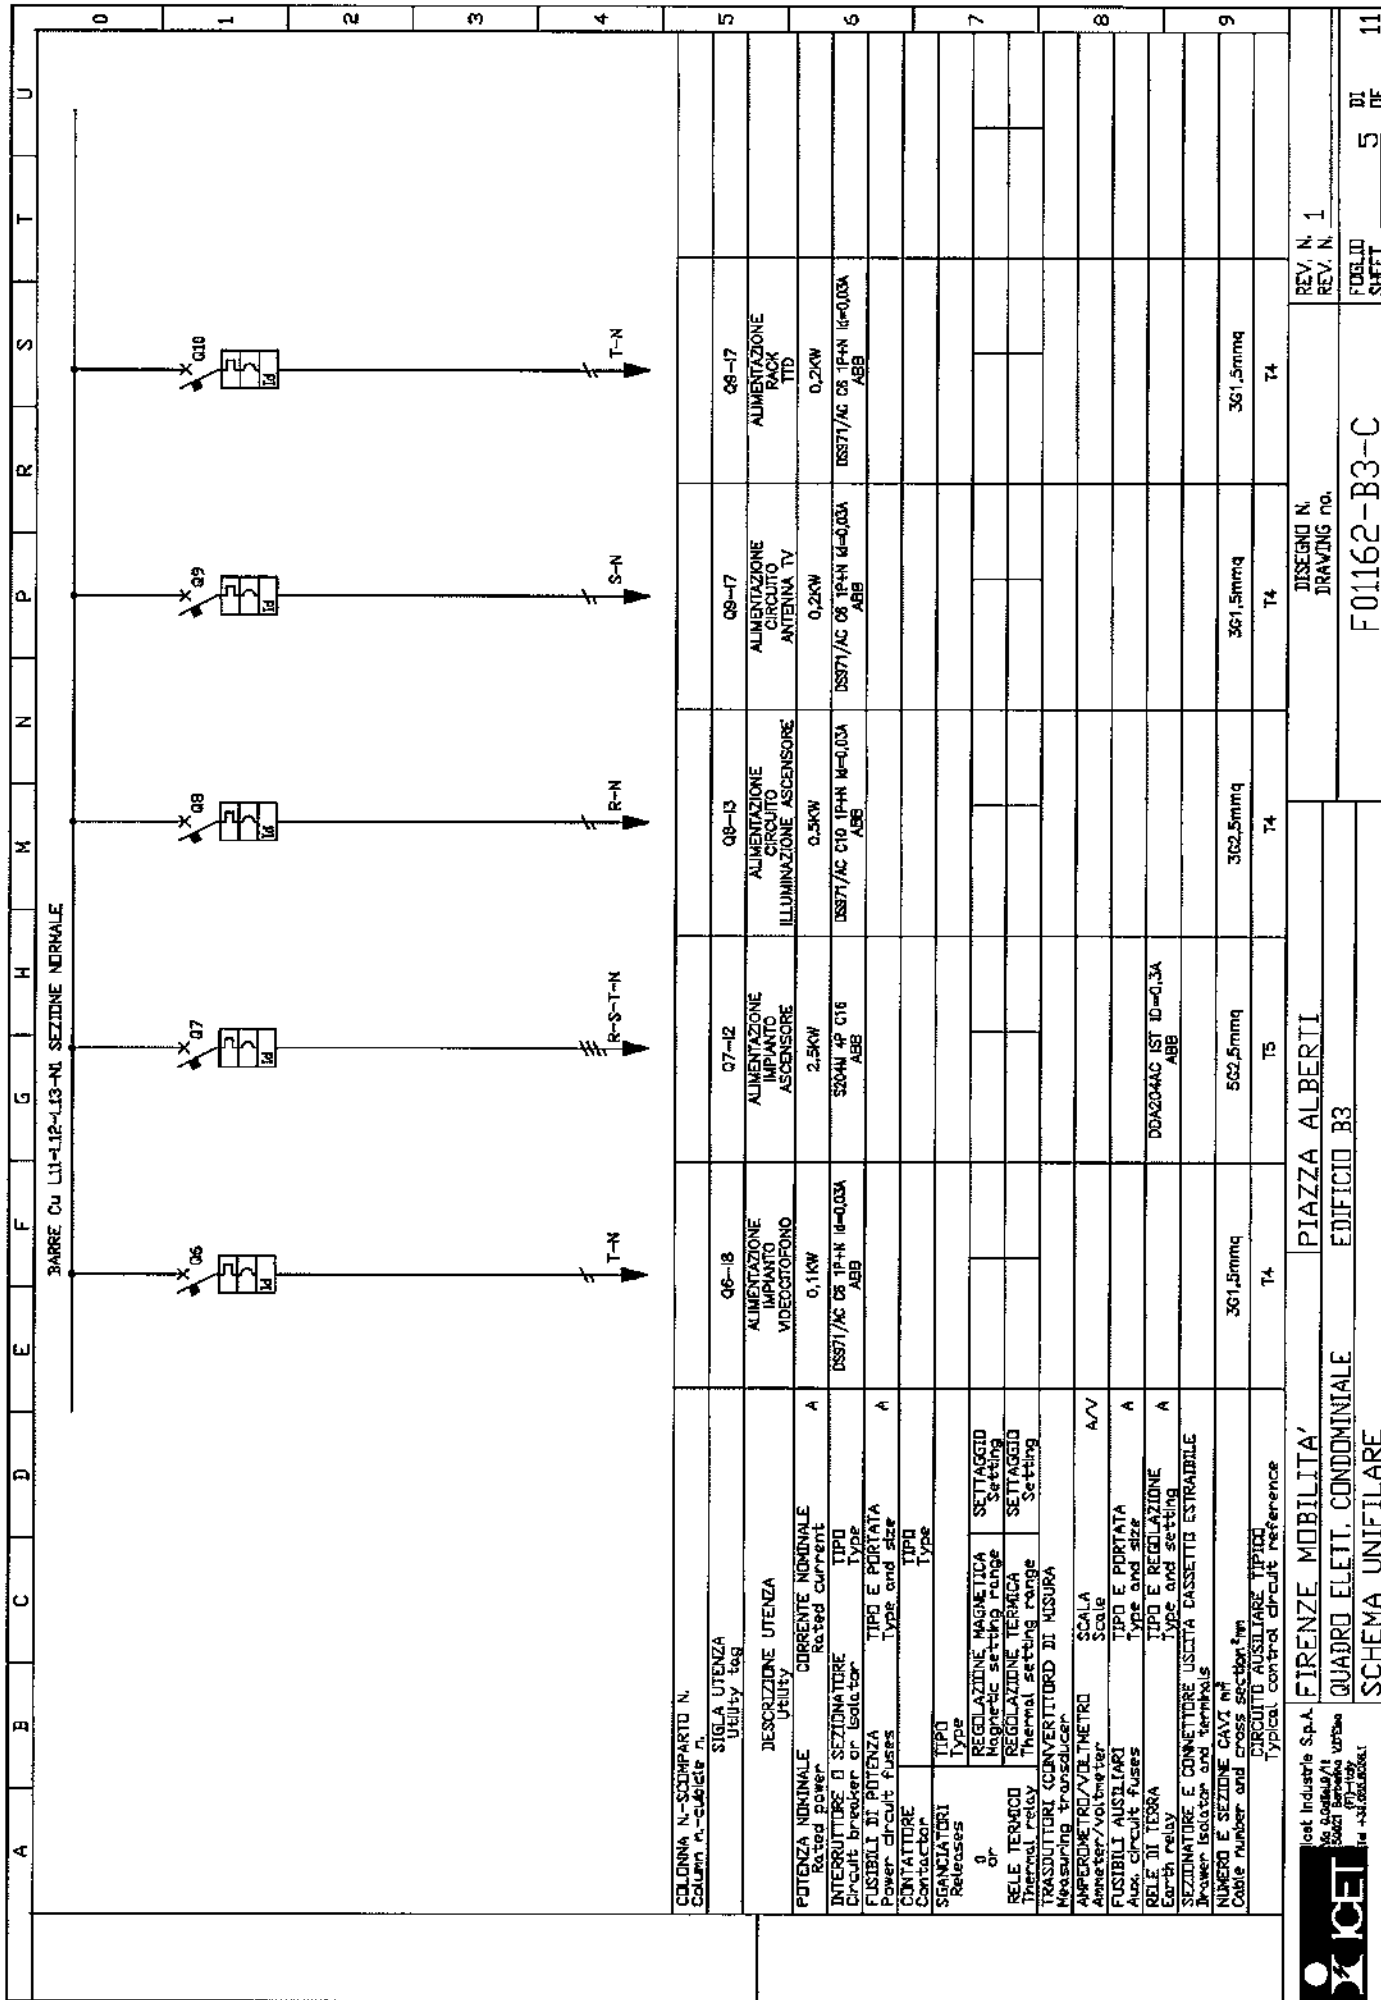


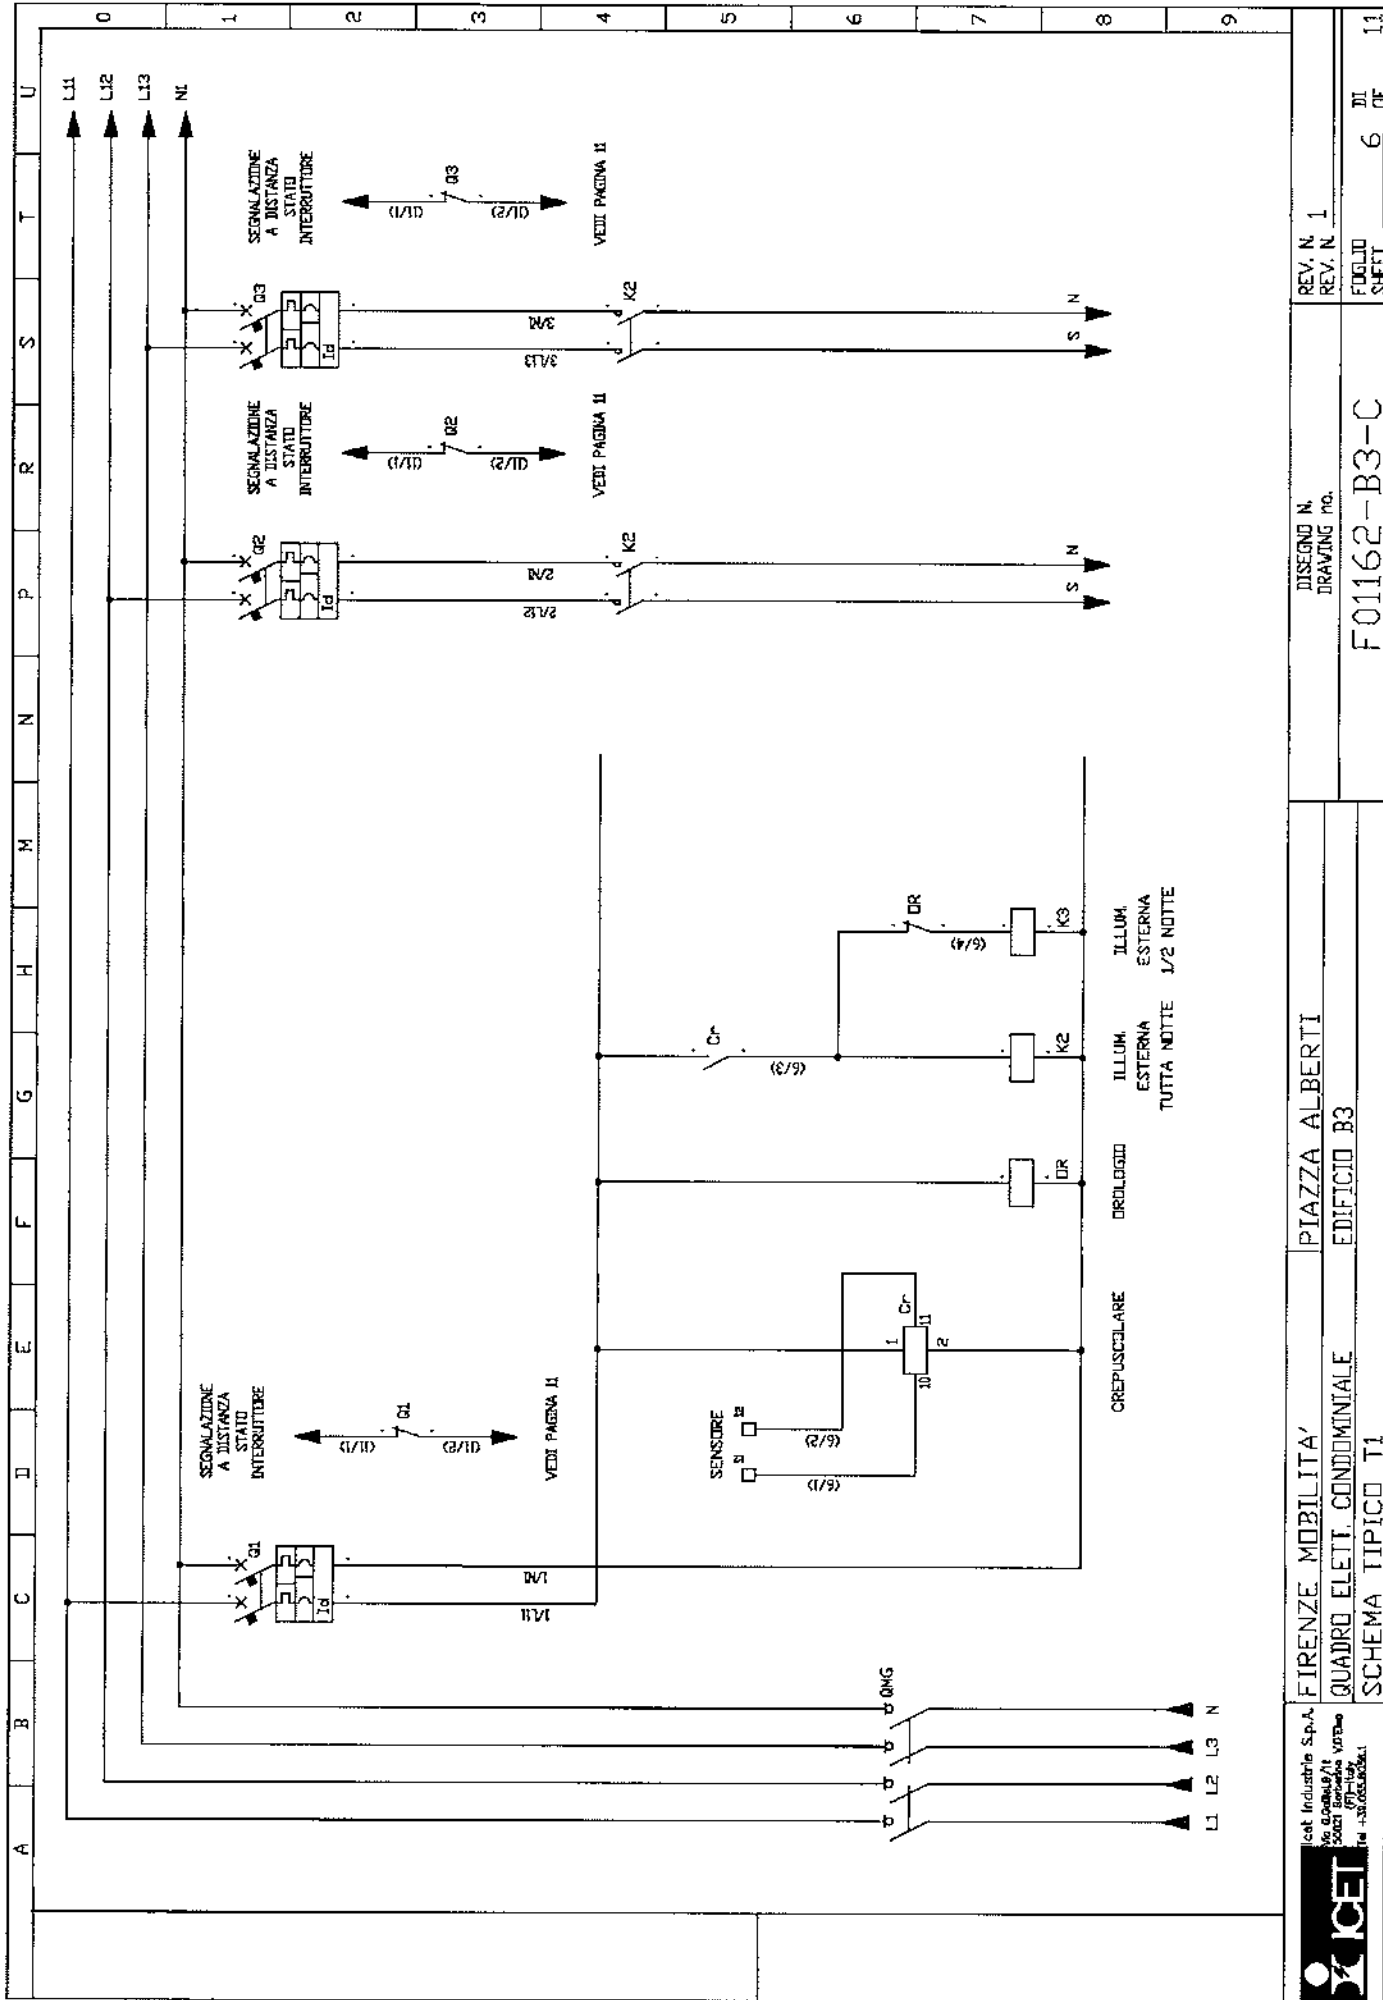


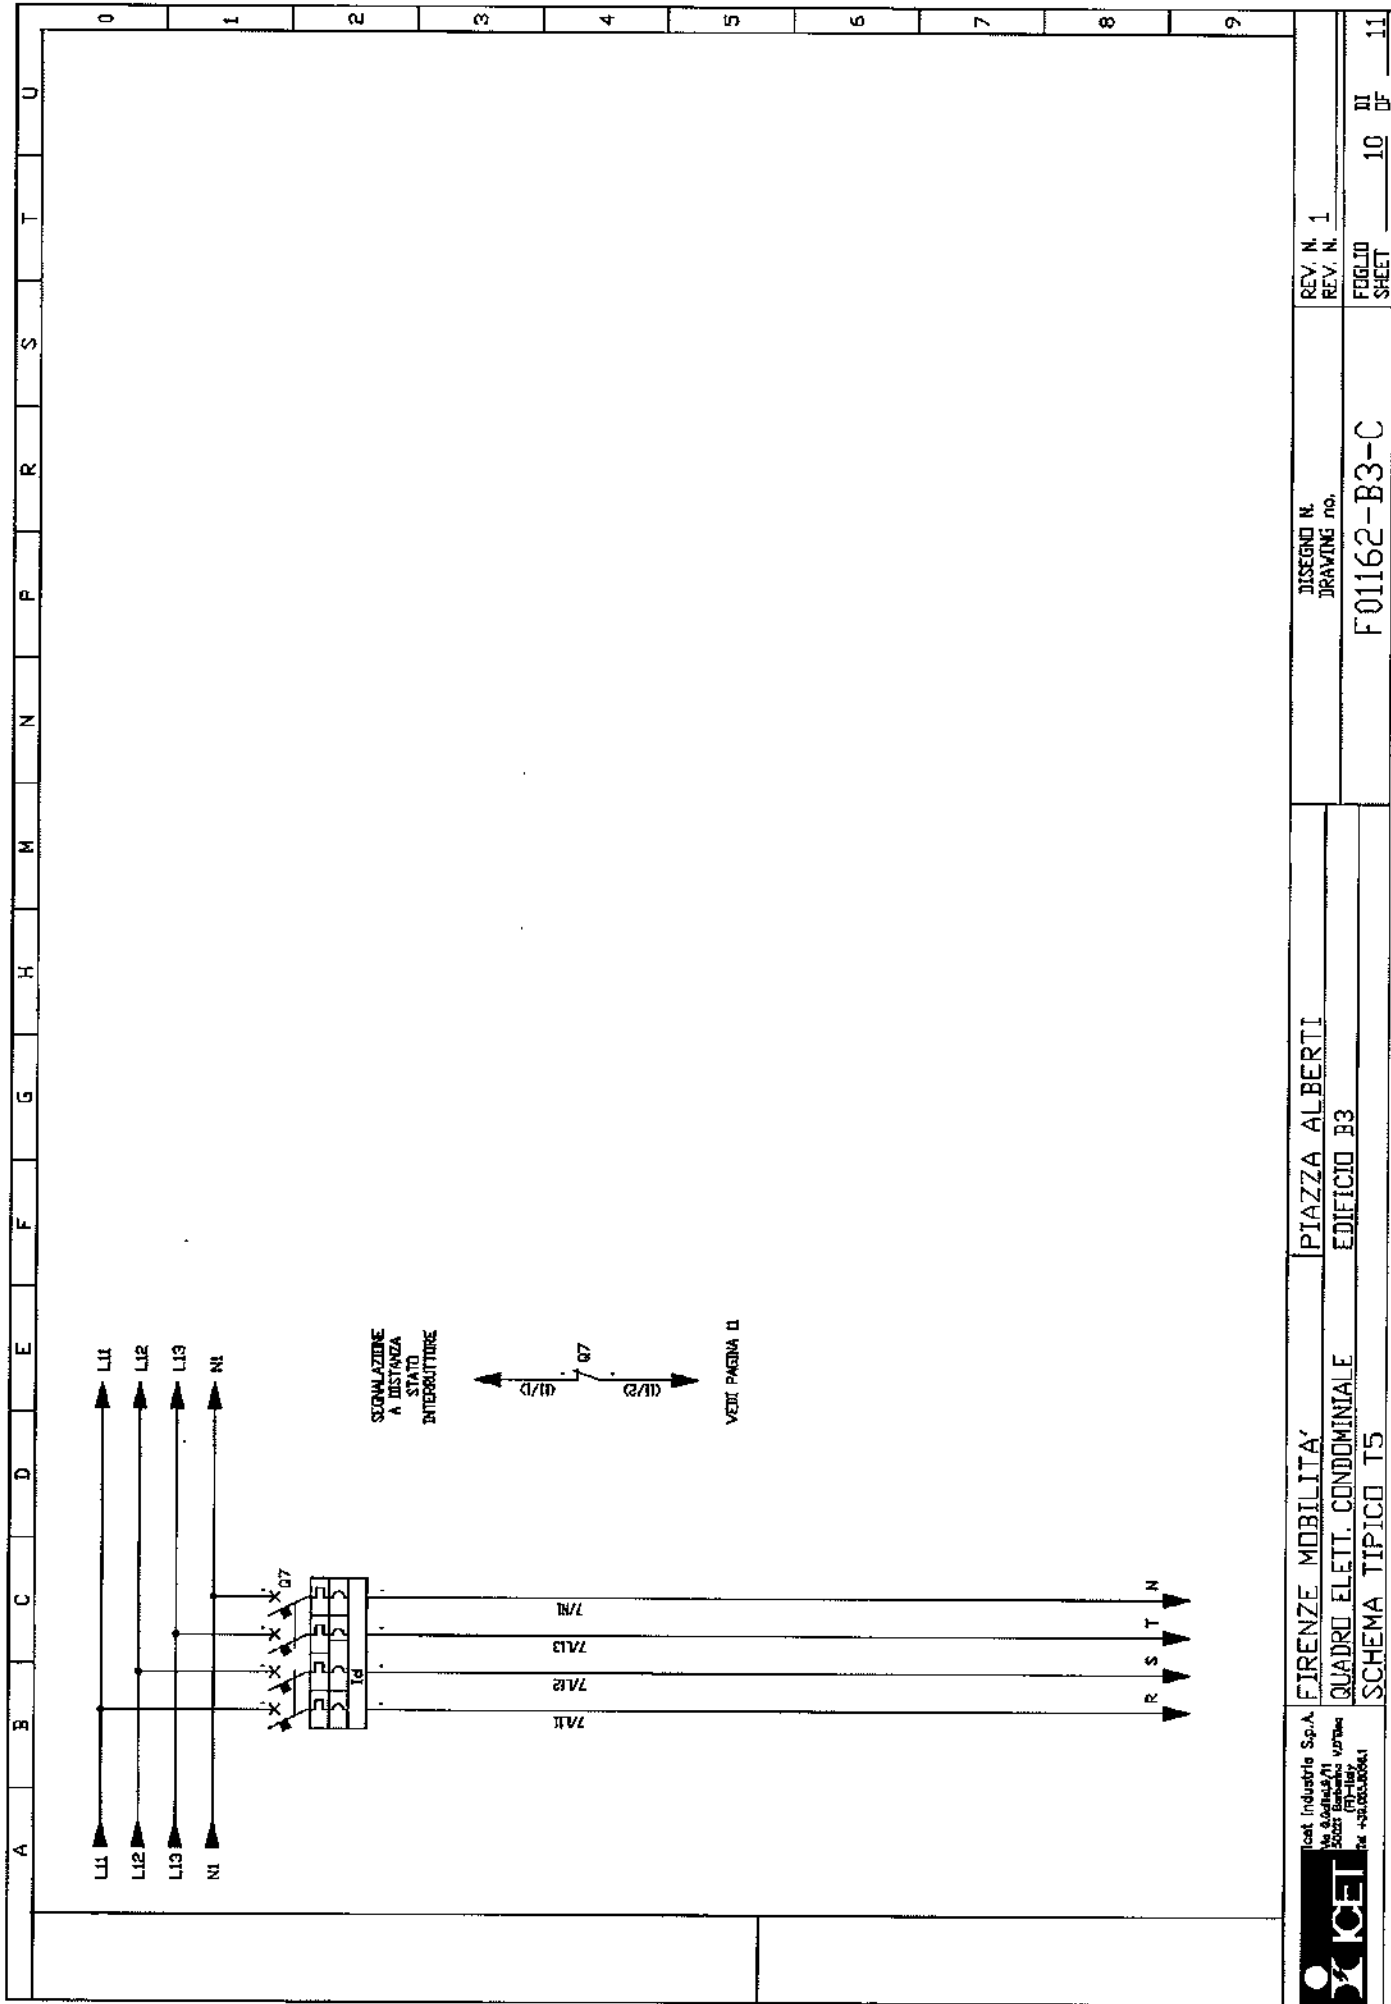





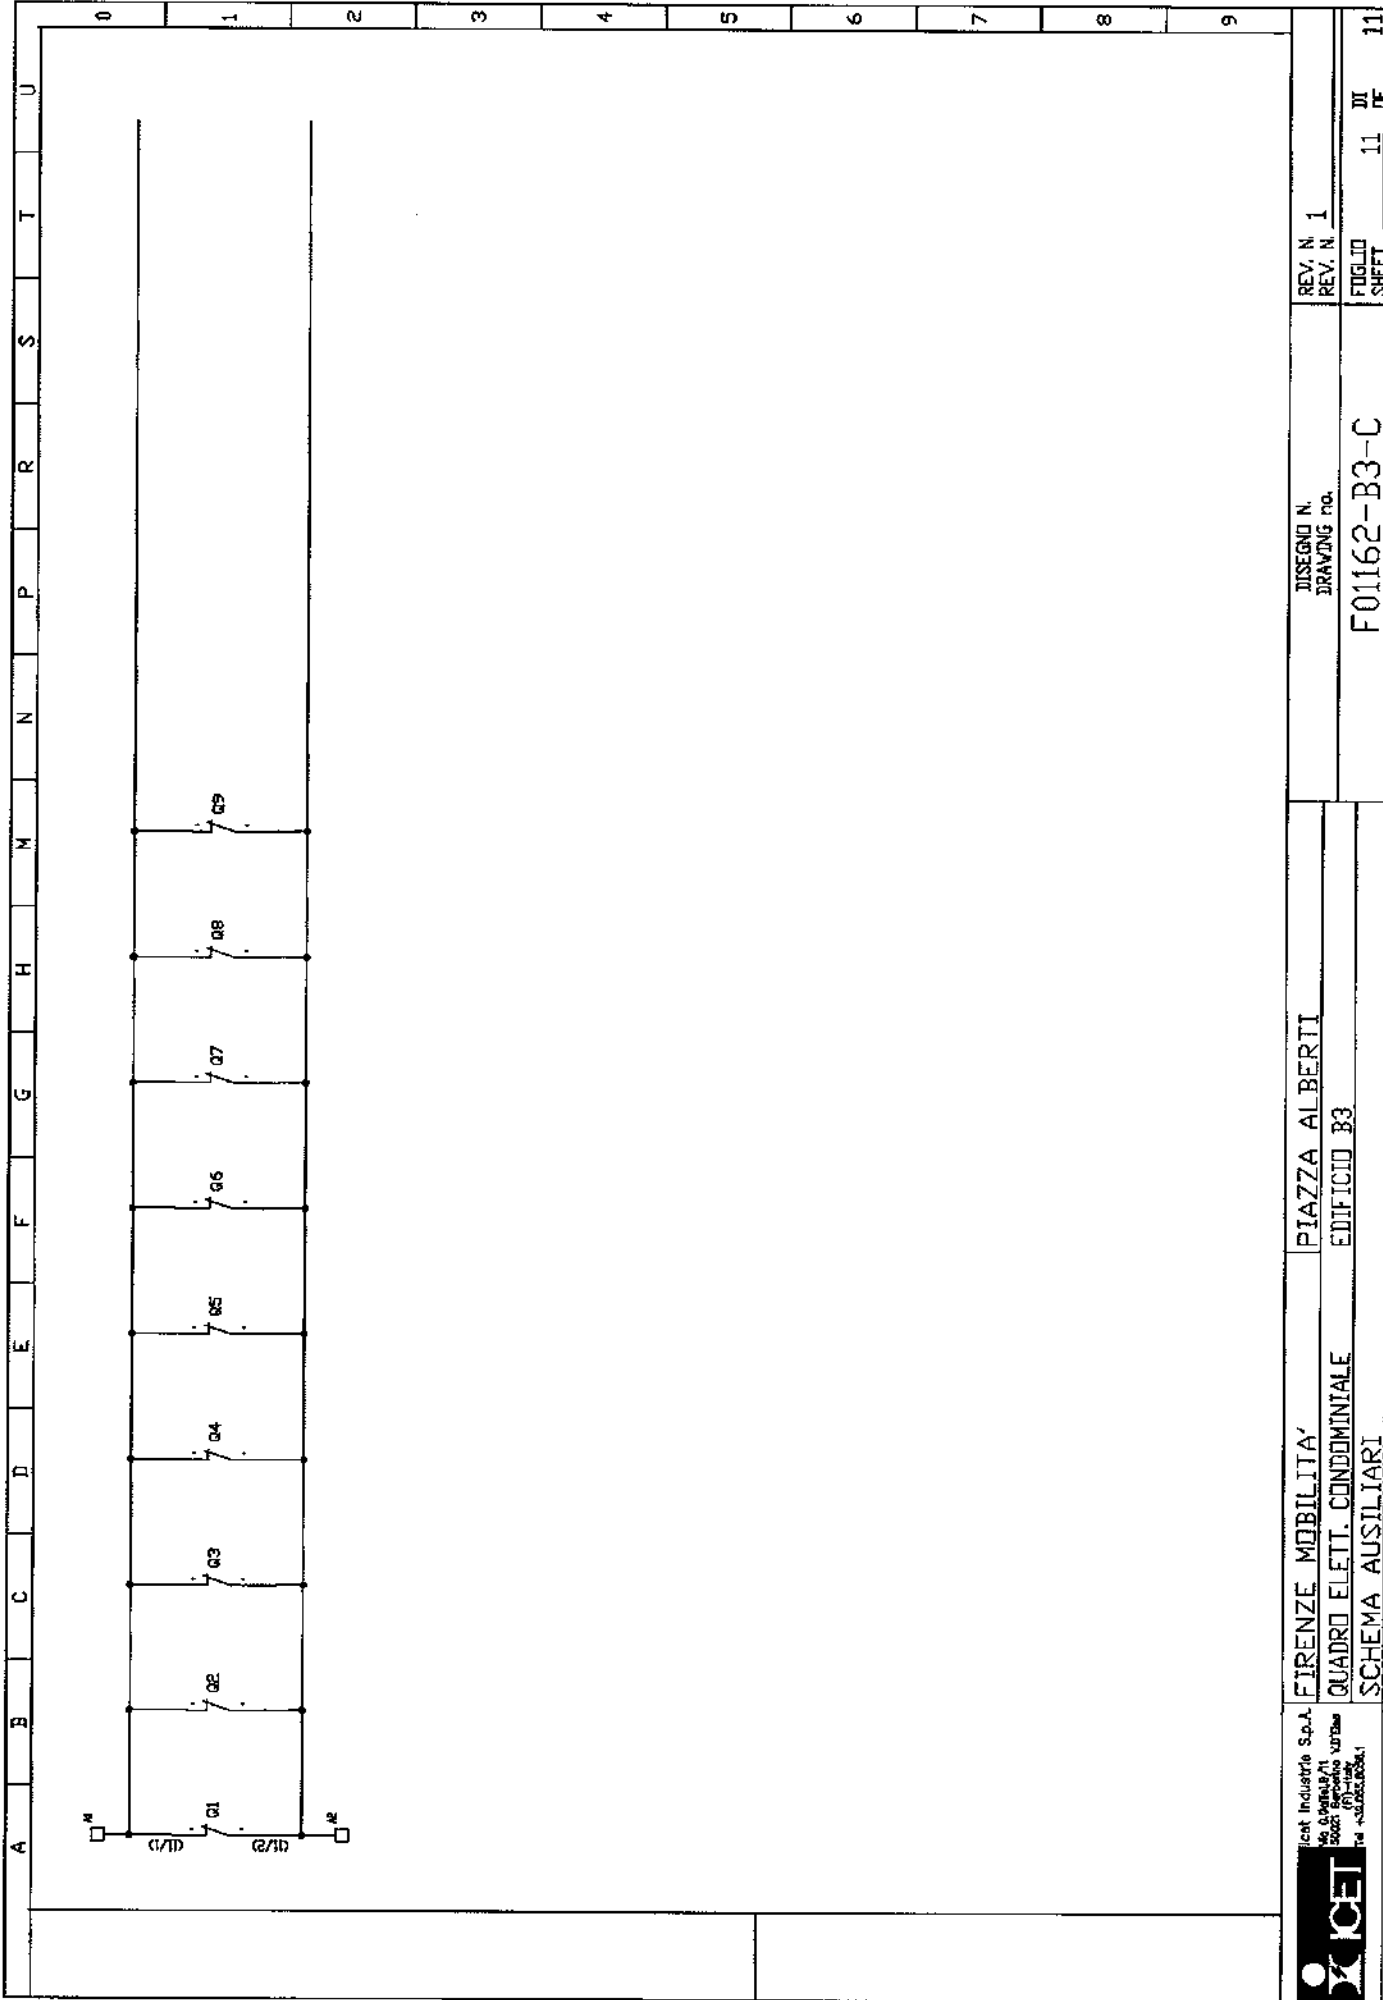


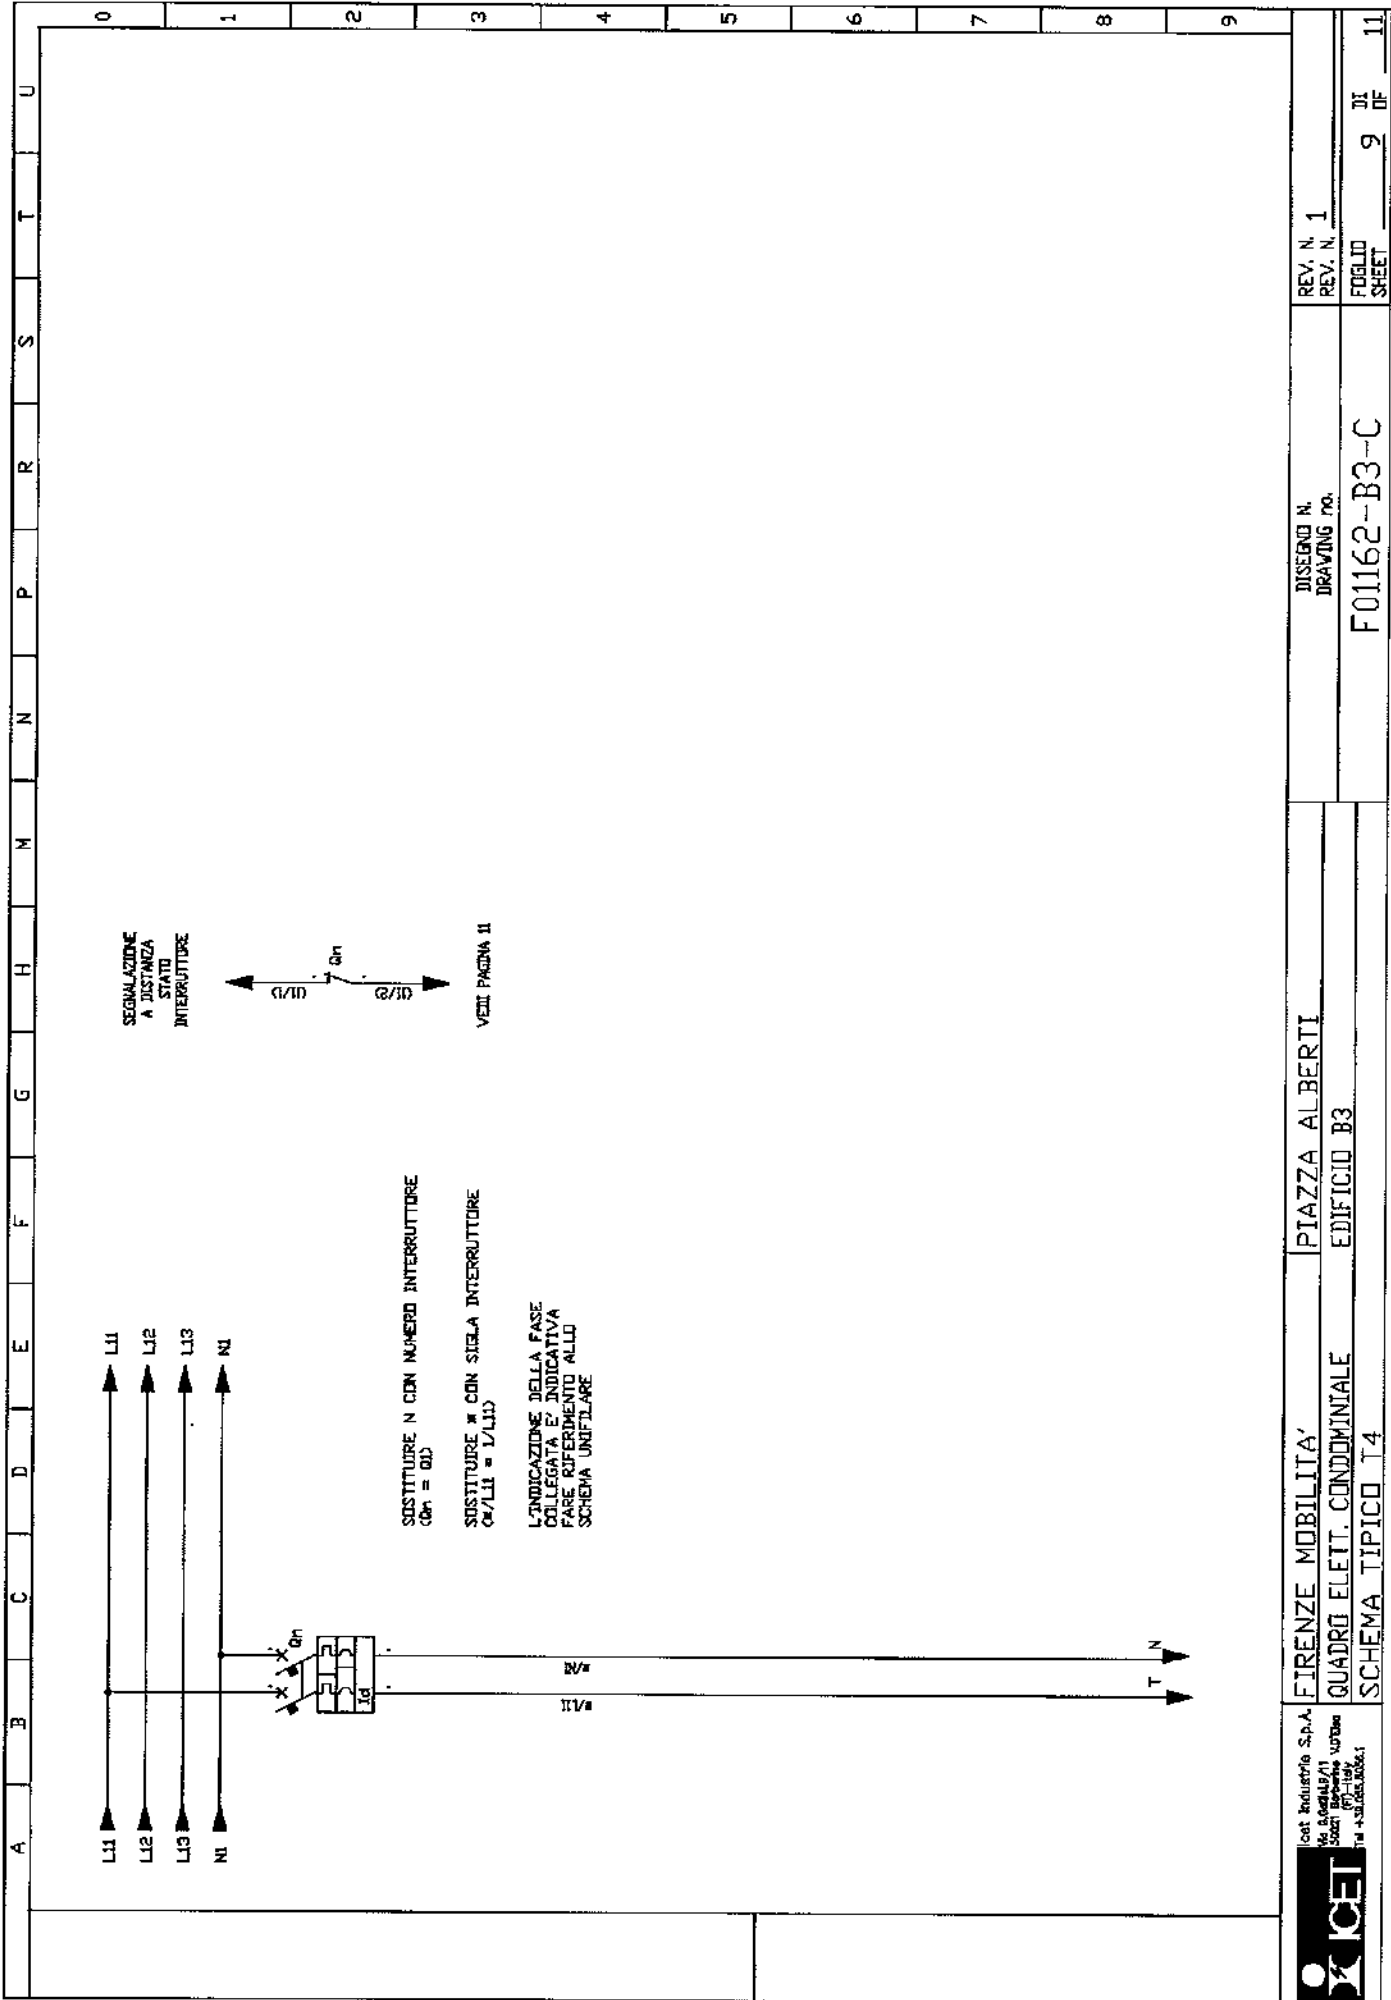

	QUADRO ELET. CONDOMINIALE	EDIFICIO B3		REV. N.
	SCHEMA TIPICO T4		F01162-B3-C	F01162-B3-C SHEET 9 DI 11







ICET Industria S.p.A.  

FIRENZE MOBILITA'  
QUADRO Elett. CONDOMINIALE  
SCHEMA AUSILIARI

PIAZZA ALBERTI  
EDIFICIO B3

DISEGNO N.  
DRAWING no.

F01162-B3-C

REV. N. 1  
REV. N. 1

FUGLIO 11  
SHEET 11



ISO 9001:2000  
CERT. N. 9165LELT



L'ELETTROTECNICA snc  
Via Modda, 48  
56026 S. Giorgio (Pisa)  
Tel. 050/741740-Fax 050/741744  
sito [www.lelettrotecnica.it](http://www.lelettrotecnica.it)  
e-mail [info@lelettrotecnica.it](mailto:info@lelettrotecnica.it)

C.C.I.A.A. PISA N°53117  
ALBO ARTIGIANI N°22968  
TRIB. DI PISA 13904  
P. IVA 00132300500

## Dichiarazione di conformità alla regola dell'arte

nr. 001680

Spett.le ICET SPA  
Via Galilei, 9/11  
50021 Barberino Vald'Elsa (FI)

Il prodotto : Quadro elettrico distribuzione riferimento ns. matr. 062/2007 "QE  
CONDOMINIALE ED. B3"

Dati principali: Tensione nominale: \_\_\_\_\_ 400V  
Corrente nominale del quadro (Inq): \_\_\_\_\_ 27,2A  
Grado di protezione: \_\_\_\_\_ IP 65  
  
Potenza dissipabile dall'involucro (ABB EUROPA 58M 12758) : \_\_\_\_\_ 65W  
Potenza dissipata dalle apparecchiature: \_\_\_\_\_ 18,00W  
  
Schema elettrico di riferimento F01162-B3-C

è conforme alla norma:

Norma sperimentale CEI 23-51 "Prescrizioni per la realizzazione, la verifica e le prove dei  
quadri di distribuzione per installazioni fisse per uso domestico e similare".

San Giorgio, lì 14/06/2007

Per il Cliente

L'ELETTROTECNICA snc  
Via Modda, 48 S. GIORGIO  
56026 S. FREDIANO (Pisa)  
Tel. 050/741740  
P. IVA 00132300500