


emissione variante 19.03.2007 Elaborato IE21	Ing. Stefano Bonelli (06/07/07) Progettista (Decreto Approvato) - Data
--	---

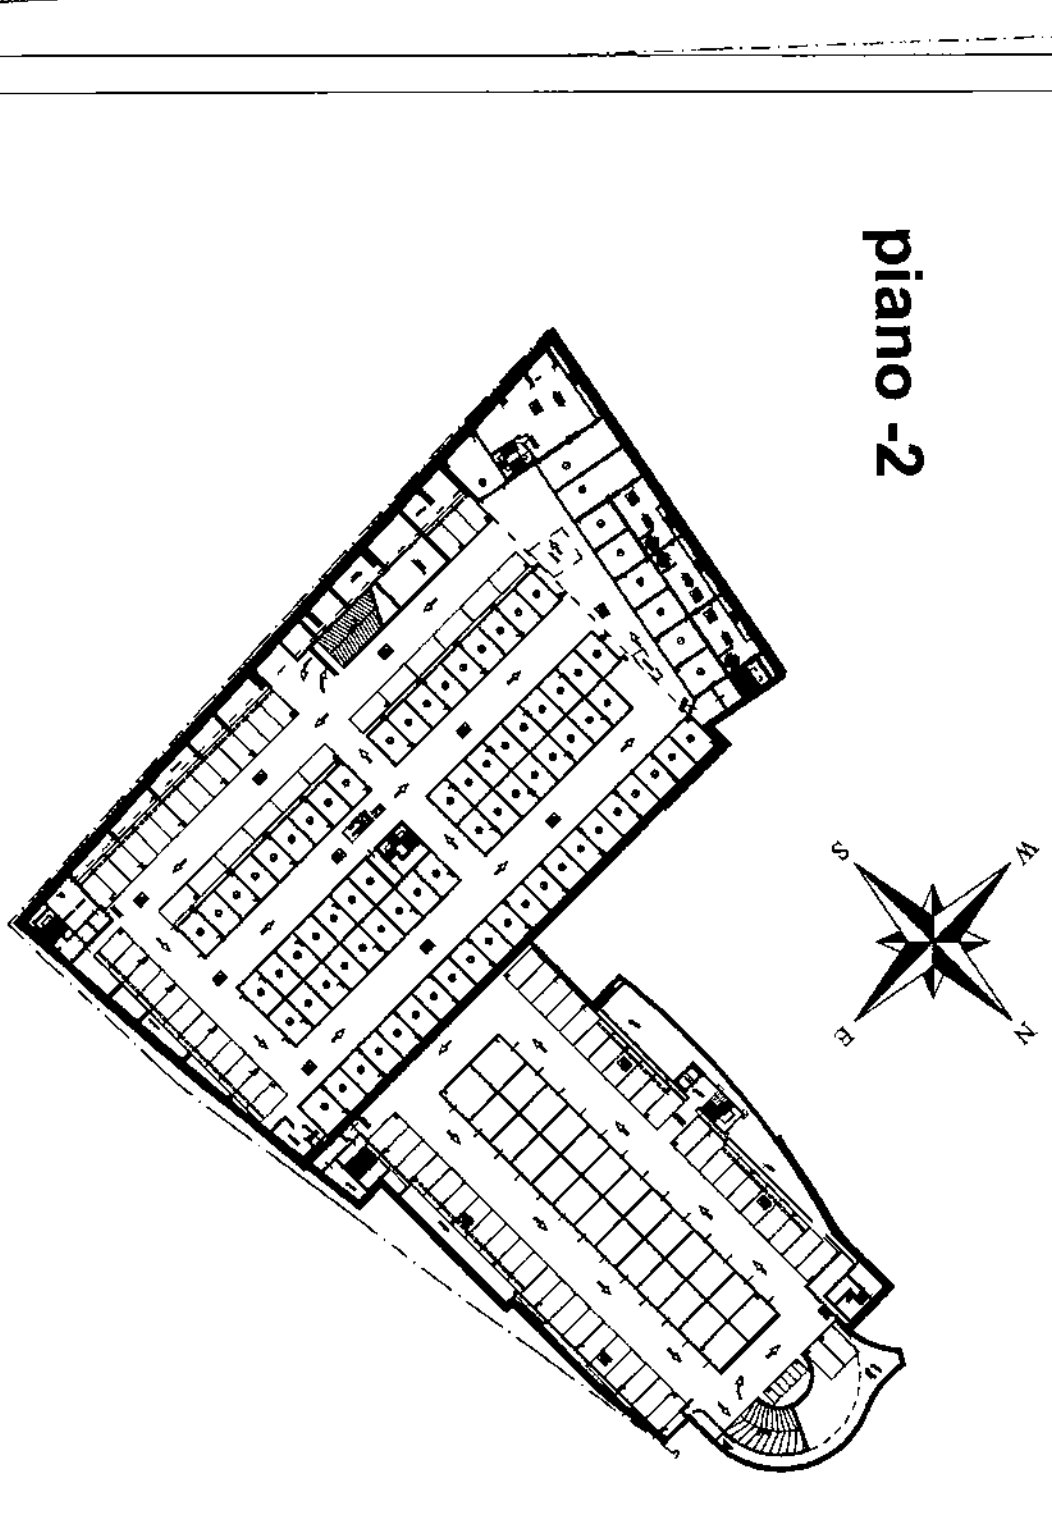

COMUNE DI FIRENZE PROGETTO MOBILITA' - Project Financing INTERVENTO N. 3 PIAZZA ALBERTI PROGETTO ESECUTIVO	Elaborato: IE21
--	--------------------

Progetto architettonico: Arch. PAOLO DI NARDO Arch. MASSIMO DE SANTIS Arch. ALESSANDRA CULLINI Briga S. Croce, 6 50122 Firenze	Progetto delle strutture: Ing. NICOLO' DE ROBERTIS Ing. MARCELO GUSSO Ing. GIOVANNI ROMITI Via A. del Casapio, 3 Firenze
Coordinatore tecnico-amministrativo: P.E. PAOLO FERRUZZI Via Adriano Martini, 1 Firenze	Consulenza Storico Architettonica: Dott. Arch. MIRANDA FERRARA P.zza Donato, 10 Firenze