

# QUADRO ELETTRICO

# CONTATORI COMMERCIALE

# EDIFICIO B3


PIAZZA ALBERTI

FIRENZE MOBILTA',

**POLITECNICA**  
Ingegneria ed Architettura Soc. Coop.  
**SEDE OPERATIVA DI FIRENZE**  
Viale Amendola n° 6 Int. 3  
50121 FIRENZE  
Tel. 055.2001660 - Fax 055.2344856  
C.F. e P. IVA 00345720361




4							
3							
2							
1	COME COSTRUITO		STRICCHI	BILUGIARDI	BONELLI	06/09/07	
0	Per Approvazione		STRICCHI	BILUGIARDI	BONELLI	20/12/06	
Rev	Descrizione		Preparato	Controllato	Approvato	Data	
			Disegno - Drawing		File - File	F01162-B3-C	
			F01162-B3-C		F01162-B3-C		
			Commessa - Job		F01162		
Cliente - Client FIRENZE MOBILITA'			F01162 Tel. 055 2351000		Formato - Size A4		
Impianto - Plant PIAZZA ALBERTI					Scala - Scale 1 / 7		
Oggetto - Object QUADRO ELETT. CONTATORI COMMERCIALE EDIFICIO B3					Foglio Sheet di of		
Documento di proprietà ICET. Riproduzione vietata senza autorizzazione This document is property of ICET. Reproduction is forbidden without authorization							

PAG.		DESCRIZIONE	REVISIONI										PAG.	DESCRIZIONE	REVISIONI											
			0	1	2	3	4	5	6	7	8	9	10			0	1	2	3	4	5	6	7	8	9	10
1		TITOLO	X											30												
2		INDICE REVISIONI	X	X										31												
3		FRONTE QUADRO	X	X										32												
4		SCHEMA UNIFILARE	X	X										33												
5		SCHEMA TIPICO T1	X	X										34												
6		SCHEMA TIPICO T2	X	X										35												
7		SCHEMA AUSILIARI	X	X										36												
8														37												
9														38												
10														39												
11														40												
12														41												
13														42												
14														43												
15														44												
16														45												
17														46												
18														47												
19														48												
20														49												
21														50												
22														51												
23														52												
24														54												
25														54												
26														55												
27														56												
28														57												
29														58												


FIRENZE MOBILITA'

QUADRO Elett. CONTATORI COMMERCIALE EDIFICIO B3


INDICE DELLE REVISIONI

DISEGNO N.  
DRAWING NO.


REV. N. 1  
REV. N.


F01162-B3-C


2 DI 7

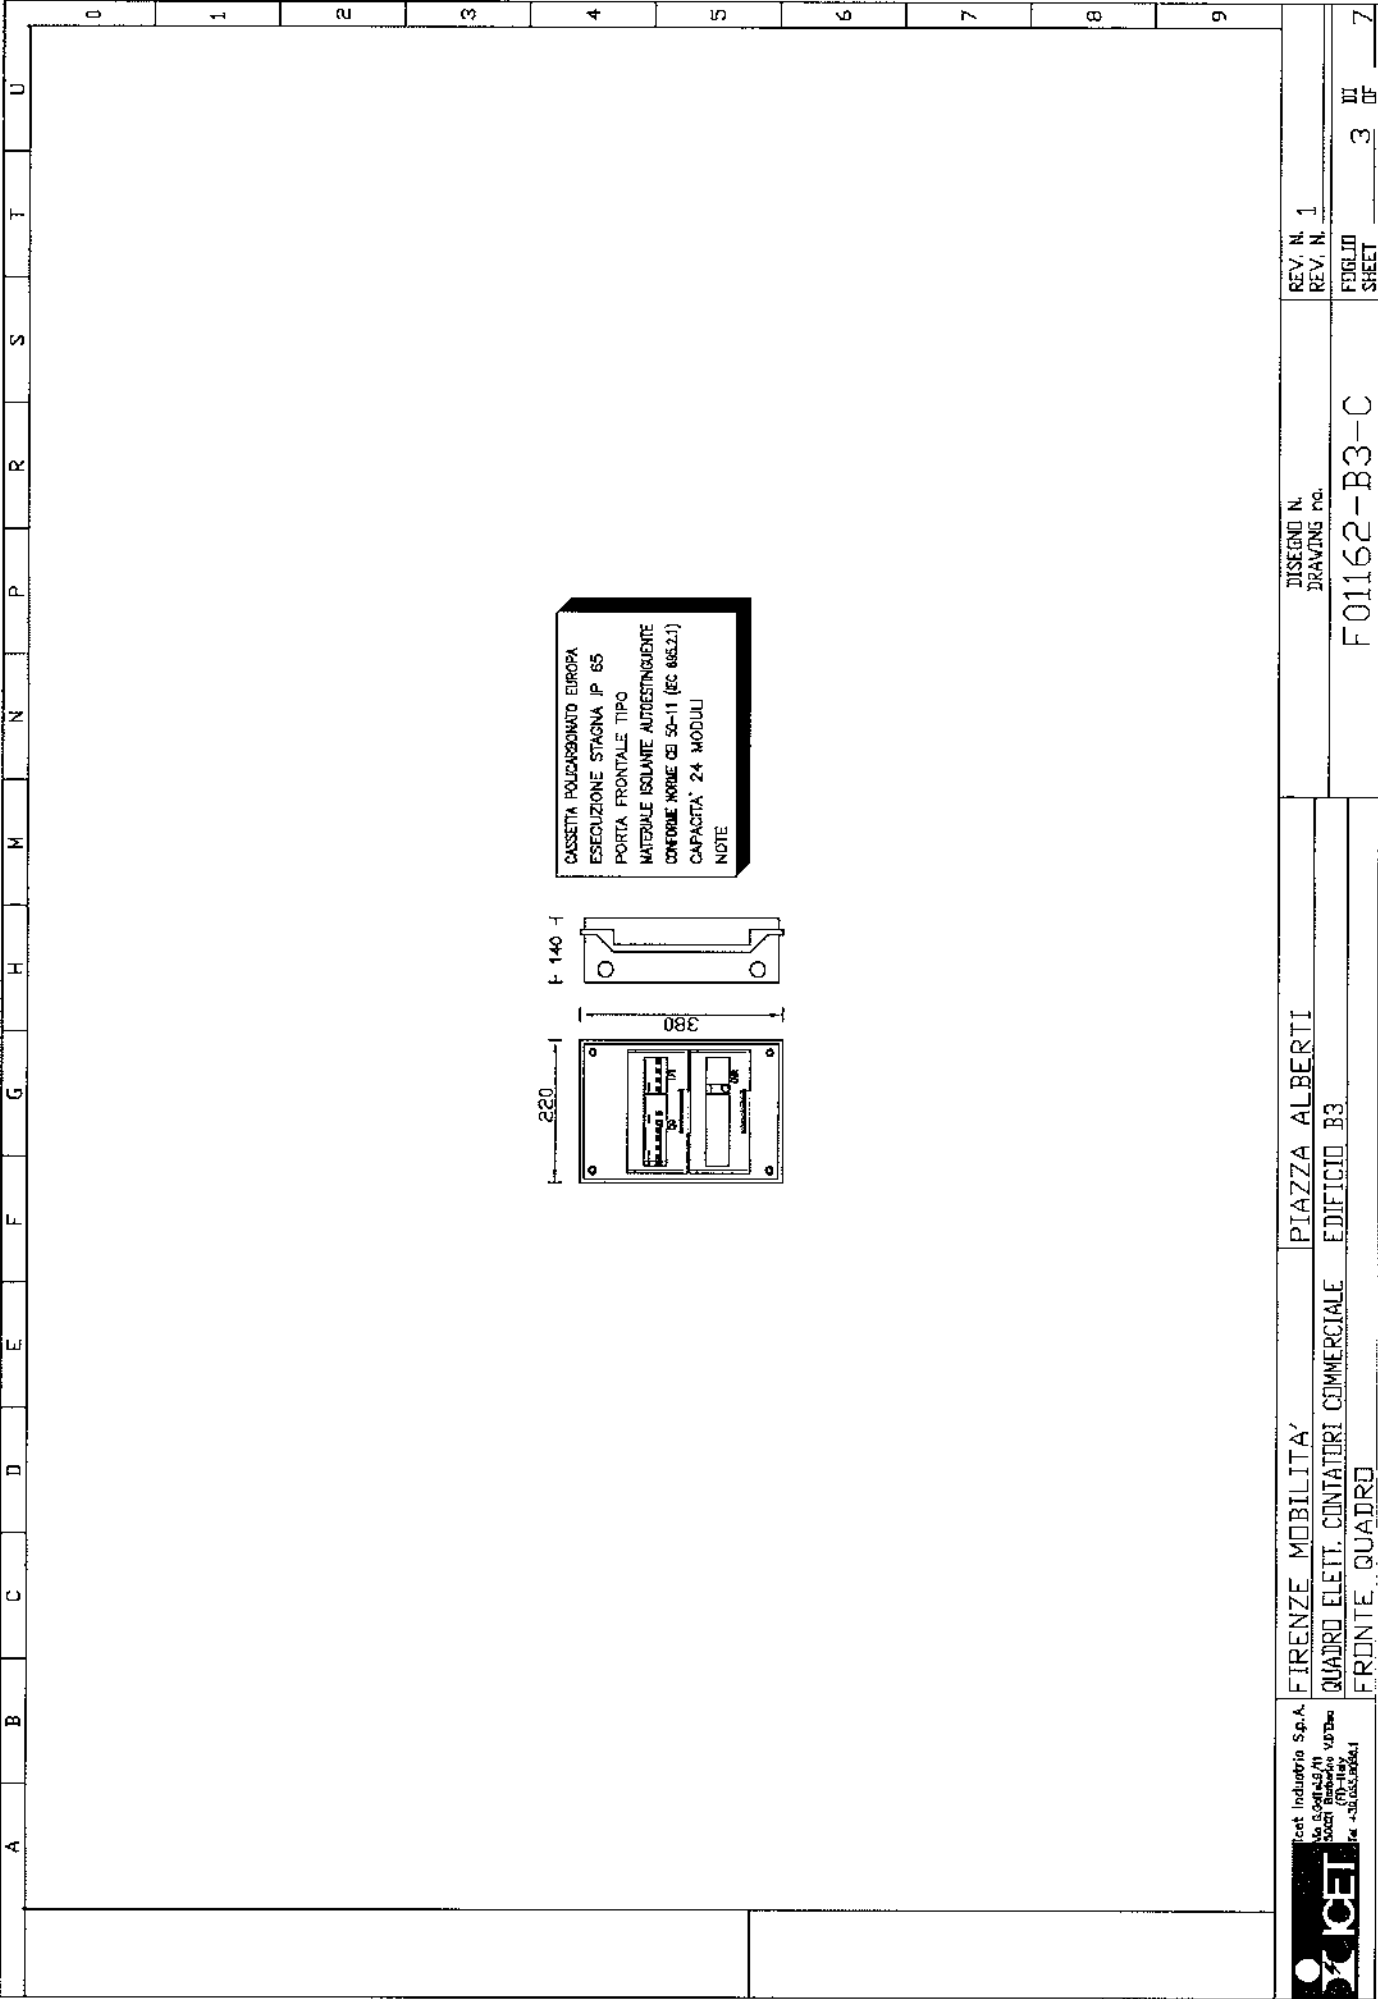



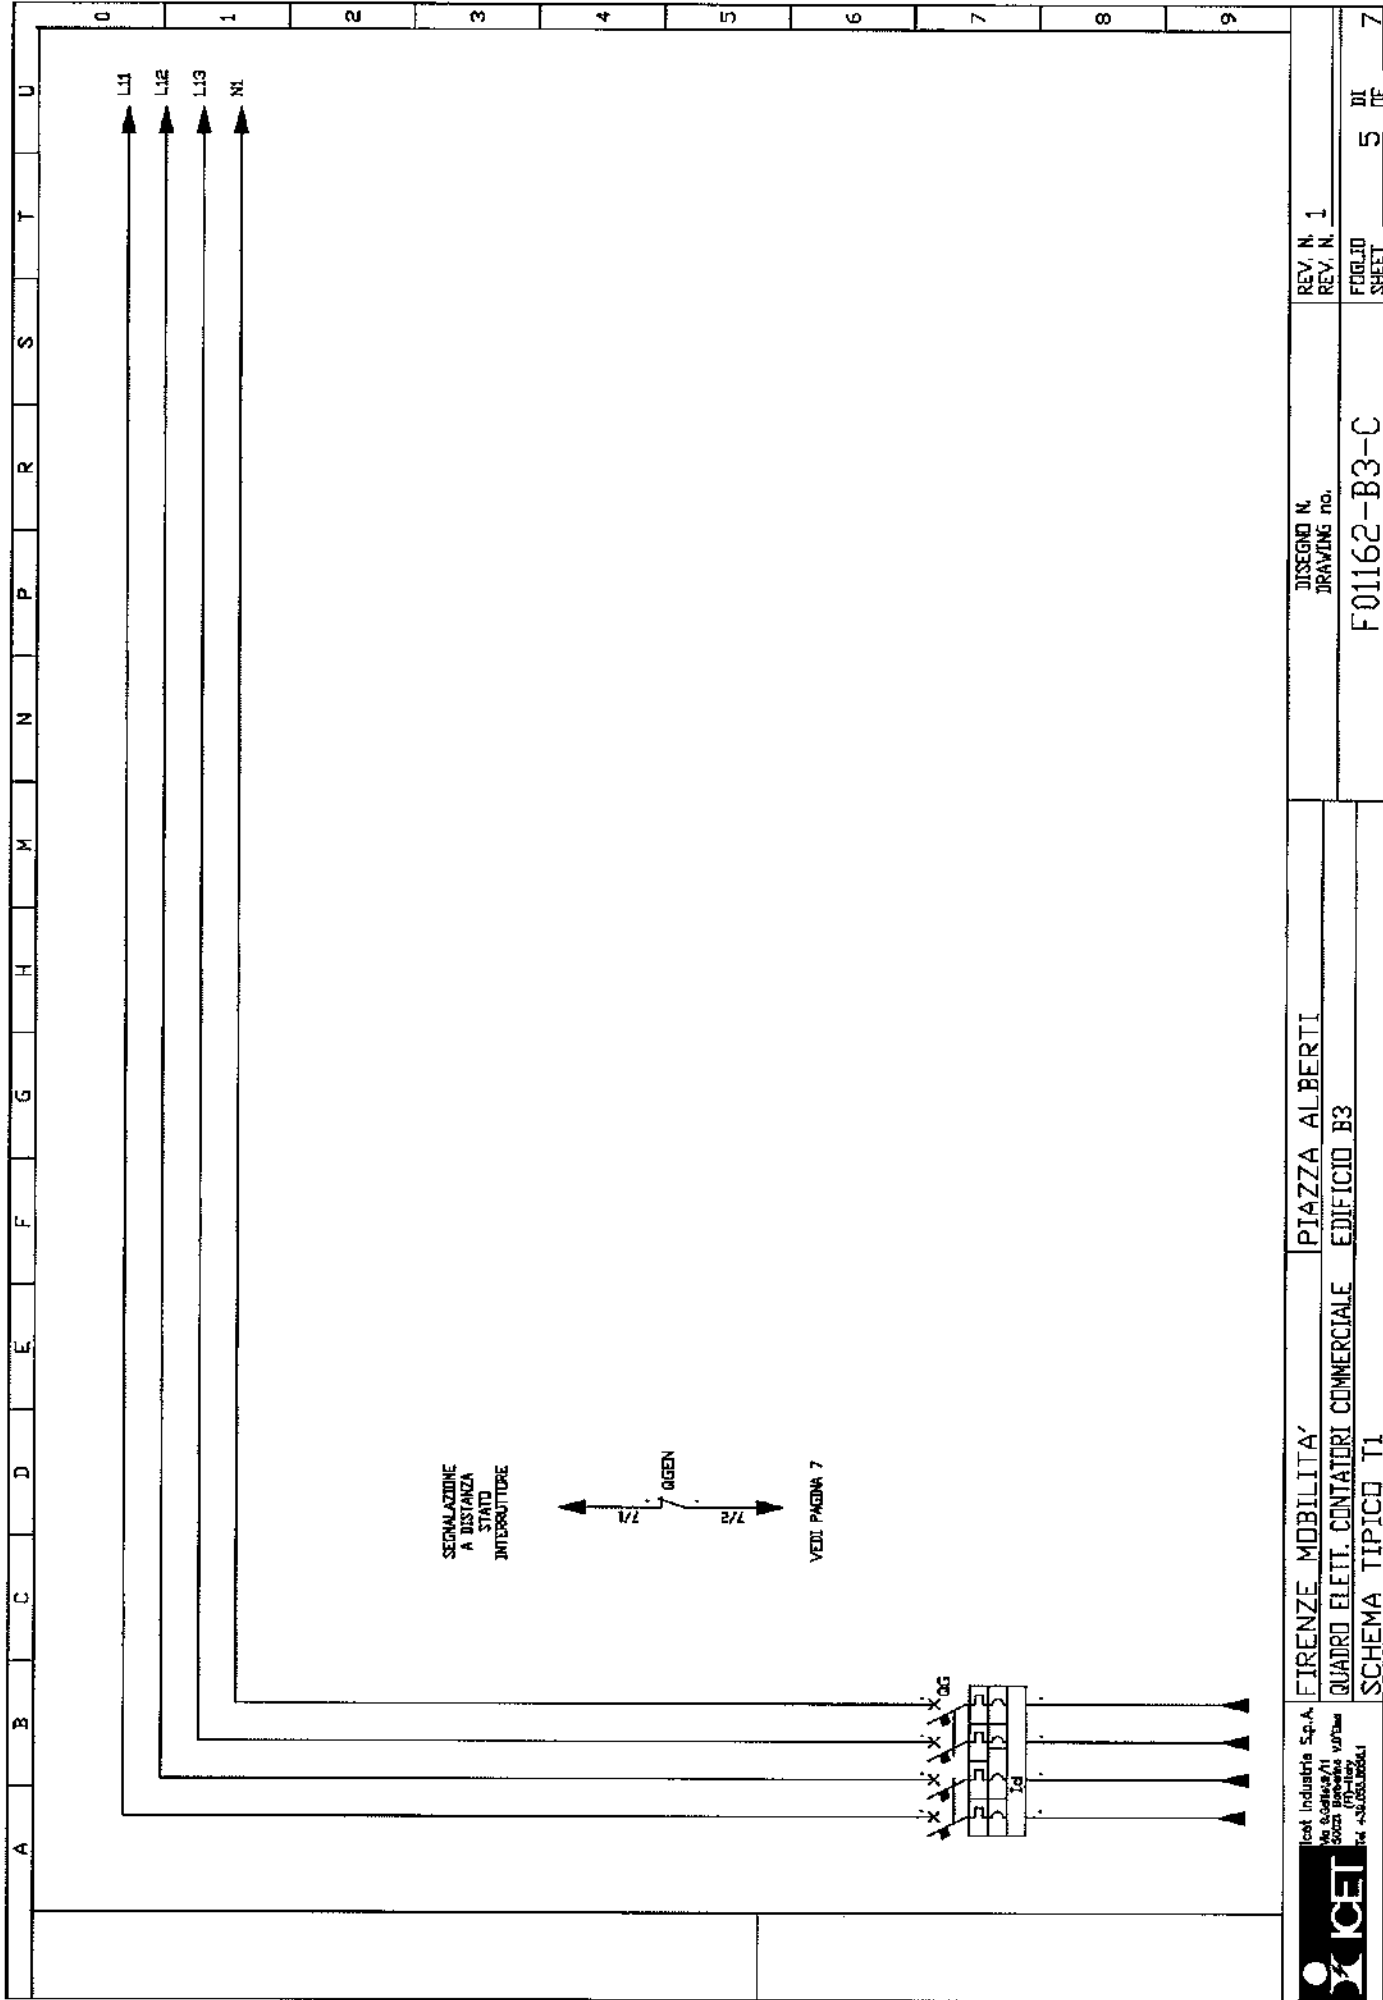

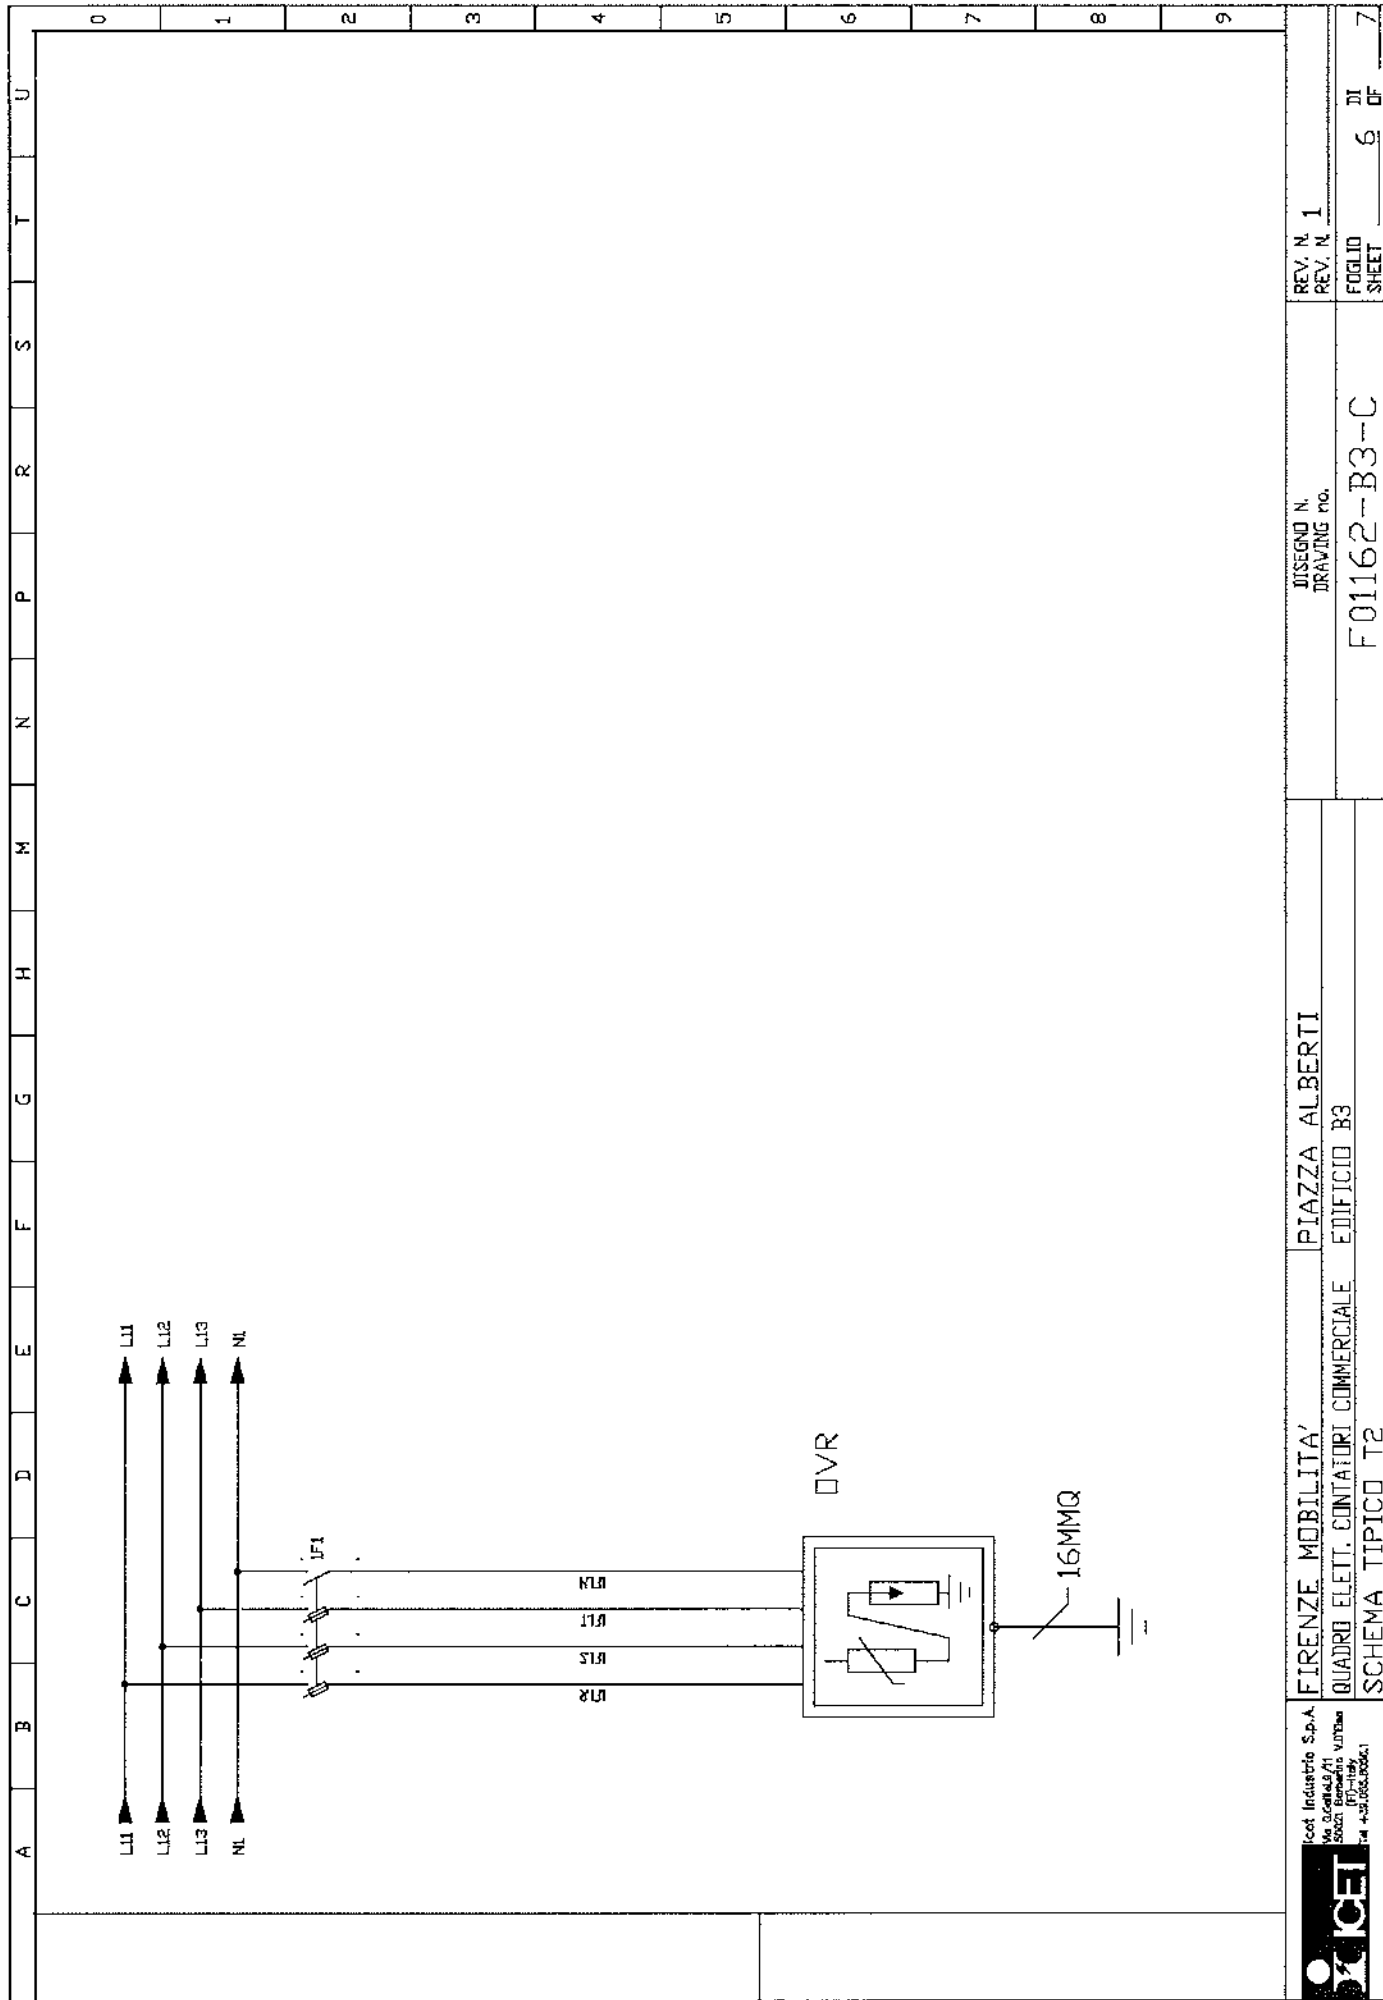

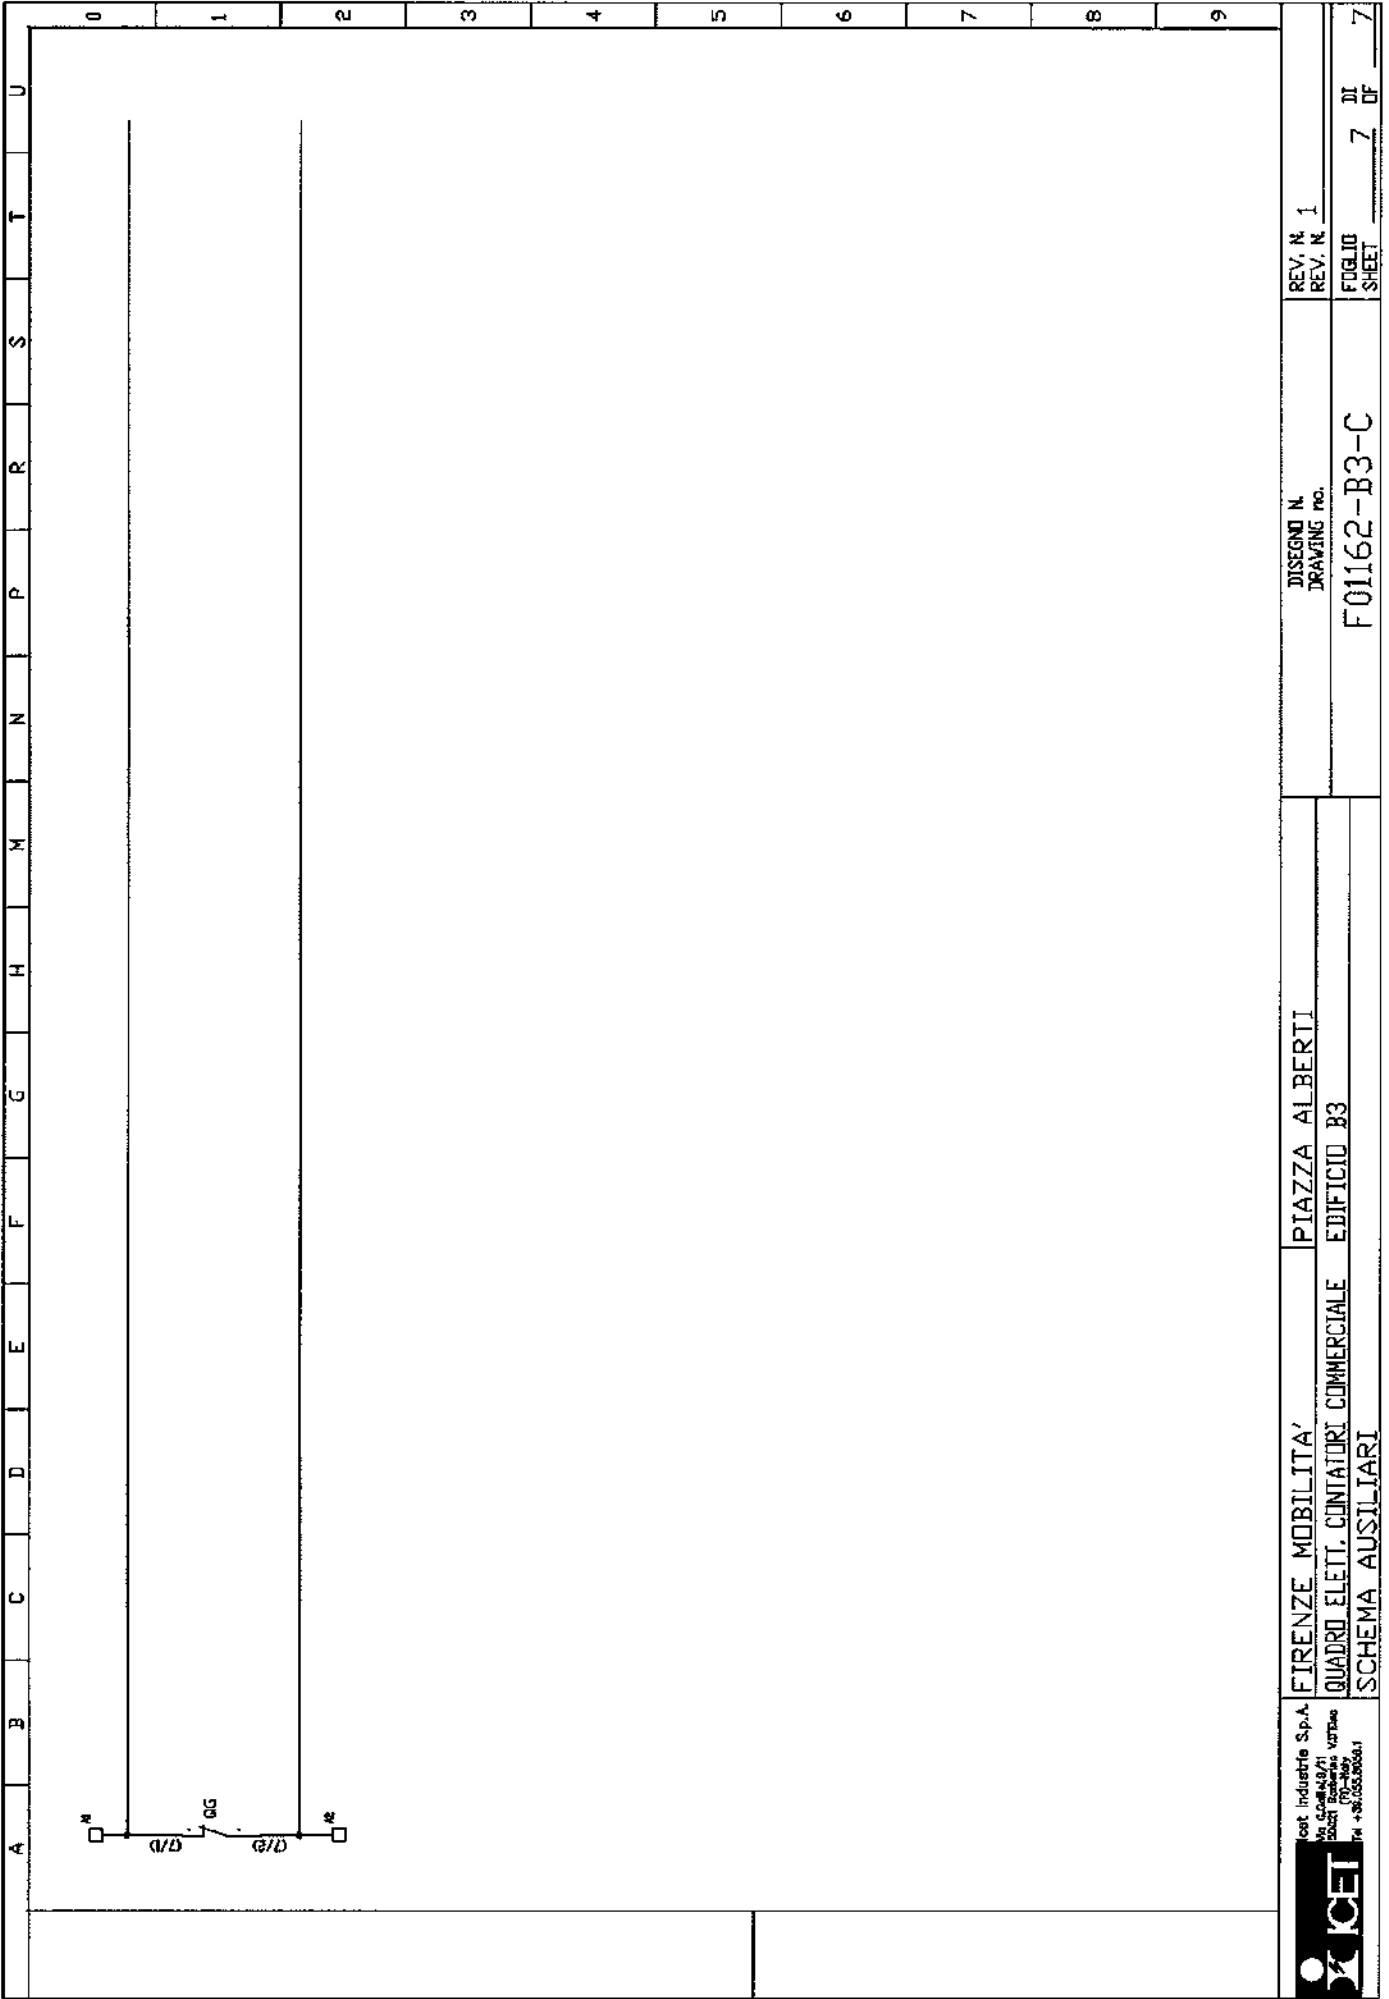



ISO 9001:2000  
CERT. N. 9165.ELT



L'ELETTROTECNICA snc  
Via Modda, 48  
56026 S. Giorgio ( Pisa )  
Tel. 050/741740-Fax 050/741744  
sito [www.elettrotecnica.it](http://www.elettrotecnica.it)  
e-mail [info@elettrotecnica.it](mailto:info@elettrotecnica.it)

C.C.I.A.A. PISA N°53117  
ALBO ARTIGIANI N°22968  
TRIB. DI PISA 13904  
P. IVA 00132300500

## Dichiarazione di conformità alla regola dell'arte

nr. 001690

Spett.le ICET SPA  
Via Gallei, 9/11  
50021 Barberino Vald'Eisa (FI)

Il prodotto : Quadro elettrico distribuzione riferimento ns. matr. 072/2007 "Q.E. Contatori  
Commerciale Edificio B3"

Dati principali: Tensione nominale: \_\_\_\_\_ 400V  
Corrente nominale del quadro (Inq): \_\_\_\_\_ 17A  
Grado di protezione: \_\_\_\_\_ IP 65  
Potenza dissipabile dall'involucro (ABB 12754) : \_\_\_\_\_ 34W  
Potenza dissipata dalle apparecchiature: \_\_\_\_\_ 18W  
Schema elettrico di riferimento **F01162-B3-C**

è conforme alla norma:

Norma sperimentale CEI 23-51 "Prescrizioni per la realizzazione, la verifica e le prove dei  
quadri di distribuzione per installazioni fisse per uso domestico e similare".

San Giorgio, il 19/07/2007

Per il Cliente

L'ELETTROTECNICA S.N.C.  
Via Modda, 48 - S. GIORGIO  
56026 S. GIORGIO (Pisa)  
Tel. 050-741740  
P. IVA 00132300500