



FIRENZE MOBILITA'



4							
3							
2							
1	COME COSTRUITO		STRICCHI	BIUGIARDI	BONELLI	06/09/07	
0	Per Approvazioni		STRICCHI	BIUGIARDI	BONELLI	20/12/06	
Rev	Descrizione		Preparato	Controllato	Approvato	Data	
		iKet Industrie S.p.A. Via Sordani 9/11 50027 Barberino Val d'Elsa (FI) - Italy Tel. +39 055 65641	Disegno - Drawing		File - File		
			F01162-B3-E		F01162-B3-E		
			Commessa - Job		F01162		
Clienti - Client FIRENZE MOBILITA'				Formato - Size A4			
Impianto - Plant PIAZZA ALBERTI				Scala - Scale			
Oggetto - Object QUADRO Elett. COMMERCIALE EDIFICIO B3				Foglio Sheet di of 1 14			
Documento di proprietà iKET. Riproduzione vietata senza autorizzazione. This Drawing is property of iKET. Reproduction is forbidden without authorization.							

A B C D E F G H M N P R S T U	
PAG.	DESCRIZIONE	REVISIONI										PAG.	DESCRIZIONE	REVISIONI	
		0	1	2	3	4	5	6	7	8	9			10	0	1	2	3	4	5	6	7	8	9	10	
1	TITOLO	X																																																																																																																																																																																																																																																																																																																																																																																																																																																																																																																																																																																																																																																																																																																																																																																																																																																																																																																																																																																																																																																																																																																																																																																																																																																																																																																																																																																									</


A	B	C	D	E	F	G	H	M	N	P	R	S	T	U
0	1	2	3	4	5	6	7	8	9					
<div data-bbox="284 978 1377 1599"> </div>														
					FIRENZE MOBILITA' QUADRO ELET. COMMERCIALE FRONTE QUADRO					PIAZZA ALBERTI EDIFICIO B3				
DISEGNO N. DRAWING no.					F01162-B3-E					REV. N. 1 REV. N. 1				
FOGLIO SHEET					3 DI 14 DE									

[illegible]


BARRE CU L11-L12-L13-NI SEZIONE NORMALE


A	B	C	D	E	F	G	H	M	N	P	R	S	T	U
DA PAG. 4														
<p>COLONNA N° SCOMPARTO N° Colonne n°-cubicle n°</p> <p>SIGLA UTENZA Utility sig.</p> <p>DESCRIZIONE UTENZA Description Utility</p> <p>POTENZA NOMINALE Rated power CORRENTE NOMINALE Rated current A</p> <p>INTERRUTTORE O SEZIONATORE Circuit breaker or Isolator TIPO Type</p> <p>FUSIBILI DI POTENZA Power circuit fuses TIPO E PORTATA Type and size A</p> <p>CONTATTORI Contactors TIPO Type</p> <p>SEZIONATORI Relays TIPO Type</p> <p>REGOLAZIONE MAGNETICA Magnetic setting range SETTAGGIO Setting</p> <p>RELE TERMICI Thermal relay REGOLAZIONE TERMICA Thermal setting range SETTAGGIO Setting</p> <p>TRASDUTTORI CONVERTITORI DI MISURA Measuring transducer</p> <p>AMPEROMETRO/VOLTIMETRO Ammeter/voltmeter SCALA Scale A/V</p> <p>FUSIBILI AUSILIARI Aux. circuit fuses TIPO E PORTATA Type and size A</p> <p>RELE DI TERRA Earth relay TIPO E REGOLAZIONE Type and setting A</p> <p>SEZIONATORE E CONNETTORE USCITA CASSETTO ESTRAIBILE Drawer isolator and terminals</p> <p>NUMERO E SEZIONE CAVI n° Cable number and cross section m</p> <p>CIRCUITO AUSILIARE TIPOICO Typical control circuit reference</p>														
<p>Q3 ALIMENTAZIONE CIRCO ILLUMINAZIONE PT BAGNO-DEPOSITO 0,3KW</p>														
<p>Q4 ALIMENTAZIONE CIRCUITO ILLUMINAZIONE PIANO 1 ACCENSIONE E 0,3KW ESS971/AC C10 IP+N Id=0,03A ABB</p>														
<p>Q4 ALIMENTAZIONE CIRCUITO ILLUMINAZIONE PIANO 1 ACCENSIONE F 0,3KW ESS971/AC C10 IP+N Id=0,03A ABB</p>														
<p>Q5 ALIMENTAZIONE CIRCUITO ILLUMINAZIONE PIANO 1 ACCENSIONE G 0,3KW ESS971/AC C10 IP+N Id=0,03A ABB</p>														
<p>Q5 ALIMENTAZIONE CIRCUITO ILLUMINAZIONE PIANO 1 ACCENSIONE H 0,3W</p>														
<p>T3C-N3C</p>														
<p>R4A-N4A</p>														
<p>R4B-N4B</p>														
<p>S5A-N5A</p>														
<p>S5B-N5B</p>														
<p>REV. N. 1</p>														
<p>DESIGN N. DRAWING NO.</p>														
<p>FIRENZE MOBILITA' PIAZZA ALBERTI</p>														
<p>QUADRO ELET. COMMERCIALE EDIFICIO B3</p>														
<p>SCHEMA UNITARI ARF</p>														
<p>F01162-B3-E</p>														
<p>5 DI DE</p>														
<p>14</p>														


A	B	C	D	E	F	G	H	M	N	P	R	S	T	U
BARE CU L11-L12-L13-NL SEZIONE NORMALE														
COLONNA N-SCOMPARTO N. Column n-cable n.														
SIGLA UTENZA Utility tag														
DESCRIZIONE UTENZA Description														
POTENZA NOMINALE Rated power														
INTERUTTORE O SEZIONATORE Circuit breaker or Isolator														
FUSIBILI DI POTENZA Power circuit fuses														
CONTATTORI Contactors														
SGANCIAZIONI Releases														
REGOLAZIONE MAGNETICA Magnetic setting range														
RELE TERMICO Thermal relay														
TRASDUTTORI (CONVERTITORI DI MISURA) Measuring transducer														
AMPEROMETRO/VOLTMETRO Ammeter/voltmeter														
FUSIBILI AUSILIARI Aux. circuit fuses														
RELE DI TERRA Earth relay														
SEZIONATORE E CONNETTORE USCITA CASSETTO ESTRAIBILE Drawer Isolator and terminals														
NUMERO E SEZIONE CAVI m ² Cable number and cross section m ²														
CIRCUITO AUSILIARE TIPOICO Typical control circuit reference														
Q6														
Q7														
Q8														
Q550														

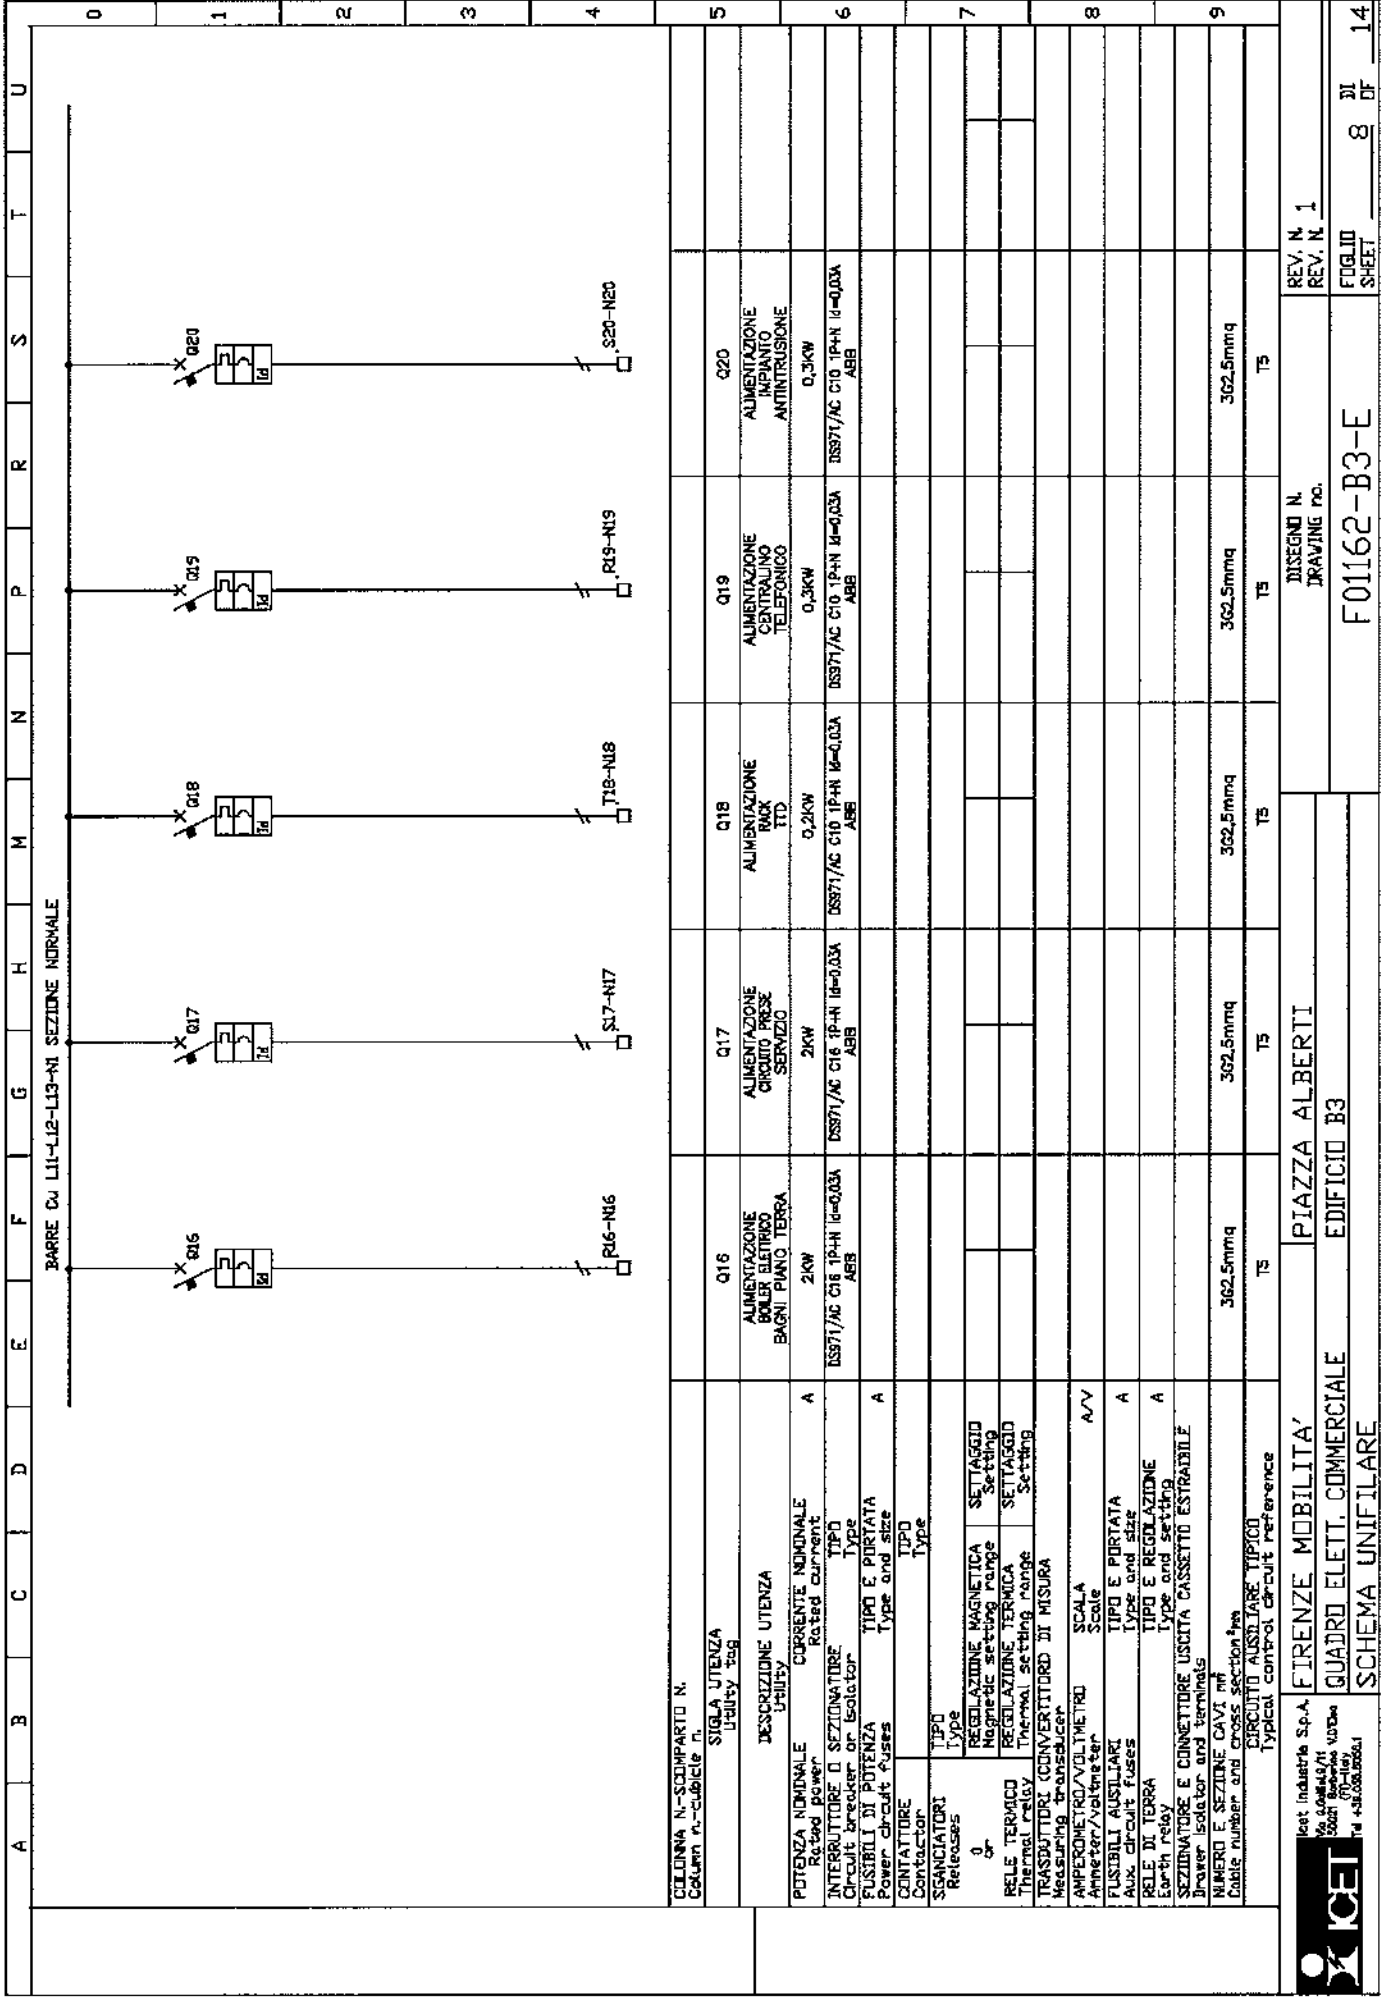



A	B	C	D	E	F	G	H	M	N	P	R	S	T	U
COLONNA N. SCOMPARTO N. Cable n. cubicle n.														
SINGOLA UTENZA Utility TSS														
DESCRIZIONE UTENZA														
POTENZA NOMINALE Rated power	CORRENTE NOMINALE Rated current	A												
INTERRUTTORE O SEZIONATORE Circuit breaker or Isolator	TIPO Type													
FUSIBILI DI POTENZA Power circuit fuses	TIPO E PORTATA Type and size	A												
CONTATTORI Contactors	TIPO Type													
SENGGIATORI Releases	TIPO Type													
RELE TERMICO Thermal relay	REGOLAZIONE MAGNETICA Magnetic setting range	SETTAGGIO Setting												
TRASDUTTORI Measuring transducer	REGOLAZIONE TERMICA Thermal setting range	SETTAGGIO Setting												
AMPEROMETRO/VOLTIMETRO Ammeter/voltmeter	SCALA Scale	A/V												
FUSIBILI AUSILIARI Aux. circuit fuses	TIPO E PORTATA Type and size	A												
RELE DI TERRA Earth relay	TIPO E REGOLAZIONE Type and setting	A												
SEZIONATORE E CONNETTORE USCITA CASSETTO ESTRAIBILE Drawer Isolator and terminals														
NUMERO E SEZIONE CAVI m ² Cable number and cross section ⁴ m ²	362.5mmq	T5												
CIRCUITO AUSILIARE TIPOICO Typical control circuit reference	362.5mmq	T5												
<div> <div> FIRENZE MOBILITA' </div> <div> PIAZZA ALBERTI </div> </div>														
<div> <div> QUADRO ELET. COMMERCIALE </div> <div> EDIFICIO B3 </div> </div>														
<div> <div> SCHEMA UNIFILARE </div> <div> F01162-B3-E </div> </div>														
<div> <div> DISEGNO N. DRAWING NO. </div> <div> REV. N. 1 </div> </div>														
<div> <div> FUGLIO SHEET </div> <div> 8 DI 14 </div> </div>														

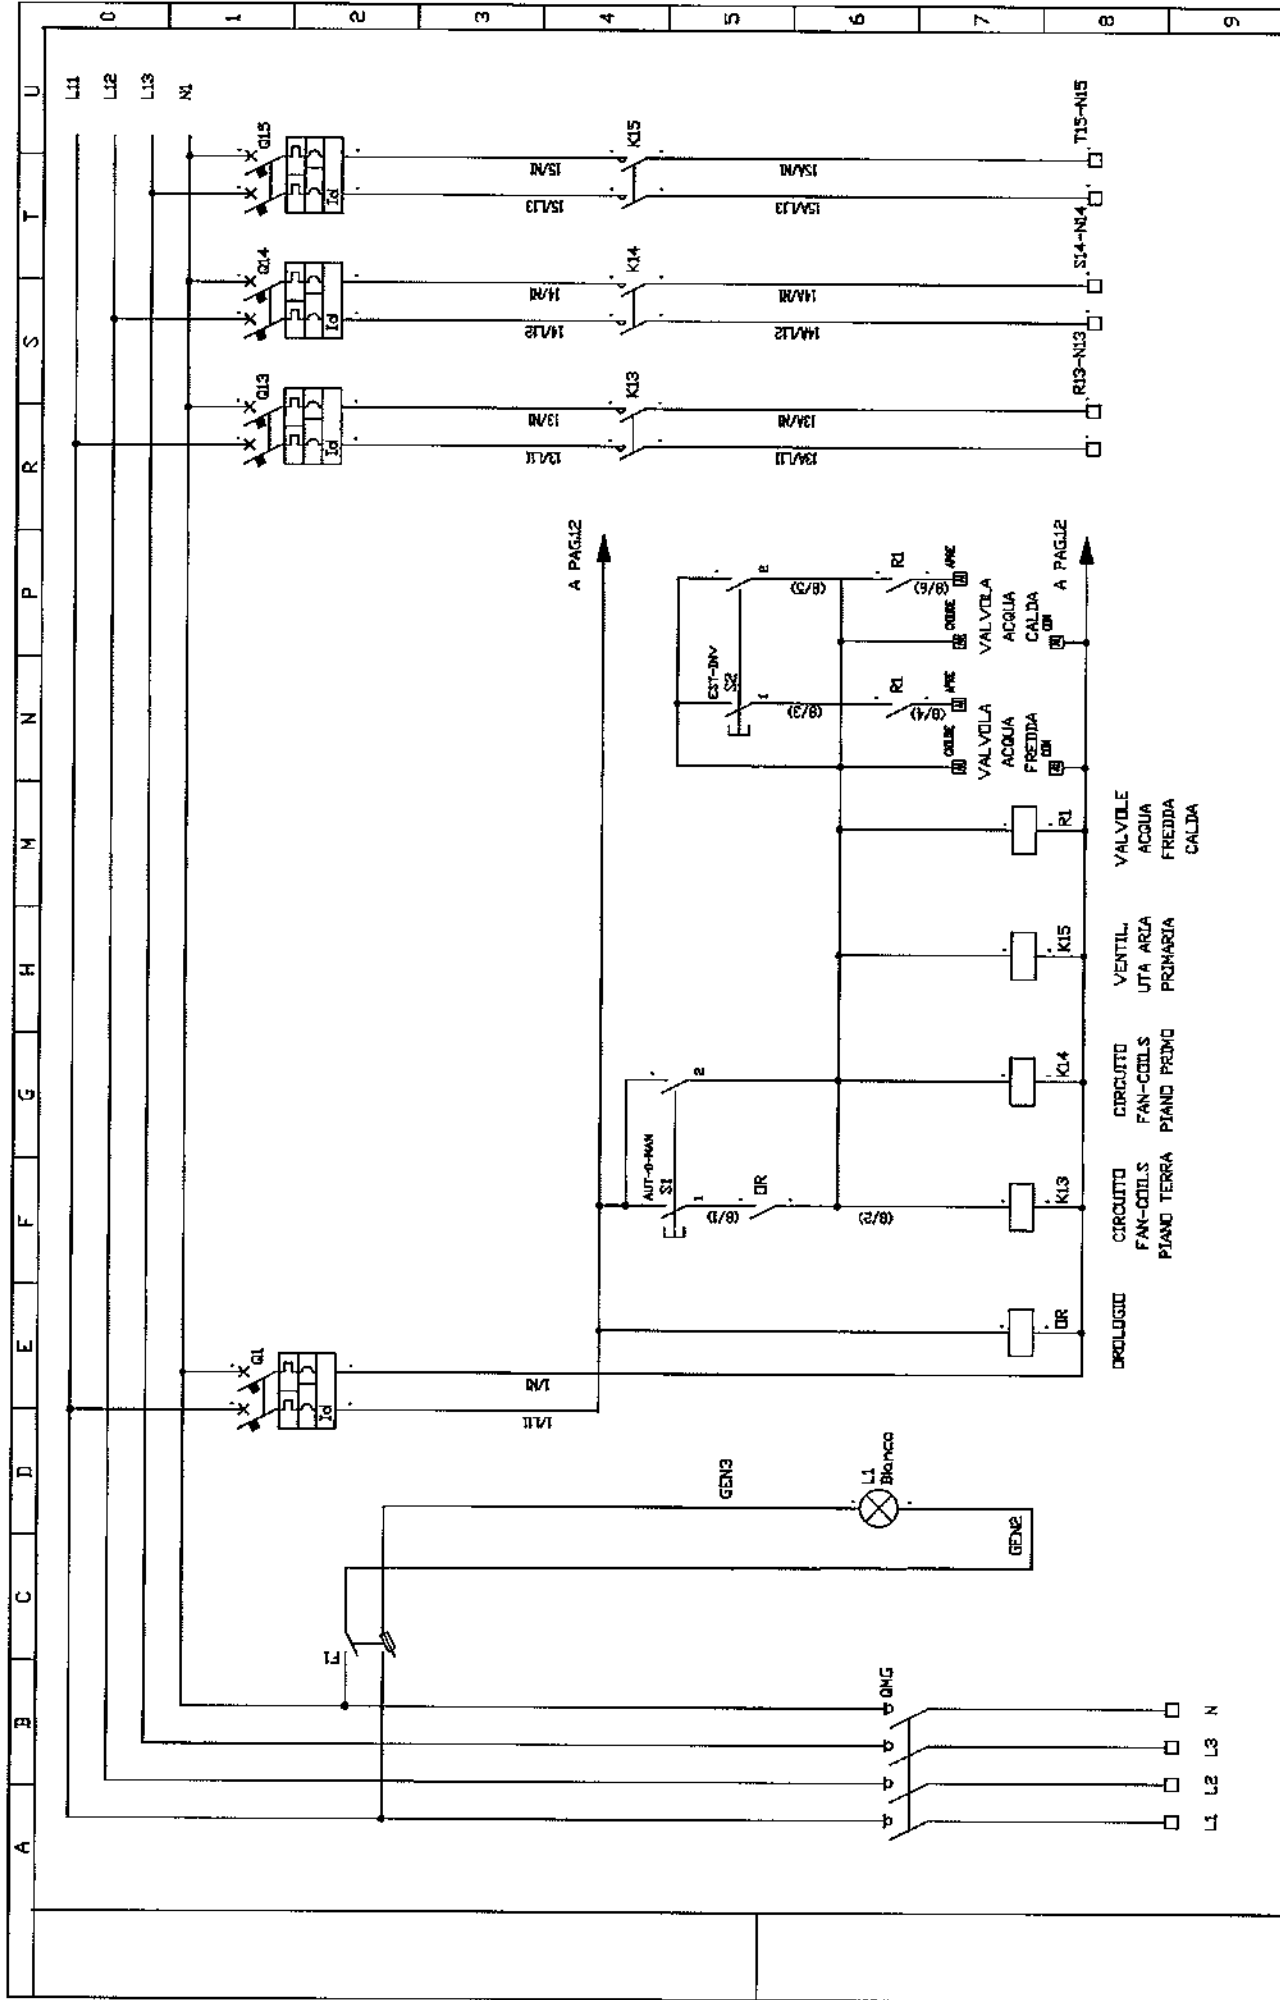

	QUADRO ELET. COMMERCIALE	EDIFICIO B3	F01162-B3-E	FOGLIO SHEET
	SCHEMA TIPICO T1		9 DI 14	

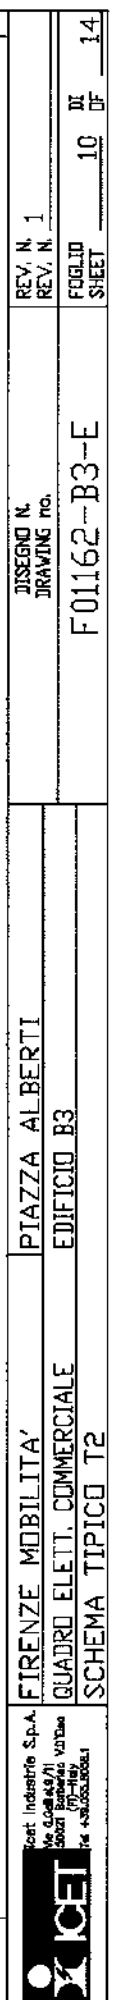

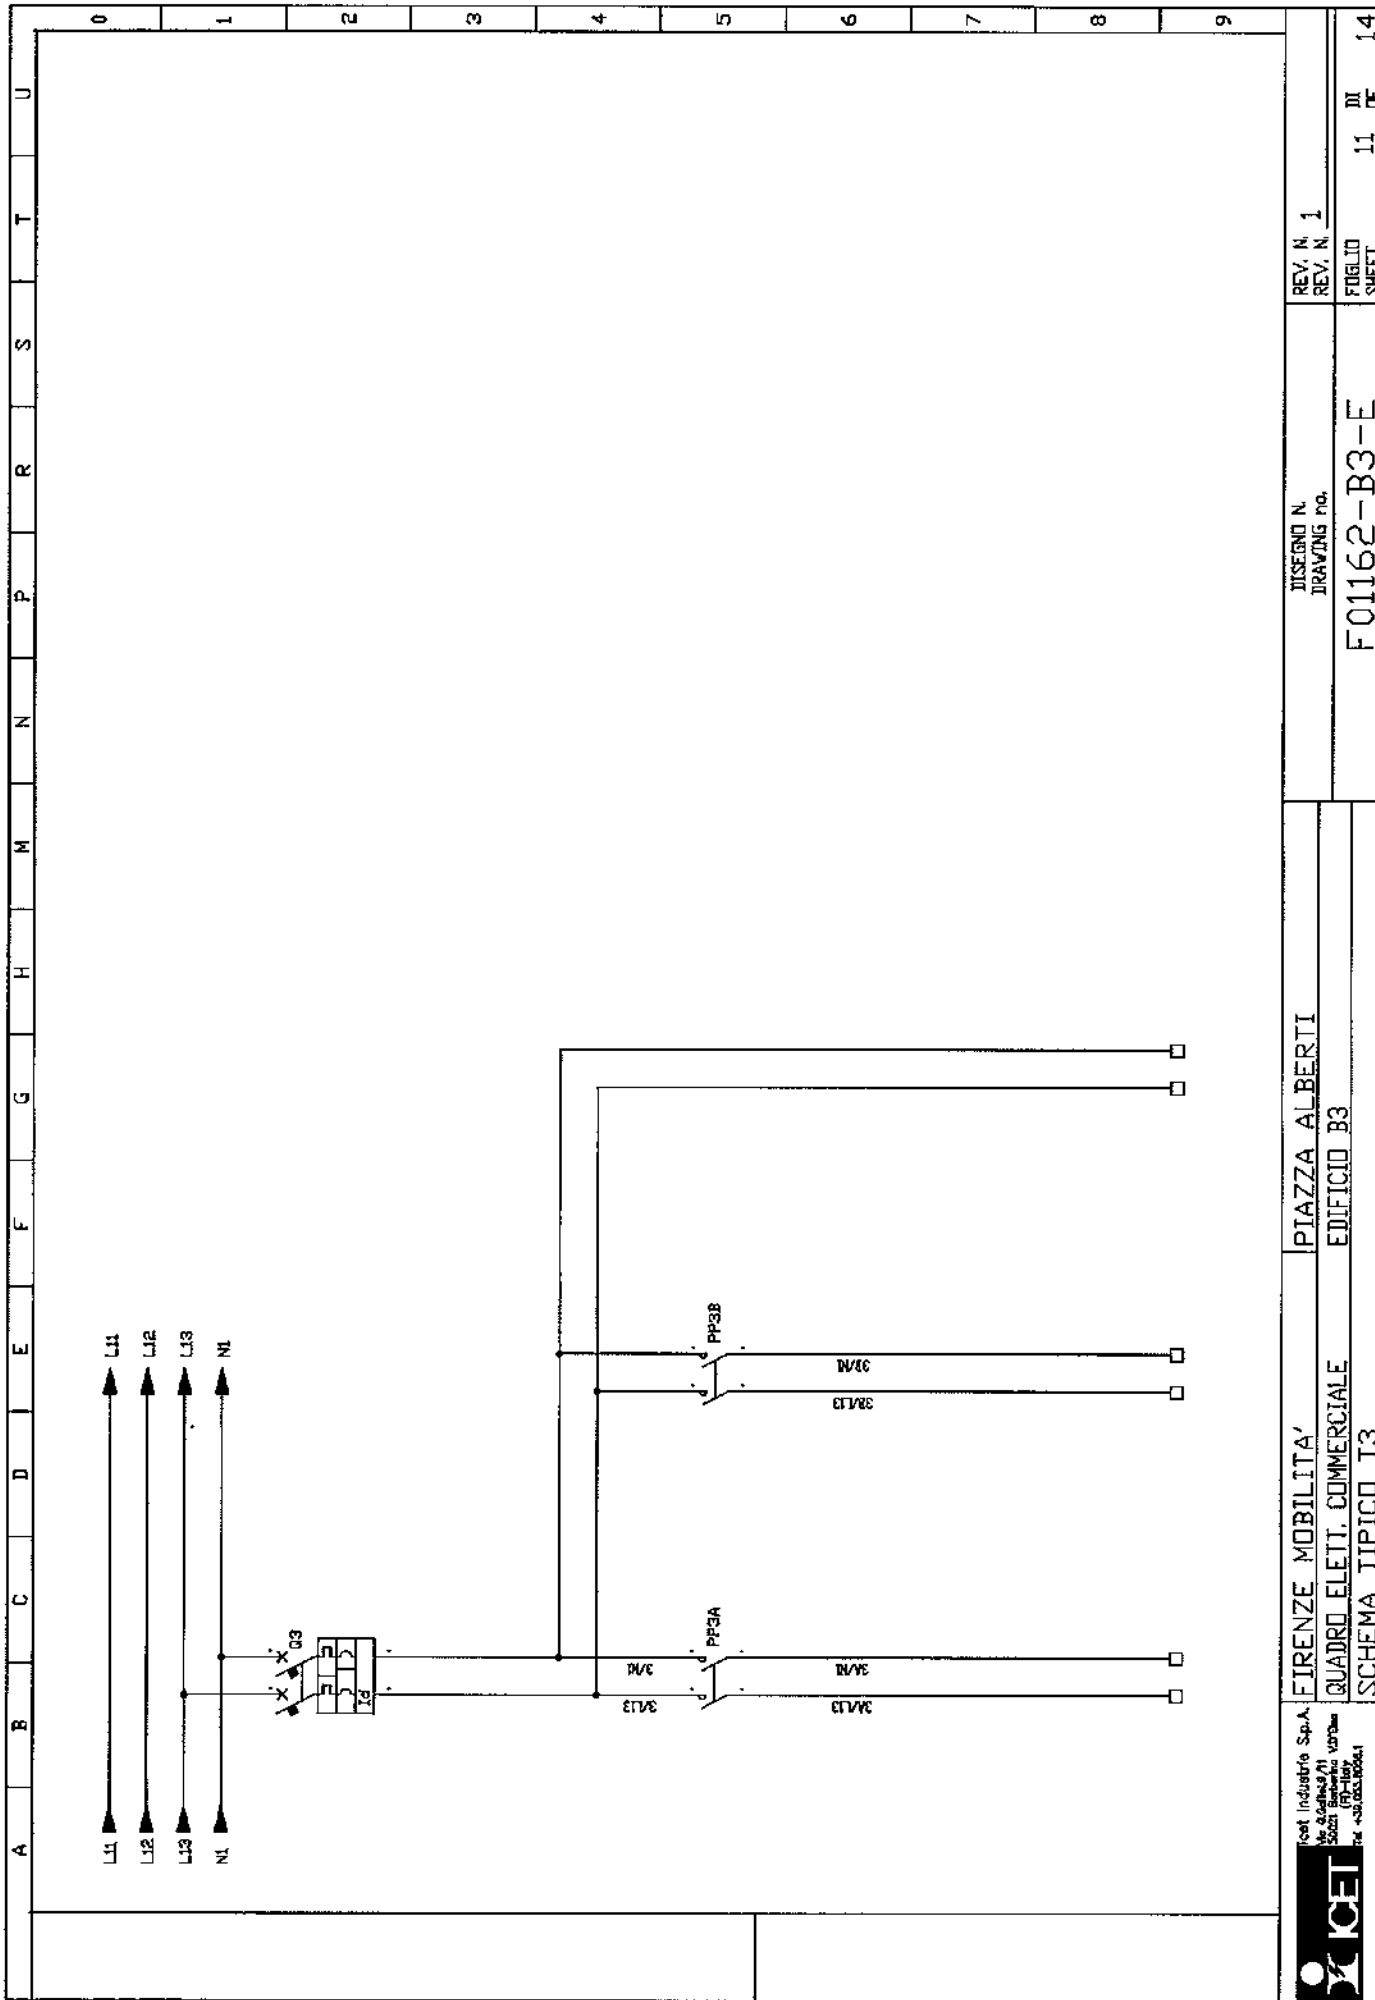

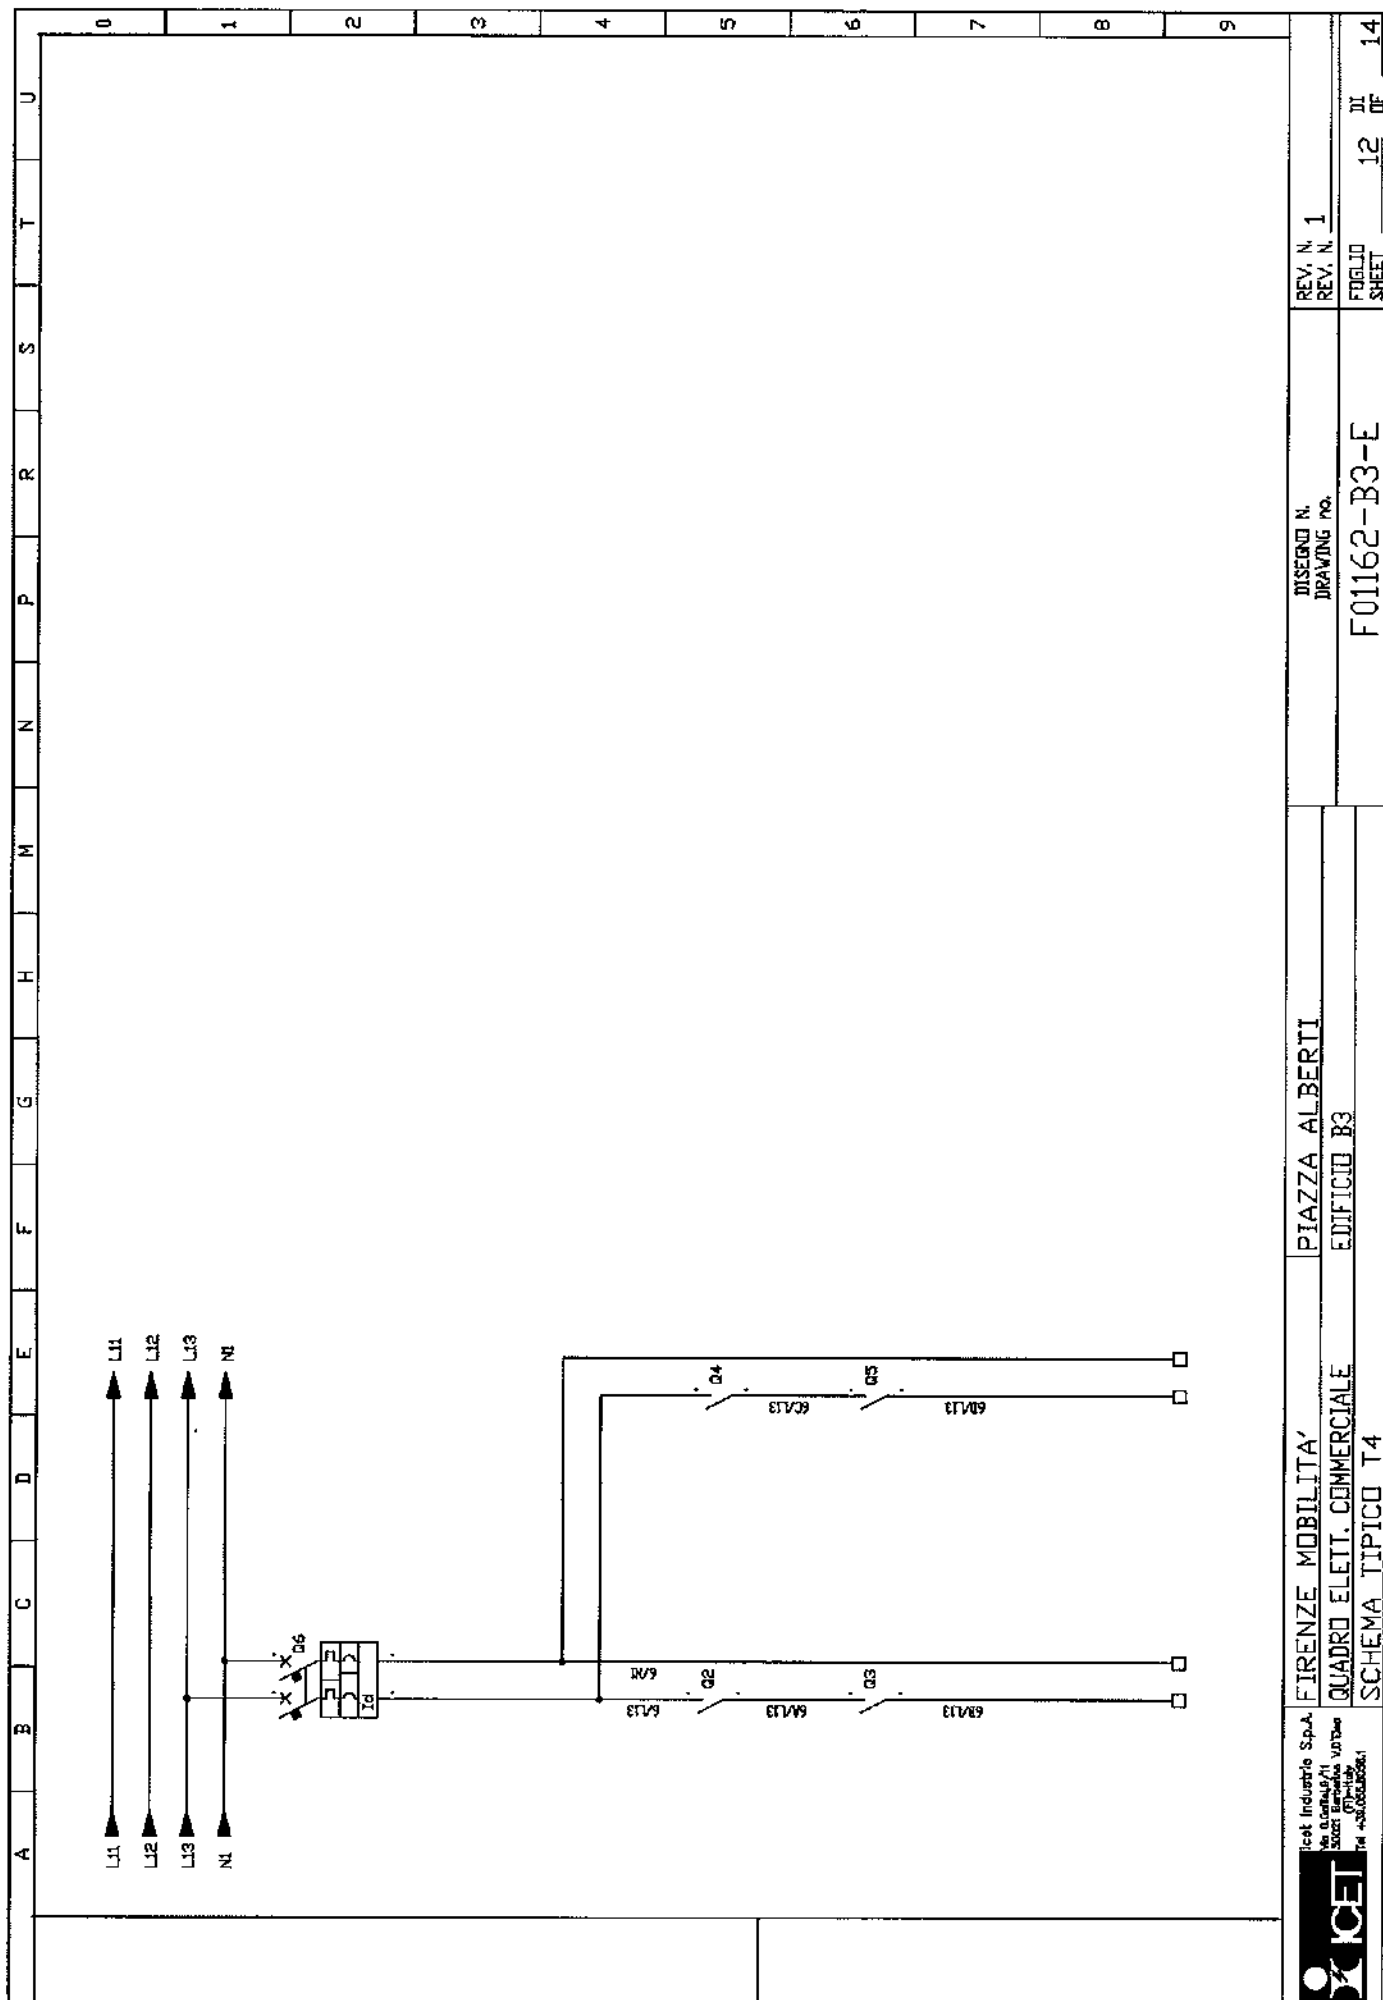

icet Industrie S.p.A.


FIRENZE MOBILITA'
QUADRO Elett. COMMERCIALE
SCHEMA TIPICO T4


PIAZZA ALBERTI
EDIFICIO B3

DISEGNO N.
DRAWING NO.
F01162-B3-E

REV. N. 1
REV. N. 1
F01162-B3-E

REV. N. 1
REV. N. 1
F01162-B3-E

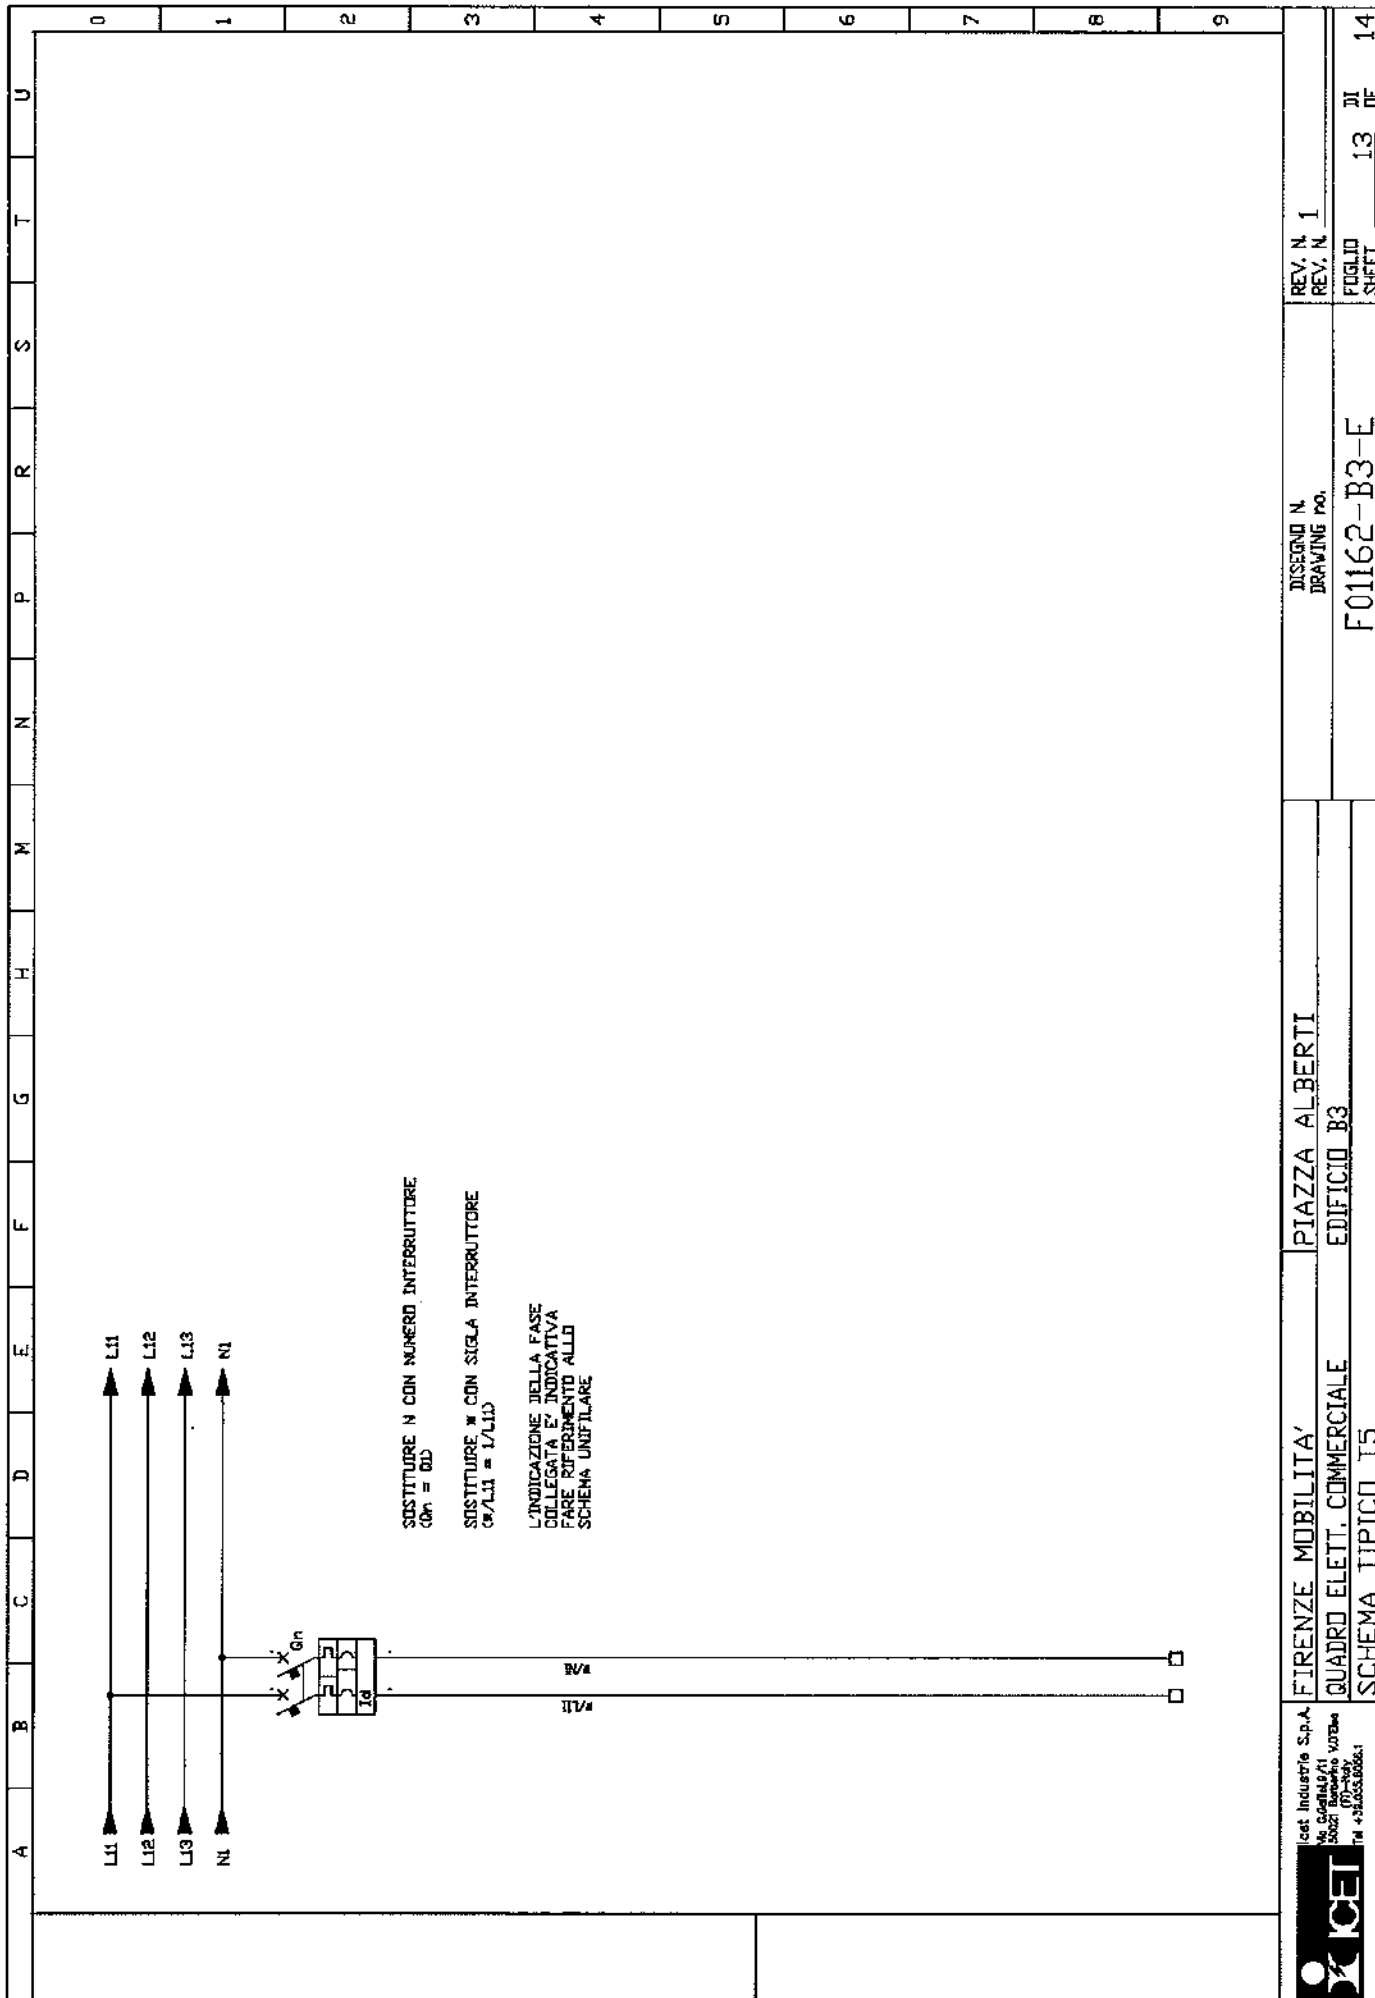

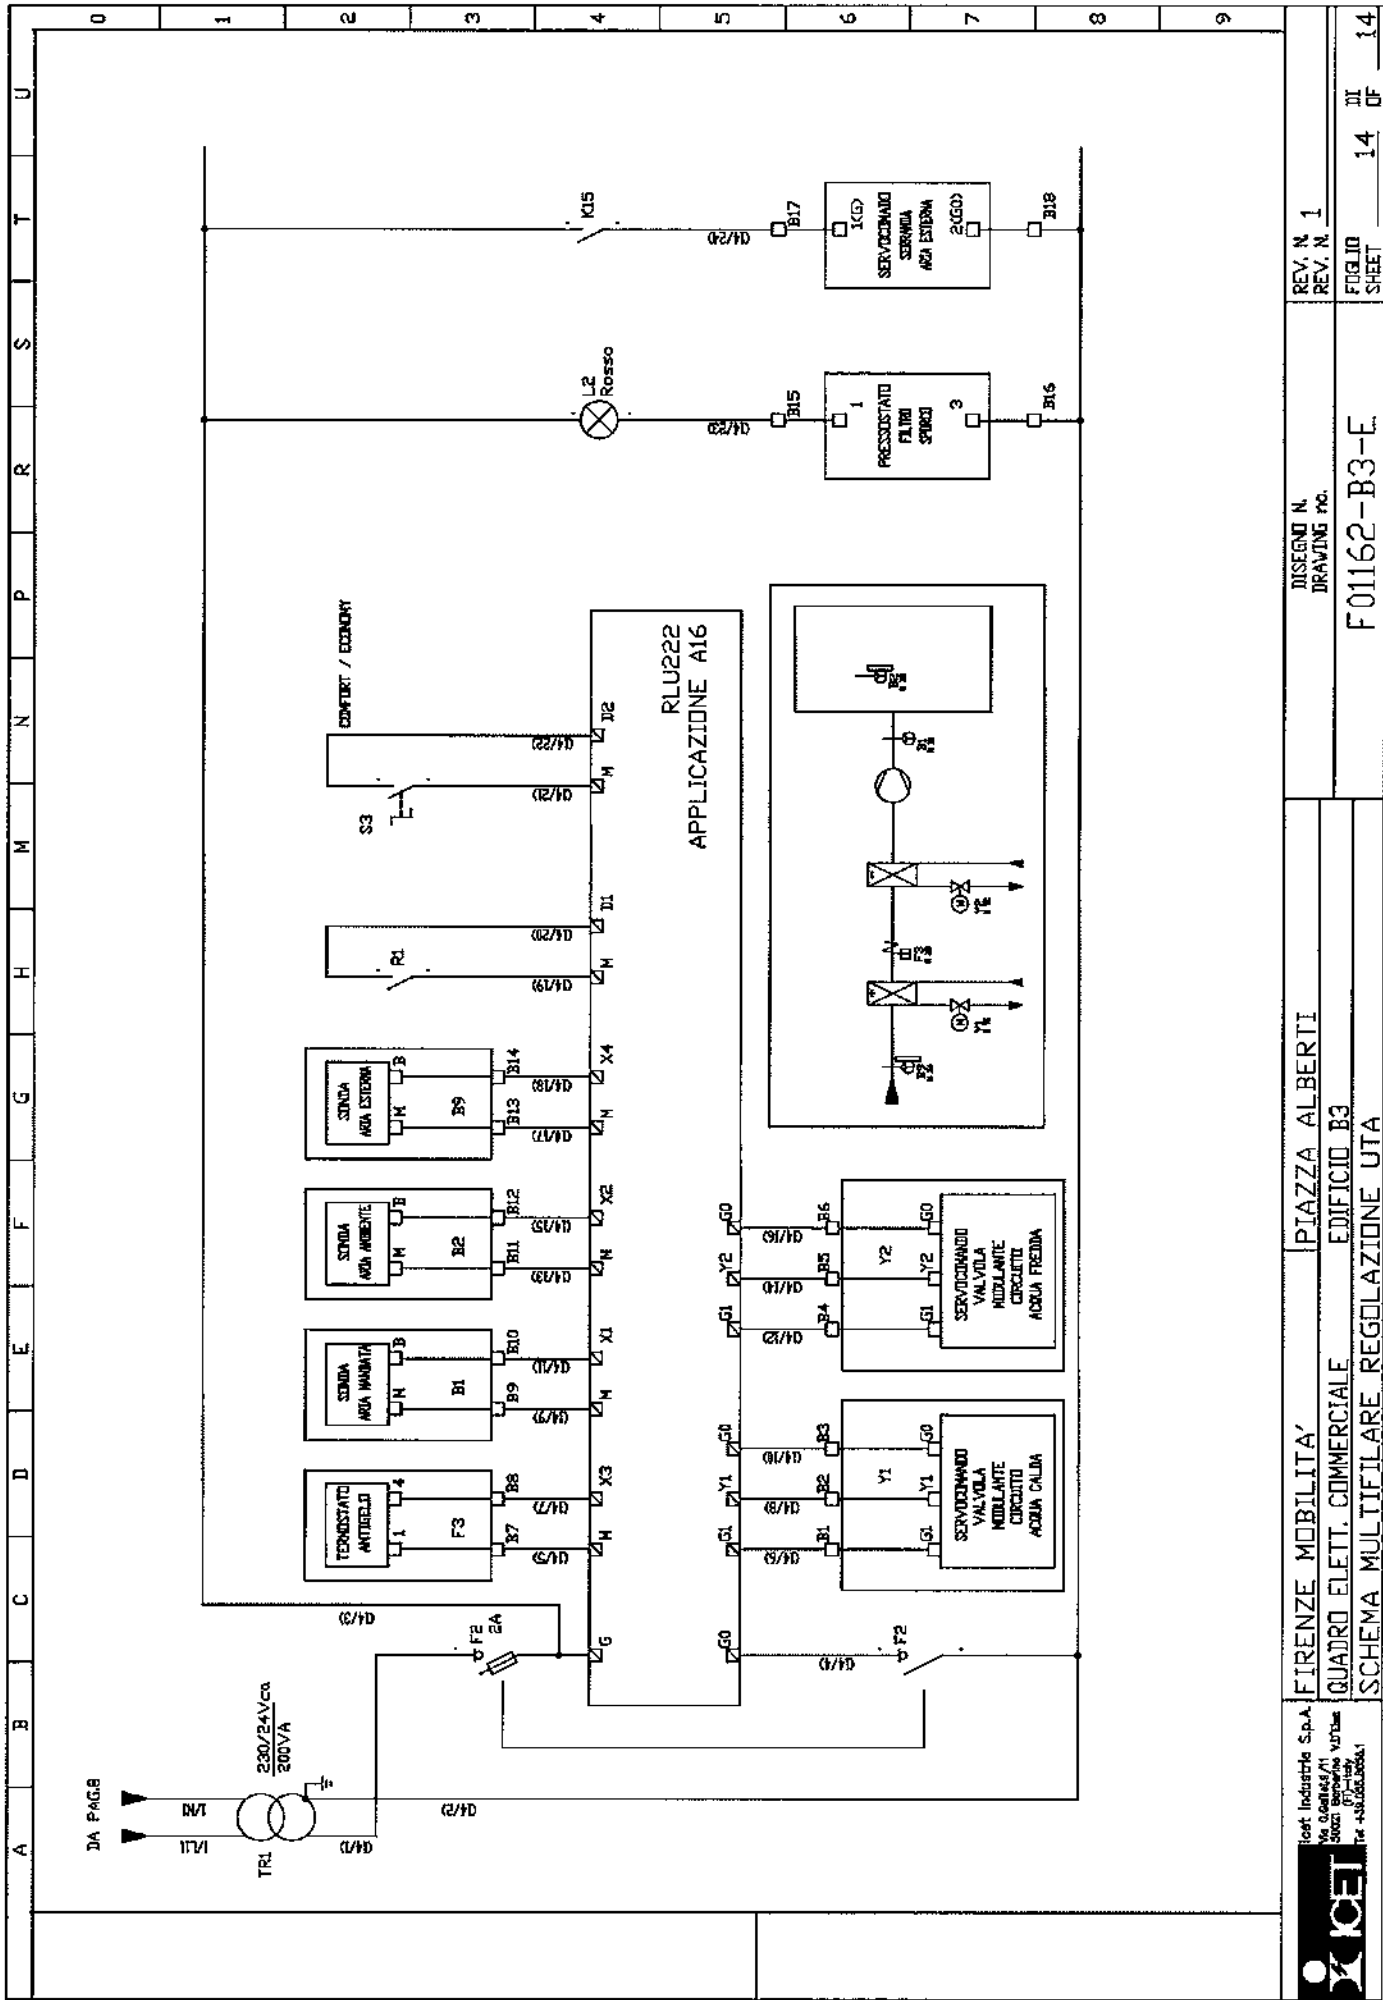



L'ELETTROTECNICA s.n.c.
Via Modda, 48 - 56026 S. GIORGIO (Pisa)
Tel. (050) 741740 Fax (050) 741744



ISO 9001:2000
CERT. N. 9165.LELT



L'ELETTROTECNICA s.n.c.
Via Modda, 48
56026 S. Giorgio (Pisa)
Tel. 050/741740-Fax 050/741744
sito www.lelettrotecnica.it
e-mail info@lelettrotecnica.it

C.C.I.A.A. PISA N°53117
ALBO ARTIGIANI N°22968
TRIB. DI PISA 13904
P. IVA 00132300500

Dichiarazione di conformità

Noi

L'ELETTROTECNICA s.n.c.

Dichiariamo che il prodotto:

Apparecchiatura assiemata di protezione e di manovra per bassa tensione (quadro elettrico)

n° di identificazione 073

Se installato e mantenuto in conformità alla sua destinazione, alla legislazione, alle norme in vigore, alle istruzioni del costruttore e alle regole d'arte soddisfa le disposizioni delle direttive:

- 73/23CEE del 19/02/1973 relativa al materiale elettrico destinato ad essere adoperato entro taluni limiti di tensione
- 89/336/CEE del 03/05/1989 relativa alla compatibilità elettromagnetica (EMC) modificata dalle direttive 92/31/CEE e 93/68/CEE

è conforme alle norme armonizzate:

CEI EN 60439-1 e A11

Apparecchiature assiemate di protezione e di manovra per bassa tensione (quadro BT).

Parte 1:

Prescrizioni per apparecchiature di serie (AS) e non di serie (ANS)

CEI EN 50081-1 / CEI EN 50081-2

Compatibilità elettromagnetica.

Norme generiche sull'emissione parte 1 e parte 2

CEI EN 50082-1 / CEI EN 50082-2

Compatibilità elettromagnetica.

Norme generiche sull'immunità parte 1 e parte 2

Anno di marcatura CE:

2007

S. Giorgio, 19/07/2007

(Per il cliente)

L'ELETTROTECNICA s.n.c.
Via Modda, 48 - S. GIORGIO
56026 S. GIORGIO (Pisa)
Tel. (050) 741740
P. IVA. 00132300500



L'ELETTROTECNICA s.n.c.

Via Modda, 48 - 56026 S. GIORGIO (Pisa)
Tel. 050/741740 - Fax 050/741744



ISO 9001:2000
CERT. N. 9165.LELT



L'ELETTROTECNICA s.n.c.
Via Modda, 48
56026 S. Giorgio (Pisa)
Tel. 050/741740 - Fax 050/741744
sito www.elettrotecnica.it
e-mail info@elettrotecnica.it

C.C.I.A.A. PISA N°53117
ALBO ARTIGIANI N°22968
TRIB. DI PISA 13904
P. IVA 00132300500

Verbale di collaudo

nr. 01691

Spett.le ICET SPA

Via Galilei, 9/11

50021 Barberino Vald'Elsa (FI)

COLLAUDO APPARECCHIATURA A.N.S. Matr.nr. 073 del 18/06/07 (QE COMMERCIALE ED. B3)

Grado di protezione IP 65

Dimensioni esterne in mm (hxlxp) 2000x700x250

Tensione nominale di impiego 400V

Corrente nominale del circuito d'ingresso 45A

Tensione di isolamento 690V

Tenuta al corto circuito Icw 1 kA

Schema elettrico di riferimento: F01162-B3-E

Prove eseguite sull'apparecchiatura secondo la norma CEI 17-13/1 (EN 60439-1)

Rif. Art.

- | | | |
|-------|---|----------------|
| 8.3.1 | Ispezione dell'apparecchiatura ivi compreso il controllo del cablaggio e, se necessario, una prova di funzionamento elettrico | Esito positivo |
| 8.3.2 | Prova di tensione applicata
Eseguita mediante il seguente strumento :
<i>Chauvin Arnoux CA 6160 n°serie 13071083</i>
<i>Certificato n° ISO07021/06 fino a 03/11/2009</i> | Esito positivo |
| 8.3.3 | Verifica dei mezzi di protezione e della continuità dei circuiti di protezione | Esito positivo |
| 8.3.4 | Verifica della resistenza dell'isolamento
Eseguita mediante il seguente strumento :
<i>Chauvin Arnoux CA 6160 n°serie 13071083</i>
<i>Certificato n° ISO07021/06 fino a 03/11/2009</i> | Esito positivo |

Prove eseguite da L'Elettrotecnica s.n.c. alla presenza del Sig. Pieraccioni P.I. Giuliano

Il quadro in oggetto, avendo superato le prove sopra elencate secondo le indicazioni riportate nella norma CEI 17.13/1 (EN 60439-1) e conseguentemente ai requisiti della regola d'arte ai sensi delle leggi n°186 del 1968 e n°46 del 1990, viene accettato come conforme all'ordine.

S. Giorgio 19/07/2007

(Pro. I. Giuliano)

L'ELETTROTECNICA s.n.c.

Via Modda, 48 - S. GIORGIO

56026 S. FREDIANO (Pisa)

TEL 050-741740

P. IVA 00132300500