


# QUADRO ELETTICO

CASSA EDIF. A1

PIANI 0, 1, 2, 3

PIAZZA ALBERTI

FIRENZE MOBILITA',

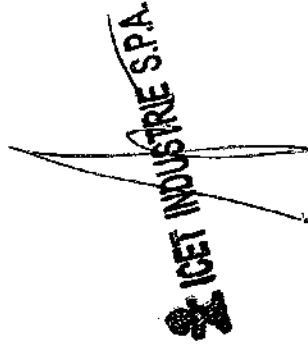

**POLITECNICA**  
Ingegneria ed Architettura Soc. Coop.  
SEDE OPERATIVA DI FIRENZE  
Viale Amendola n° 6 int. 3  
50121 FIRENZE  
Tel. 055.2001660 - Fax 055.2344856  
C.F. e P. IVA 00345720361

4																																																																																																																																																																																																																																																																																																																																																																																																																																																																																																																																																																																																																																																																																																																																																																																																																																																																																																																																																																																																																																																																																																																																																																																																																																																																																																																																																																																																																						</
---	--	--	----

PAG.	DESCRIZIONE	PAG.	DESCRIZIONE	REVISIONI
				0 1 2 3 4 5 6 7 8 9 10
1	TITOLO	30		X X
2	INDICE REVISIONI	31		X X
3	FRONTE QUADRO	32		X X
4	SCHEMA UNIFILARE	33		X X
5	SCHEMA UNIFILARE	34		X X
6	SCHEMA UNIFILARE	35		X X
7	SCHEMA UNIFILARE	36		X X
8	SCHEMA UNIFILARE	37		X X
9	SCHEMA UNIFILARE	38		X X
10	SCHEMA UNIFILARE	39		X
11	SCHEMA TIPOICO T1	40		X
12	SCHEMA TIPOICO T2	41		X
13	SCHEMA TIPOICO T3	42		X
14	SCHEMA TIPOICO T4	43		X
15	SCHEMA TIPOICO T5	44		X
16	SCHEMA TIPOICO T6	45		X
17	SCHEMA SEGNALAZIONE ALLARMI	46		X
18		47		X
19		48		X
20		49		X
21		50		X
22		51		X
23		52		X
24		54		X
25		54		X
26		55		X
27		56		
28		57		
29		58		

FIRENZE MOBILITA'

PIAZZA ALBERTI

PIANI 0, 1, 2, 3

QUADRO ELETTRICO CASSA EDIF. A1


INDICE DELLE REVISIONI


REV. N. 1

REV. N.

F01152-A1-C


FUGLIO SHEET 2 DI 17

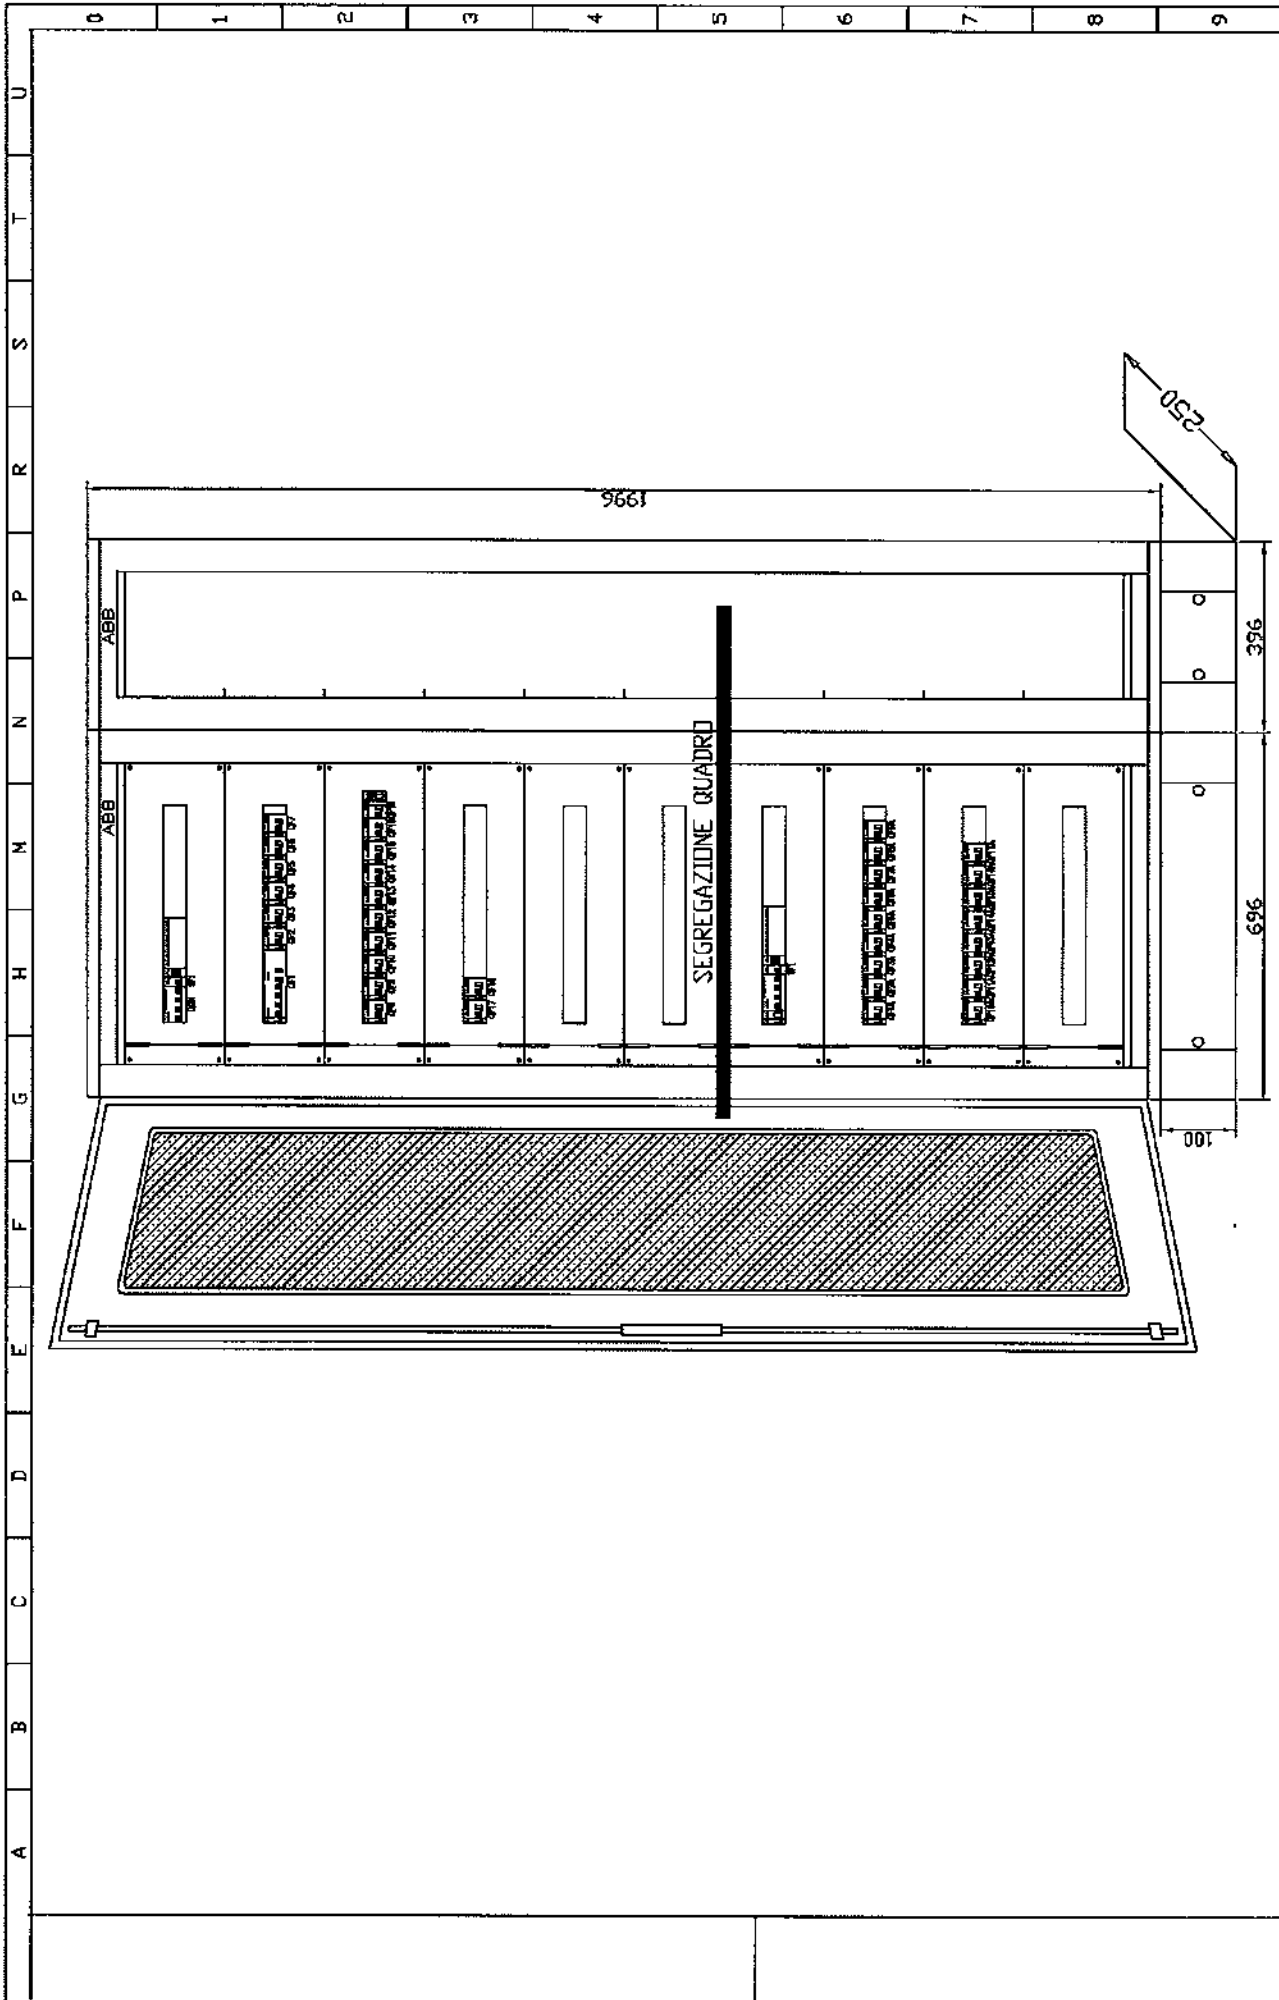


 Icei Industrie S.p.A. Via G. Cesare 1/1 - 50139 Firenze Tel. 055/2388111 - Telex 431000 ICEI I	FIRENZE MOBILITA'		PIAZZA ALBERTI		DISEGNO N. DRAWING no.		REV. N. 1
	QUADRO ELETTRICO CASSA EDIF. A1		PIANI 0, 1, 2, 3		F01162-A1-C		REV. N.
	FRONTE QUADRO						Foglio Sheet 3 of 17





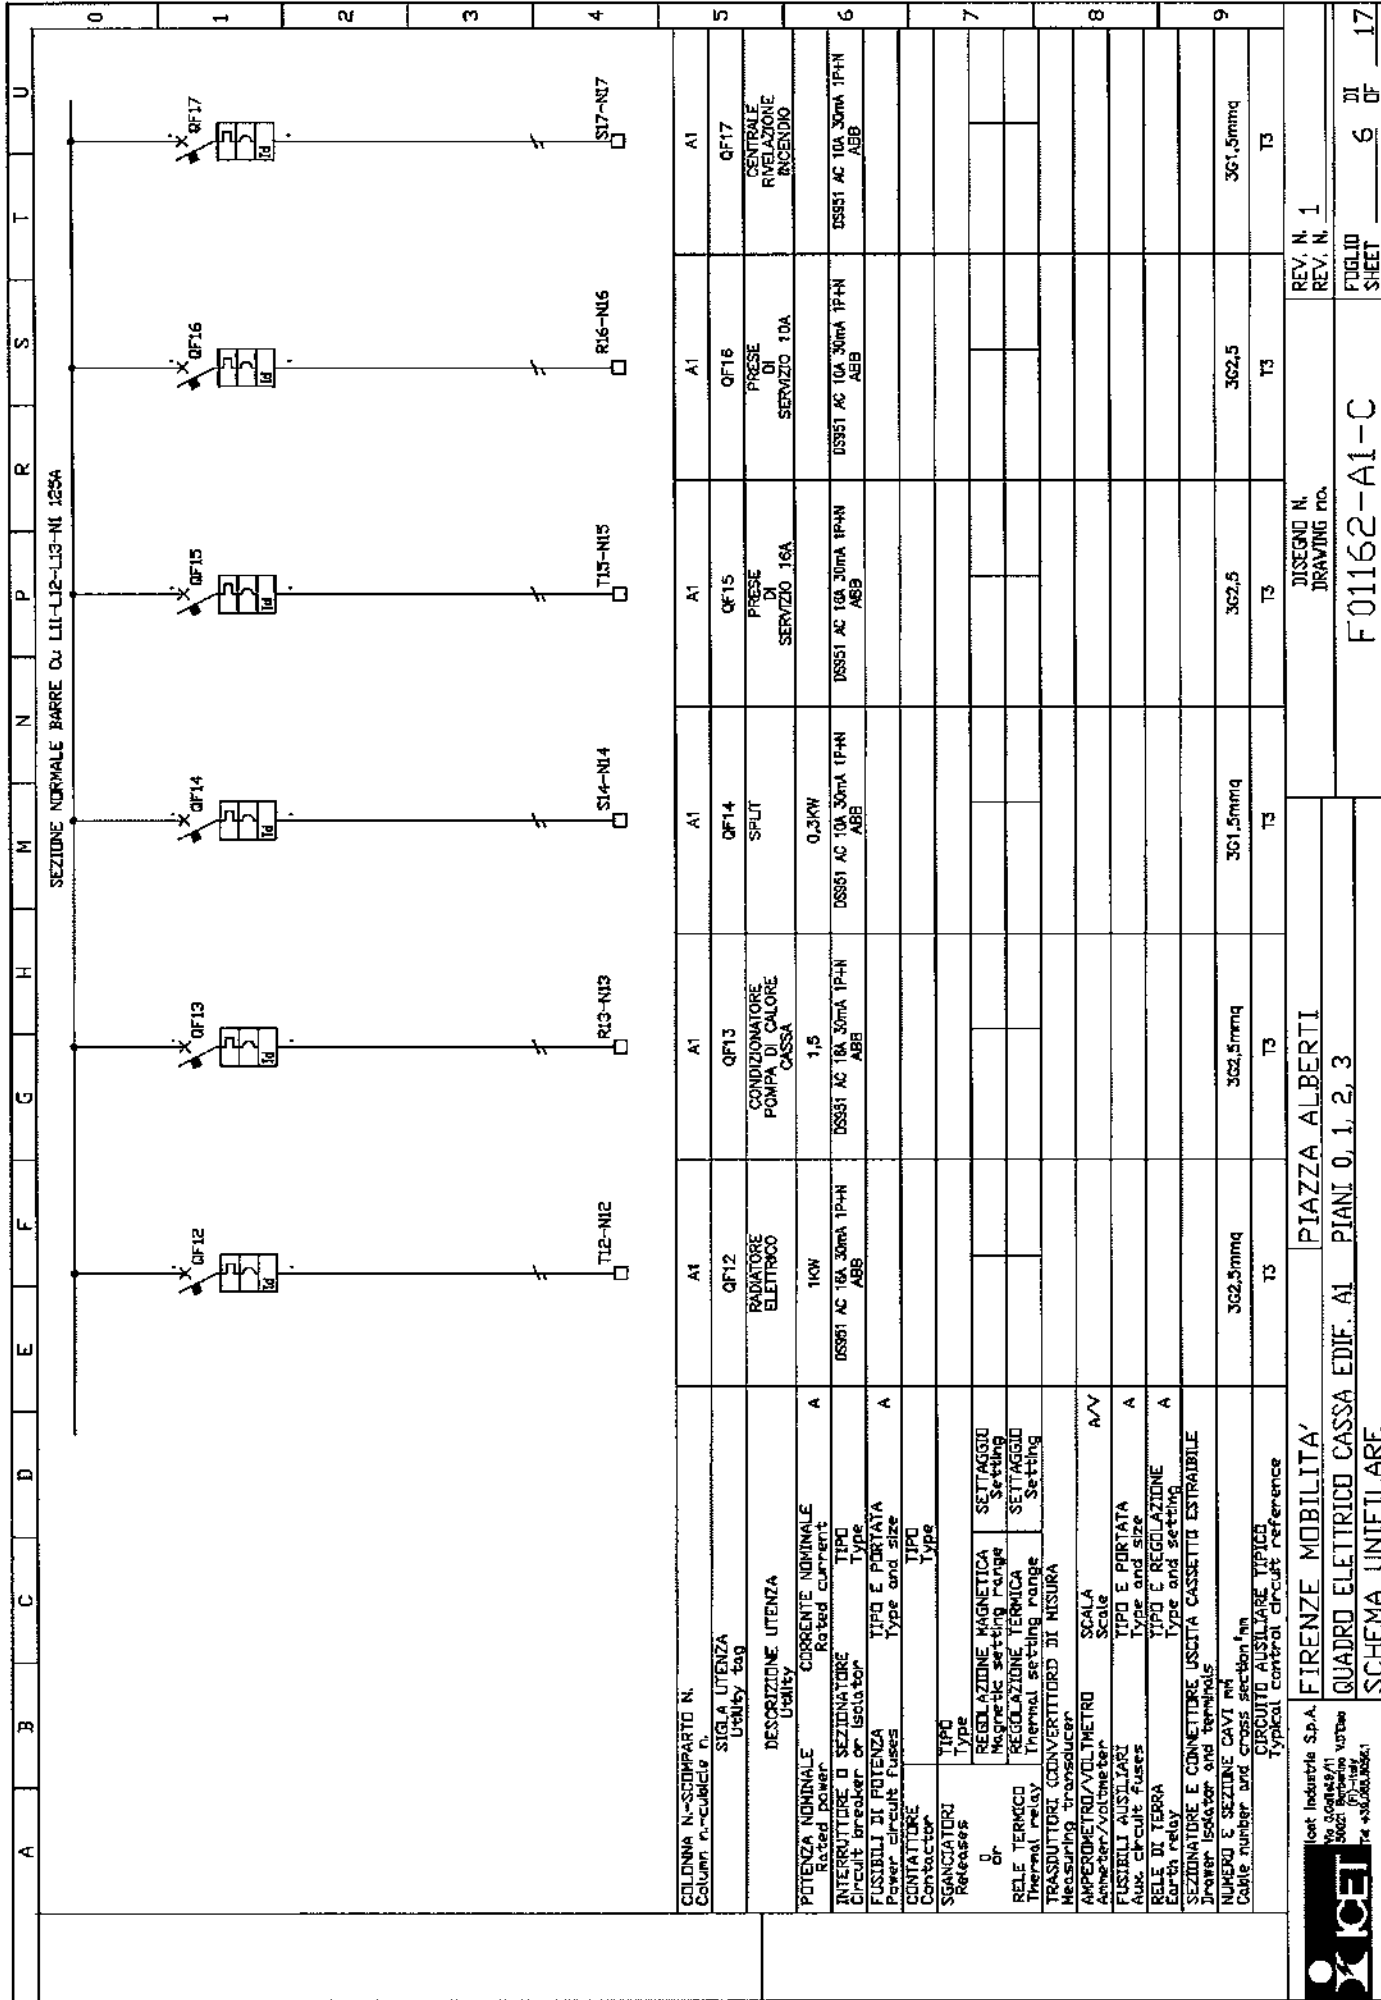



A	B	C	D	E	F	G	H	M	N	P	R	S	T	U
BARRE CU L11-L12-L13-N1 SEZIONE NORMALE														
COLONNA N°-SCOMPARTO N. Column n°-subcable n°														
SIGLA UTENZA Utility tag														
DESCRIZIONE UTENZA Utility														
POTENZA NOMINALE Rated power	CORRENTE NOMINALE Rated current	A	A1		A1		QF18		QF19		ESTRATTORI RICAMERO ARIA LOCALI		500W	
PIAZZA ALBERTI														
FIRENZE MOBILITA'														
QUADRO ELETTRICO CASSA EDIF. A1 PIANI 0, 1, 2, 3														
SCHEMA UNIFILARE														
F01162-A1-C														
REV. N. 1														
Foglio 7 di 17														

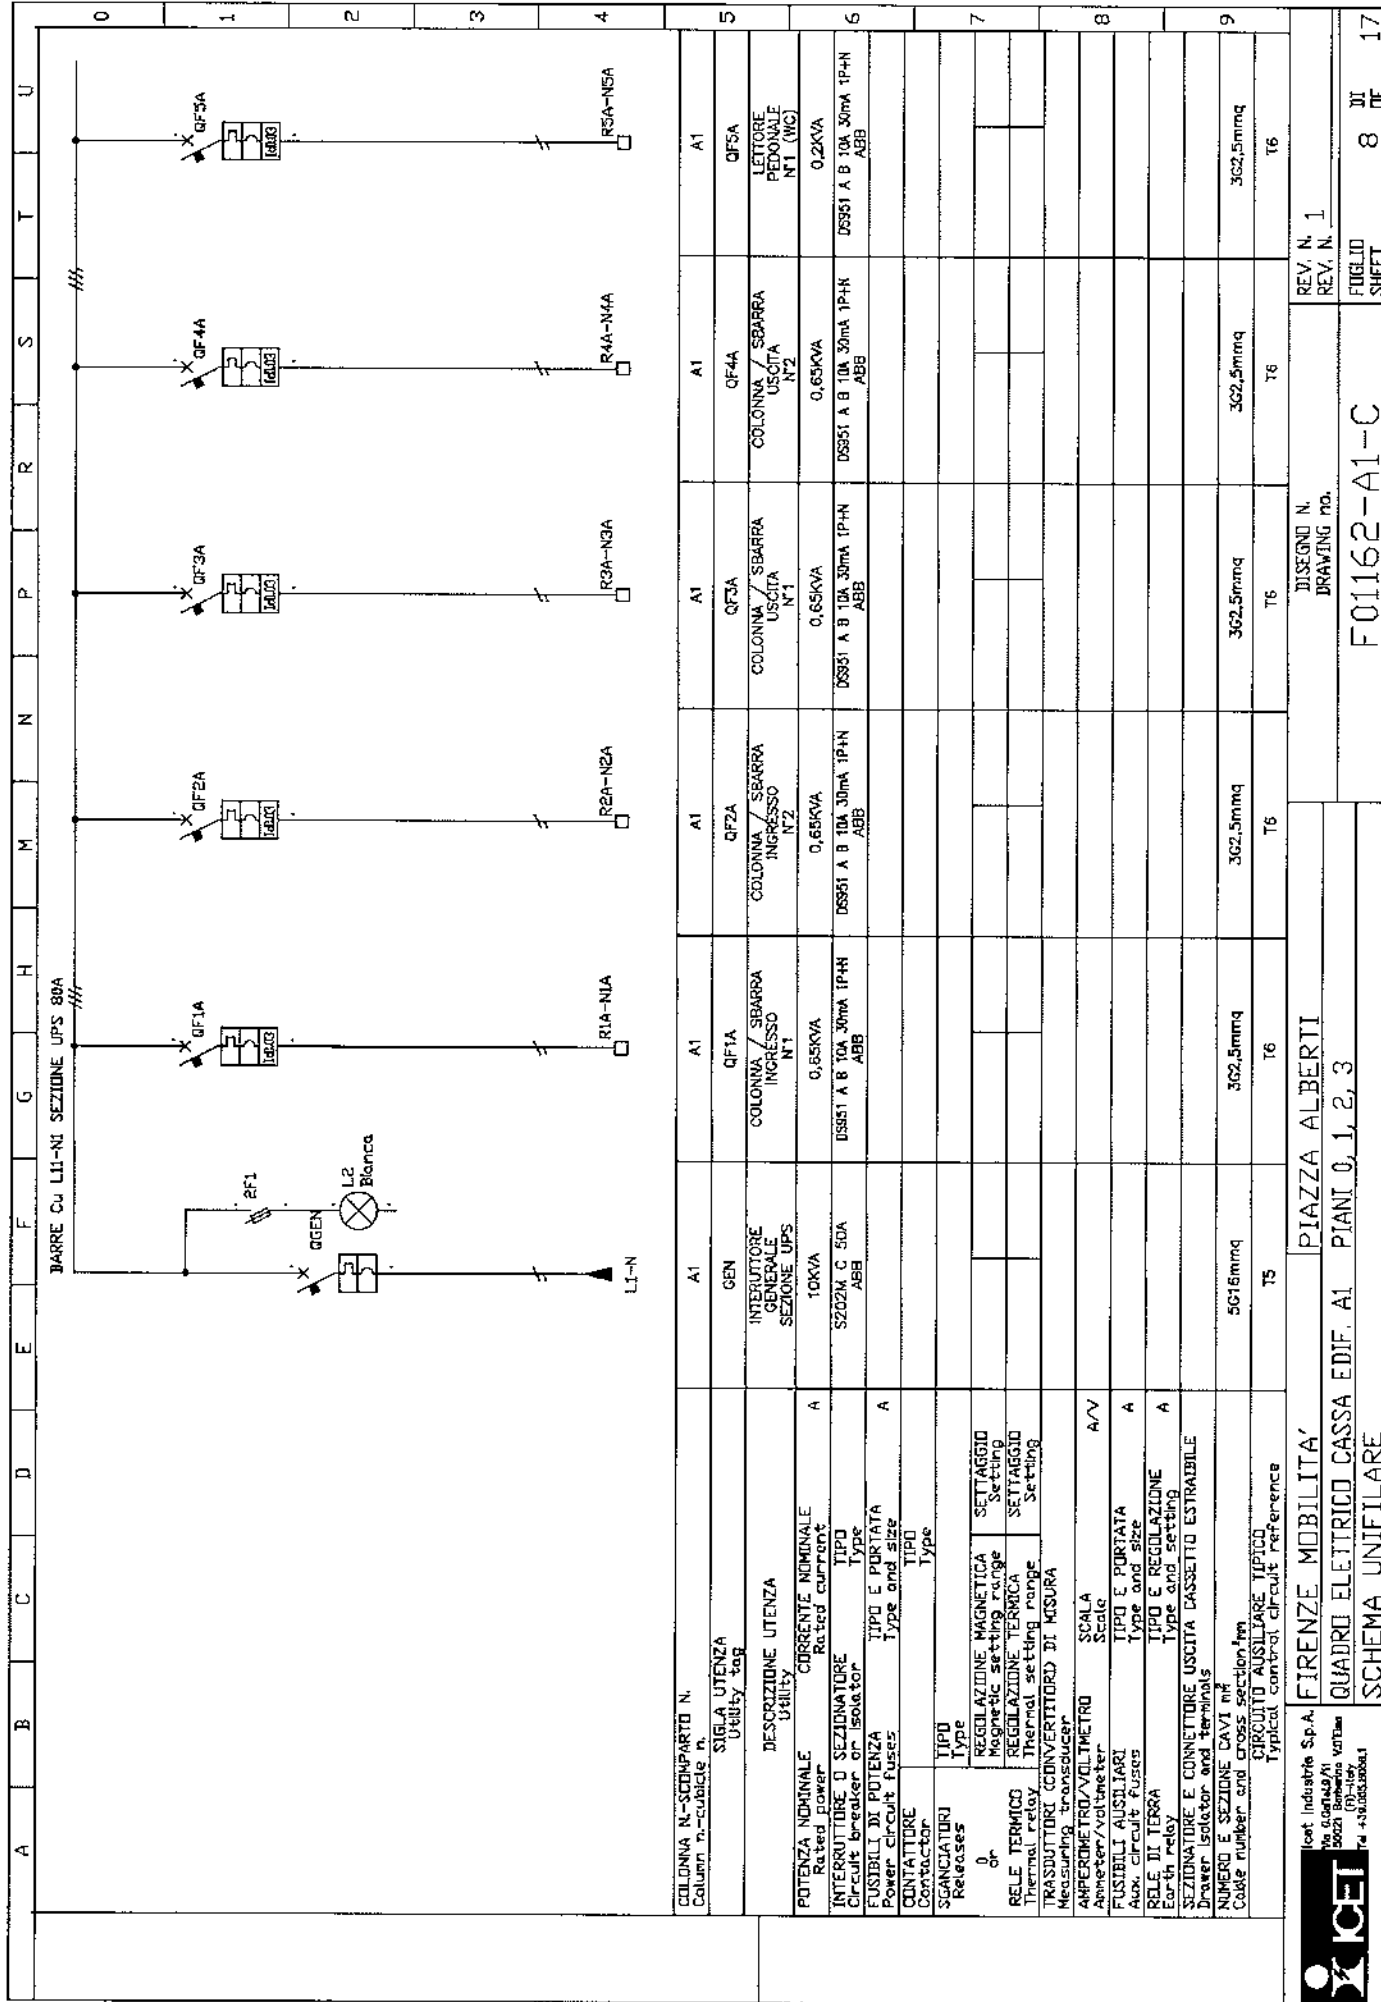



A	B	C	D	E	F	G	H	M	N	P	R	S	T	U




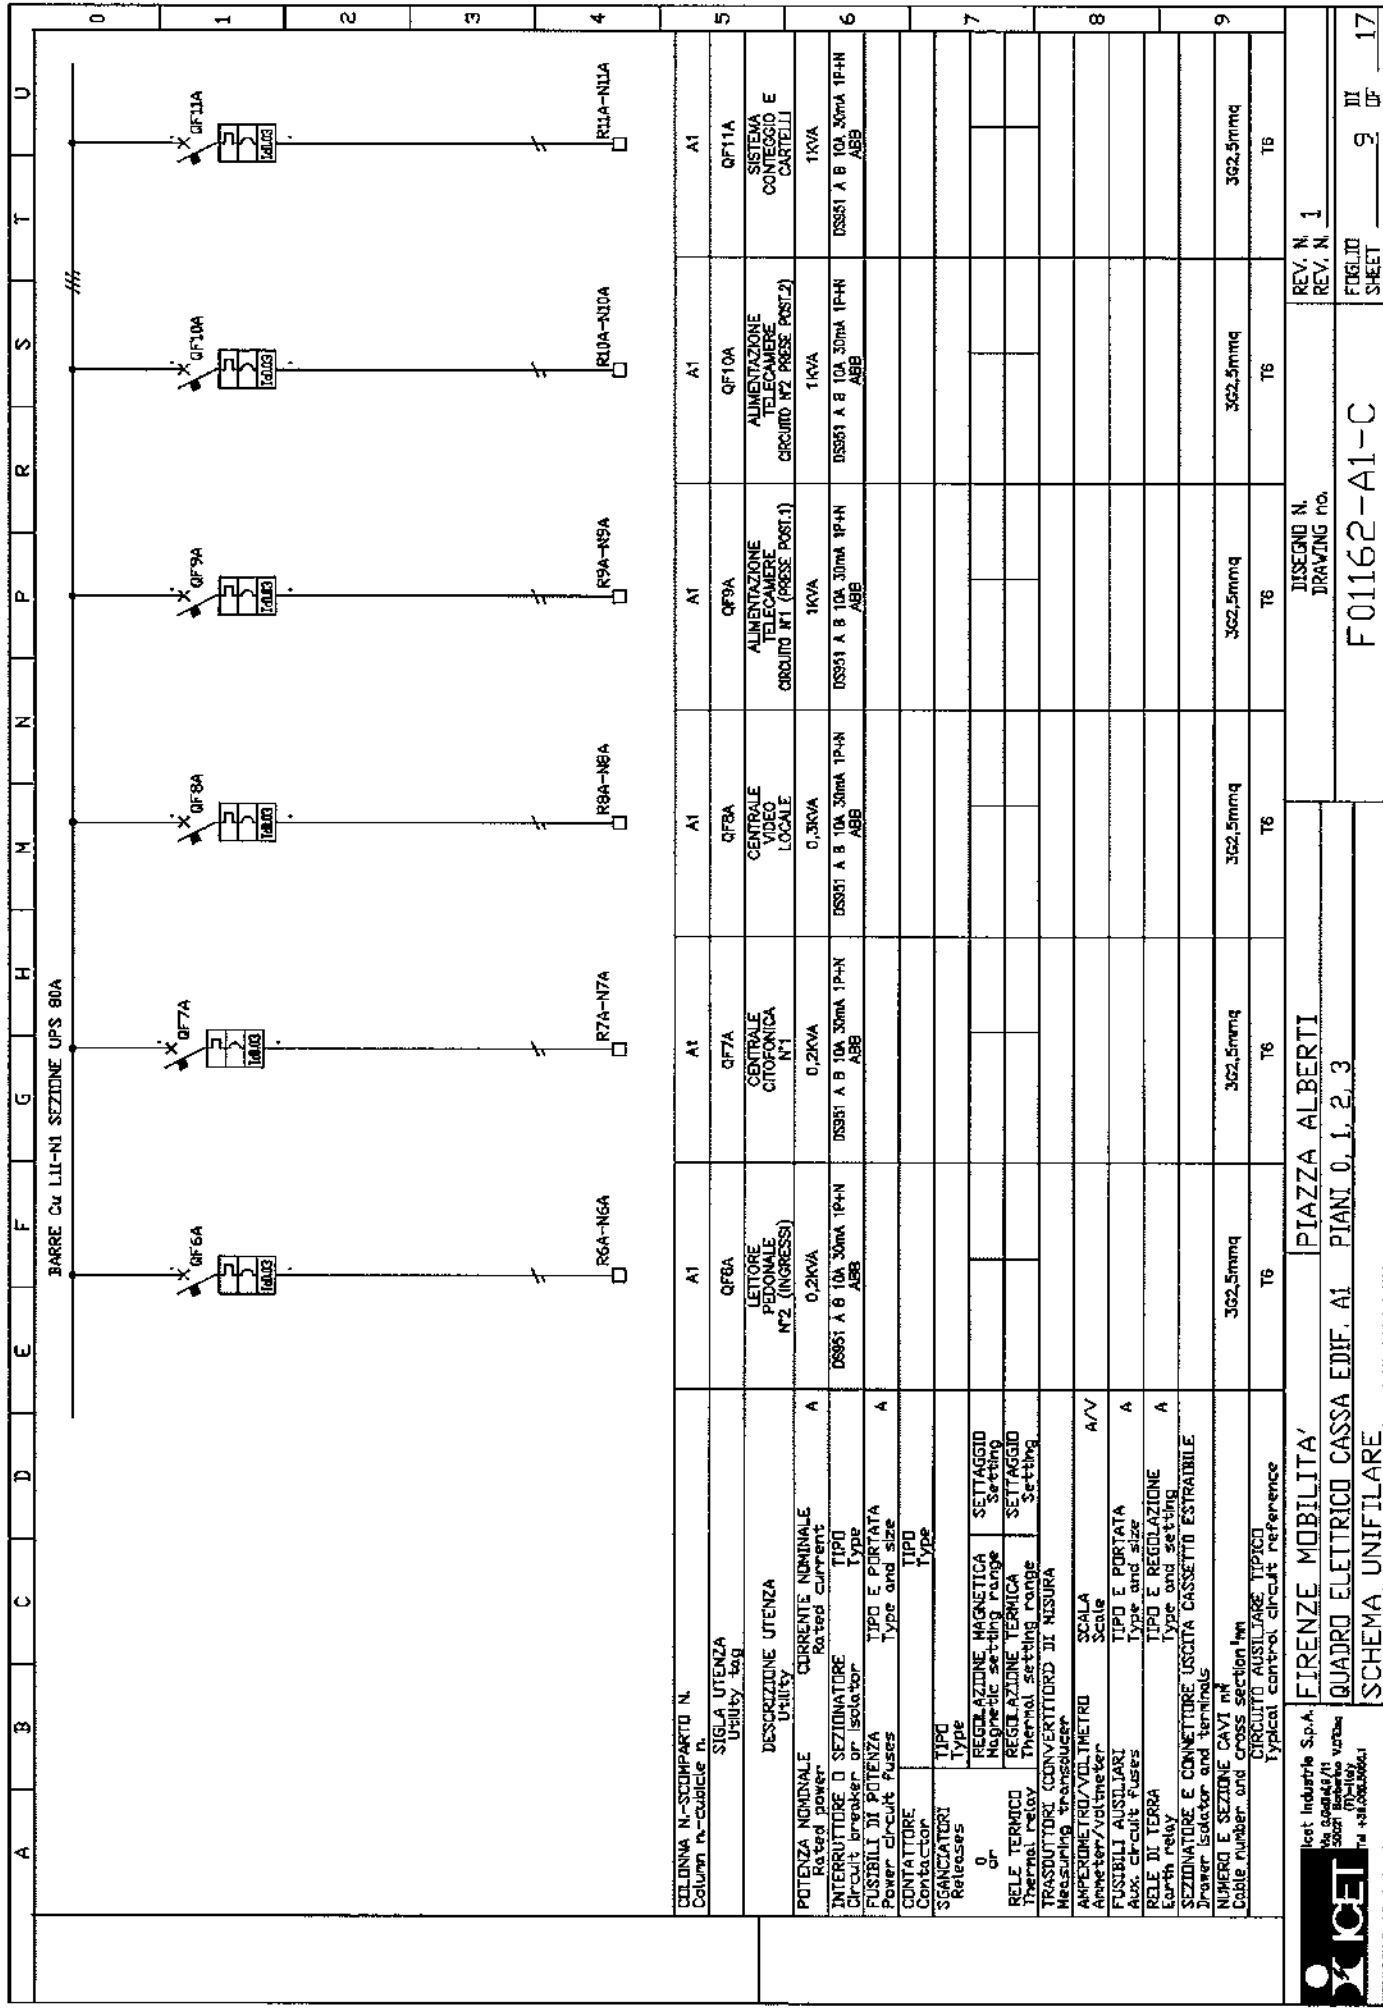


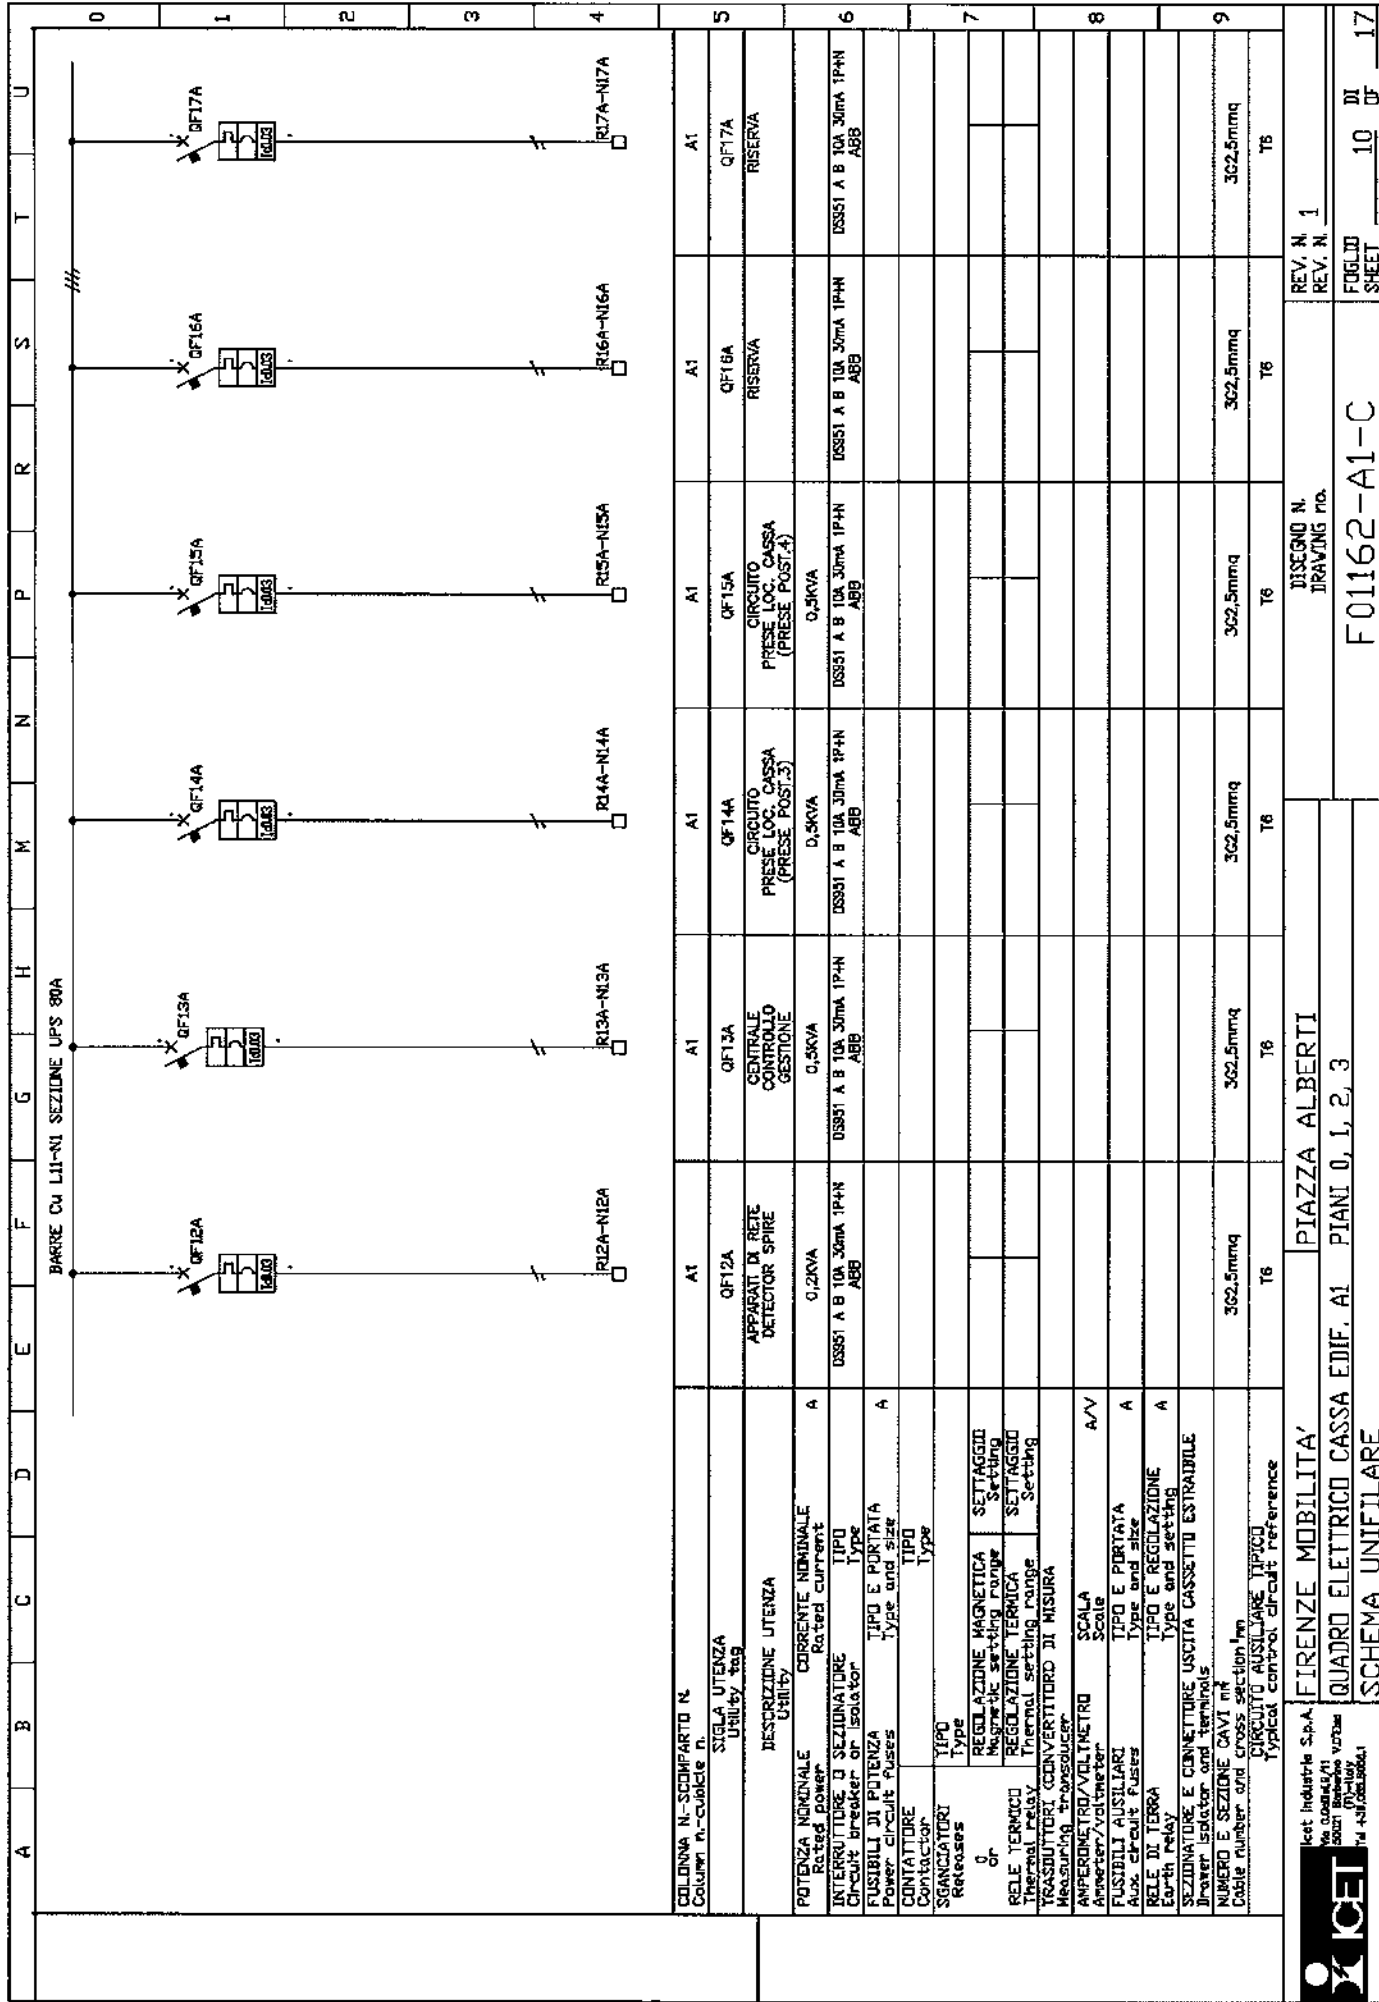

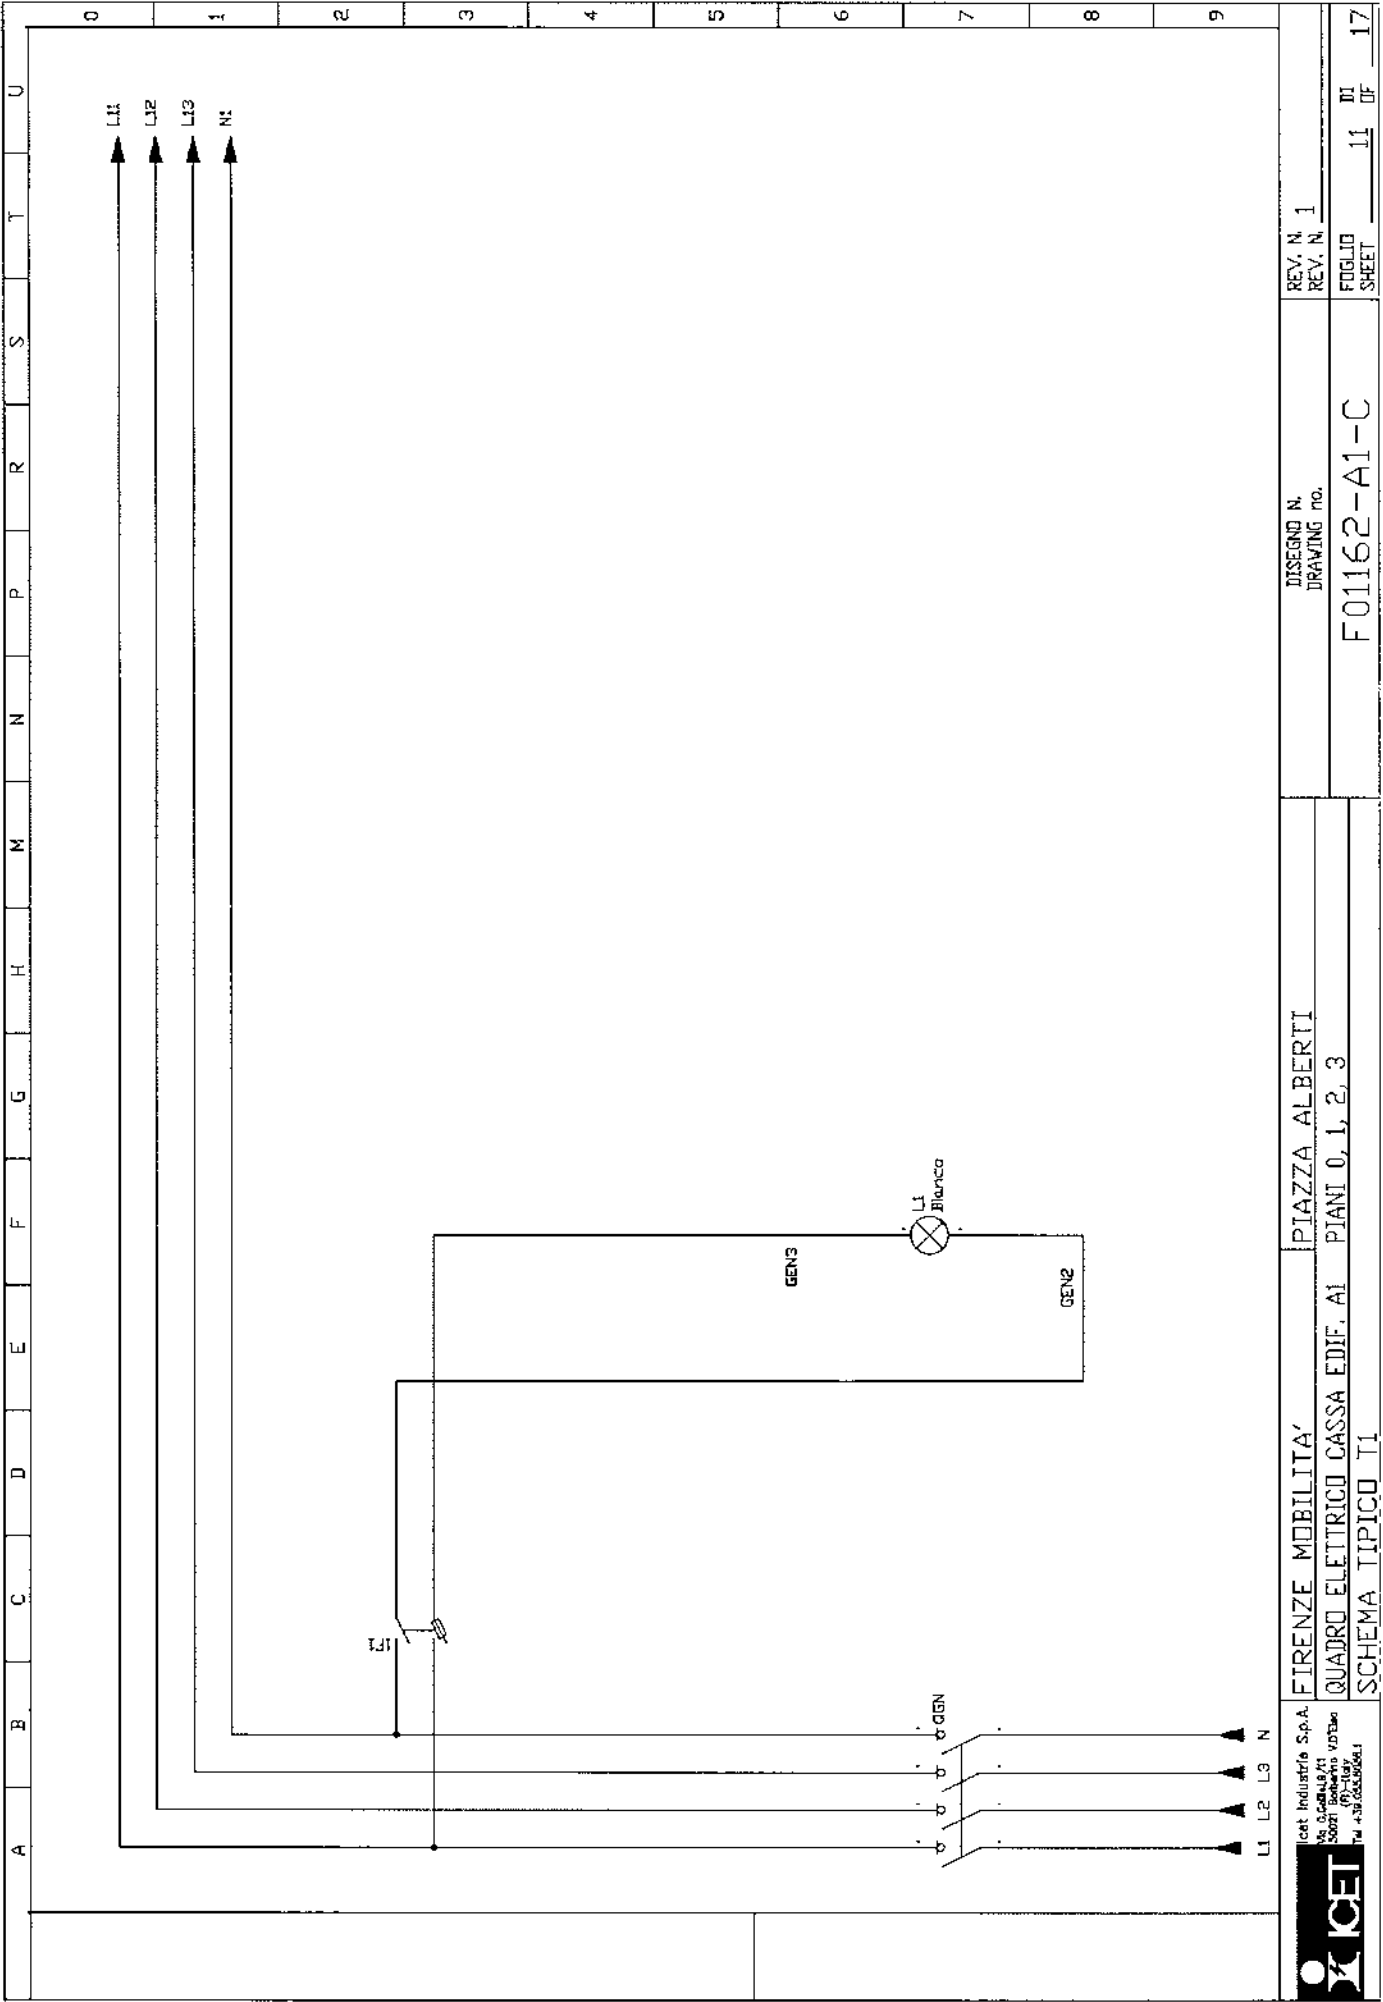


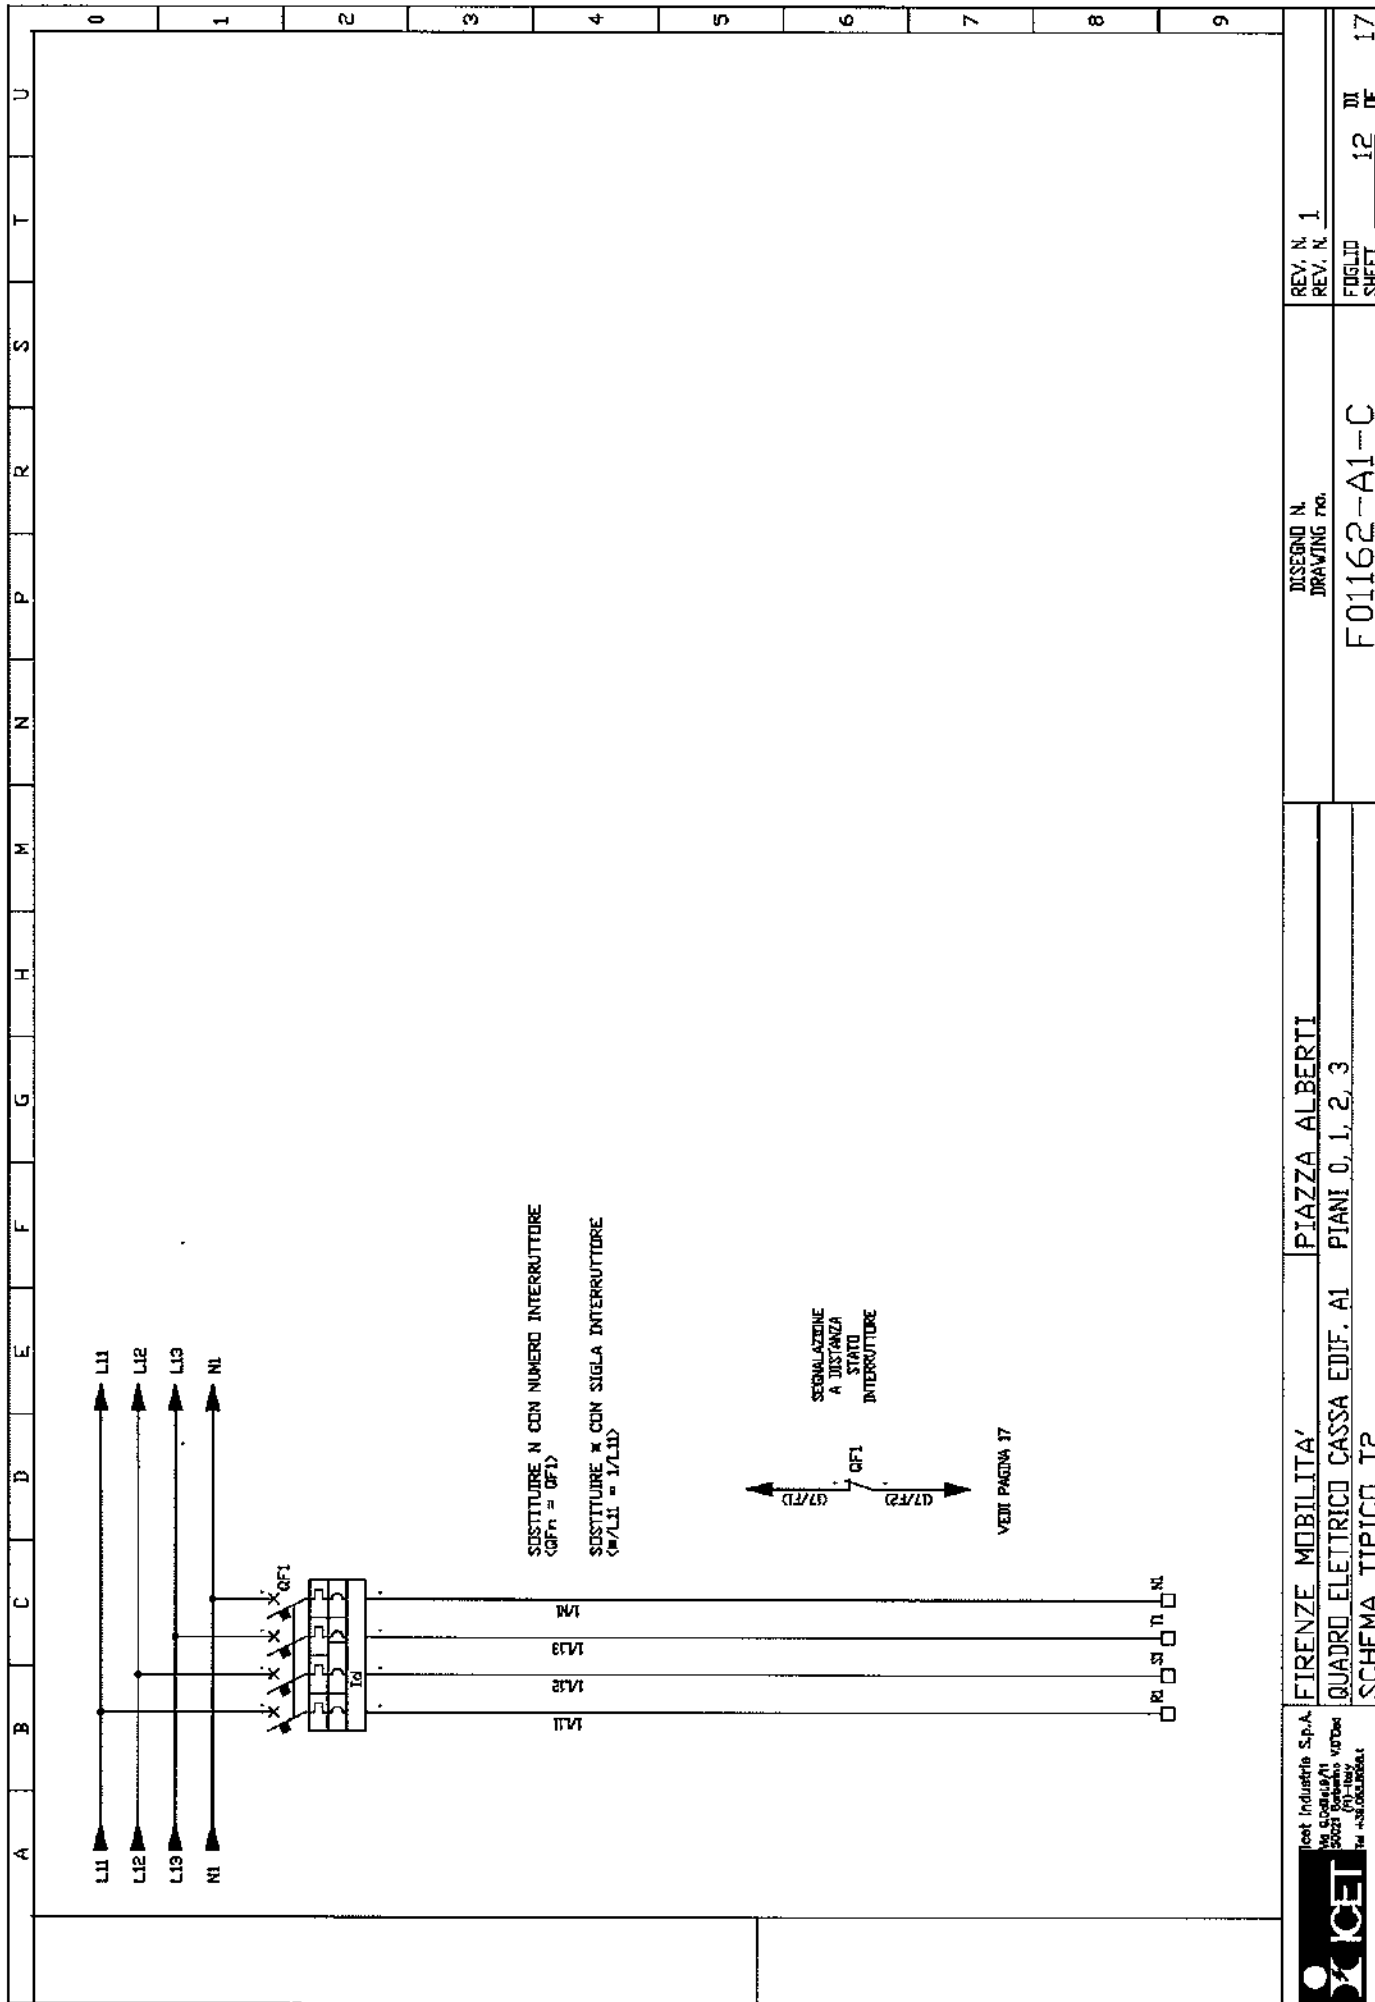

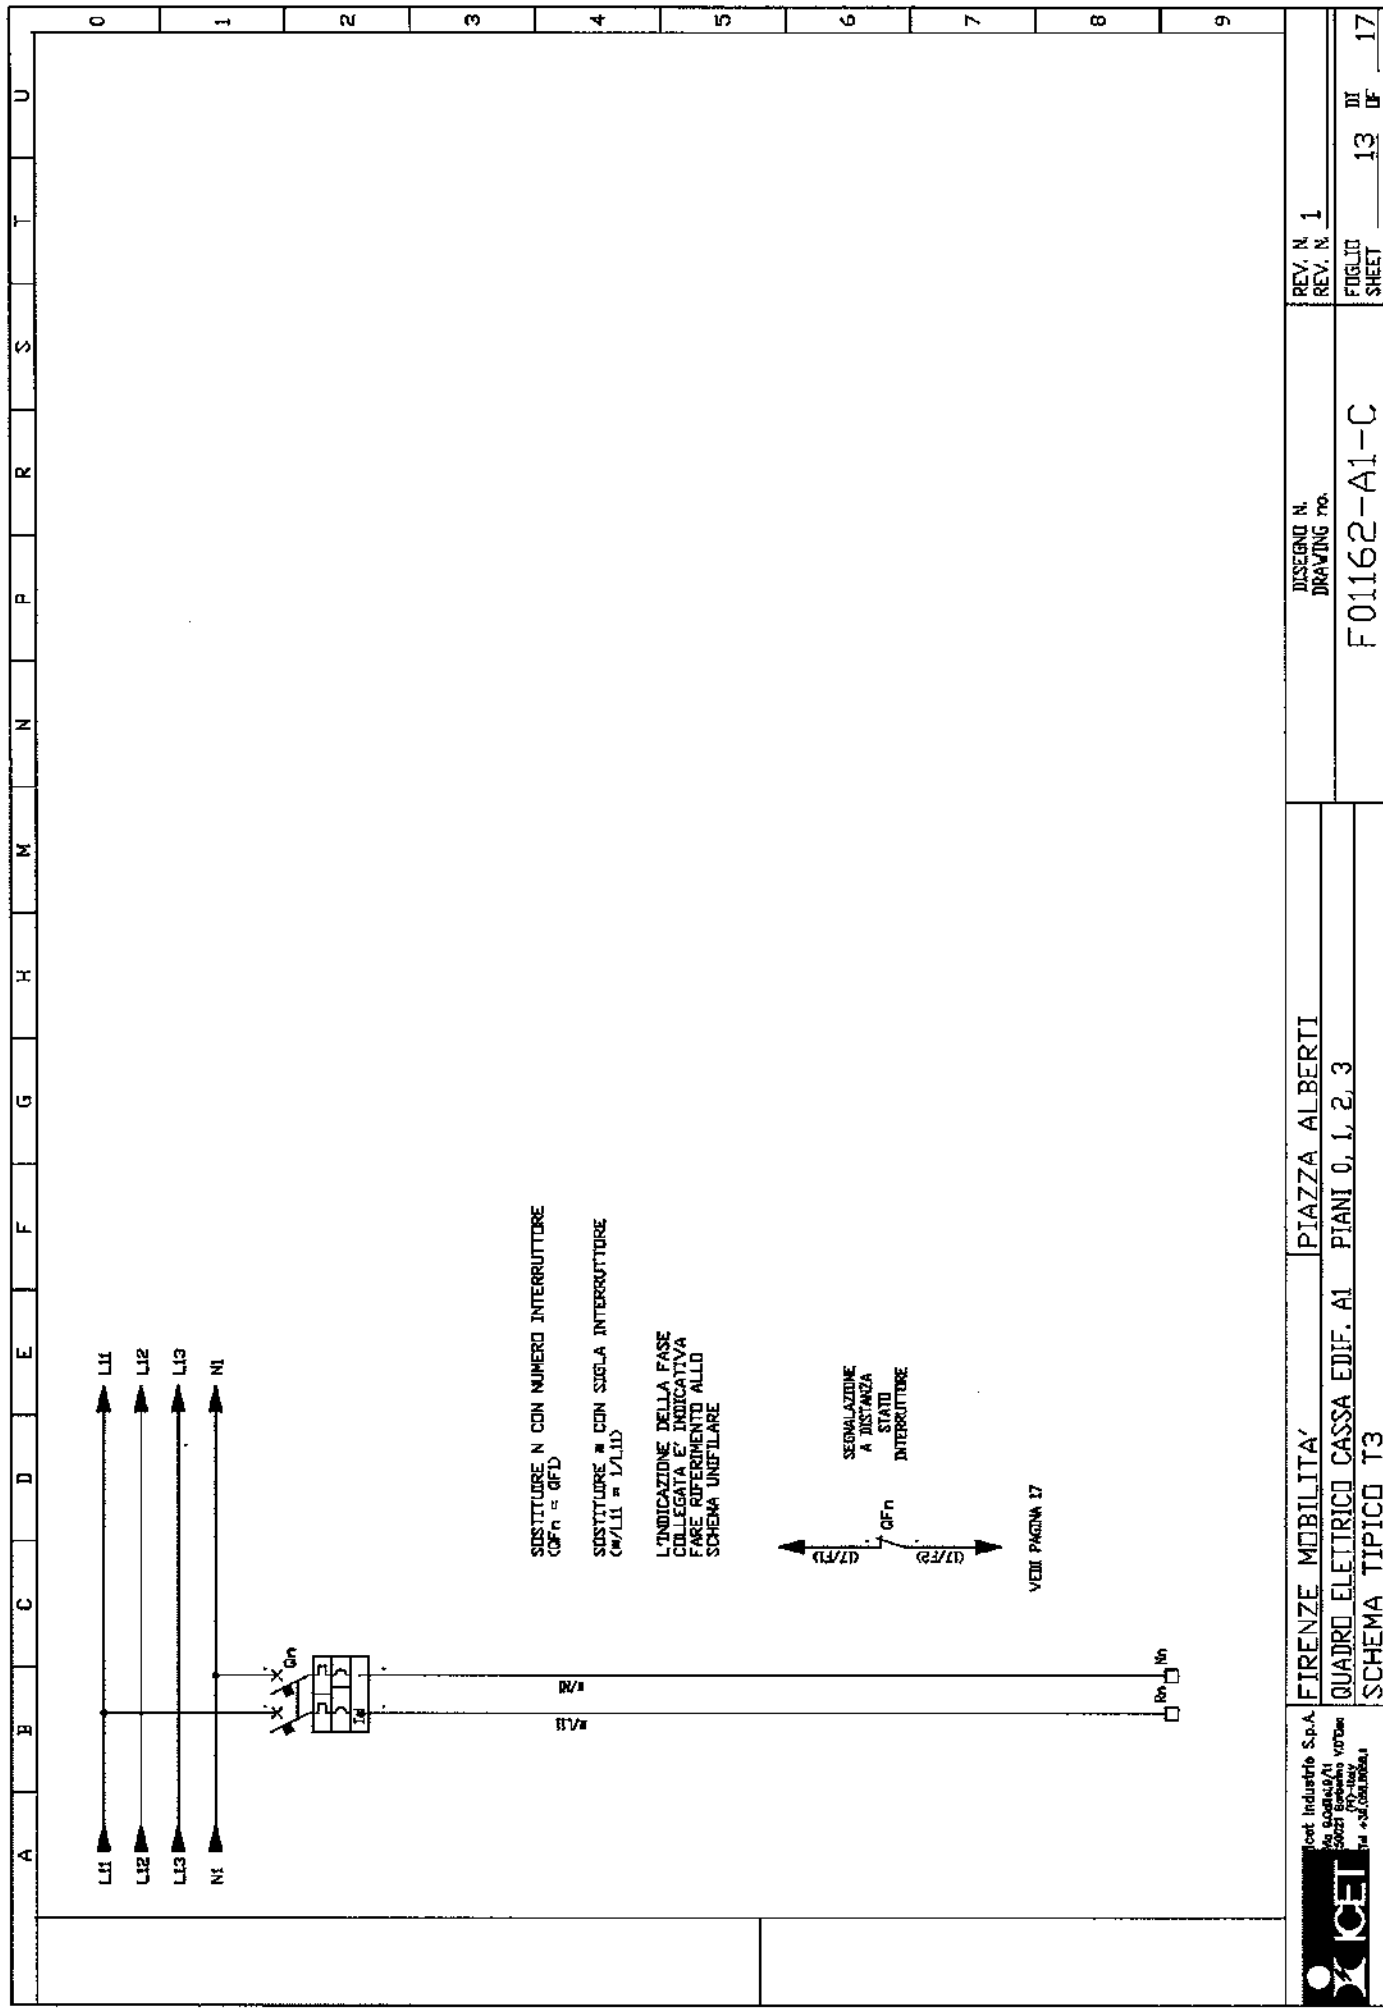


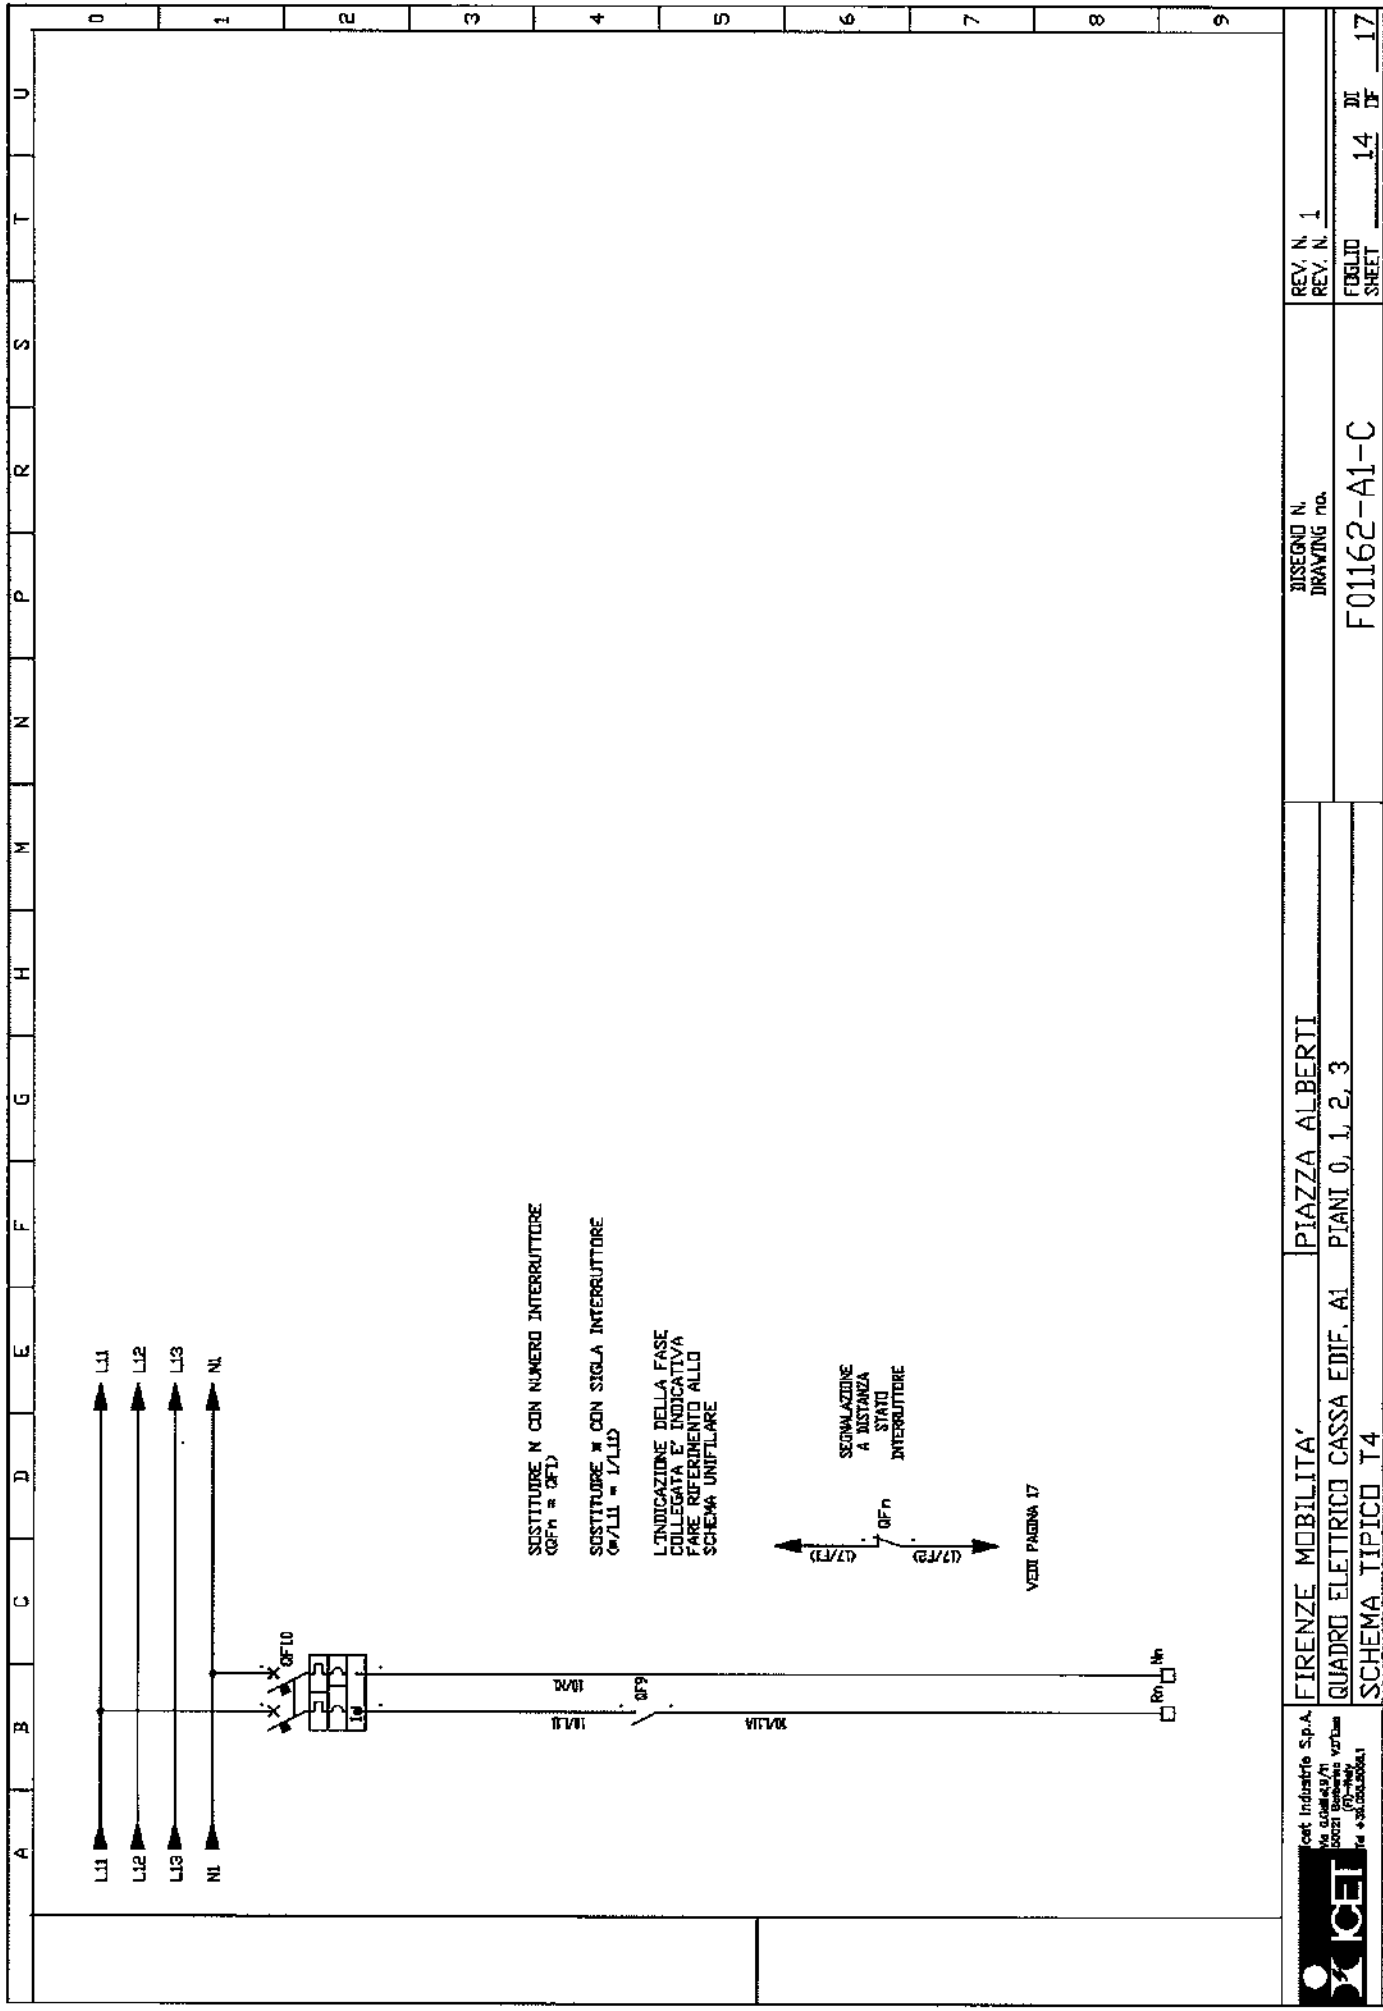


 Icei Industrie Sp.A. Via Sordani 49/A 50021 Barbera Val d'Elsa (FI) - Italy Tel. +390556661	FIRENZE MOBILITA'		PIAZZA ALBERTI		DISEGNO N. DRAWING no.		REV. N. 1
	QUADRO ELETTRICO CASSA EDIF. A1		PIANI 0, 1, 2, 3		F01162-A1-C		REV. N.
	SCHEMA TIPICO T4				F01162-A1-C		F01162-A1-C SHEET 14 OF 17

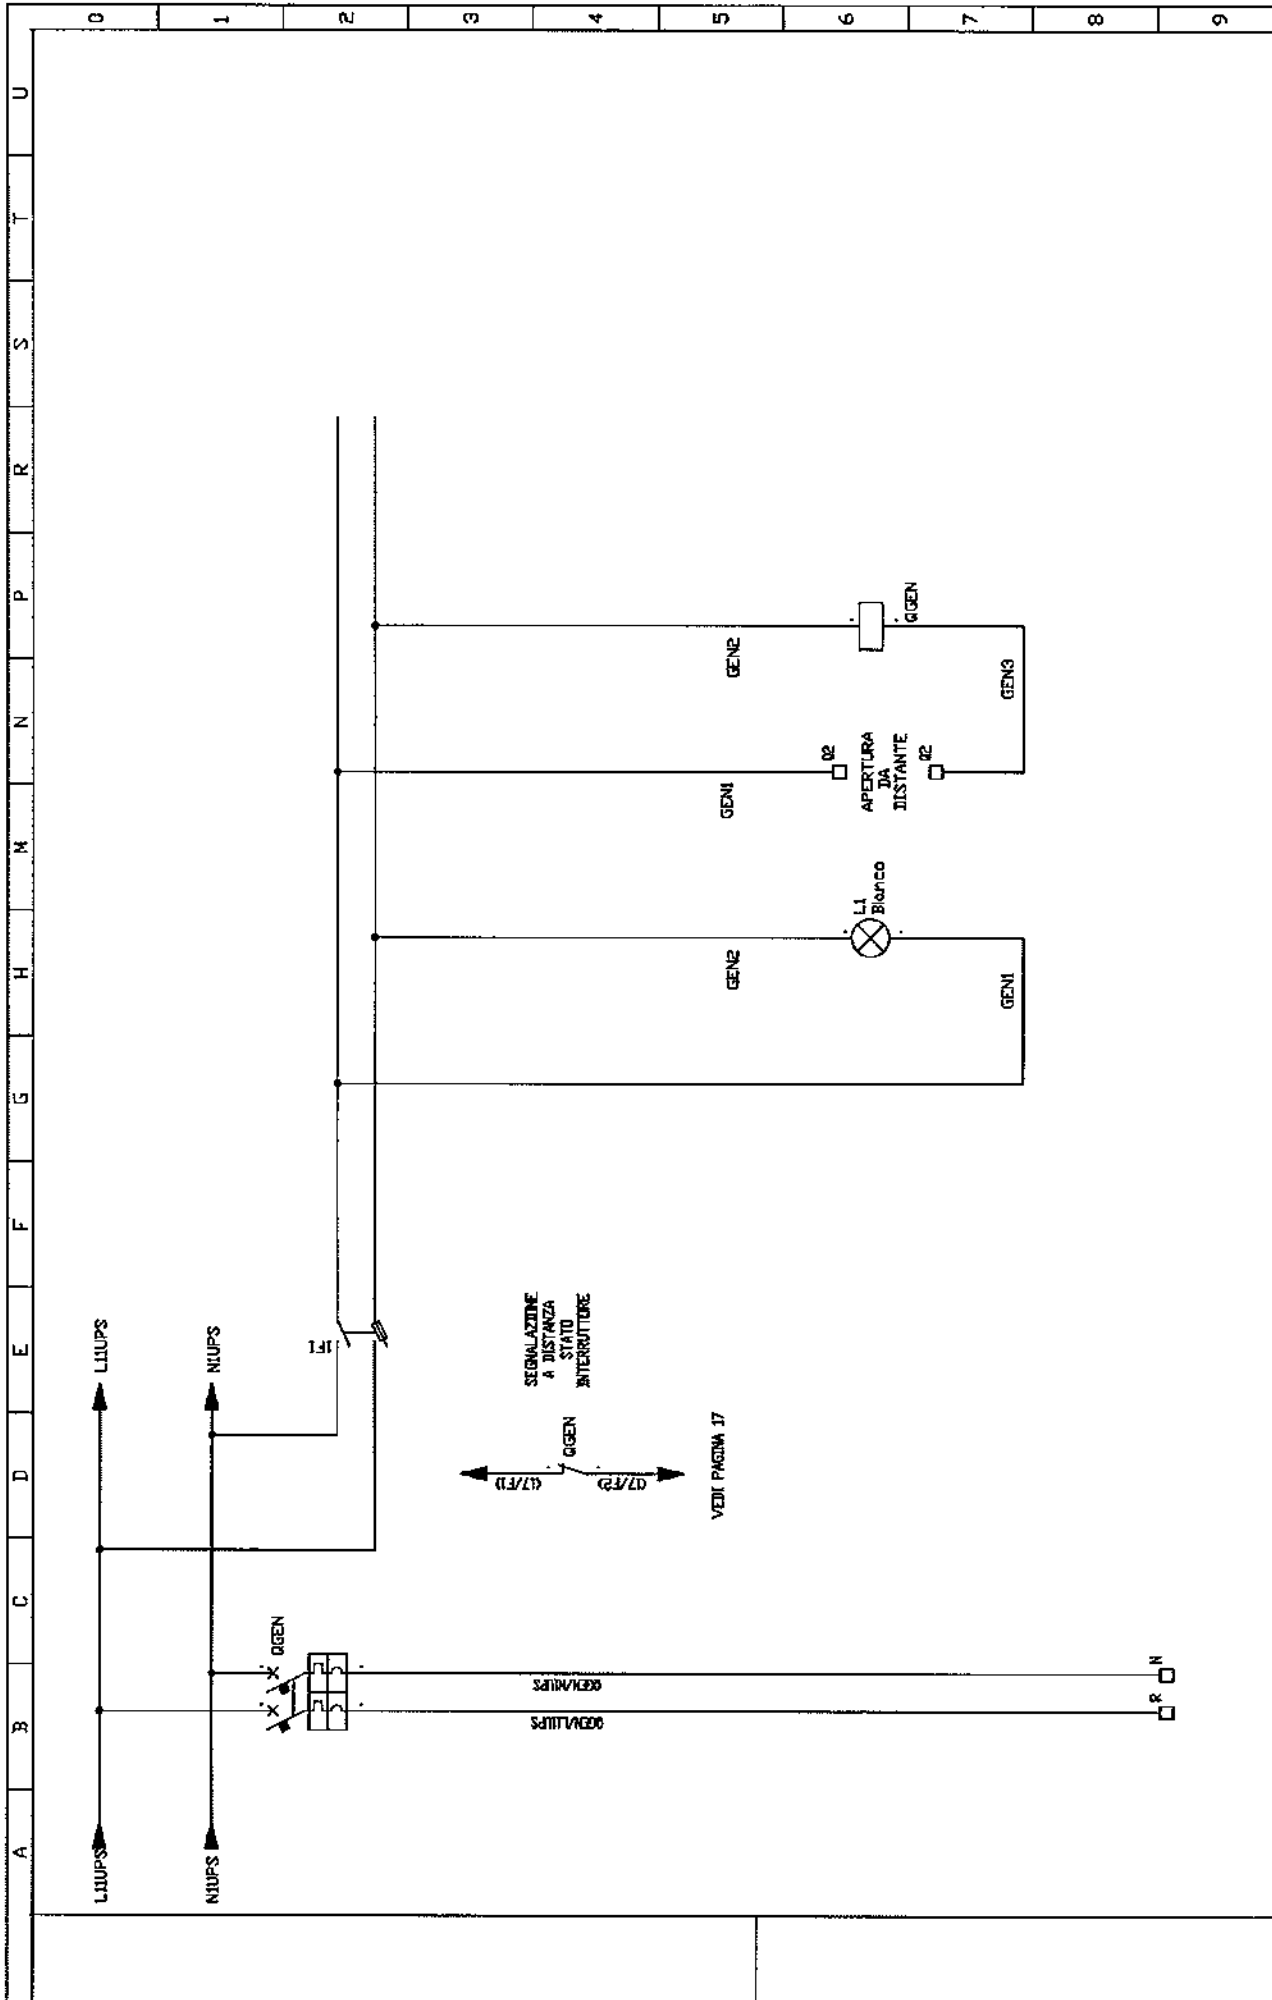


---	--	------------------------------------	--	----------------------	-------------

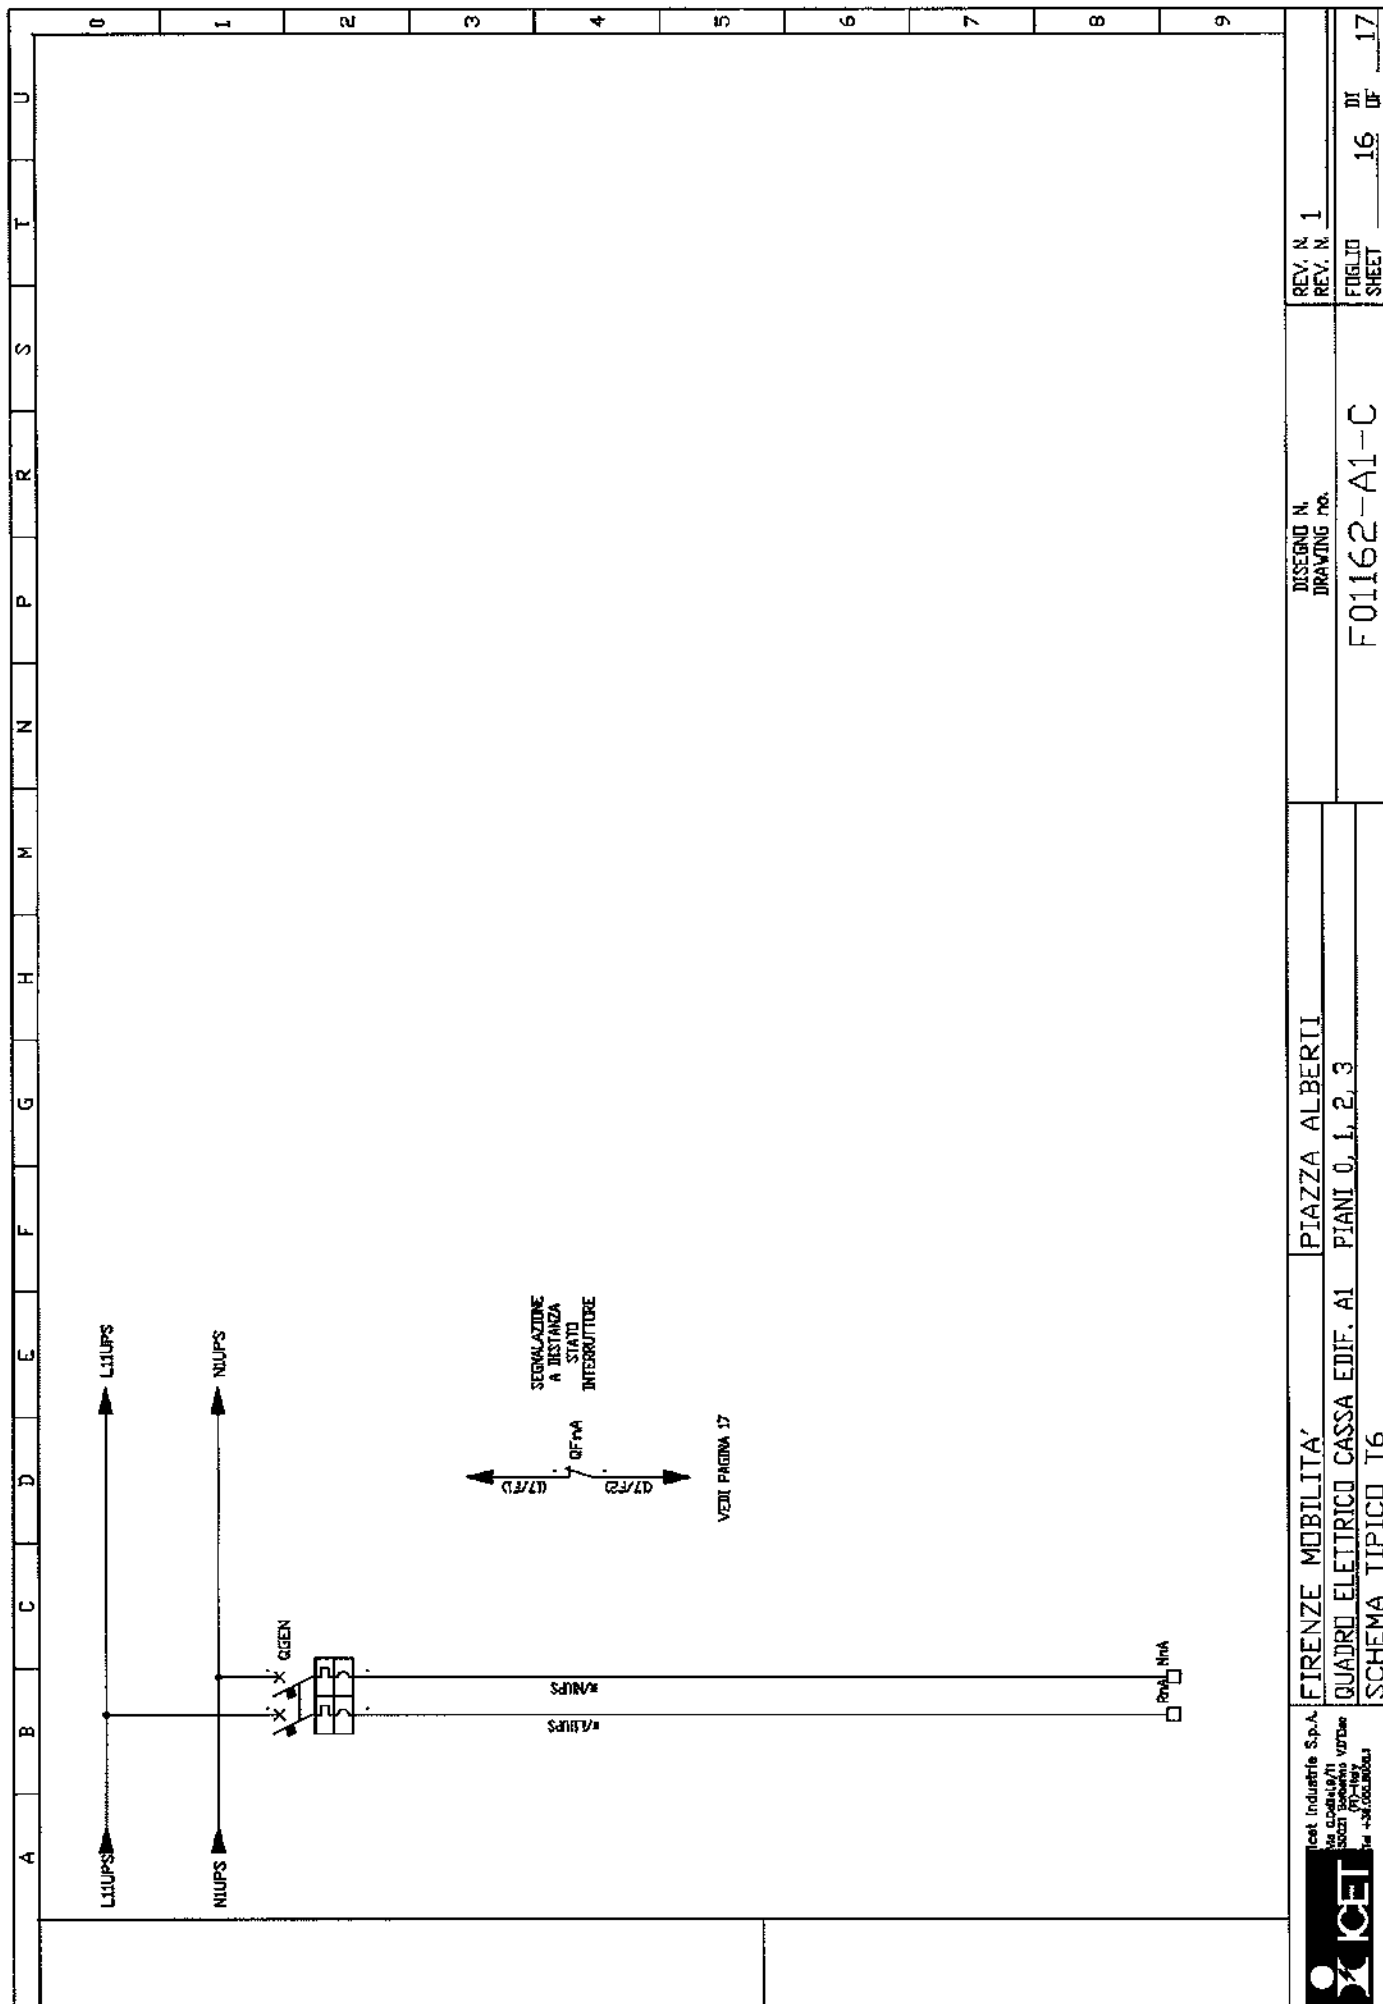

	QUADRO ELETTRICO CASSA EDIF. A1					PIANI 0, 1, 2, 3					F01162-A1-C		FUGLIO 16 DI 17	
	SCHEMA TIPICO T6												SHEET	







L'ELETTROTECNICA s.n.c.  
Via Modda, 48 - 56026 S. GIORGIO (Pisa)  
Tel. (050) 741740 - Fax (050) 741744



ISO 9001:2000  
CERT. N. 9165.LELT



L'ELETTROTECNICA snc  
Via Modda, 48  
56026 S. Giorgio (Pisa)  
Tel. 050/741740 - Fax 050/741744  
sito [www.lelettrotecnica.it](http://www.lelettrotecnica.it)  
e-mail [info@lelettrotecnica.it](mailto:info@lelettrotecnica.it)

C.C.I.A.A. PISA N°53117  
ALBO ARTIGIANI N°22968  
TRIB. DI PISA 13904  
P. IVA 00132300500

## Dichiarazione di conformità

Noi

**L'ELETTROTECNICA s.n.c.**

**Dichiariamo che il prodotto:**

Apparecchiatura assiemata di protezione e di manovra per bassa tensione (quadro elettrico)

n° di identificazione 066

Se installato e mantenuto in conformità alla sua destinazione, alla legislazione, alle norme in vigore, alle istruzioni del costruttore e alle regole d'arte soddisfa le disposizioni delle direttive:

- 73/23CEE del 19/02/1973 relativa al materiale elettrico destinato ad essere adoperato entro taluni limiti di tensione
- 89/336/CEE del 03/05/1989 relativa alla compatibilità elettromagnetica (EMC) modificata dalle direttive 92/31/CEE e 93/68/CEE

è conforme alle norme armonizzate:

**CEI EN 60439-1 e A11**

Apparecchiature assiemate di protezione e di manovra per bassa tensione (quadro BT).

Parte 1:

Prescrizioni per apparecchiature di serie (AS) e non di serie (ANS)

**CEI EN 50081-1 / CEI EN 50081-2**

Compatibilità elettromagnetica.

Norme generiche sull'emissione parte 1 e parte 2

**CEI EN 50082-1 / CEI EN 50082-2**

Compatibilità elettromagnetica.

Norme generiche sull'immunità parte 1 e parte 2

**Anno di marcatura CE:**

2007

S. Giorgio, 23/07/2007

**L'ELETTROTECNICA s.n.c.**

Via Modda, 48 - S. GIORGIO

56026 S. FREDIANO (Pisa)

tel. 050-741740

P. IVA 00132300500

(Per il cliente)



L'ELETTROTECNICA s.n.c.  
Via Modda, 48 - 56026 S. GIORGIO (Pisa)  
Tel. 050/741740 - Fax 050/741744



ISO 9001:2000  
CERT. N. 9165.1.ELT



L'ELETTROTECNICA s.n.c.  
Via Modda, 48  
56026 S. Giorgio (Pisa)  
Tel. 050/741740 - Fax 050/741744  
sito [www.icnet.it](http://www.icnet.it)  
e-mail [info@icnet.it](mailto:info@icnet.it)

C.C.I.A.A. PISA N°53117  
ALBO ARTIGIANI N°22968  
TRIB. DI PISA 13904  
P. IVA 00132300500

# Verbale di collaudo

nr. 01684

Spett.le ICET SPA

Via Galilei, 9/11  
50021 Barberino Vald'Elsa (FI)

**COLLAUDO APPARECCHIATURA A.N.S. Matr.nr. 066 del 28/05/07 ( QE CASSA ED. A1 PIANI 0,1,2,3 )**

Grado di protezione **IP 65**

Dimensioni esterne in mm (hxixp) **2300x1100x260**

Tensione nominale di impiego **400V**

Corrente nominale del circuito d'ingresso sezione ordinaria: **63A**

Corrente nominale del circuito d'ingresso sezione continuità: **50A**

Tensione di isolamento **690V**

Tenuta al corto circuito sezione ordinaria: **icw 1 kA**

Tenuta al corto circuito sezione ordinaria: **icc 6 kA**

Schema elettrico di riferimento: **F01162-A1-C**

**Prove eseguite sull'apparecchiatura secondo la norma CEI 17-13/1 (EN 60439-1)**

**Rif. Art.**

- |              |   |                |
|--------------|---|----------------|
| <b>8.3.1</b> | Ispezione dell'apparecchiatura ivi compreso il controllo del cablaggio e, se necessario, una prova di funzionamento elettrico   | Esito positivo |
| <b>8.3.2</b> | Prova di tensione applicata<br>Eseguita mediante il seguente strumento :<br><i>Chauvin Arnoux CA 6160 n°serie 13071083</i><br><i>Certificato n° ISO07021/06 fino a 03/11/2009</i>               | Esito positivo |
| <b>8.3.3</b> | Verifica dei mezzi di protezione e della continuità dei circuiti di protezione  | Esito positivo |
| <b>8.3.4</b> | Verifica della resistenza dell'isolamento<br>Eseguita mediante il seguente strumento :<br><i>Chauvin Arnoux CA 6160 n°serie 13071083</i><br><i>Certificato n° ISO07021/06 fino a 03/11/2009</i> | Esito positivo |

**Prove eseguite c/o L'Elettrotecnica s.n.c. alla presenza del Sig. Pieraccioni P.I. Giuliano**

Il quadro in oggetto, avendo superato le prove sopra elencate secondo le indicazioni riportate nella norma CEI 17.13/1 (EN 60439-1) e conseguentemente ai requisiti della regola d'arte ai sensi delle leggi n°186 del 1968 e n°46 del 1990, viene accettato come conforme all'ordine.

S. Giorgio 20/06/2007

L'ELETTROTECNICA s.n.c.

Via Modda, 48 - S. GIORGIO

56026 S. GIORGIO (Pisa)

Tel. 050-741740

P. IVA. 00132300500

(Per il cliente)