





A										B										C										D										E										F										G										H										M										N										P										R										S										T										U	
PAG.										DESCRIZIONE										PAG.										DESCRIZIONE										
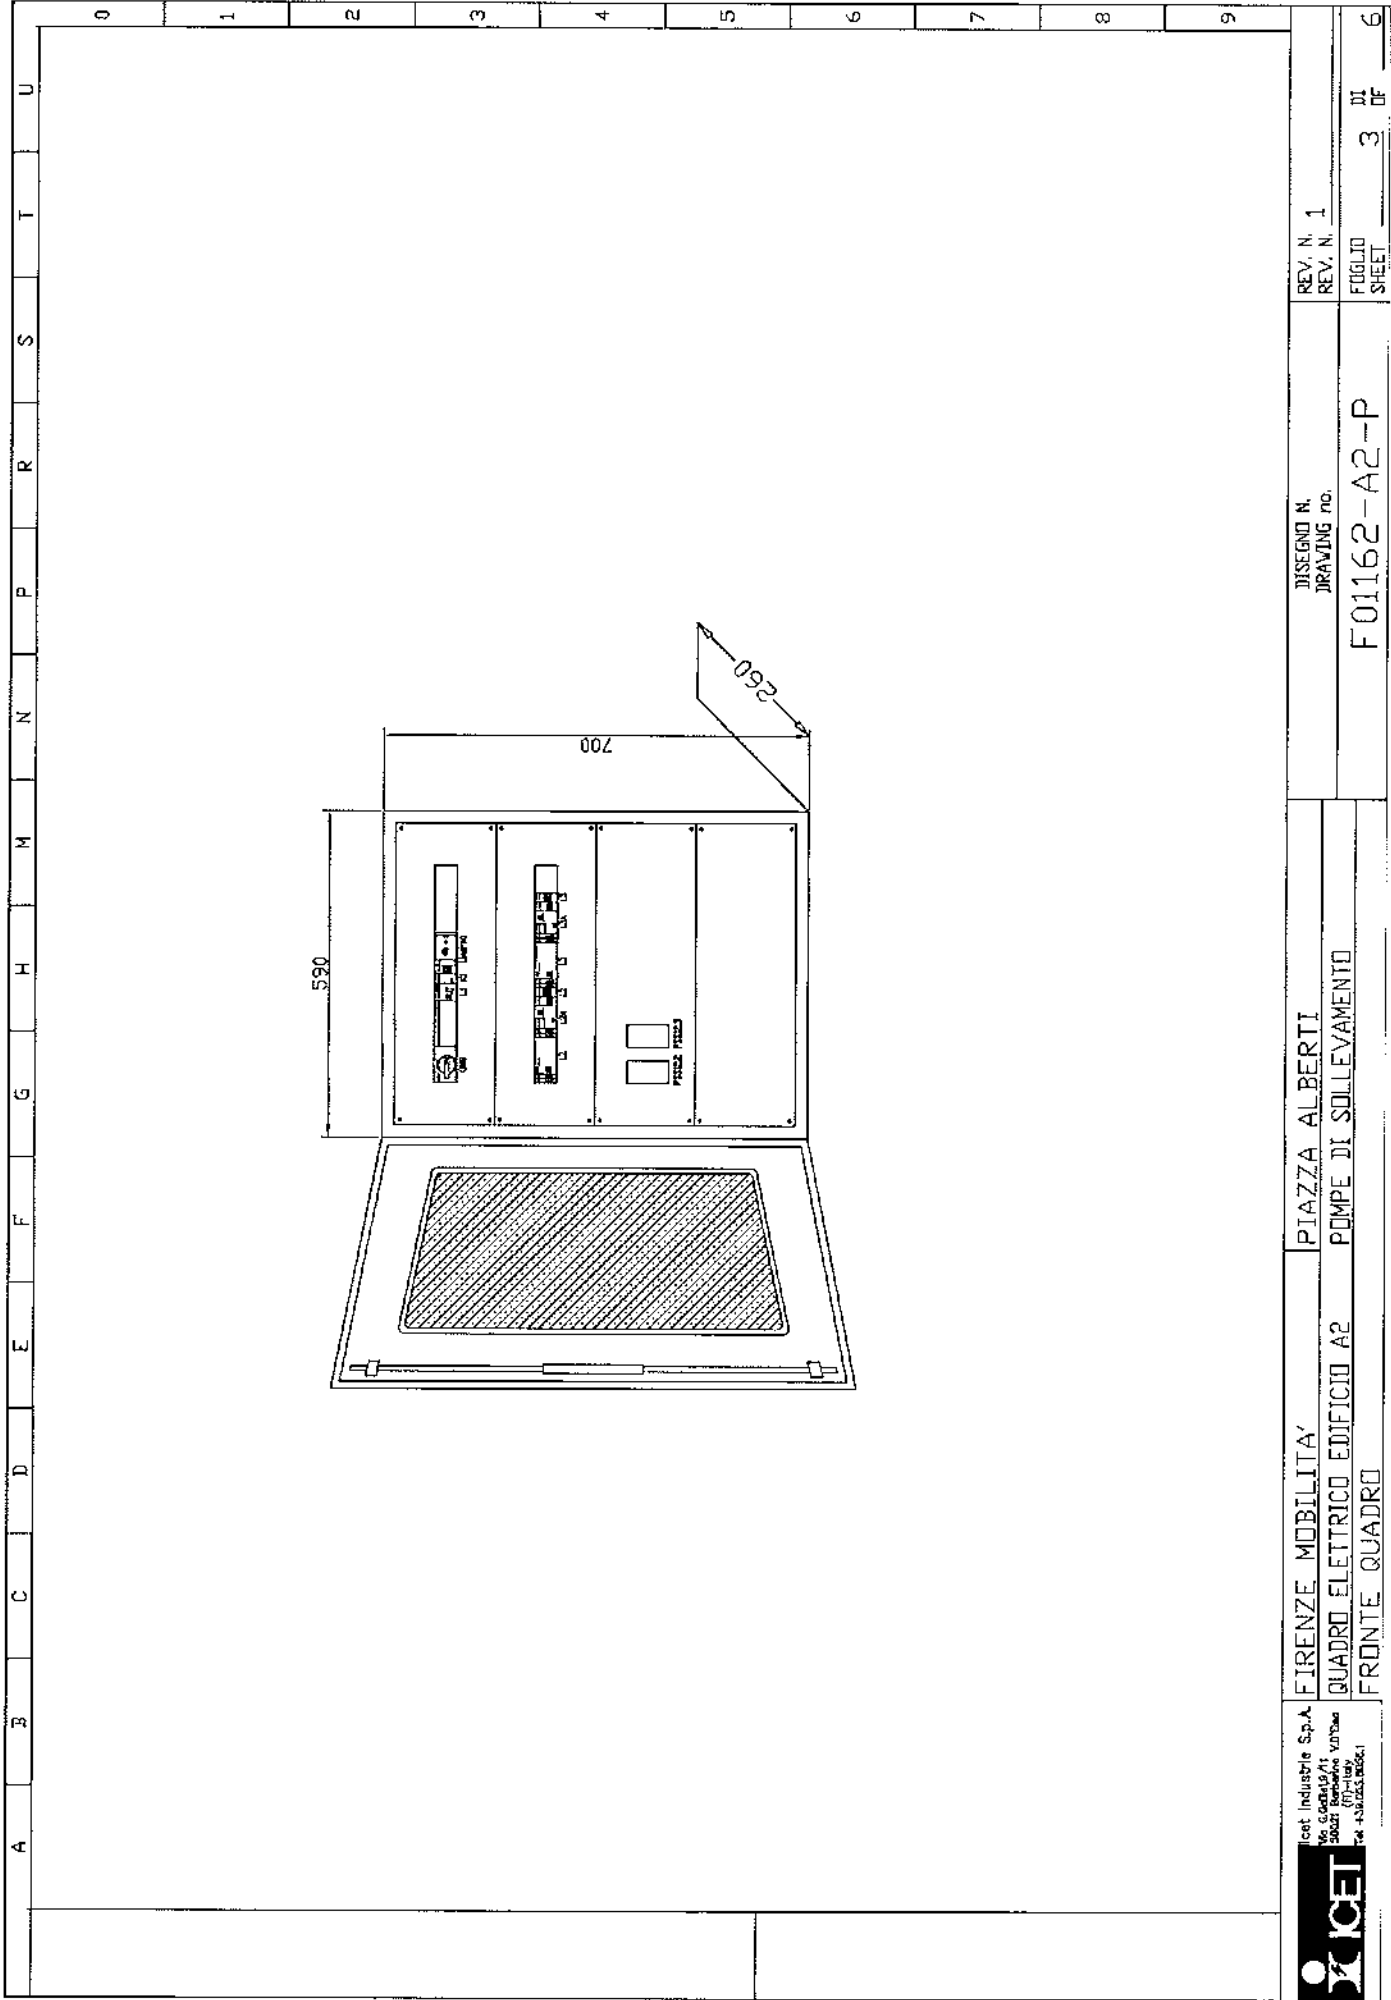

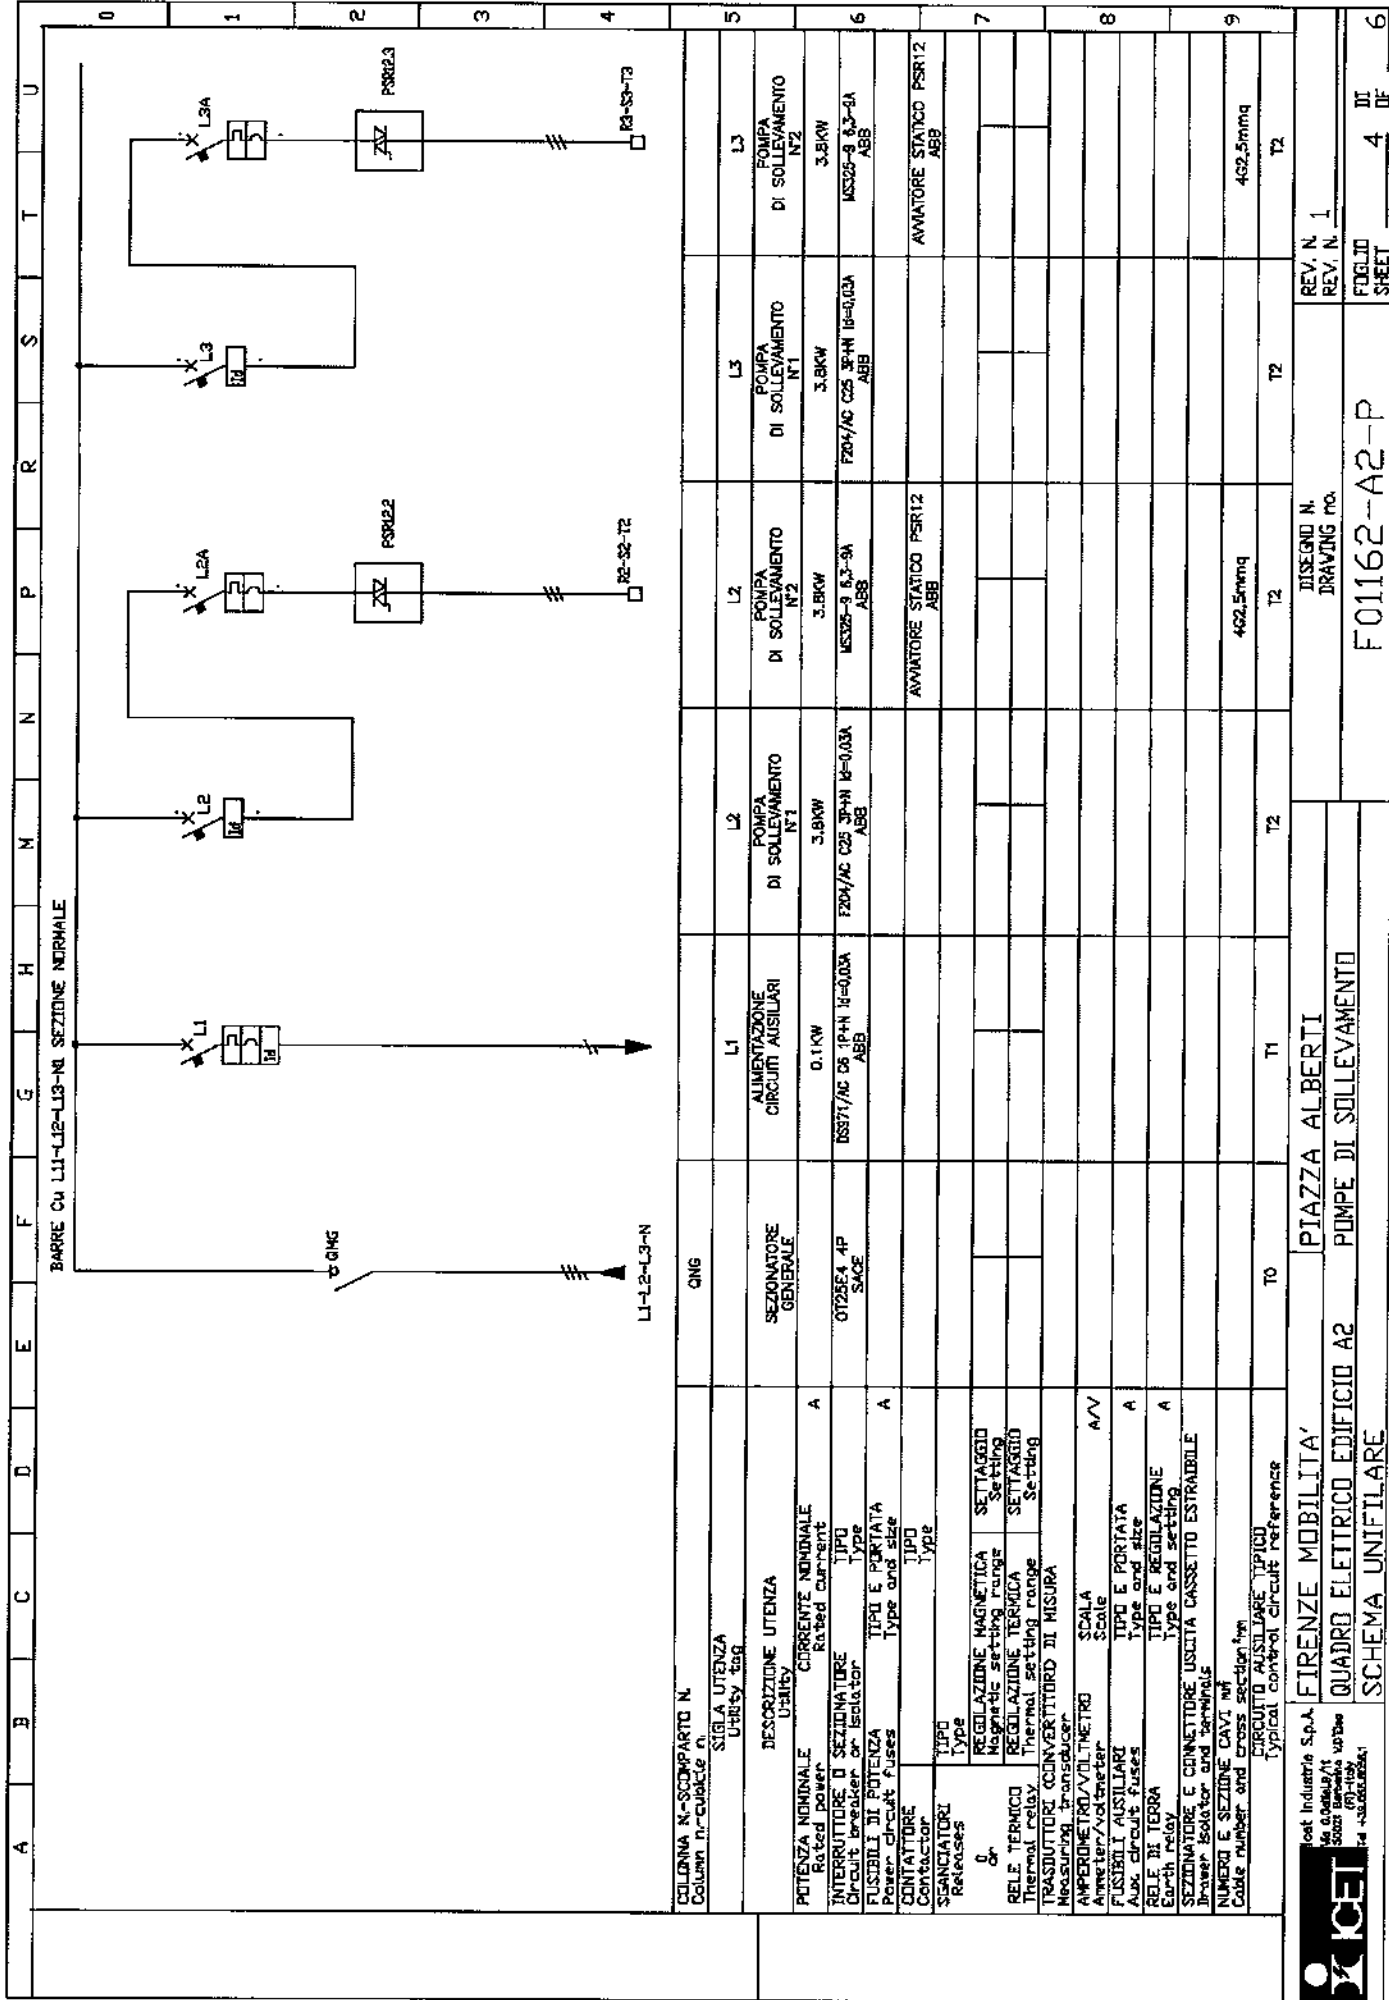

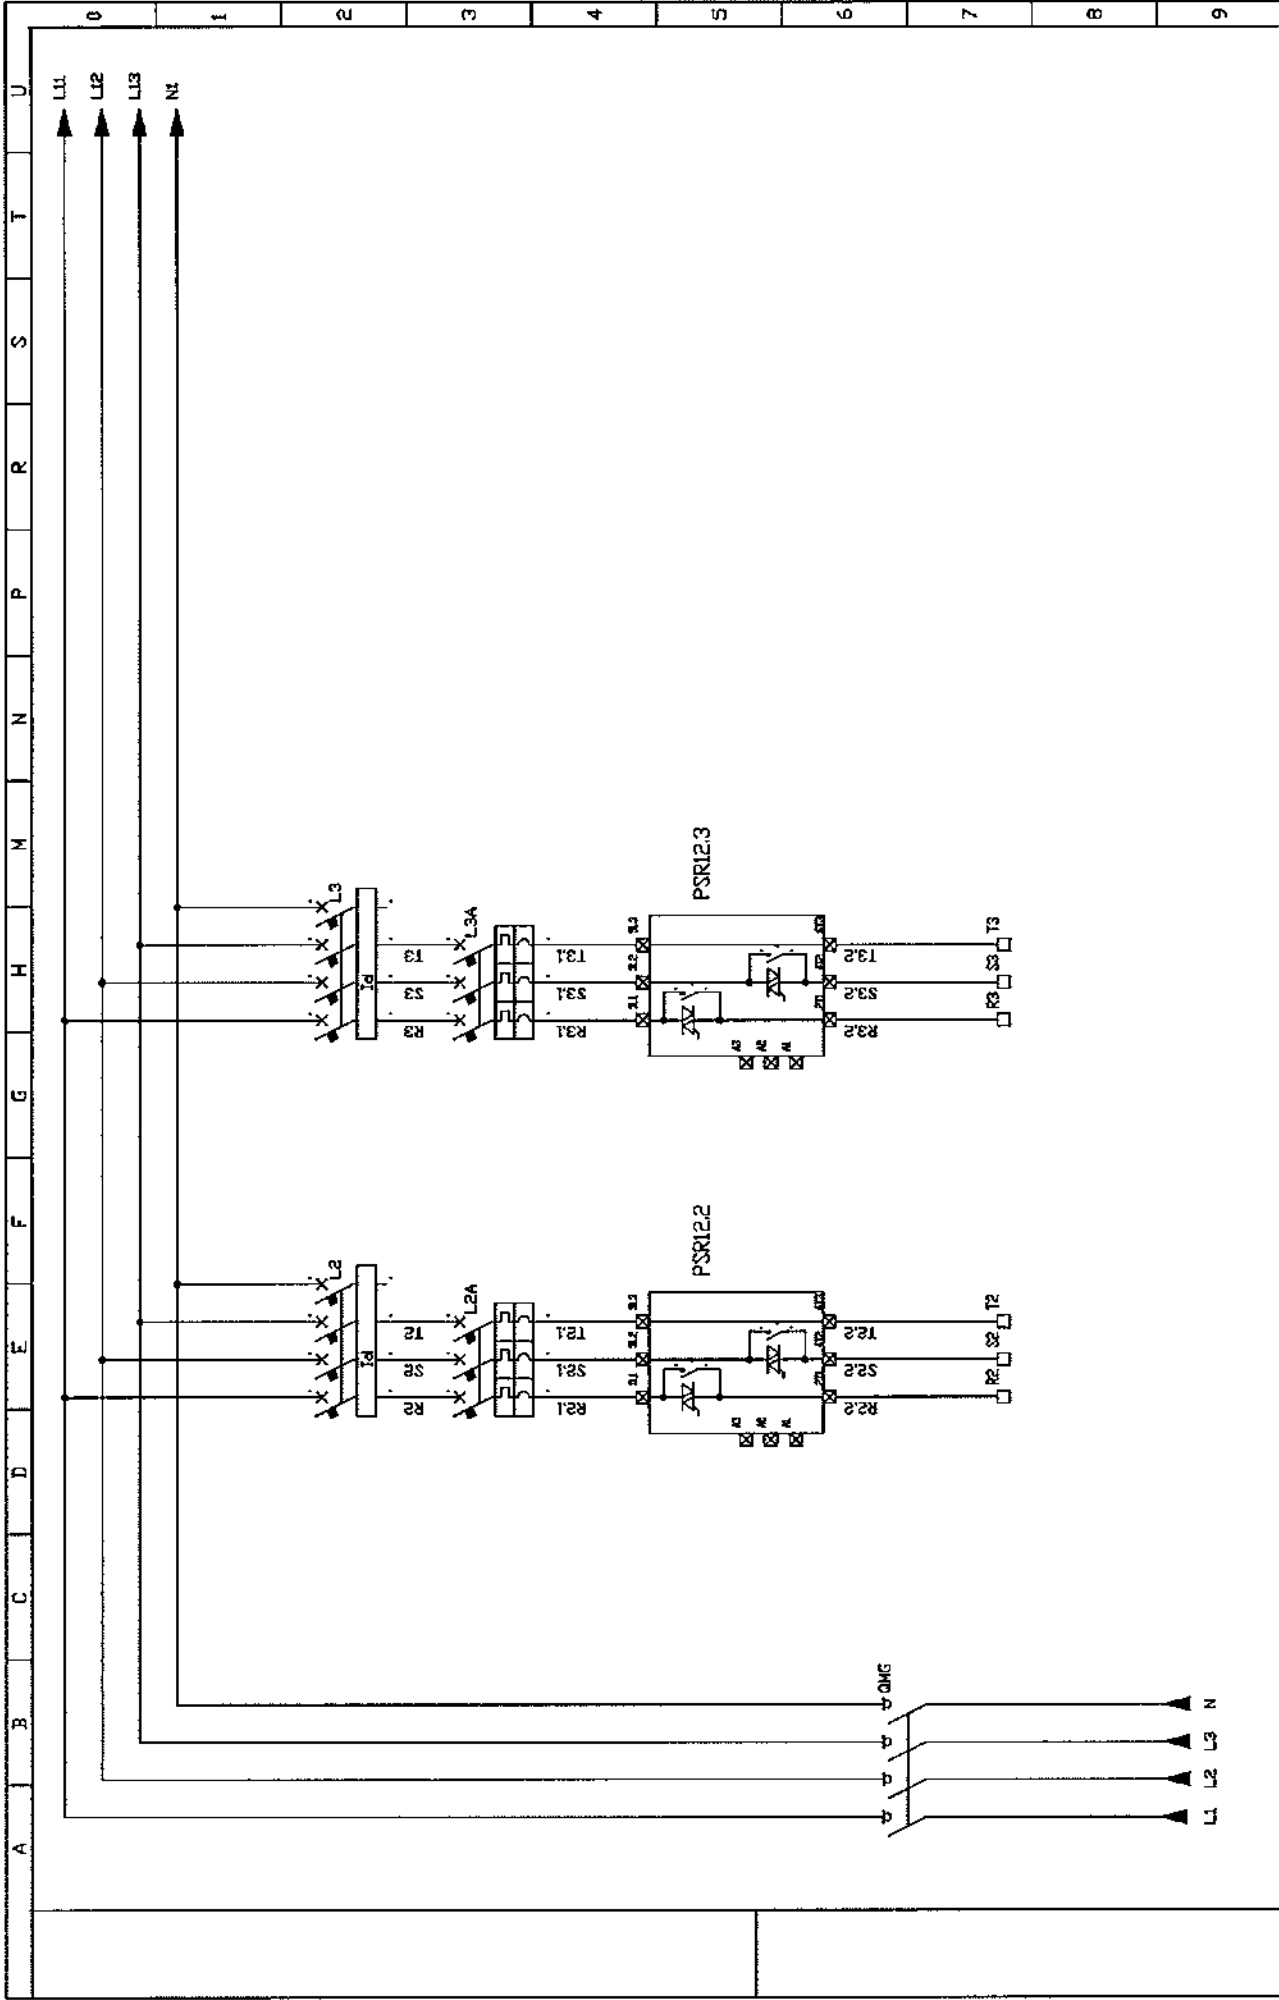

 ICET Industriale S.p.A. Via G. Galvani, 21 50139 Firenze (FI) - Italy Tel. +39 055 80541	FIRENZE MOBILITA'	PIAZZA ALBERTI	DISEGNO N. DRAWING no.	REV. N. 1 REV. N. 1
	QUADRO ELETTRICO EDIFICIO A2	POMPE DI SOLLEVAMENTO	F01162-A2-P	FUGLIO SHEET
	SCHEMA MUTIFILARE DI POTENZA	5	III	6

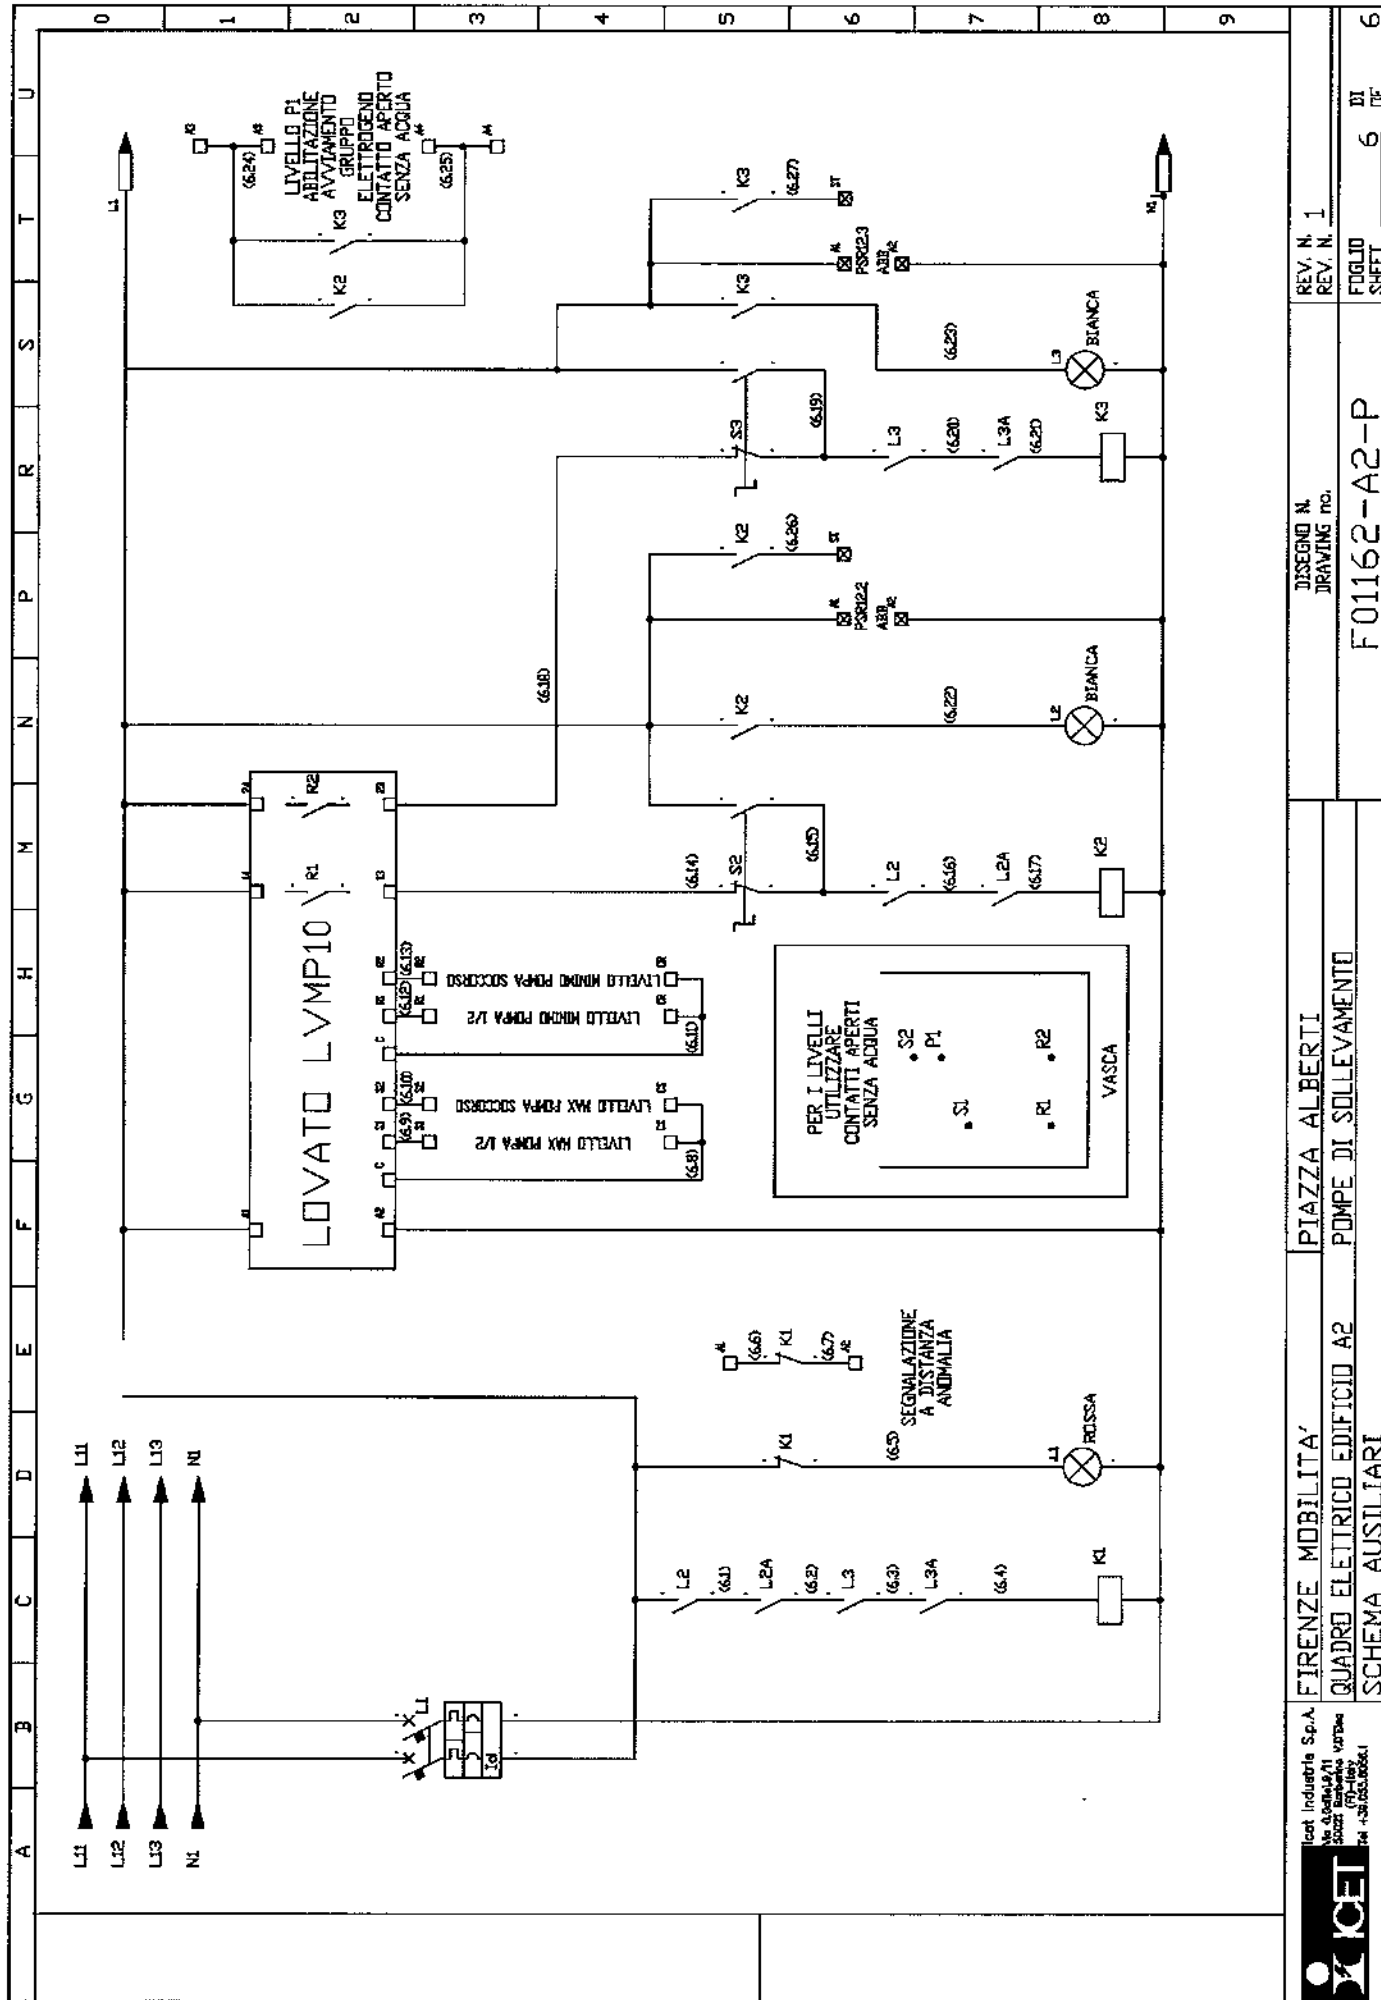



L'ELETTROTECNICA S.p.A.



ISO 9001:2000
CERT. N. 9165.1.ELT



L'ELETTROTECNICA snc

Via Modda, 48

56026 S. Giorgio (Pisa)

Tel. 050/741740 Fax 050/741744

sito www.lelettrotecnica.it

e-mail info@lelettrotecnica.it

C.C.I.A.A. PISA N°53117

ALBO ARTIGIANI N°22968

TRIB. DI PISA 13904

P. IVA 00132300500

Dichiarazione di conformità alla regola dell'arte

nr. 001657

Spett.le ICET SPA
Via Galilei, 9/11
50021 Barberino Val d'Elsa (FI)

Il prodotto : Quadro elettrico distribuzione riferimento ns. matr. 039/2007 "Q.E. Edificio
A2 pompe di sollevamento"

Dati principali: Tensione nominale: _____ 400V
Corrente nominale del quadro (Inq): _____ 21,25A
Grado di protezione: _____ IP 66
Potenza dissipabile dall'involucro (ABB Gemini 1SL0214A00) : _____ 102W
Potenza dissipata dalle apparecchiature: _____ 46W
Schema elettrico di riferimento **F01162-A2-P**

è conforme alla norma:

Norma sperimentale CEI 23-51 "Prescrizioni per la realizzazione, la verifica e le prove dei quadri di distribuzione per installazioni fisse per uso domestico e similare".

San Giorgio, lì 06/04/2007

Per il Cliente

L'ELETTROTECNICA snc
Via Modda, 48 S. GIORGIO
56026 S. GIORGIO (Pisa)
Tel. 050/741740
P. IVA 00132300500