



Radonori									
Località				Località					
n.	descrizione	TAB	Radonori Trasportati	n.	descrizione	TAB	Radonori Trasportati		
n. rel.	tipo			n. rel.	tipo				
(16)	Soggermo Dismontaggio	16x12	6	1800	(16)	Soggermo Dismontaggio	16x12	5	1800
(17)	Bagno	16x12	3	1800	(17)	Bagno	16x12	2	1800
(18)	Camera	16x12	6	1800	(18)	Camera	16x12	6	1800
(19)	Soggermo Dismontaggio	16x12	2	1800	(19)	Soggermo Dismontaggio	16x12	2	1800
(20)	Bagno	16x12	3	1800	(20)	Bagno	16x12	3	1800
(21)	Camera	16x12	6	1800	(21)	Camera	16x12	6	1800
(22)	Soggermo Dismontaggio	16x12	2	1800	(22)	Soggermo Dismontaggio	16x12	2	1800
(23)	Bagno	16x12	3	1800	(23)	Bagno	16x12	3	1800
(24)	Camera	16x12	6	1800	(24)	Camera	16x12	6	1800
(25)	Soggermo Dismontaggio	16x12	2	1800	(25)	Soggermo Dismontaggio	16x12	5	1800
(26)	Bagno	16x12	3	1800	(26)	Bagno	16x12	2	1800
(27)	Camera	16x12	6	1800	(27)	Camera	16x12	6	1800
(28)	Soggermo Dismontaggio	16x12	2	1800	(28)	Soggermo Dismontaggio	16x12	6	1800
(29)	Bagno	16x12	3	1800	(29)	Bagno	16x12	3	1800
(30)	Camera	16x12	6	1800	(30)	Camera	16x12	6	1800
(31)	Soggermo Dismontaggio	16x12	5	1800	(31)	Soggermo Dismontaggio	16x12	5	1800
(32)	Bagno	16x12	2	1800	(32)	Bagno	16x12	2	1800
(33)	Camera	16x12	6	1800	(33)	Camera	16x12	6	1800
(34)	Soggermo Dismontaggio	16x12	6	1800	(34)	Soggermo Dismontaggio	16x12	6	1800
(35)	Bagno	16x12	3	1800	(35)	Bagno	16x12	3	1800
(36)	Camera	16x12	6	1800	(36)	Camera	16x12	6	1800
(37)	Soggermo Dismontaggio	16x12	5	1800	(37)	Soggermo Dismontaggio	16x12	5	1800
(38)	Bagno	16x12	2	1800	(38)	Bagno	16x12	2	1800
(39)	Camera	16x12	6	1800	(39)	Camera	16x12	6	1800
(40)	Soggermo Dismontaggio	16x12	2	1800	(40)	Soggermo Dismontaggio	16x12	2	1800
(97)	Soggermo Dismontaggio	16x12	5	1800	(97)	Soggermo Dismontaggio	16x12	5	1800
(98)	Bagno	16x12	2	1800	(98)	Bagno	16x12	2	1800
(99)	Camera	16x12	6	1800	(99)	Camera	16x12	6	1800
(100)	Soggermo Dismontaggio	16x12	2	1800	(100)	Soggermo Dismontaggio	16x12	2	1800

Cover


n.	description	Totale €
1	- Acquie Chiave - Vent. Foss. Bologna	950
2	- Acquie Chiave - Acquie Nere - Vent. Scarichi - Coppa Cuccia - Estrazione Ala Bogli	950 910 910 910 910

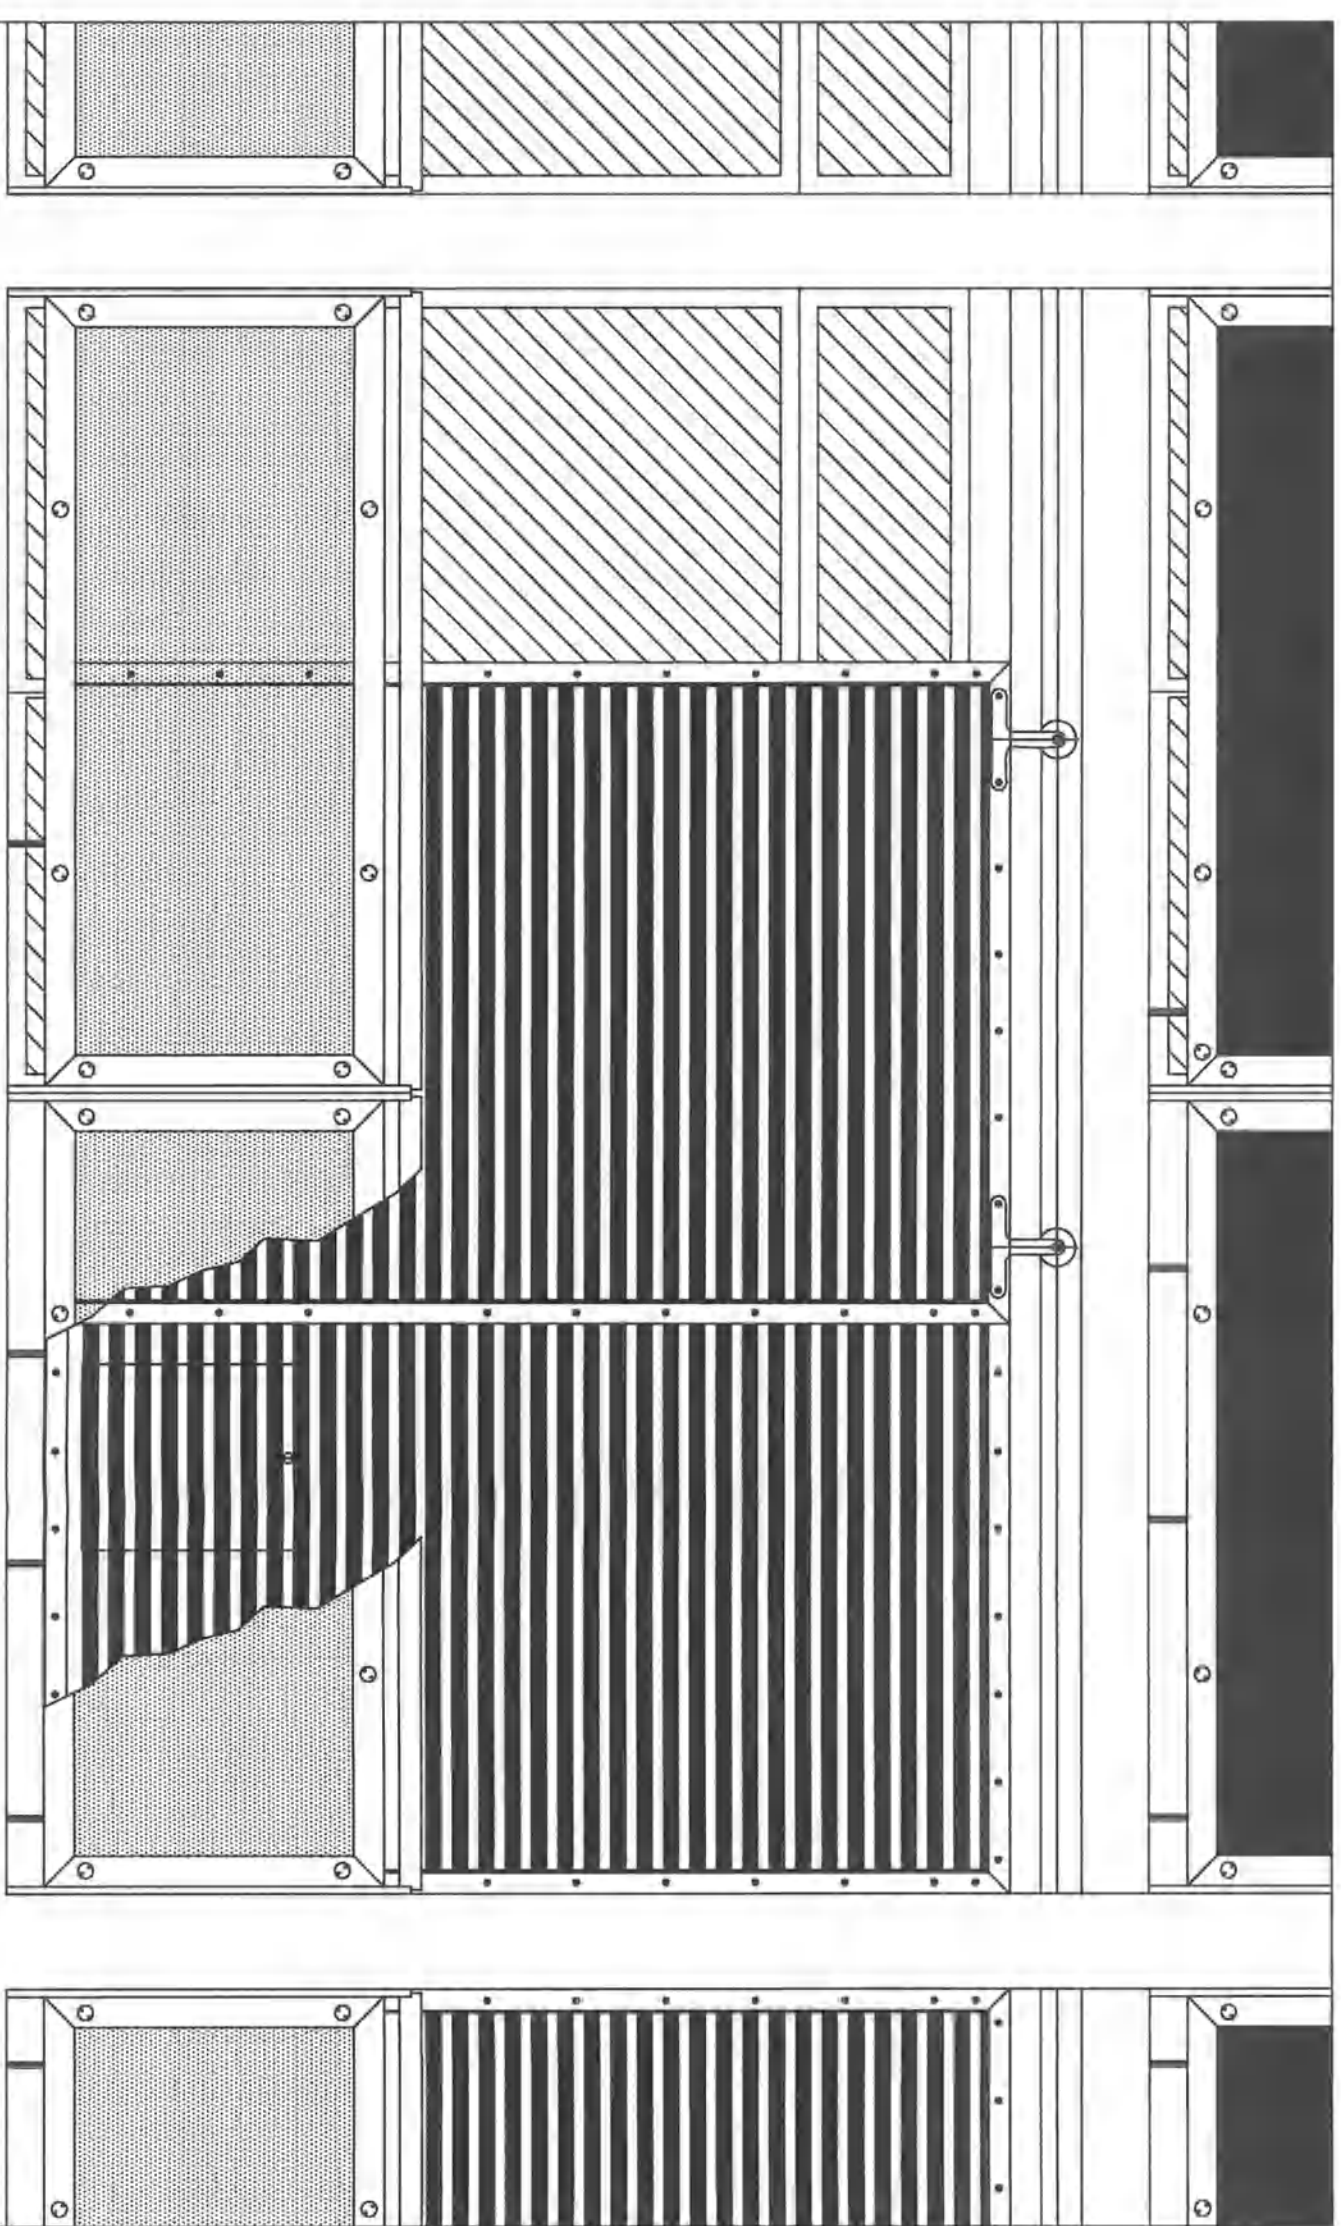


PROSPETTO TIPICO INGRESSO ALLOGGI - Scala 1:20

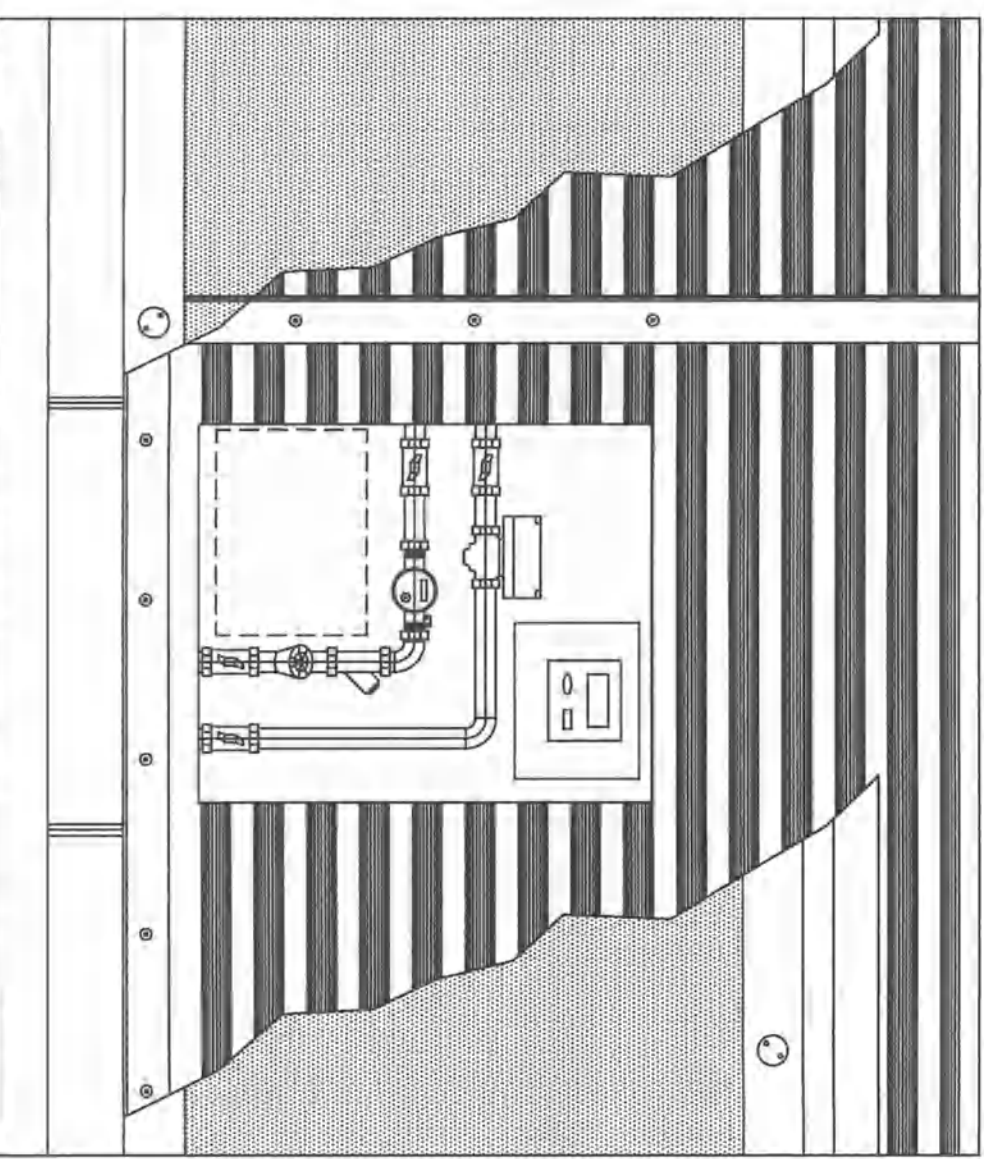



PARTICOLARE TIPICO CONTABILIZZATORE
CON SPORTELLO APERTO
Scala 1:10

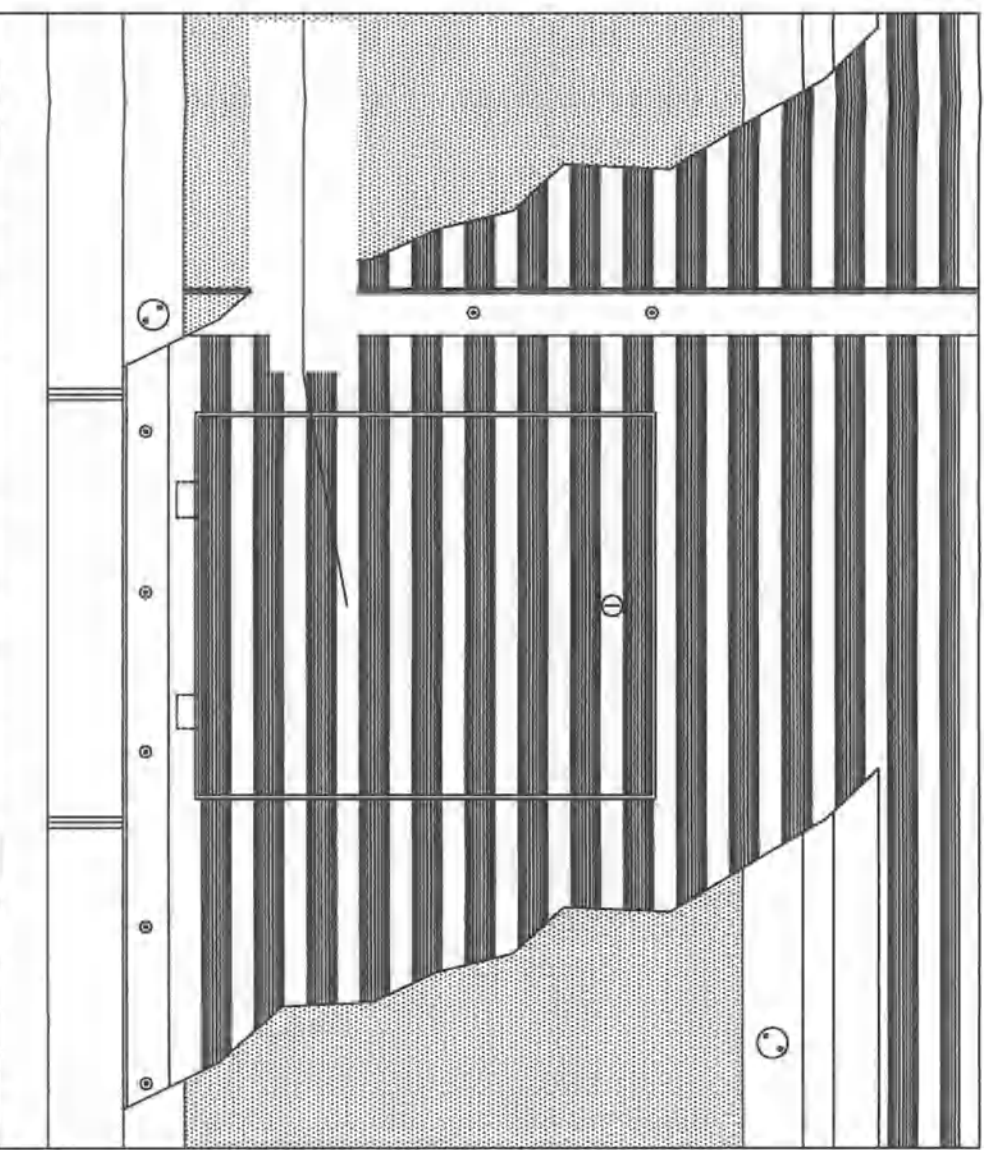



PARTICOLARE TYPICO CONTABILIZZATORE
CON SPORTELLO CHIUSO
Scala 1:10

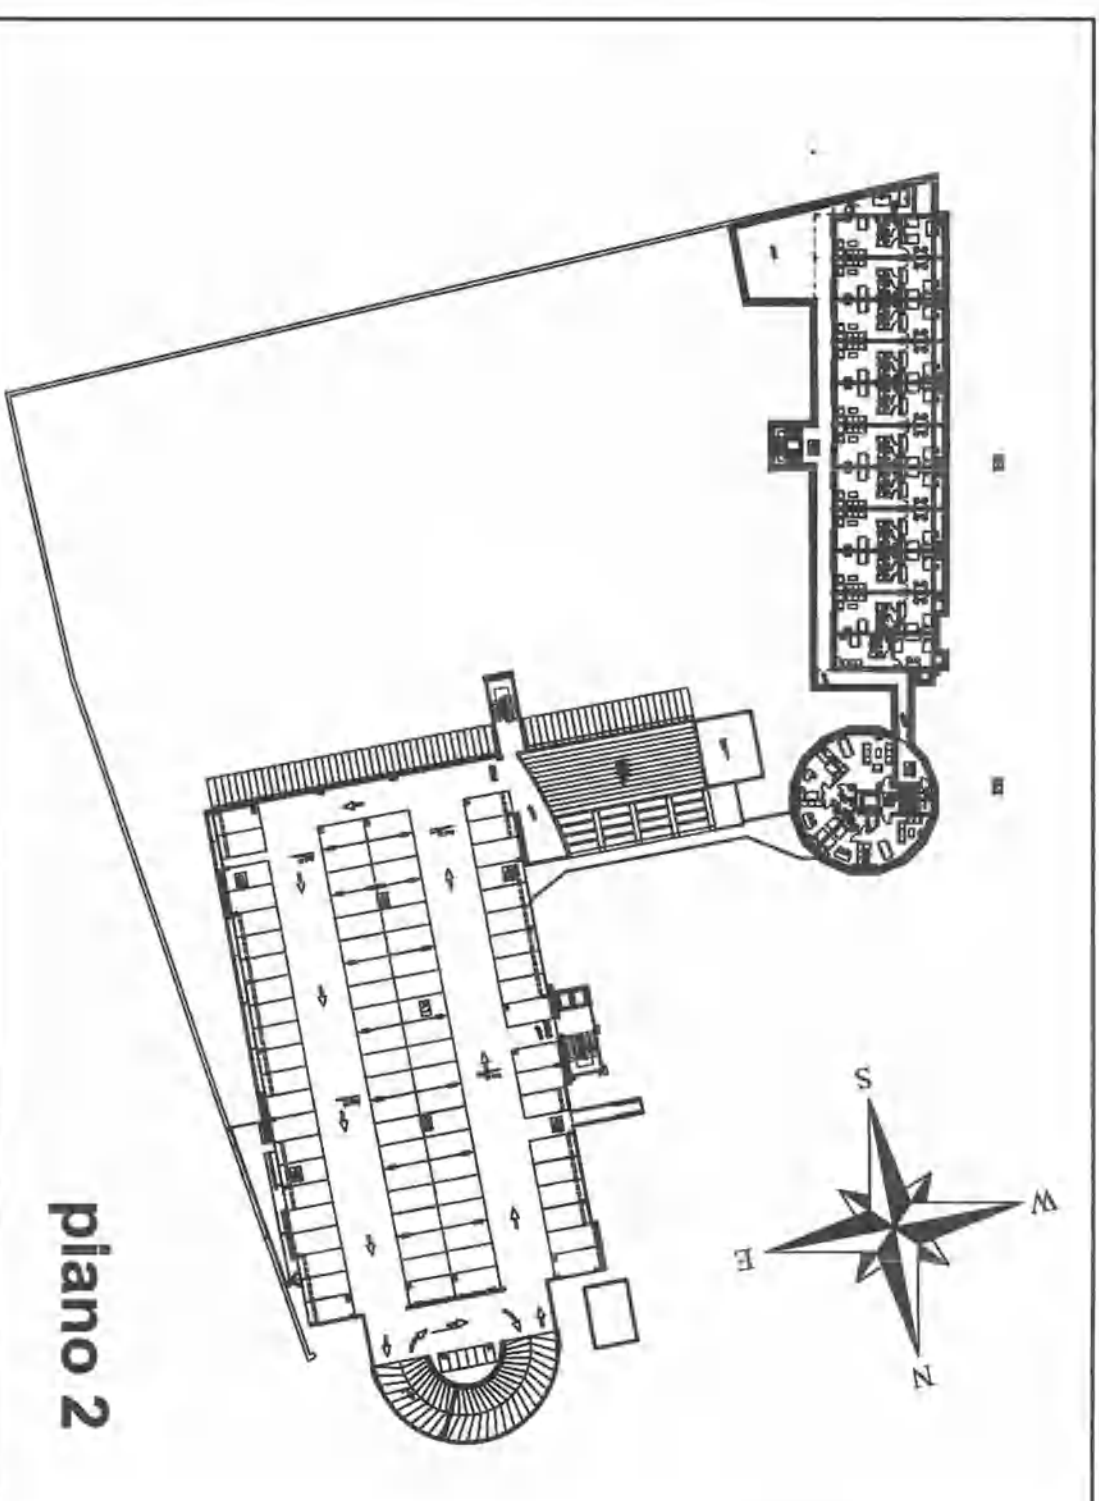1	As-Built	Mertini, Stocchi, Bonelli	06/07/07
Rev.	Descrizione	Integrale (eventuali approvati)	Data
adeguamento varianti architettoniche		rev. 1	15.07.2006
emissione progetto esecutivo		rev. 0	08.08.2003
		Elaborato:	IM24



 <p>COMUNE DI FIRENZE</p> <p>PROGETTO MOBILITA' - 'Project Financing INTERVENTO N. 3</p> <p>PIAZZA ALBERTI</p> <p>PROGETTO ESECUTIVO</p>	<p>Elaborato:</p> <p>IM24</p>
<p>PROGETTO IMPIANTI MECCANICI</p> <p>EDIFICIO B3, EDIFICIO B4 PIANTA PIANO SECONDO IMPIANTO IDRAULICO DISTRIBUZIONE</p>	

<p>Consulenza Storico Architettonica : Dot. Arch. MIRANDA FERRARA</p> <p>Palà Consolida, 19 Firenze</p>	<p>Coordinatore tecnico-amministrativo: P. E. PAOLO FERRUZZI</p> <p>Via Adolfo Moro, 1 Firenze</p>	<p>Progetto architettonico: Arch. PAOLO DI NARDO Arch. MASSIMO DI SANTIS Arch. ALESSANDRA CULLINI</p> <p>Borgo S. Croce, 8 50122 Firenze</p>
MARCELLO GUSSO</p> <p>Ing. GIOVANNI ROMITI</p> <p>Ing. GIUSEPPE CACCIARI</p> <p>Ing. Claudio Santucci</p> <p>Geom. Michele Lazzarini</p> </div> <div data-bbox="67 2721 193 2893"> <p>Geotecnico e Geodetiche: GEOTECH GEOLOGICI Dot. EROS AIELLO</p> <p>Via A. del Castiglione, 8 Firenze</p> </div> </div>		