


FIRENZE MOBILTA'

**ICE INDUSTRIES S.P.A.**

4						
3						
2						
0	COME COSTRUITO		STRICCHI	BILIGIARDI	BONELLI	05/09/07
0	Per Approvazione		STRICCHI	BILIGIARDI	BONELLI	20/12/06
Rev	Descrizione		Preparato	Controllato	Approvato	Data
		<p>iKet Industrie S.p.A. Via C. Galassi 7/1 50020 Barberino Val d'Elsa (FI) - Italy Tel. +39 055 4000661</p>	Disegno - Drawing		File - File	
			F01162-B4-C		F01162-B4-C	
			Commissione - Job		F01162	
Cliente - Client FIRENZE MOBILITA'			Formato - Size A4			
Impianto - Plant PIAZZA ALBERTI			Scala - Scale			
Oggetto - Object QUADRO Elett. CONTATORI COND. EDIFICIO B4			Foglio Sheet di 1 7			
Documento di proprietà iKET. Riproduzione vietata senza autorizzazione. This Drawing is property of iKET. Reproduction is forbidden without authorization.						

A		B	C	D	E	F	G	H	M	N	P	R	S	T	U																
PAG.		DESCRIZIONE										DESCRIZIONE										REVISIONI									

**Technical Drawing: Cassette Polibornato Europa**

**Dimensions:**  
 Front View: 220 (width) x 380 (height)  
 Side View: 140 (depth)

**Technical Specifications:**

CASSETTA POLIBORNATO EUROPA
ESECUZIONE STAGNA IP 65
PORTA FRONTALE TIPO
MATERIALE ISOLANTE AUTORESTINGENTE
CONFORME NORME CEI 50-11 (ES 60521)
CAPACITA' 2.4 MODULI
NOTE

**Company Information:**

**ICET**  
 Icat Industrie S.p.A.  
 Via S. Onofrio 71  
 50021 Firenze (FI) - Italy  
 Tel. +39 055 35561

**Project Information:**

**PIAZZA ALBERTI**  
**EDIFICIO B4**  
**FRONTE QUADRO**


**Revision History:**


REV. N.	DESCRIPTION
1	PIAZZA ALBERTI

**Drawing No.:** F01162-B4-C

**Sheet No.:** 3 of 3


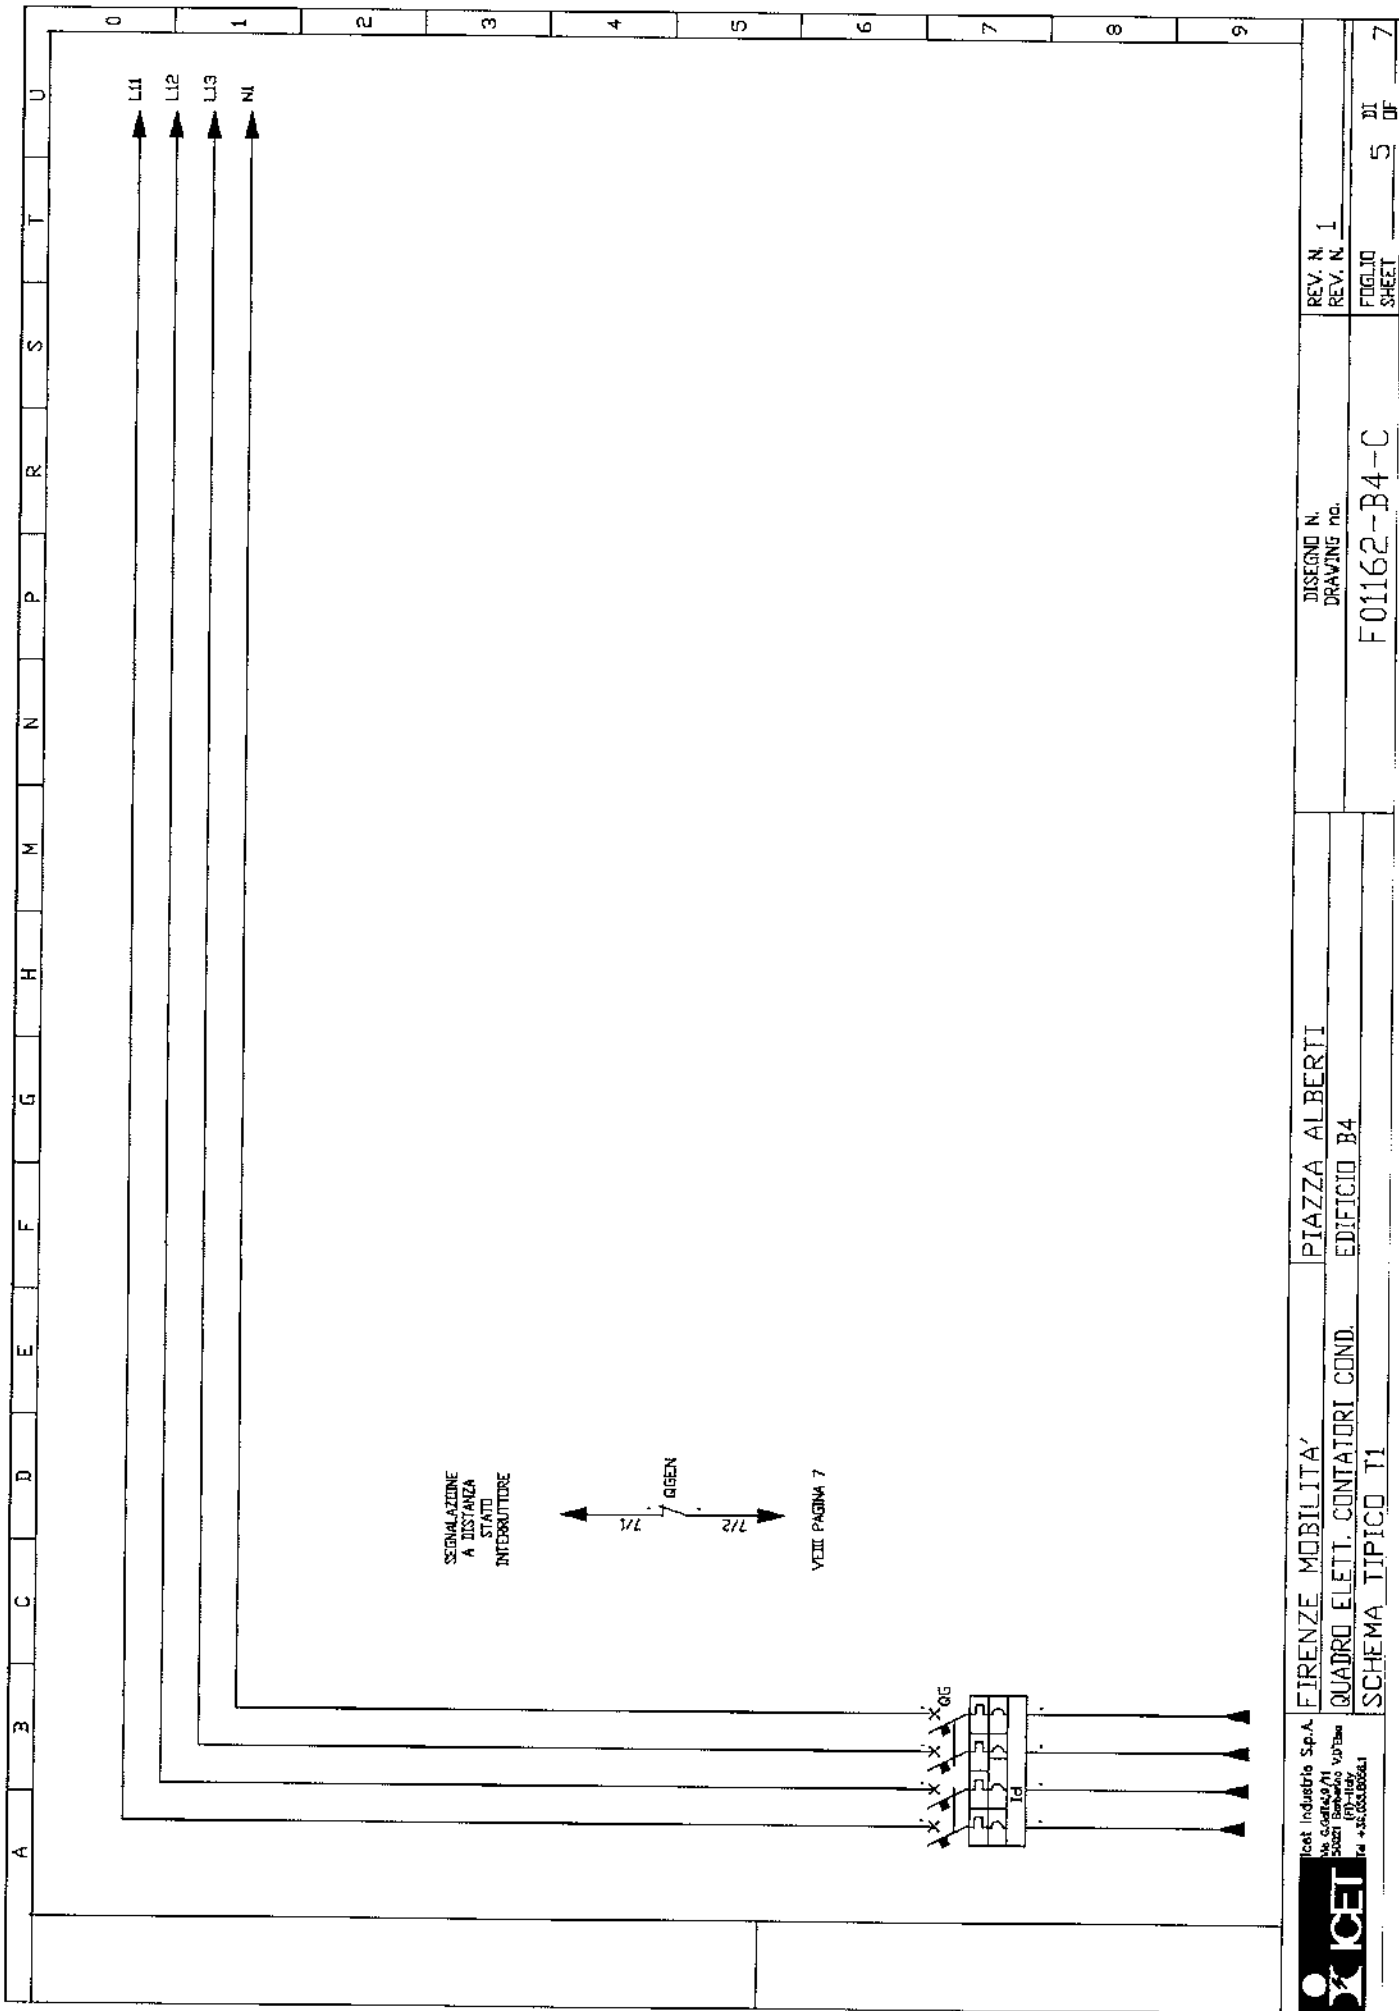

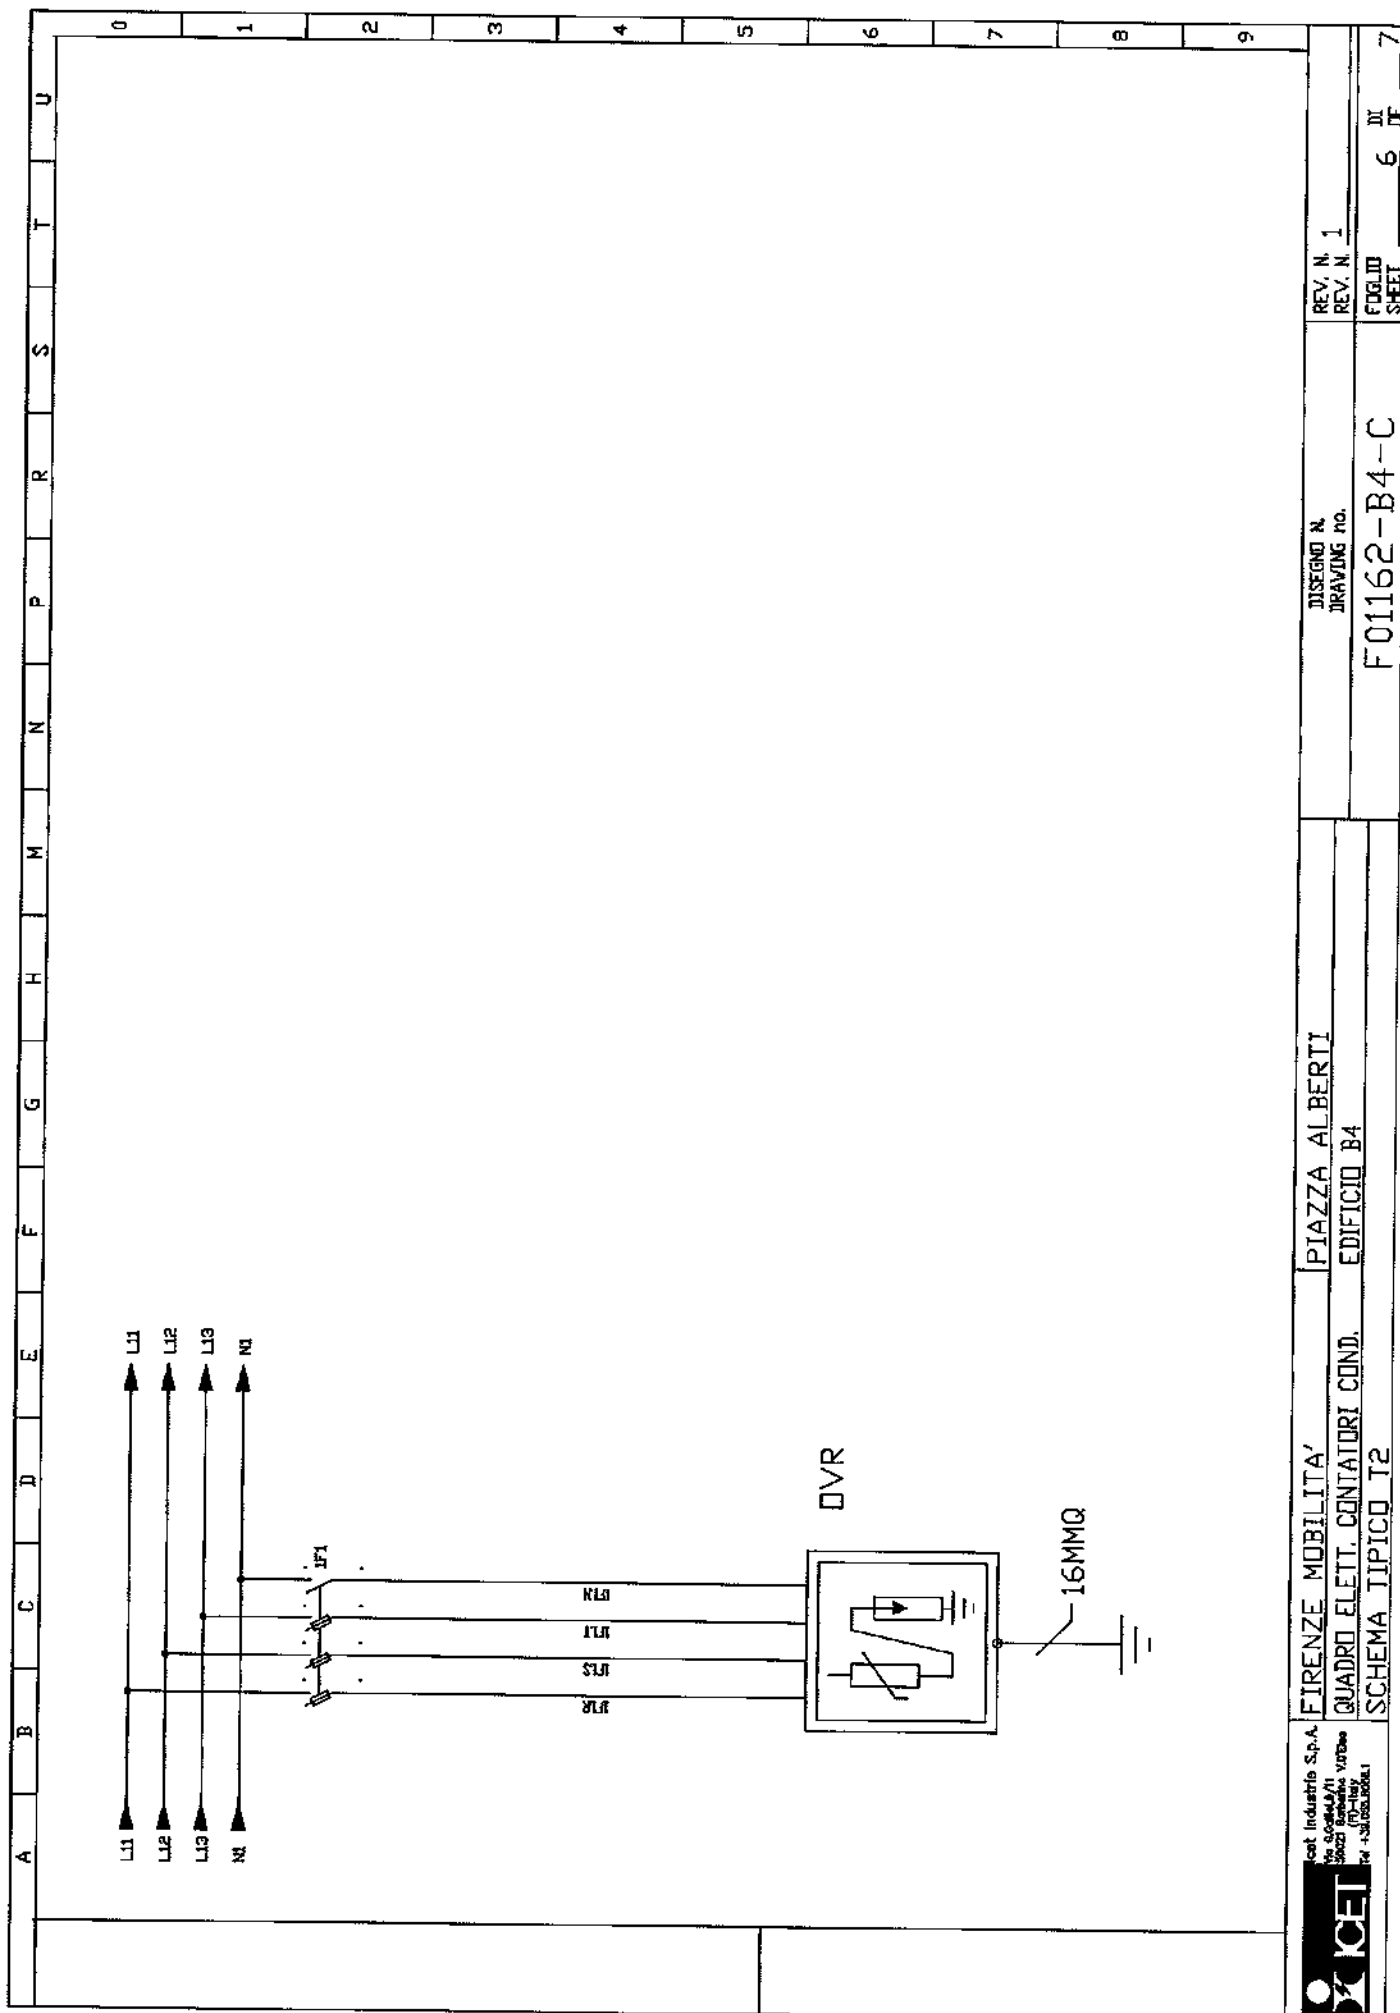

A										B										C										D										E										F										G										H										M										N										P										R										S										T										U	



ISO 9001:2000  
CERT. N. 9165LELT



L'ELETTROTECNICA snc  
Via Modda, 48  
56026 S. Giorgio ( Pisa )  
Tel. 050/741740-Fax 050/741744  
sito [www.elettrotecnica.it](http://www.elettrotecnica.it)  
e-mail [info@elettrotecnica.it](mailto:info@elettrotecnica.it)

C.C.I.A.A. PISA N°53117  
ALBO ARTIGIANI N°22968  
TRIB. DI PISA 13904  
P. IVA 00132300500

# Dichiarazione di conformità alla regola dell'arte

nr. 001679

Spett.le ICET SPA  
Via Galilei, 9/11  
50021 Barberino Vald'Elsa (FI)

Il prodotto : Quadro elettrico distribuzione riferimento ns. matr. 061/2007  
"Q.E. CONTATORI CONDOMINIO EDIFICIO B4"

Dati principali: Tensione nominale: \_\_\_\_\_ 230/400V  
Corrente nominale del quadro (Inq): \_\_\_\_\_ 17A  
Grado di protezione: \_\_\_\_\_ IP 66  
Potenza dissipabile dall'involucro (ABB 12754) : \_\_\_\_\_ 21,01W  
Potenza dissipata dalle apparecchiature: \_\_\_\_\_ 34W  
Schema elettrico di riferimento F01162-B4-C

è conforme alla norma:

Norma sperimentale CEI 23-51 "Prescrizioni per la realizzazione, la verifica e le prove dei quadri di distribuzione per installazioni fisse per uso domestico e similare".

San Giorgio, lì 30/05/2007

Per Il Cliente

L'ELETTROTECNICA snc  
Via Modda, 48 - S. GIORGIO  
56026 S. FREDIANO (Pisa)  
Tel. 050/741740  
P. IVA 00132300500