

POLITECNICA
Ingegneria ed Architettura Soc. Coop.
SEDE OPERATIVA DI FIRENZE
Viale Amendola n° 6 Int. 3
50121 FIRENZE
Tel. 055.2001660 - Fax 055.2344858
C.F. e P. IVA 00345720361



QUADRO

CONTATORI

EDIFICIO A1/A


FIRENZE MOBILITA'


PIAZZA ALBERTI


ICET INDUSTRIE S.P.A.


4							
3							
2							
1	COME COSTRUITO	Bigliardi	Stricchi	Bonelli	05/05/07		
0	Per Approvazione	Bigliardi	Stricchi	Bonelli	15/05/05		
Rev	Descrizione	Preparato	Controllato	Approvato	Data		
	icet S.p.a. INDUSTRIA ELETTROTECNICA Barberino Val d'Elsa (FI) Italia	Disegno - Drawing		File - File	F01162-QCA1A		
	Cliente - Client FIRENZE MOBILITA'	Compresso - Job			F01162		
	Impianto - Plant EDIFICIO A1/A	Formato - Size			A4		
	Oggetto - Object QUADRO CONTATORI EDIFICIO A1/A	Scala - Scale			1		
		Foglio Sheet			di		
		of			6		

Documento di proprietà ICET. Riproduzione vietata senza autorizzazione.
This Drawing is property of ICET. Reproduction is forbidden without authorisation.

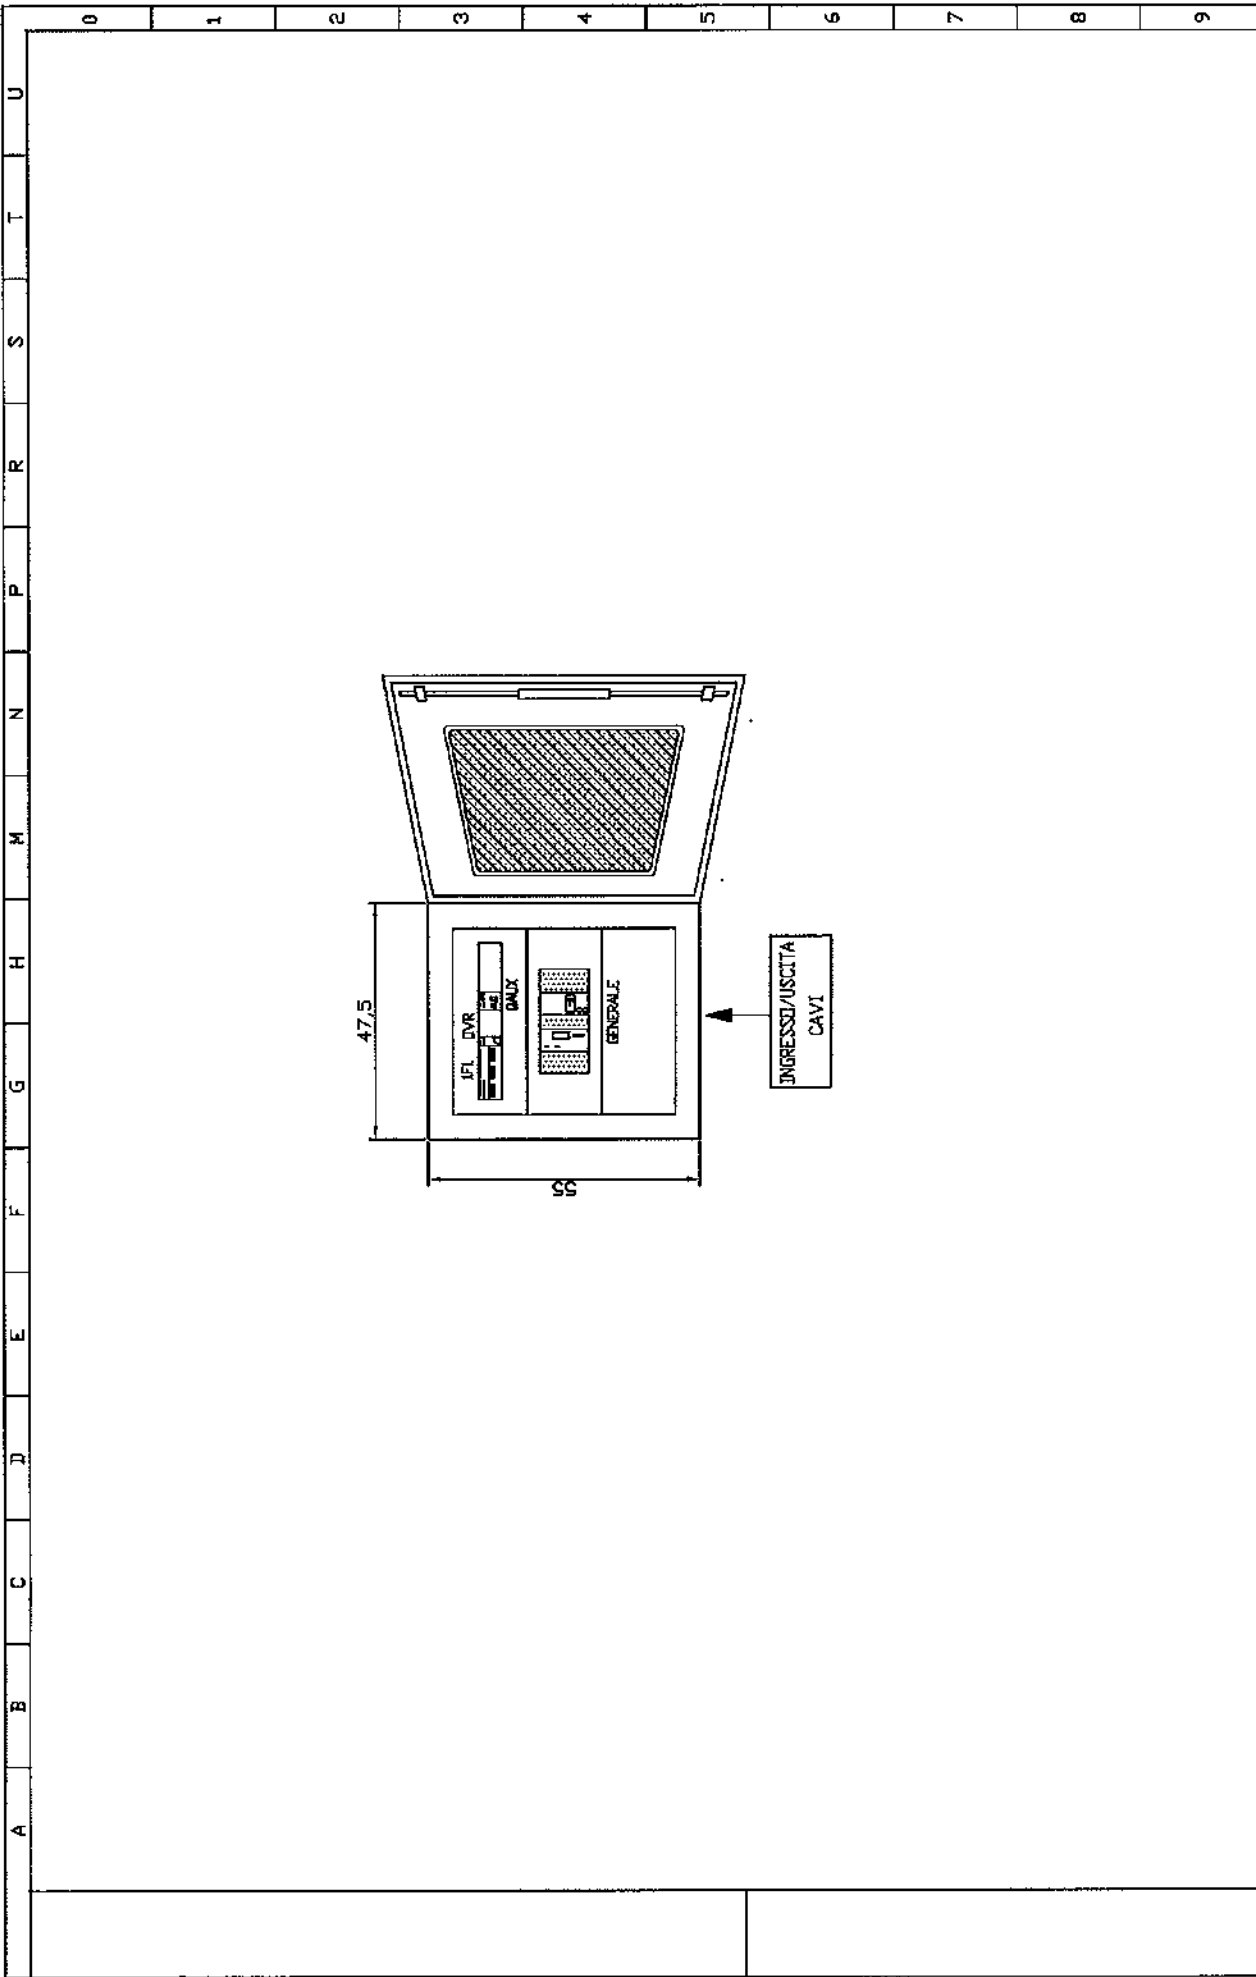

 icet S.p.A. INDUSTRIA ELETTROTECNICA	FIRENZE MOBILITA'		EDIFICIO A1/A	DISEGNO N. DRAWING no.	REV. N. 1						
	QUADRO CONTATORI EDIFICIO A1/A				REV. N.						
	FRONTE QUADRO				F01162-QCA1A						

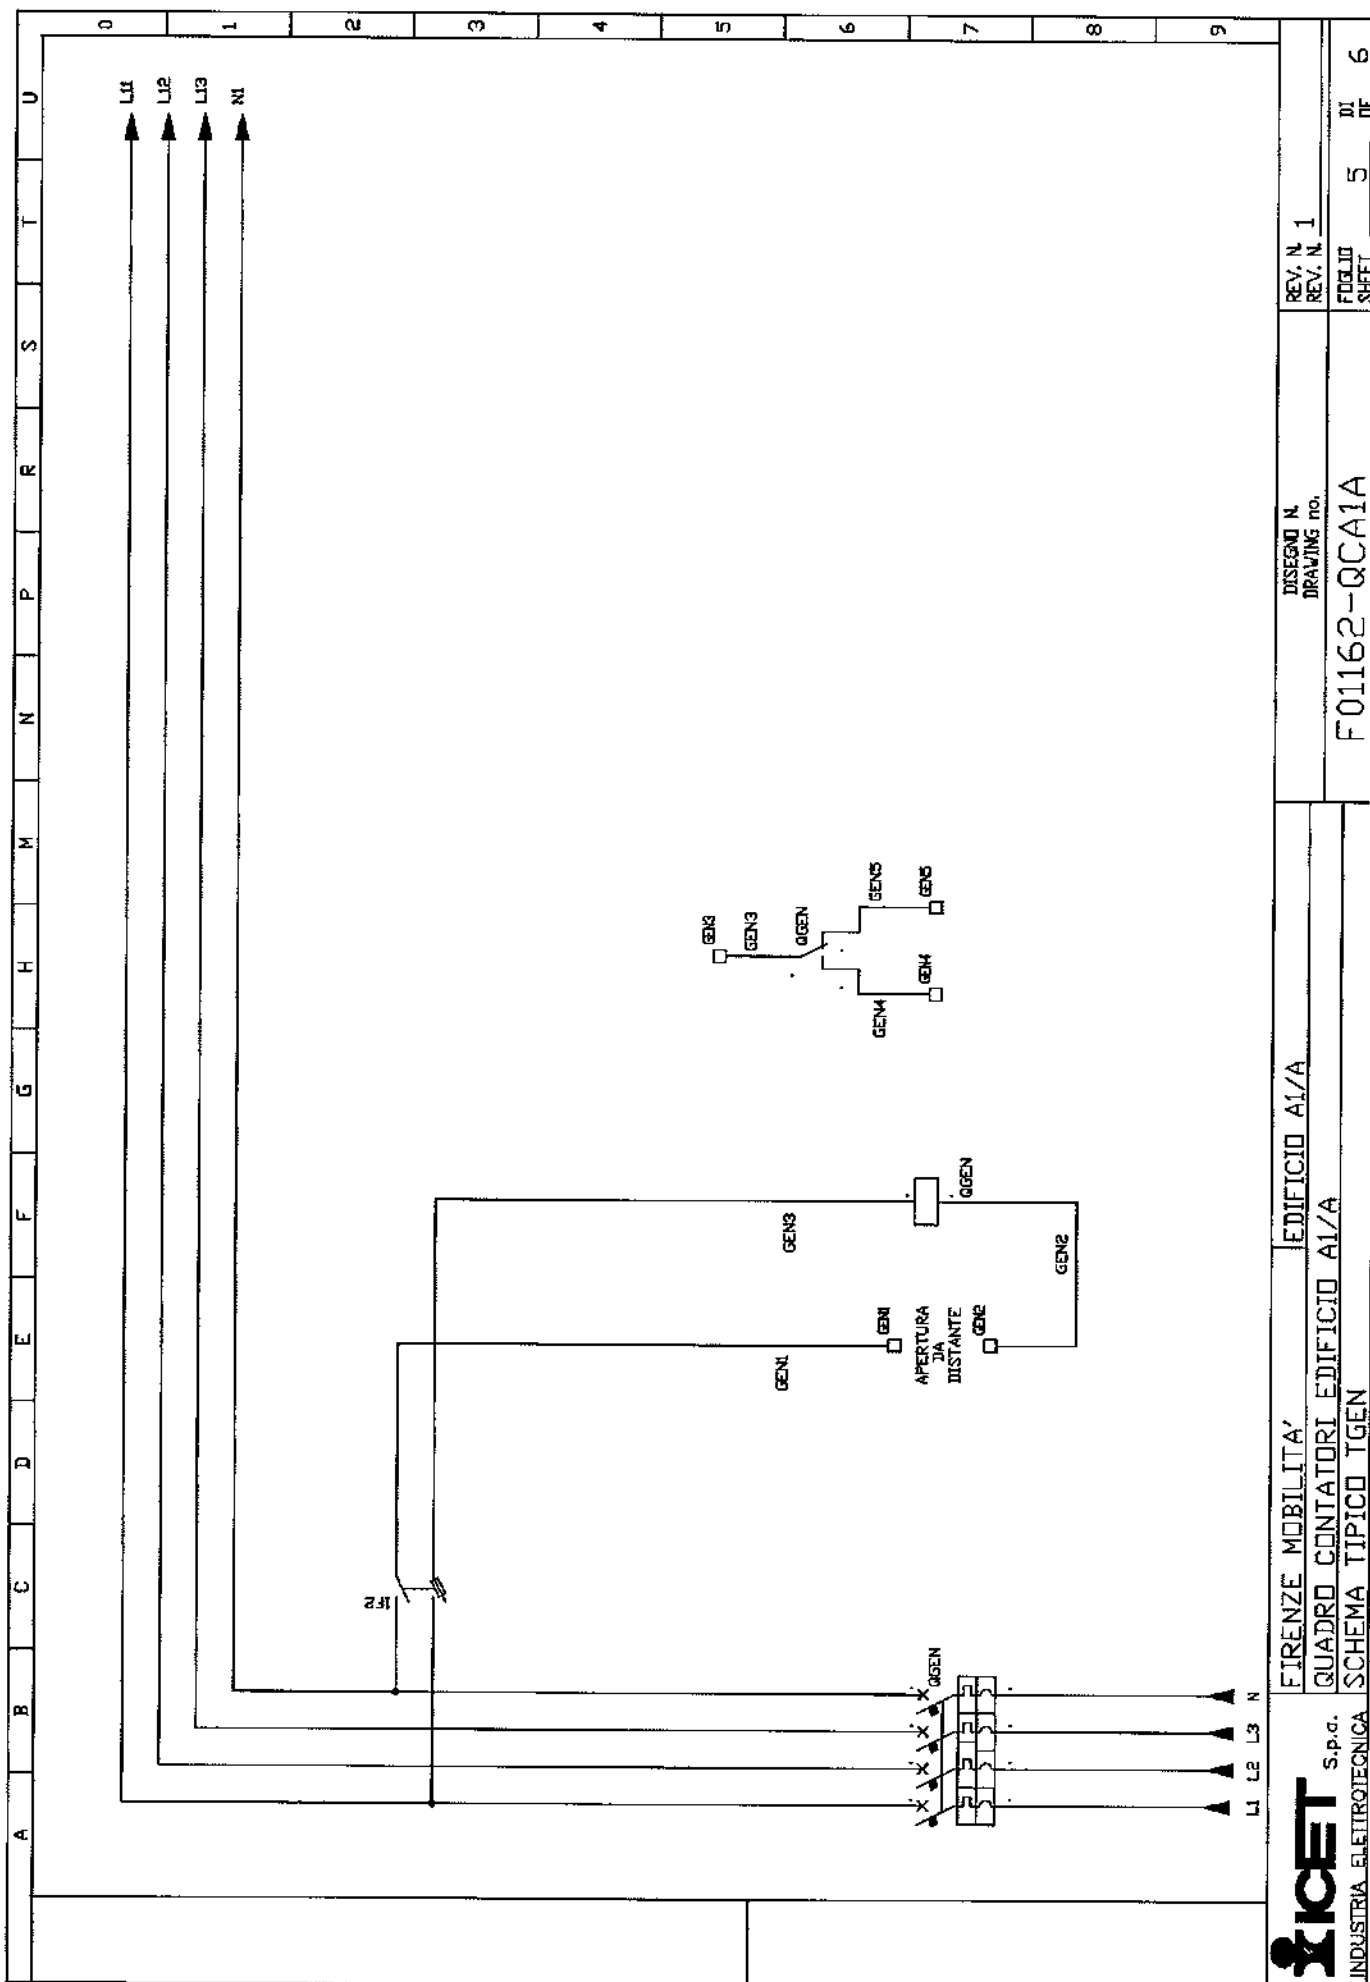

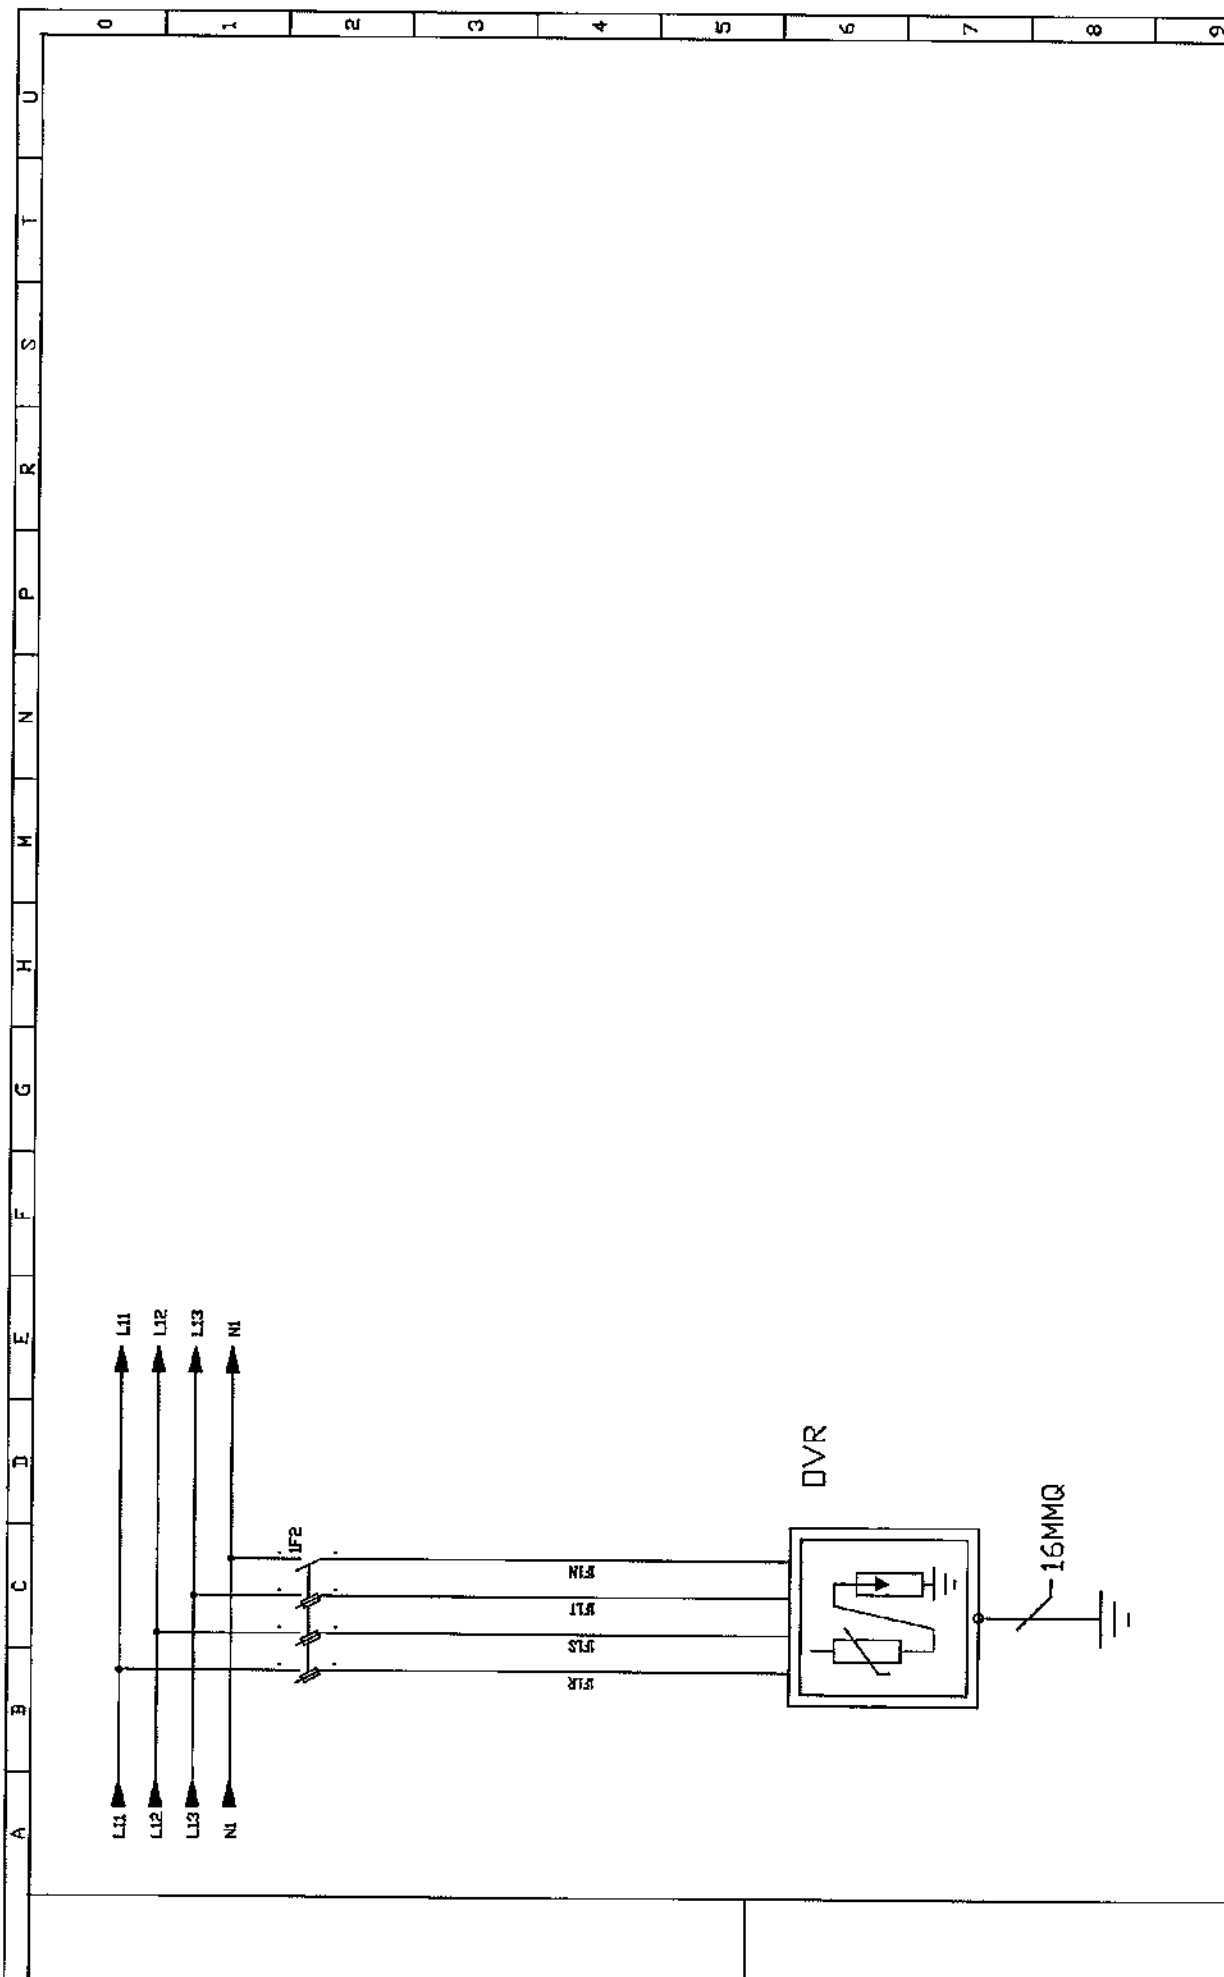

S.p.a.

INDUSTRIA ELETTRONICA

FIRENZE MOBILITA'

QUADRO CONTATORI EDIFICIO A1/A

EDIFICIO A1/A

DISSEGNO N.
DRAWING NO.

F01162-QCA1A

REV. N. 1
REV. N.

FUGLIO
SHEET

6 6
DI OF



L'ELETTROTECNICA S.p.A.



ISO 9001:2000
CERT. N. 9165.LELT



L'ELETTROTECNICA snc
Via Modda, 48
56026 S. Giorgio (Pisa)
Tel. 050/741740 - Fax 050/741744
sito www.lelettrotecnica.it
e-mail info@lelettrotecnica.it

C.C.I.A.A. PISA N°53117
ALBO ARTIGIANI N°22968
TRIB. DI PISA 13904
P. IVA 00132300500

Dichiarazione di conformità alla regola dell'arte

nr. 001651

Spett.le ICET SPA
Via Galilei, 9/11
50021 Barberino Vald'Elsa (FI)

Il prodotto : Quadro elettrico distribuzione riferimento ns. matr. 033/2007 "Q.E. Contatori edificio A1/A"

Dati principali: Tensione nominale: _____ 400V
Corrente nominale del quadro (Inq): _____ 106A
Grado di protezione: _____ IP 66

Potenza dissipabile dall'involucro (ABB Gemini 1SL0212A00) : _____ 65W
Potenza dissipata dalle apparecchiature: _____ 46,30W

Schema elettrico di riferimento **F01162-QCA1A**

è conforme alla norma:

Norma sperimentale CEI 23-51 "Prescrizioni per la realizzazione, la verifica e le prove dei quadri di distribuzione per installazioni fisse per uso domestico e similare".

San Giorgio, Il 23/03/2007

Per il Cliente

L'ELETTROTECNICA S.p.A.
Via Modda, 48 - S. GIORGIO
56026 S. FREDIANO (Pisa)
Tel. 050-741740
P. IVA 00132300500

FORM 8.2.20