

CONTATORI

C. IDRICA E C. TERMICA

PIAZZA ALBERTI

FIRENZE MOBILITA'

ICET INDUSTRIE S.P.A.

POLITECNICA
Ingegneria ed Architettura Soc. Coop.
SEDE OPERATIVA DI FIRENZE
Viale Amendola n° 6 Int. 3
50121 FIRENZE
Tel. 055.2001660 - Fax 055.2344856
C.F. e P. IVA 00345720361



4																																																																																																																																																																																																																																																																																																																																																																																																																																																																																																																																																																																																																																																																																																																																																																																																																																																																																																																																																																																																																																																																																																																																																																																																																																																																																																																																																																																																																																																																																																																																																													</
---	--	--	----

PAG.	DESCRIZIONE	PAG.	DESCRIZIONE	REVISIONI
				0 1 2 3 4 5 6 7 8 9 10
1	TITOLO	30		X
2	INDICE REVISIONI	31		X X
3	FRONTE QUADRO	32		X X
4	SCHEMA UNIFILARE	33		X X
5	SCHEMA TIPICO TGEN	34		X X
6	SCHEMA TIPICO T1	35		X X
7	SCHEMA TIPICO T2	36		X X
8	SCHEMA TIPICO T3	37		X X
9	SCHEMA AUSILIARI	38		X X
10		39		
11		40		
12		41		
13		42		
14		43		
15		44		
16		45		
17		46		
18		47		
19		48		
20		49		
21		50		
22		51		
23		52		
24		54		
25		54		
26		55		
27		56		
28		57		
29		58		


FIRENZE MOBILITA'


PIAZZA ALBERTI


EDIFICIO A2


QUADRO CONTATORI C. IDRICA E C. CONTATORI

INDICE DELLE REVISIONI

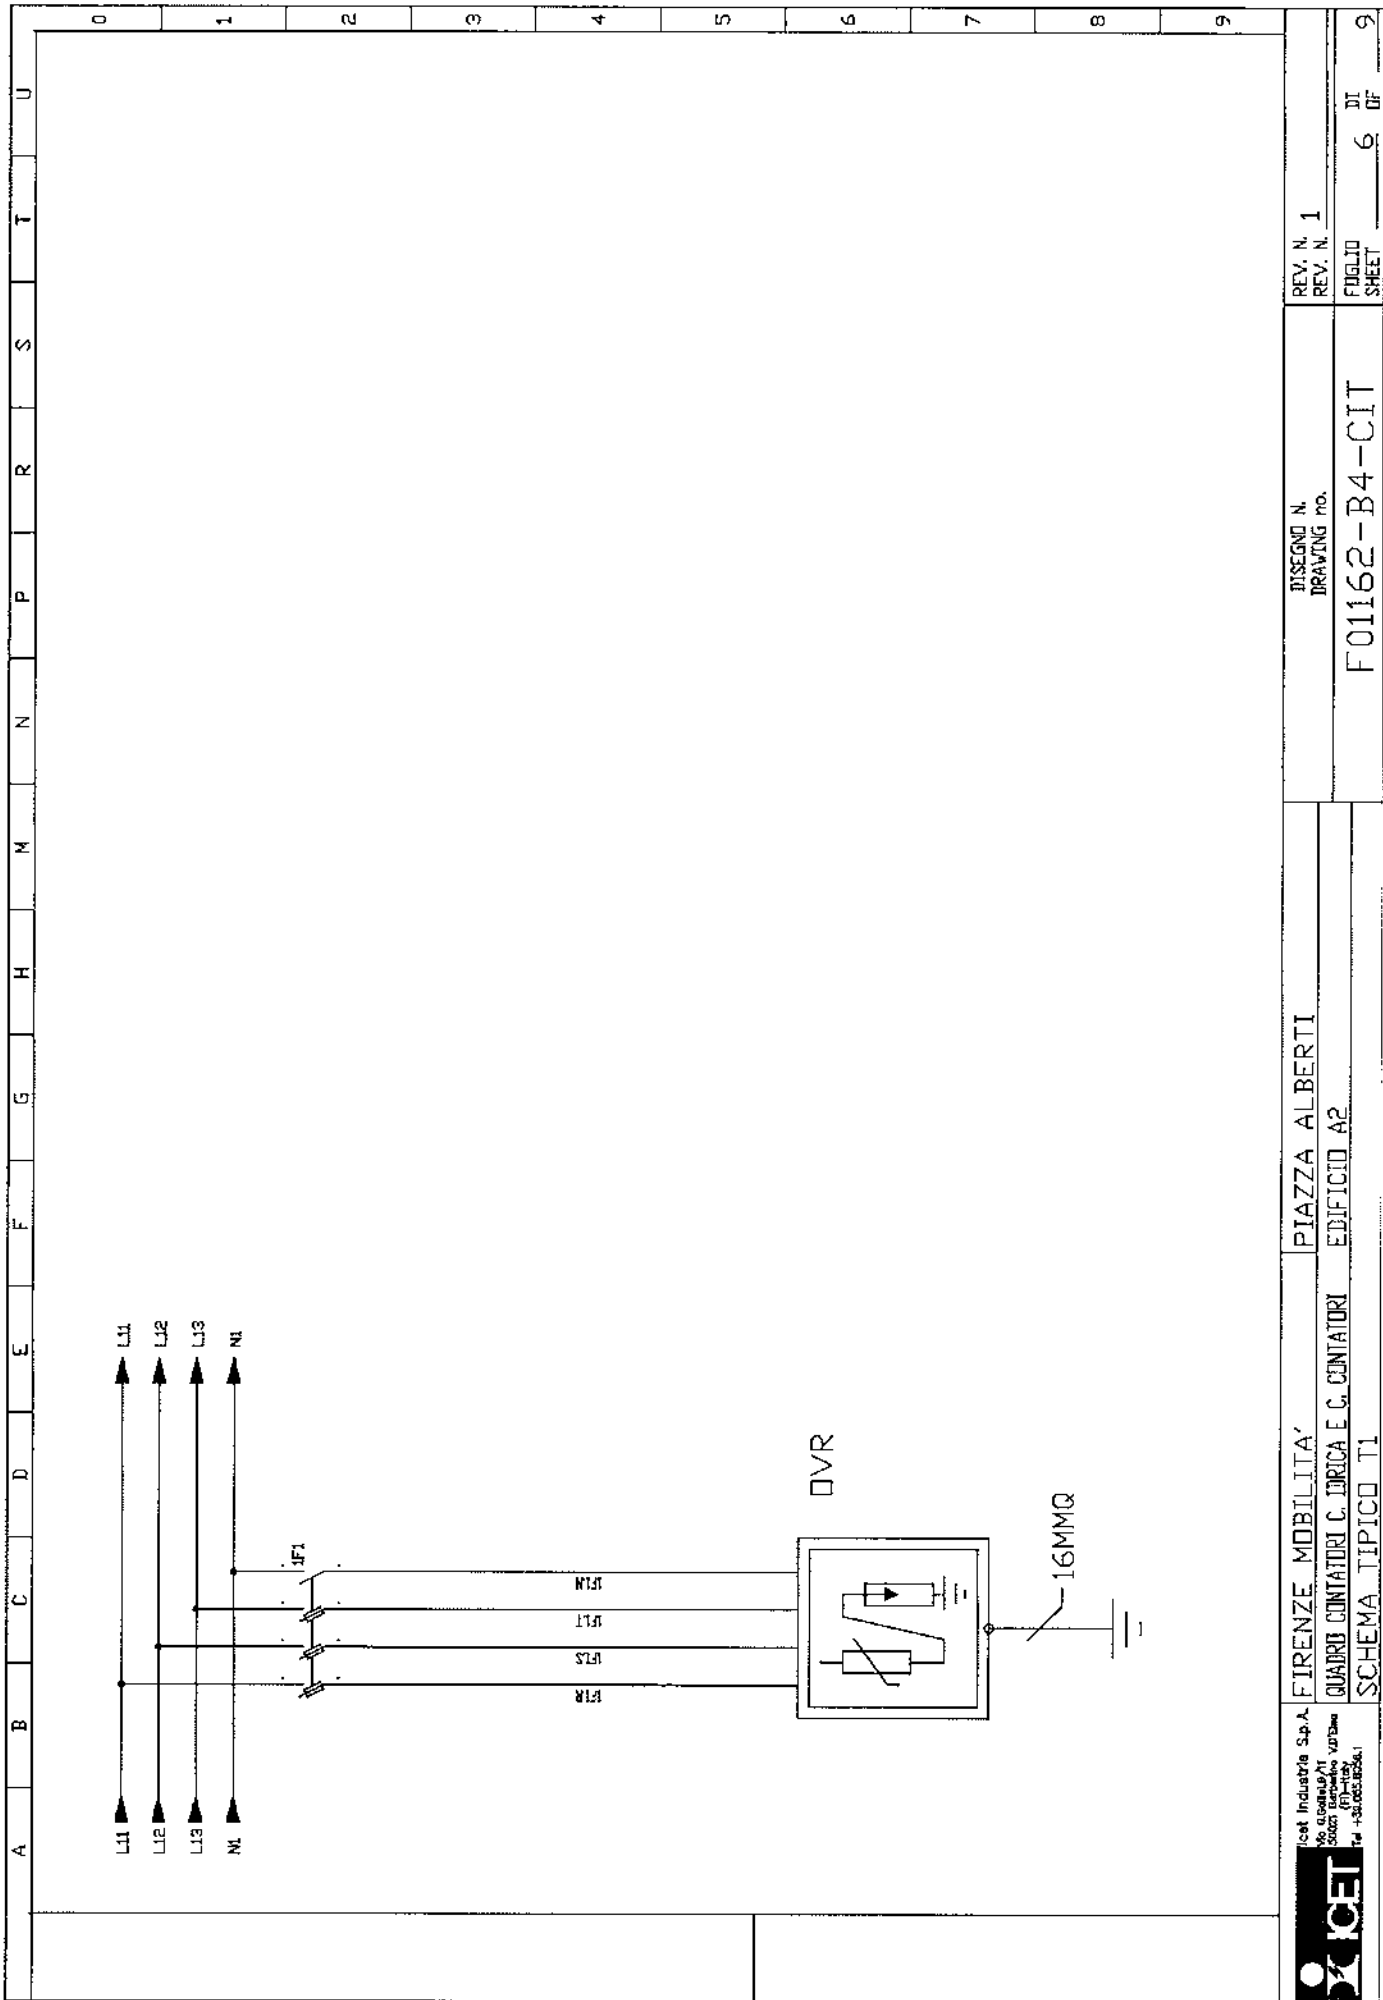

 icet Industrie S.p.A. Via G. Cesare 11 50023 Barbero Val d'Elsa Firenze (FI) Tel. +39 055 86541	FIRENZE MOBILITA'				PIAZZA ALBERTI				DISEGNO N. DRAWING no.				REV. N. 1			
	QUADRO CONTATTORI C. IDRICA E C. CONTATTORI				EDIFICIO A2				F01162-B4-CIT				REV. N.			
	SCHEMA TIPICO T1								FUGLIO SHEET				6 DI 9			

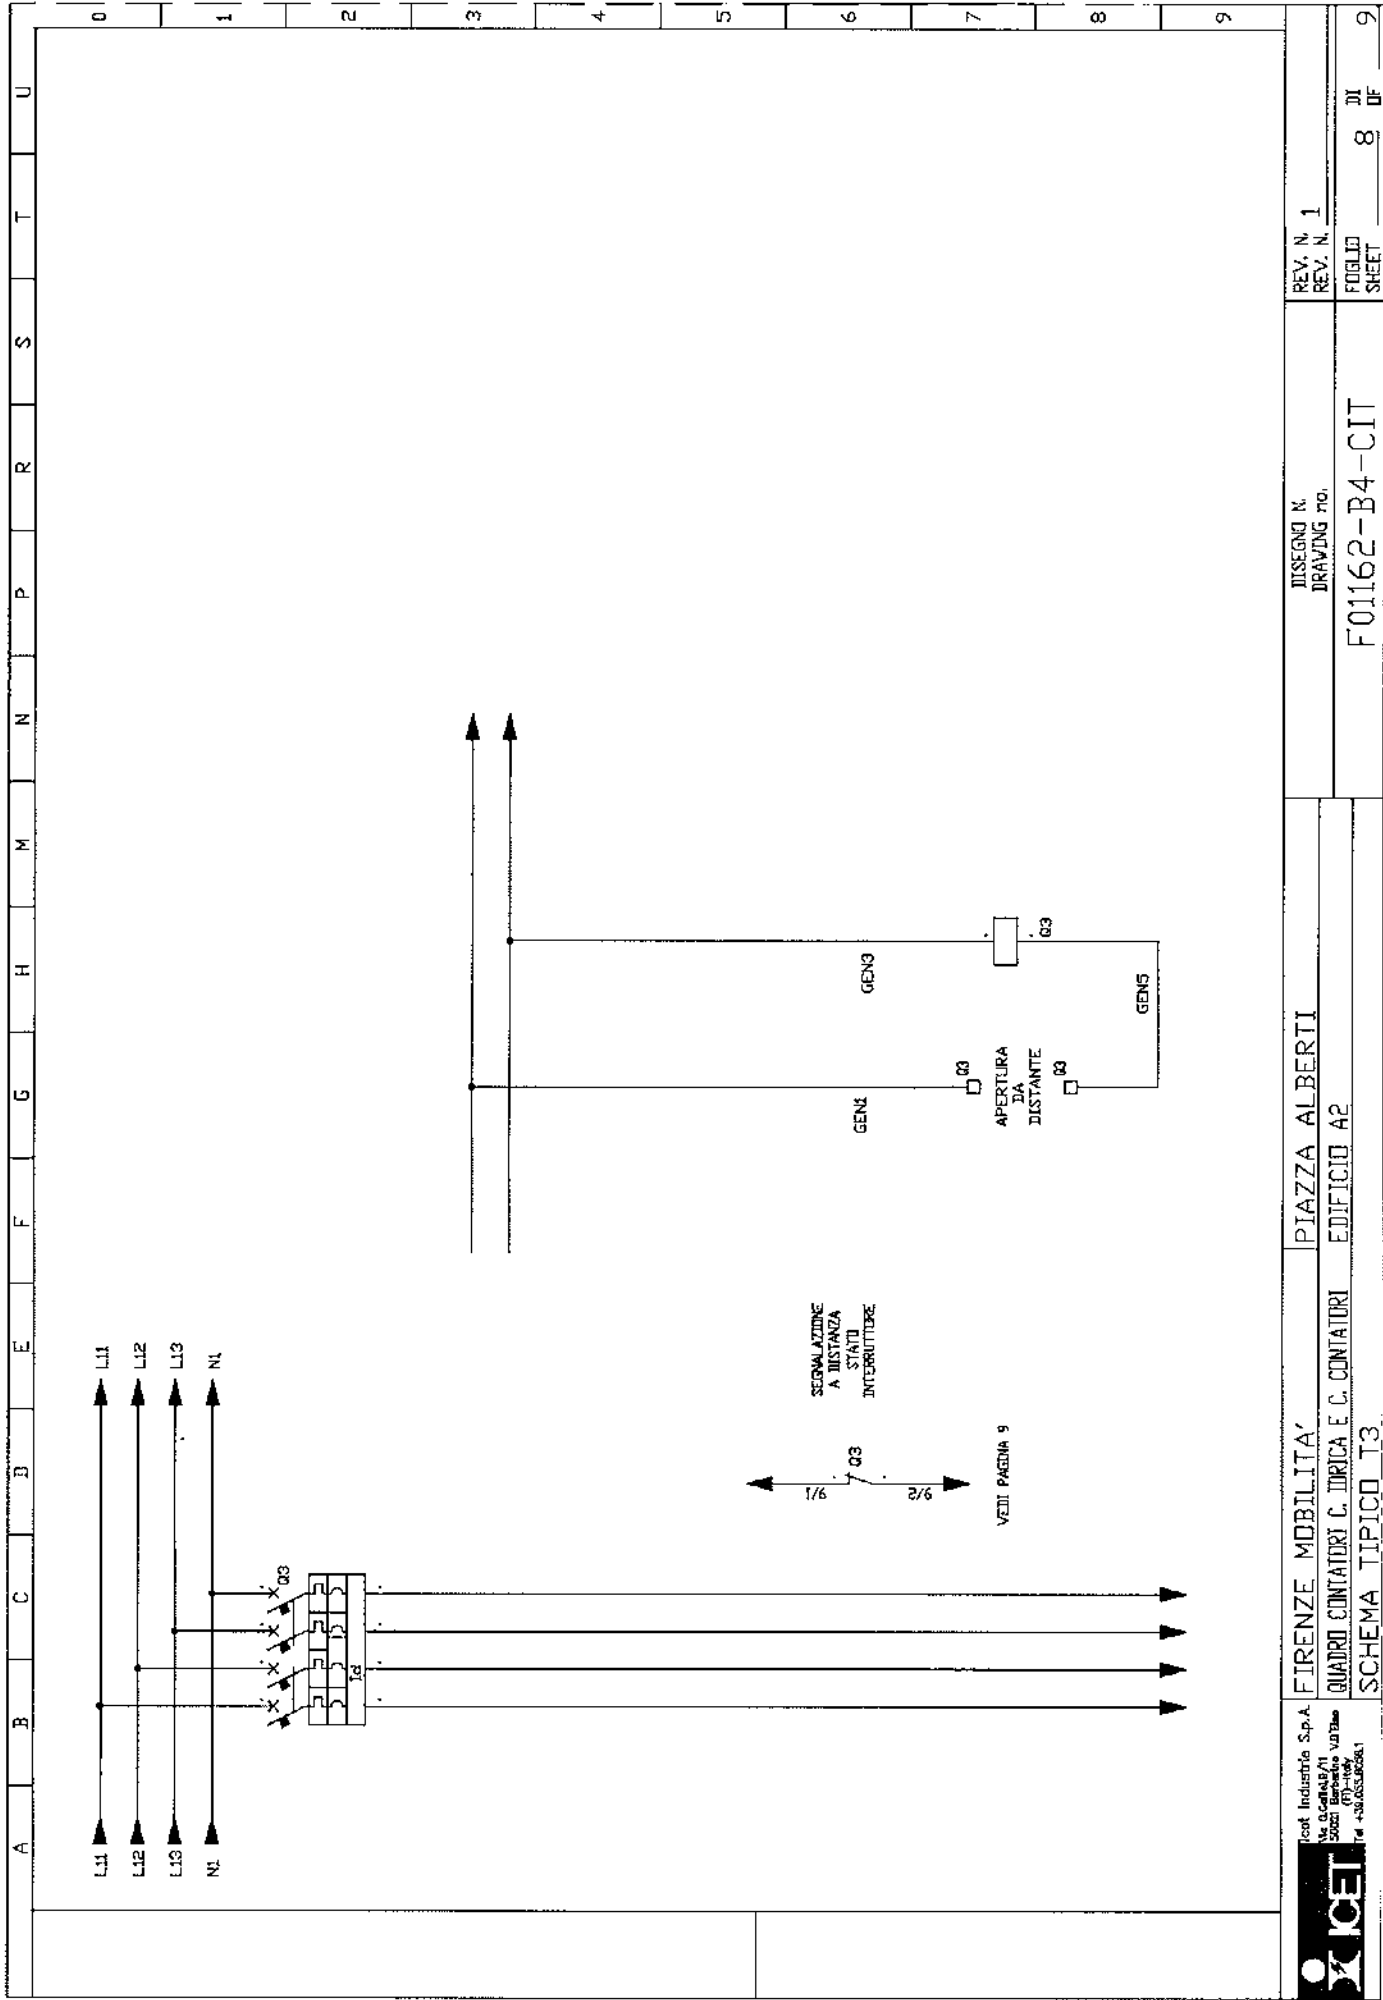

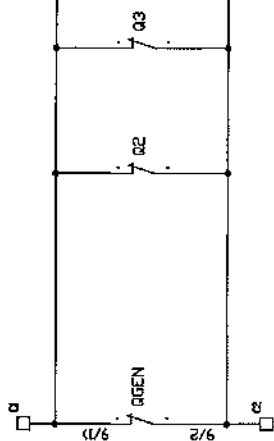



ISO 9001:2000
CERT. N. 9165/LELT



L'ELETTROTECNICA snc
Via Modda, 48
56026 S. Giorgio (Pisa)
Tel. 050/741740-Fax 050/741744
sito www.elettrotecnica.it
e-mail info@elettrotecnica.it

C.C.I.A.A. PISA N°53117
ALBO ARTIGIANI N°22968
TRIB. DI PISA 13904
P. IVA 00132300500

Dichiarazione di conformità alla regola dell'arte

nr. 001673

Spett.le ICET SPA
Via Galilei, 9/11
50021 Barberino Vald'Elsa (FI)

Il prodotto : Quadro elettrico distribuzione riferimento ns. matr. 055/2007 "Q.E. C.
IDRICA E C. TERMICA"

Dati principali: Tensione nominale: _____ 400V
Corrente nominale del quadro (Inq): _____ 27.20A
Grado di protezione: _____ IP 66
Potenza dissipabile dall'involucro (ABB Gemini 1SL0212A00) : _____ 72W
Potenza dissipata dalle apparecchiature: _____ 22W
Schema elettrico di riferimento **F01162-B4-CIT**

è conforme alla norma:

Norma sperimentale CEI 23-51 "Prescrizioni per la realizzazione, la verifica e le prove dei quadri di distribuzione per installazioni fisse per uso domestico e similare".

San Giorgio, lì 09/05/2007

L'ELETTROTECNICA S.N.C.
Via Modda, 48 - S. GIORGIO
56026 S. FREDIANO (Pisa)
Tel. 050-741740
P. IVA 00132300500

Per il Cliente