


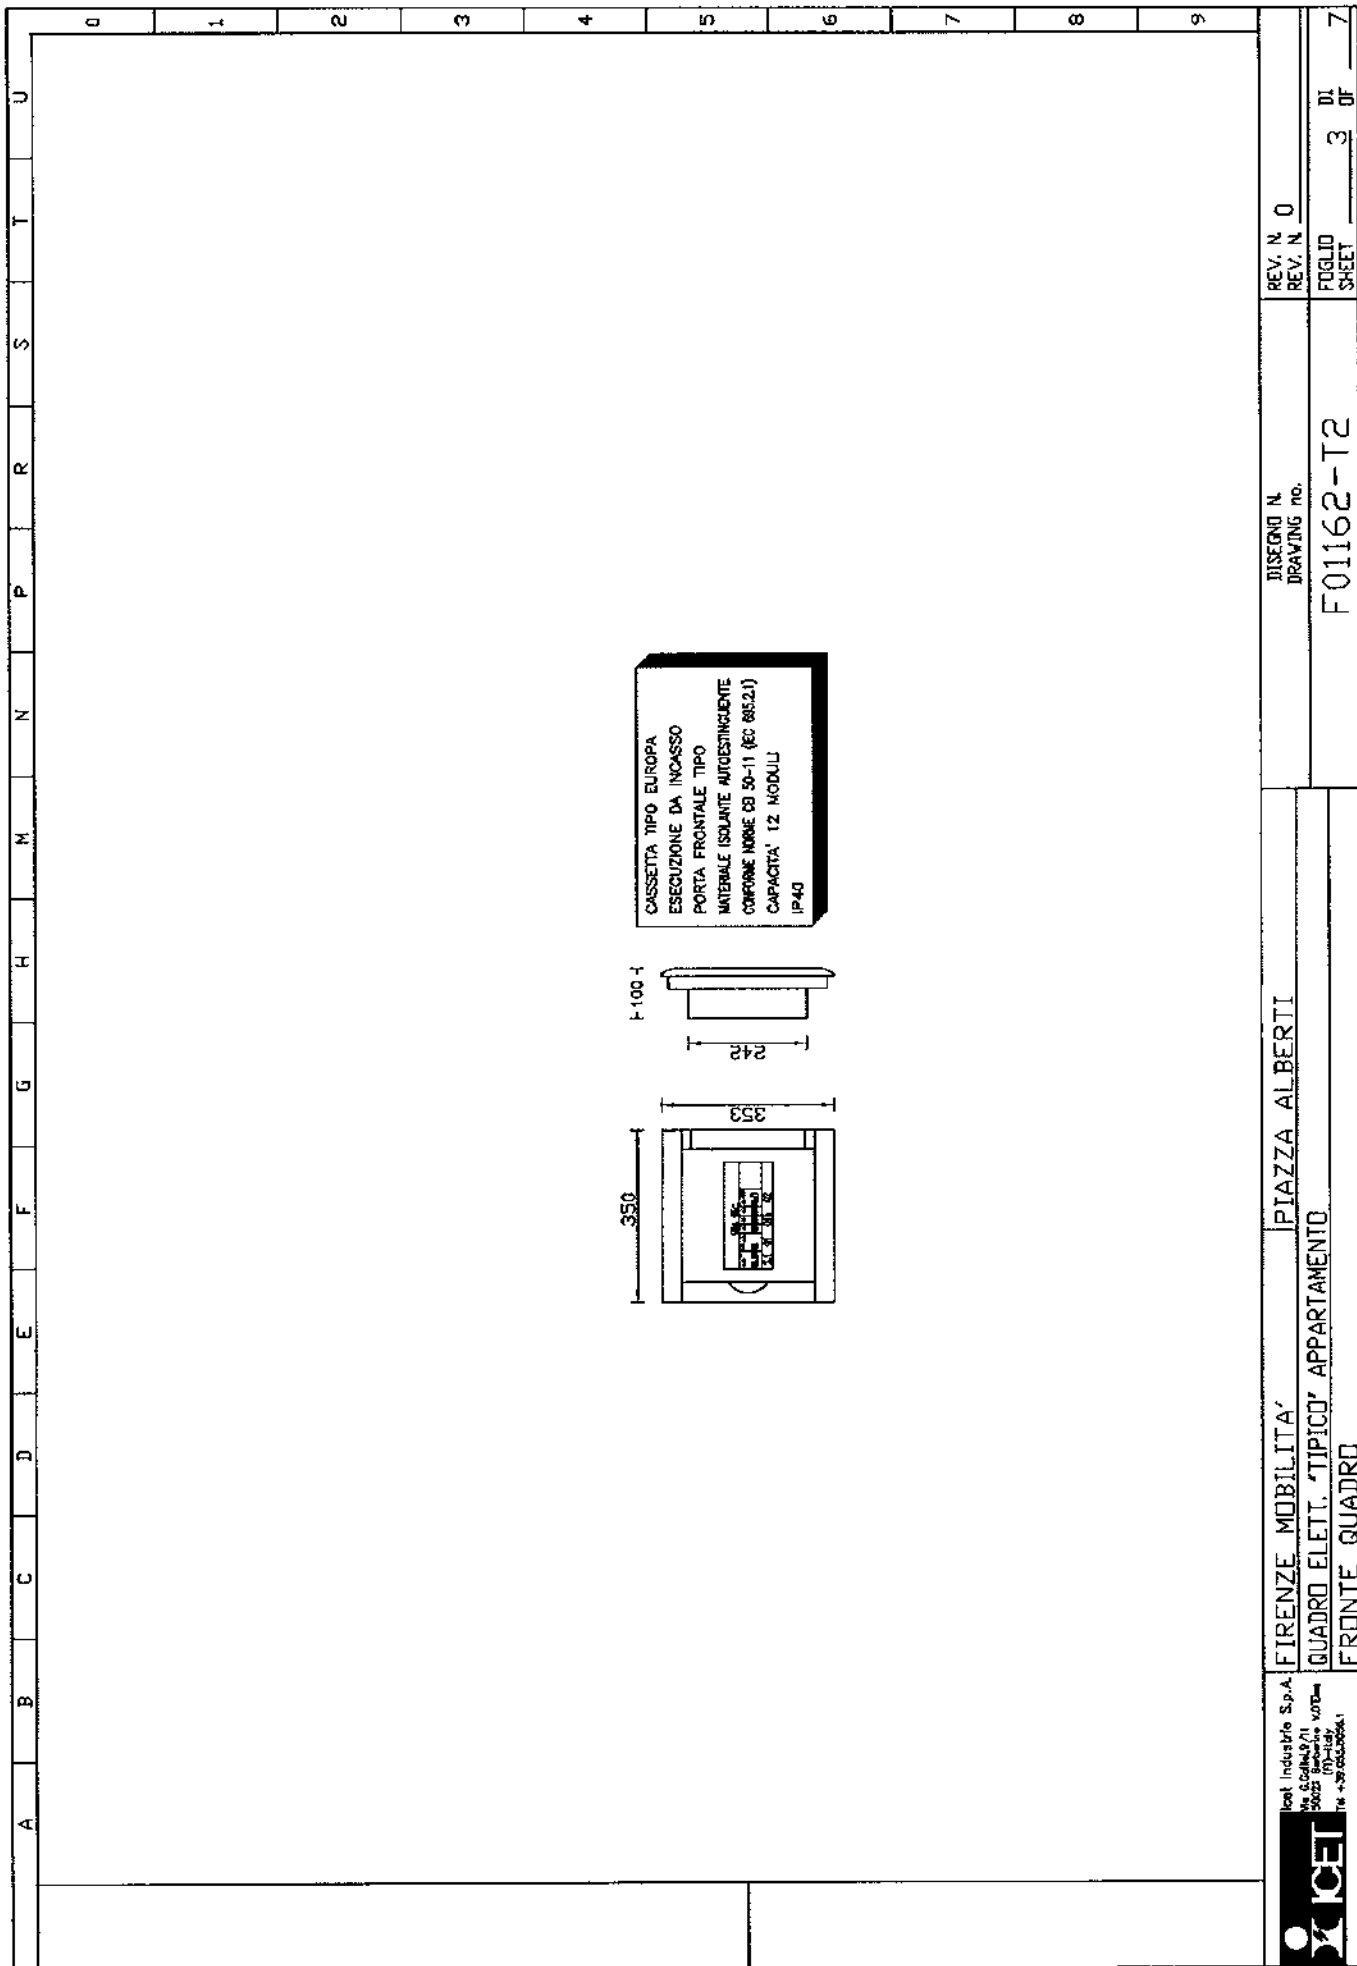
FIRENZE MOBILTA',




0									
0									
0									
0	COME COSTRUITO		STRICCHI	BILGIARDI	BONELLI	06/09/07			
0	Per Approvazione		STRICCHI	BILGIARDI	BONELLI	20/12/06			
Rev	Descrizione		Preparato	Controllato	Approvato	Data			
			Disegno - Drawing		File - File				
		F01162-T2		F01162-T2					
		Commissa - Job		F01162					
	Cliente - Client	icet Industrie S.p.A. Via Galilei 9/11 - 50021 Firenze - Italy Tel. +39 055 50041							
	FIRENZE MOBILITA'								
	Impianto - Plant								
	PIAZZA ALBERTI								
	Oggetto - Object	"TIPO" APPARTAMENTO QUADRO Elett.							
		Foglio Sheet di of						1 7	

Documento di proprietà ICET. Riproduzione vietata senza autorizzazione.
This Drawing is property of ICET. Reproduction is forbidden without authorization.

A	B	C	D	E	F	G	H	M	N	P	R	S	T	U
0														
1														
2														
A	B	C	D	E	F	G	H	M	N	P	R	S	T	U
<p>COLONNA N-SCHPARTO N Column n. eubele n.</p> <p>SIGLA UTENZA Utility sig.</p> <p>DESCRIZIONE UTENZA Utility</p> <p>POTENZA NOMINALE Rated power</p> <p>INTERRUTTORE O SEZIONATORE Circuit breaker or Isolator</p> <p>FUSIBILI DI POTENZA Power circuit fuses</p> <p>CONTATTORI Contactors</p> <p>SGANCIAZIONI Releases</p> <p>RELE TERMICO Thermal relay</p> <p>TRASDUTTORI CONVERTITORI DI MISURA Measuring transducer</p> <p>ANPEROMETRO/VOLTHETRO Ammeter/voltmeter</p> <p>FUSIBILI AUSILIARI Auxiliary circuit fuses</p> <p>RELE DI TERRA Earth relay</p> <p>SEZIONATORE E CONNETTUTE USCITA CASSETTO ESTRAIBILE Drawer Isolator and terminals</p> <p>NUMERO E SEZIONE CAVI mm² Cable number and cross section mm²</p> <p>CIRCUITO AUSILIARE TIPOICO Typical central circuit reference</p>														
<p>Q1 INTERRUTTORE GENERALE SEZIONE FM F202/ AC 2P 25A ABB</p> <p>Q1a CIRCUITO FM N°1 S941N C10 1P+N ABB</p> <p>Q1b CIRCUITO FM N°2 S941N C16 1P+N ABB</p> <p>Q1c CIRCUITO FM N°3 S941N C18 1P+N ABB</p> <p>Q2 INTERRUTTORE GENERALE SEZIONE ILLUMINAZIONE OS951N AC C10 1P+N B=0,03A ABB</p> <p>S1 SEZIONATORE GENERALE EZ42/32 32A ABB</p> <p>T1 T2 T3</p>														
<p>PIAZZA ALBERTI</p> <p>FIRENZE MOBILITA'</p> <p>QUADRO Elett. 'TIPOIC' APPARTAMENTO</p> <p>SCHEMA UNIFILARE</p> <p>REV. N. 0</p> <p>F01162-T2</p> <p>DI 4 OF 7</p>														

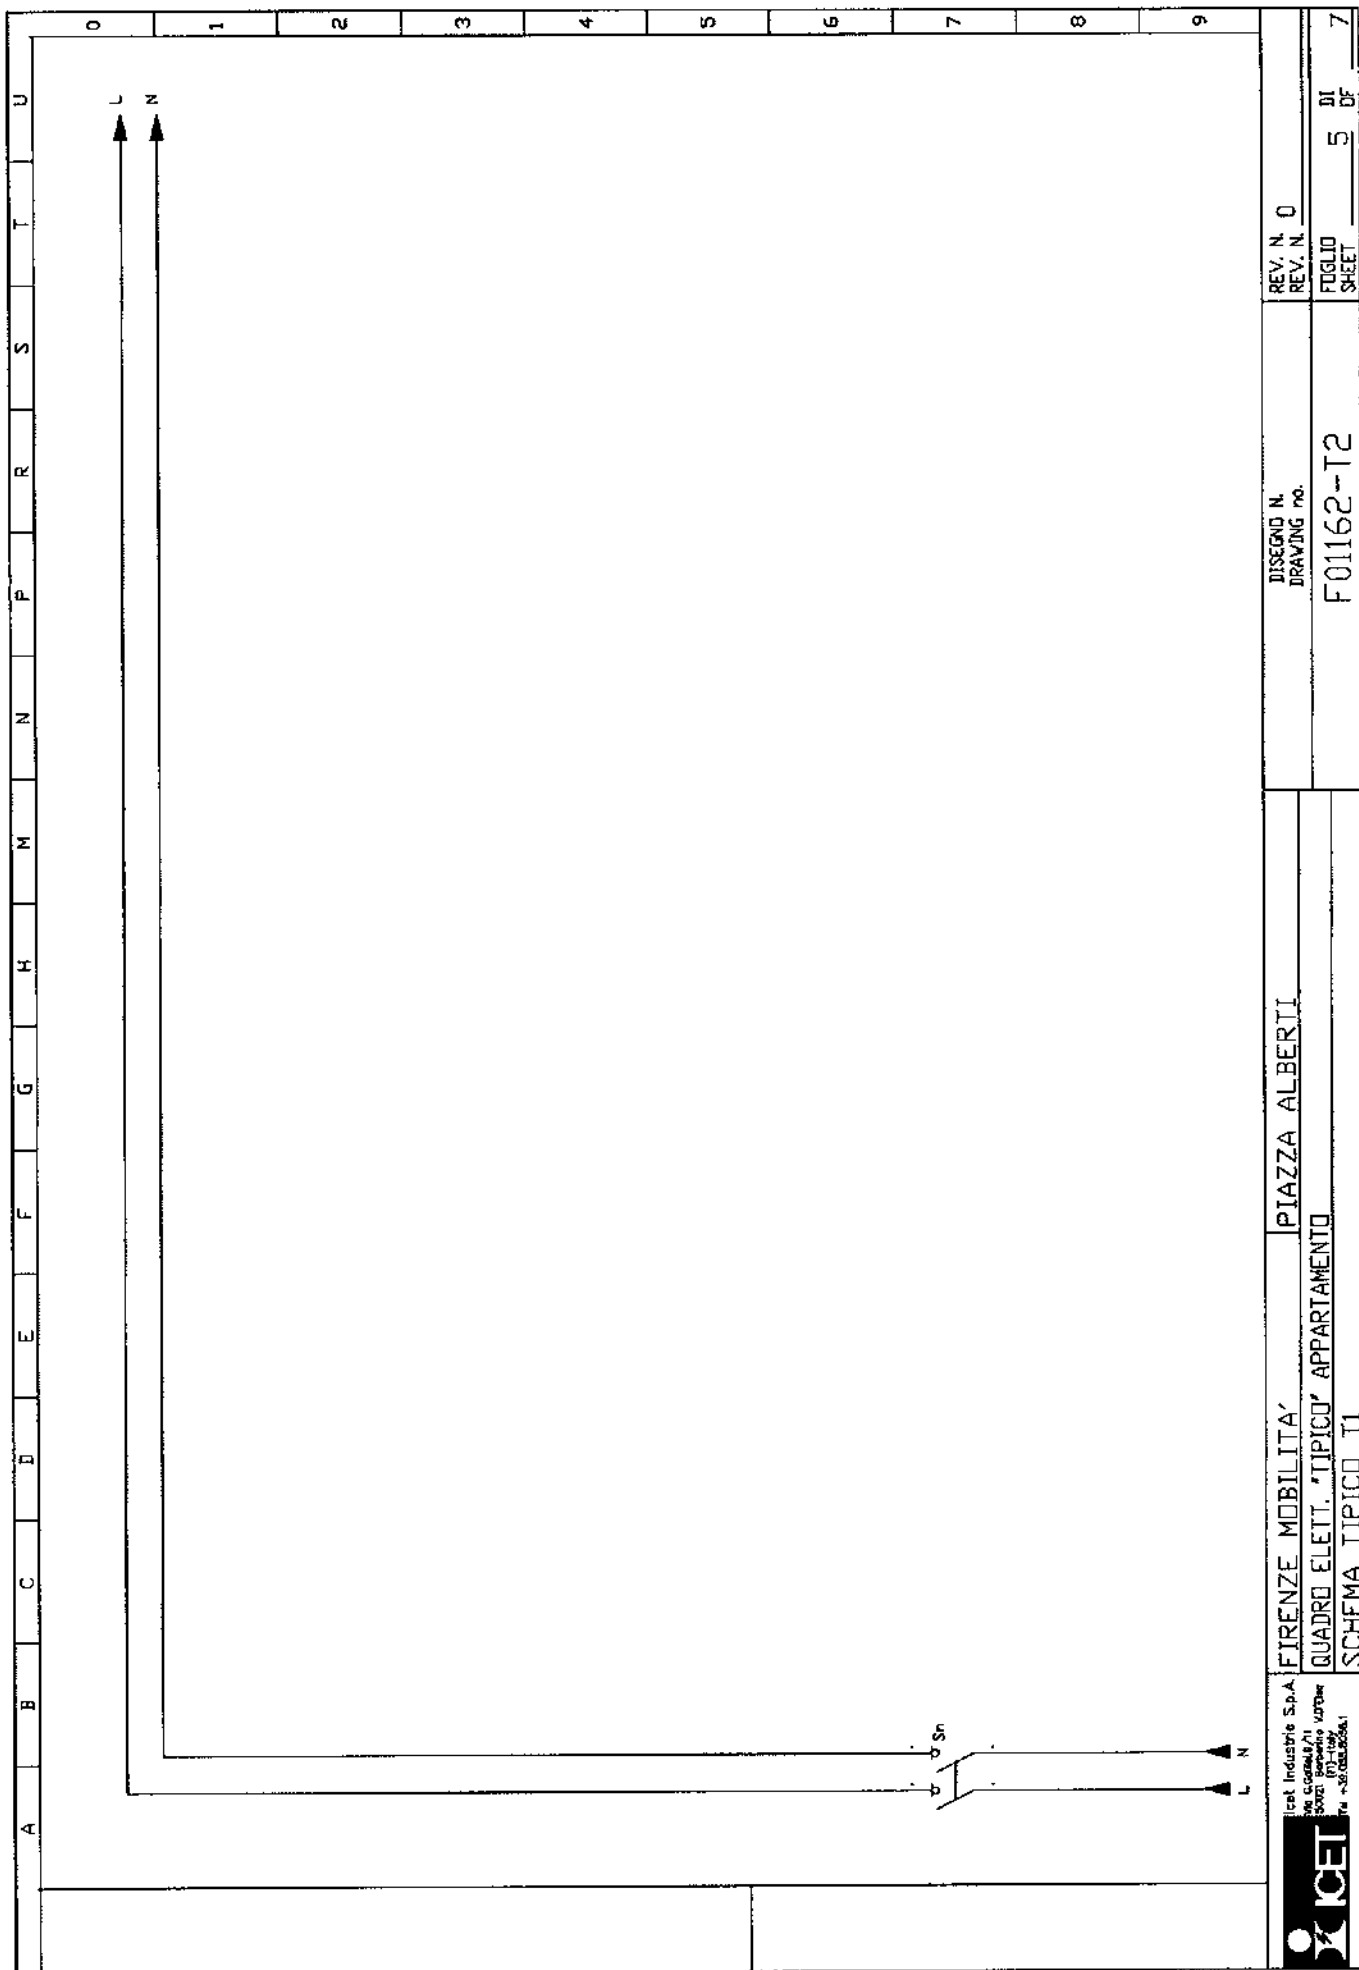


REV. N. 0
REV. N. 0

DISC. N. 0
DRAWING NO. 0


F01162-T2
FUGLIO 5 DI 7
SHEET

FIRENZE MOBILITA' PIAZZA ALBERTI
QUADRO Elett. 'TIPICO' APPARTAMENTO
SCHEMA TIPICO T1



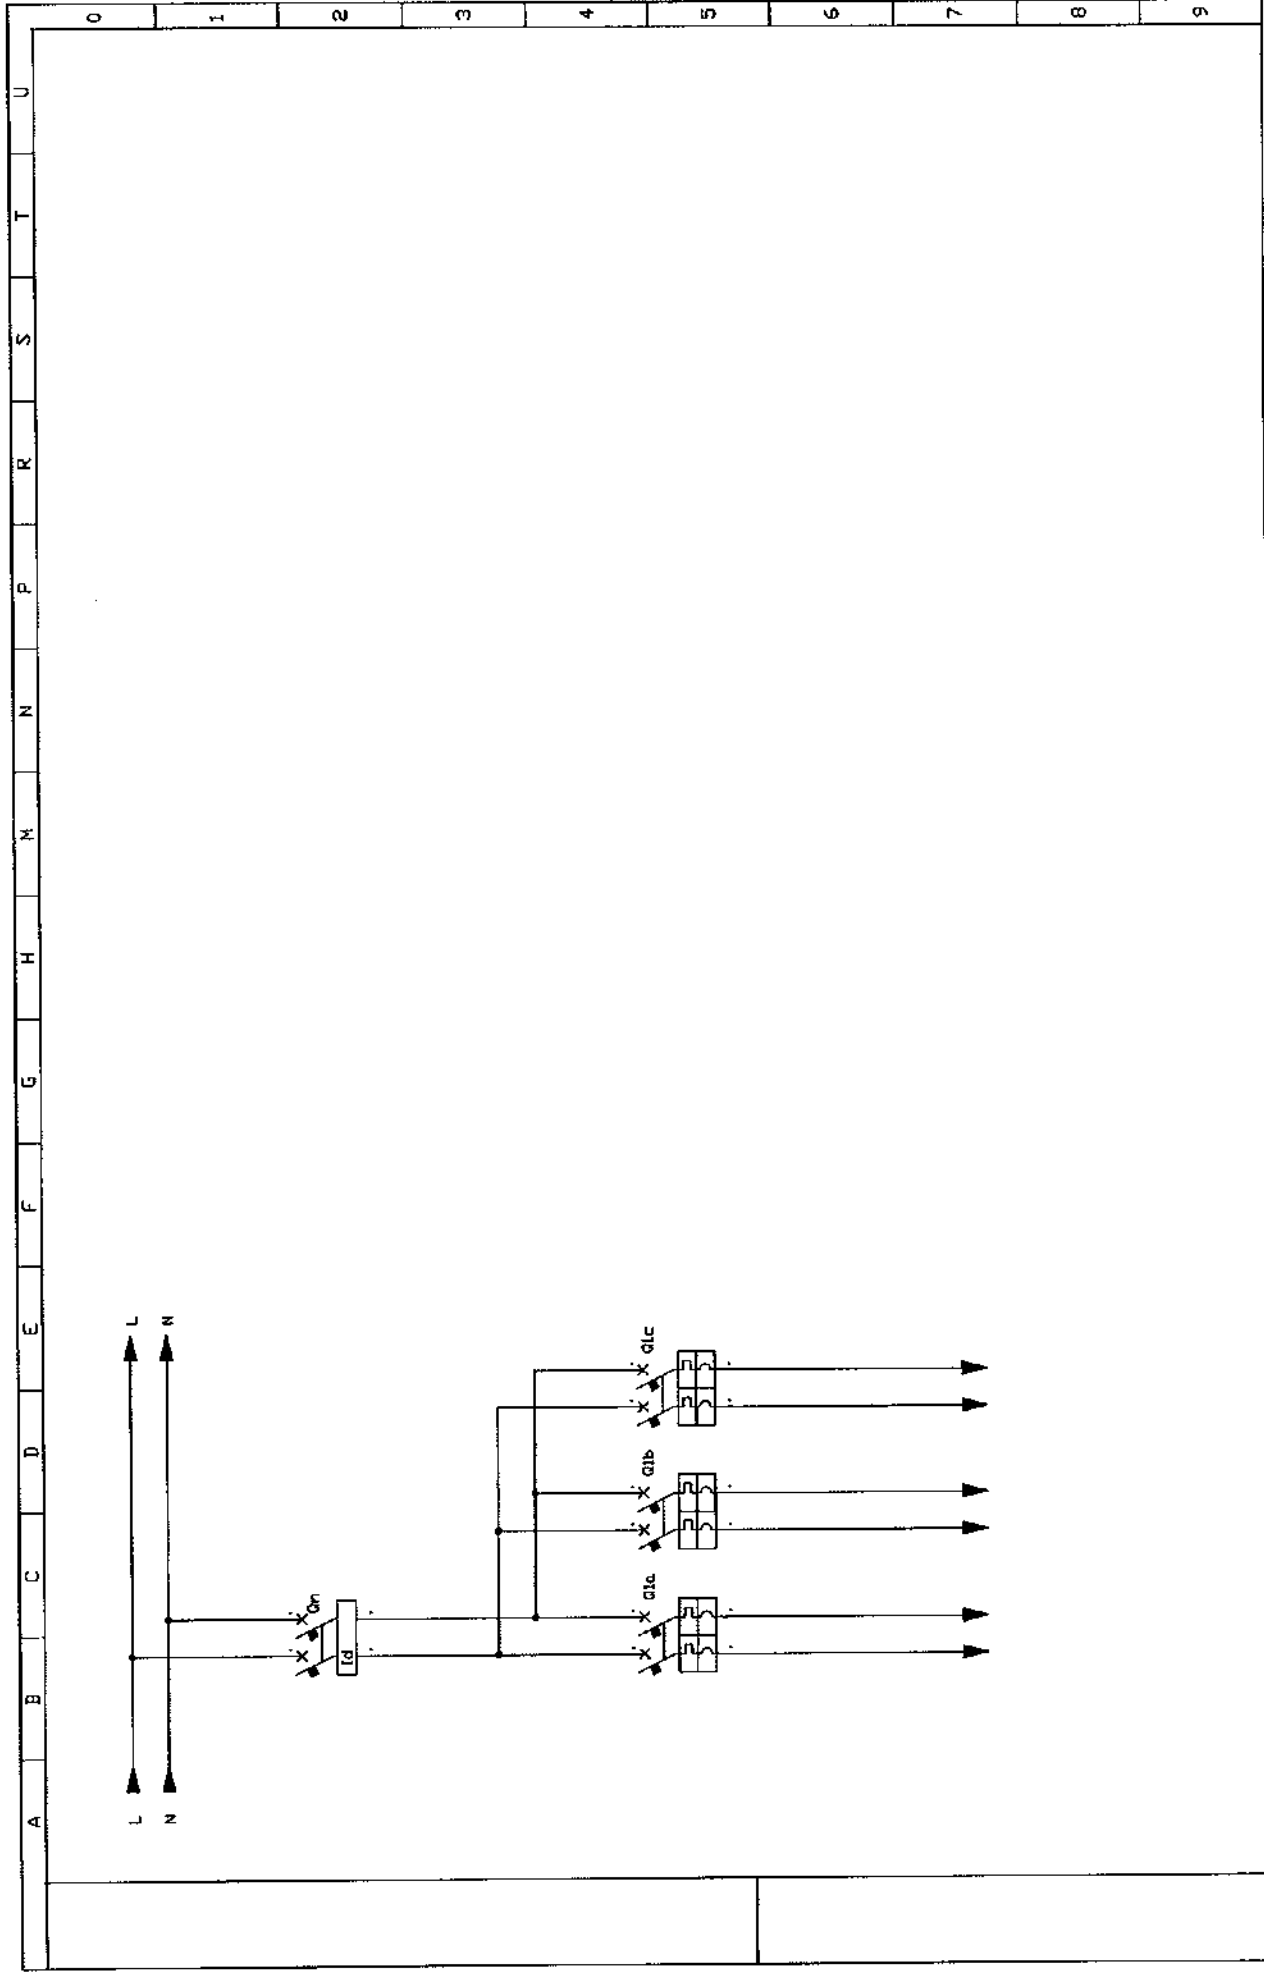

 Kcet Industrie S.p.A. Via G. Galilei 11 50021 Montecatini Terme Tel. 0572/400001 Fax 0572/400002	FIRENZE MOBILITA'		PIAZZA ALBERTI		DISEGNO N. DRAWING NO.		REV. N. 0
	QUADRO Elett. "TIPICO" APPARTAMENTO		F01162-T2		Foglio SHEET		DI OF 6 7

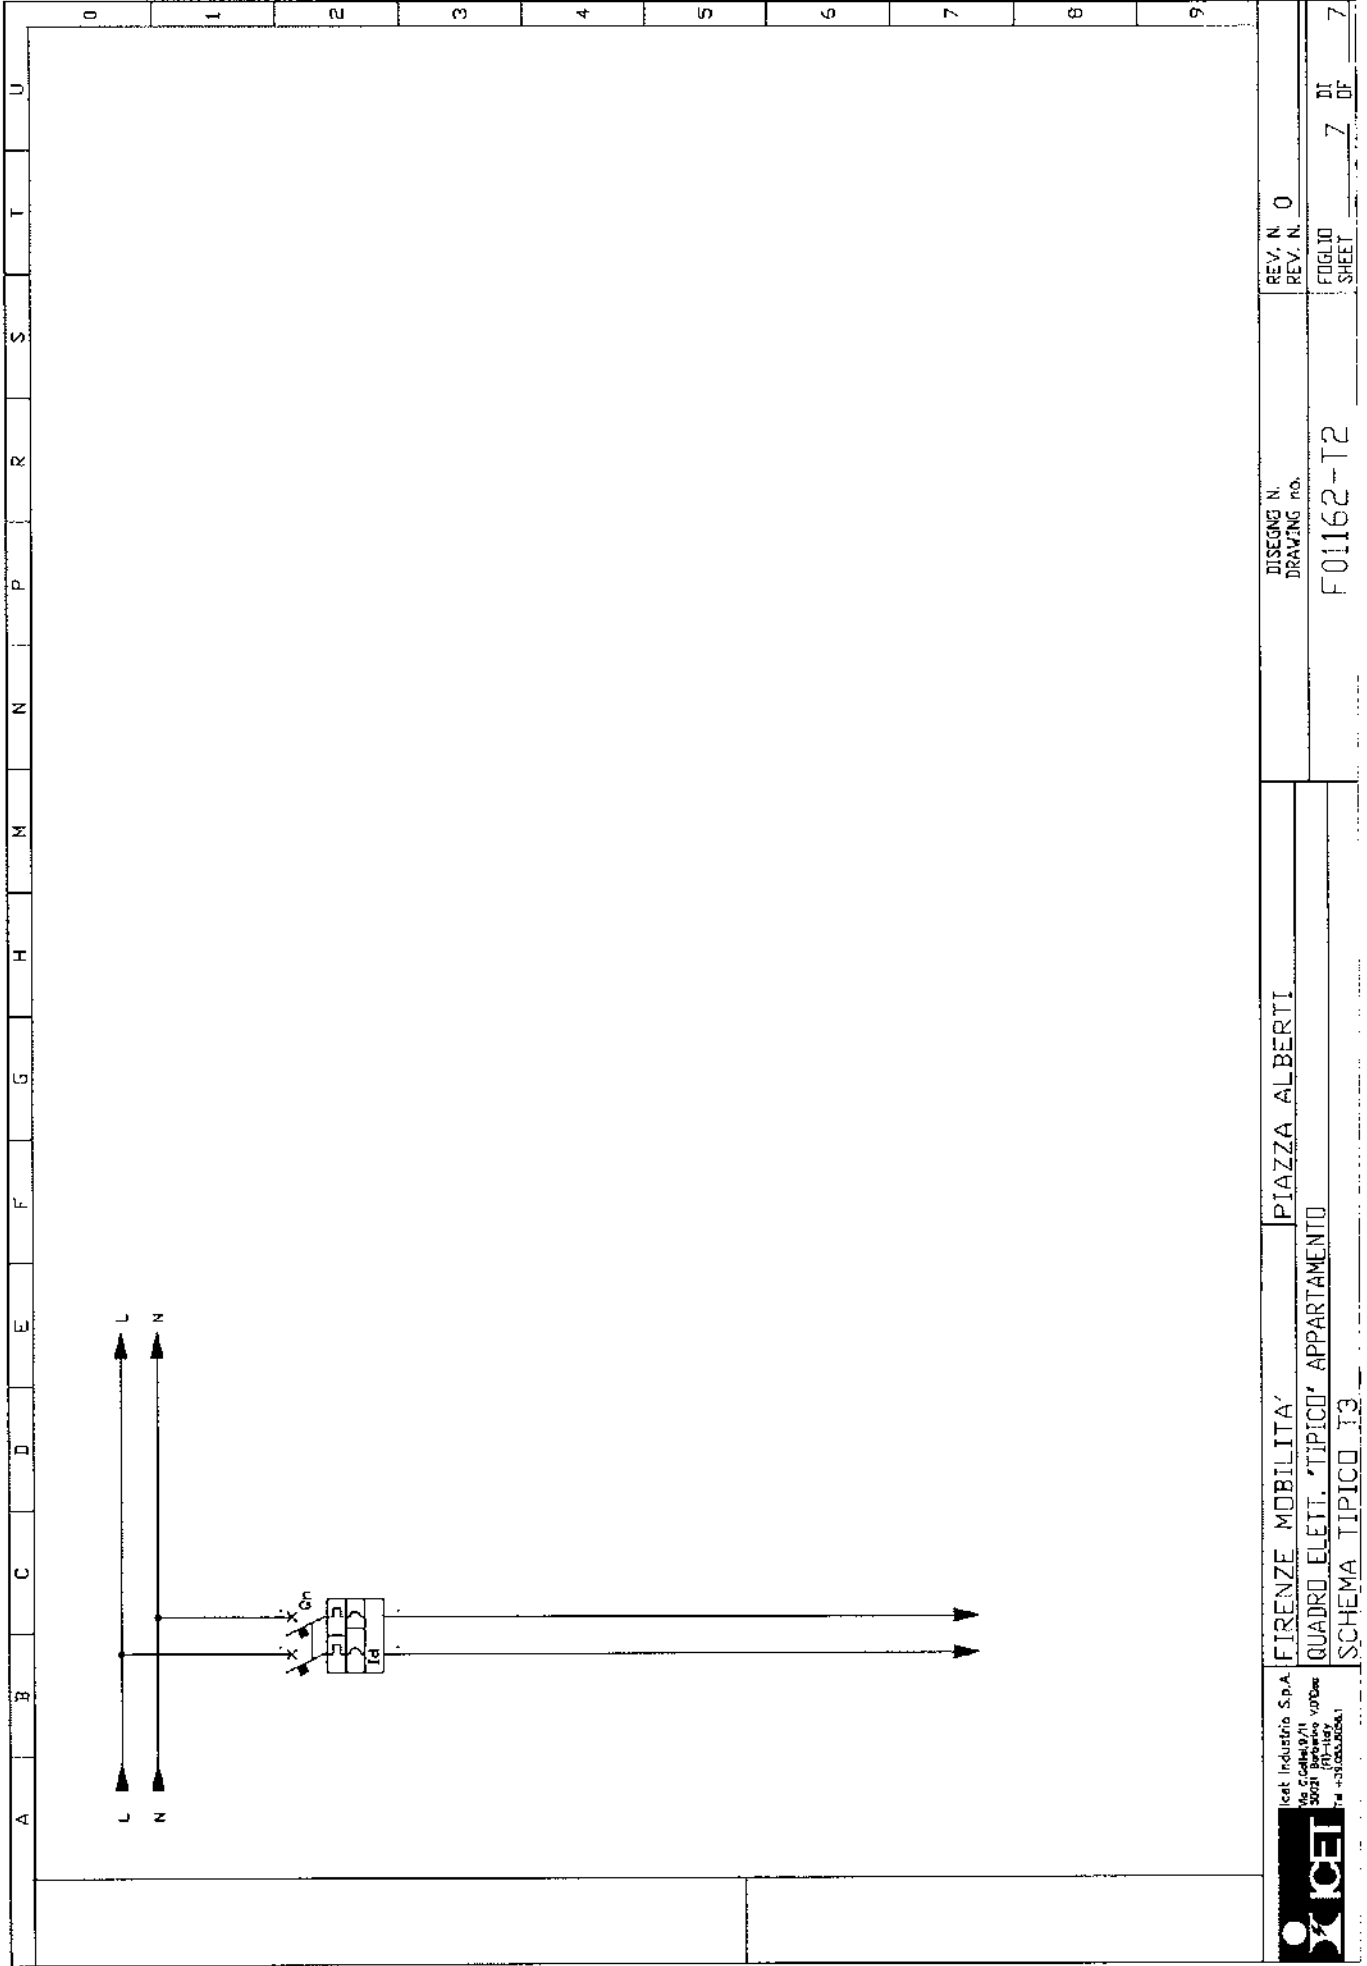



ICET INDUSTRIE SpA

Sede legale: Via della Pace, 32 - 53035 POGGIBONSI (SI) - ITALY
Cap. Soc. € 1.500.000 I.v. - Cod. Fisc. e P. IVA 00096570329 - C.C.I.A.A. SI 77350 - Reg. Soc. Trib. SI 4390
Stabilimento ed Amministrazione: Via G. Galilei, 5/11 - 53021 BARBERINO VAL D'ELSA (FI) - ITALY
Corrisp.: Cas. Post. 170 - 53035 POGGIBONSI (SI) - ITALY - Tel. ++39 055 81661 Fax ++39 055 8078262
Internet: www.icetspa.com e-mail: icet@icetspa.com



Dichiarazione di conformità alla Regola dell'arte

Spett. Firenze Mobilità, Via Alfieri, 5 Firenze

Il prodotto : **Quadro elettrico per appartamento N°**
1, 2, 3, 4, 5, 6, 7, 8, 9, 10, 11, 12, 13, 14, 15, 16,
17, 18, 19, 20, 21, 22, 23, 24, 25, 26, 27, 28

Dati principali:	Tensione nominale	: 230Vca
	Corrente nominale del quadro (Inq)	: 20A
	Grado di protezione	: IP40
	Potenza dissipabile dall'involucro (ABB serie Europa 12mod)	: 29W
	Potenza dissipata delle apparecchiature	: 23,8W

Schema elettrico di riferimento: **F01162-T2**

è conforme alla norma:

Norme sperimentale CEI 23-51 "Prescrizioni per la realizzazione, la verifica e le prove dei quadri di distribuzione per installazioni fisse per uso domestico e similare".

Poggibonsi, lì 19/07/2007

Per il Cliente

ICET INDUSTRIE SpA