




Caveoli			

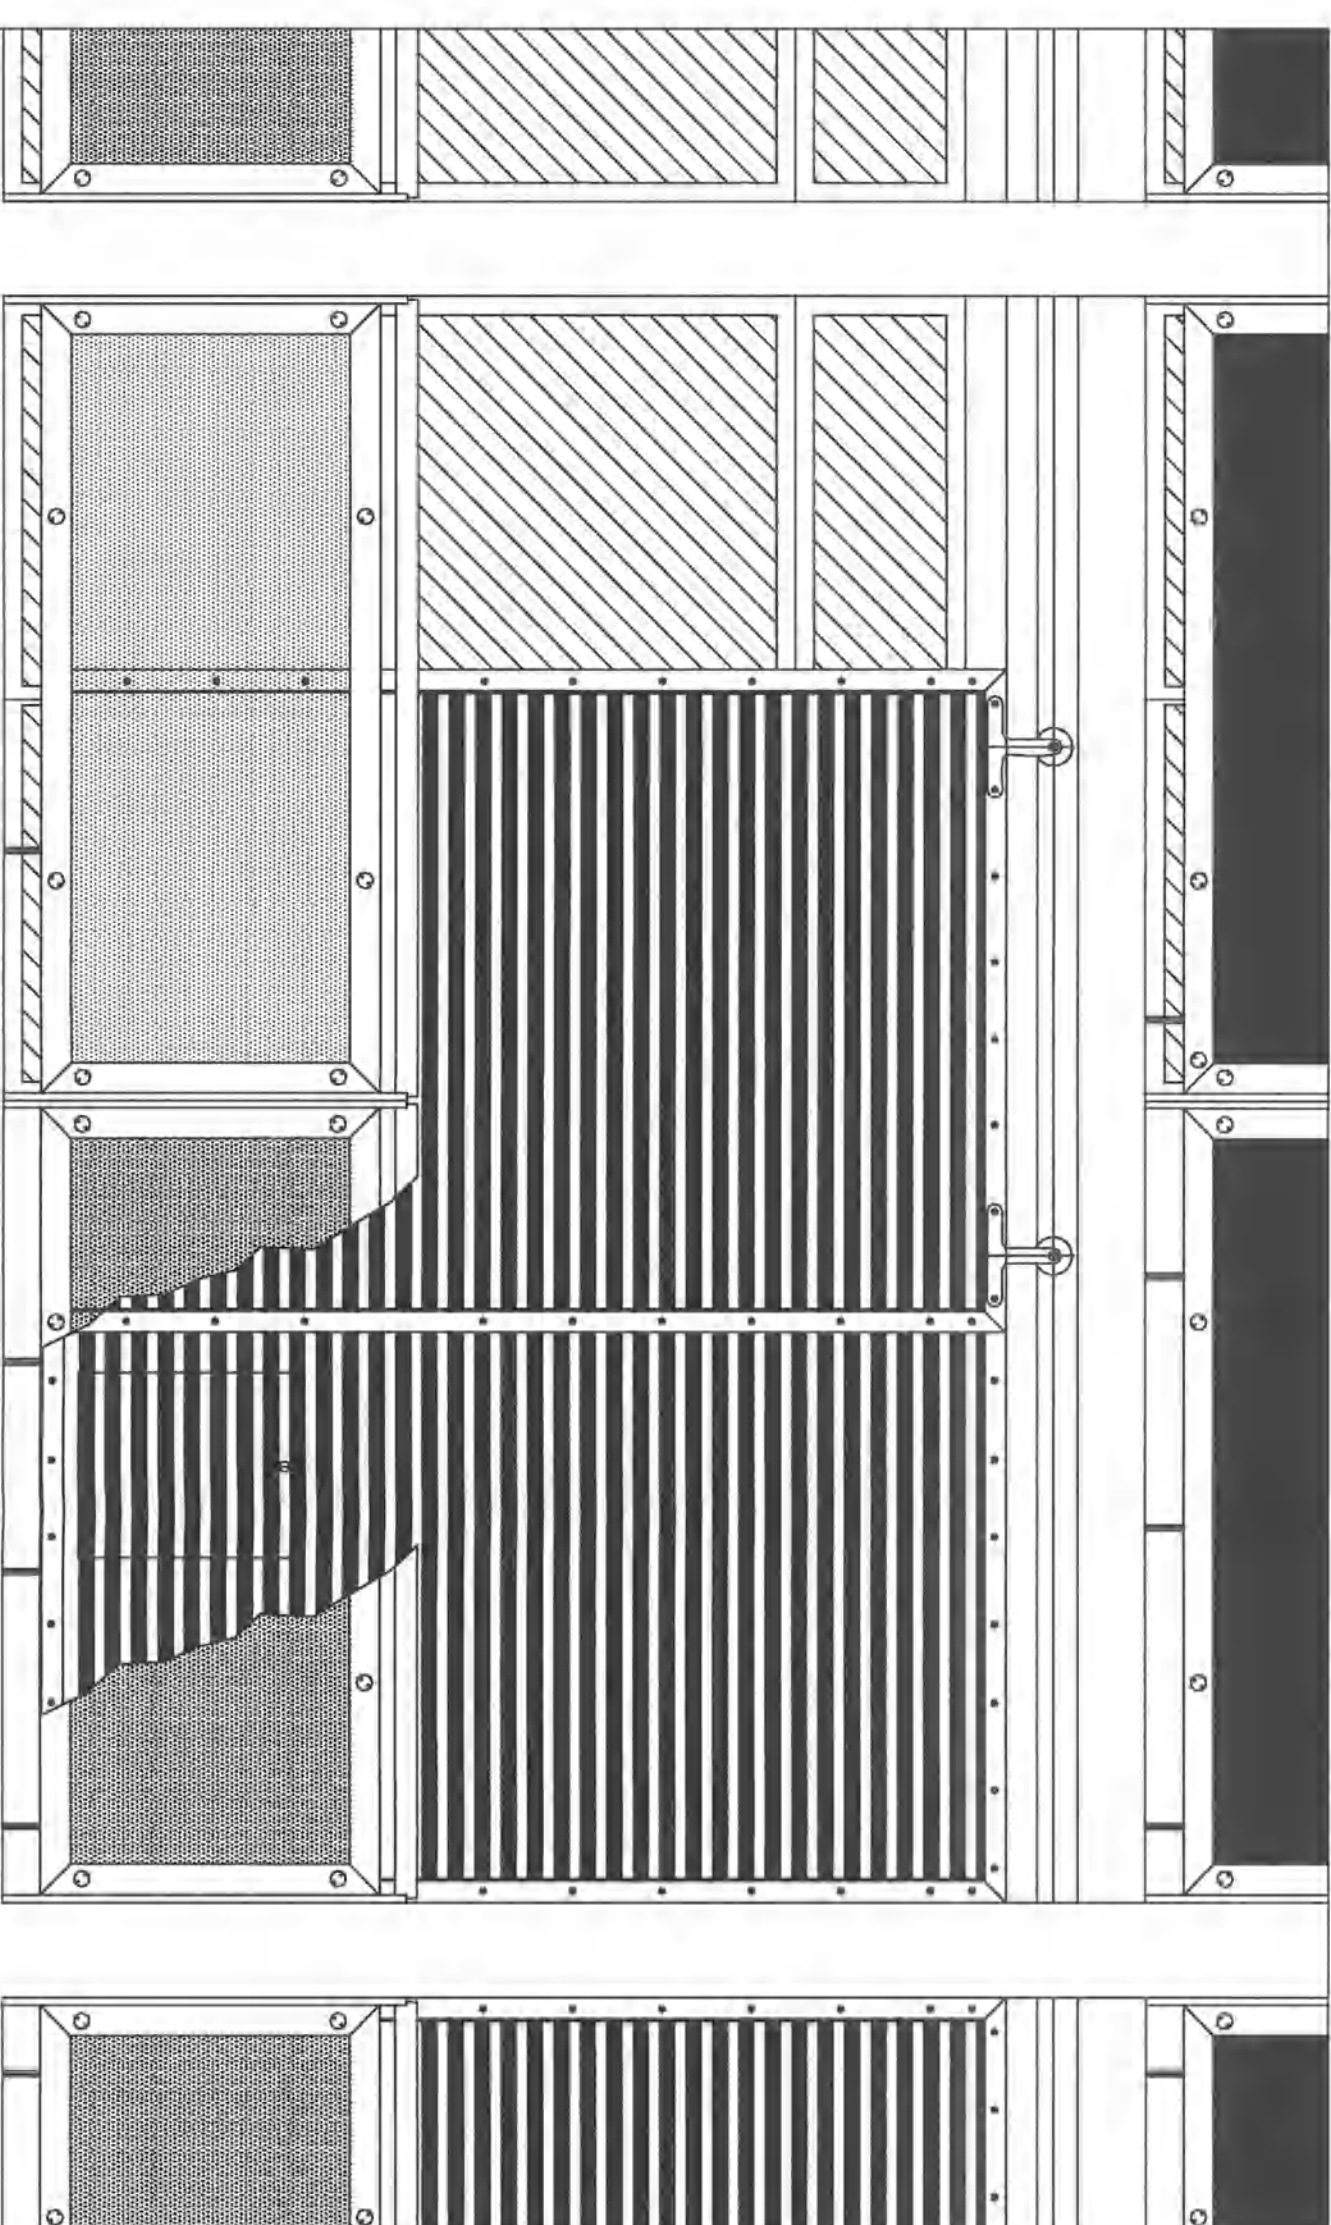

PROSPETTO TIPICO INGRESSO ALLOGGI - Scala 1:20

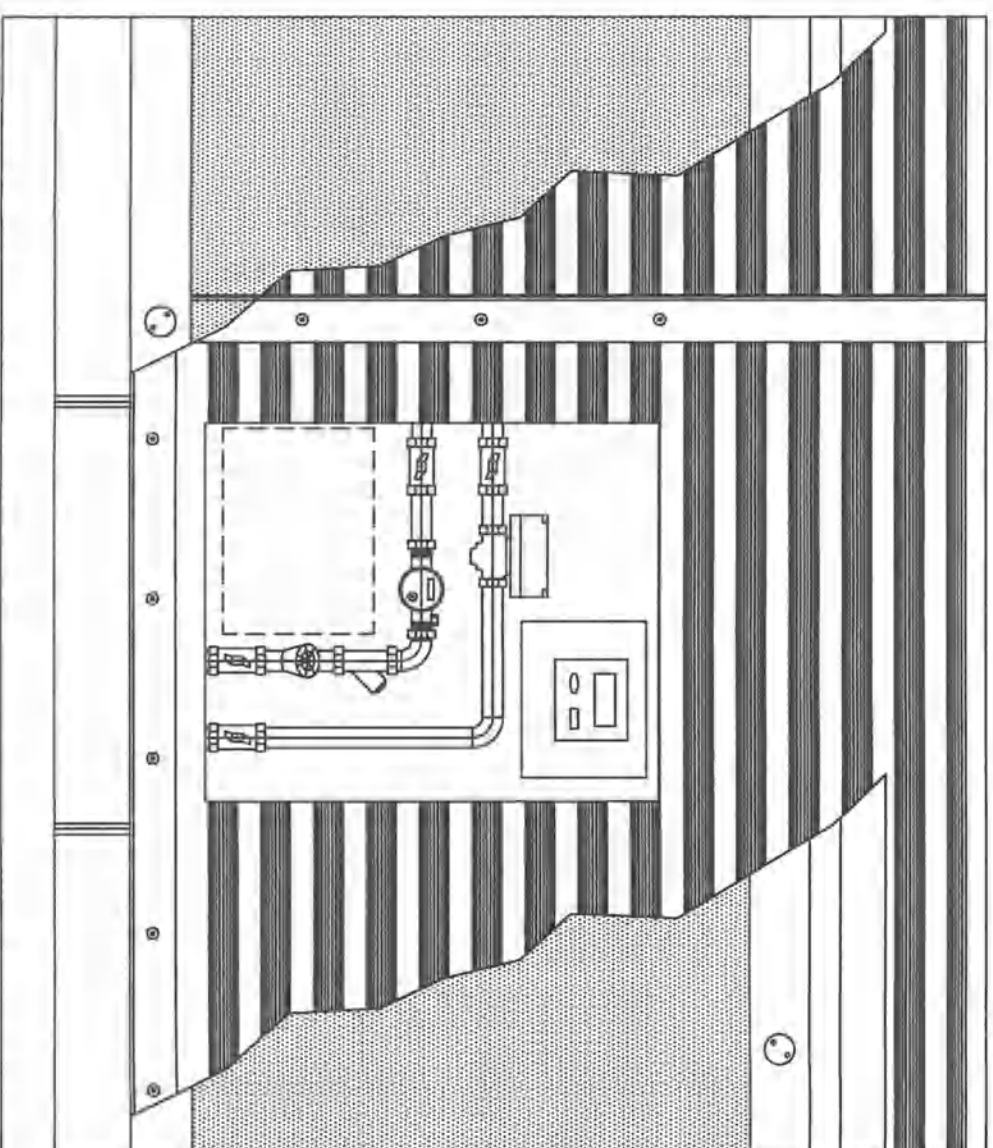

PARTICOLARE TIPICO CONTABILIZZATORE
CON SPORTELLLO APERTO
Scala 1:10

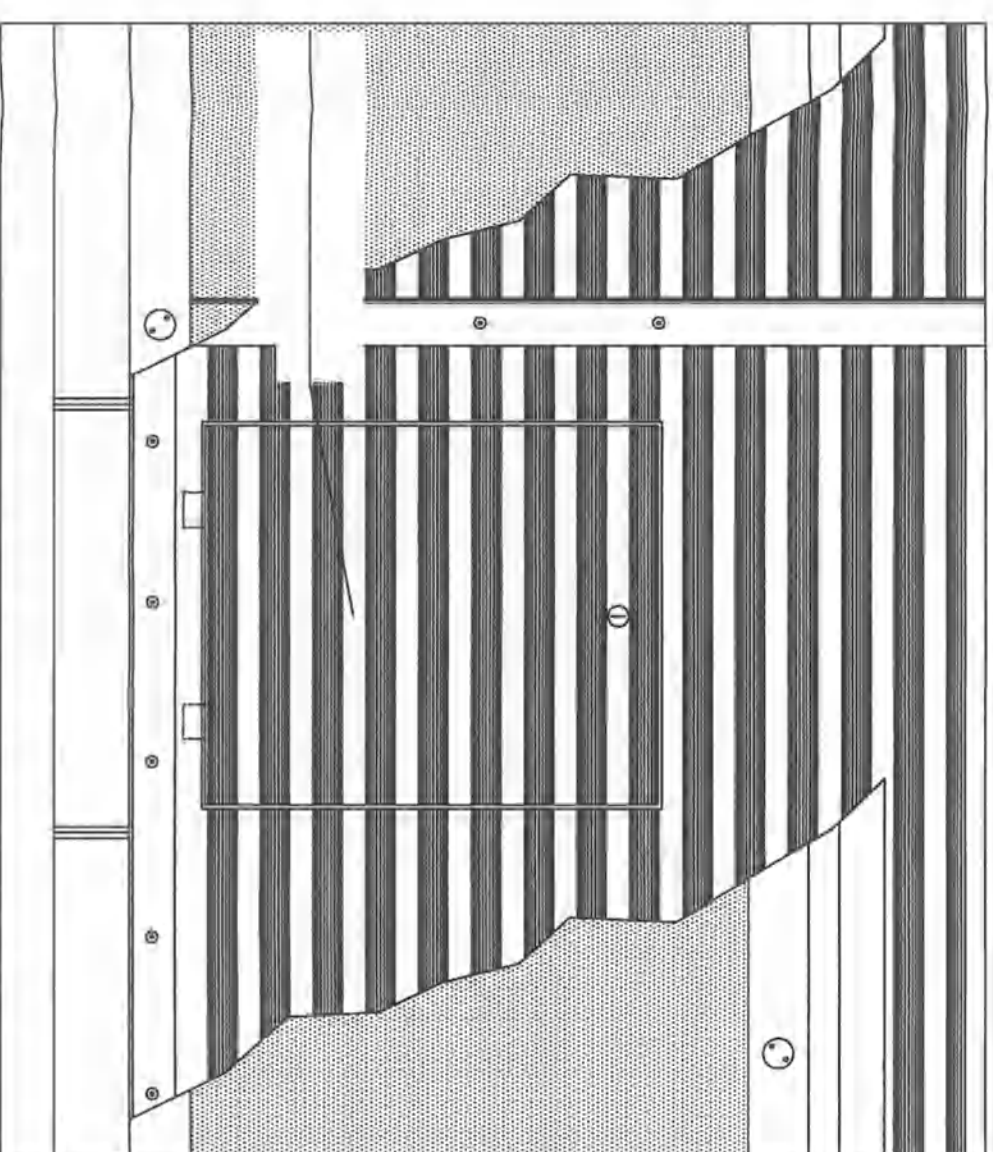

PARTICOLARE TIPICO CONTABILIZZATORE
CON SPORTELLI CHIUSI
Scala 1:10