

AUTORIMESSA PIAZZA BECCARIA

Piazza Beccaria – FIRENZE

0	14/03/05	AS BUILT	A. Leone
REV.	DATA	DESCRIZIONE	DISEGNATO
COMMITTENTE:		PROGETTISTA	
COMUNE DI FIRENZE Project Financing "Firenze Mobilità S.p.A." Intervento n°2		<div><div>DOTT. ING. FRANCO RICCI N. 3011</div></div>	
LAVORO:			
IMPIANTO DI ADDUZIONE ACQUA SANITARIA			
OGGETTO TAVOLA:		SCALA: 1:100   TAVOLA N° 11	
PLANIMETRIA PIANO PRIMO INTERRATO		NOME FILE: Beccaria_Idrico_Split DISEGNATORE: DATA: 19 Febbraio 2004	

DOTT. ING. FRANCO RICCI

Via Arturo Toscanini n° 22 – 50127 FIRENZE – Tel. 055/33.04.84-5 • Fax 055/33.04.86  
E-mail: info@riccofranco.com

Questo disegno non può essere riprodotto, copiato o comunicato a terzi senza il nostro consenso.  
(Legge 10/10/1976, art. 17, c. 1)


DITTA INSTALLATRICE:

ICET

ICET INDUSTRIE S.p.A.



- LEGENDA
- TUBAZIONI ACQUA CALDA
  - TUBAZIONI ACQUA FREDDA

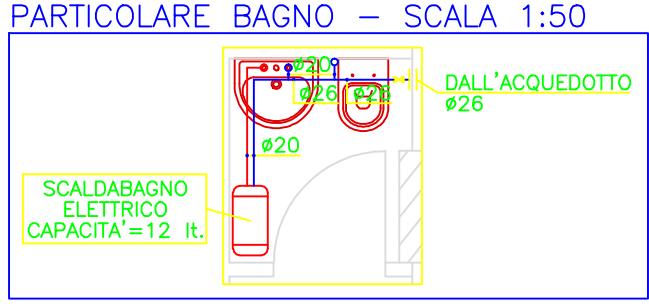

- NOTE
- SPESSORI TUBAZIONI IN MULTISTRATO UTILIZZATI:
- Ø20x2,5 mm;
  - Ø26x3,0 mm;
  - Ø32x3,0 mm.

AUTORIMESSA PIAZZA BECCARIA

Piazza Beccaria – FIRENZE

0	14/03/05	AS BUILT	A. Leone
REV.	DATA	DESCRIZIONE	DISEGNATO
COMMITTENTE:		PROGETTISTA	
COMUNE DI FIRENZE Project Financing "Firenze Mobilità S.p.A." Intervento n°2		<div><div>DOTT. ING. FRANCO RICCI N. 3011</div></div>	
LAVORO:			
IMPIANTO DI ADDUZIONE ACQUA SANITARIA			
OGGETTO TAVOLA:		SCALA: 1:100   TAVOLA N° 12	
PLANIMETRIA PIANO TERZO INTERRATO		NOME FILE: Beccaria_Idrico_Split DISEGNATORE: DATA: 19 Febbraio 2004	

DOTT. ING. FRANCO RICCI


Via Arturo Toscanini n° 22 – 50127 FIRENZE – Tel. 055/33.04.84-5 • Fax 055/33.04.86  
E-mail: info@riccofranco.com

Questo disegno non può essere riprodotto, copiato o comunicato a terzi senza il nostro consenso.  
(Legge 10/10/1976, art. 17, c. 1)

DITTA INSTALLATRICE:


ICET

ICET INDUSTRIE S.p.A.

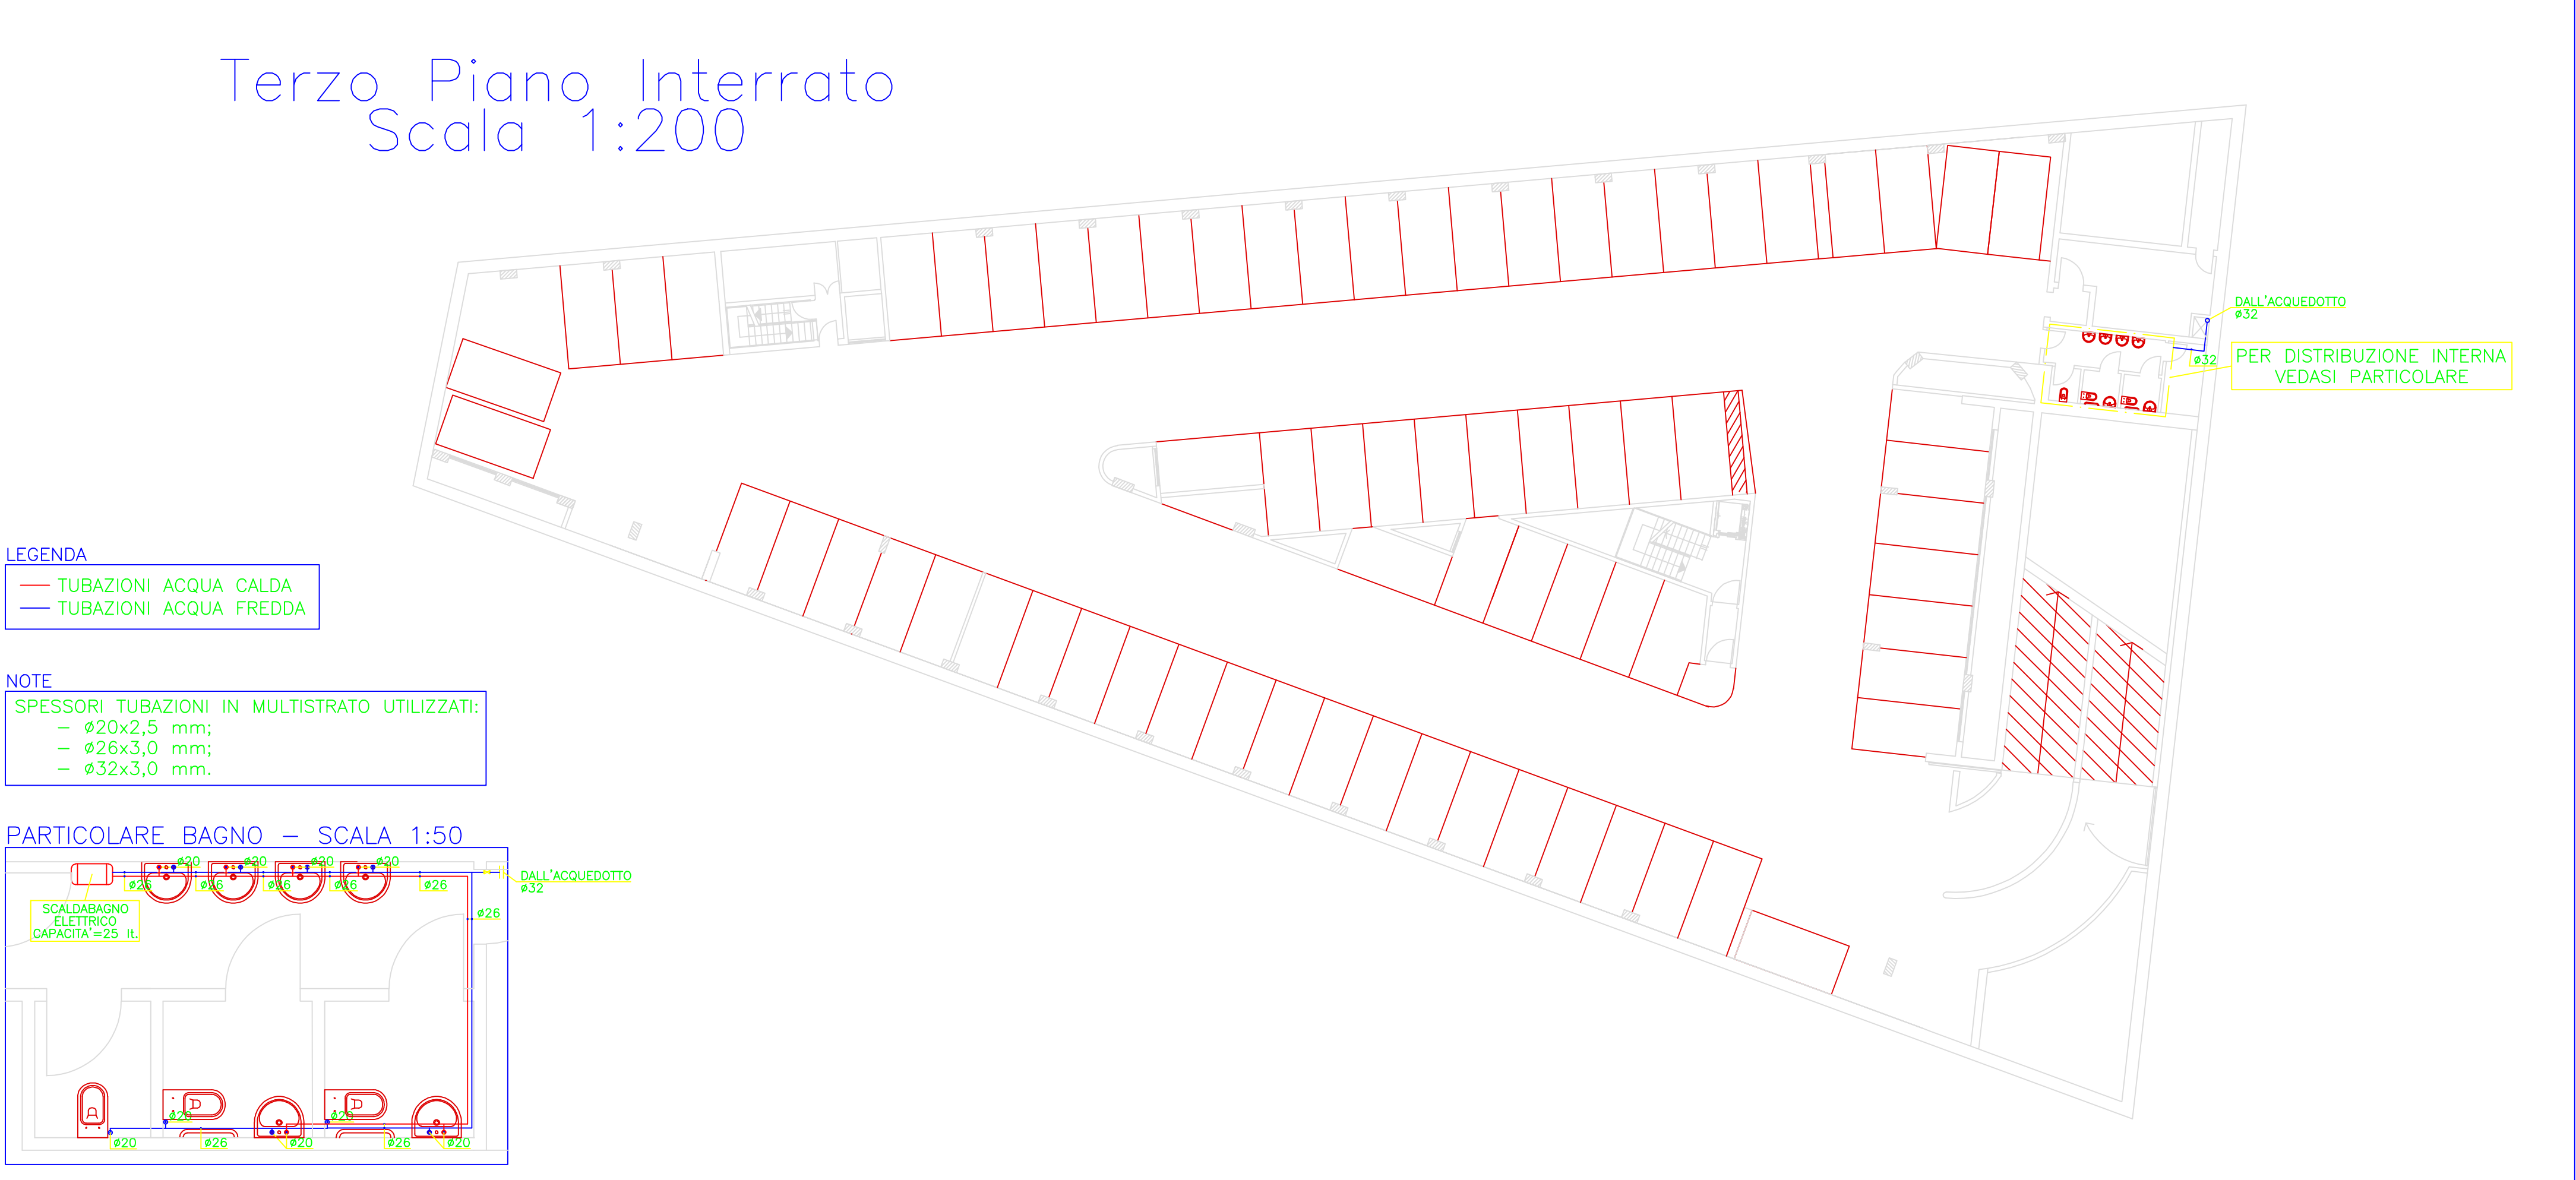

- LEGENDA
- TUBAZIONI ACQUA CALDA
  - TUBAZIONI ACQUA FREDDA

- NOTE
- SPESSORI TUBAZIONI IN MULTISTRATO UTILIZZATI:
- Ø20x2,5 mm;
  - Ø26x3,0 mm;
  - Ø32x3,0 mm.

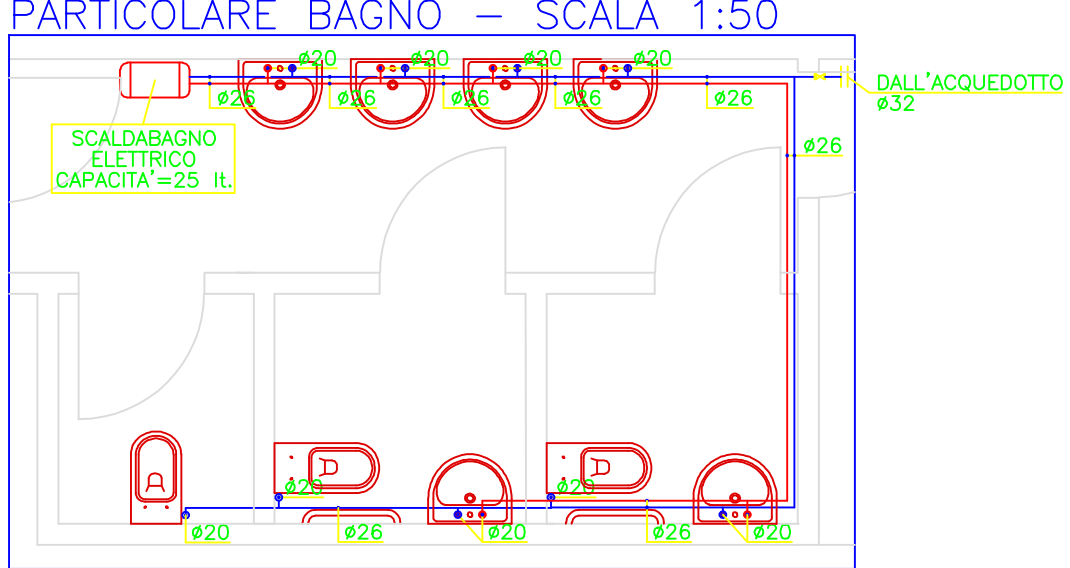

AUTORIMESSA PIAZZA BECCARIA

Piazza Beccaria – FIRENZE

0	14/03/05	AS BUILT	A. Leone
REV.	DATA	DESCRIZIONE	DISEGNATO
COMMITTENTE:		PROGETTISTA	
COMUNE DI FIRENZE Project Financing "Firenze Mobilità S.p.A." Intervento n°2		<div><div>DOTT. ING. FRANCO RICCI N. 3011</div></div>	
LAVORO:			
IMPIANTO DI CLIMATIZZAZIONE LOCALE CASSA			
OGGETTO TAVOLA:		SCALA: 1:100   TAVOLA N° 13	
PLANIMETRIA PIANO PRIMO INTERRATO		NOME FILE: Beccaria_Idrico_Split DISEGNATORE: DATA: 19 Febbraio 2004	

DOTT. ING. FRANCO RICCI

Via Arturo Toscanini n° 22 – 50127 FIRENZE – Tel. 055/33.04.84-5 • Fax 055/33.04.86  
E-mail: info@riccofranco.com

Questo disegno non può essere riprodotto, copiato o comunicato a terzi senza il nostro consenso.  
(Legge 10/10/1976, art. 17, c. 1)

DITTA INSTALLATRICE:

ICET

ICET INDUSTRIE S.p.A.

