
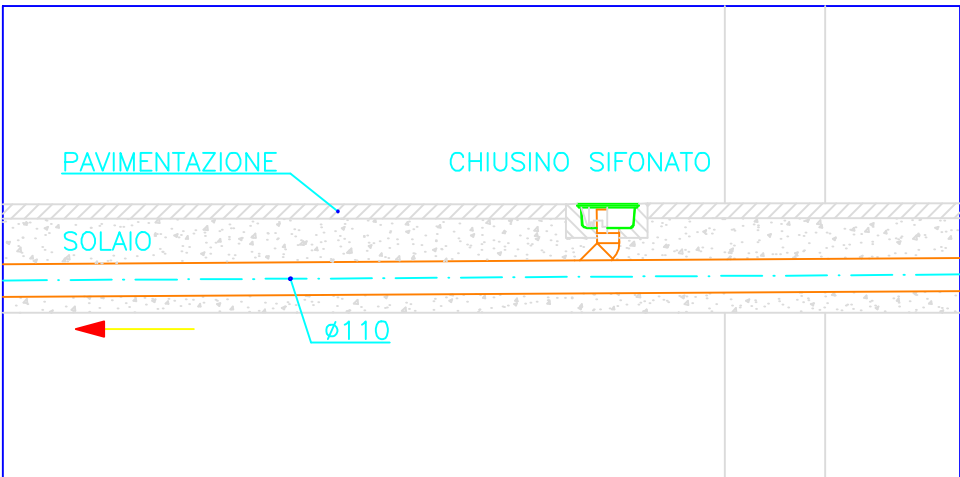
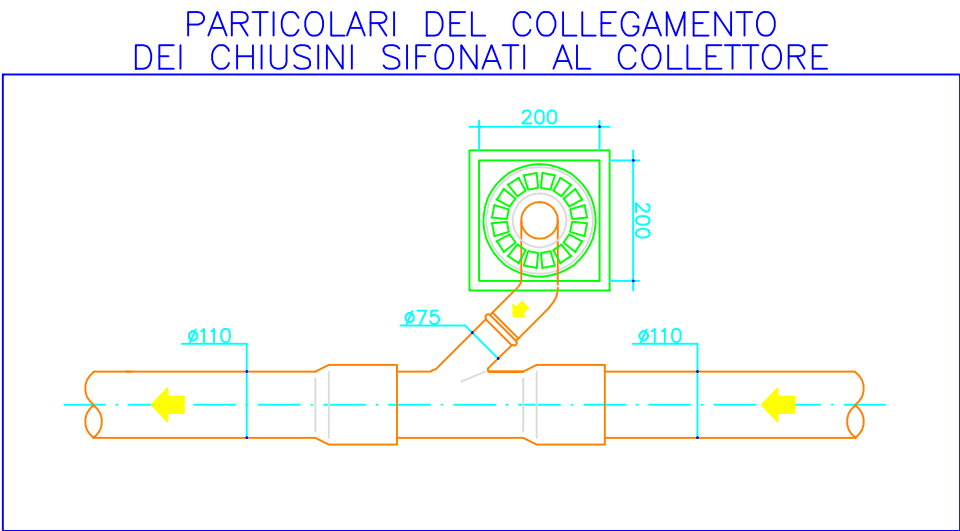


Secondo Piano Interrato

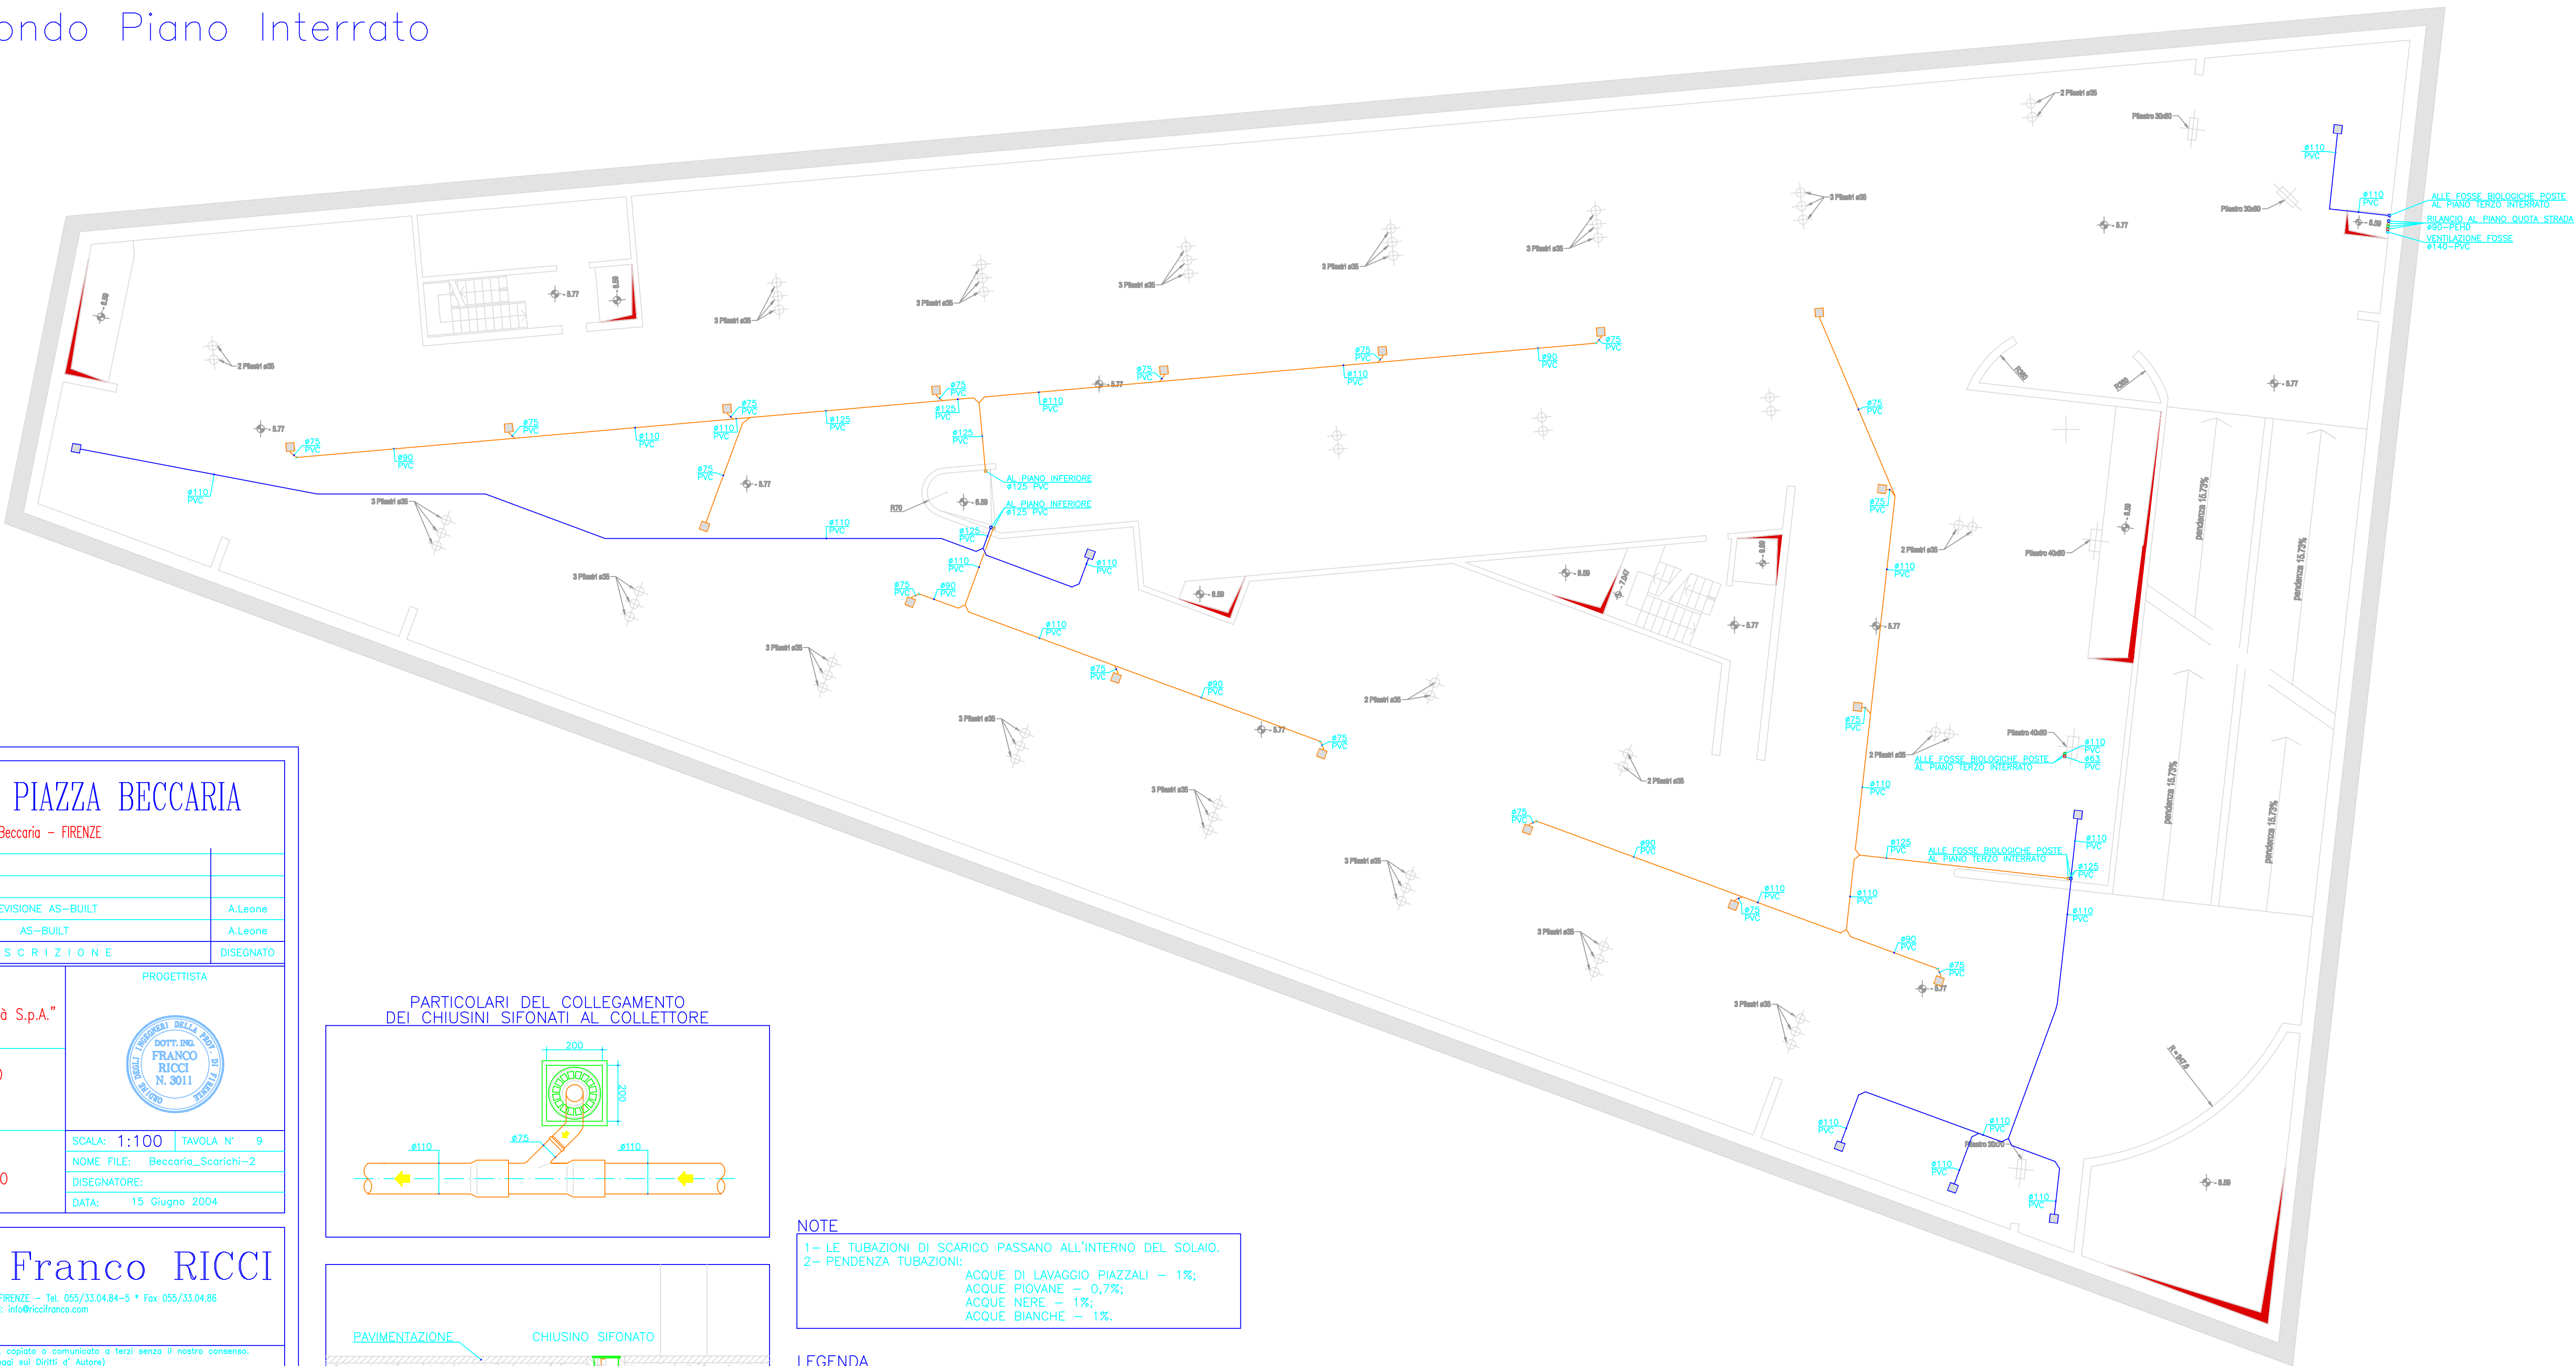

NOTE

1- LE TUBAZIONI DI SCARICO PASSANO ALL'INTERNO DEL SOLAIO.
2- PENDENZA TUBAZIONI:
ACQUE DI LAVAGGIO PIAZZALI - 1%;
ACQUE PIOVANE - 0,7%;
ACQUE NERE - 1%;
ACQUE BIANCHE - 1%.

LEGENDA

— TUBAZIONI PER RACCOLTA ACQUE DI LAVAGGIO PIAZZALI
— TUBAZIONI PER RACCOLTA ACQUE PIOVANE
— TUBAZIONI PER RACCOLTA ACQUE REFLUE NERE
— TUBAZIONI PER RACCOLTA ACQUE REFLUE BIANCHE
— TUBAZIONI DI VENTILAZIONE FOSSE BIOLOGICHE
■ POZZETTO DI RACCOLTA ACQUE DI LAVAGGIO PIAZZALI
■ POZZETTO DI RACCOLTA ACQUE PIOVANE

AUTORIMESSA PIAZZA BECCARIA
Piazza Beccaria - FIRENZE

2	15/12/05	REVISIONE AS-BUILT	A. Leone
1	14/03/05	AS-BUILT	A. Leone

REV.	DATA	DESCRIZIONE	DISEGNATO
COMMITTENTE: COMUNE DI FIRENZE Project Financing "Firenze Mobilità S.p.A." Intervento n°2			
LAVORO: IMPIANTO DI SMALTIMENTO ACQUE REFLUE			
OGGETTO TAVOLA: PLANIMETRIA PIANO SECONDO INTERRATO			
SCALA: 1:100 TAVOLA N° 9			
NOME FILE: Beccaria_Scarichi-2			
DISEGNATORE:			
DATA: 15 Giugno 2004			

Dott. Ing. Franco RICCI
Via Krato Tescanti n° 22 - 50127 FIRENZE - Tel. 055/33.04.84-5 * Fax 055/33.04.86

Questo disegno non può essere riprodotto, copiato o comunicato a terzi senza il nostro consenso.
(Copyright 1998, sul diritto d'autore)

DITTA INSTALLATRICE:
ICET ICET INDUSTRIE S.p.A.