


Terzo Piano Interrato

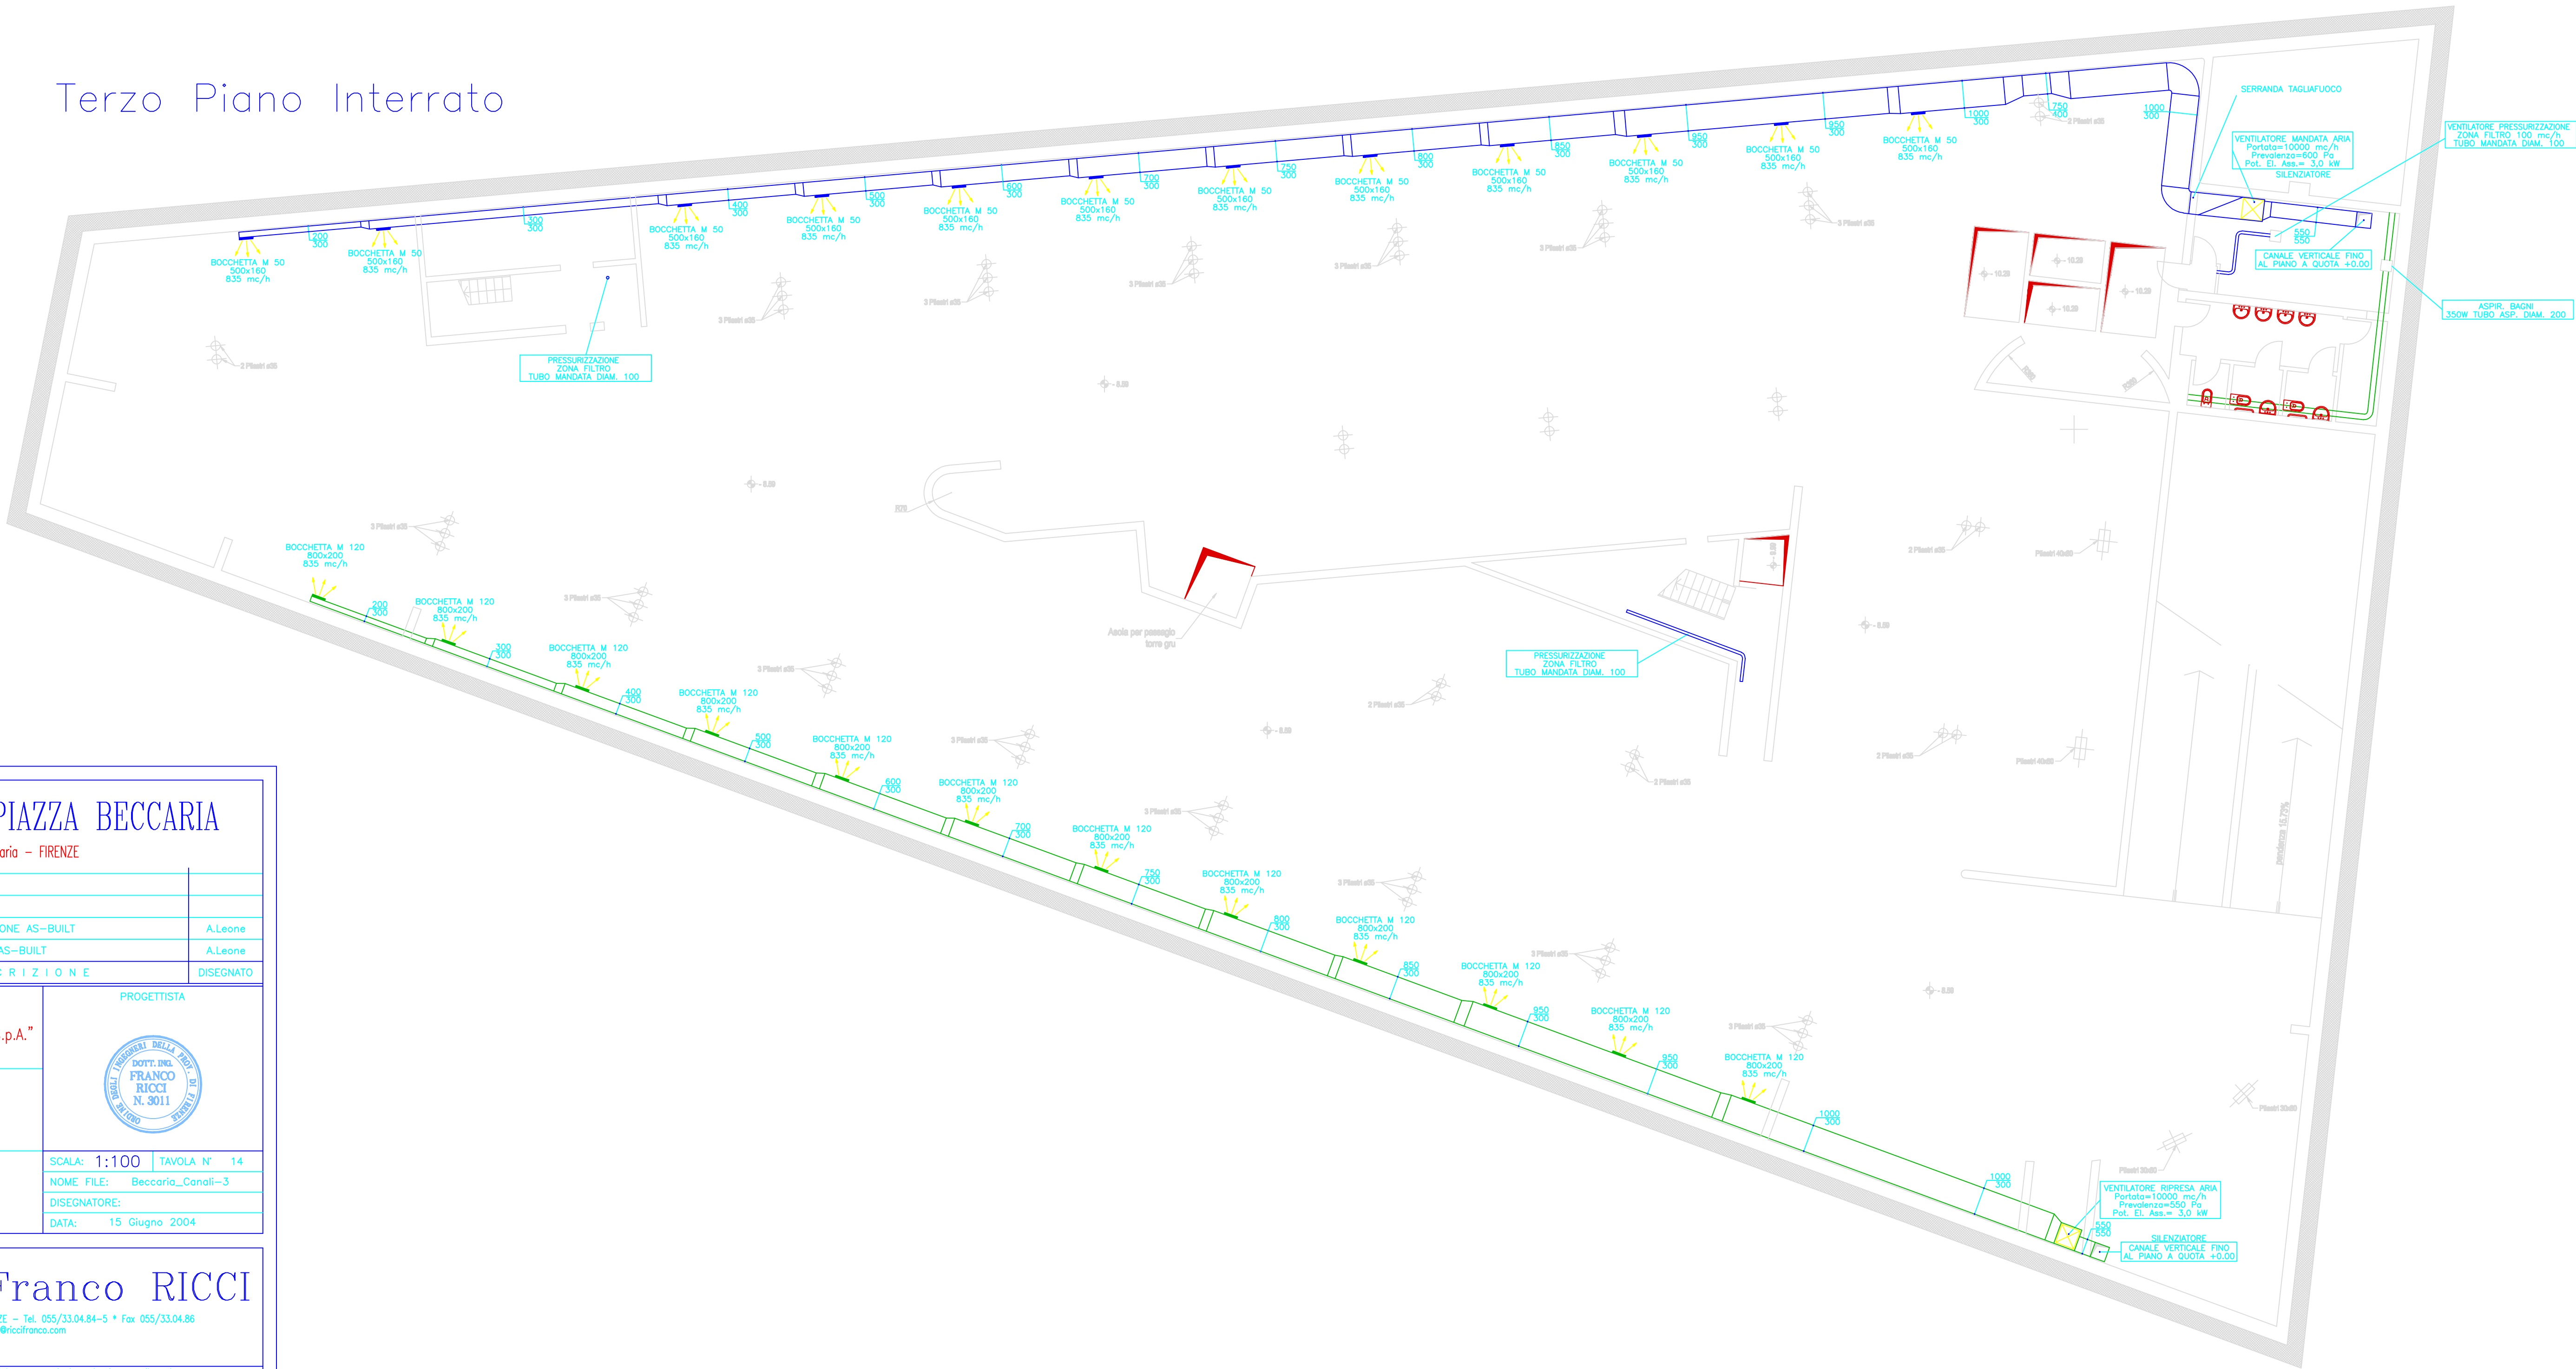

AUTORIMESSA PIAZZA BECCARIA

Piazza Beccaria - FIRENZE

REV.	DATA	D E S C R I Z I O N E	DISEGNATO
2	15/12/05	REVISIONE AS-BUILT	A.Laione
1	14/03/05	AS-BUILT	A.Laione
COMMITTENTE:		COMUNE DI FIRENZE Project Financing "Firenze Mobilità S.p.A." Intervento n°2	
LAVORO:		IMPIANTO DI VENTILAZIONE AUTORIMESSA	
OGGETTO TAVOLA:		PLANIMETRIA PIANO TERZO INTERRATO	
SCALA:		1:100	TAVOLA N° 14
NOME FILE:		Beccaria_Canali-3	
DISEGNATORE:			
DATA:		15 Giugno 2004	



Dott. Ing. Franco RICCI

E-mail: info@riccifranco.com

Questo disegno non può essere riprodotto, copiato o comunicato a terzi senza il nostro consenso.  

DITTA INSTALLATRICE:



ICET INDUSTRIE S.p.A.