


Secondo Piano Interrato

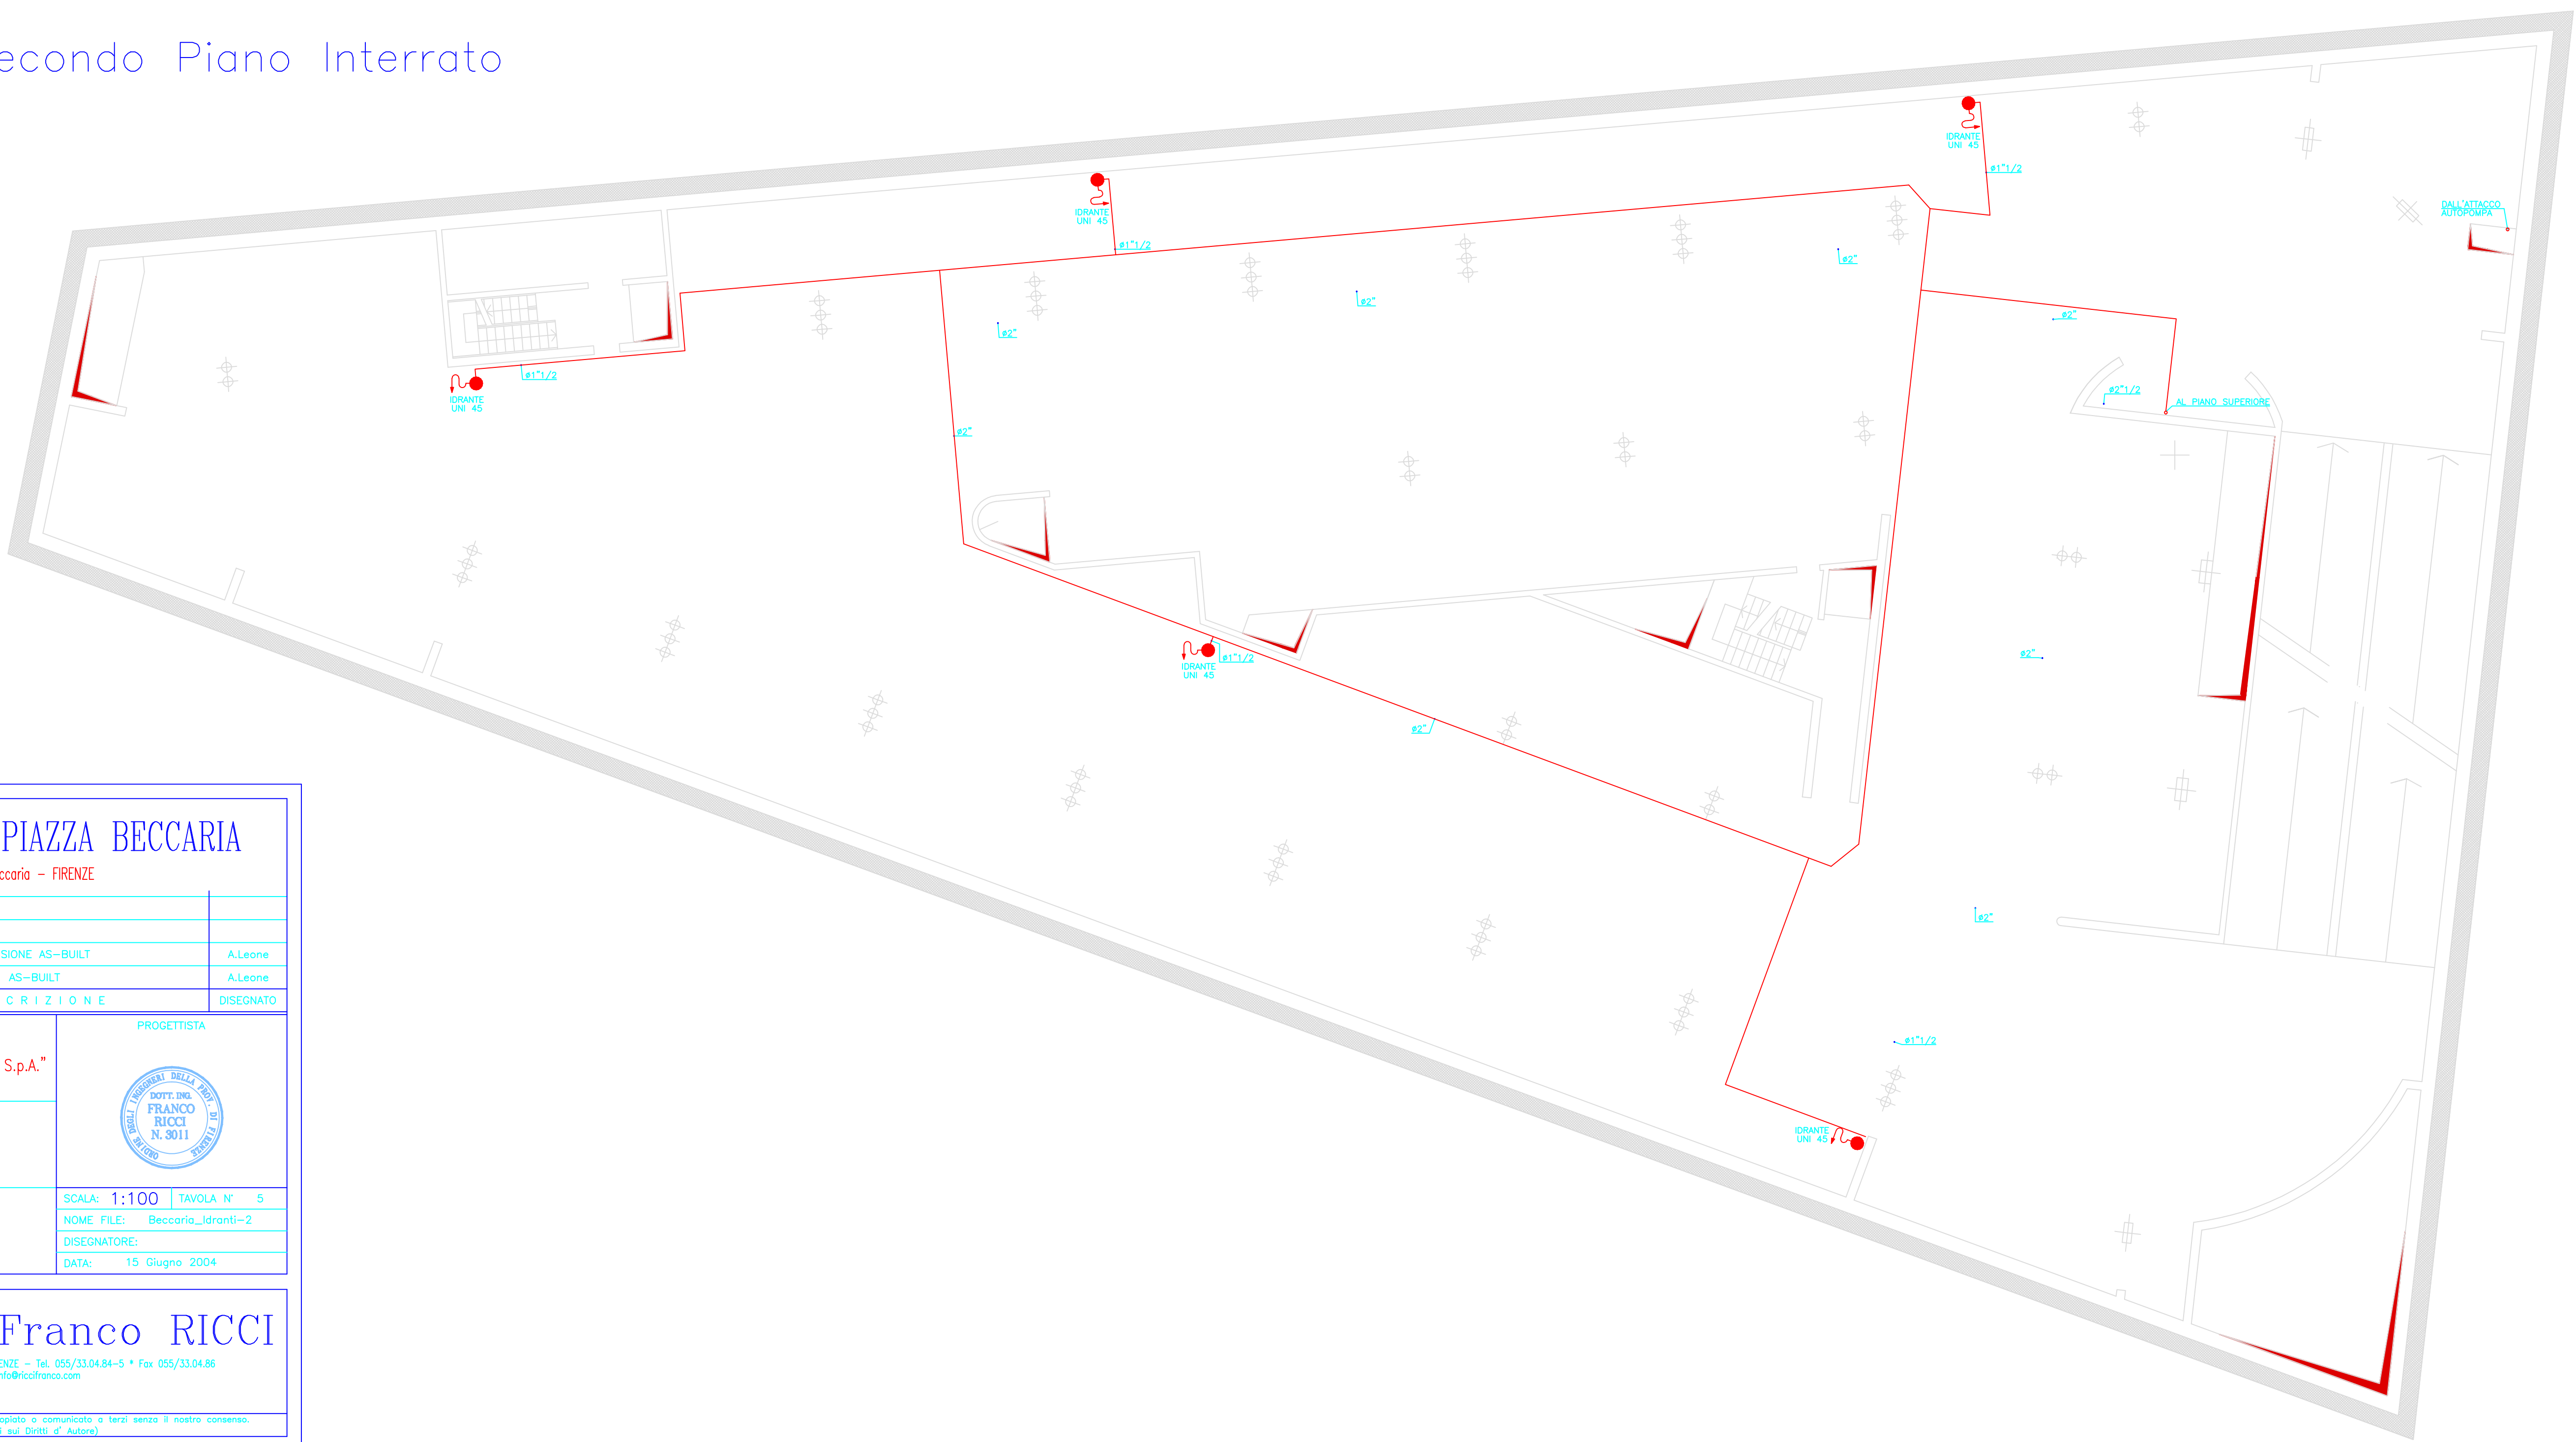

AUTORIMESSA PIAZZA BECCARIA

Piazza Beccaria - FIRENZE

2	15/12/05	REVISIONE AS-BUILT	A.Leone
1	14/03/05	AS-BUILT	A.Leone
REV.	DATA	D E S C R I Z I O N E	DISEGNATO

COMMITTENTE:	PROGETTISTA:
COMUNE DI FIRENZE Project Financing "Firenze Mobilità S.p.A." Intervento n°2	DOTT. ING. FRANCO RICCI R. 3011
LAVORO:	
IMPIANTO ANTINCENDIO A IDRANTI	
OGGETTO TAVOLA:	SCALA: 1:100   TAVOLA N° 5
PIANIMETRIA	NOME FILE: Beccaria_idranti-2
PIANO SECONDO INTERRATO	DISEGNATORE:
	DATA: 15 Giugno 2004

Dott. Ing. Franco RICCI

Via Arturo Toscanelli n° 22 - 50127 FIRENZE - Tel. 055/331484-5 • Fax 055/331486  
E-mail: info@icofranco.com

Questo disegno non può essere riprodotto, copiato o comunicato a terzi senza il nostro consenso.  
(Legge 1218 del 1985 art. 17)

DITTA INSTALLATRICE:



ICET INDUSTRIE S.p.A.