

AUTORIMESSA PIAZZA BECCARIA

Piazza Beccaria - FIRENZE

1	14/03/05	AS-BUILT	A. Leone
REV	DATA	DESCRIZIONE	DISEGNATO
COMMITTENTE:		PROGETTISTA	
COMUNE DI FIRENZE			
Project Financing "Firenze Mobilità S.p.A."			
Intervento n°2			
LAVORO:			
PROGETTO ESECUTIVO			
IMPIANTI ELETTRICI E IMPIANTI SPECIALI			
OGGETTO TAVOLA:		SCALA:	TAVOLA N°
PIANTA PIANO SECONDO INTERRATO		1:100	A.02
IMPIANTO DI RILEVAMENTO AUTOMATICO DI INCENDIO, GAS INFIAMMABILI E "CO"		NDOME FILE:	0151-04
		DISSEGNO:	-
		DATA:	17/05/2004

Dott. Ing. Franco RICCI

Via Arturo Toscanini n° 22 - 50127 FIRENZE - Tel. 055/33.04.84-5 * Fax 055/33.04.86


STUDIO GRIFONI s.r.l.

Questo disegno non può essere riprodotto, copiato o comunicato a terzi senza il nostro consenso.
(Leggiti Leggi sul Diritto d'Autore)

DITTA INSTALLATRICE:

ICET

ICET INDUSTRIE S.p.A.

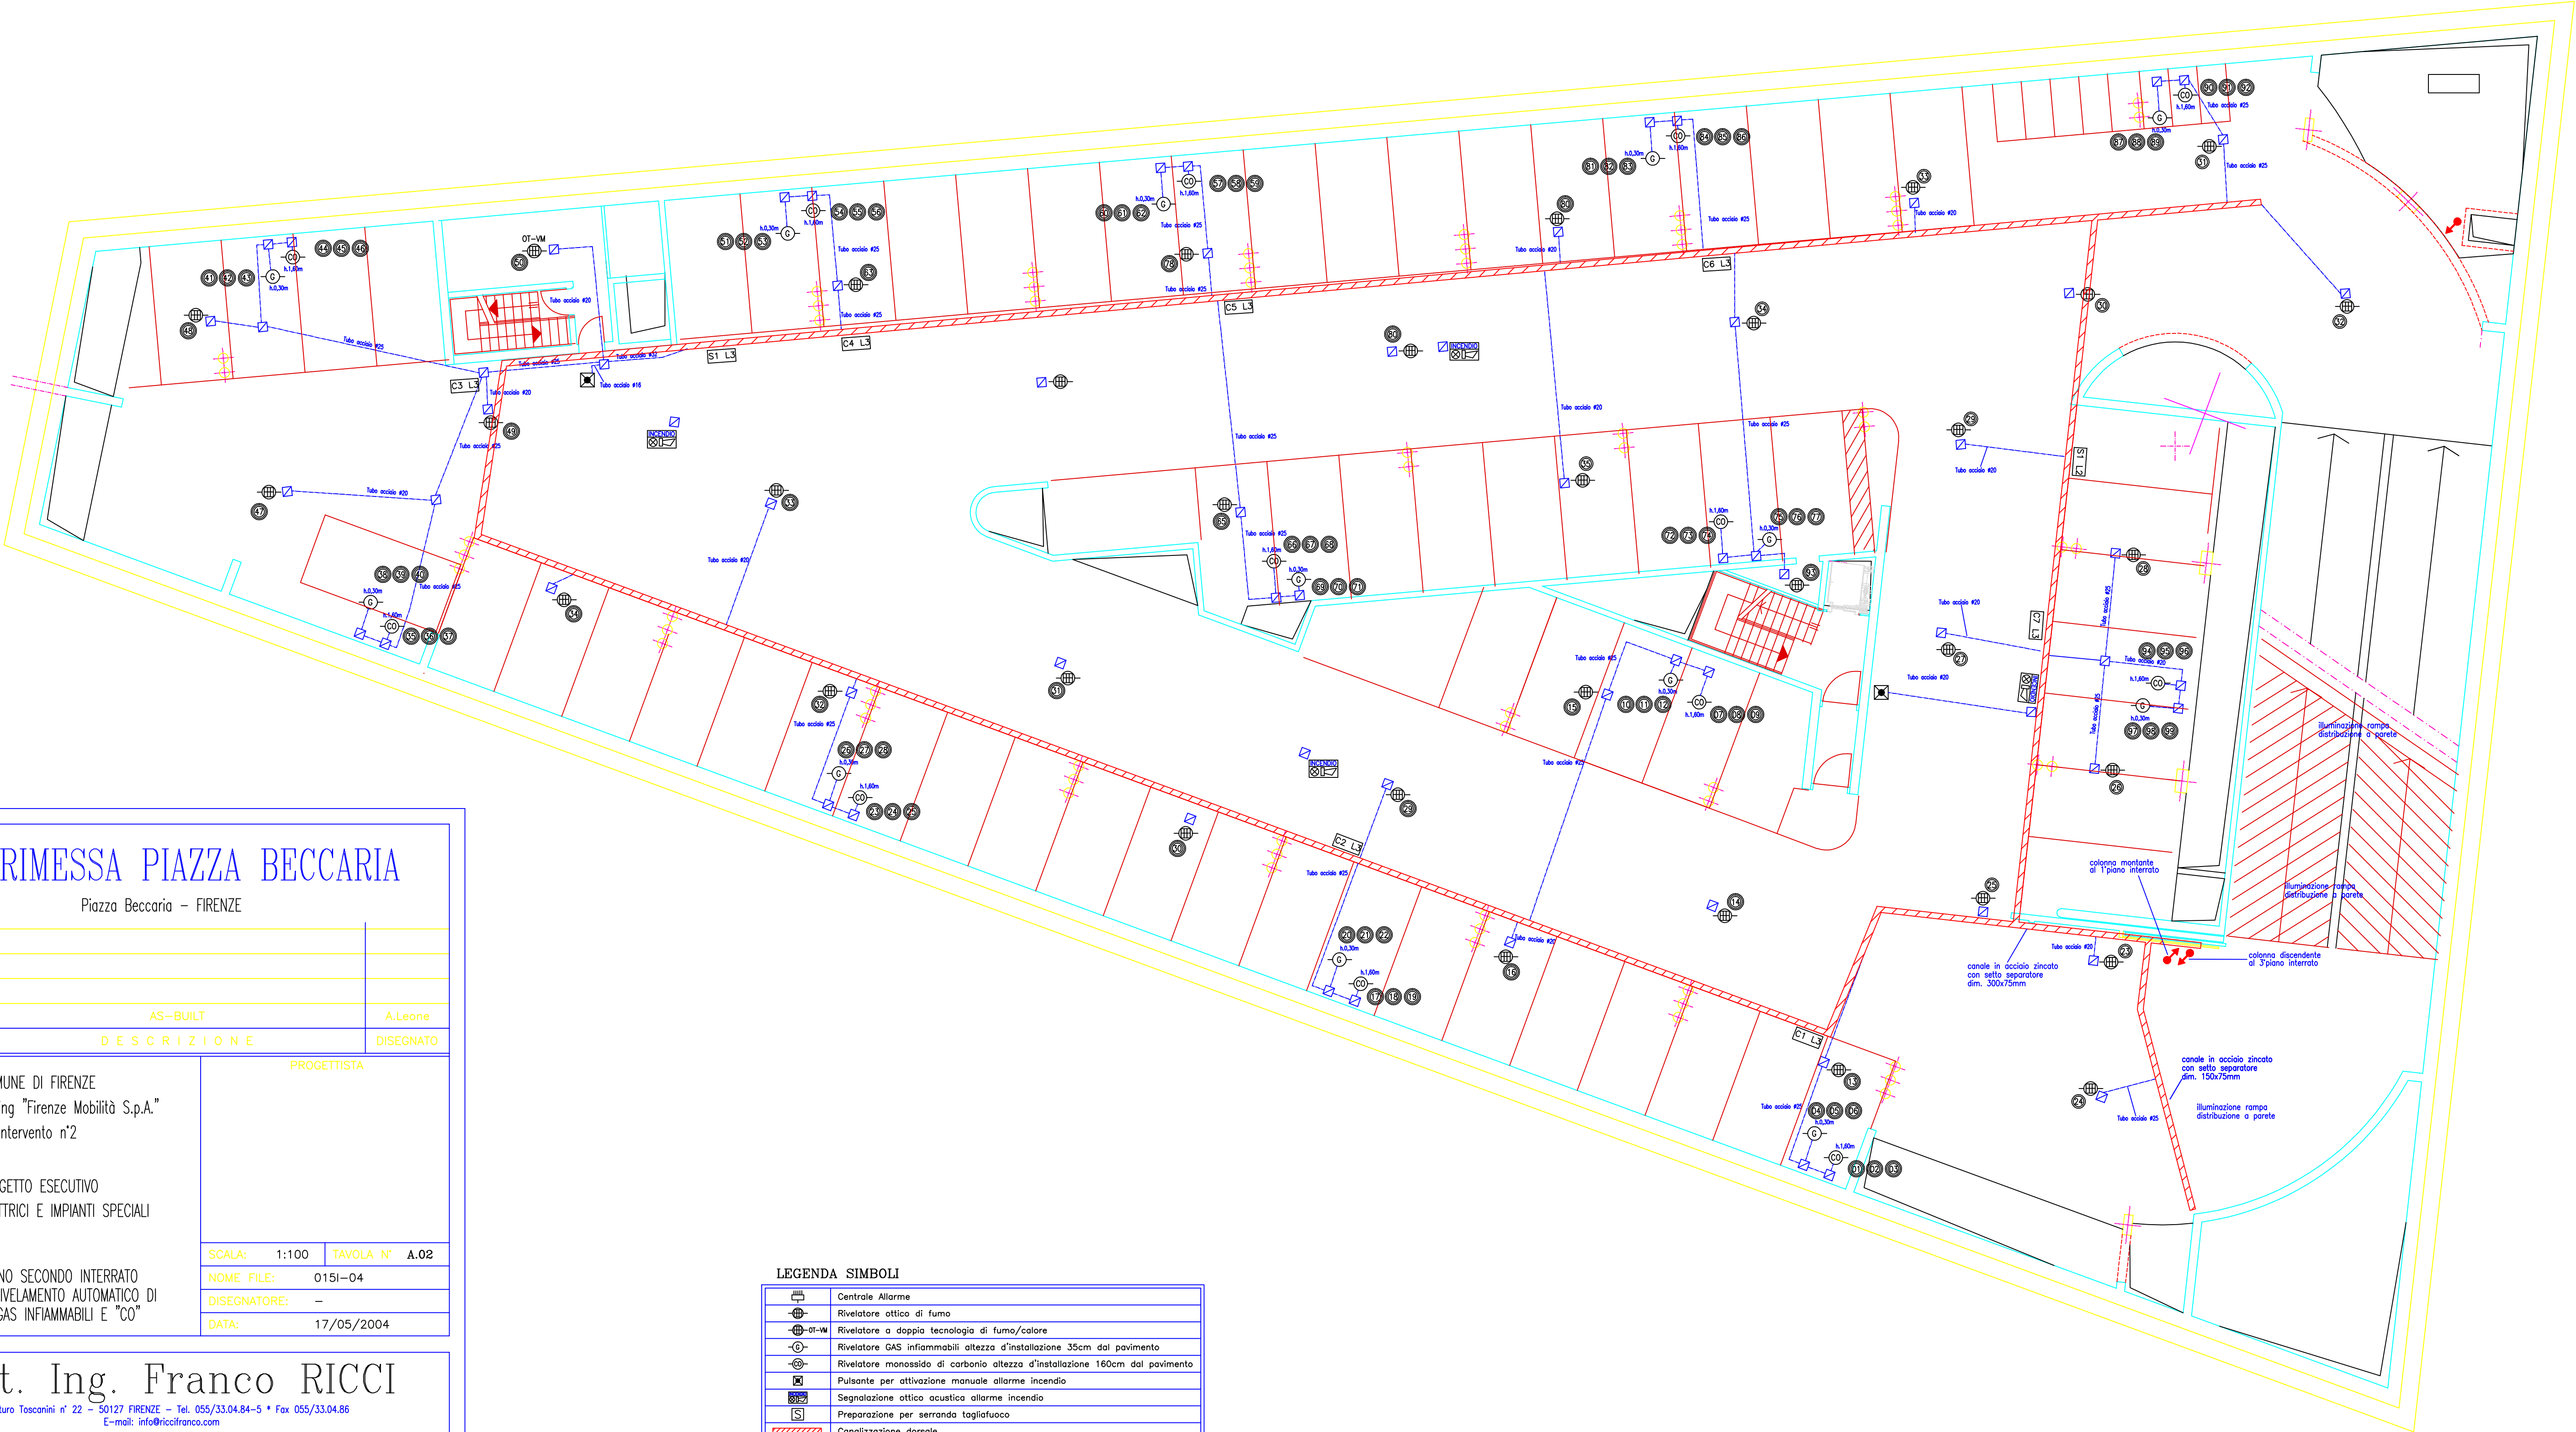

LEGENDA SIMBOLI	
	Centrale Allarme
	Rivelatore ottico di fumo
	Rivelatore a doppio tecnologia di fumo/calore
	Rivelatore GAS infiammabili altezza d'installazione 35cm dal pavimento
	Pulsante per attivazione manuale allarme incendio
	Canalizzazione dorsale
	Scatola di derivazione
	Periferica substation derivata
	Indirizzo sensore loop 1
	Indirizzo sensore loop 2
	Indirizzo sensore loop 3
	Indirizzo sensore loop 4
	Concentratore
	Separatore