


Terzo Piano Interrato

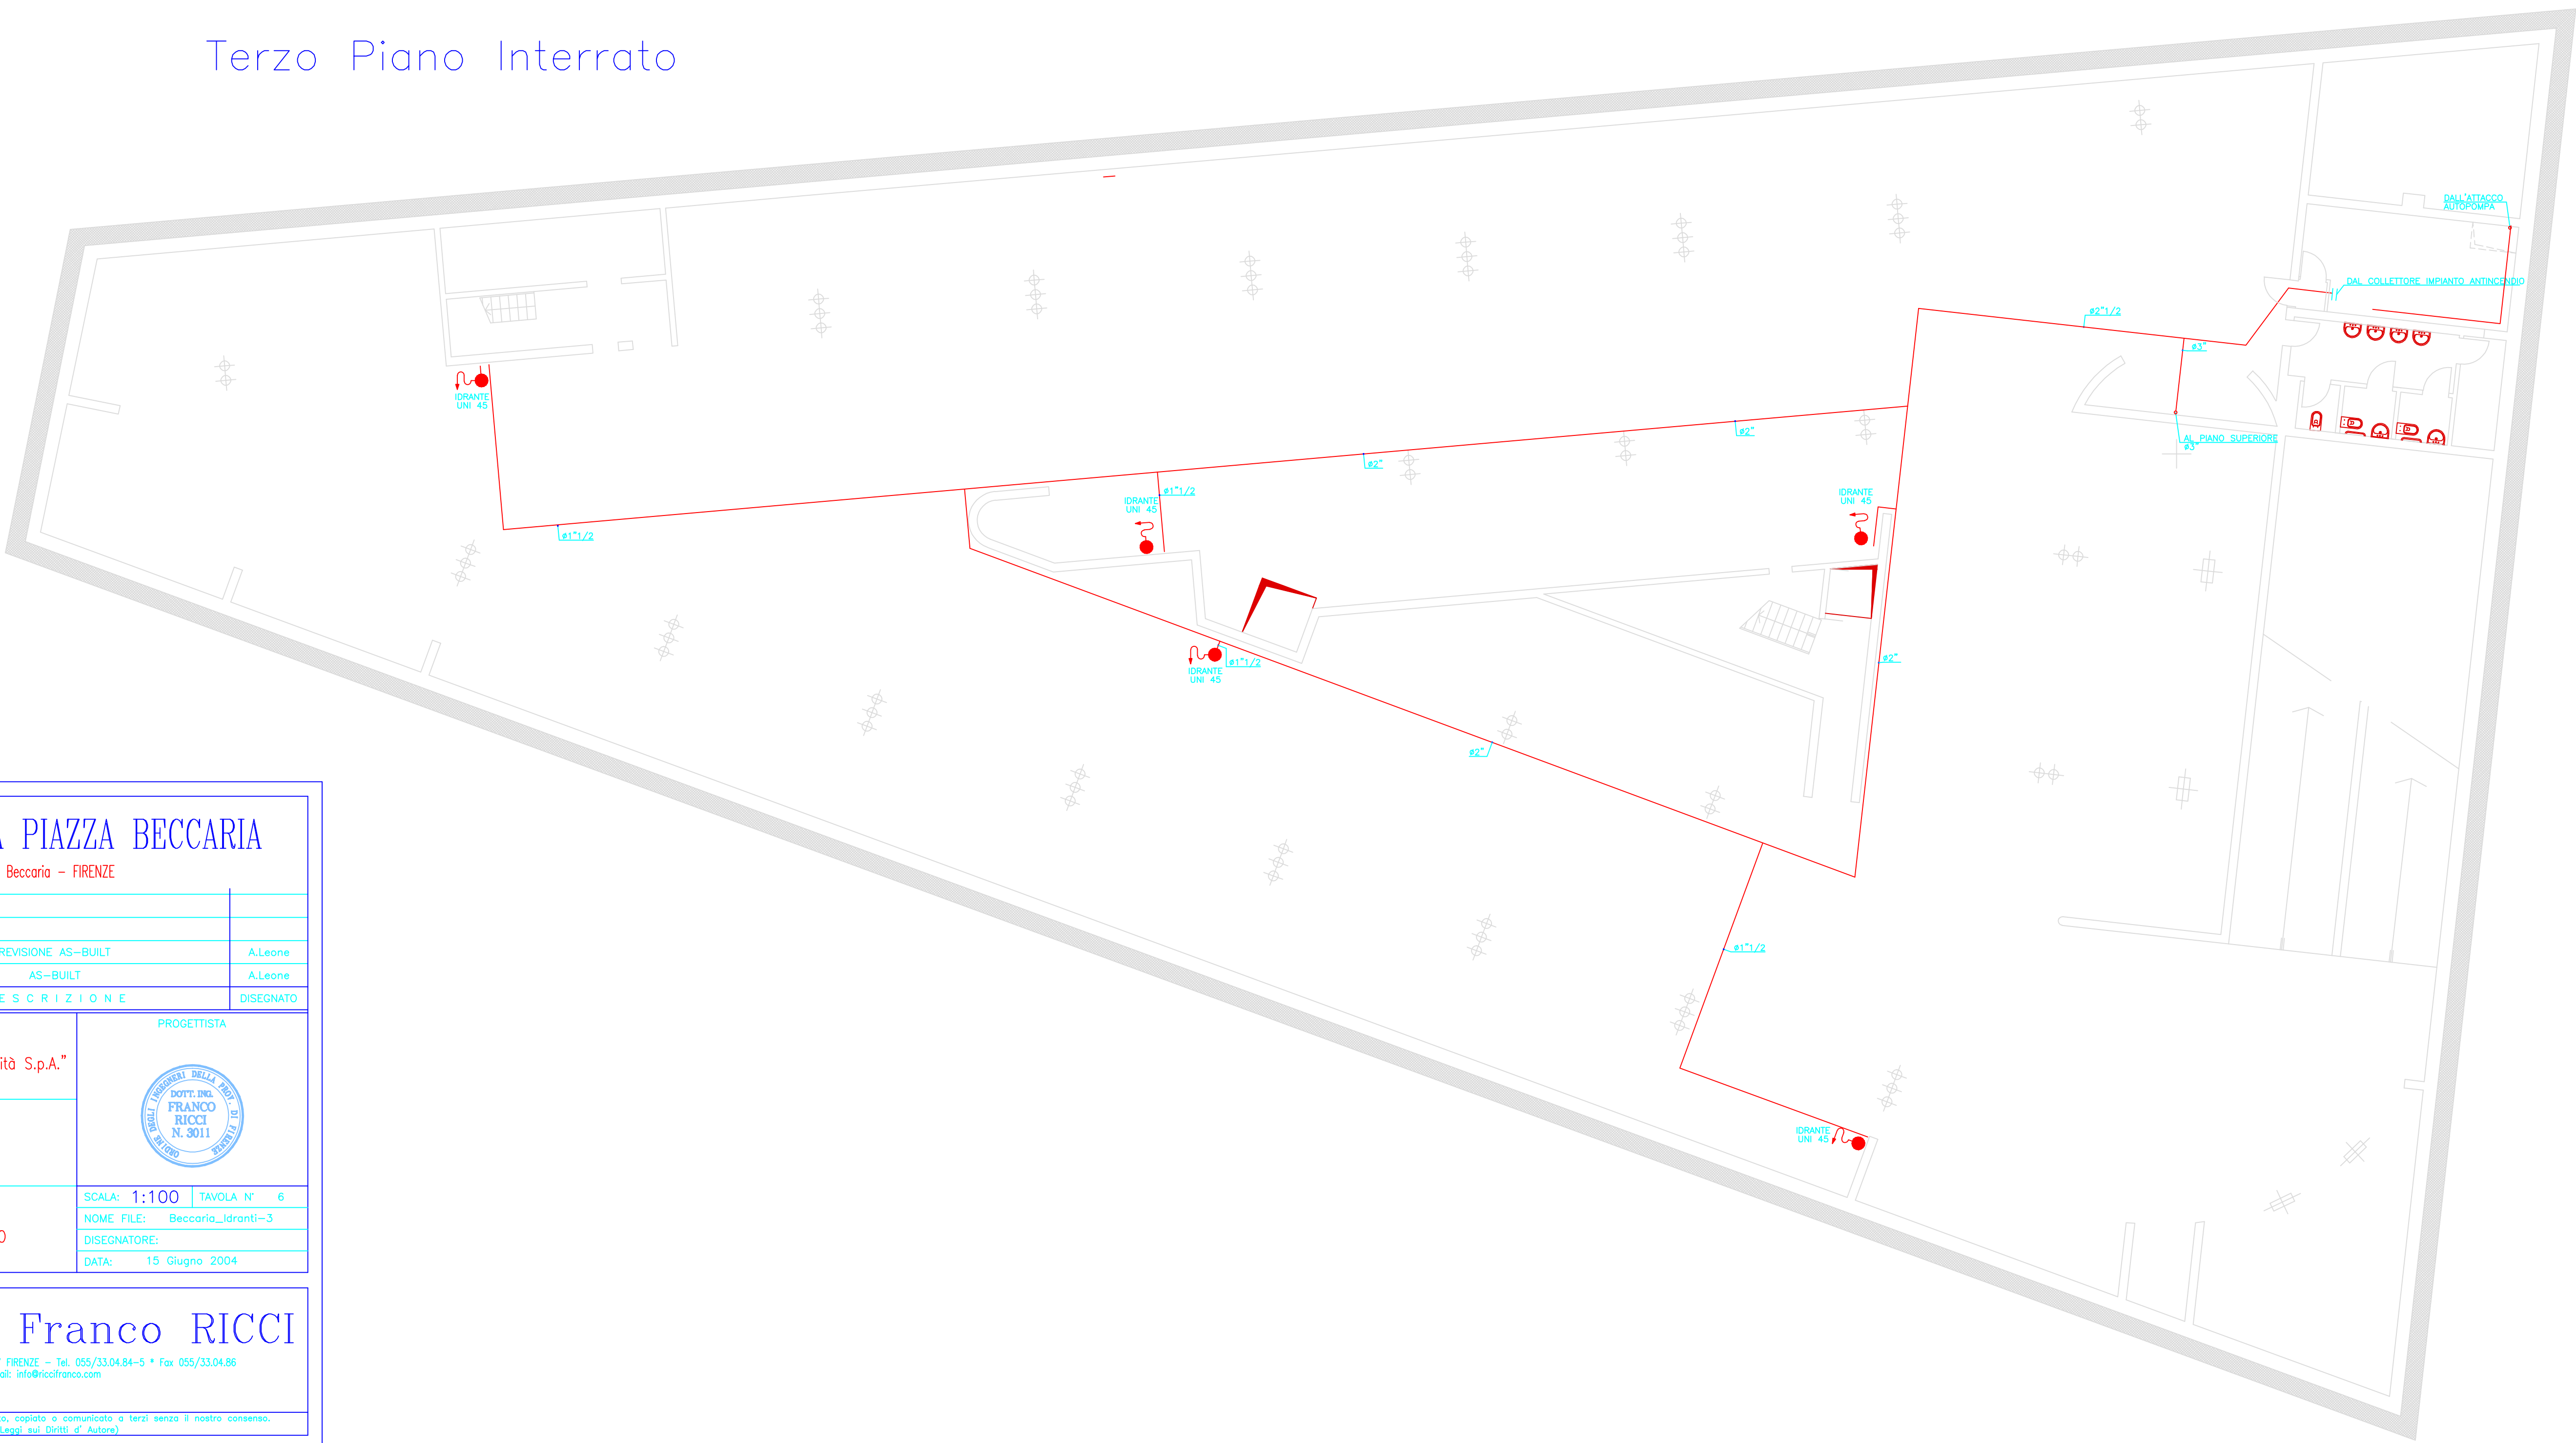

AUTORIMESSA PIAZZA BECCARIA


Piazza Beccaria - FIRENZE

2	15/12/05	REVISIONE AS-BUILT	A.Ledone
1	14/03/05	AS-BUILT	A.Ledone
REV.	DATA	D E S C R I Z I O N E	DISEGNATO

COMMITTENTE

COMUNE DI FIRENZE
Project Financing "Firenze Mobilità S.p.A."
Intervento n°2

PROGETTISTA



LAVORO:

IMPIANTO ANTINCENDIO
A IDRANTI

OGGETTO TAVOLA:

PLANIMETRIA
PIANO TERZO INTERRATO

SCALA: 1:100

TAVOLA N° 6

NOME FILE: Beccaria_idranti-3

DISEGNATORE:


DATA: 15 Giugno 2004

Dott. Ing. Franco RICCI

Via Arturo Toscani n° 22 - 50127 FIRENZE - Tel. 055/33.04.94-5 • Fax 055/33.04.86

Questo disegno non può essere riprodotto, copiato o comunicato a terzi senza il nostro consenso.
(Vigenti Leggi sul Diritto d'Autore)

DITTA INSTALLATRICE:

 ICET INDUSTRIE S.p.A.