


Primo Piano Interrato

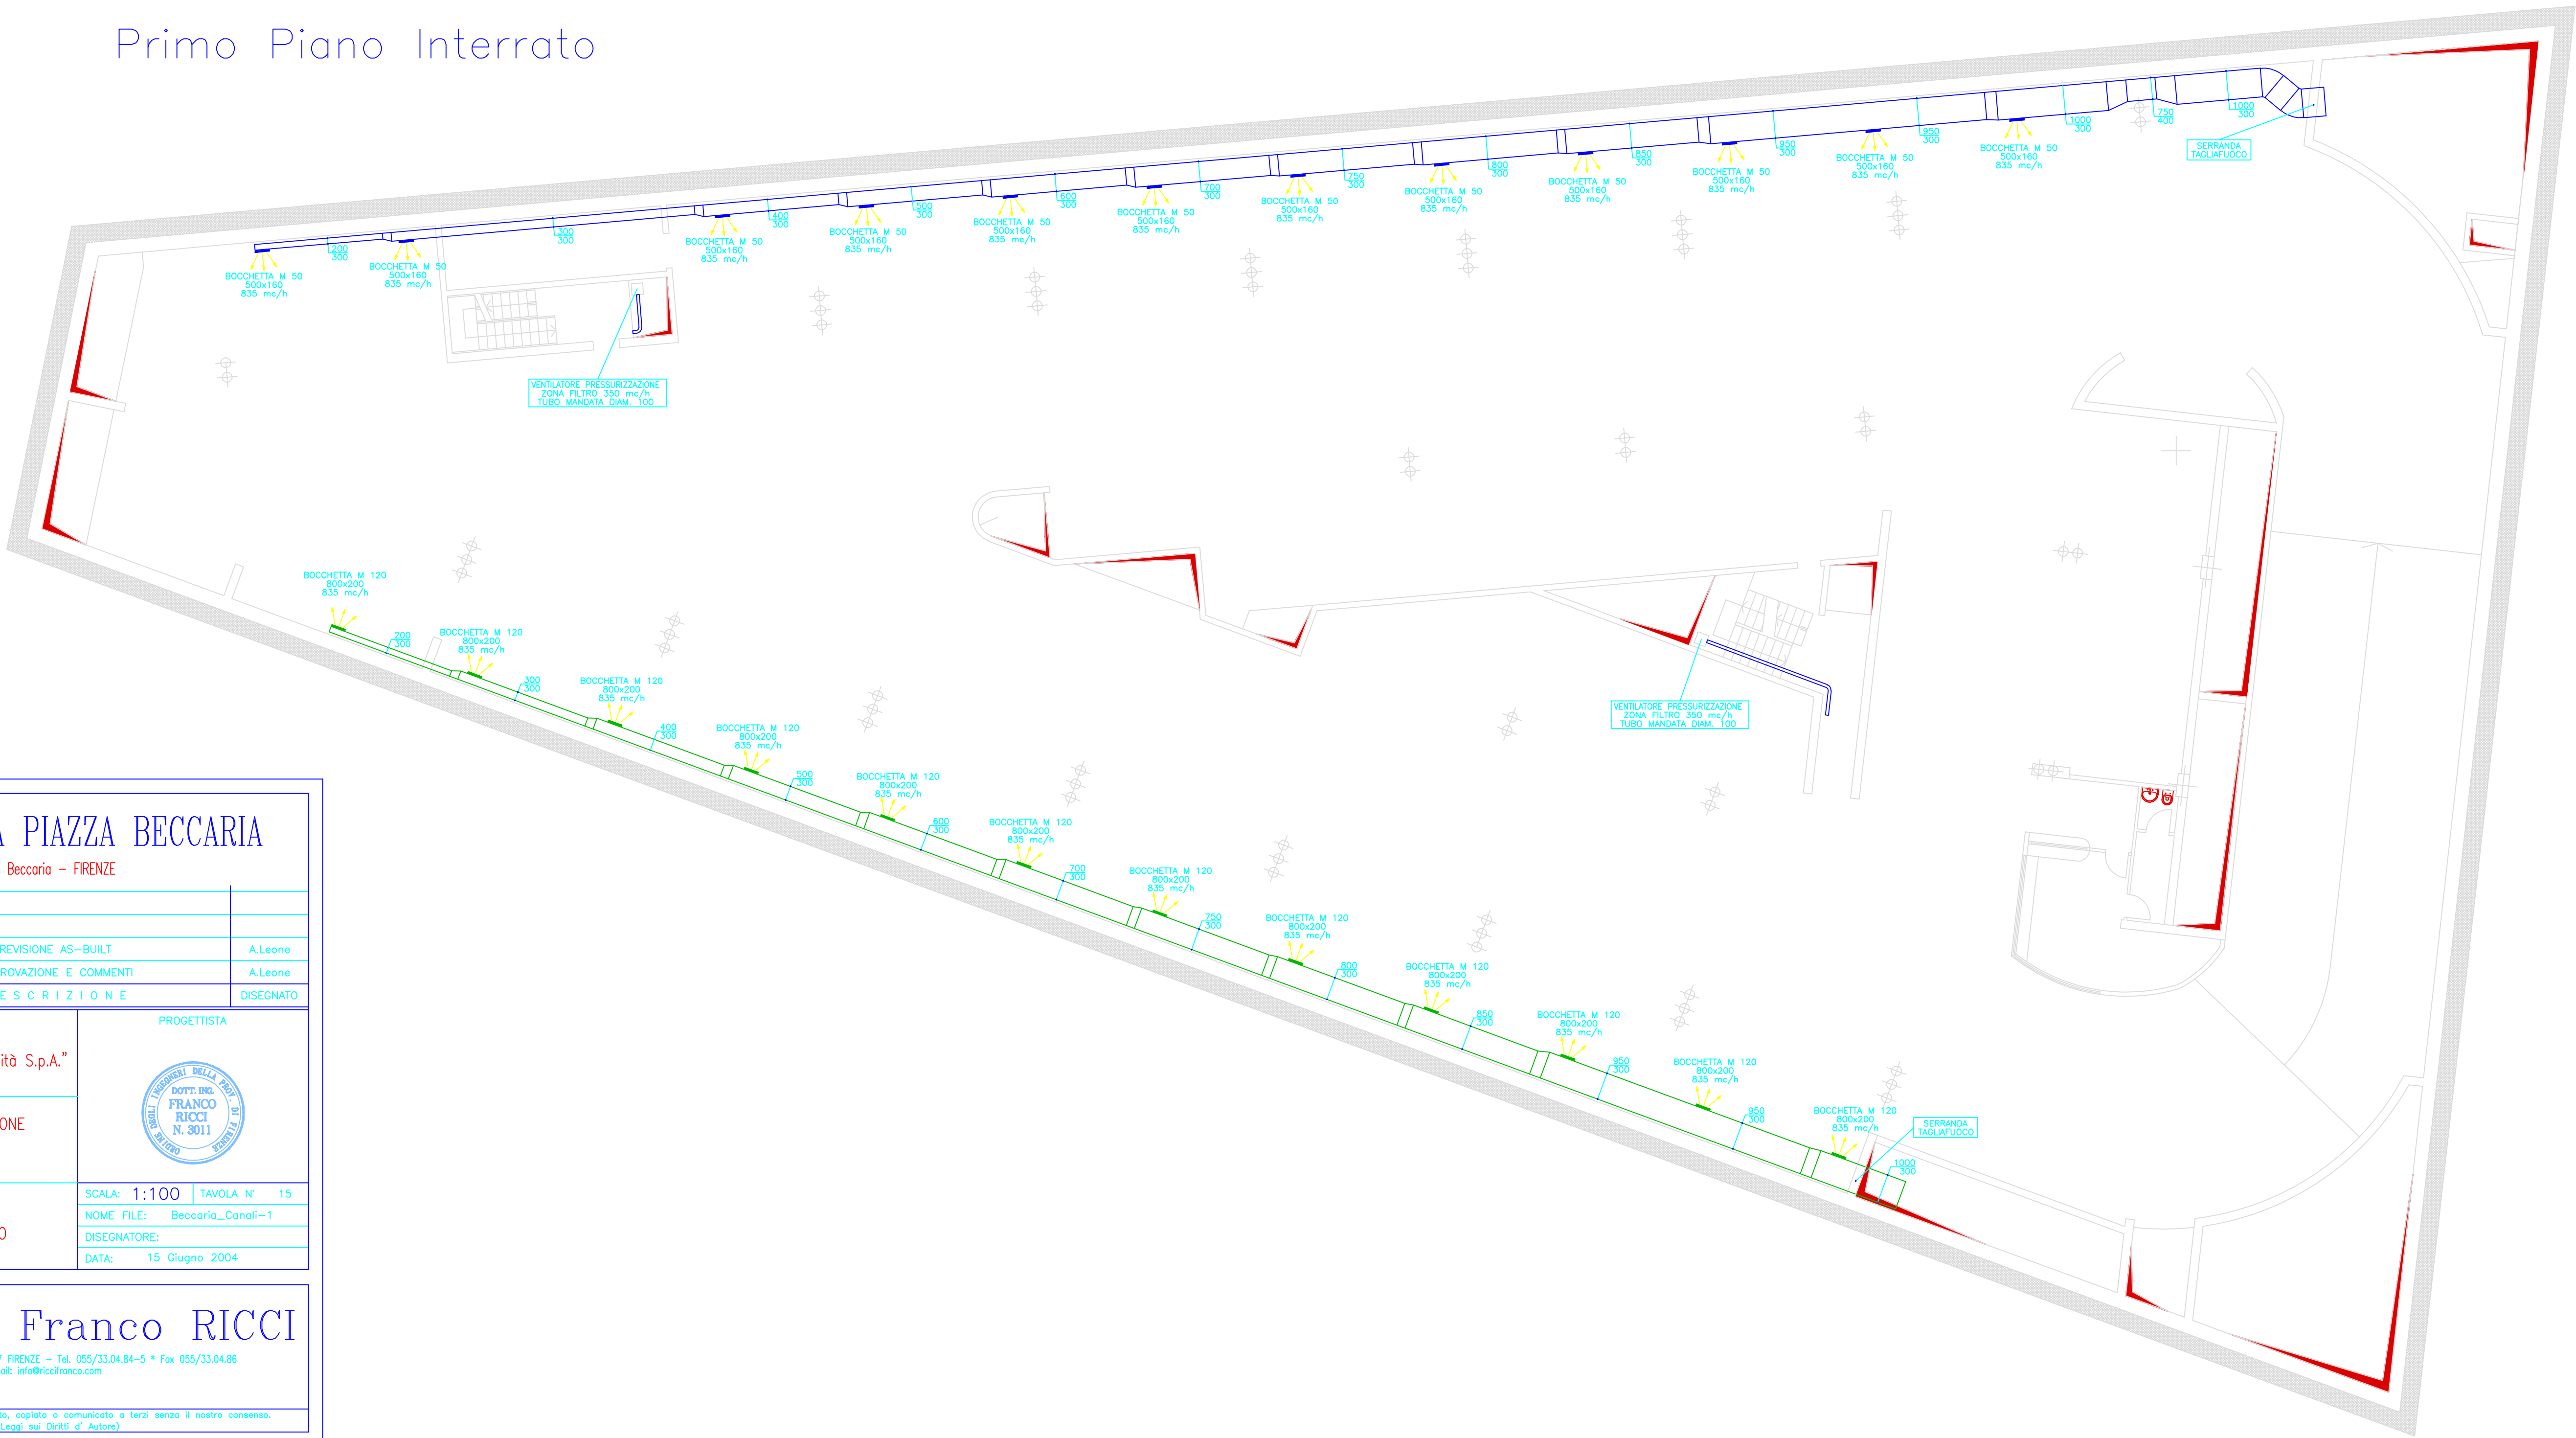

AUTORIMESSA PIAZZA BECCARIA

Piazza Beccaria - FIRENZE

1	15/12/05	REVISIONE AS-BUILT	A.Leone
0	25/10/05	APPROVAZIONE E COMMENTI	A.Leone
REV.	DATA	D E S C R I Z I O N E	DISEGNATO
COMMITTENTE:		PROGETTISTA	
COMUNE DI FIRENZE			
Project Financing "Firenze Mobilità S.p.A."			
Intervento n°2			
LAVORO:			
IMPIANTO DI VENTILAZIONE			
AUTORIMESSA			
OGGETTO TAVOLA:		SCALA: 1:100 TAVOLA N° 15	
PLANIMETRIA		NOME FILE: Beccaria_Canali-1	
PIANO PRIMO INTERRATO		DISEGNATORE:	
		DATA: 15 Giugno 2004	

Dott. Ing. Franco RICCI

Via Arturo Toscani n° 22 - 50137 FIRENZE - Tel. 055/33.04.64-5 • Fax 055/33.04.85
E-mail: info@icofranco.com

Questo disegno non può essere riprodotto, copiato o comunicato a terzi senza il nostro consenso.
Coperti Leggi sul Diritto d'Autore

DITTA INSTALLATRICE:

ICET INDUSTRIE S.p.A.