


Secondo Piano Interrato

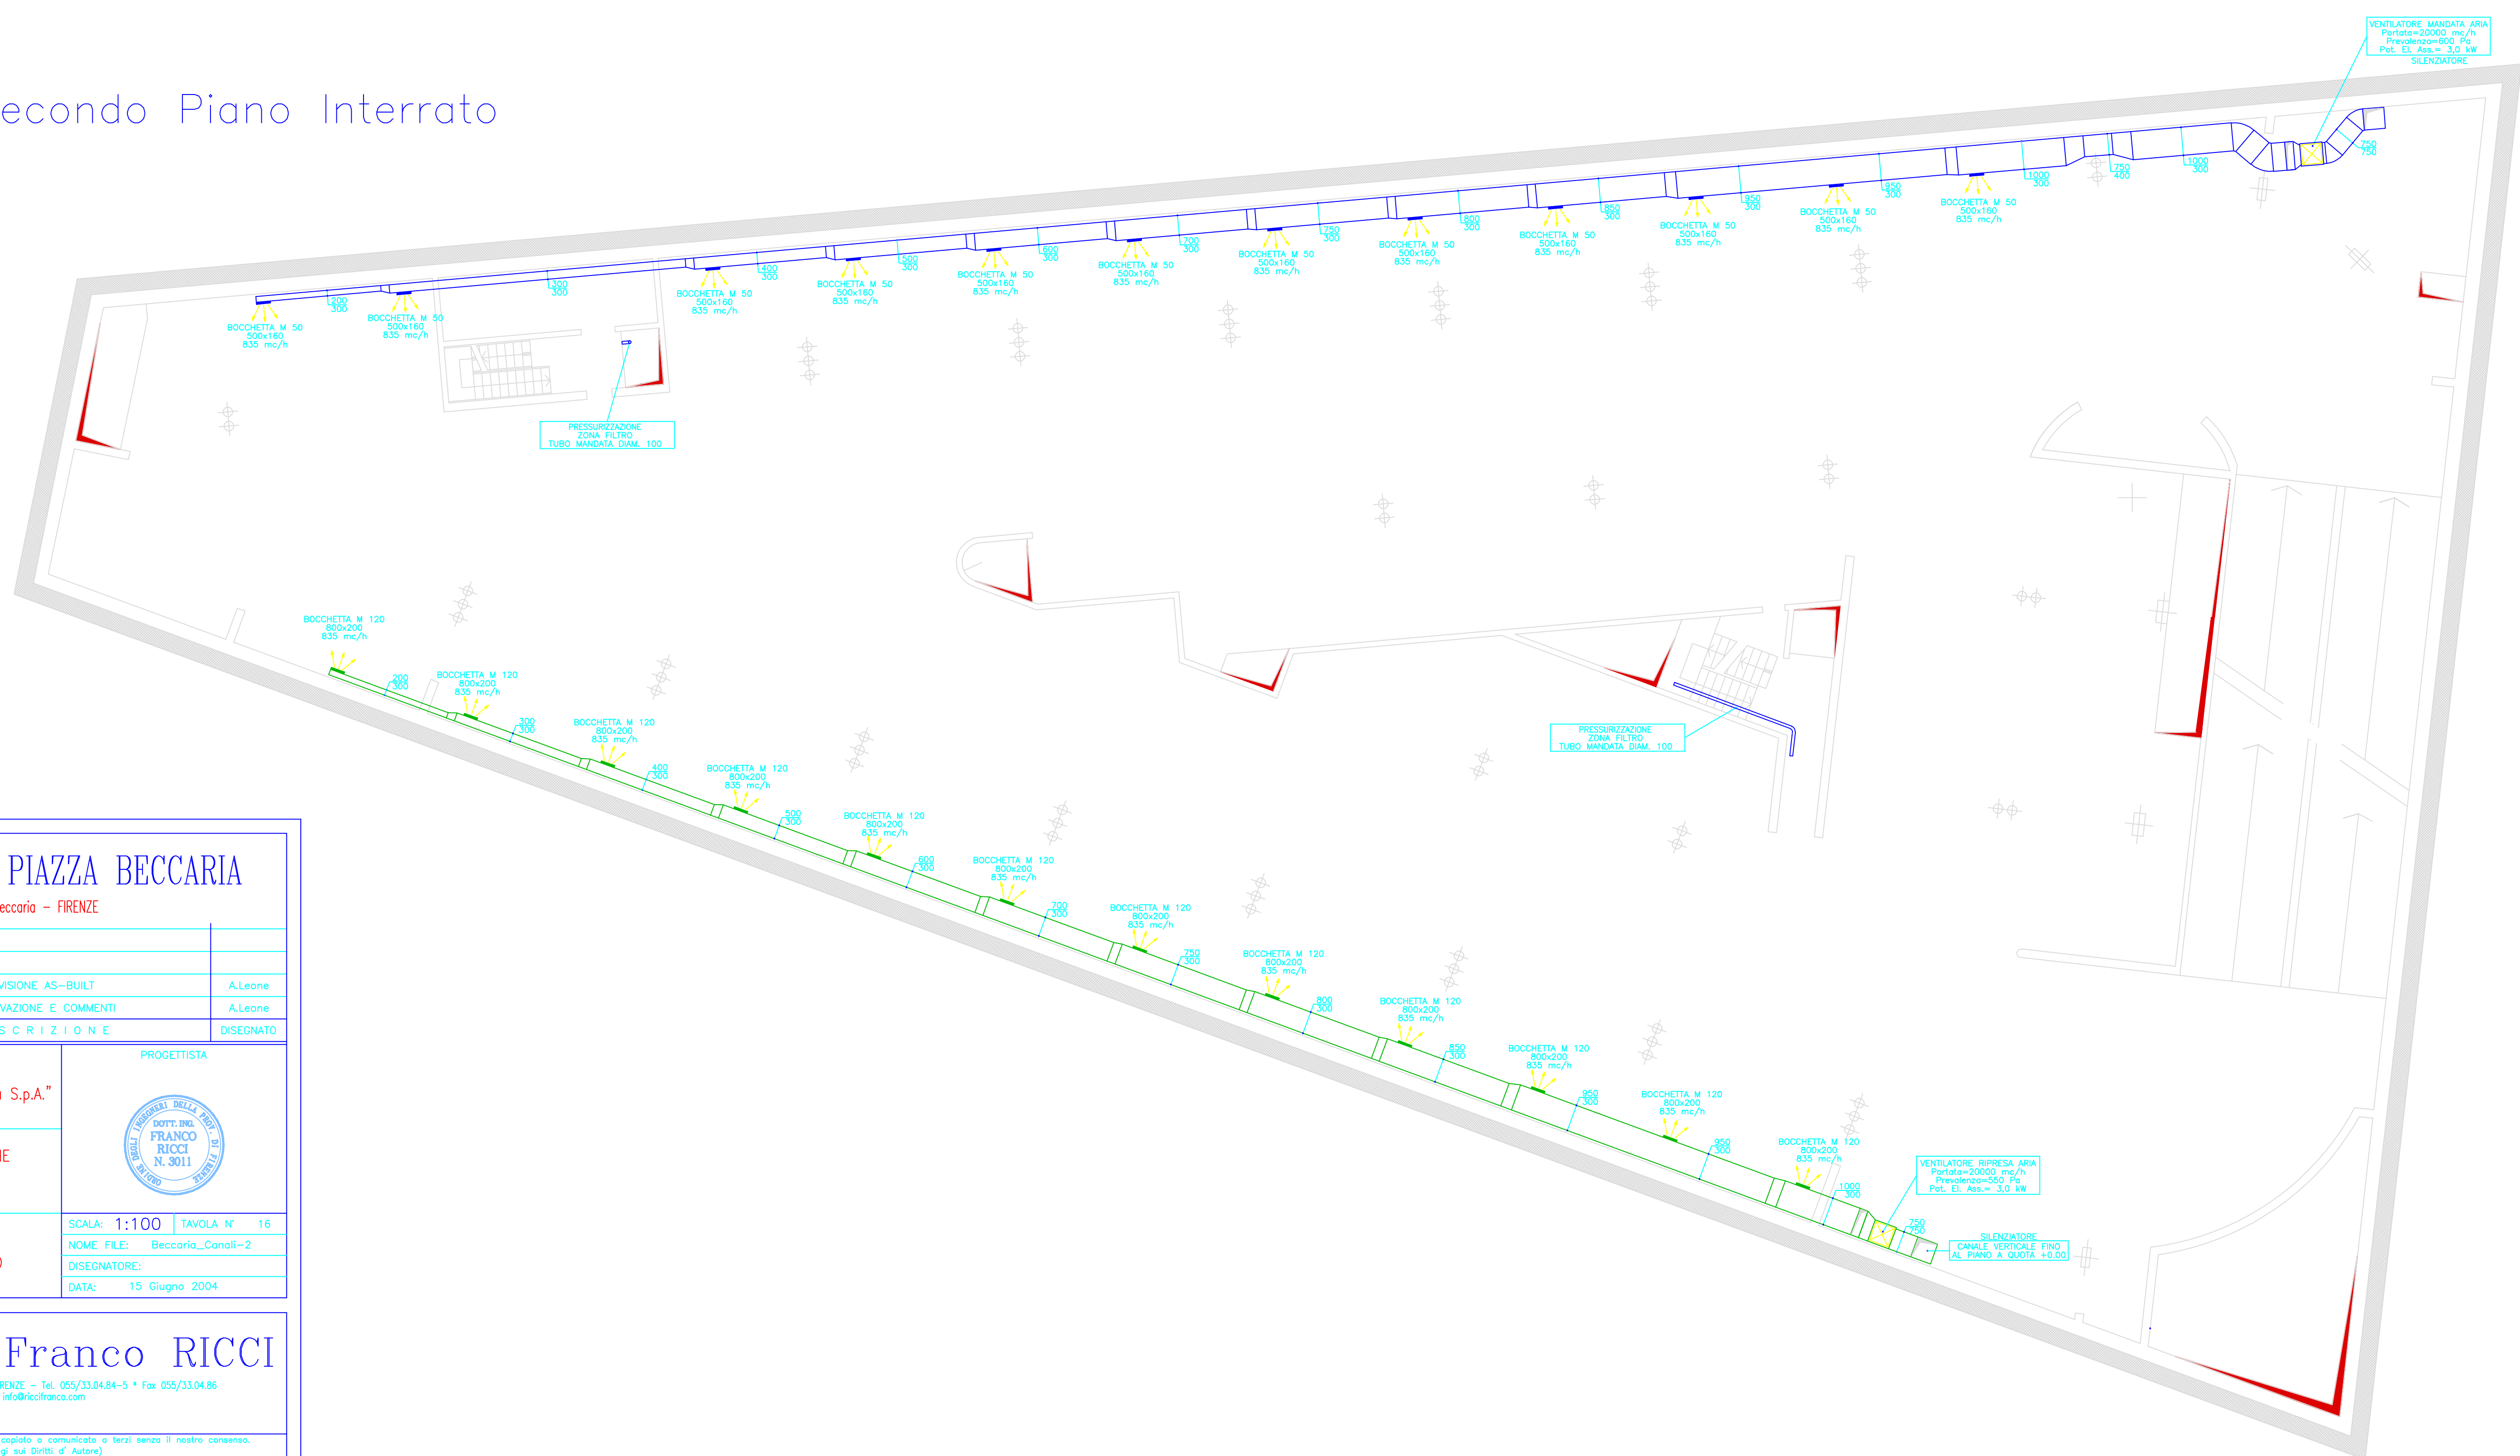

AUTORIMESSA PIAZZA BECCARIA
Piazza Beccaria - FIRENZE

1	15/12/05	REVISIONE AS-BUILT	A.Leone
0	25/10/05	APPROVAZIONE E COMMENTI	A.Leone
REV.	DATA	DESCRIZIONE	DISEGNATO

COMMITTENTE: COMUNE DI FIRENZE Project Financing "Firenze Mobilità S.p.A." Intervento n°2		PROGETTISTA 	
LAVORO: IMPIANTO DI VENTILAZIONE AUTORMESSA		SCALE: 1:100 TAVOLA N° 16 NOME FILE: Beccario_Canal-2 DESIGNATORE: DATA: 15 Giugno 2004	
OGGETTO TAVOLA: PLANIMETRIA PIANO SECONDO INTERRATO			

Dott. Ing. Franco RICCI

Via Arturo Toscanini n° 22 - 50127 FIRENZE - Tel. 055/33.04.84-5 • Fax 055/33.04.86

Questo disegno non può essere riprodotto, copiato o comunicato a terzi senza il nostro consenso.

DITTA INSTALLATRICE:



ICET INDUSTRIE S.p.A.