
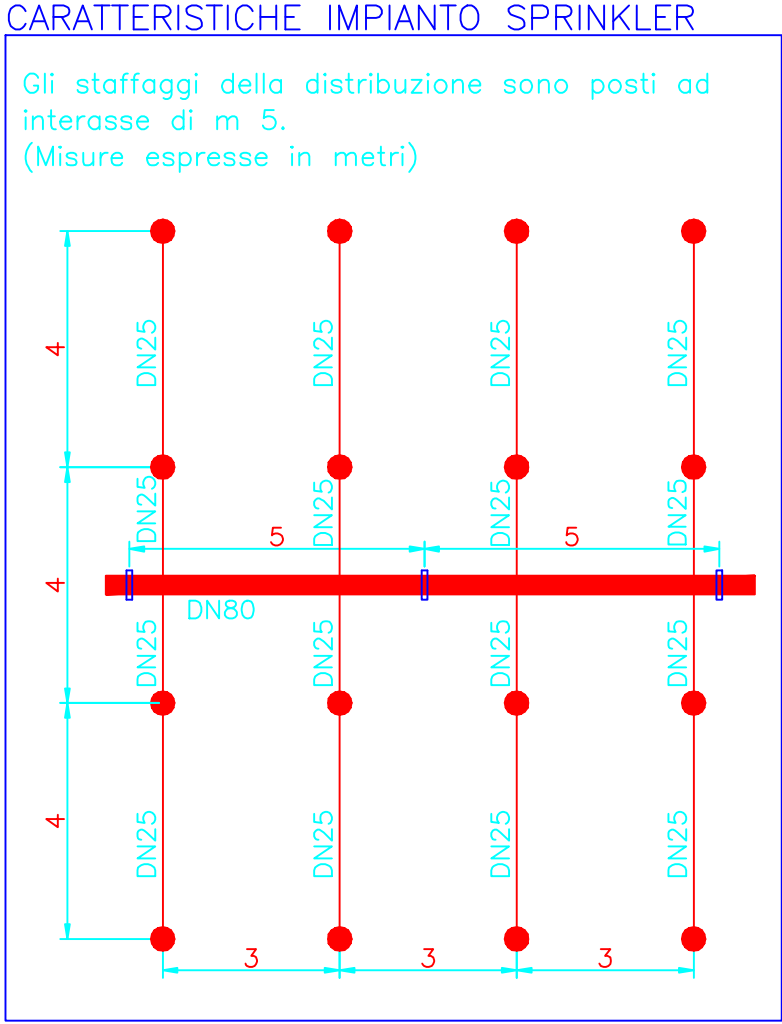


Secondo Piano Interrato

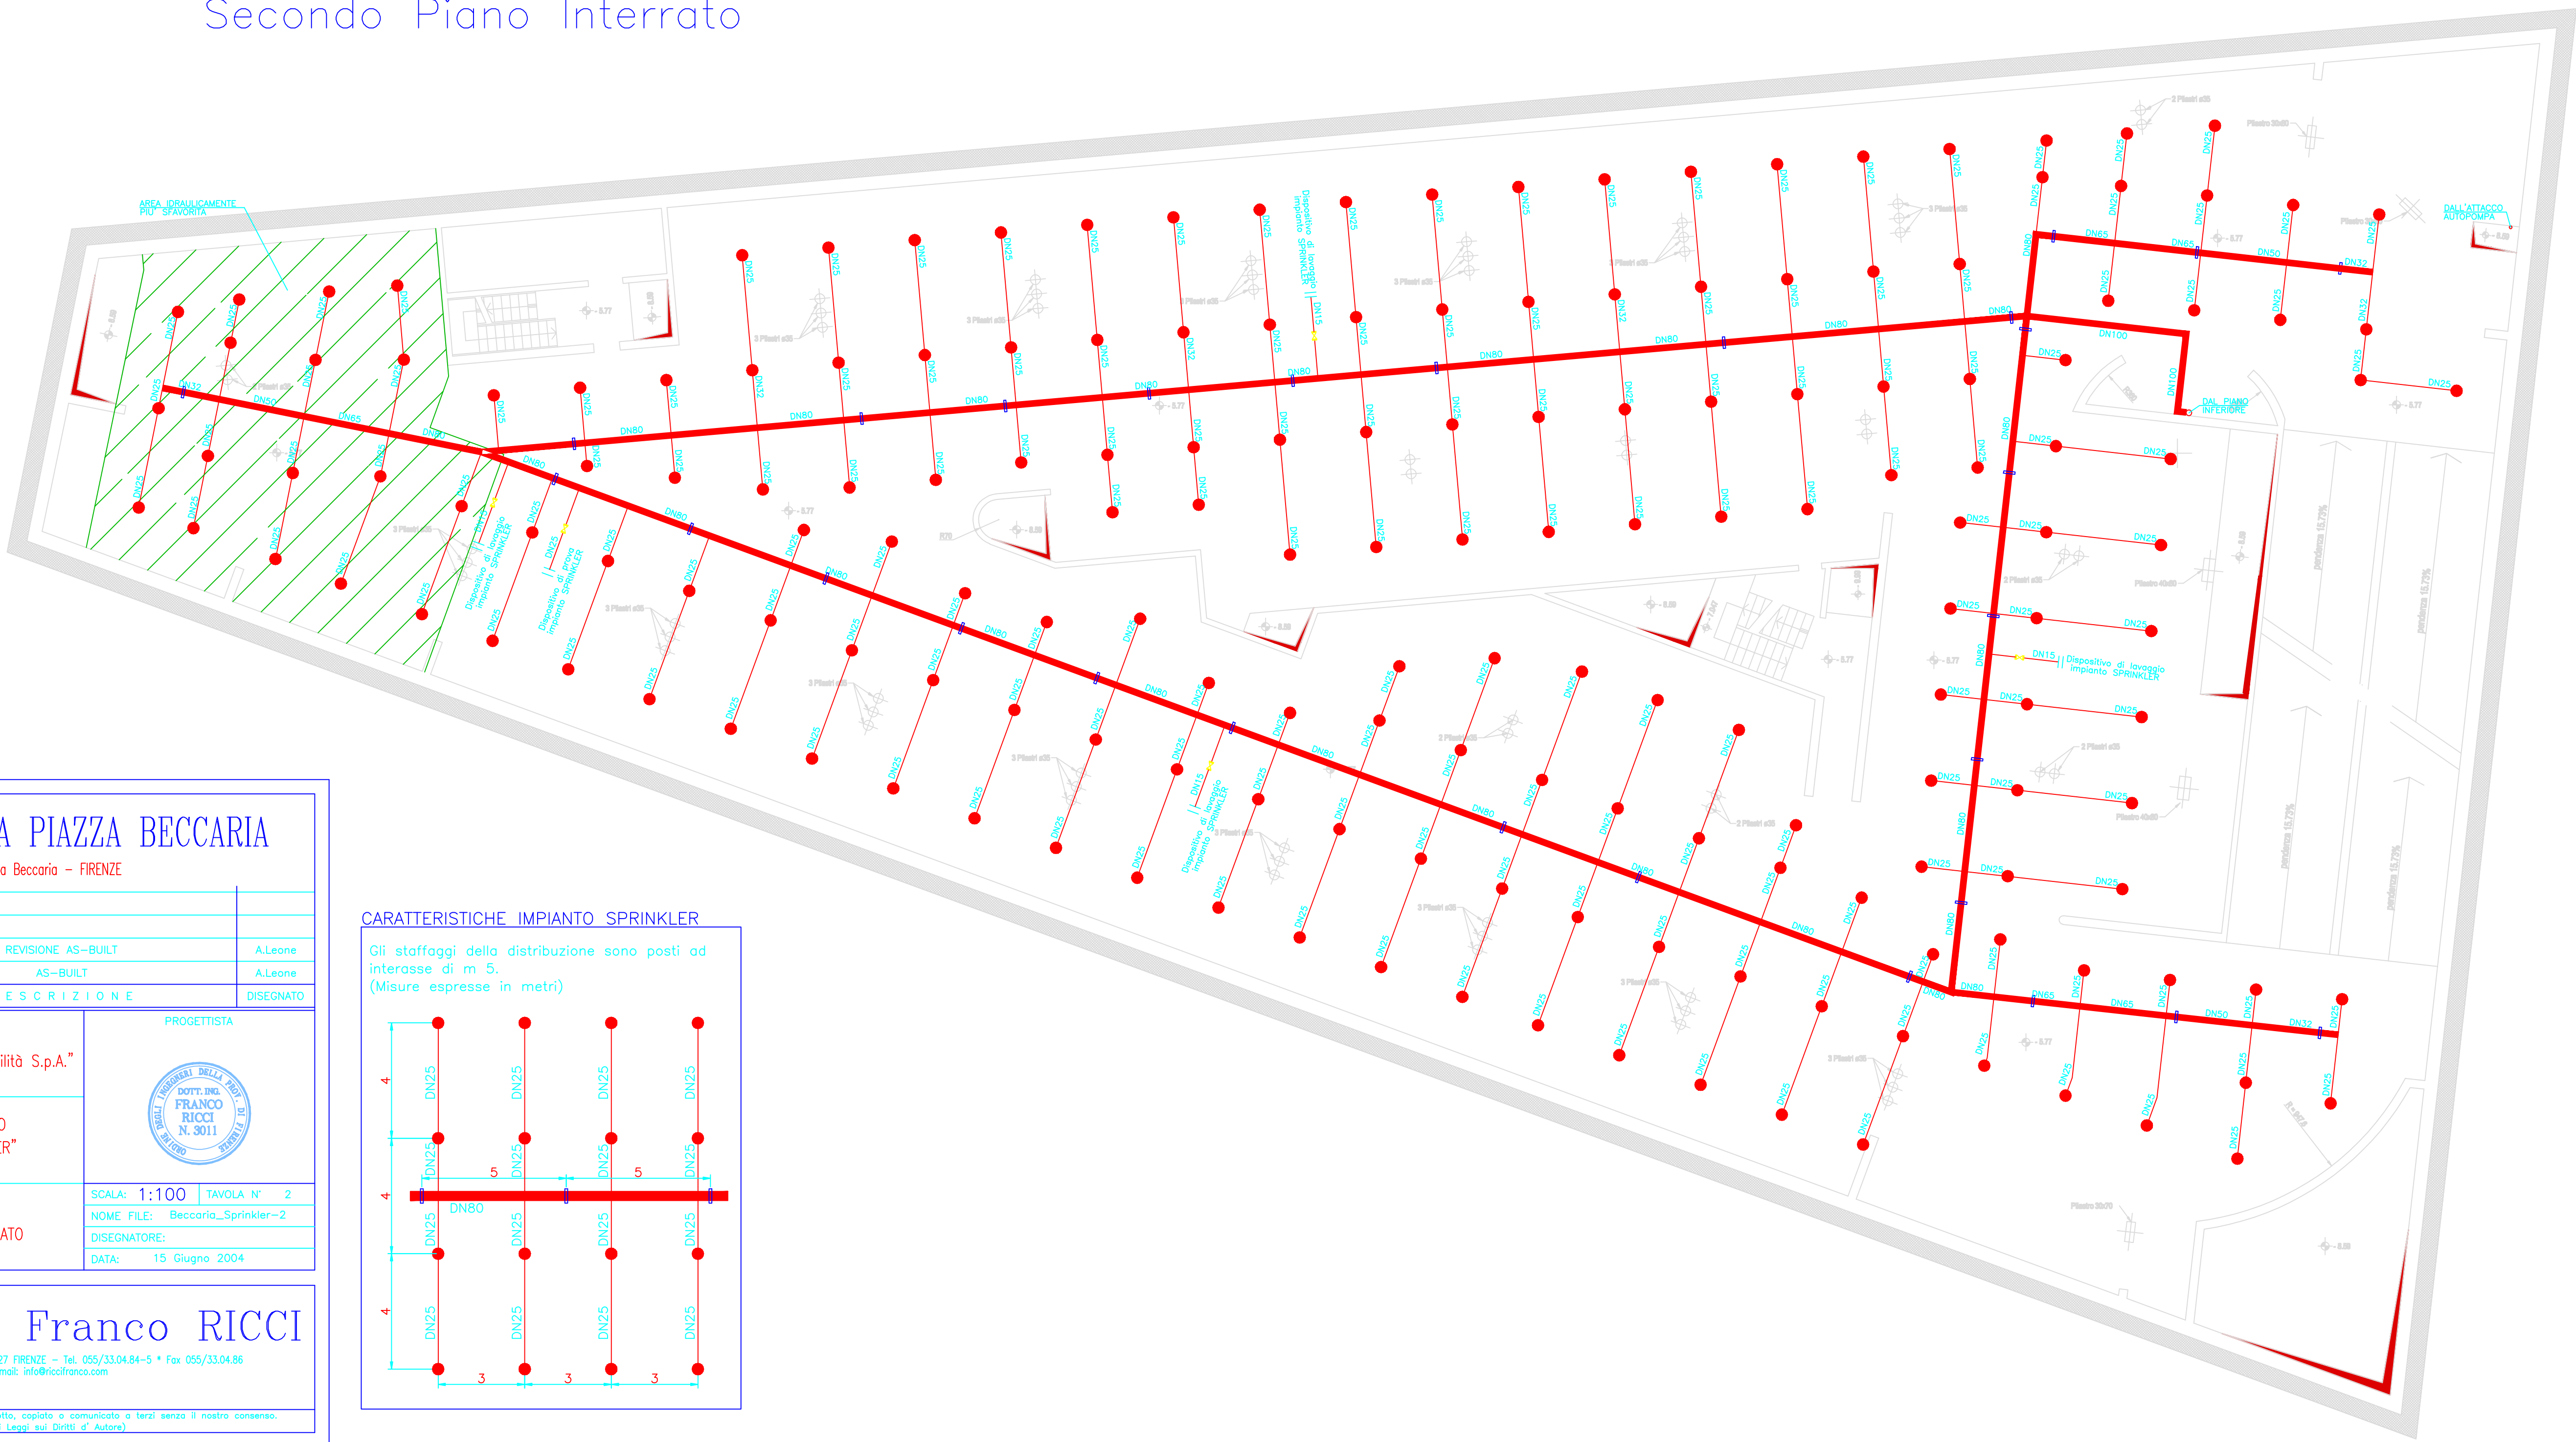

- LEGENDA
- EROGATORE SPRINKLER DN15
 - STAZIONE DI CONTROLLO IMPIANTO SPRINKLER
 - COLLARE DI SOSTEGNO RETE SPRINKLER

AUTORIMESSA PIAZZA BECCARIA

Piazza Beccaria - FIRENZE

2	15/12/05	REVISIONE AS-BUILT	A.Leone
1	14/03/05	AS-BUILT	A.Leone
REV.	DATA	D E S C R I Z I O N E	DISEGNATO
COMMITTENTE:		PROGETTISTA	
COMUNE DI FIRENZE		DOTT. ING. FRANCO RICCI N. 3011	
Project Financing "Firenze Mobilità S.p.A."			
Intervento n°2			
LAVORO:			
IMPIANTO ANTINCENDIO AUTOMATICO "SPRINKLER"			
OGGETTO TAVOLA:		SCALA: 1:100 TAVOLA N° 2	
PIANIMETRIA		NOME FILE: Beccaria_Sprinkler=2	
PIANO SECONDO INTERRATO		DISegnatore:	
		DATA: 15 Giugno 2004	

Dott. Ing. Franco RICCI

Via Arturo Toscanini n° 22 - 50127 FIRENZE - Tel. 055/335464-5 - Fax 055/335456
E-mail: info@riccifranco.com

Questa disegno non può essere riprodotto, copiato o comunque in terzi senza il nostro consenso.
(coperti legge art. 17 della d.l. 40/98)

DITTA INSTALLATRICE:

ICET

ICET INDUSTRIE S.p.A.