

AUTORIMESSA PIAZZA BECCARIA

Piazza Beccaria - FIRENZE

1	14/03/05	AS-BUILT	A. Leone
REV.	DATA	DESCRIZIONE	DISEGNATO
COMMITTENTE:		PROGETTISTA	
COMUNE DI FIRENZE Project Financing "Firenze Mobilità S.p.A." Intervento n°2			
LAVORO:			
PROGETTO ESECUTIVO IMPIANTI ELETTRICI E IMPIANTI SPECIALI			
OGGETTO TAVOLA:			
PIANTA PIANO TERZO INTERRATO IMPIANTO DI RIVELAMENTO AUTOMATICO DI INCENDIO, GAS INFAMMABILI E "CO"			
SCALA:	1:100	TAVOLA N°	A.03
NOME FILE:	015J-04		
DISEGNATORE:	-		
DATA:	17/05/2004		


Dott. Ing. Franco RICCI


Via Arturo Toscani n° 22 - 50127 FIRENZE - Tel. 055/330484-5 • Fax 055/330486

STUDIO GRIFONI S.r.l.

Questo disegno non può essere riprodotto, copiato o comunicato a terzi senza il nostro consenso.
(Leggere leggi sui Diritti d'Autore)

DITTA INSTALLATRICE:

 ICET INDUSTRIE S.p.A.

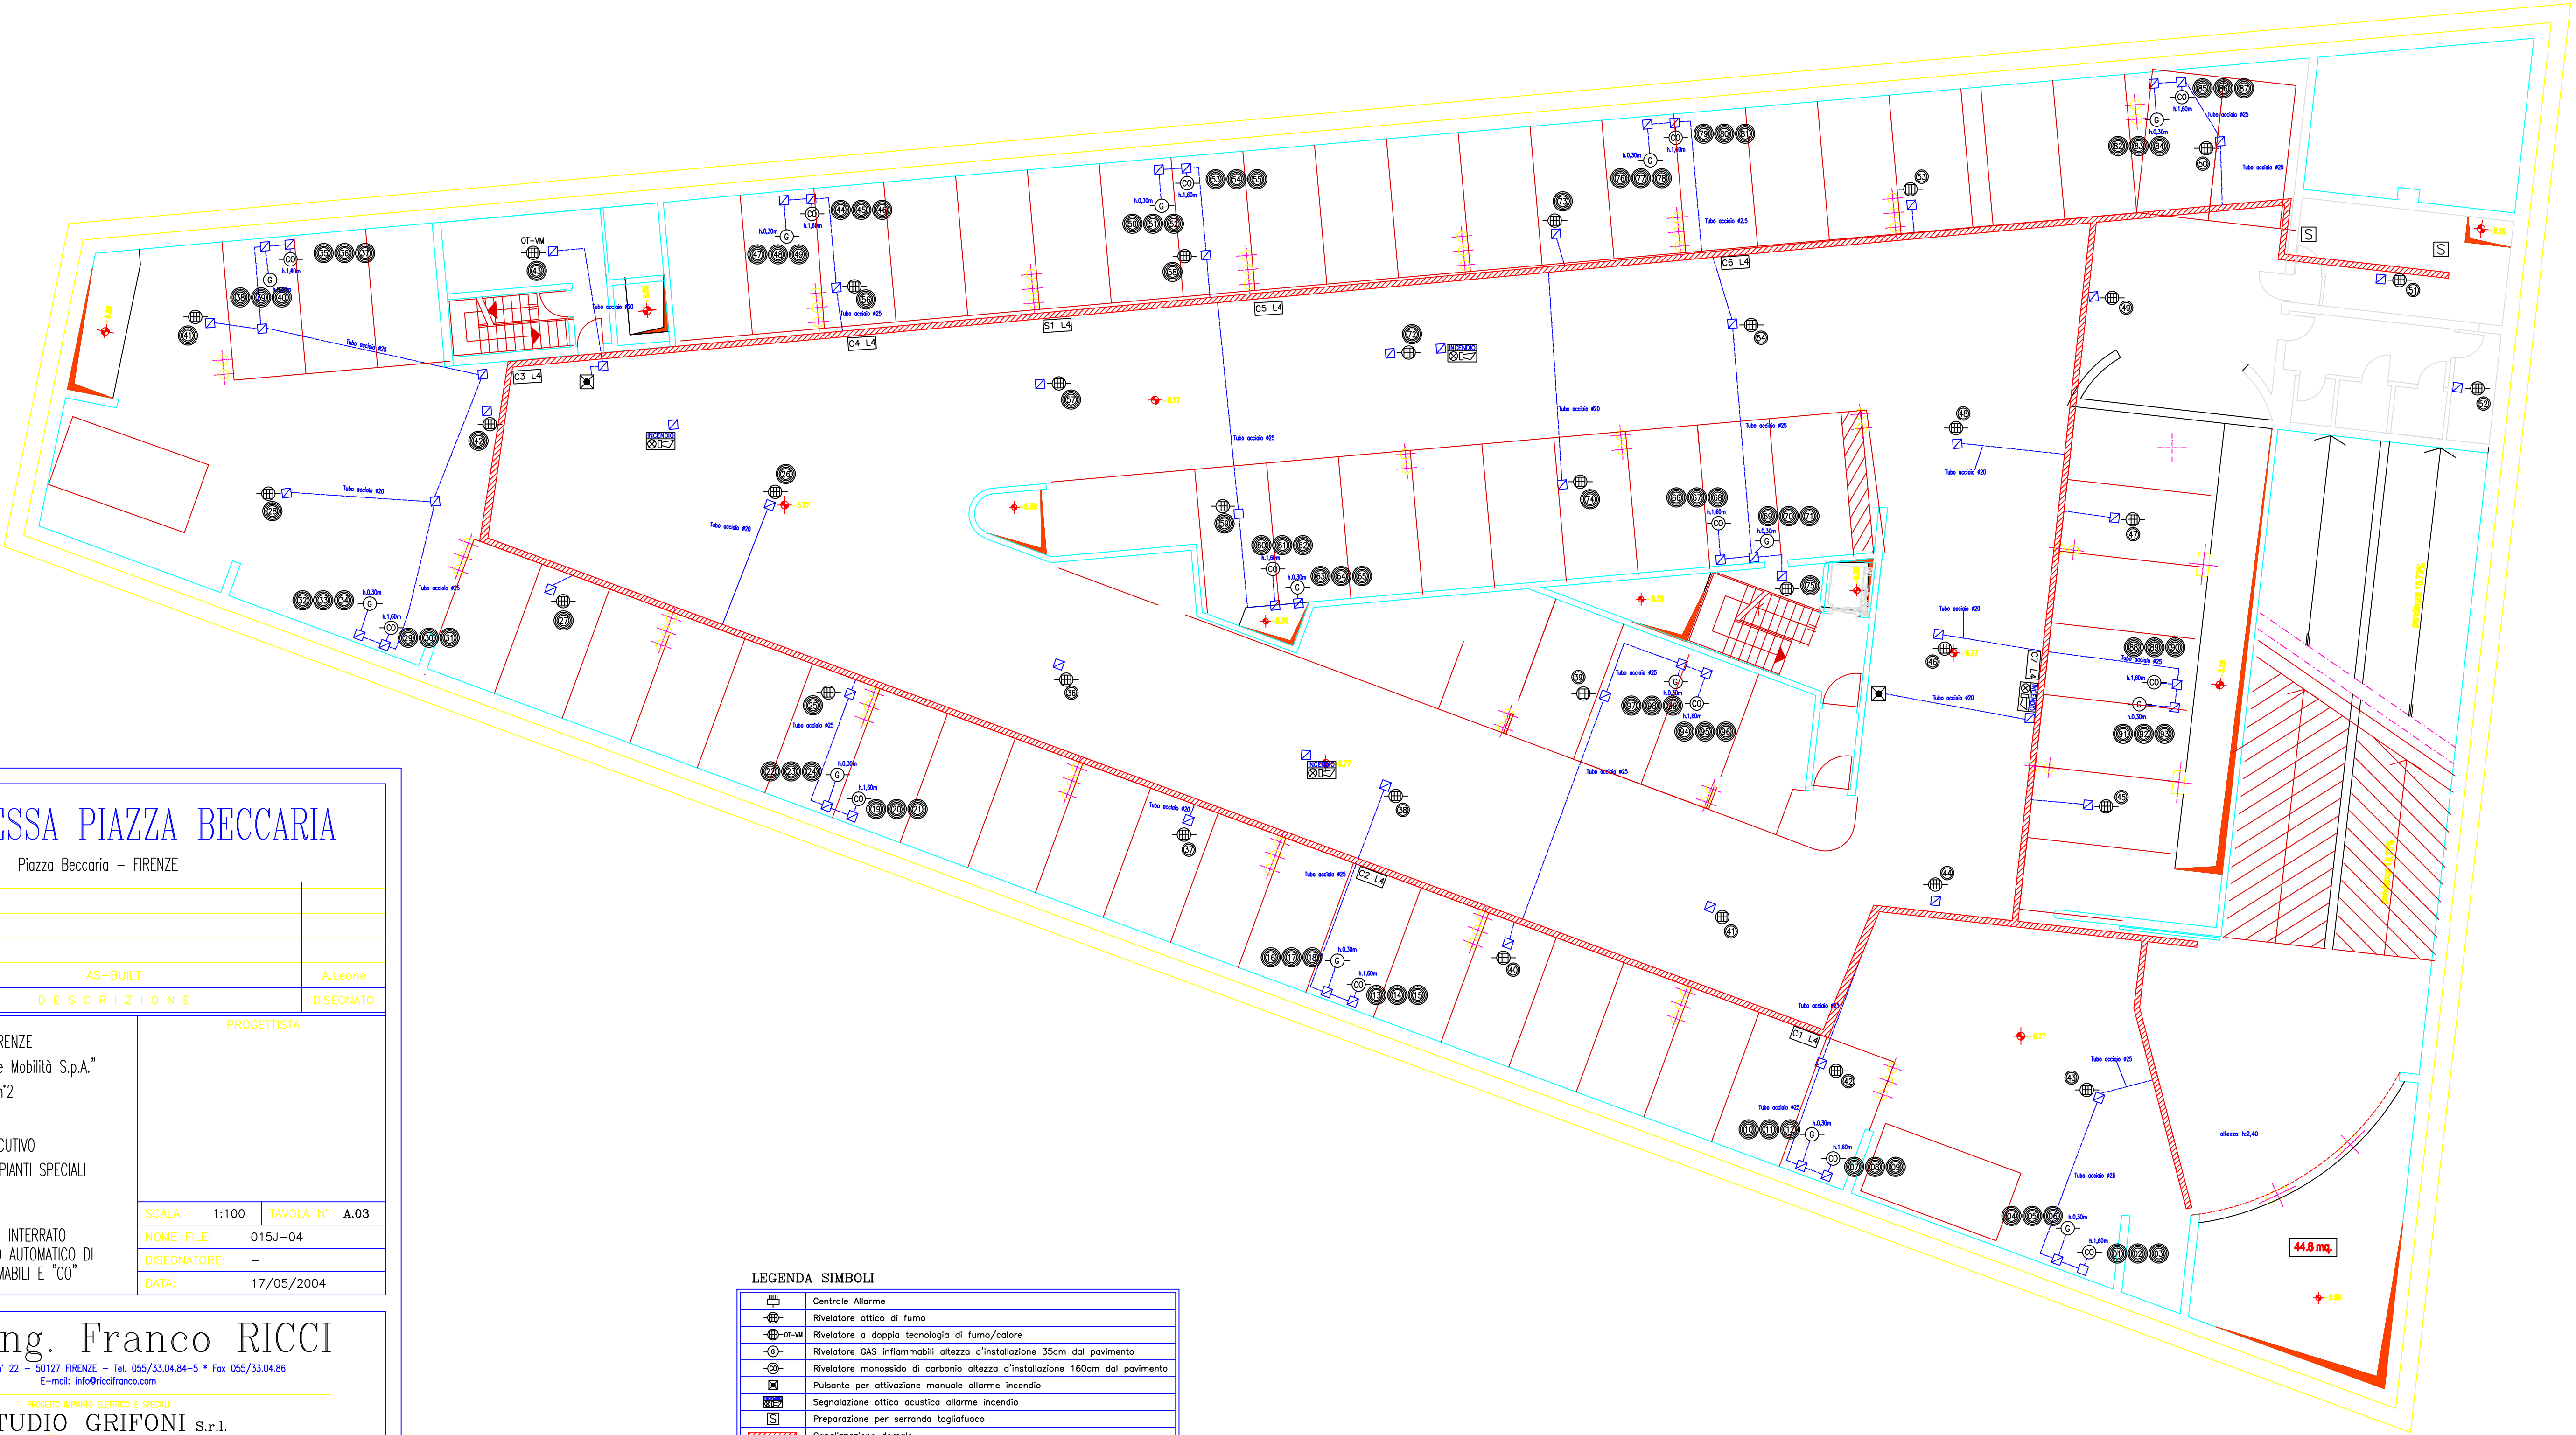

LEGENDA SIMBOLI	
	Centrale Allarme
	Rivelatore ottico di fumo
	Rivelatore a doppia tecnologia di fumo/calore
	Rivelatore GAS infiammabili altezza d'installazione 35cm dal pavimento
	Pulsante per attivazione manuale allarme incendio
	Preparazione per serranda tagliafuoco
	Canalizzazione dorsale
	Scatola di derivazione
	Percorso tubazioni derivate
	Indirizzo sensore loop 1
	Indirizzo sensore loop 2
	Indirizzo sensore loop 3
	Indirizzo sensore loop 4
	Concentratore
	Separatore