


Gli staffaggi della distribuzione sono posti ad
interosse di m 5.
(Misure espresse in metri)

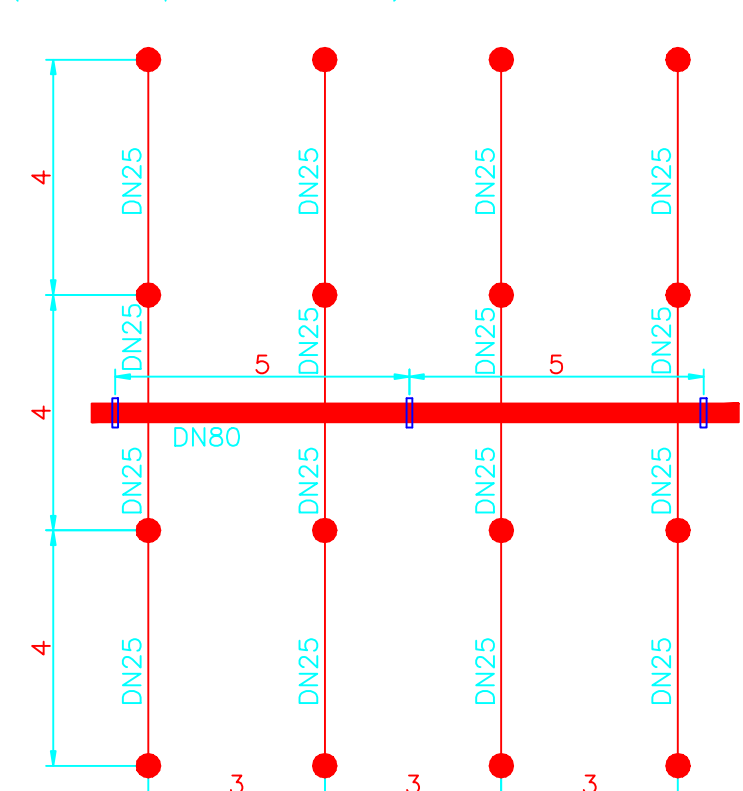

LEGENDA

- EROGATORE SPRINKLER DN15
- STAZIONE DI CONTROLLO IMPIANTO SPRINKLER
- || COLLARE DI SOSTEGNO RETE SPRINKLER

Piazza Beccaria - FIRENZE

Via Arturo Toscanini n° 22 - 50127 FIRENZE - Tel. 055/33.04.84-5 * Fax 055/33.04.86
E-mail: info@ricicorisco.com

TA INSTALLATRICE:

 ICET INDUSTRIE S.p.A.