


**BRACCINI MARIO s.n.c. di Braccini M. & Figli**

Sede Legale: Via S. Bartolo a Cintola 4b • Magazzino e ufficio: Via G. Costelli di • 50142 Firenze •  
 Telefono: 055 732055 • Fax: 055 732055 • P.IVA: 036220045 • Email: braccini@braccini.it

Comittente:	FIRENZE PARCHEGGI S.P.A. Via lo Pira 21 Firenze	Tavola	1
Objetto:	Lavori di realizzazione impianti elettrici e speciali per sistema di esazione skidata, videosorveglianza, e remotizzazione allarmi.		
Ubicazione:	Parcheggio CAREGGI CTD Via Pieraccini Firenze		
Progettista: Dott. Ing. Simone Ferroni Direttore ai Lavori: P.I. Marco Romano	Comittente: FIRENZE PARCHEGGI S.P.A.		
Impresa: Braccini Mario S.n.c. Via S. Bartolo a Cintola 4b	Disegni AS-BUILT Lavori impianti elettrici e speciali parcheggio CAREGGI CTD		
DATA: Ottobre 2011			
Il Direttore ai lavori: Firenze parcheggi S.P.A. Ufficio Tecnico P.I. Marco Romano	Impresa: Braccini Mario S.n.c.		
AS- BUILT			

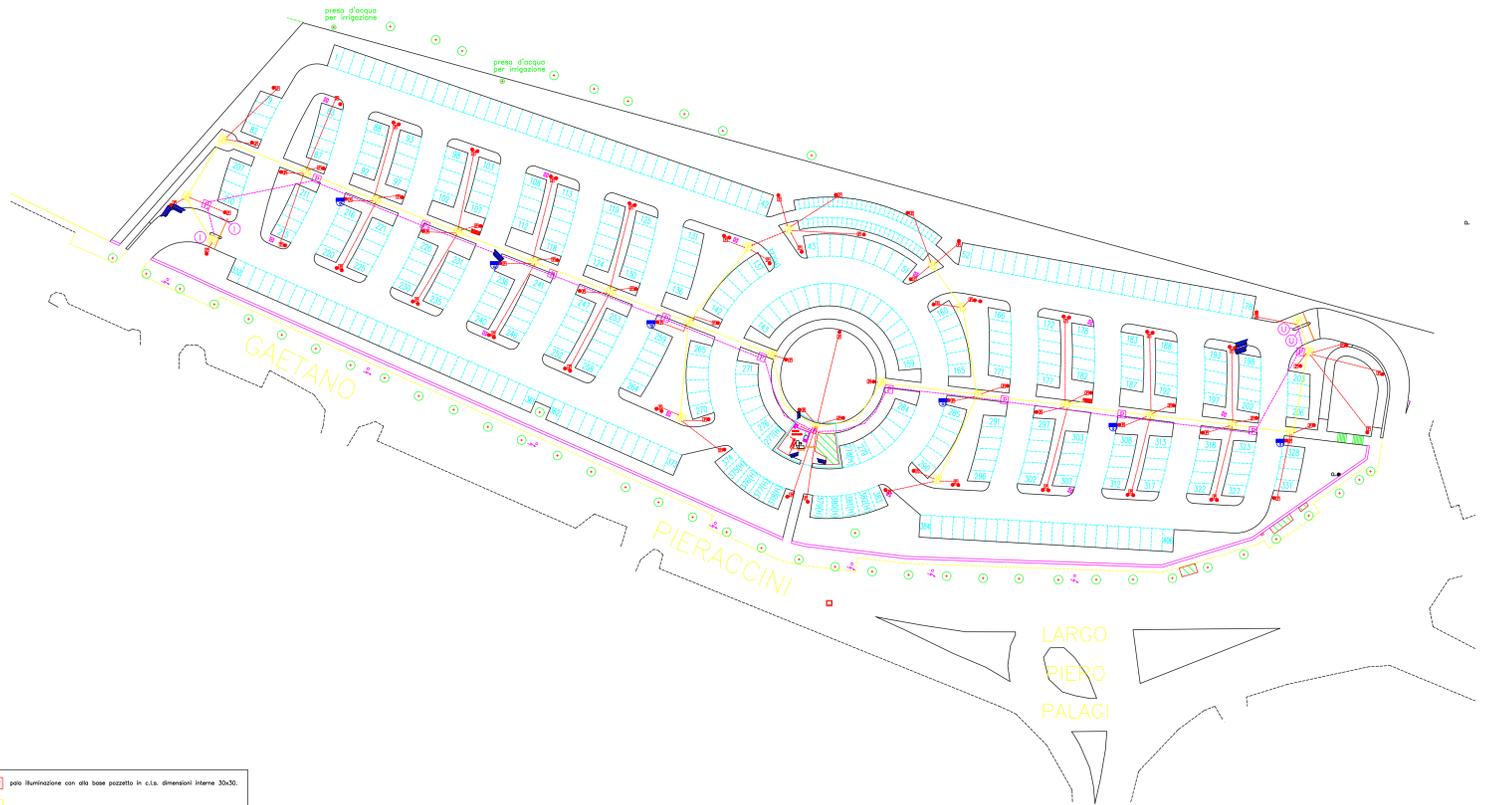

**LEGENDA SIMBOLI**

● P	PALE DI ILLUMINAZIONE CON ALLA BASE PIZZETTO IN CLS. DIMENSIONI INTERNE 30x30.
■	TELECAMERA SPEED DOME SENSORE COD SUPER HD DA 1/3" 600 LINEE TV MONTATA SU PALE DI ILLUMINAZIONE.
▲	CONSOLE DI ACQUISIZIONE E REMOTIZZAZIONE ALLARMI PARCHEGGIO "BIM" AREA AREA 24/7L 120 MONTAZZI
—	CANALE IN PVC 200 MM CON SETTO SEPARATORE PER DISTRIBUZIONE IMPIANTI ELETTRICI E DATI
○	PIANO PREDISPOSIZIONE SPINA ELETTRONOMETRICA PER COMPLESSO PORSI AUTO
○	PIANO PREDISPOSIZIONE LETTORI PEDONALI E VEI
○	PIANO DI PREDISPOSIZIONE SENSORE
■	TELECAMERA ANALOGICA COD SUPER HD DA 1/3" ALIMENTAZIONE 12V DC RISOLUZIONE 600 LINEE TV
■	ARMADIO RACK PER VIDEOSORVEGLIANZA
■	ARMADIO RACK PER CARICABATTERIE STRUTTURATO IMPIANTI DI ESAZIONE SKIDATA
■	GRUPPO DI CONTINUITA' POTENZA 6 KVA A SERVIZIO DEL QUADRO ELETTRICO SKIDATA
■	QUADRO ELETTRICO SKIDATA
○	PREDISPOSIZIONE NERO DI INGRESSO SKIDATA
○	PREDISPOSIZIONE NERO DI USCITA SKIDATA
○	PREDISPOSIZIONE PER ELETTRONOMETRI PORTONE SAGLIA PISCIO
■	POSTAZIONE DI LAVORO CASSA MANUALE COMPONETE DA N.3 PRESE SONORO 10/16 E N.3 PRESE DATI RJ45
■	MONITOR TCC PER VEDI CONTROLLO OPERATORE

● P	paie illuminazione con alla base pizzato in cls. dimensioni interne 30x30.
P	pozzetto di linea in cls. dimensioni interne 45x45 - ILLUMINAZIONE.
—	conduito singolo doppio parete per cavi elettrici diam. 50
—	conduito singolo doppio parete per cavi elettrici diam. 32
P	pozzetto di linea in cls. dimensioni interne 45x45 - DATI
—	N. 3 conguelli doppio parete per cavi dati • elettrico diam. 63
■	armadio stradale