

COMITENTE:

FIRENZE PARCHEGGI S.p.A
Via Giorgio La Pira, 21 - Firenze 50121
Tel. 055 27.26.11 - Fax 055 27.26.14 e-mail: info@firenzeparcheggi.it




COMUNE: FIRENZE
UBICAZIONE: PARCHEGGIO INTERATO PIAZZA STAZIONE E C.C.S.A.N.
TITOLO DELL'OPERA: IMPIANTI ILLUMINAZIONE ORDINARIA E DI SICUREZZA

PROPRIETA':
RIF. URBAN. E CATASTALI:
PRATICA EDILIZIA: TIPO N. DEL

PROGETTAZIONE: IMPIANTI ELETTRICI

ELABORATO REBATTO DA:

DITTA ESECUTRICE:
PADULA EDUARDO impianti tecnologici
Via Bruno Fabroni 37 59100 Pistoia

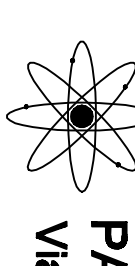

PROGETTO PRELIMINARE PROGETTO DEFINITIVO PROGETTO ESECUTIVO ASSEGNAT

RODDE INVIO: A B C D E F G H I L
NUMERO INVIO: - - - - - COMMESSA N° -

PIANTA RELATIVA A:
Pianta galleria commerciale con disposizione delle apparecchiature

N° DISEGNO
A0

ASSICURAZIONE	DATA	SCALA	1:200	FILE
01	23/04/2017	IL COMMITTENTE	IL PROGETTISTA	IL COLLABORATORE
02				
03				
04				
05				
06				
07				
08				
09				

FARETTO DA INCASSO CON LAMPADA ELETTRONICA DA 18 W

CIRCUITO NORMALE

CIRCUITO UPSNOTTURNO

CIRCUITO KIT ELETTRONICENTER

COLORE
ROSSO
COLORE
CAVANO
COLORE
VIOLA

