

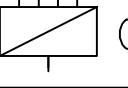

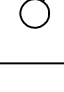
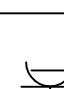

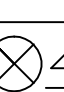


SIMBOLO	DESCRIZIONE
	Punto di consegna B.T. ENEL
 QC	Quadro elettrico Contatori
 QGP	Quadro elettrico generale parcheggio
 Q1	Quadro elettrico gestione impianti zona ingresso
 QSK	Quadro impianto skidata
 QR	Quadro regolazione luci automatico
	Interruttore unipolare da incasso
	Interruttore a tirante da incasso allarme WC disabili
	Interruttore unipolare da incasso con lampada spia di segnalazione
	Interruttore bipolare da incasso
	Variatore intensità luminosa
	Plafoniera con armatura in acciaio e ottica per videoterminali cablata e rifasata completa di n. 2 tubi fluorescenti 58W
	Plafoniera IP44 completa di lampada fluorescente compatta 2x11W
	Plafoniera del tipo Disano Globo completa di lampada ad incandescenza max 100W
	Proiettore da esterno IP65 completo di lampada alogena 250W
	Plafoniera autonoma per illuminazione di emergenza con corpo in materiale autoestinguente stagna IP 65 autonomia 1 ora con batterie al Nickel-Cadmio ricaricabili completa di tubo fluorescente 11W
	Presa da incasso 2P+T 10A
	Presa Shuko 2P+T 10/16A
	Quadretto impianto TVCC costituito da n.1 int. aut. magn. diff. generale 2x25A Id=30mA con n.6 prese Unel schuko 2P+T 10/16A e n.4 prese bipasso 2P+T 10/16A
	Presa telefonica
	Punto di utilizzo generico per trasmissione dati
	Avvisatore ottico-acustico allarme WC disabili
<div><div><div><div><div>TECNOENGINEERING S.R.L.</div><div>SERVIZI E PRESTAZIONI TECNICHE - P.I. 04499500488</div><div>Via A. da Settignano, 22 - 50135 FIRENZE Tel. 055-606289 055-600495 Fax 055-619635 E-mail: studio@tecnoengineering.com - http://www.tecnoengineering.com</div></div></div></div><div><div>FOGLIO</div><div>1/2</div><div>FILE</div><div>L1</div></div></div>	

SIMBOLO	DESCRIZIONE
	Unità esterna di condizionamento 220V
	Unità interna di condizionamento derivata da presa schuko 2P+T 10/16A con int. bipolare
	Posto citofonico interno
	Quadretto per impianto citofonico costituito da n.1 int. aut. magn. 2x6A e n.1 alimentatore citofonico
	Interruttore crepuscolare da esterno IP55
	Pulsante di reset allarme WC disabili
	Lettore di badge
	Monitor per impianto TVCC
	Scaldabagno elettrico 220V
	Cassa automatica 1 220V
	Cassa automatica 2 220V
	Allacciamento elettrico sbarra uscita 220V
	Allacciamento elettrico colonnina ticket uscita 220V
	Cancello elettrico 220V
	Indicazione di impianto realizzato con canalette in PVC a battiscopa
	Dispersore di terra puntazza a croce acciaio zincato h=2mt entro pozzetto ispezionabile
<div><div><div><div><div><div>TECNOENGINEERING S.R.L.</div><div>SERVIZI E PRESTAZIONI TECNICHE - P.I. 04499500488</div><div>Via A. da Settignano, 22 - 50135 FIRENZE Tel. 055-606289 055-600495 Fax 055-619635 E-mail: studio@tecnoengineering.com - http://www.tecnoengineering.com</div></div></div></div><div><div>FOGLIO</div><div>2/2</div><div>FILE</div><div>L1</div></div></div></div>	