



IMPIANTO DI SMALTIMENTO ACQUE REFLUE
IMPIANTO DI ADDUZIONE IDRICA

Schema degli scarichi (As-Built)

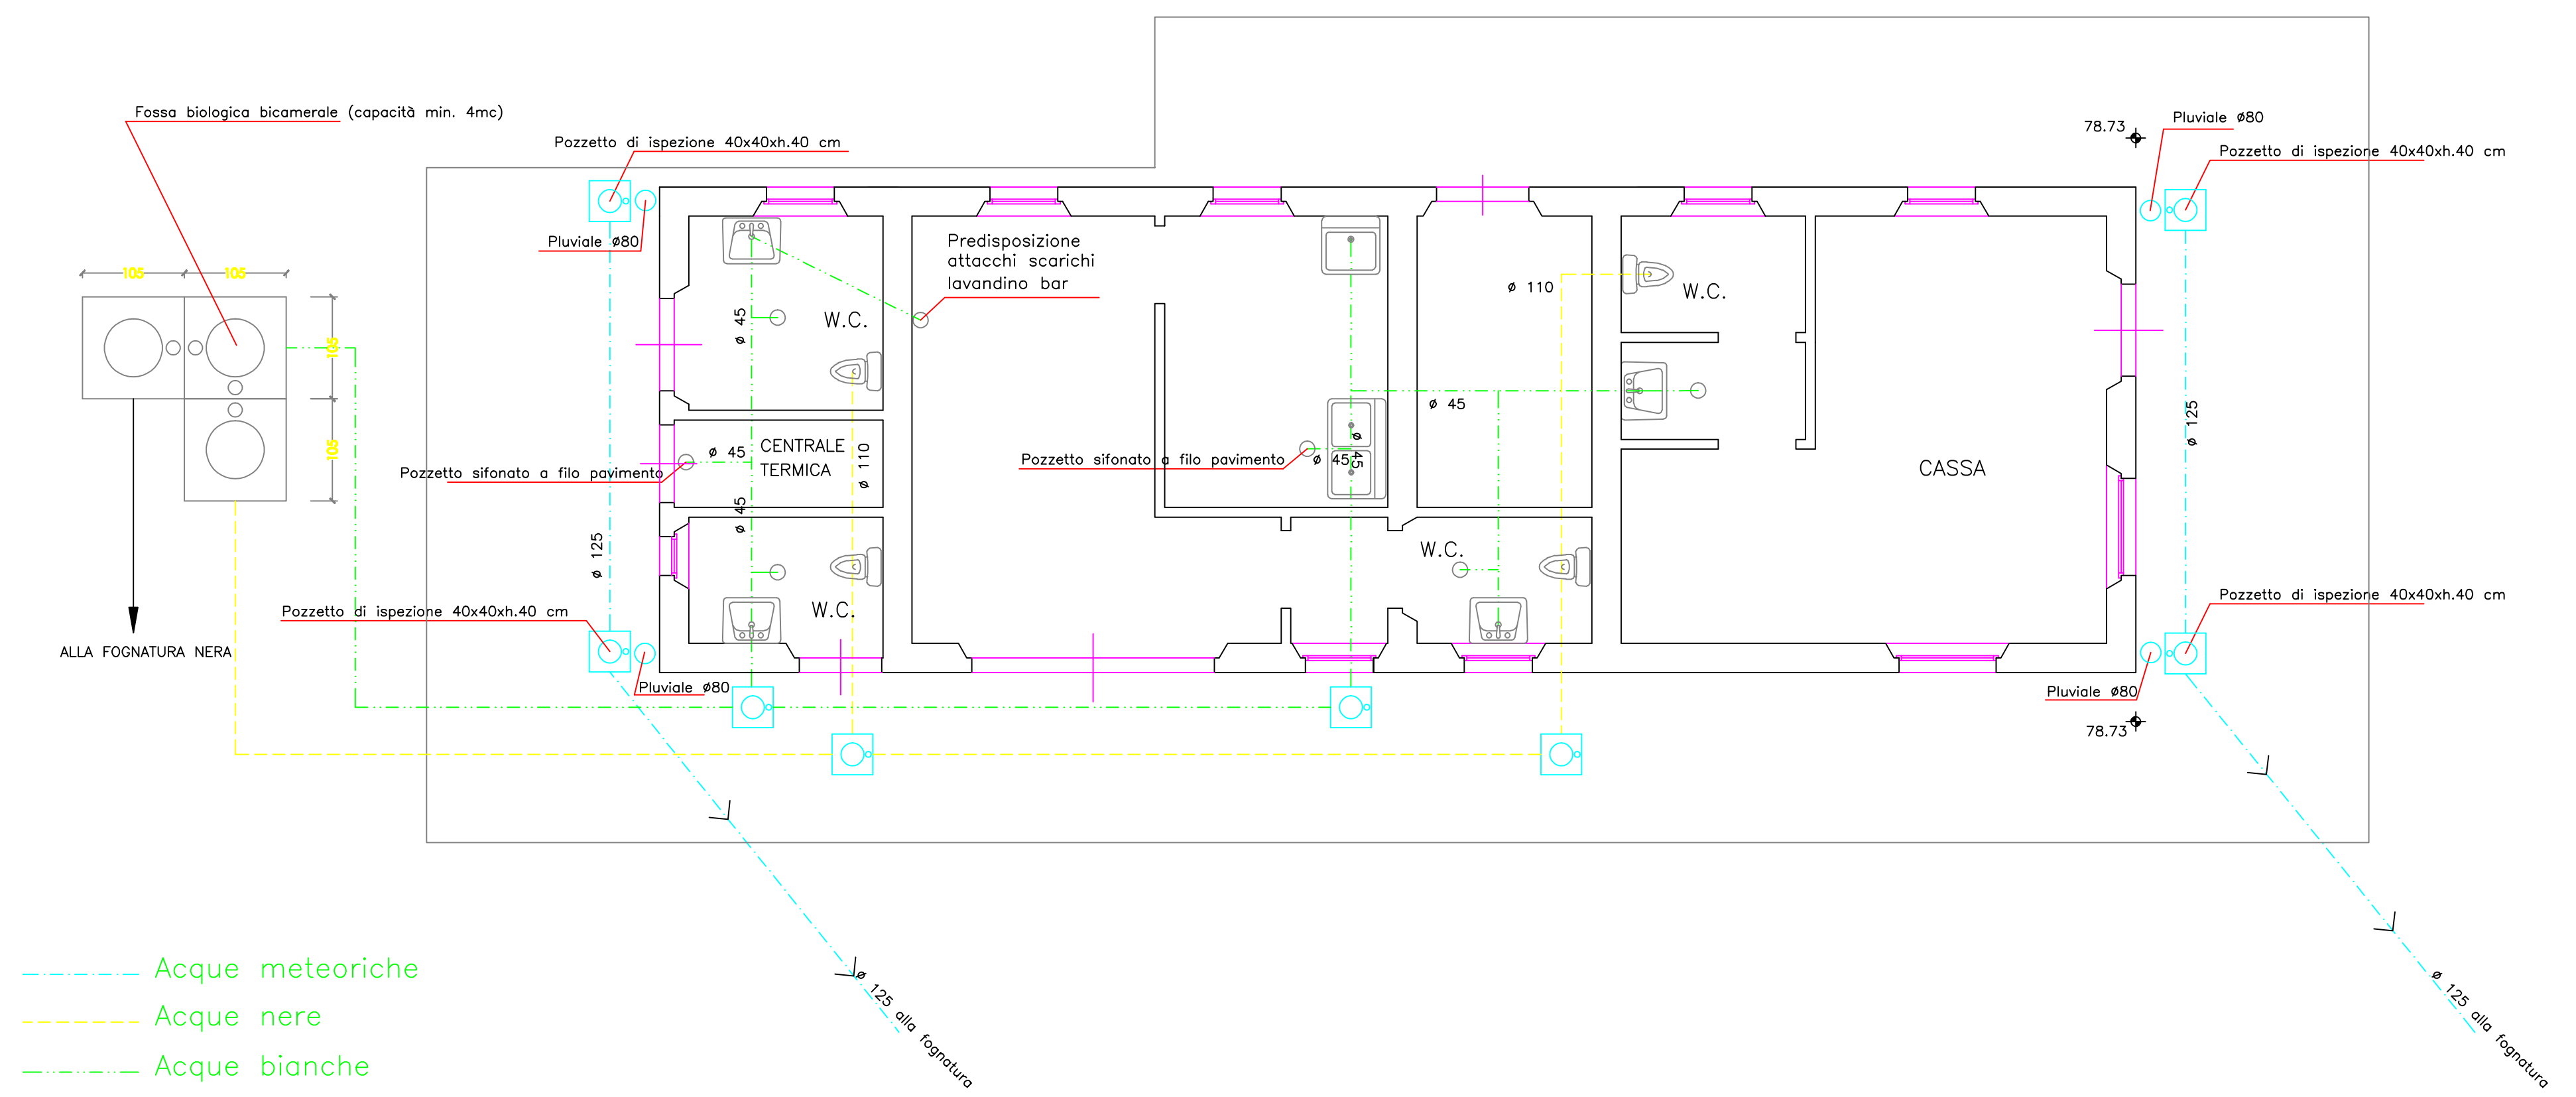

Schema rete idrica (As-Built)

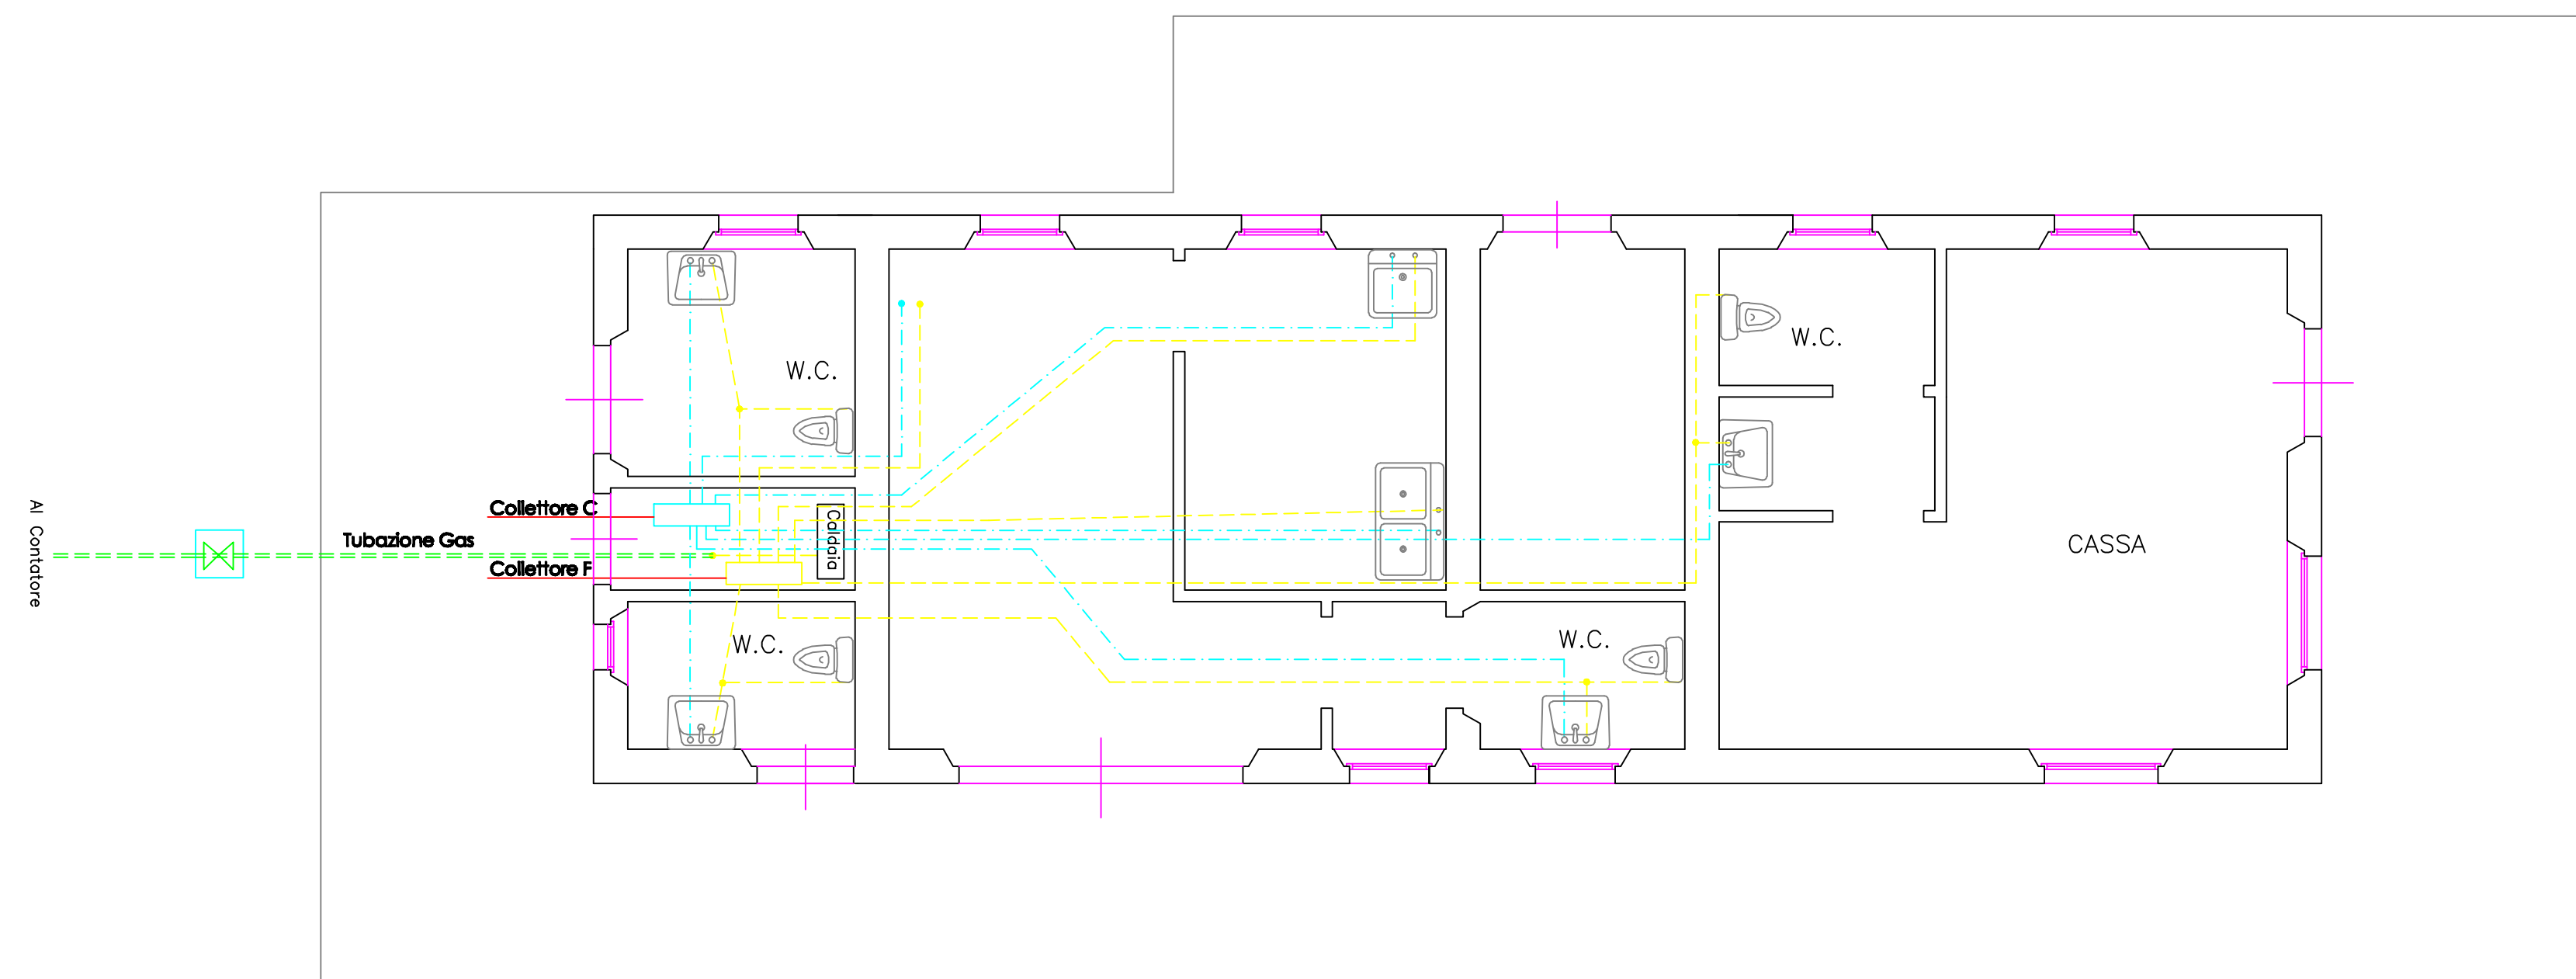

- Tubazione acqua calda in polipropilene saldato Ø20
 ----- Tubazione acqua fredda in polipropilene saldato Ø20
 ===== Tubazione di adduzione acqua fredda dal contatore
 in polietilene PN16 Ø1" L=80m