

FIRENZE FIRENZE PARCHEGGI S.p.A.
Via G. Le Pera, 21
50121 - FIRENZE

PARCHEGGIO PUBBLICO
VIALE PIERACCINI
PIANTA PIANO TERRENO

DATA: MARZO 2004
SCALA: 1:200
FOGLIO: 1

AS BUILT

IMPIANTO ANTINCENDIO




NOTE GENERALI

Il presente progetto, fatto riferimento a tubazioni in acciaio zincato conformi UNI EN10217, fa riferimento a tubazioni in acciaio zincato. Per particolari interessati potranno essere utilizzate anche tubazioni in polietilene ad alta densità (HDPE) per pressione superiore fino a 16 MPa (categorizzazione PN 16) conformi UNI 7510, nei diametri esposti di seguito indicati.

Tubazione in acciaio	1"	1 1/4"	1 1/2"	2"	2 1/2"	3"	4"	5"	6"
Tubazione in acciaio	DN25	DN40	DN50	DN65	DN80	DN90	DN100	DN110	DN125
Tubazione in polietilene	DN25	DN40	DN50	DN63	DN75	DN90	DN110	DN140	DN160

Lunghe le note dovranno essere in posizione di interconnessione che consentano di seguire agevolmente ogni parte dell'impianto, con la verifica particolare e modulazione costante di parte fuori servizio. Nella presente in ogni caso saranno previste nelle eventuali annotazioni in partenza dallo stesso impianto, nei limiti di ogni 5 punti di presa.

Tutti i tubi saranno bloccati in posizione di apertura da cordoni o chiodi con sigillo metallico.

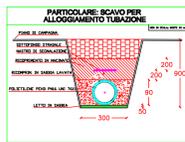

SCALA DI PLOTTAGGIO 5:1

COLORE FILE	TRATTO	COLORE STAMPA
ROSSO	0.15	ROSSO
GIALLO	0.25	NERO
VERDE	0.25	VERDE
CYANO	0.10	NERO
BLU	0.10	BLU
MAGENTA	0.25	MAGENTA
NERO/BIANCO	0.30	NERO
GRIGIO B	0.25	NERO
COLORE 30	0.25	NERO
COLORE 40	0.10	NERO
COLORE 94	0.10	COLORE 94

LEGENDA

- ERANTE A MANETE CON TUBAZIONE FLESSIBILE
- ERANTE SOTTOTUBICOLO
- ATTACCO PER AUTOPOMPA V.V.F.
- MANO
- ESTINTORE PORTATILE
- ESTINTORE CARRELLATO

SEGNALETICA VERTICALE

- CARTELLO SEGNALETICO PER ATTACCO V.V.F. AD IRIANTE SOTTOTUBICOLO
- CARTELLO SEGNALETICO PER ATTACCO MANIATA AUTOPOMPA
- CARTELLO SEGNALETICO PER INTERCETTAZIONE GAS METANO
- CARTELLO SEGNALETICO PER ESTINTORE

