

COMUNE DI FIRENZE  
PARCHEGGIO SOTTERRANEO  
DI PIAZZA Ghiberti

FIRENZE PARCHEGGI S.p.A.-Via Giorgio La Pira n.21 - 50121 Firenze

PROGETTO ARCHITETTONICO:

Prof. Arch. ADOLFO NATALINI  
Dot. Arch. FABRIZIO NATALINI  
NATALINI ARCHITETTI  
via dei Salvatino n.10 - 50137 Firenze  
tel. 055-600400 fax. 055-600926  
e-mail: natalini.architetti@ia.it

PROGETTO STRUTTURALE:

Dot. Ing. DANIELE STORAI  
Dot. Ing. JACOPO CRAMANELLI

PROGETTO IMPIANTI TECNOLOGICI:

Dot. Ing. ALFREDO LUCIA  
Dot. Ing. LUIGI MICHELOZZI  
P. I. MAURO MARTINI

DIREZIONE DEI LAVORI:

Dot. Ing. SERGIO FITTIPALDI

COORDINATORE DELLA SICUREZZA

IN FASE DI PROGETTAZIONE E DI ESECUZIONE:






















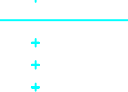













Dot. Ing. MASSIMO VIVOLI


As-Built Marzo 2005

E11 IMPIANTI ELETTRICI E SPECIALI  
IMPIANTI SPECIALI LIVELLO PIAZZA


SCALA 1:100

 <b>SAEET</b> <sup>®</sup> SpA Impianti Elettrici Meccanici	Via R. Barduzzi, 45 50127 Firenze tel. 055/4478.01 fax 055/4478.02 Internet: <a href="http://www.saeet.it">www.saeet.it</a> e-mail: <a href="mailto:info@saeet.it">info@saeet.it</a>	Commessa	040202	Titolo	
		File			
		Data	MARZO 2005		
		Disegnato	S.Z.	Controllato	D.D.

Condutture		x,y a-b/c (SIMBOLO GRAFICO)	x,y= numero di circuito a= codice componente b= tipo di componente c= tipo di posa
Simboli	Codice	Descrizione	Tipo di componente
	M	Tubo in acciaio zincato tipo Tox CEI 23-25	1- Dimensioni: 130x105x67mm
	CAV	Cavo FG10-OM1 RF-31/22	
	MZ	Condotte chiuse in acciaio zincato CEI 23-31	
	MZ	Condotte chiuse in acciaio zincato pastate verticalmente in salita	Tipo di posa
	M	Tubo in acciaio zincato pastato verticalmente in salita	
	M	Cassetto di derivazione metallica	
			
			
			
Riv. Incendio		x,y a-b/c (SIMBOLO GRAFICO)	x,y= numero di circuito a= codice componente b= tipo di componente c= tipo di posa
Simboli	Codice	Descrizione	Tipo di componente
		Centrale rivelazione incendio	Tipo di posa
		Rilevatore ottico di fumo	
		Pannello di segnalazione ottico-acustica allarme	
		Elettromagnete + contatto magnetico porta tagliafuoco (compreso nella fornitura del portone)	VP - A vista a parete VS - A vista a soffitto
		Elettromagnete porta tagliafuoco (compreso nella fornitura della porta)	
		Centralina autonoma gestione porte tagliafuoco	
		Pulsante di allarme antincendio manuale	
		Sirena antincendio	
		Rilevatore di fumo termovelocimetrico	
Riv. CO e Gas		x,y a-b/c (SIMBOLO GRAFICO)	x,y= numero di circuito a= codice componente b= tipo di componente c= tipo di posa
Simboli	Codice	Descrizione	Tipo di componente
		Centrale di rivelazione di vapori di Gas infiammabili e CO	Tipo di posa
		Rilevatore di Gas Co (installato a h=1,50mt dal pavimento finito)	
		Rilevatore vapori di Gas infiammabili (inst. a 30 cm dal pavimento finito)	
			VP - A vista a parete VS - A vista a soffitto
			
Impianti speciali		x,y a-b/c (SIMBOLO GRAFICO)	x,y= numero di circuito a= codice componente b= tipo di componente c= tipo di posa
Simboli	Codice	Descrizione	Tipo di componente
		N°4 Monitori a colori controllo TVCC	Tipo di posa
		Telecamera CCD (Stato solido) 1/2" T13C	
		Diffusore Acustico tipo RCF o similare P=10W	
		Predisposizione per spira pasta sottopavimento	VP - A vista a parete VS - A vista a soffitto
			

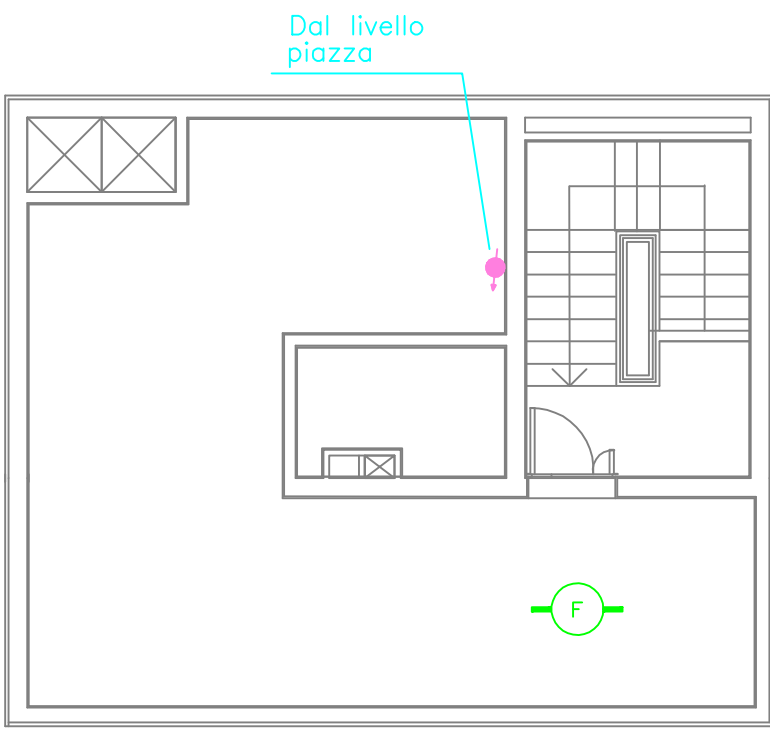


P1

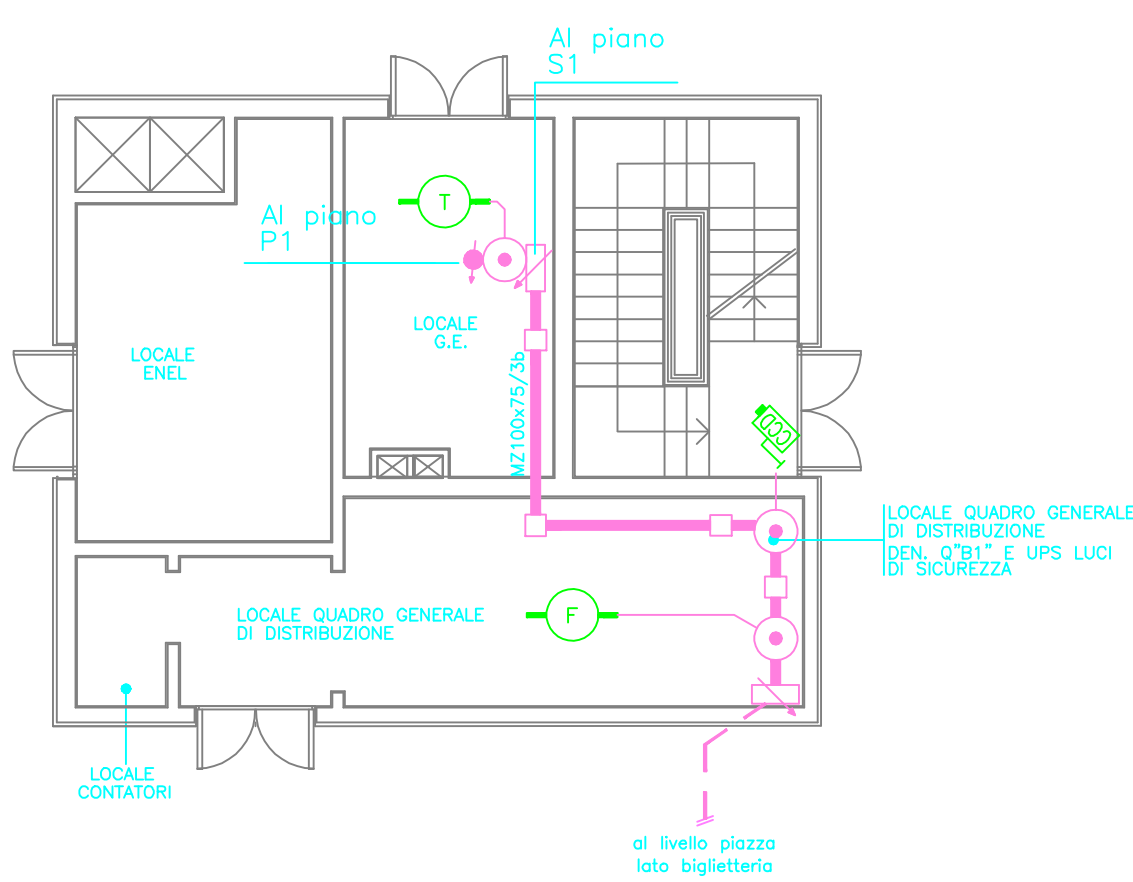


PT

LIVELLO PIAZZA  
LATO CABINA ENEL

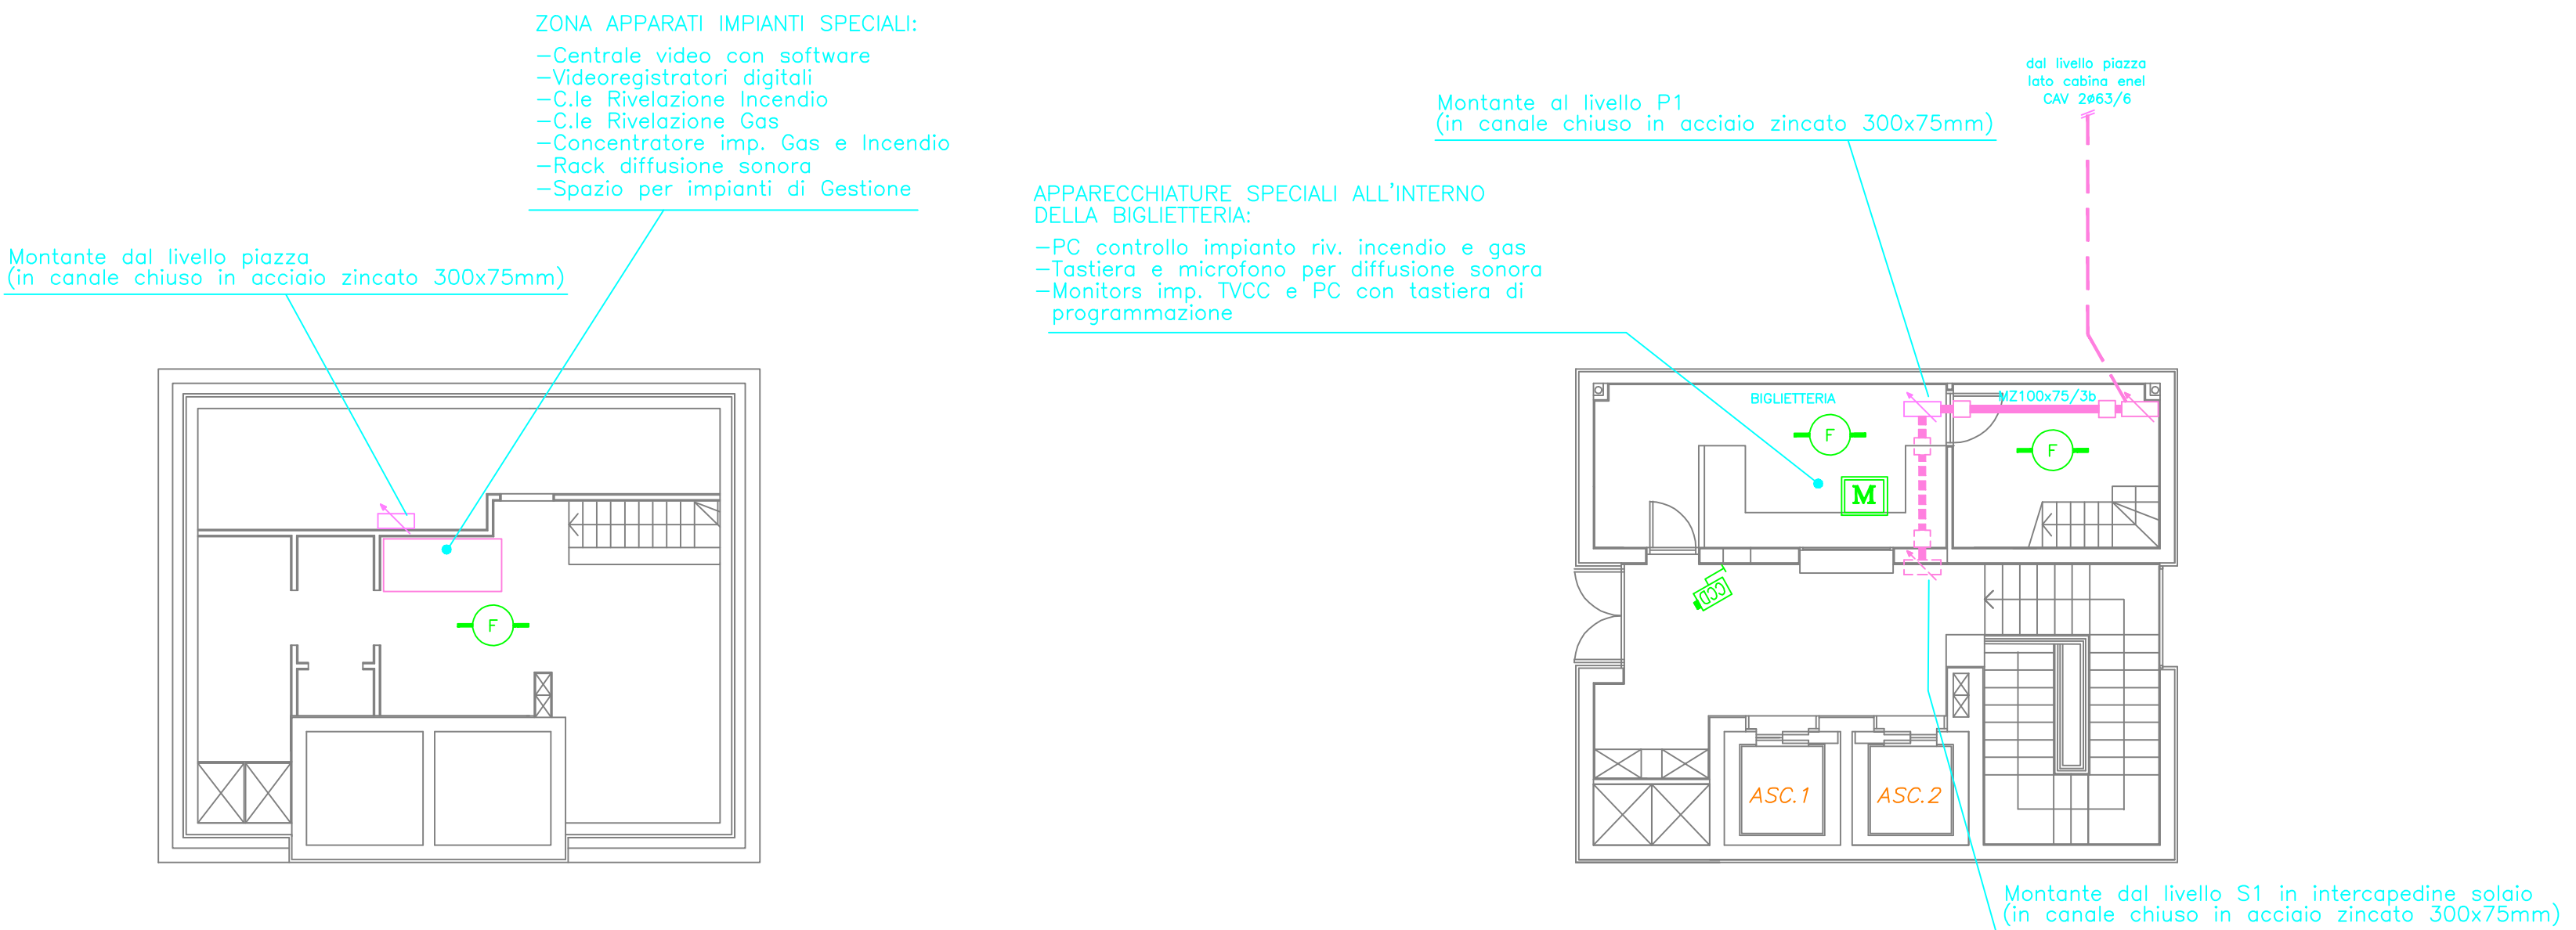

P1

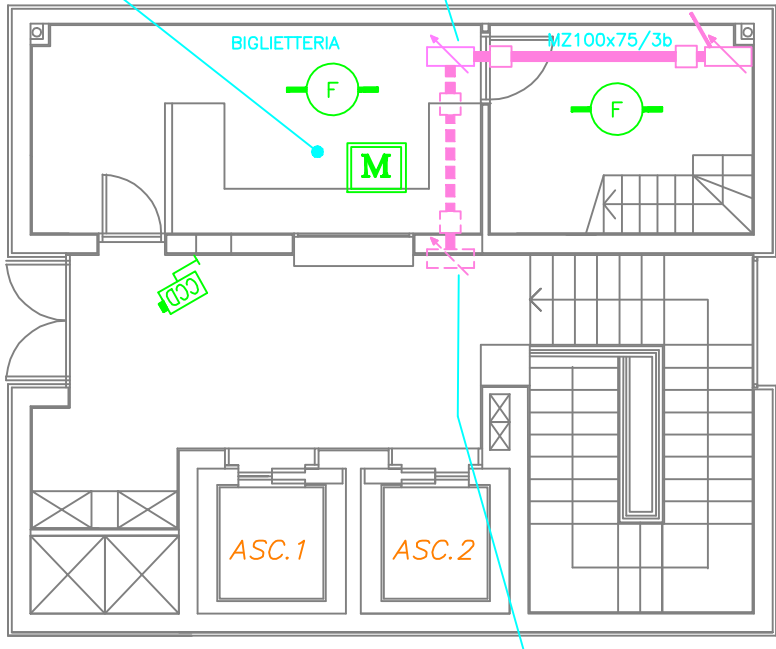

PT

LIVELLO PIAZZA  
LATO BIGLIETTERIA