

PROGETTO ARCHITETTICO:
Prof. Arch. ADOLFO NATALINI
Dott. Arch. FABRIZIO NATALINI
NATALINI ARCHITETTI
via del Salvatore n. 10 - 50137 Firenze
tel. 055-400400 fax 055-400926
e-mail: natalini.architetti@tin.it

PROGETTO STRUTTURALE:
Dott. Ing. DANIELE STORAI
Dott. Ing. JACOPO CERAMELLI

PROGETTO IMPIANTI TECNOLOGICI:
Dott. Ing. ALFREDO LUCIA
Dott. Ing. LUIGI MICHELLOZZI
P. I. MAURO MARTINI

DIREZIONE DEI LAVORI:
Dott. Ing. SORGIO FITTIPALDI

**COORDINATORE DELLA SICUREZZA
IN FASE DI PROGETTAZIONE E DI
ESECUZIONE:**
Dott. Ing. MASSIMO VIVOLI

A.C. - Built Marzo 2005

As-Built Marzo2005

M1 IMPIANTO DI VENTILAZIONE
Piano Primo Interrato

1:100

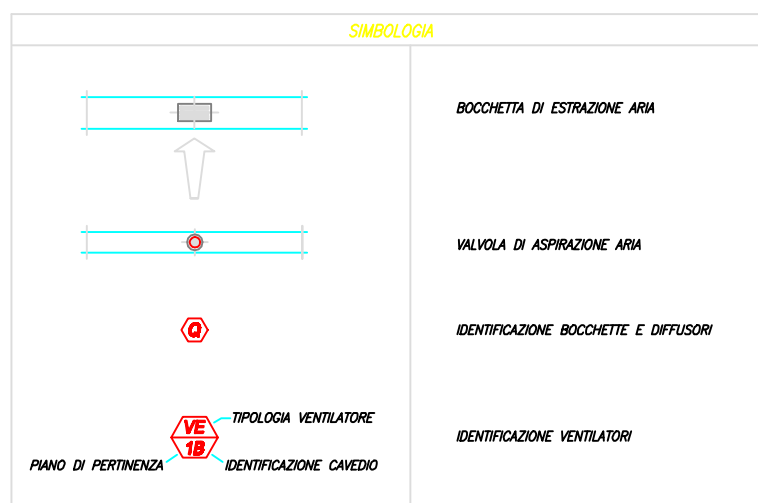



NOTA:

