


Pos.	Sigla	Descrizione	Tipo Protezione	Taglia
0	C11 C-0	Sez. generale	INS63	A 63
1	C11 C-1	1/3 Luce corsia	C60N+Vigi AC	A 16
2	C11 C-2	1/3 Luce corsia	C60N+Vigi AC	A 16
3	C11 C-3	1/3 Luce corsia	C60N+Vigi AC	A 16
4	C11 C-4	1/3 Luce stallo	C60N+Vigi AC	A 16
5	C11 C-7	1/3 Luce stallo	C60N+Vigi AC	A 16
6	C11 C-10	1/3 Luce stallo	C60N+Vigi AC	A 16
7	C11 C-13	Prese di servizio	C60H+Vigi AC	A 16
8	C11 C-14	Prese di servizio	C60H+Vigi AC	A 16
9	C11 C-15	Alim. telecamere	C60N+Vigi AC	A 10
10	C11 C-16	Alim. telecamere	C60N+Vigi AC	A 10
11	C11 C-17	Riserva	C60N+Vigi AC	A 10
12	C11 C-18	Riserva	C60N+Vigi AC	A 16
13	C11 C-13	Aux	C60N+Vigi AC	A 10

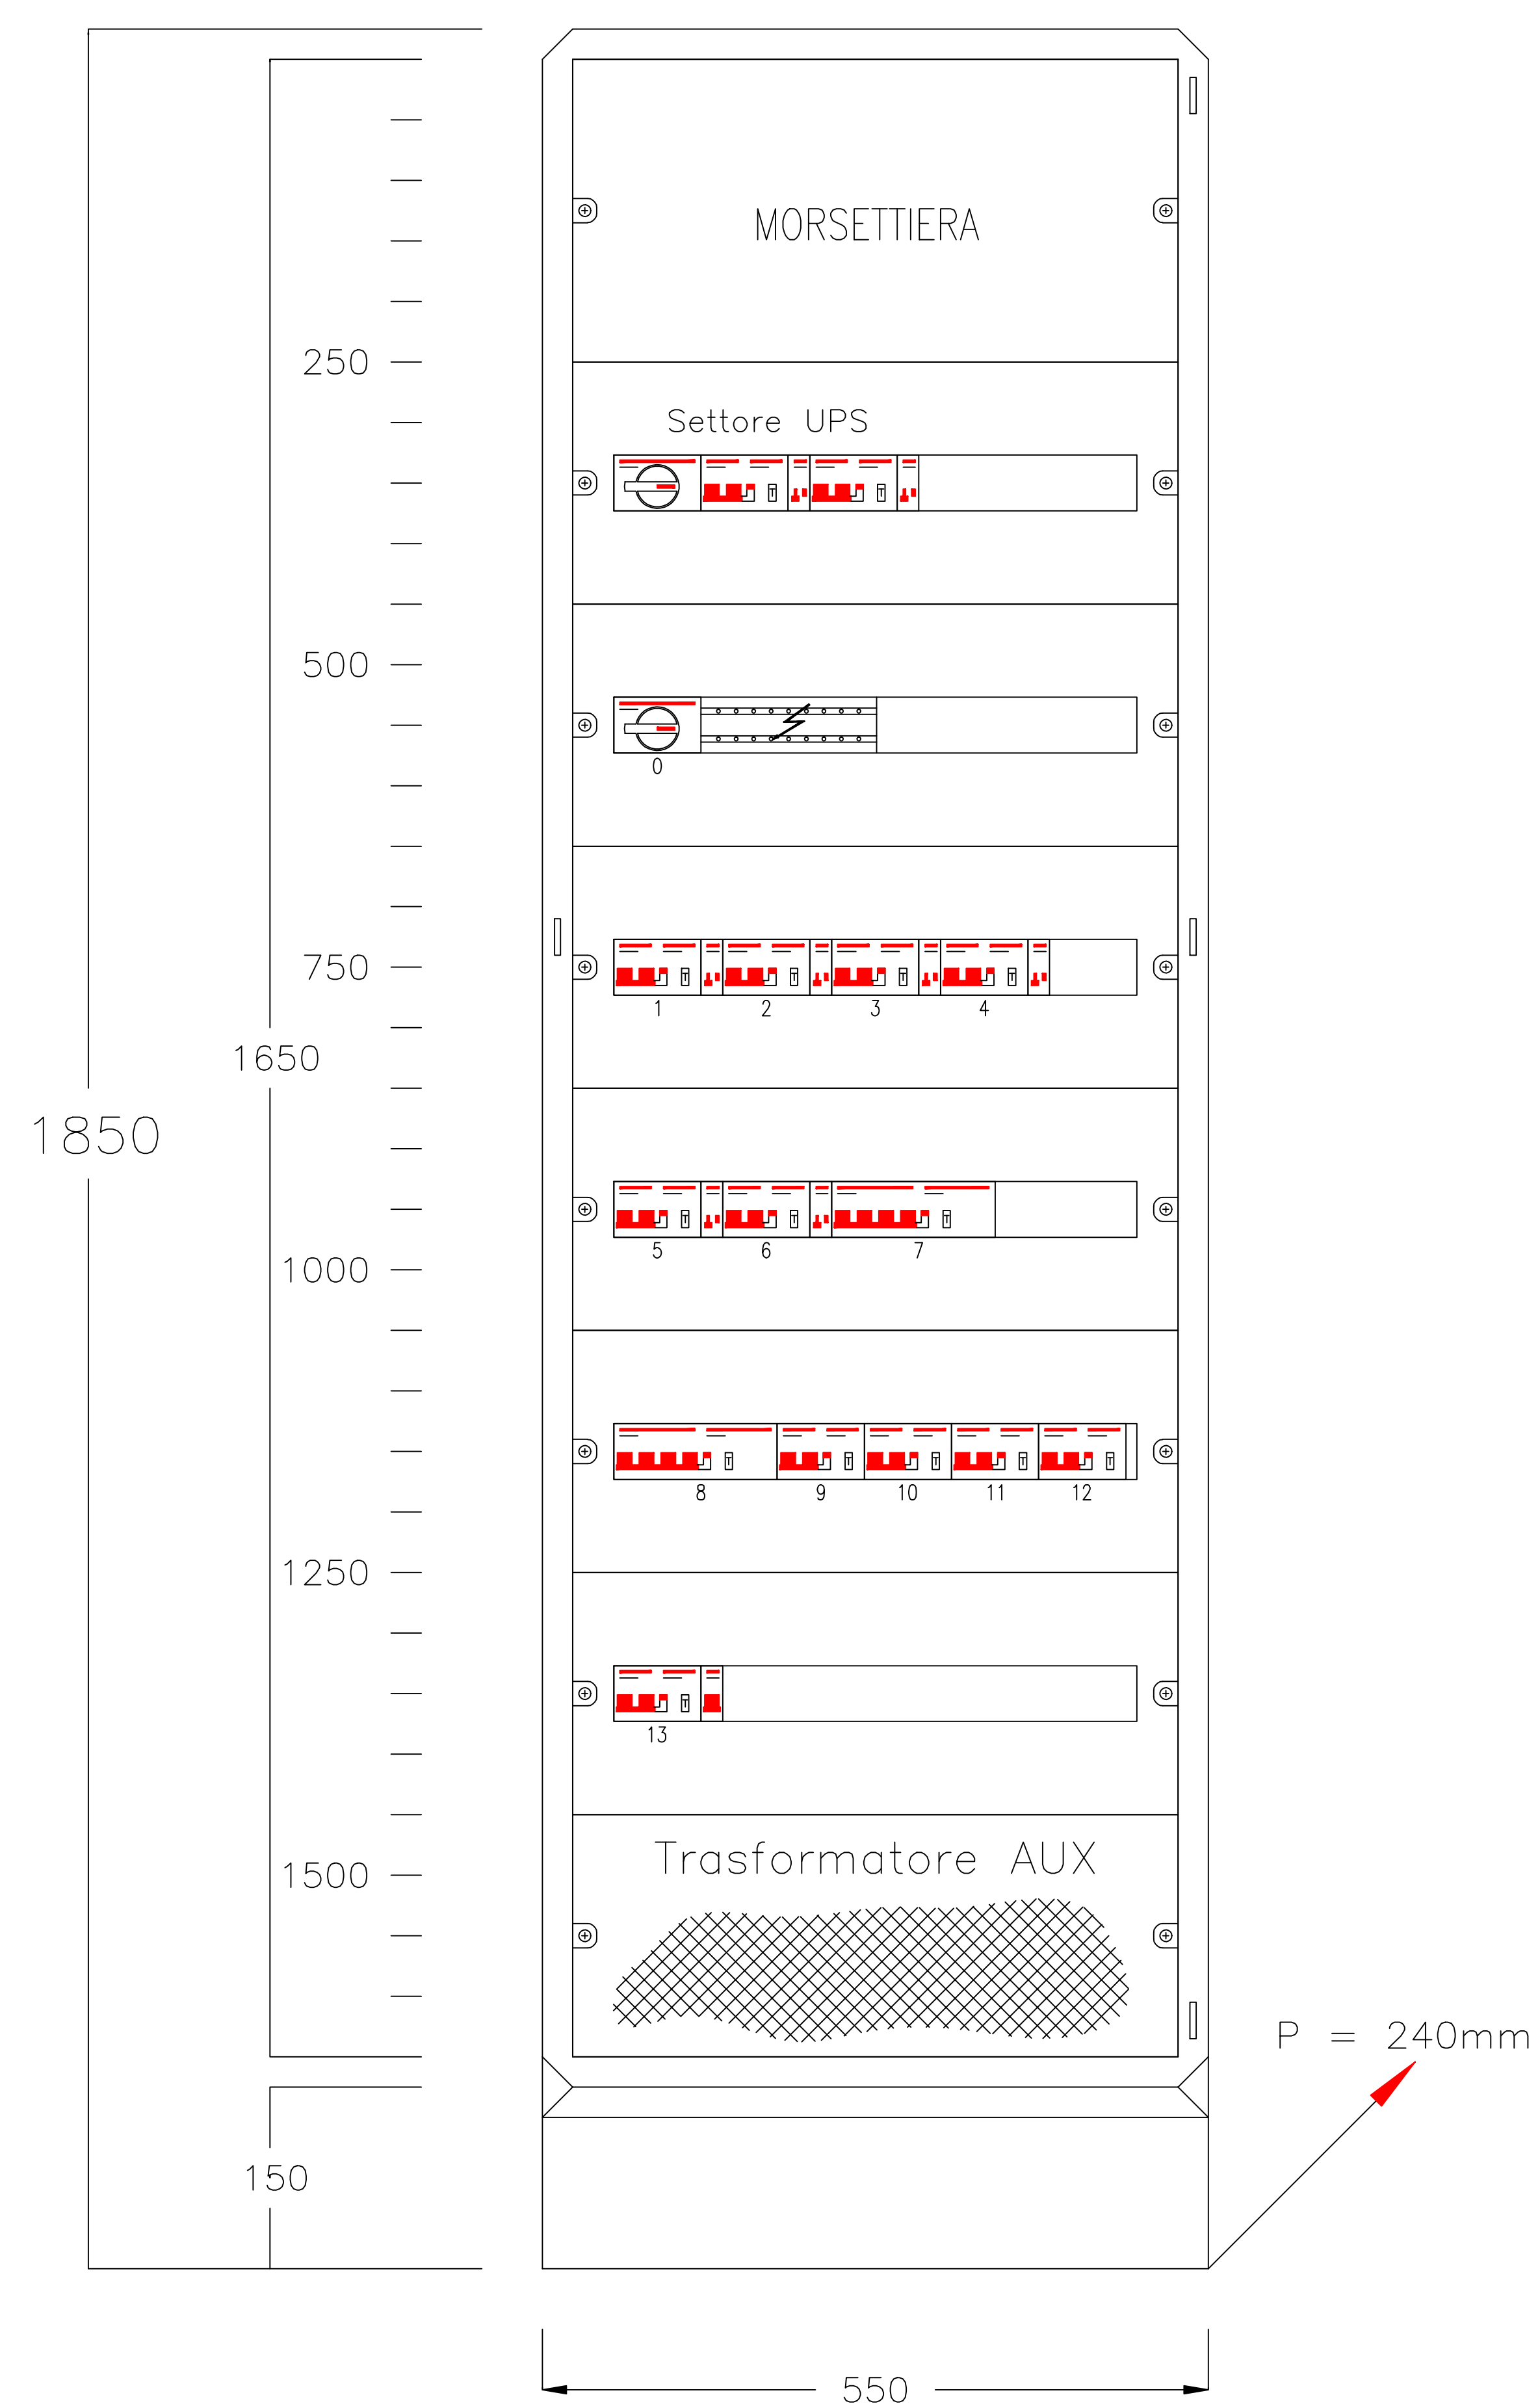

						COMMITTENTE	OGGETTO	FILE
						Firenze Parcheggi spa	Quadro QC11 – 2° interrato Schema fronte quadro	DISSEGNO
2	MARZO 2005	AS-BUILT						E3
1	26.06.2003	EMISSIONE						
REV	DATA	DESCRIZIONE	DISEGNATO	CONTROLLATO			NOTA	FOGLIO
								10
								11