


Pos.	Sigla	Descrizione	Tipo Protezione	Taglia
0	SG	Sez. generale	INS63	A 63
1	C1.1	1/3 Luce corsia	C60N+Vigi AC	A 16
2	C1.2	1/3 Luce corsia	C60N+Vigi AC	A 16
3	C1.3	1/3 Luce corsia	C60N+Vigi AC	A 16
4	C1.4	1/3 Luce stallo	C60N+Vigi AC	A 16
5	C1.5	1/3 Luce stallo	C60N+Vigi AC	A 16
6	C1.6	1/3 Luce stallo	C60N+Vigi AC	A 16
7	C1.7	Prese di servizio	C60H+Vigi AC	A 16
8	C1.8	Prese di servizio	C60H+Vigi AC	A 16
9	C1.9	Alim. telecamere	C60N+Vigi AC	A 10
10	C1.10	Autoalimentate SA	C60N+Vigi AC	A 10
11	C1.11	Riserva	C60N+Vigi AC	A 10
12	C1.12	Riserva	C60N+Vigi AC	A 16
13	C1.13	Aux	C60N+Vigi AC	A 10

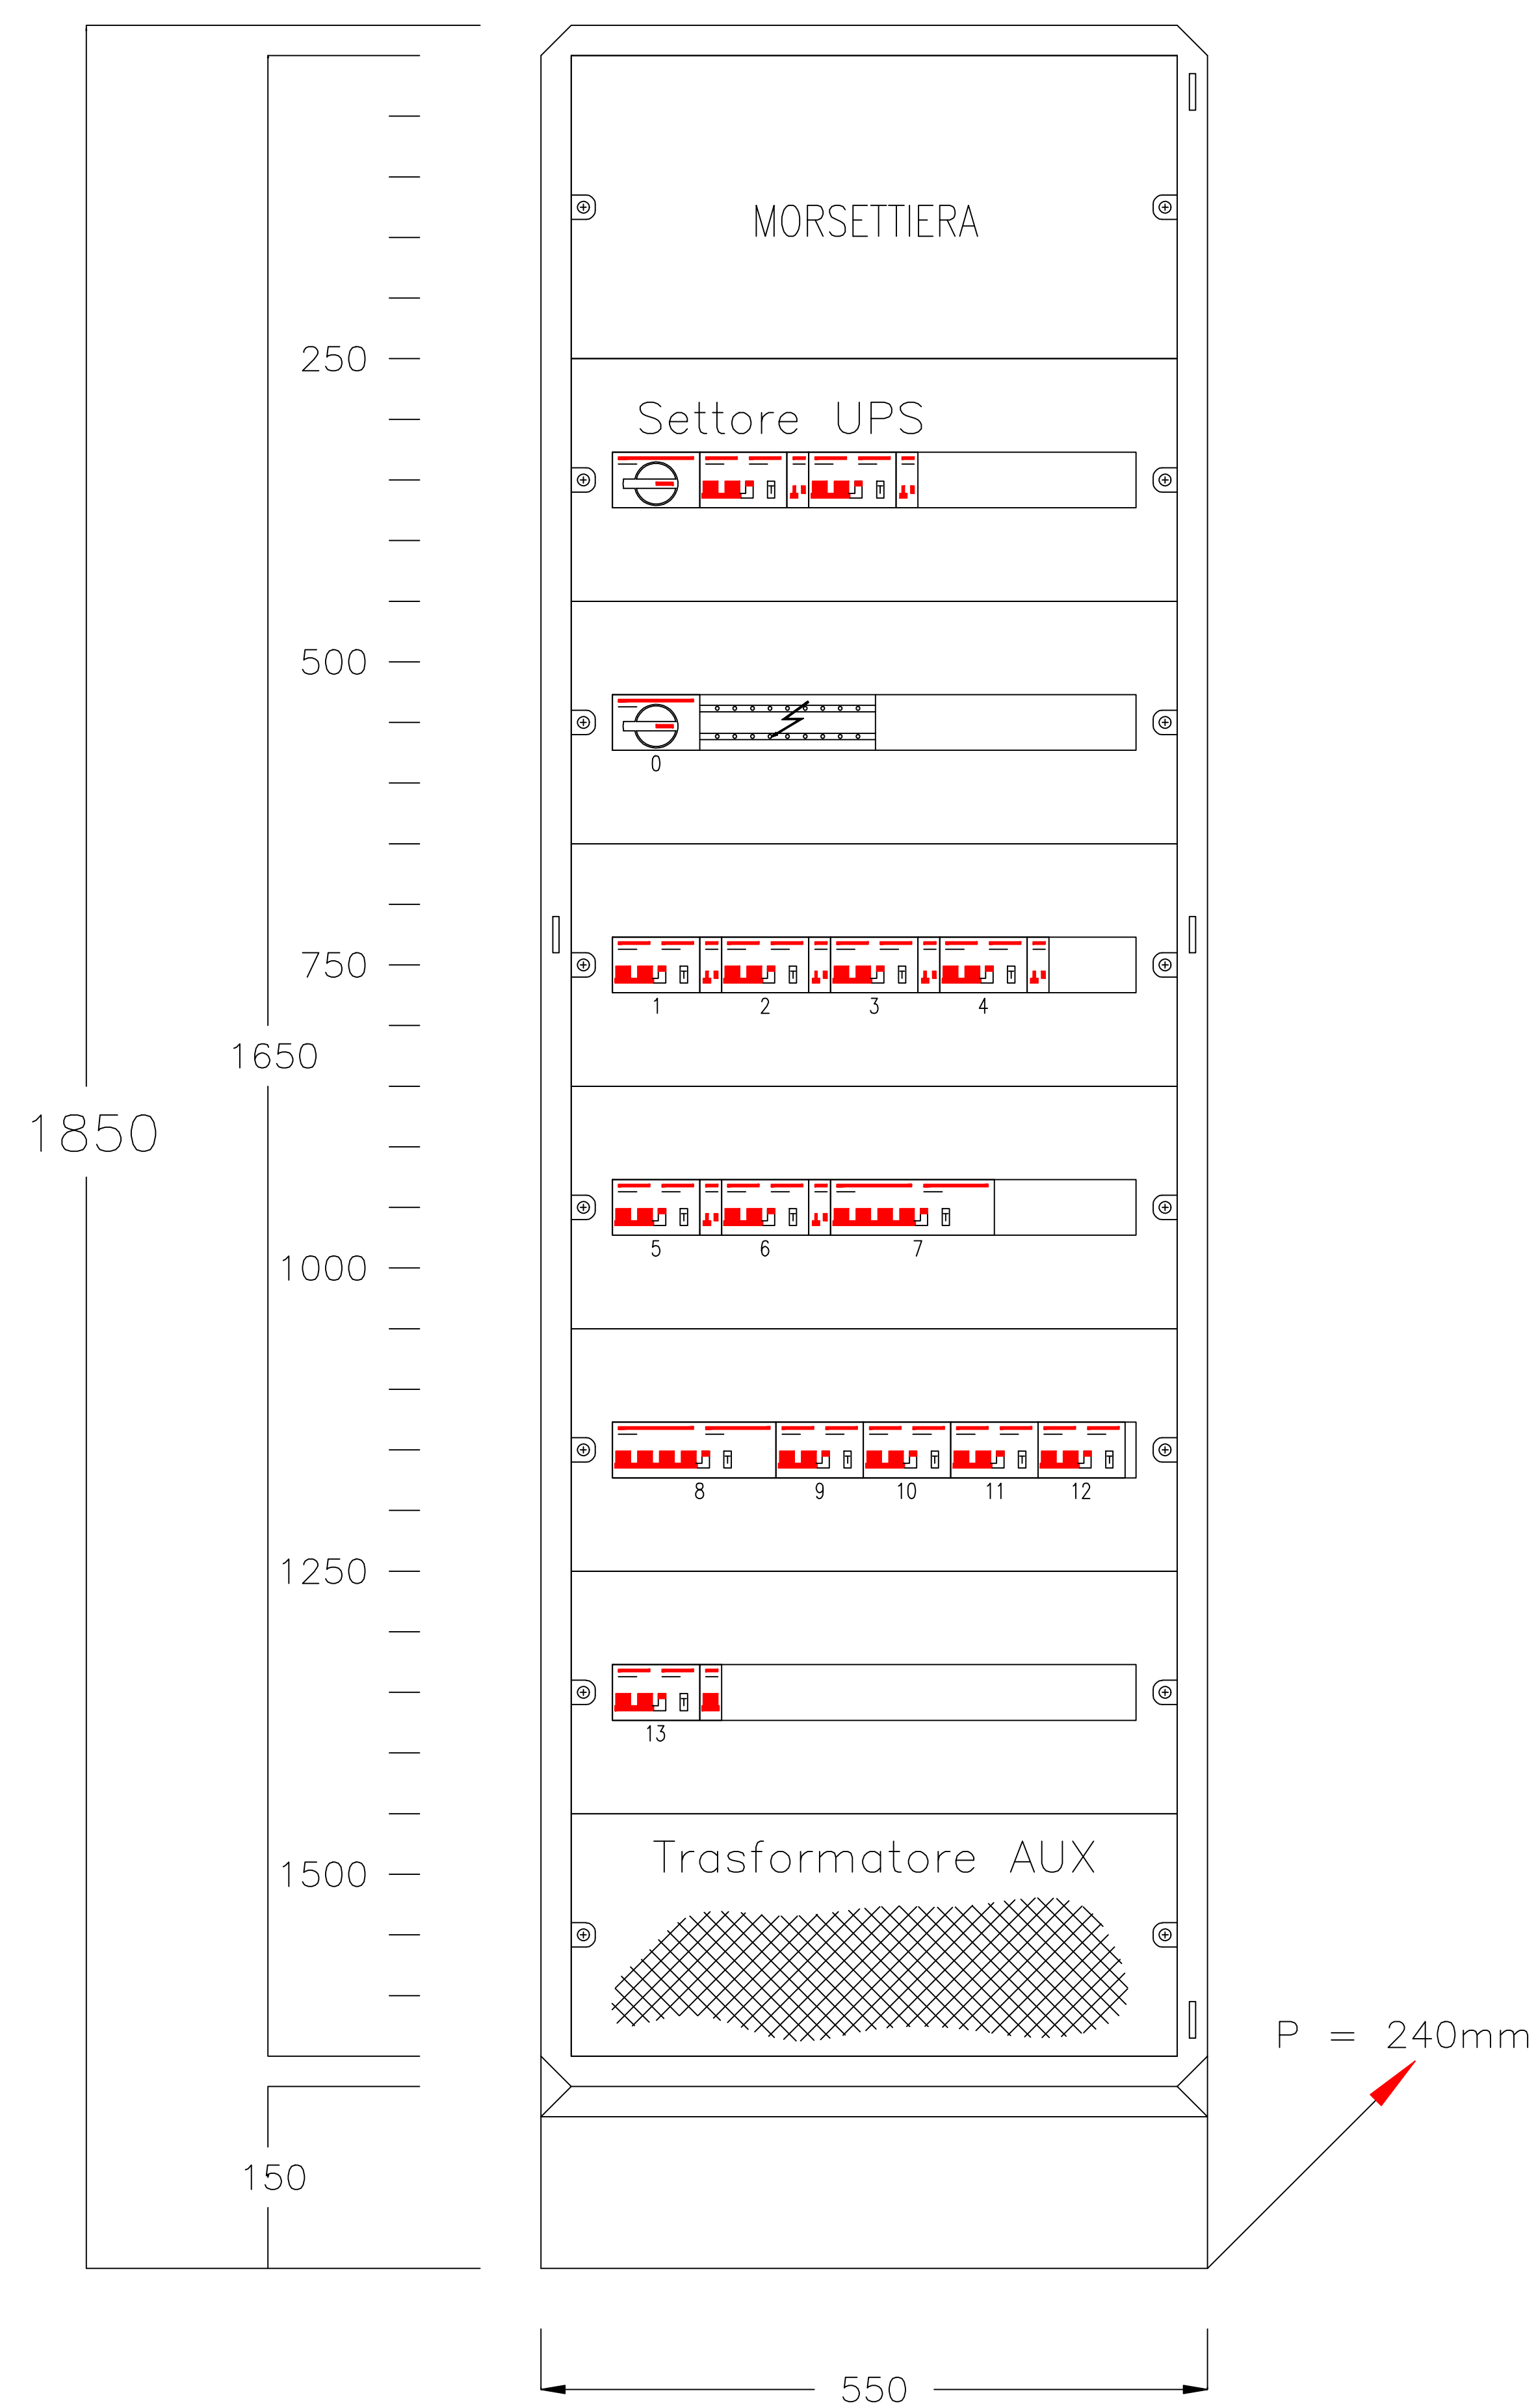

						COMMITTENTE	OGGETTO	FILE
						Firenze Parcheggi spa	Quadro QC3 – 1° livello interrato	
2	MARZO 2005	AS-BUILT					Schema fronte quadro	DISEGNO E3
1	26.06.2003	EMISSIONE						
REV	DATA	DESCRIZIONE	DISEGNATO	CONTROLLATO			NOTA	FOGLIO 10 SEGUE 11