


Pos.	Sigla	Descrizione
0	SG	Sez. generale
1	C3.1	1/2 Luce rampe
2	C3.2	1/2 Luce rampe
3	C3.3	1/2 Luce ingresso park
4	C3.4	1/2 Luce ingresso park
5	C3.5	1/2 Luce uscita park
6	C3.6	1/2 Luce uscita park
7	C3.7	Insegne ingresso park
8	C3.8	Luce via di fuga Ingresso
9	C3.9	Luce via di fuga Uscita
10	C3.10	Autodim. vie di fuga Ingresso/uscita
11	C3.11/12	Subgenerale 3 scale
12	C3.13/14	Subgenerale 4 scale
13	C3.15	Autodimentate Scale C-D
14	C3.16	Semafiori
15	C3.17	Alim. telecamere
16	C3.18	Riserva
17	C3.19	Riserva

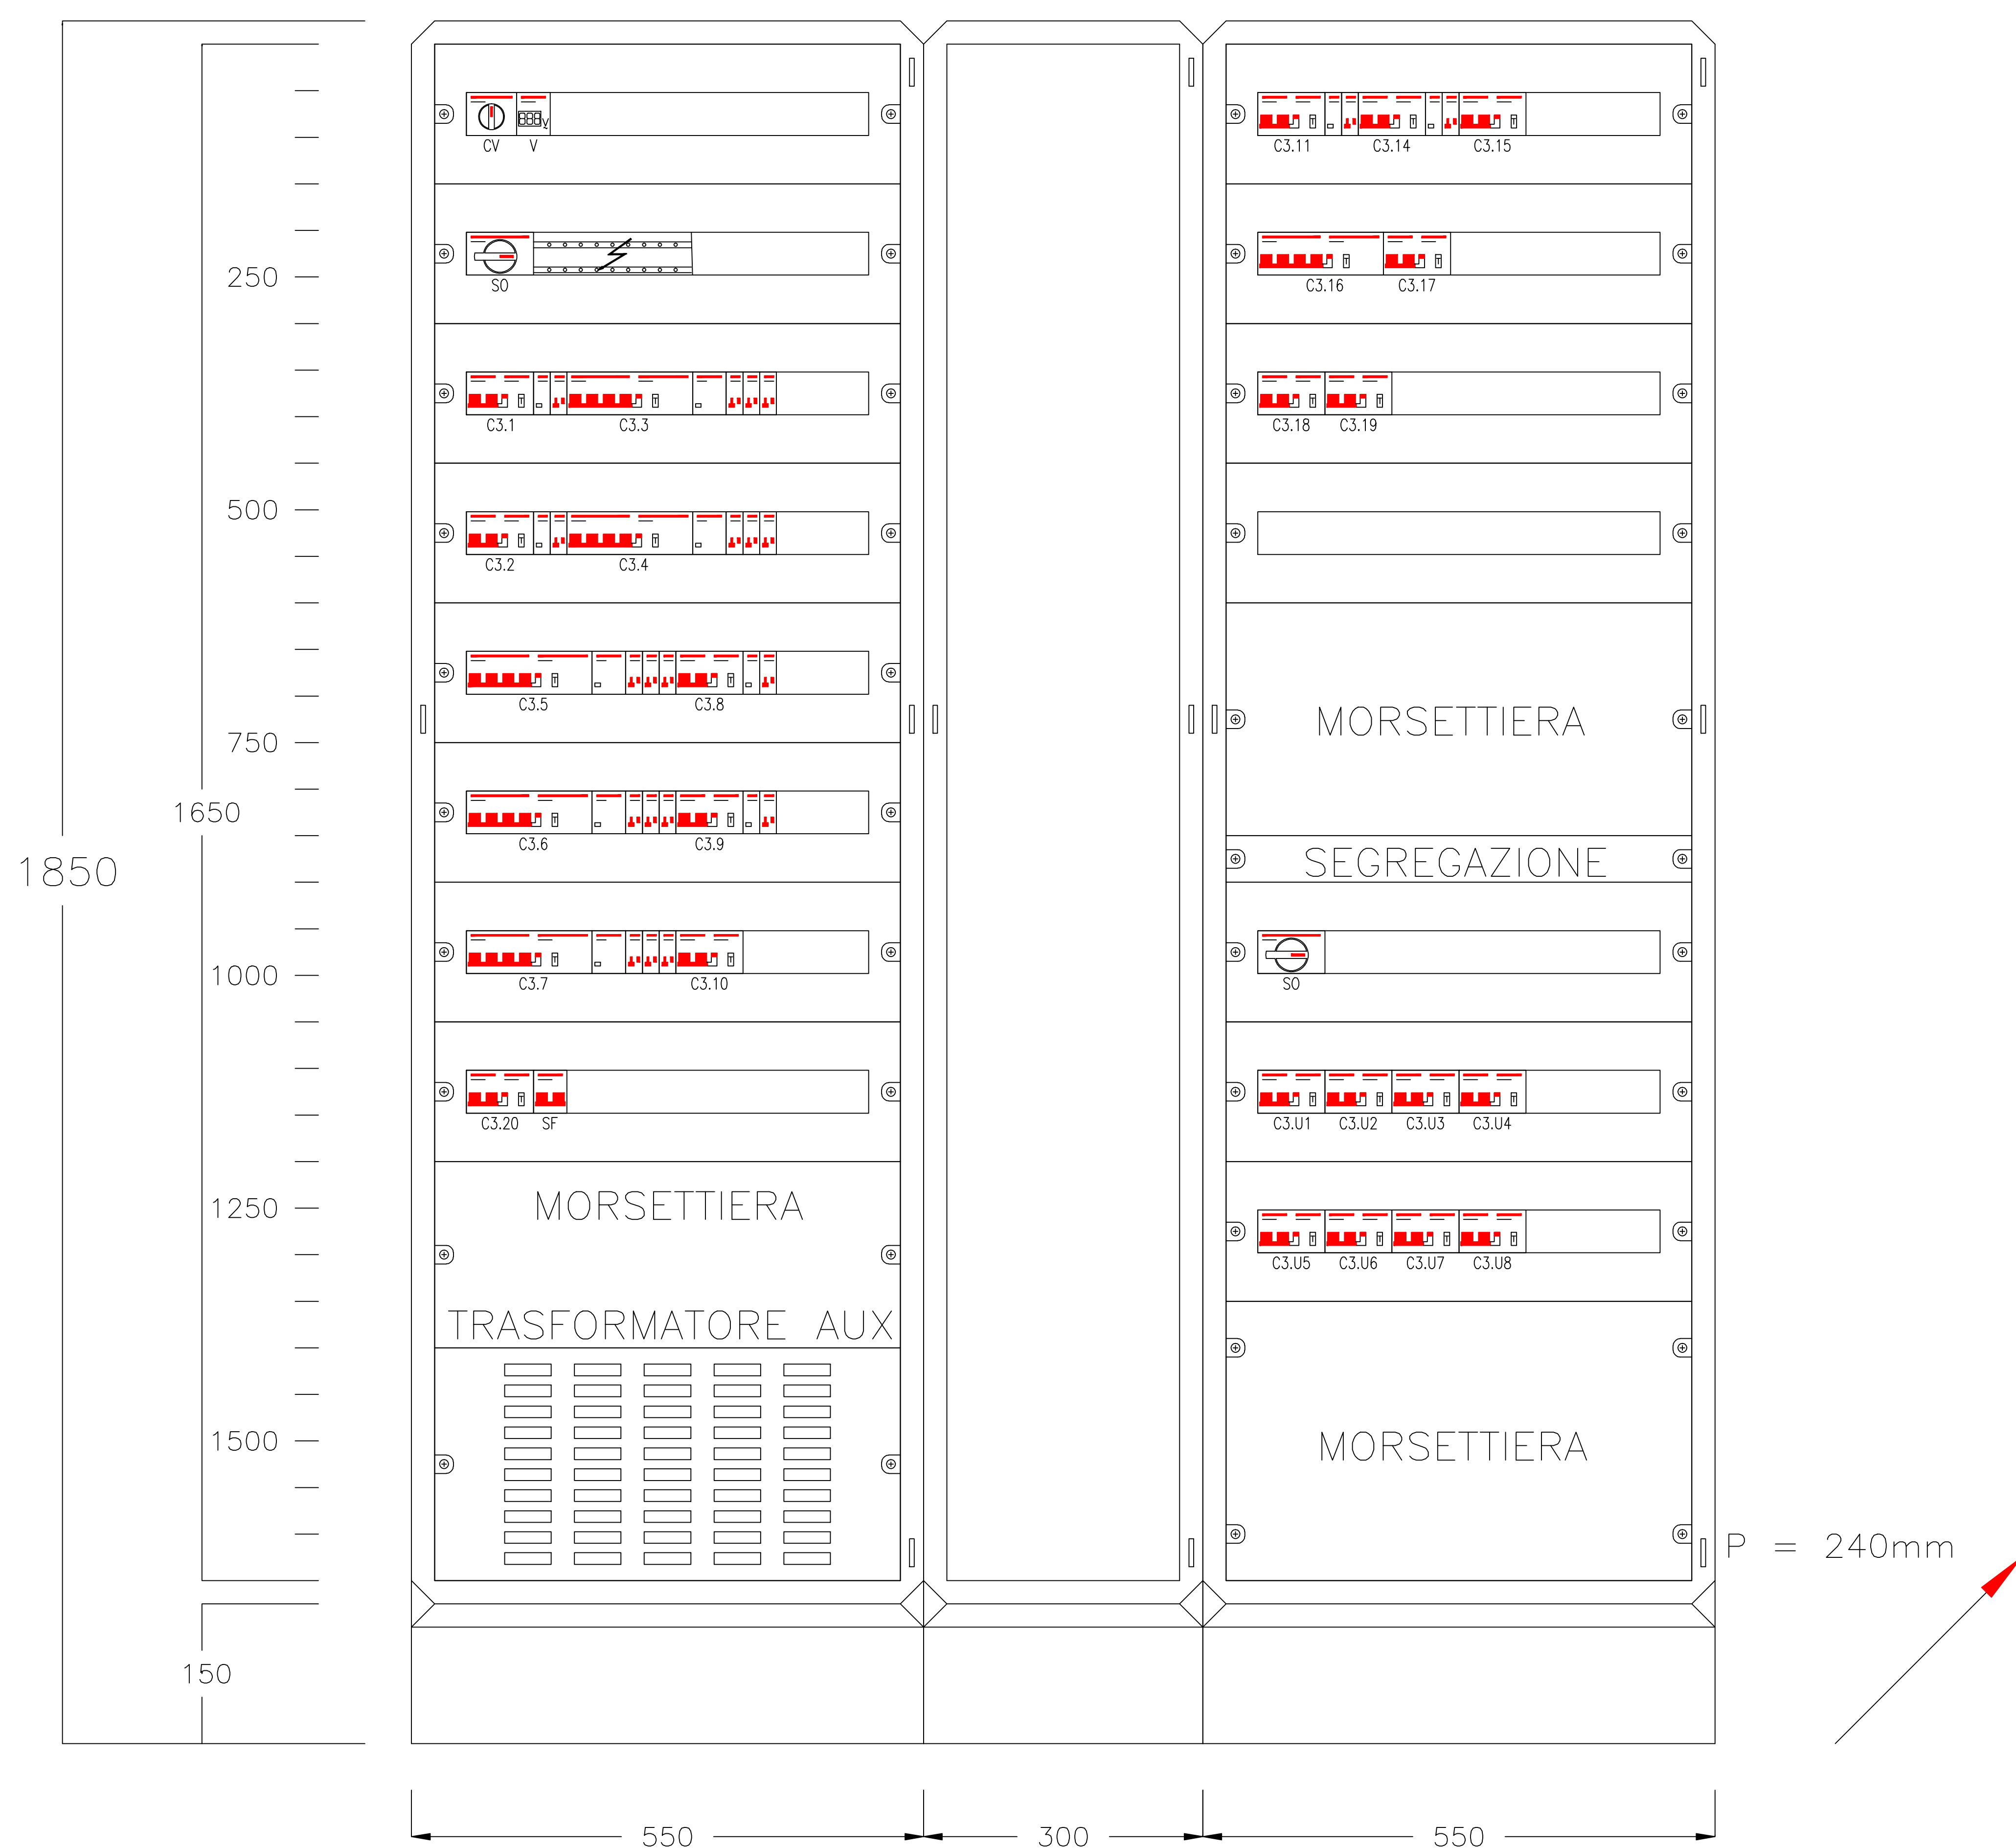

					COMMITTENTE Firenze Parcheggio spa	OGGETTO Quadro QC1 – Rampe e scale C/D Schema fronte quadro	FILE	
2	MARZO 2005	AS-BUILT					DISEGNO E3	
1	26.06.2003	EMISSIONE					FOGLIO 11 SEGUE 12	
REV	DATA	DESCRIZIONE	DISEGNATO	CONTROLLATO				