


|   |   |  |           |          |       |     |  |  |           |          |  |           |          |  |
|---|---|--|-----------|----------|-------|-----|--|--|-----------|----------|--|-----------|----------|--|
|  | <b>IMPIANTI ELETTRICI E SPECIALI<br/>ILLUMINAZIONI E FORZA MOTRICE<br/>PIANO PRIMO INTERO</b>                                 | <b>1:100</b>   |           |          |       |     |  |  |           |          |  |           |          |  |

- [illegible]

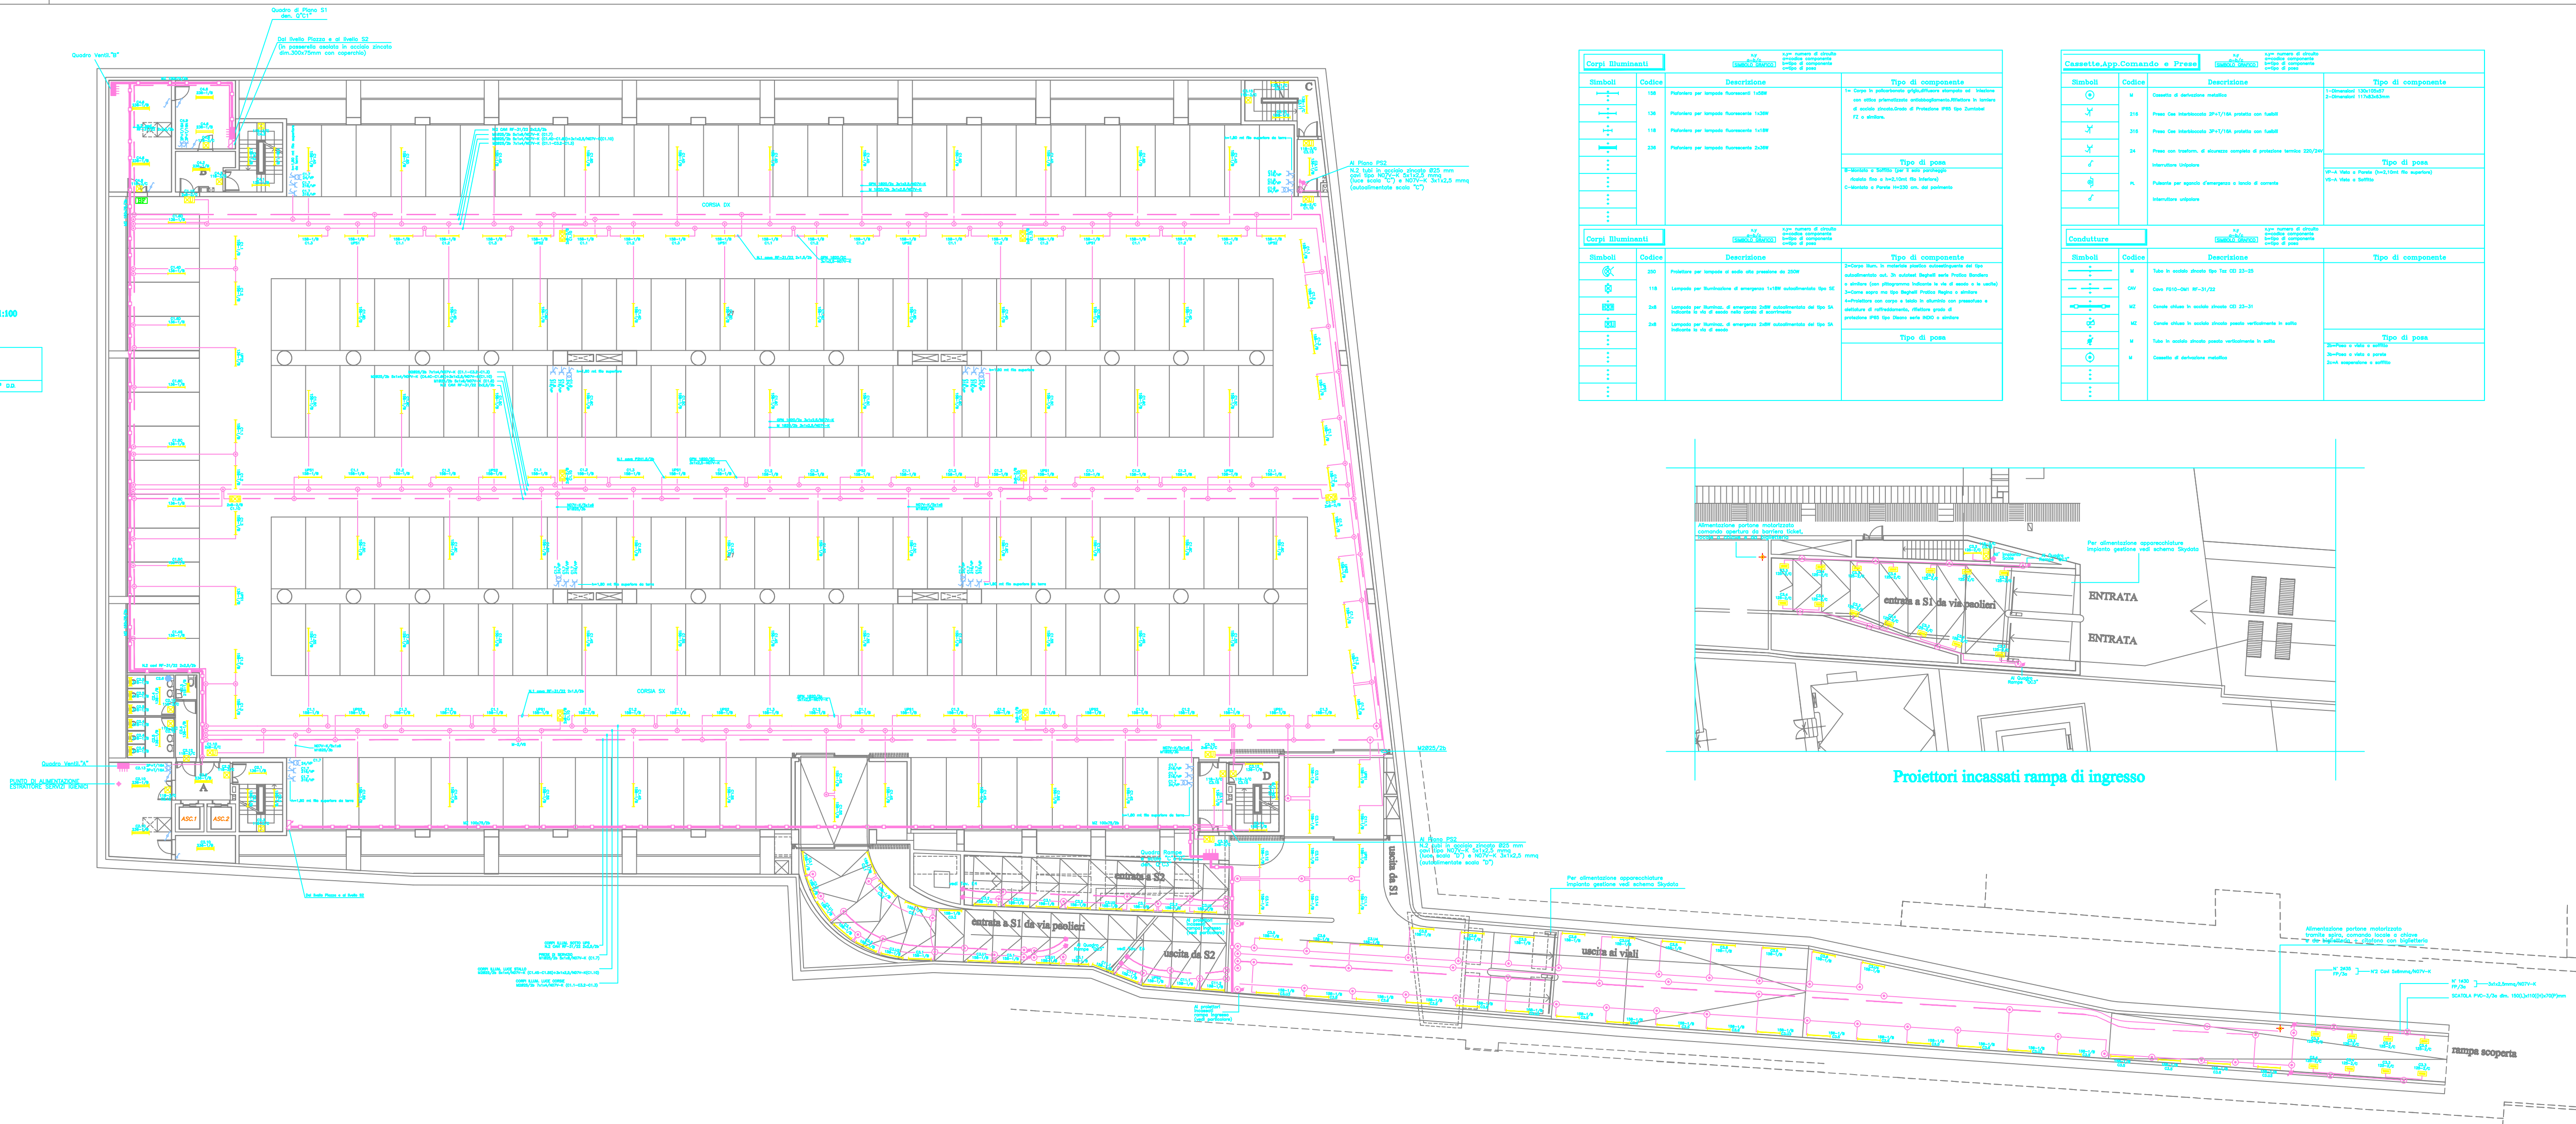


[illegible]