


Pos.	Sigla	Descrizione
0	SG	Sez. generale
1	C.2.1	1/2 Luce scala "A"
2	C.2.2	1/2 Luce scala "A"
3	C.2.3	Autoalimentate scala A
4	C.2.4	1/2 Luce servizi igien.
5	C.2.5	1/2 Luce servizi igien.
6	C.2.6	Boiler WC donne
7	C.2.7	Boiler WC uomini
8	C.2.8	Estrattore WC
9	C.2.9	Pompa liquami servizi igienici
10	C.2.10	Luce locali tecnici livelli S1 e S2
11	C.2.11	Luce Biglietteria
12	C.2.12	Autoim.Biglietteria, locali tecnici e wc
13	C.2.13	Presse di servizio locali tecnici
14	C.2.14	Presse 2P+T/10A Biglietteria
15	C.2.15	Presse 2P+T/10A Biglietteria
16	C.2.16	Presse 2P+T/16A Biglietteria
17	C.2.17	Quadro gestione QD1
18	C.2.18	UPS Gestione
19	C.2.19	Centrale TVCC e telefoni
20	C.2.20	C.leRilev. Inc. e gas
21	C.2.21	Riserva
22	C.2.22	Riserva
23	C.2.23	Riserva
24	C.2.24	Riserva
25	C.2.25	Auxiliari

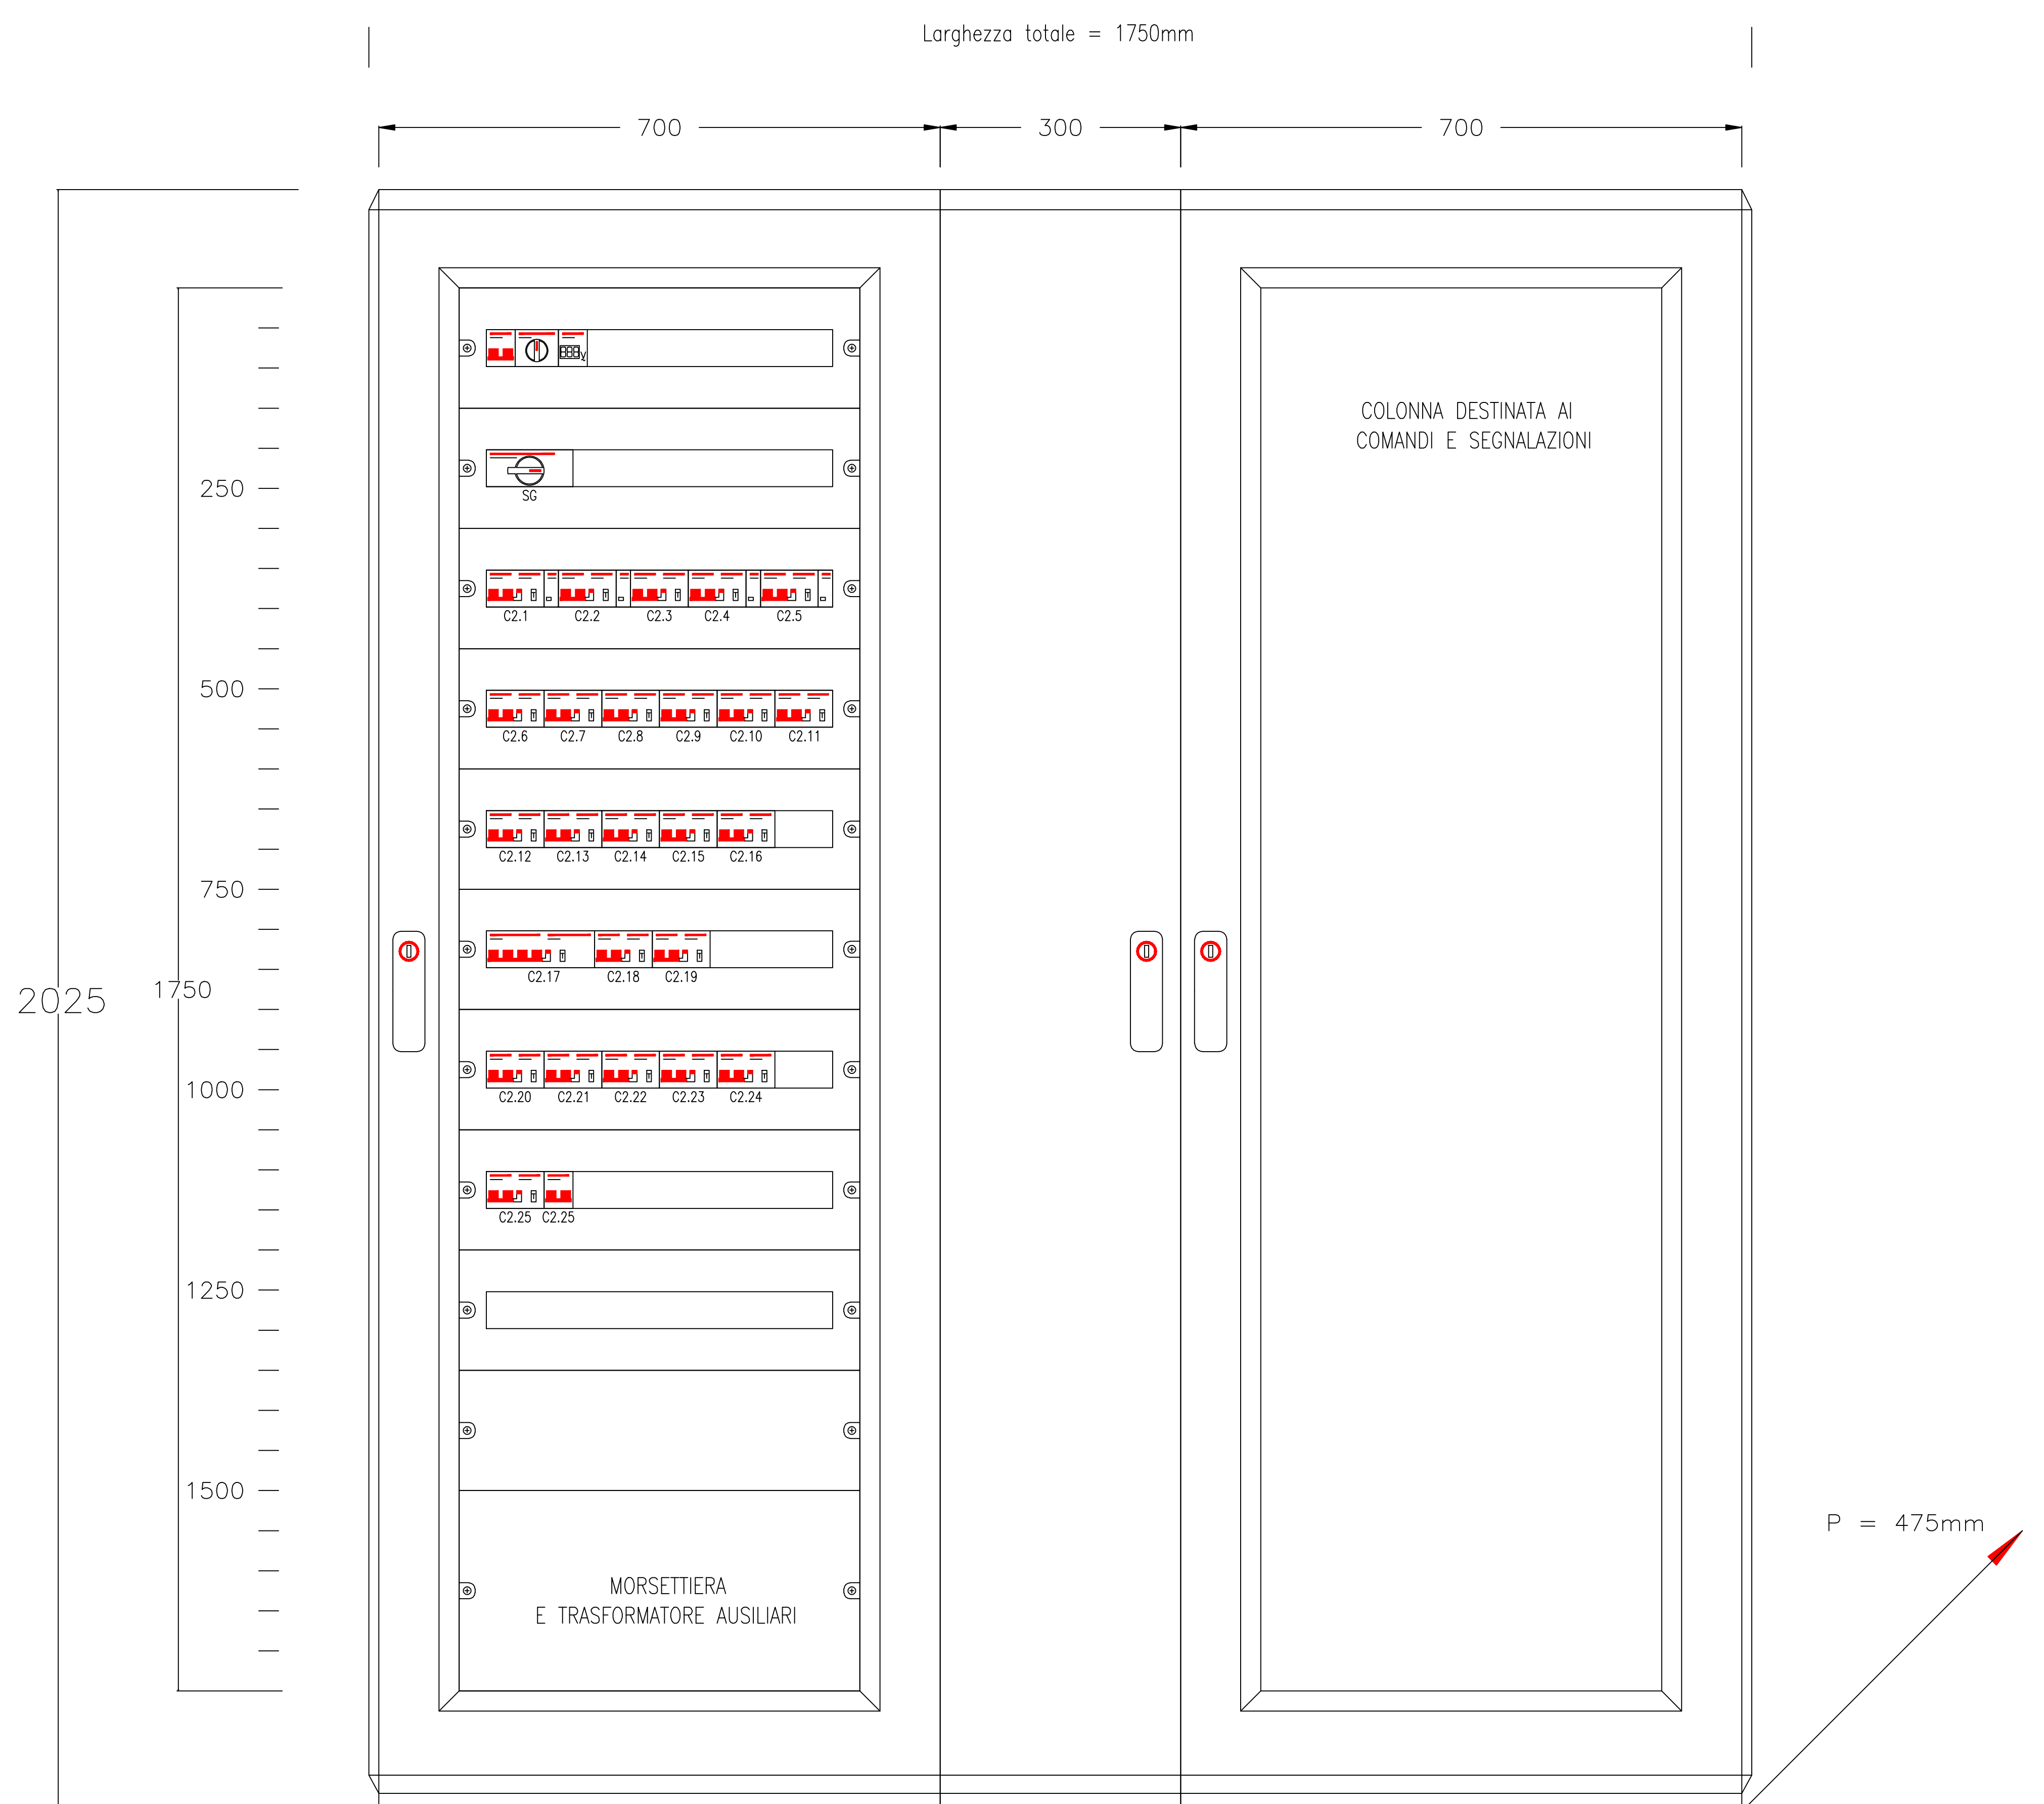

						COMMITTENTE	Firenze Parcheggio spa	OGGETTO	Quadro QC2 Biglietteria Schema fronte quadro	FILE	
2	MARZO 2005	AS-BUILT								DISEGNO	E3
1	26.06.2003	EMISSIONE								FOGLIO	12
REV	DATA	DESCRIZIONE	DISEGNATO	CONTROLLATO				NOTA	Nota		13