


SIGLA:	QC7
Alimentazione:	
Icc Max [kA]:	1.3
TENS. NOM. DI IMPIEGO [V]:	400
TENS. NOM. DI ISOLAM. [V]:	
FREQUENZA [Hz]:	50
Corrente ammissib. 1 s [kA]:	
GRADO DI PROTEZIONE:	55
LOCALE:	

2	MARZO 2005	AS-BUILT		
1	26.06.2003	EMISSIONE		
REV	DATA	DESCRIZIONE	DISEGNATO	CONTROLLATO

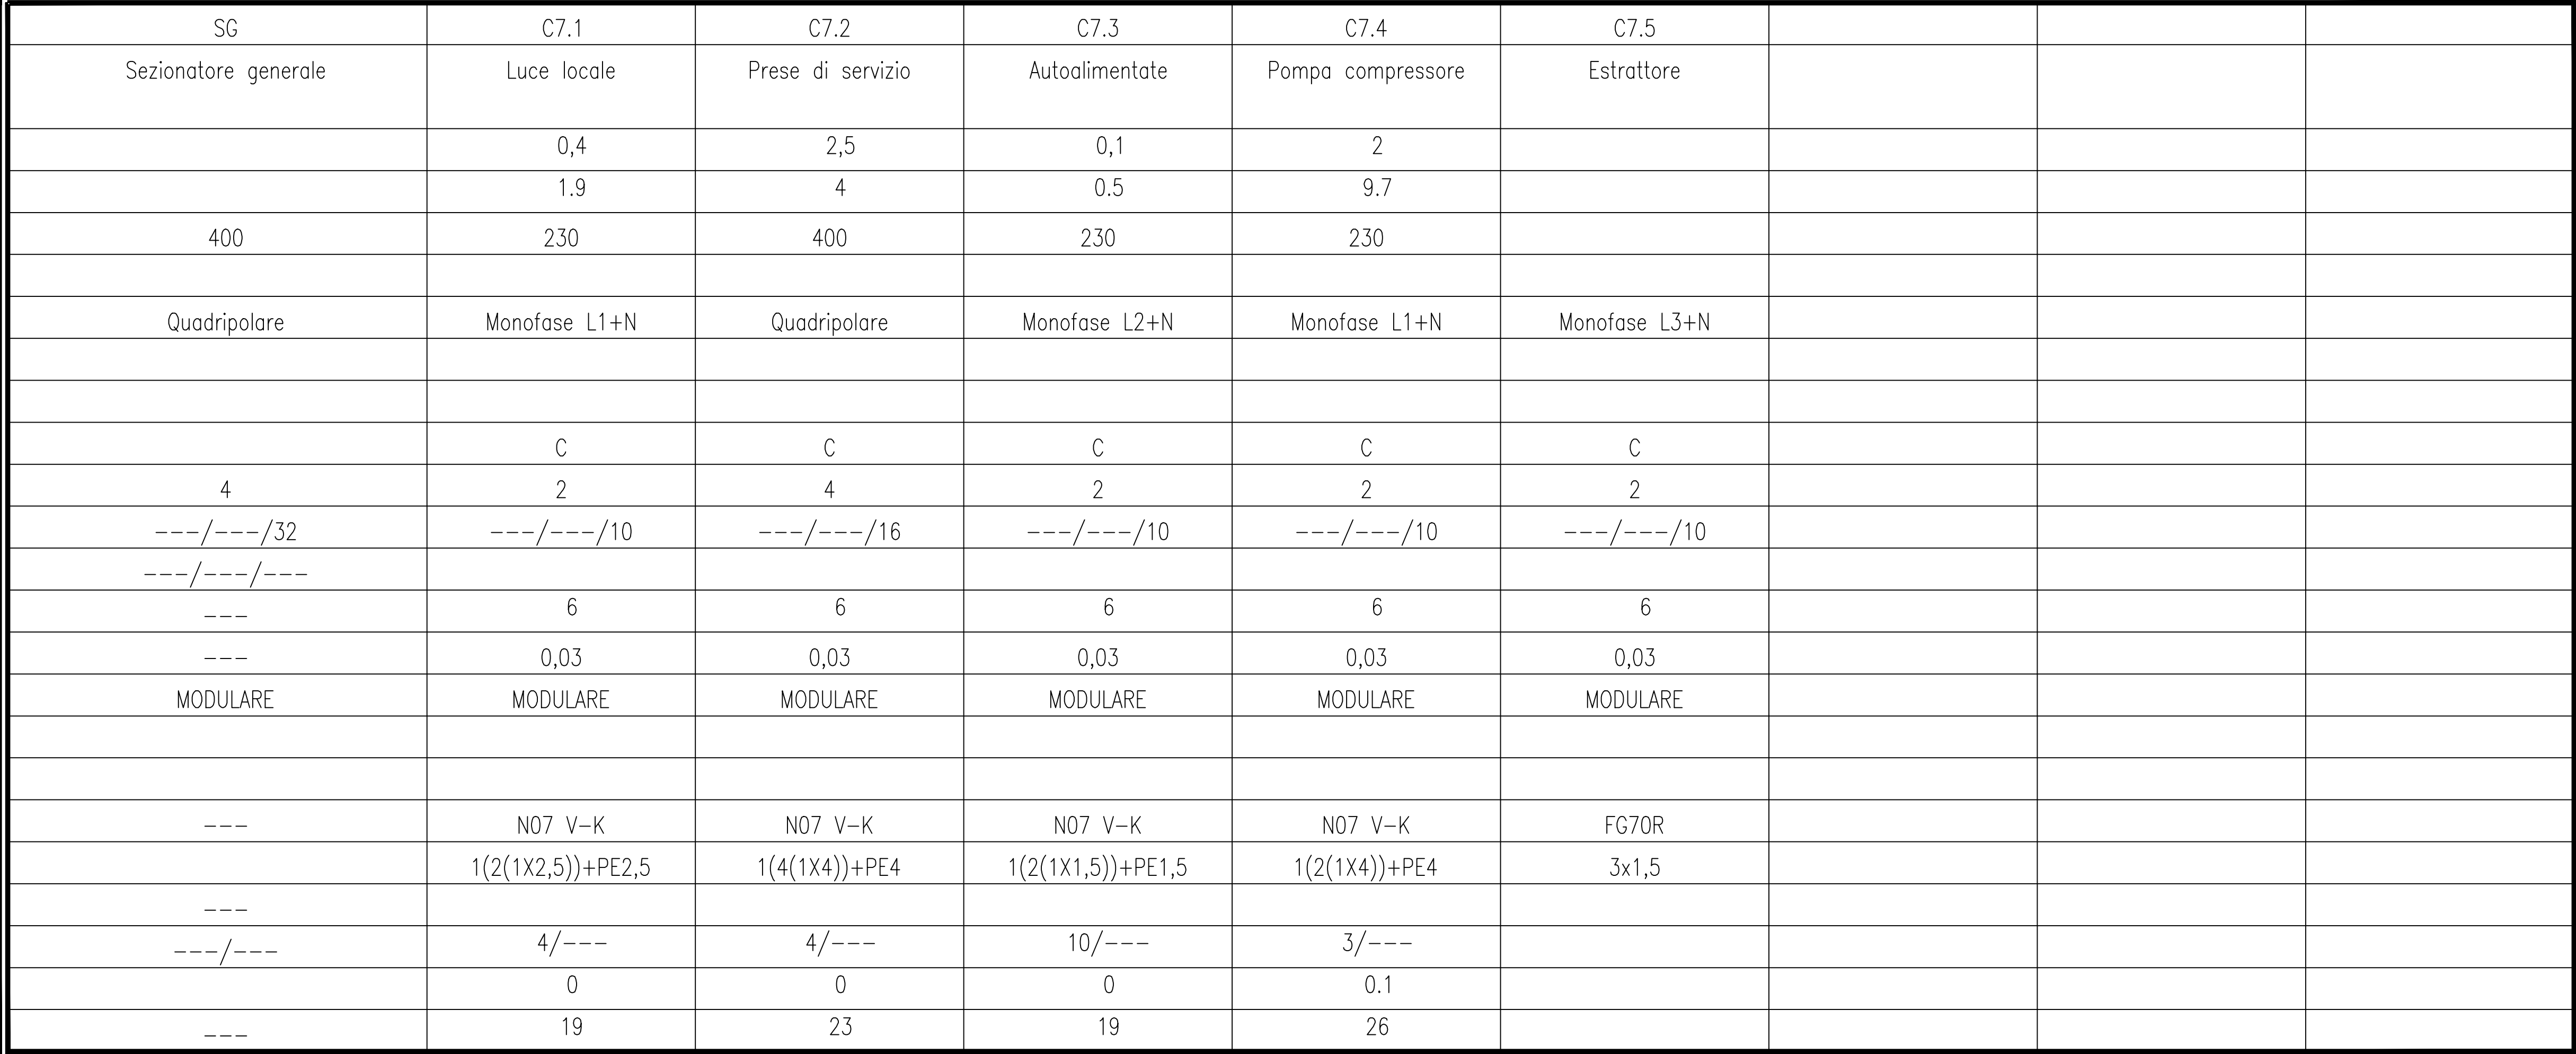

		COMMITTENTE	Firenze Parcheggio spa	OGGETTO	QC7 – Quadro servizi locale C.le Idrice Parcheggio Piazza Ghiberti (FI)	FILE	
						DISEGNO	E3
				NOTA		FOGLIO	2   SEGUE 3
LATO							