


Pos.	Sigla	Descrizione
0	SG	Sezionatore generale
1	C4.1	1/2 Luce scala B
2	C4.2	1/2 Luce scala B
3	C4.3	Autoolim. scala B
4	C4.4	Luce locale ENEL
5	C4.5	Prese di servizio locali tecnici liv.piaz.
6	C4.6	Luce locali 1S e 2S
7	C4.7	Luce locali PT e P1
8	C4.8	Autoalimentate Locali tecnici
9	C4.9	Prese di servizio locali tecnici
10	C4.10	CDZ locale UPS
11	C4.11	Riserva

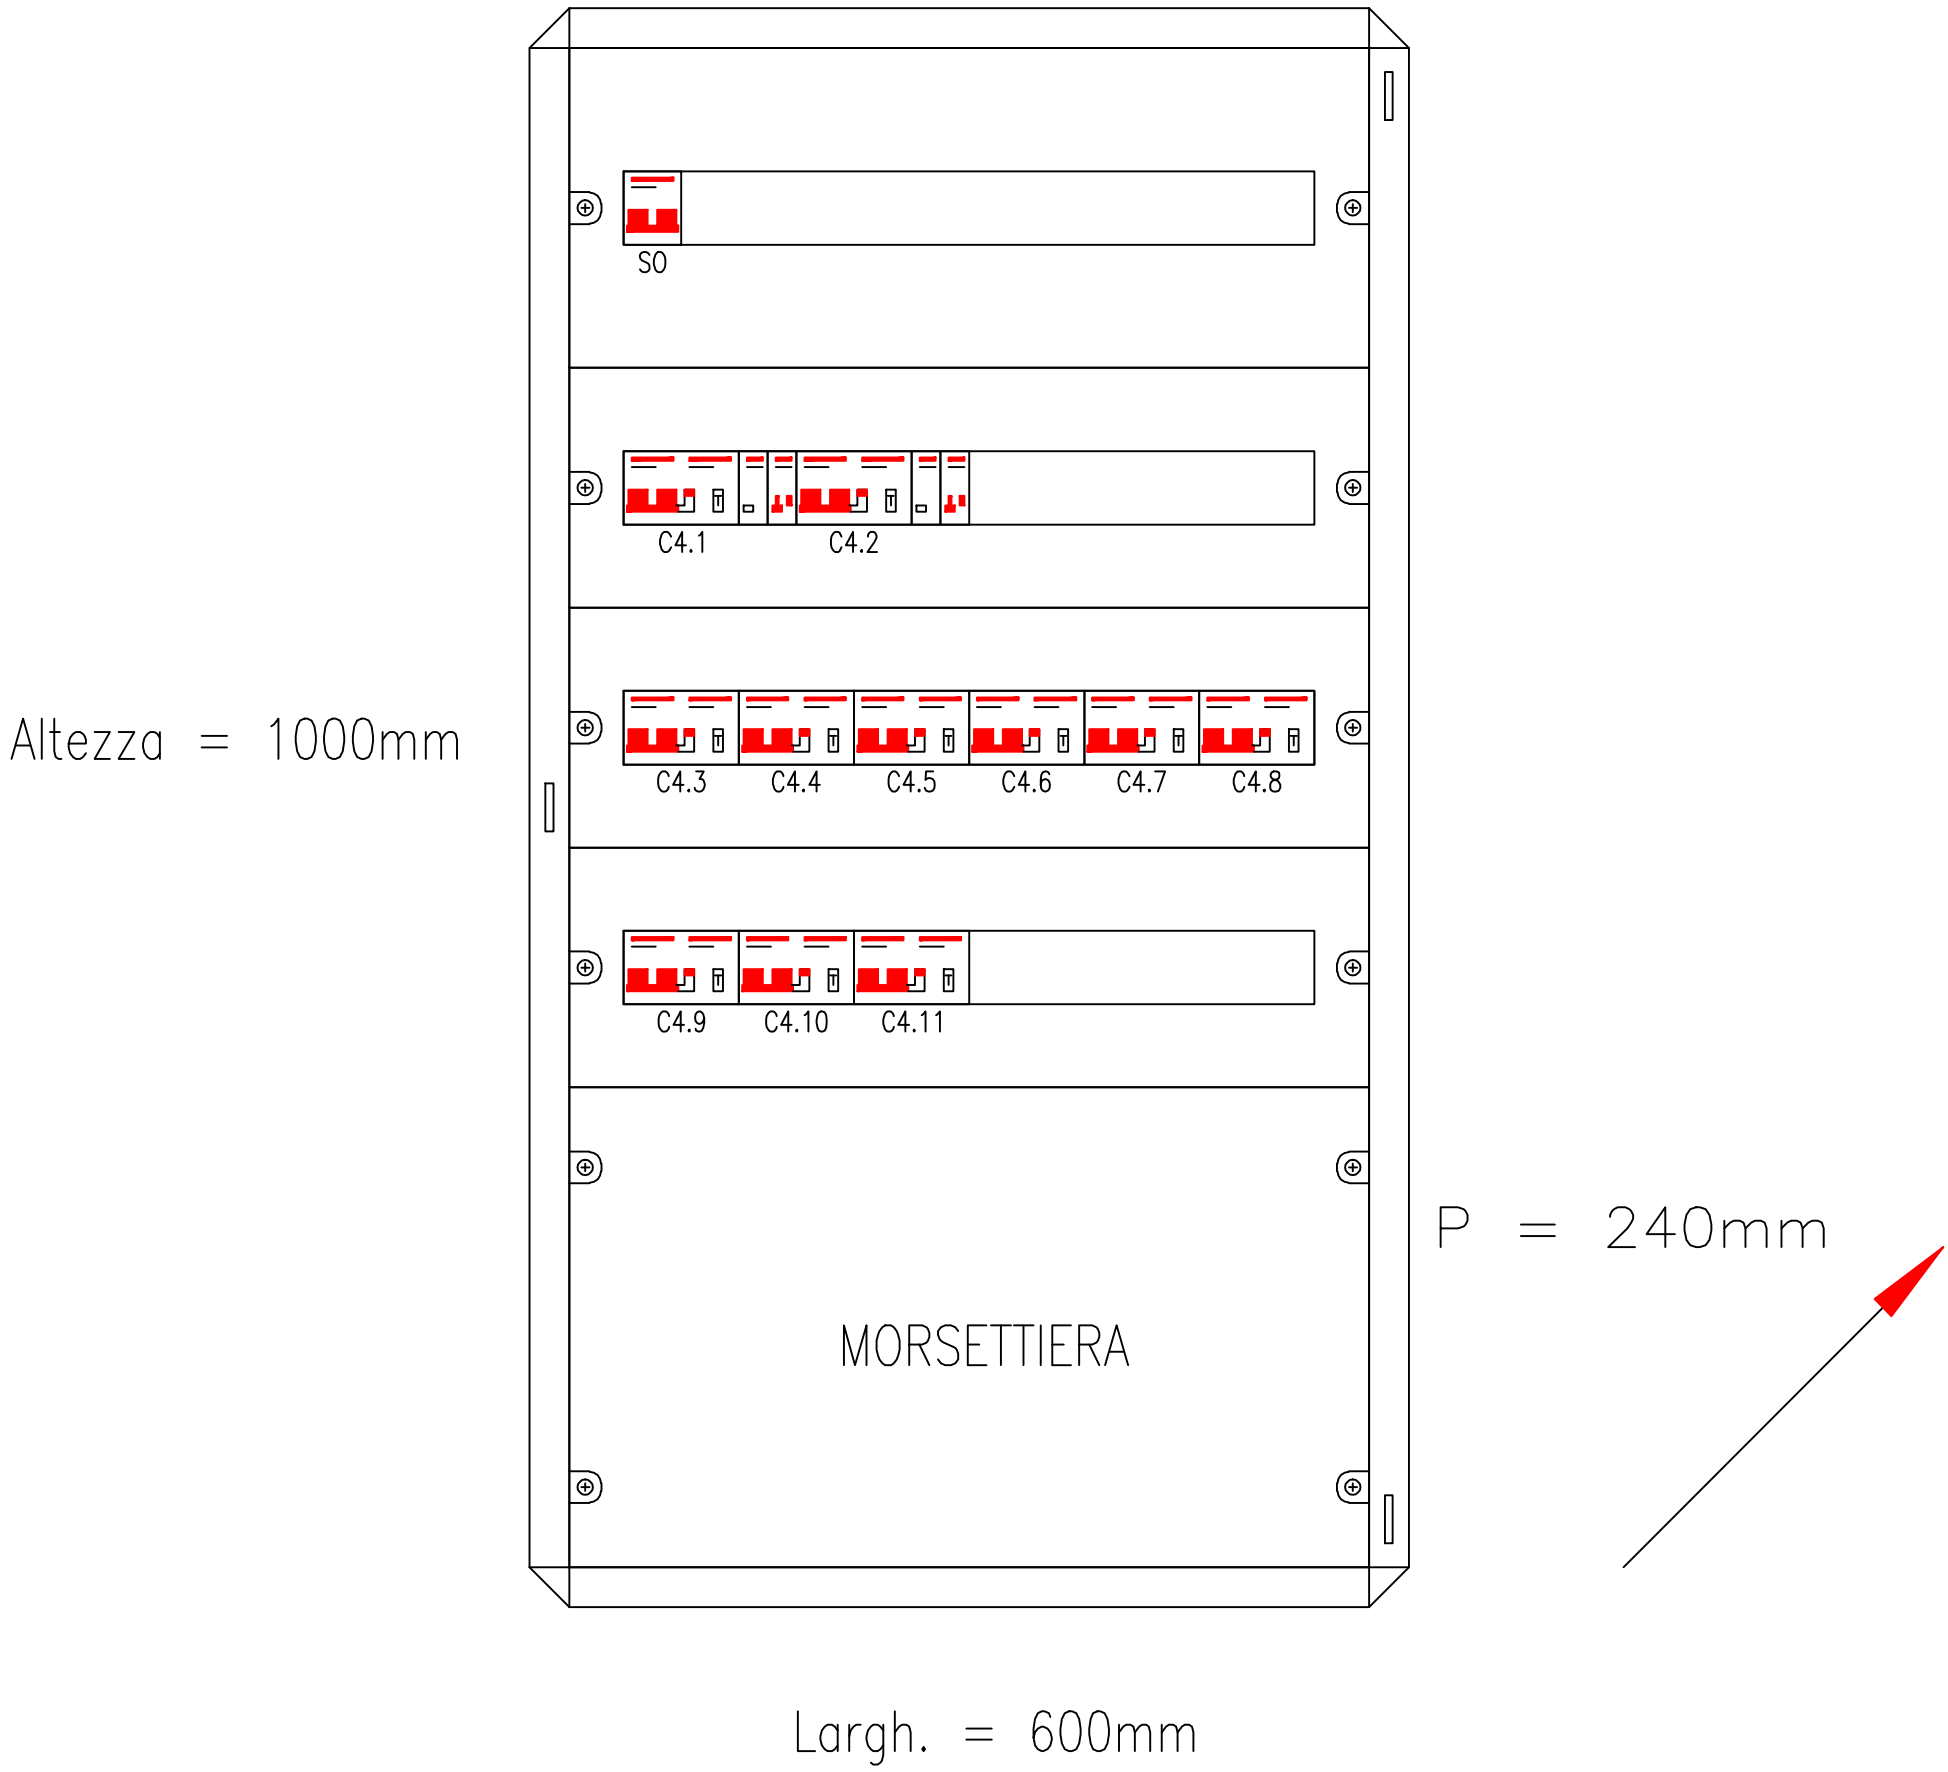

					COMMITTENTE Firenze Parcheggi spa	OGGETTO QC4 – Quadro servizi scala B Schema fronte quadro	FILE	
2	MARZO 2005	AS-BUILT					DISEGNO E3	
1	26.06.2003	EMISSIONE				NOTA	FOGLIO 5	SEGUE 6
REV	DATA	DESCRIZIONE	DISEGNATO	CONTROLLATO				