


SIGLA:	QC1
Alimentazione:	
Icc Max [kA]:	4,206
TENS. NOM. DI IMPIEGO [V]:	400
TENS. NOM. DI ISOLAM. [V]:	
FREQUENZA [Hz]:	50
Corrente ammissib. 1 s [kA]:	
GRADO DI PROTEZIONE:	55
LOCALE:	

2	MARZO 2005	AS-BUILT		
1	26.06.2003	EMISSIONE		
REV	DATA	DESCRIZIONE	DISEGNATO	CONTROLLATO

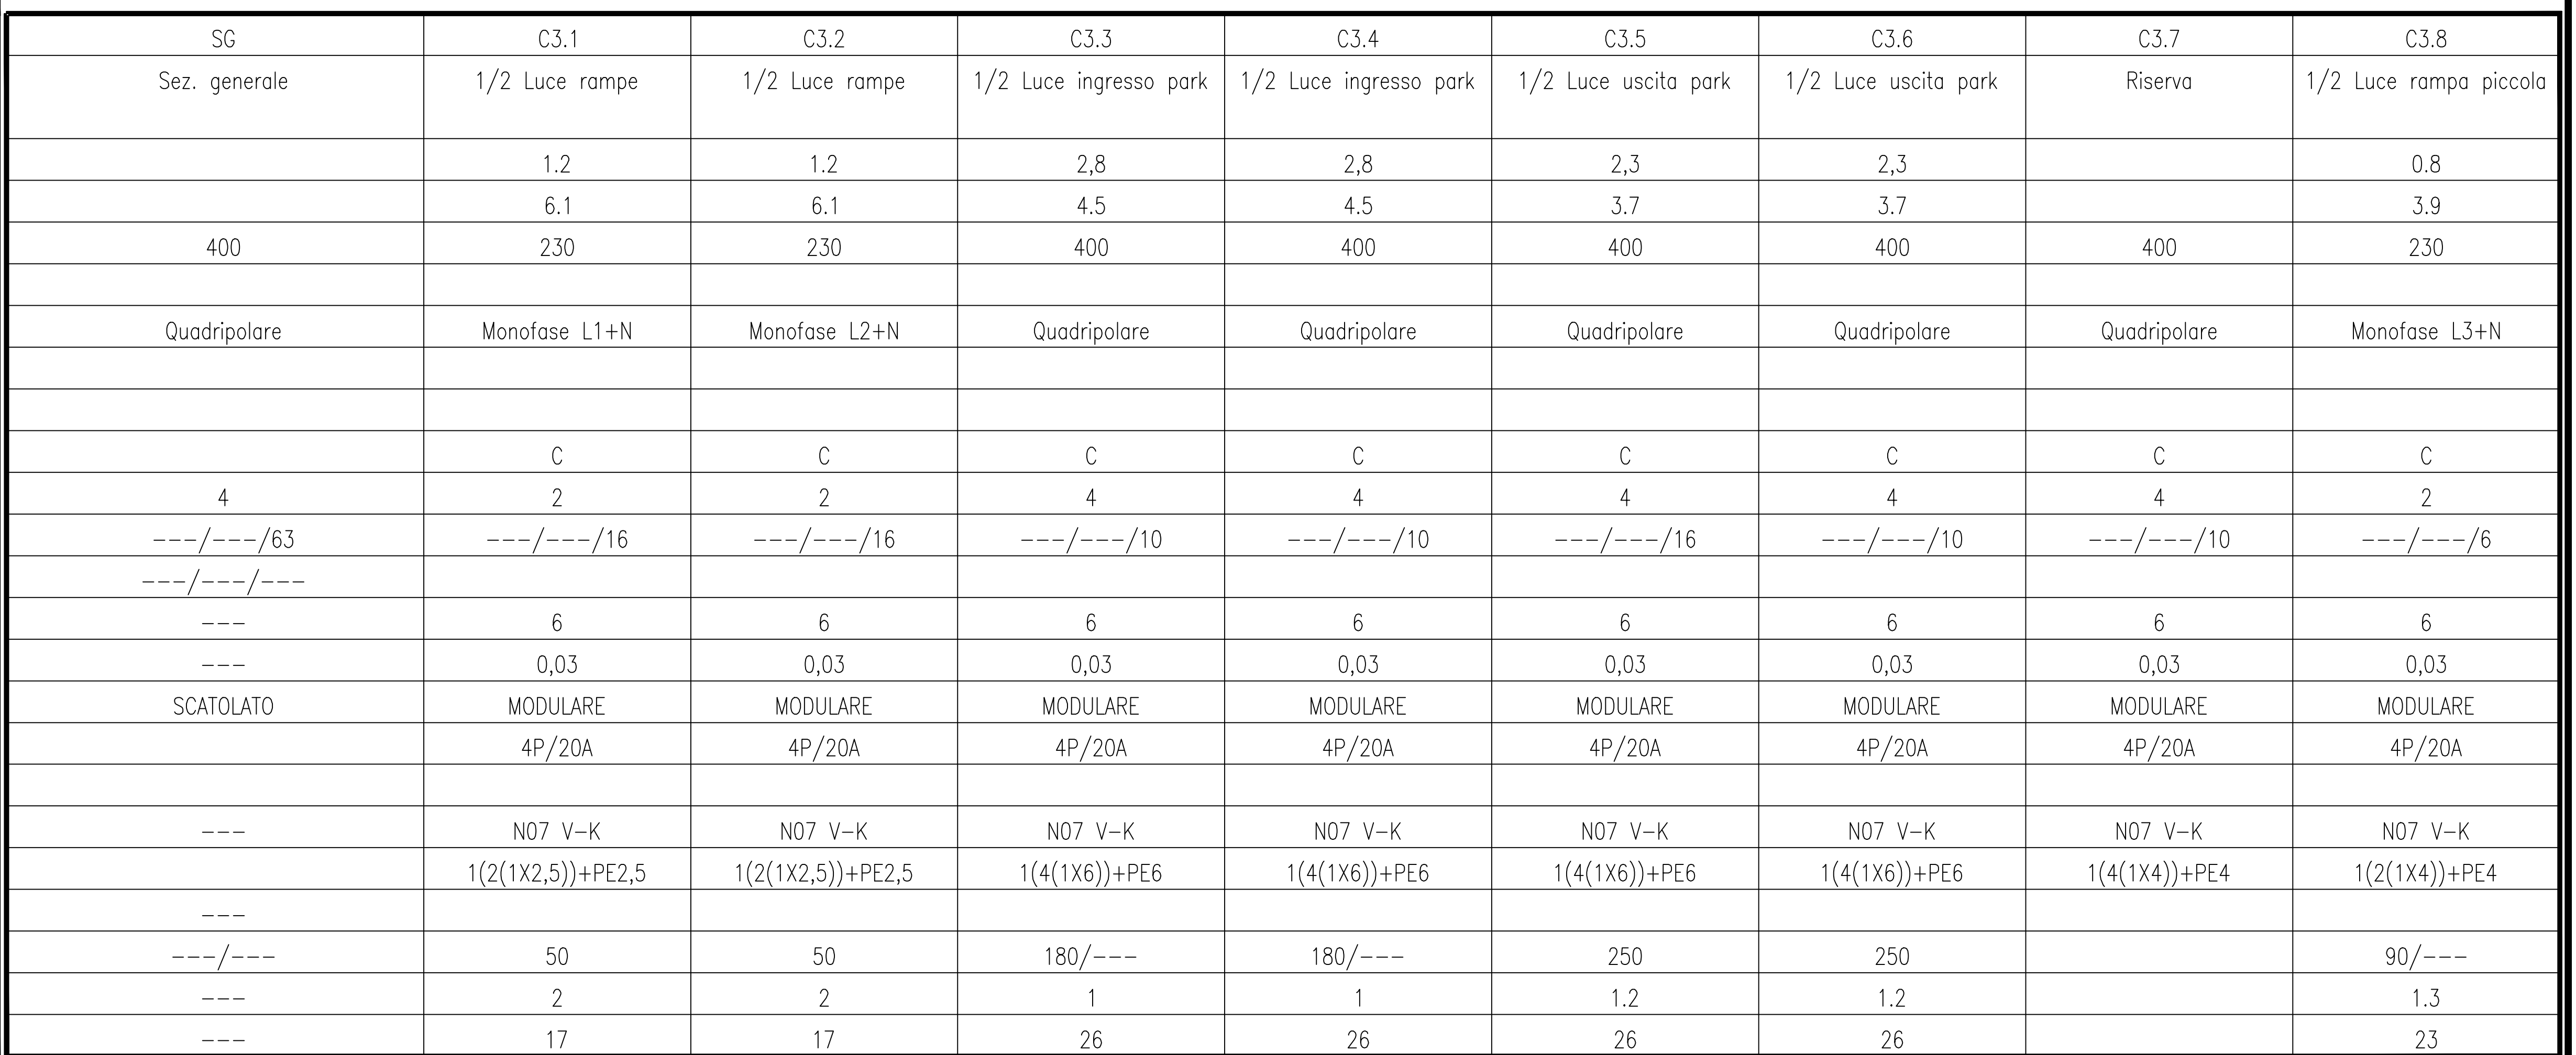

		COMMITTENTE	Firenze Parcheggio spa	OGGETTO	Quadro QC1 – Rampe e scale C/D Parcheggio Piazza Ghiberti (FI)	FILE	
						DISEGNO	E3
LATO				NOTA		FOGLIO	2
						SEGUE	3