

COMUNE DI FIRENZE  
PARCHEGGIO SOTTERRANEO  
DI PIAZZA Ghiberti

FIRENZE PARCHING S.p.A. Via Cinghio La Pira 2-31 - 50131 Firenze

PROGETTO ARCHITETTICO

Prof. Arch. ADOLFO NATALINI

Arch. Arch. FARMIGIO NATALINI

NATALINI ARCHITETTI

Via dei Salmatini 19 - 50137 Firenze

tel. 055 460000 fax 055 460009

e-mail: natalini.architetti@libero.it

PROGETTO STRUTTURALE

Dott. Ing. DANIELE BIGNARDI

Dott. Ing. GIACOMO CIRIACELLI

PROGETTO IMPIANTI TECNOLOGICI

Dott. Ing. ALFREDO LUCIA

Dott. Ing. LUIGI MICHELLOZZI

PI. L. MAURO MASTRO

DIREZIONE DEI LAVORI

Dott. Ing. SERIO FATTOLINI

COORDINATORE DELLA SICUREZZA

IN FASE DI PROGETTAZIONE E IN ESECUZIONE

Dott. Ing. MASSIMO VIVOLI

As-Built Marzo 2005

M3 IMPIANTO IDRICO, DI DRENAGGIO  
E ANTICENDIO.  
PIANO PRIMO INTERRATO

1:100



SINTESI	
	RETE DI ALIMENTAZIONE IDRICA
	RETE DI DRENAGGIO
	RETE ANTICENDIO


TABELLA GRUPPI DI PRESSIONE	
GRUPPO	DESCRIZIONE
1	GRUPPO DI PRESSIONE IMPIANTO IDRICO COMPLETO DA 1000 KPa
2	GRUPPO DI PRESSIONE IMPIANTO IDRICO COMPLETO DA 1000 KPa
NOTE:  

NOTA:  

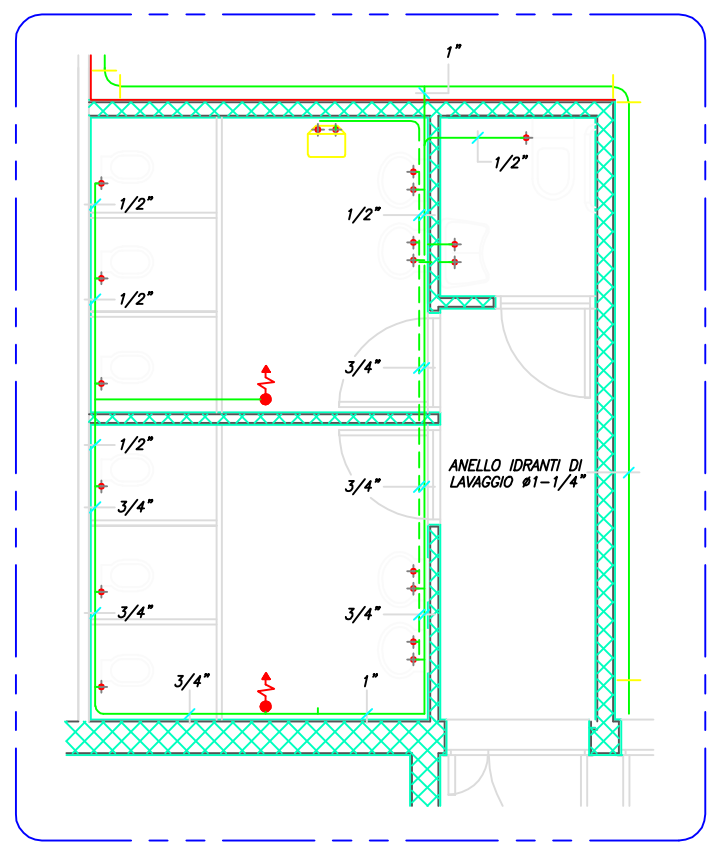

PIANTA DISTRIBUZIONE IDRICA - 100x100