



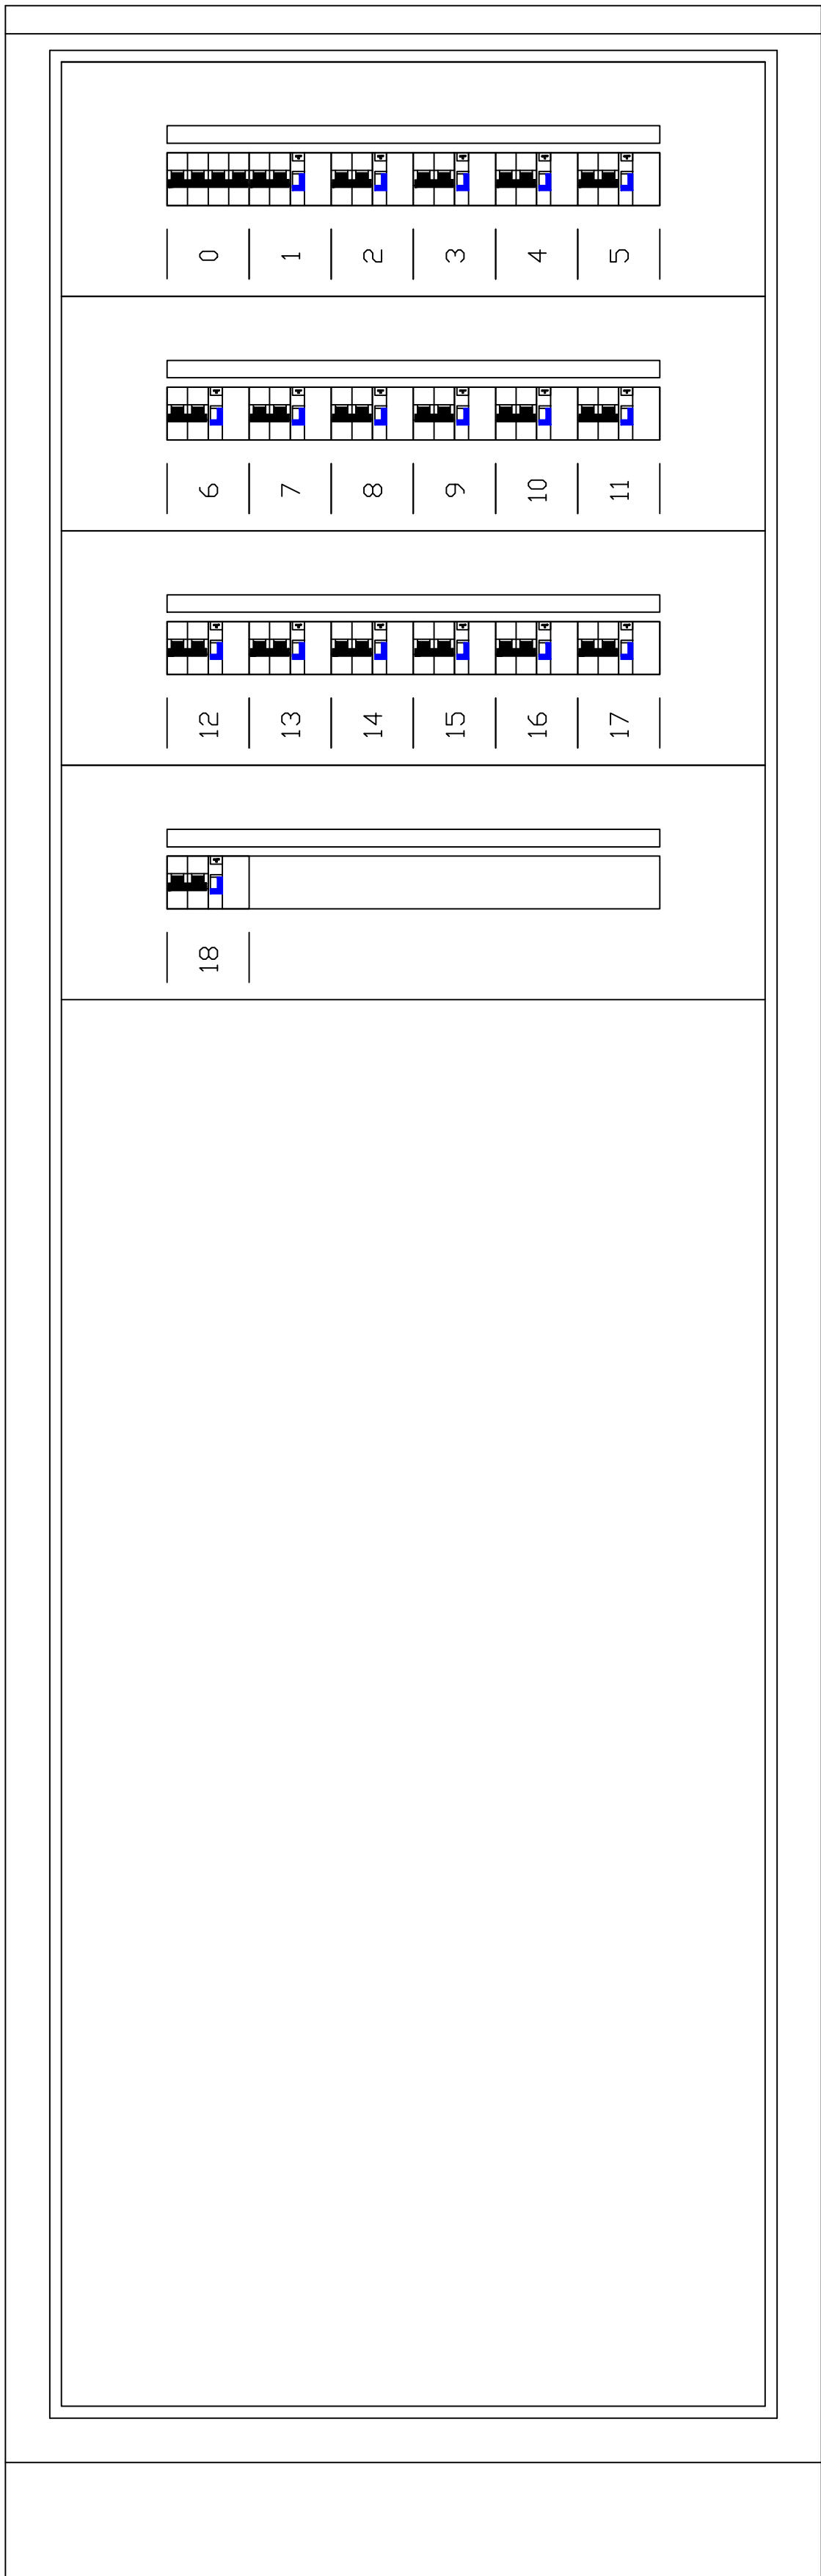

					COMMITTENTE Firenze Parcheggi spa	OGGETTO QD1 – Quadro GESTIONE Schema fronte quadro	FILE
2	MARZO 2005	AS–BUILT					DISEGNO E3
1	26.06.2003	EMISSIONE				NOTA	FOGLIO 5
REV	DATA	DESCRIZIONE	DISEGNATO	CONTROLLATO			SEQUE 6