

FIRENZE PARCHEGGI S.p.A. via Giorgio La Pira n.21 - 50121 Firenze

FIRENZE PARCHEGGI S.p.A. via G. Galilei 10
PROGETTO ARCHITETTONICO:
Prof. Arch. ADOLFO NATALINI
Dott. Arch. FABRIZIO NATALINI
NATALINI ARCHITETTI
via del Salvatino n.10 - 50137 Firenze
tel. 055-600400 fax. 055-600926
e-mail: natalini.architetti@tin.it

PROGETTO STRUTTURALE:
Dott. Ing. DANIELE STORAI
Dott. Ing. JACOPO CERAMELLI

PROGETTO IMPIANTI TECNOLOGICI:
Dott. Ing. ALFREDO LUCIA
Dott. Ing. LUIGI MICHELOZZI
P. I. MAURO MARTINI

DIREZIONE DEI LAVORI:
Dott. Ing. SERGIO FITTIPALDI



**COORDINATORE DELLA SICUREZZA
IN FASE DI PROGETTAZIONE E DI ESECUZIONE:**

As-Built Marzo 2005

M9 IMPIANTI MECCANICI
E SOTTOSERVIZI
PIANTA PIANO PIAZZA





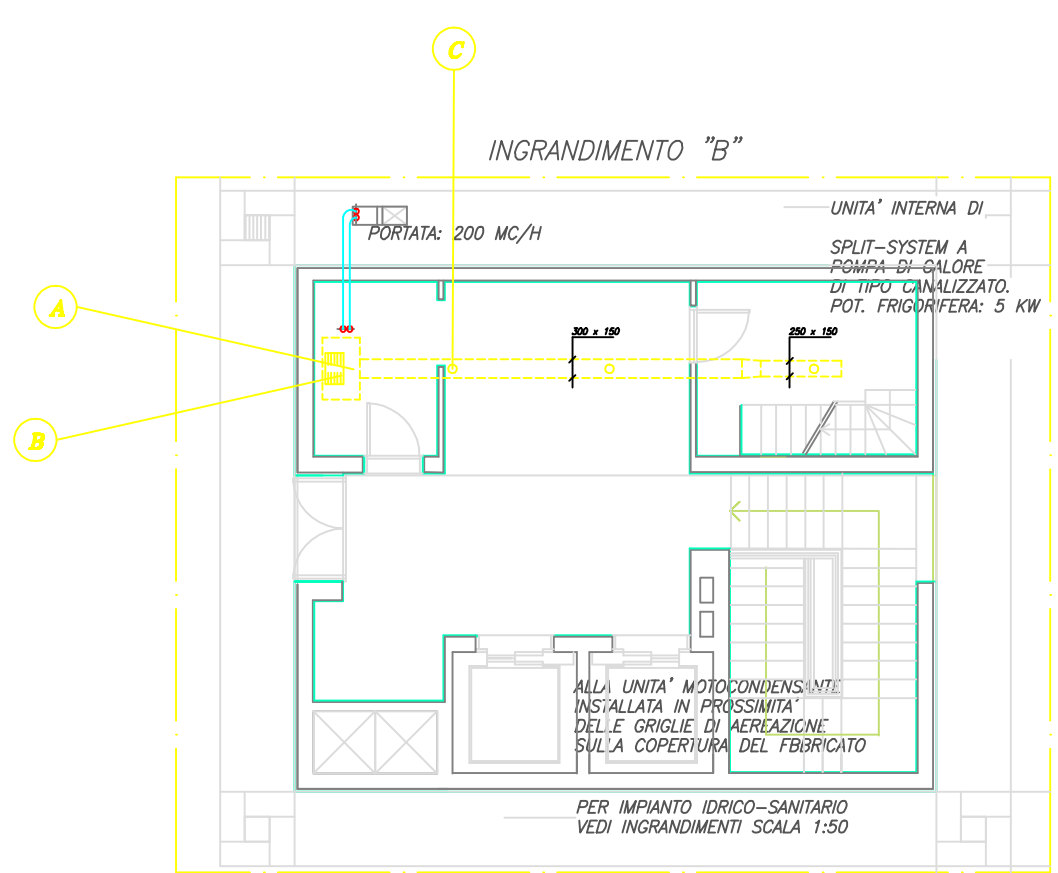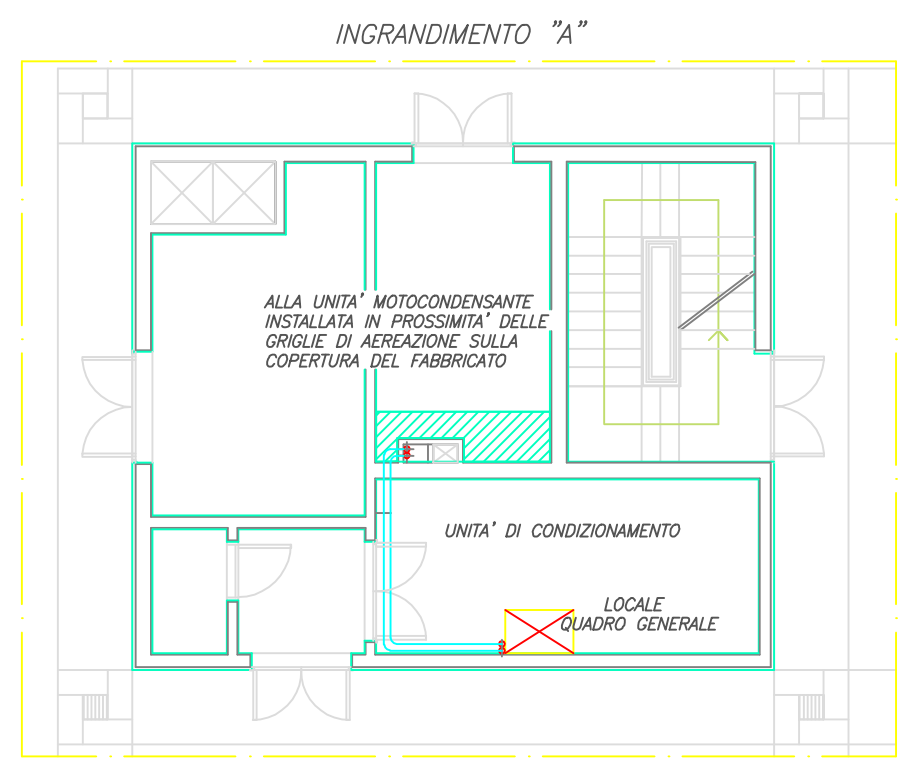

1:200

 SAEET® SpA Impianti Elettrici Meccanici	Via R.Berdaszi, 45 50127 Firenze tel. 055/4478.01 fax 055/4478.02 Internet: www.saeet.it e-mail: Info@saeet.it	Commessa 04/2002	Titolo
		File	
		Data MARZO 2006	
		Disegnato S.Z.	
		Controllo D.D.	




- (A)** UNITA' INTERNA DI CONDIZIONAMENTO SPLIT-SYSTEM A POMPA DI CALORE DI TIPO CANALIZZATO
POT. FRIGORIFERA: 5 kW
POT. TERMICA: 5,6 kW
PORTATA D'ARIA: 800 MC/H
- (B)** ORGIA DI RIPPRESA ARIA A SEMPLICE ORDINE DI ALETTE FESSE
PORTATA D'ARIA: 800 MC/H
- (C)** DIFFUSORE DI MANDATA ARIA DI TIPO ELICOIDALE
PORTATA D'ARIA: 266 MC/H

LEGENDA

- | | |
|---|--|
|  | TUBAZIONE POGNATURE |
|  | TUBAZIONE ACQUEDOTTO |
|  | TUBAZIONI ACQUA CALDA |
| | TUBAZIONI DI SCARICO IN PEAD
PER I SERVIZI IGIENICI |
| | CADITOIA STRADALE 400x600 mm |
|  | IDRANTE DA SOTTO SUOLO |
|  | IDRANTINO DI LAVABO |
|  | FILETTA DI SCARICO A PAVIMENTO |

NOTA 1:
DOPO LA COSTRUZIONE DEL PARCHEGGIO SARA' REALIZZATO, A CURA DELLA FIORENTINA GAS, UN NUOVO ANELLO DI DISTRIBUZIONE GAS METANO DA ALLACCIARE ALLA RETE ESISTENTE.
SARA' ONERE DELL'IMPRESA LA COORDINAZIONE PER L'INSERIMENTO DI TALE ANELLO, CON GLI ALTRI SOTTOSERVIZI PRESENTI NELLA PIAZZA.

NOTA 2:
PER LA COORDINAZIONE CON I SOTTOSERVIZI RELATIVI ALLA RETE ENEL,
TELECOM, ILLUMINAZIONE PUBBLICA ED IMPIANTI SPECIALI, FARE RIFERIMENTO
ALLE TAVOLE E13 ED E17/V2 DEL PROGETTO IMPIANTI ELETTRICI.

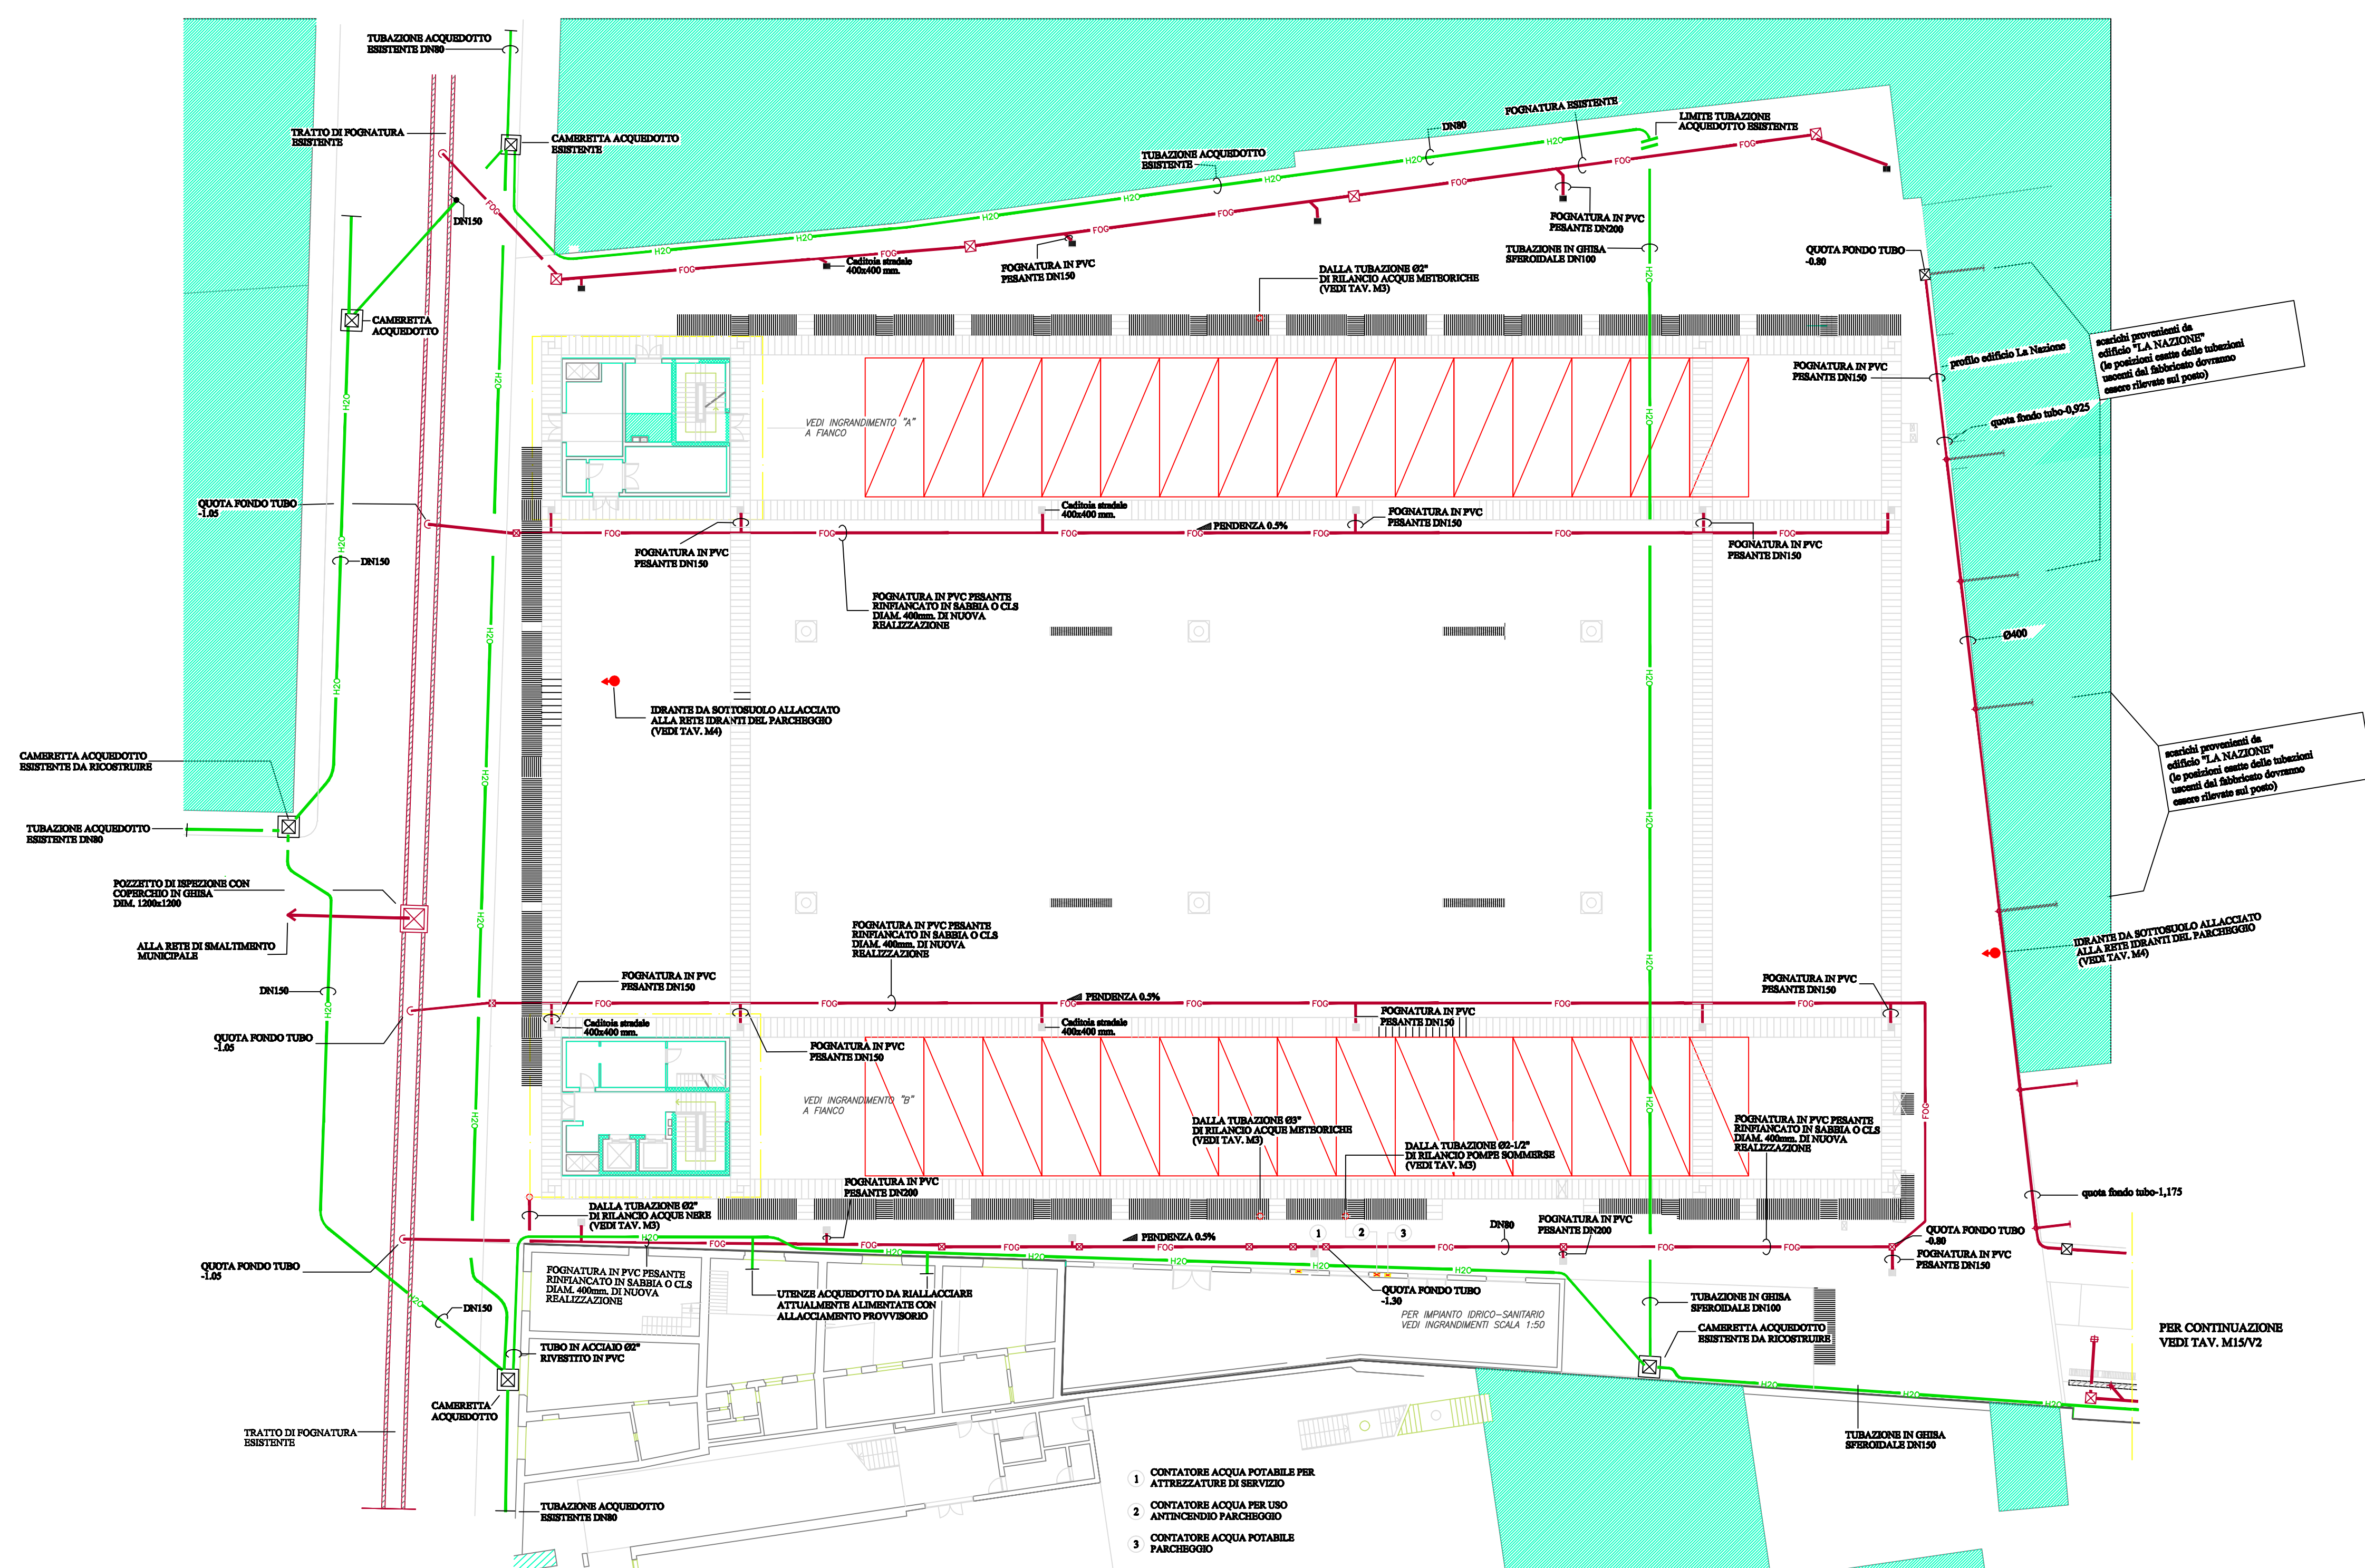

- 1 CONTATORE ACQUA POTABILE PER ATTREZZATURE DI SERVIZIO
- 2 CONTATORE ACQUA PER USO ANTINCENDIO PARCHEGGIO
- 3 CONTATORE ACQUA POTABILE PARCHEGGIO